



CONCIO 1
ARMATURA SEZIONE TRASVERSALE

SCALA 1:50

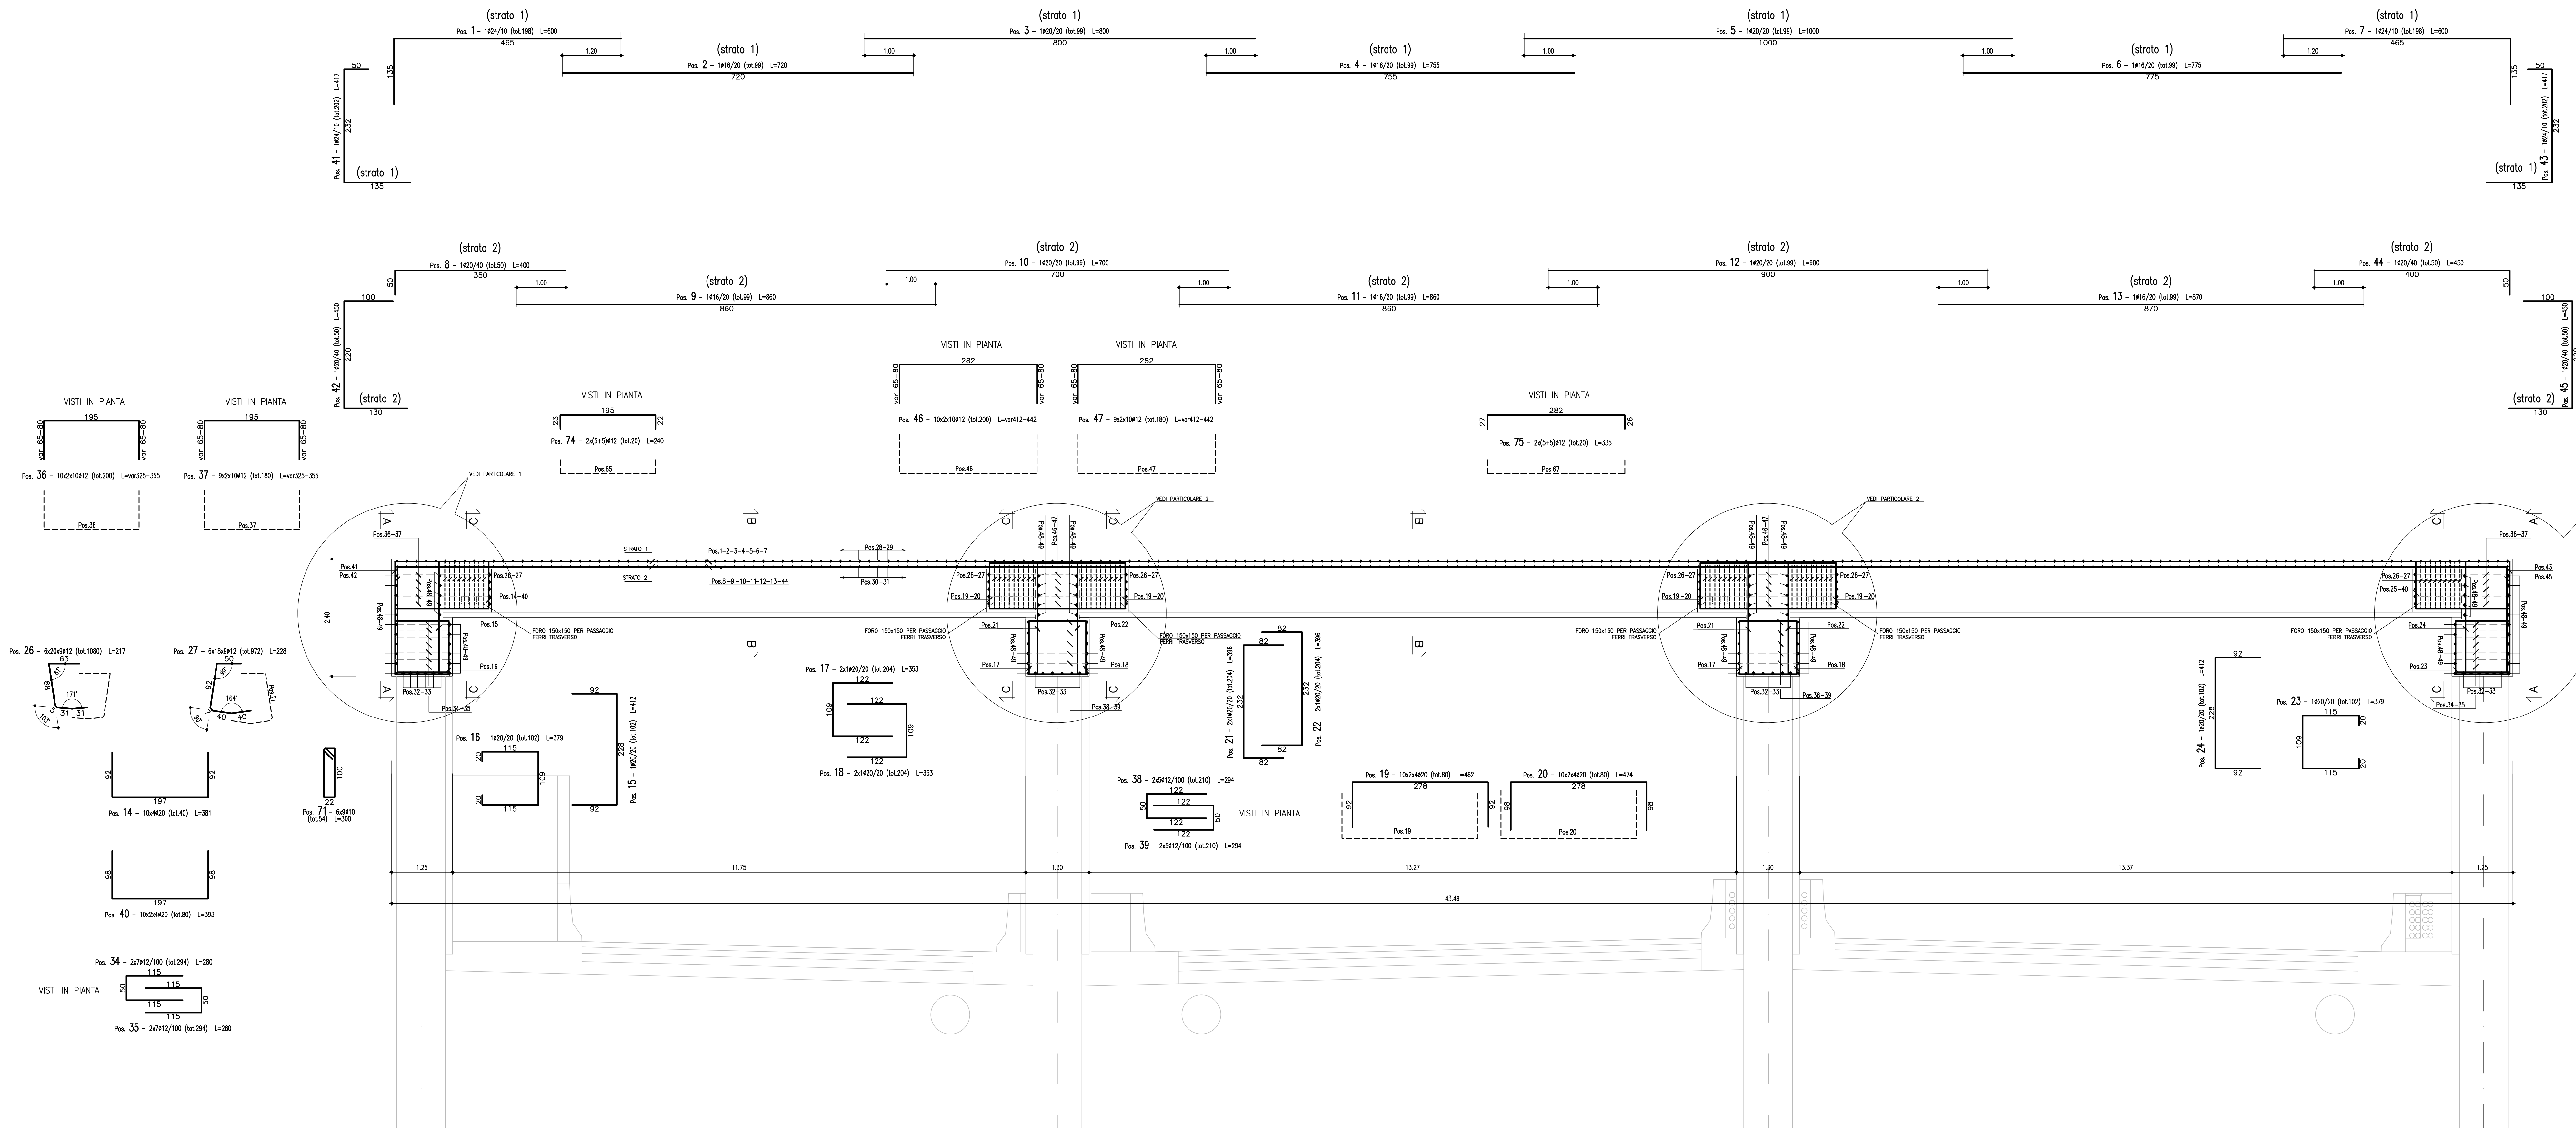


PER LA DISTINTA FERRI VEDI TAV. 2 DI 2


PARTICOLARE 1
SCALA 1:25

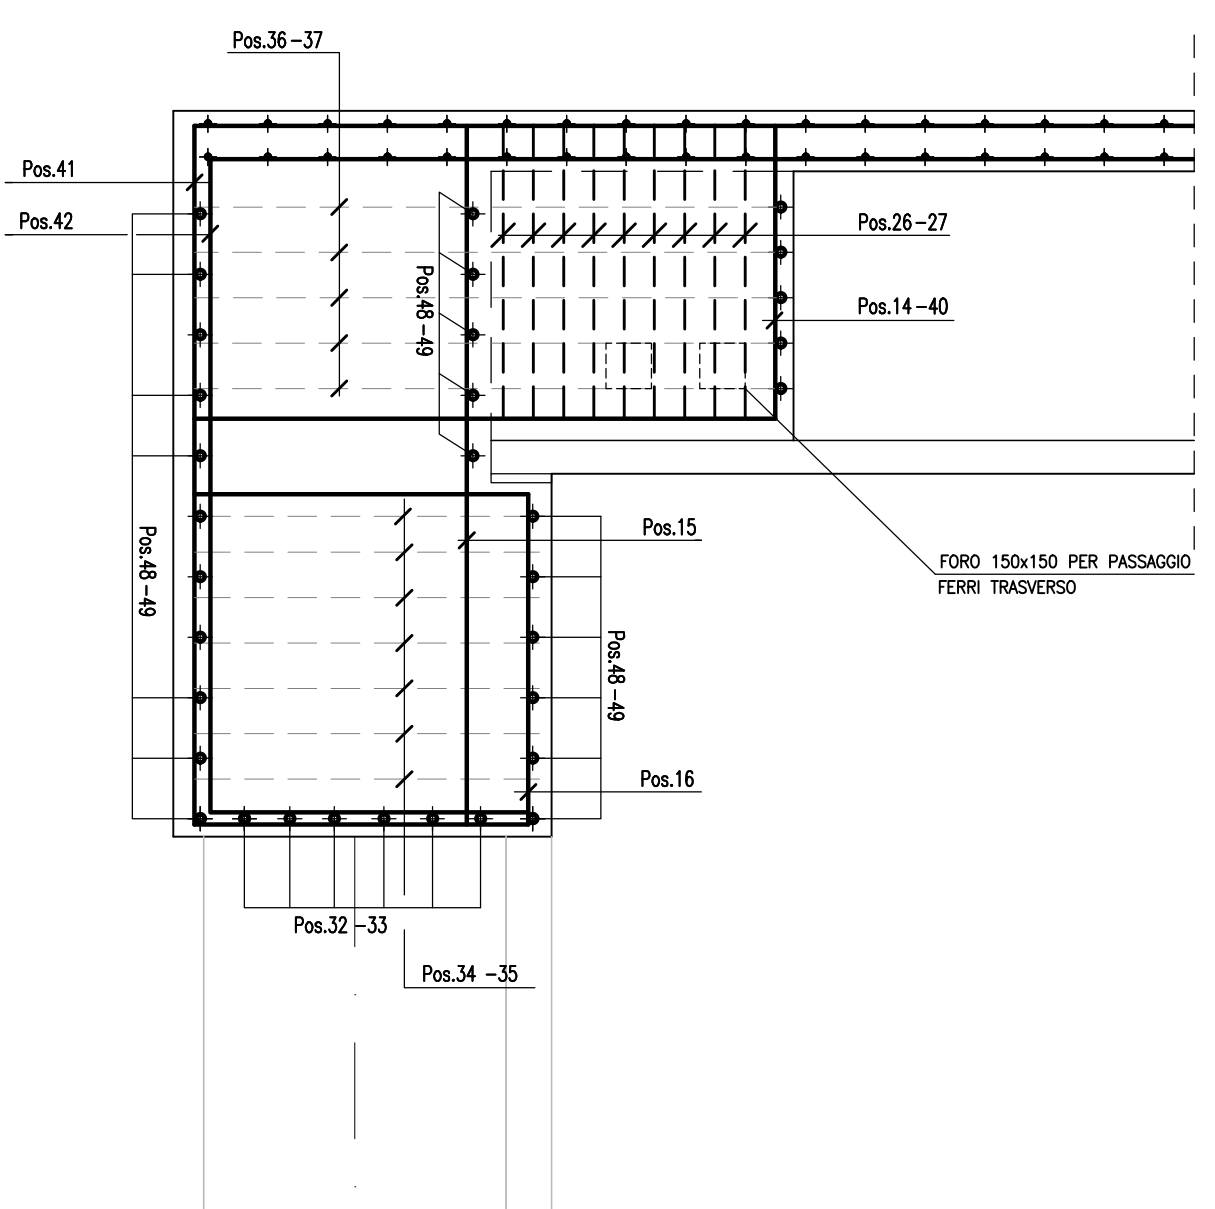


PARTICOLARE 2
SCALA 1:25

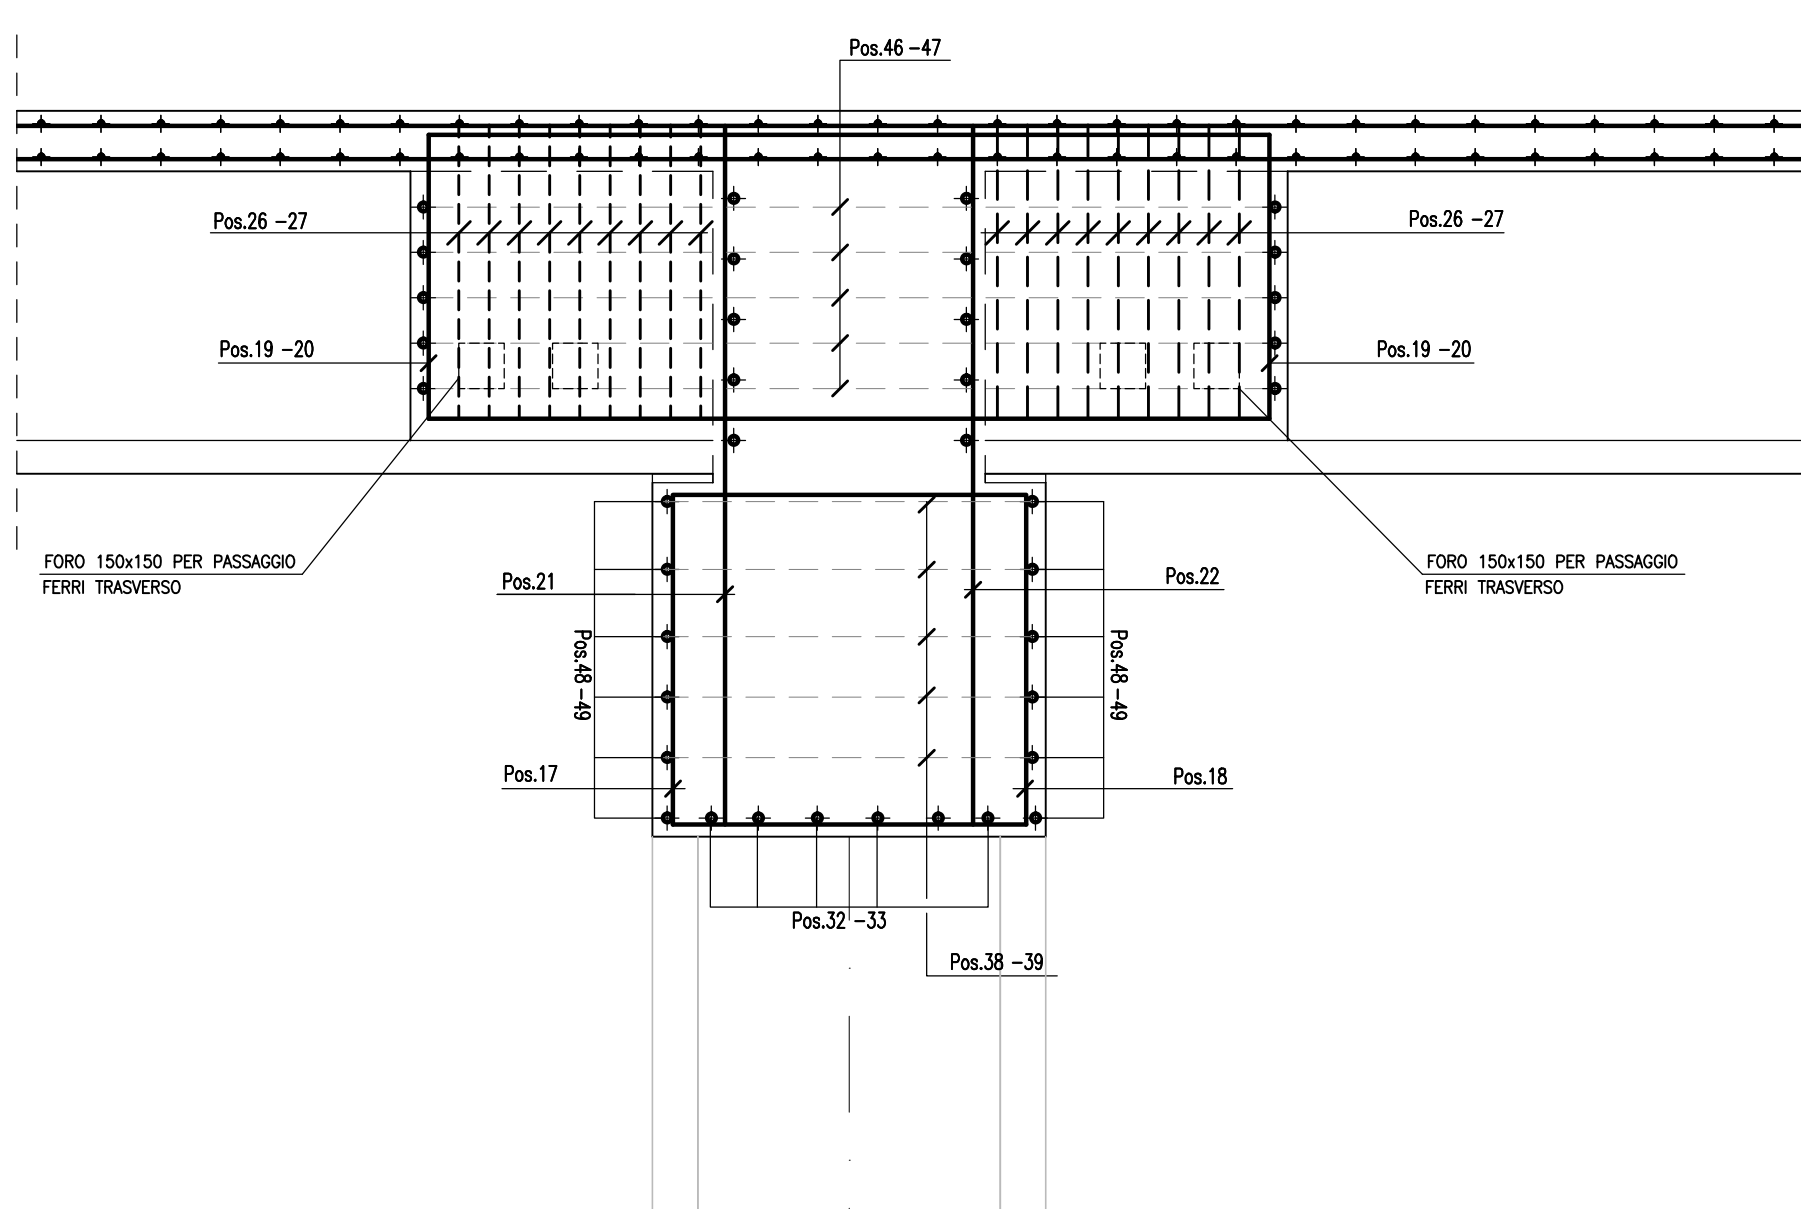

PARTICOLARE 3
SCALA 1:25

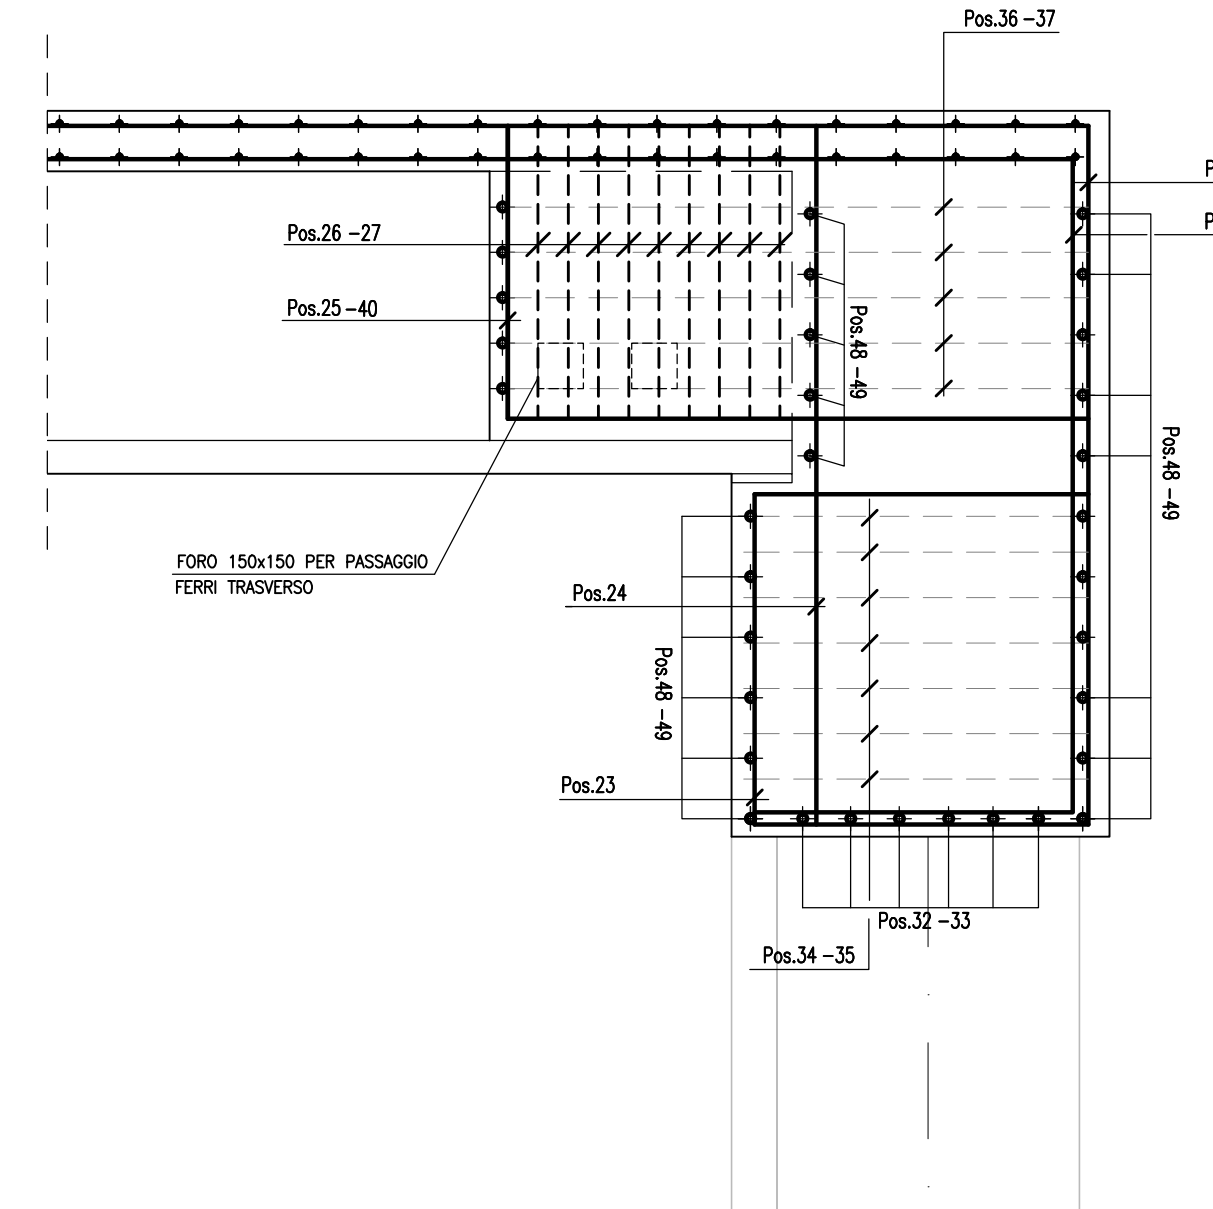

DETTAGLIO
Ferri del trasverso
SCALA 1:25

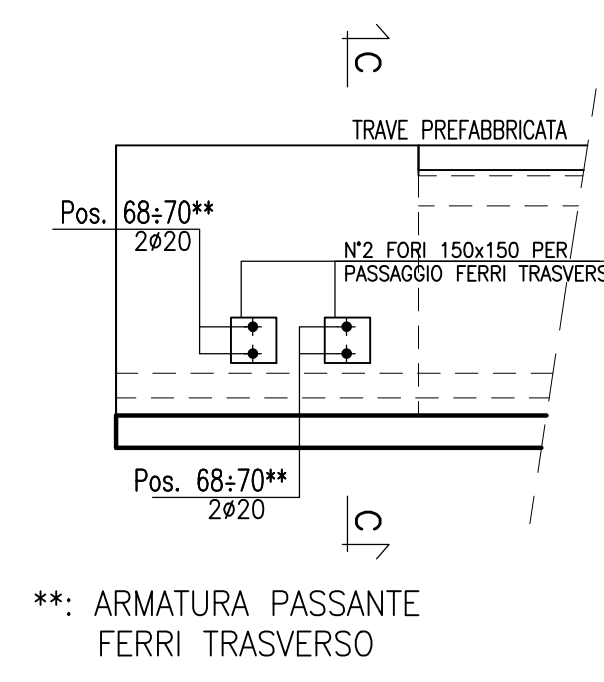

** ARMATURA PASSANTE FERRI TRASVERSO

MATRICE DI REVISIONE		
REV.	DATA	DESCRIZIONE MODIFICA

N.B. LA TAVOLA SOSTITUISCE QUELLA RELATIVA AL CODICE [] DEL PROGETTO ESECUTIVO

COLLEGAMENTO AUTOSTRADALE
DALMINE - COMO - VARESE - VALICO DEL GAGGIOLIO E OPERE AD ESSI CONNESSE
CODICE CUP: P1180000270007

TRATTE B1, B2, C, D, TRVA13+14, GREENWAY

AS BUILT
OPERE D'ARTE MAGGIORI
GALLERIE ARTIFICIALI
GALLERIA ARTIFICIALE LOMAZZO
ARMATURA CONCIO 1 - TAV.1/2

IDENTIFICAZIONE ELABORATO		IMPRESA	
CODICE PROGETTO FOR1078	W.P.	RAGGRUPPAMENTO TEMPORANEO IMPRESE:	
Revisione:		Revisione:	
CONCEDENTE		RESPONSABILE DI PROGETTO ED INCARICATO DELL'INTEGRAZIONE PER LE VARIE PRESTAZIONI:	
CONCESSIONE AUTOSTRADALE (L.488/99)		Ing. Alberto Cecchini	
CONCESSIONARIO		ELABORAZIONE PROGETTUALE	
APPROVATO		3TI ITALIA S.p.A.	
Direttore di Lavori: Ing. Francesco Donatoni		3TI ITALIA S.p.A. DIREZIONE TECNICA	
		Ing. Stefano Zanzi Pavesi	
		Direttore degli Impianti	
		Provincia di Roma n. 206/99	

Redatto: Paoletti Verificato: Di Sano Approvato: Paoletti