




SEZIONE A-A
SCALA 1:50

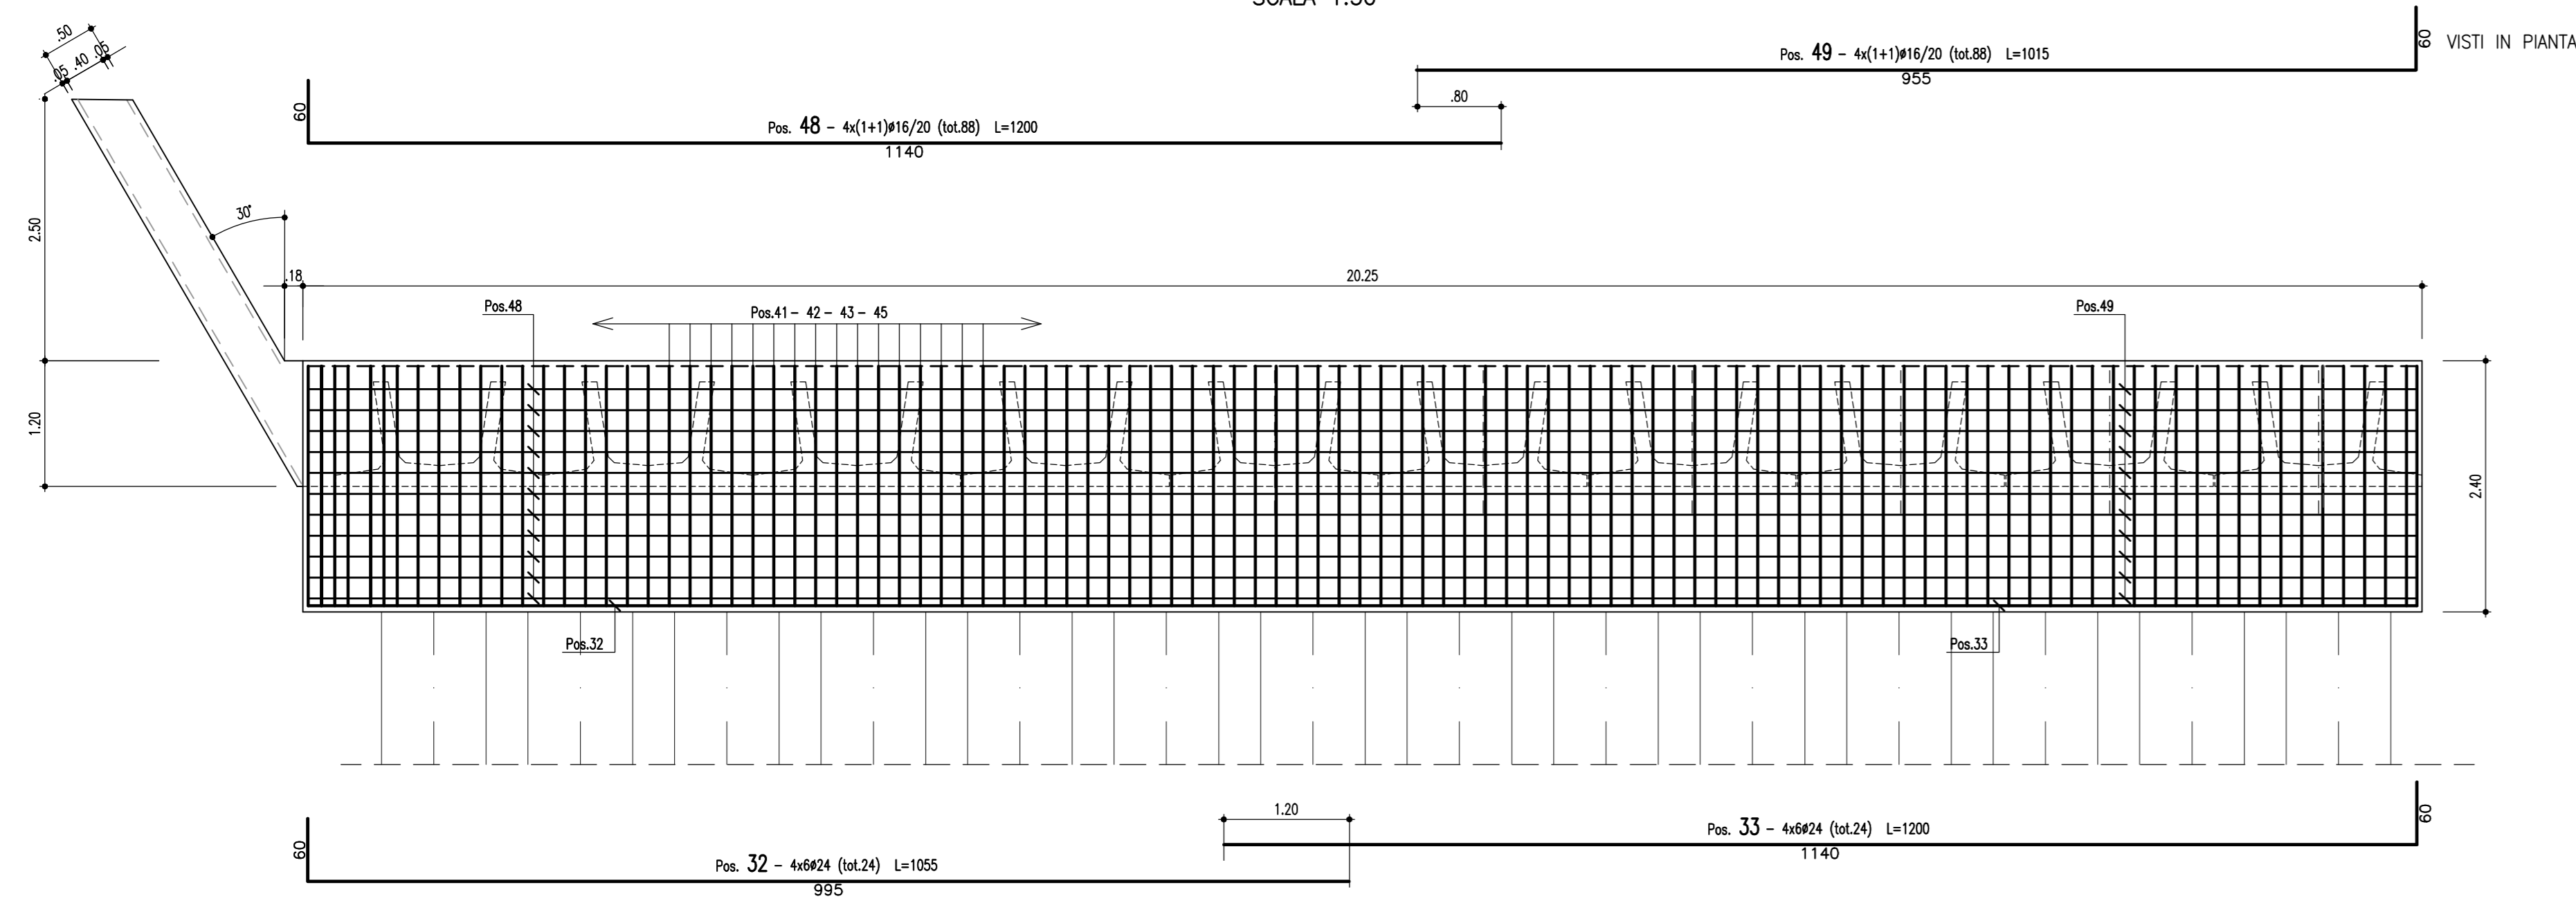


SEZIONE C-C
SCALA 1:25

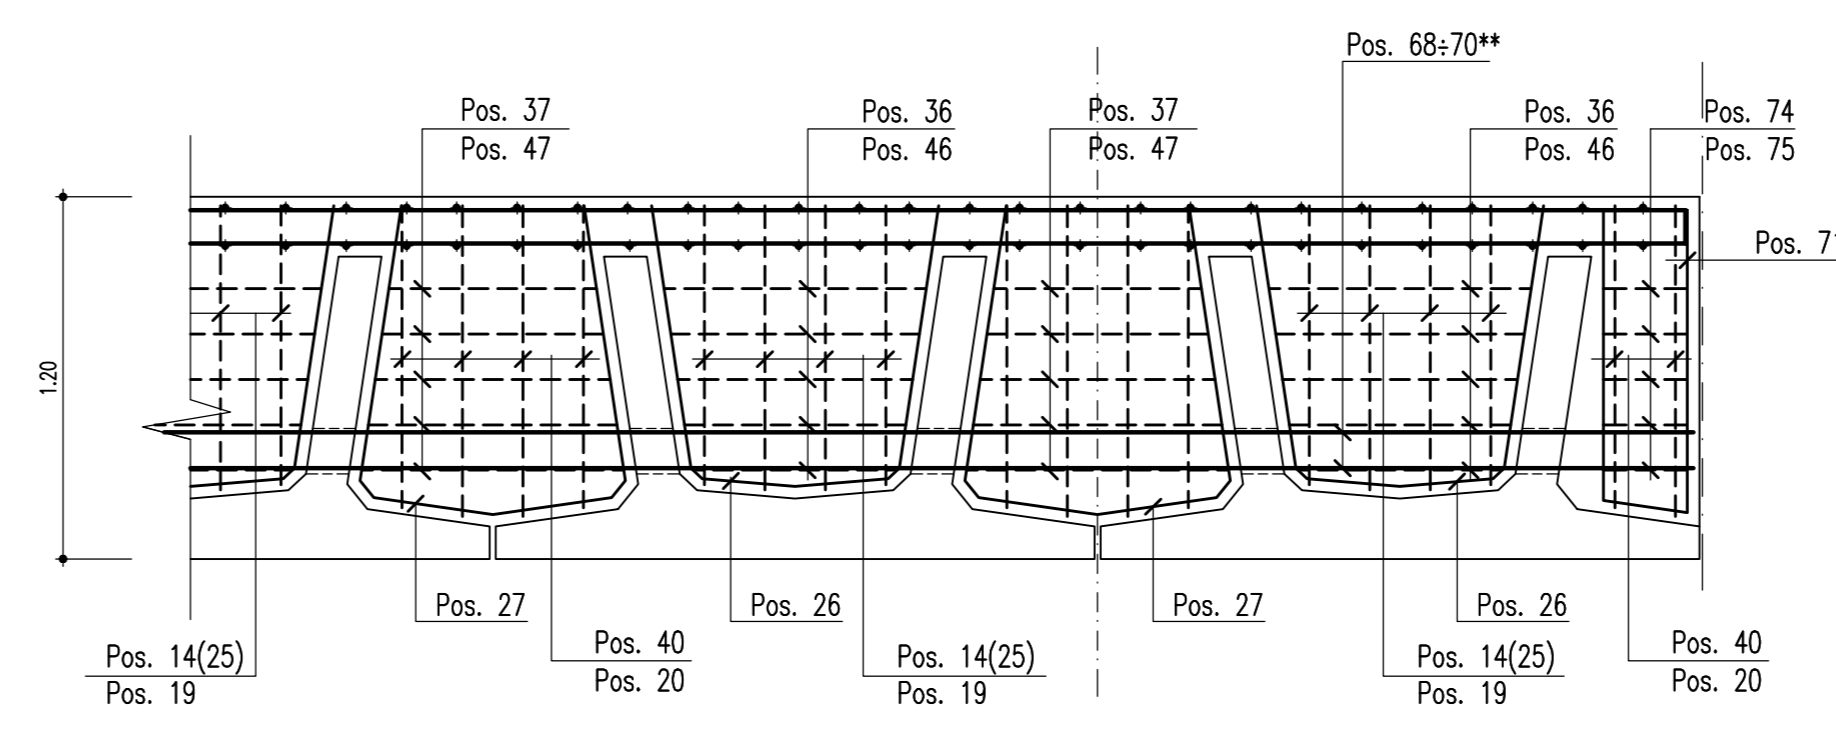

ARMATURA SEZIONE LONGITUDINALE B-B
SCALA 1:50

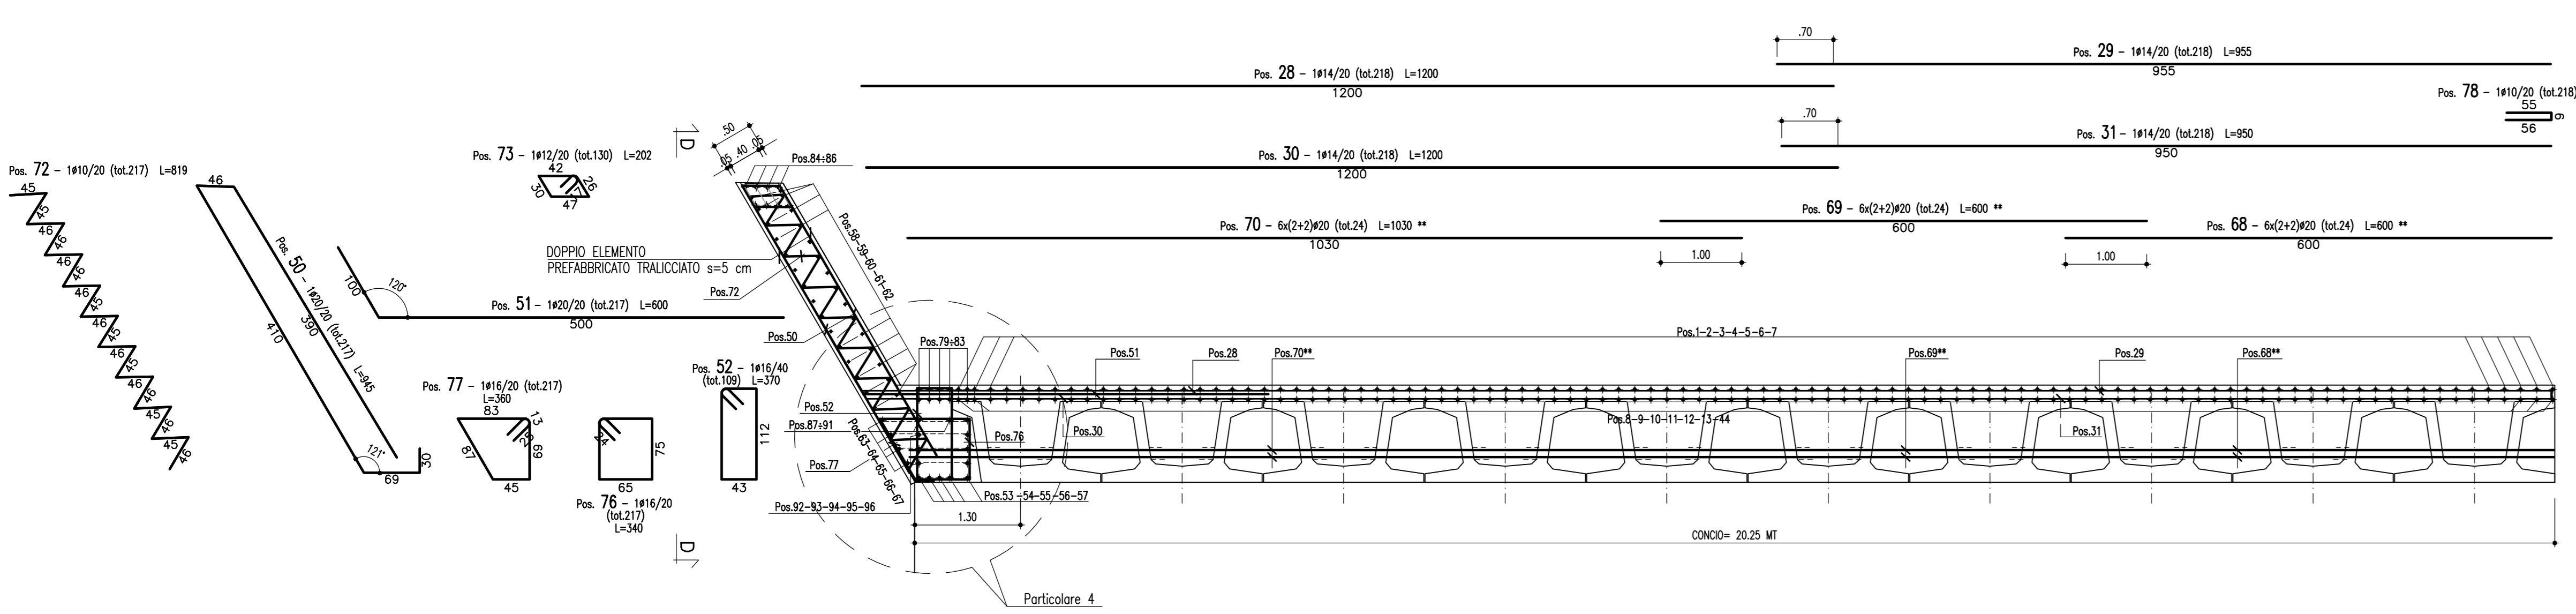

PARTICOLARE 4
SCALA 1:25

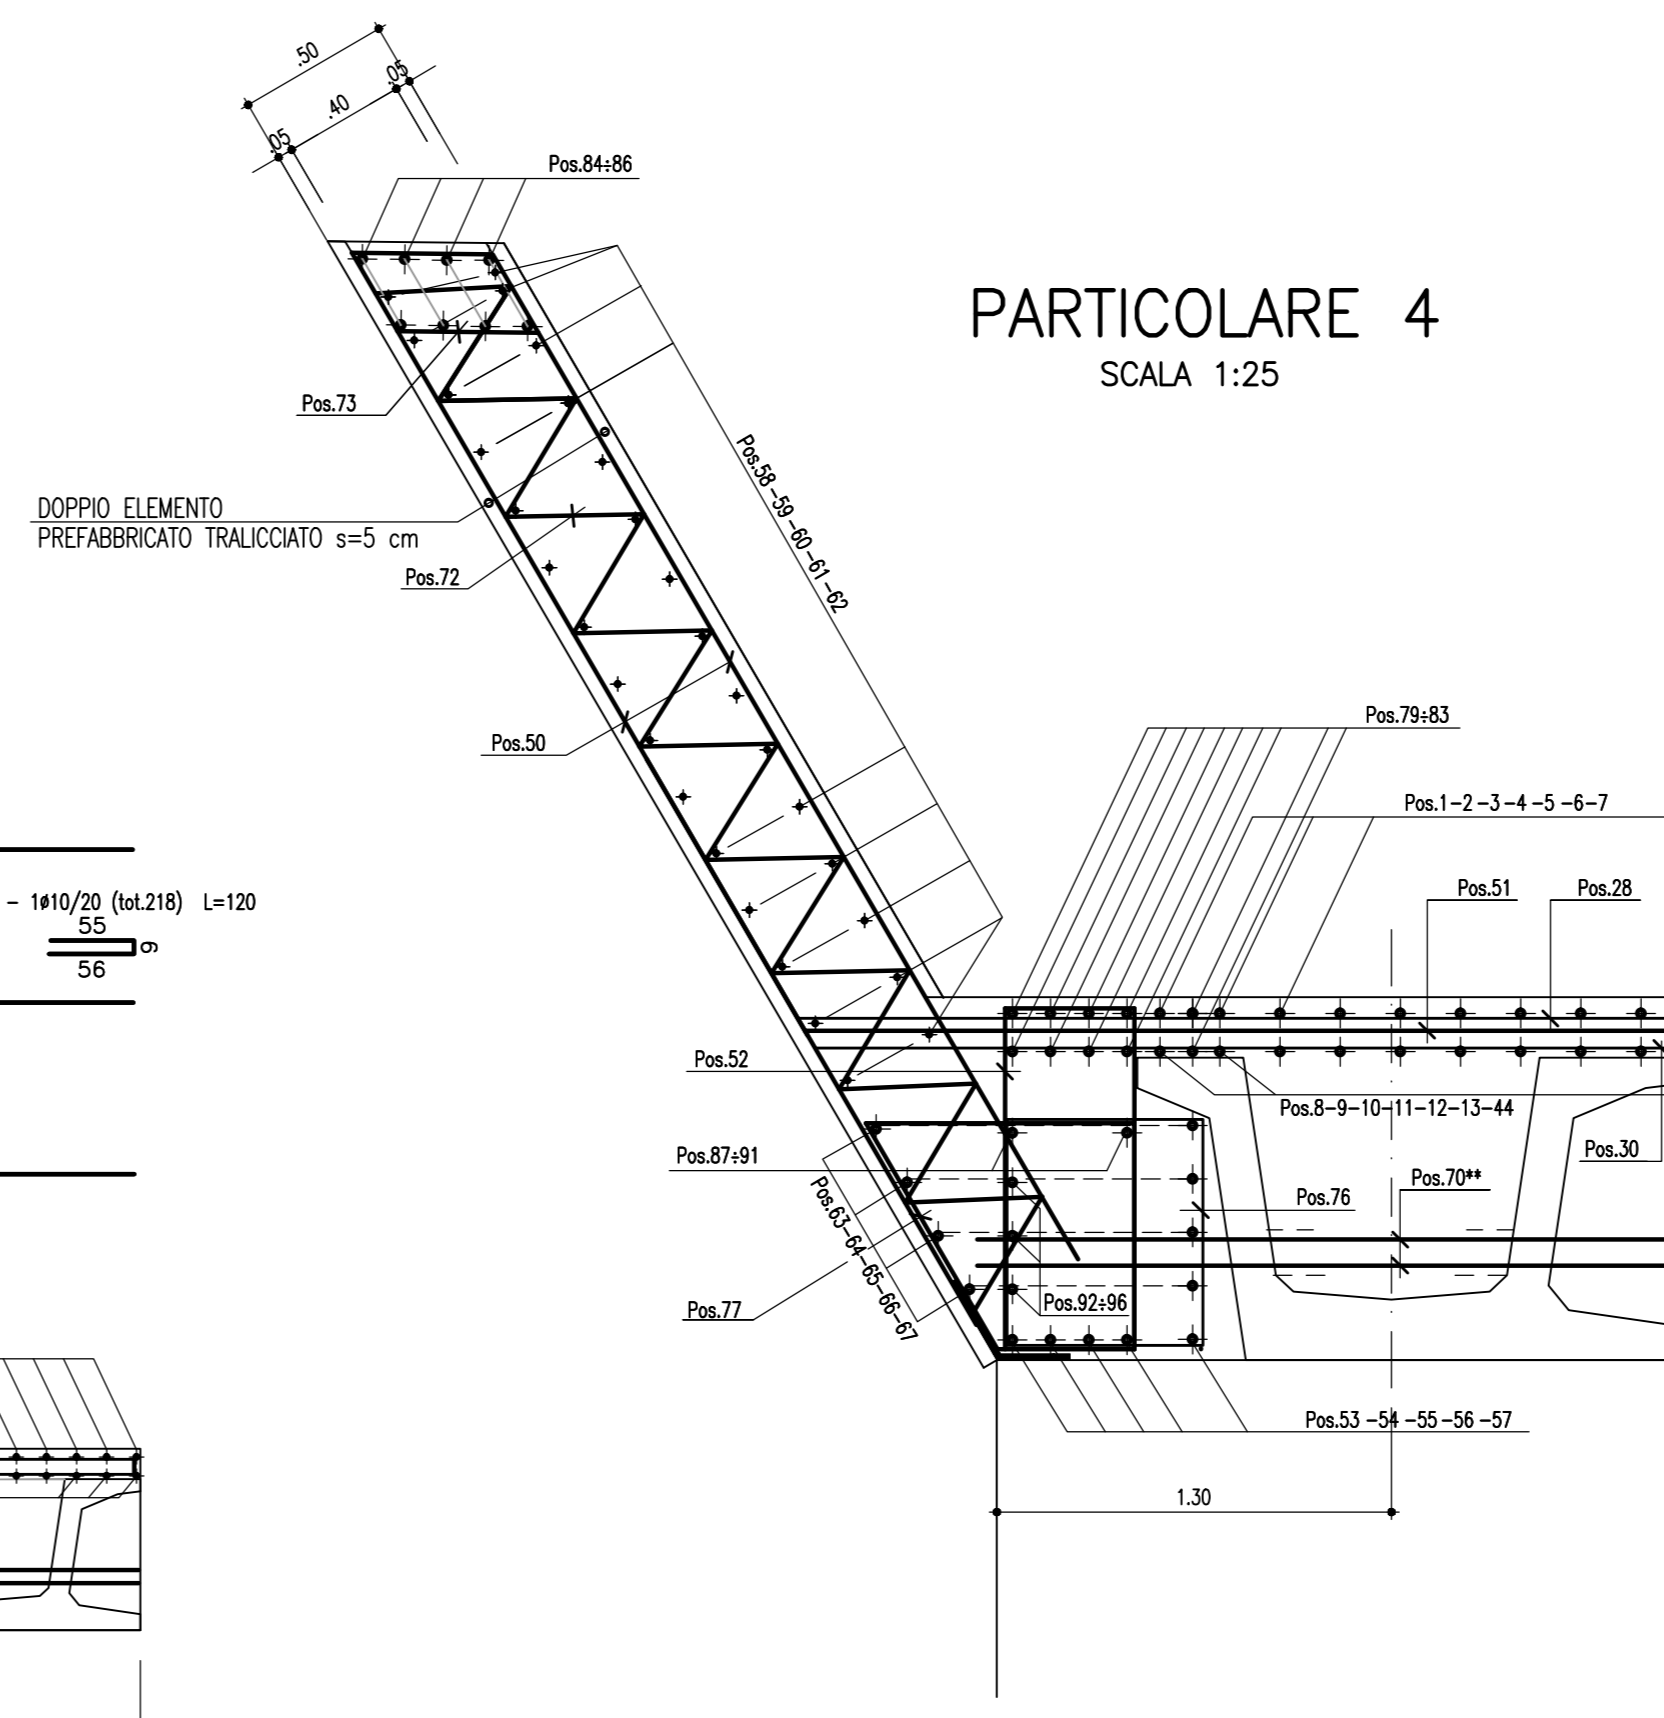

SEZIONE D-D
SCALA 1:50

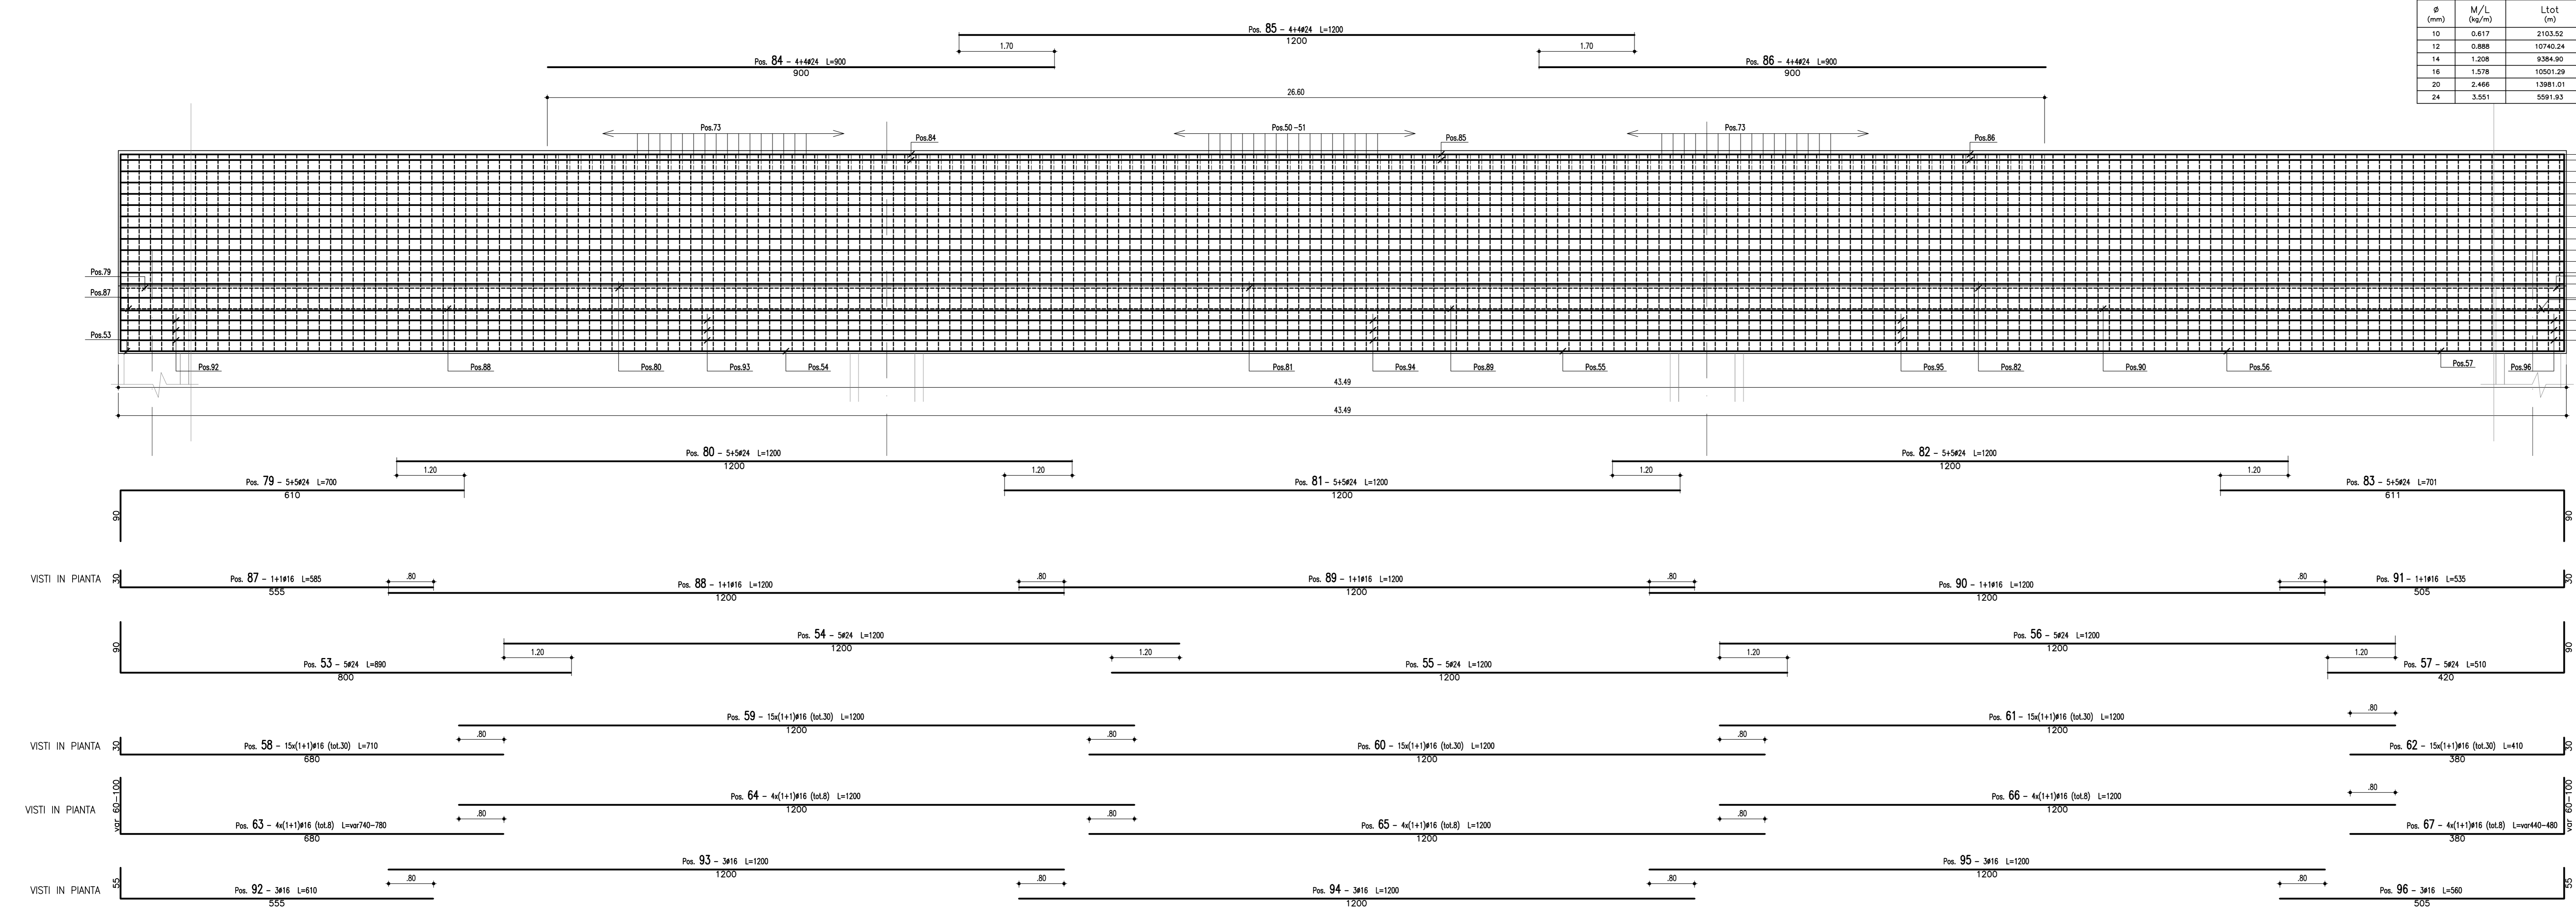


Table with columns: Sagoma, Pos., ø (mm), nb, A (cm²), B (cm²), C (cm²), D (cm²), E (cm²), F (cm²), G (cm²), H (cm²), I (cm²), J (cm²), L (cm²), Ltot (cm²), Note. Contains reinforcement data for various bar types and positions.

Table with columns: ø (mm), M/A (kg/m), Ltot (m), Mtot (kg). Contains mass data for various bar types.

MATRICE DI REVISIONE table with columns: REV, DATA, DESCRIZIONE MODIFICA.

Project information block including: COLLEGAMENTO AUTOSTRADALE DALMINE - COMO - VARESE - VALICO DEL GAGGIOLO E OPERE AD ESSO CONNESSE, TRATTE B1, B2, C, D, TRVA13+14, GREENWAY, AS BUILT, TRATTA B1, OPERE D'ARTE MAGGIORI, GALLERIE ARTIFICIALI, GALLERIA ARTIFICIALE LOMAZZO, ARMATURA CONCIO 1 - TAV 2/2. Includes logos for STRABAG, ICM, and 3TI ITALIA S.p.A.