



CONCIO 5
ARMATURA SEZIONE TRASVERSALE
SCALA 1:50

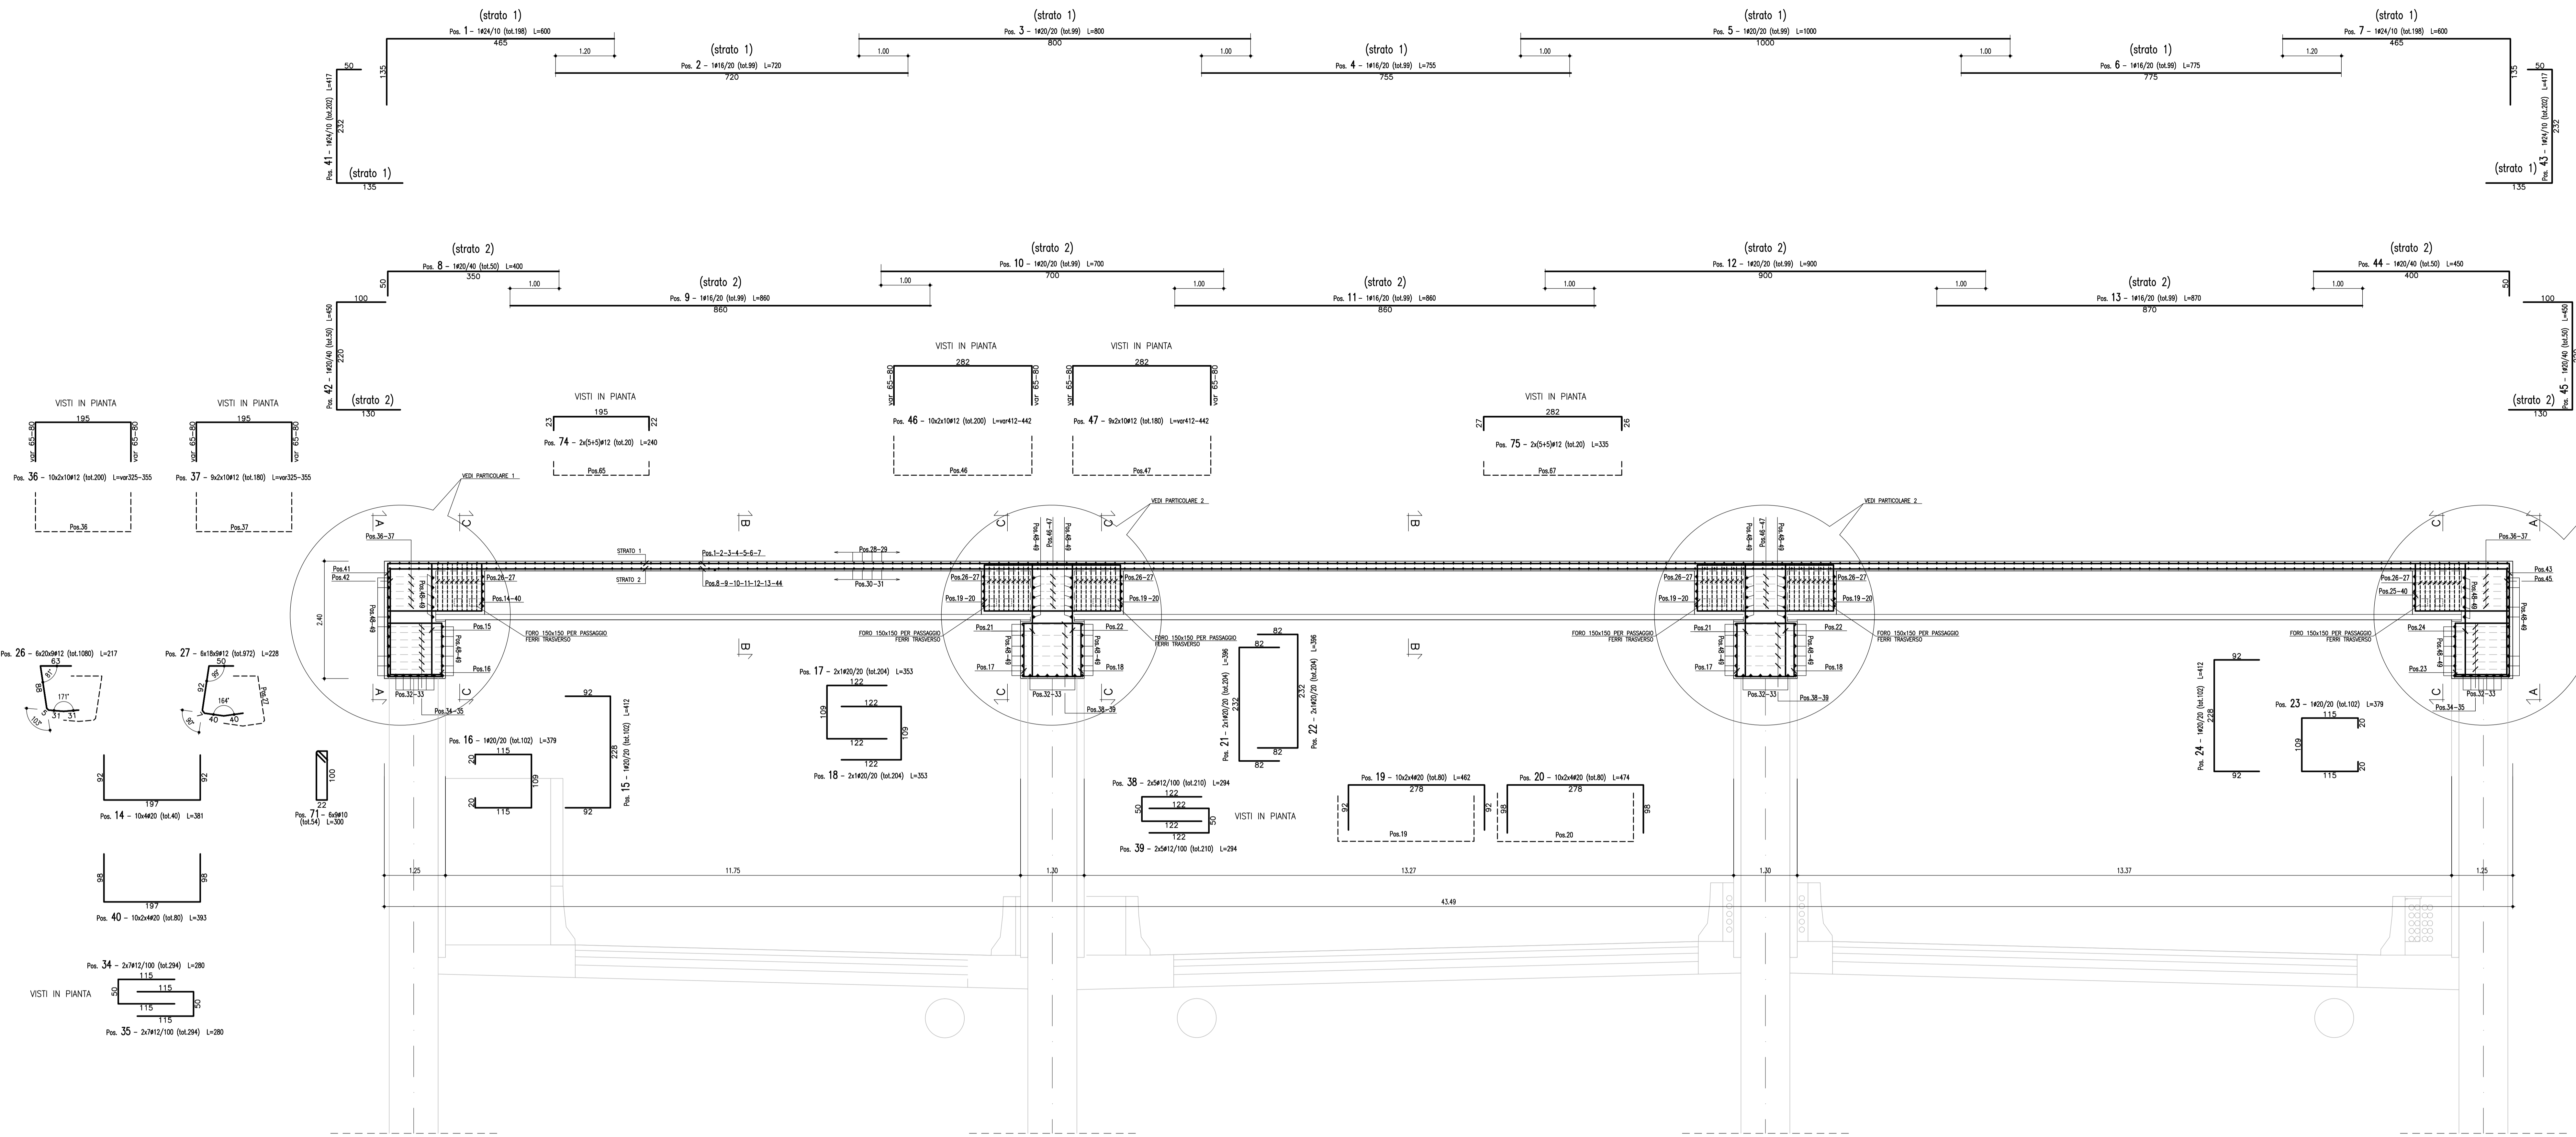


PER LA DISTINTA FERRI VEDI TAV. 2 DI 2


PARTICOLARE 1
SCALA 1:25

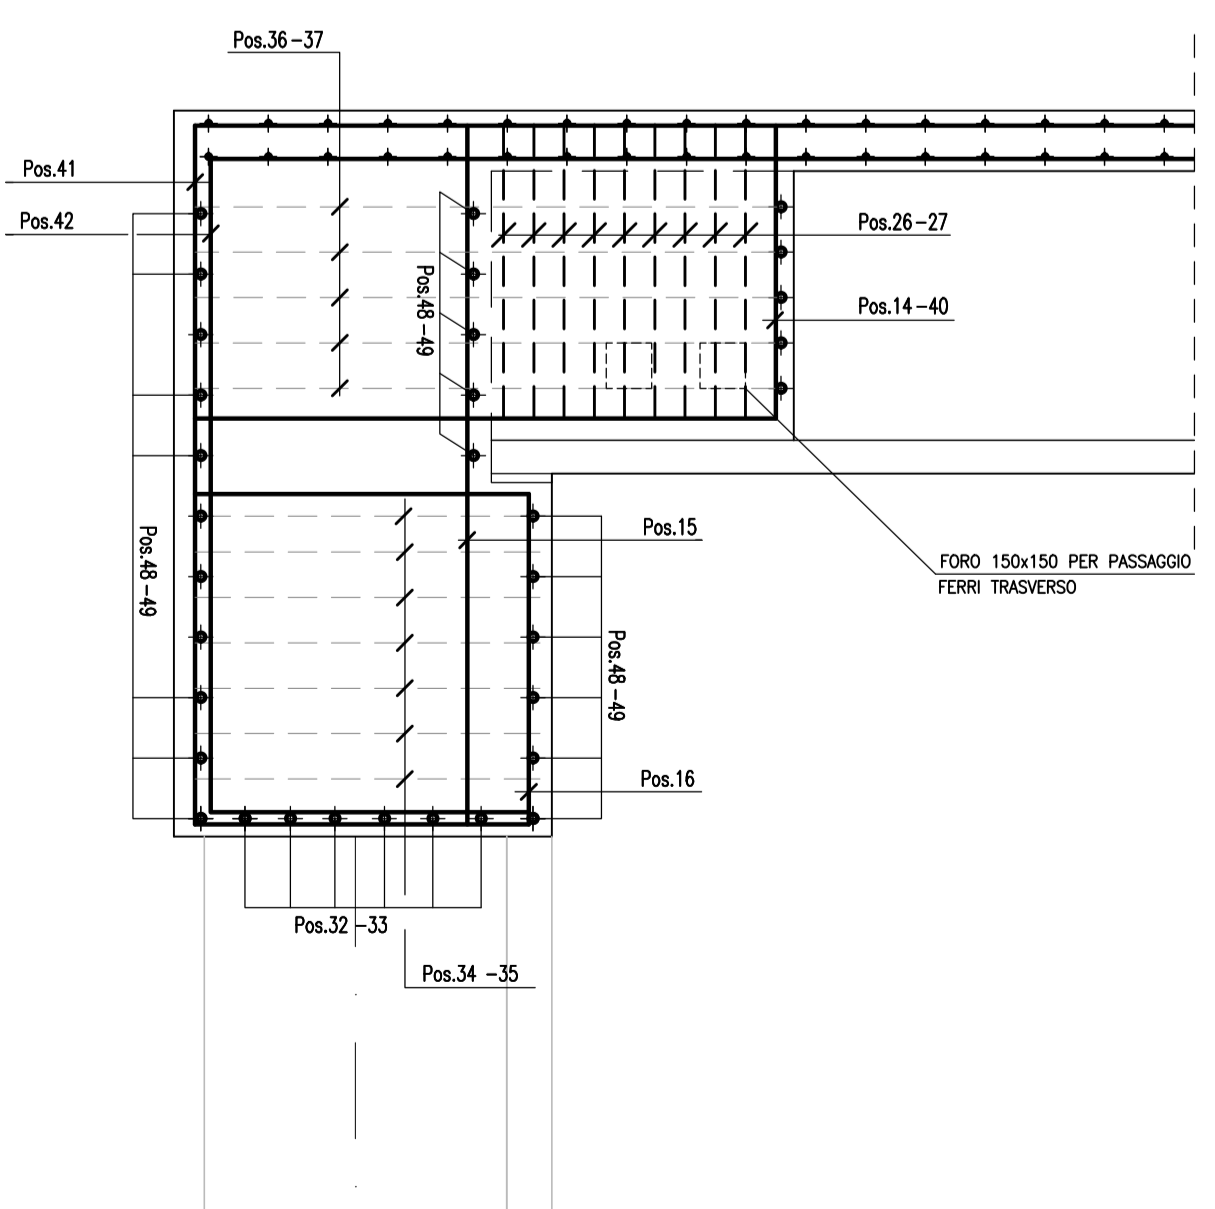


PARTICOLARE 2
SCALA 1:25

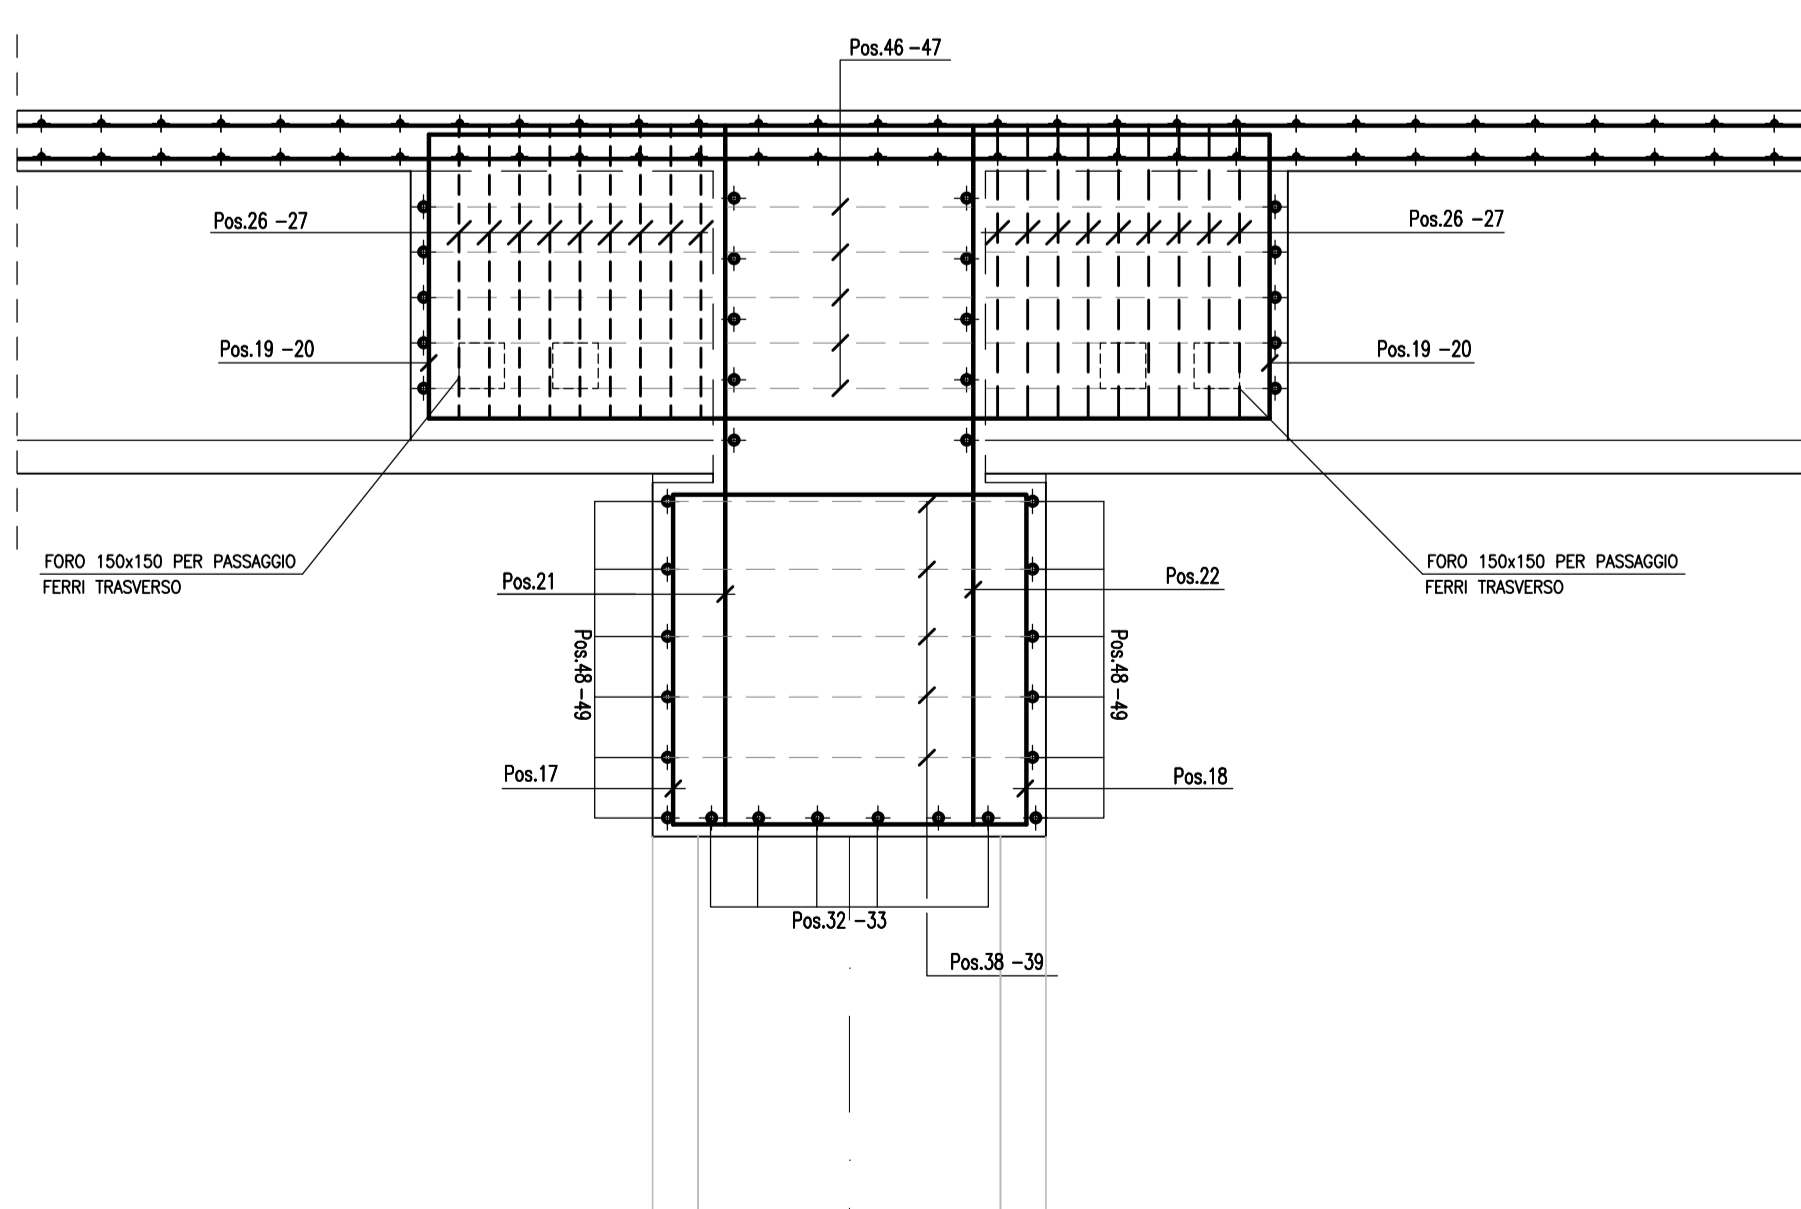

PARTICOLARE 3
SCALA 1:25

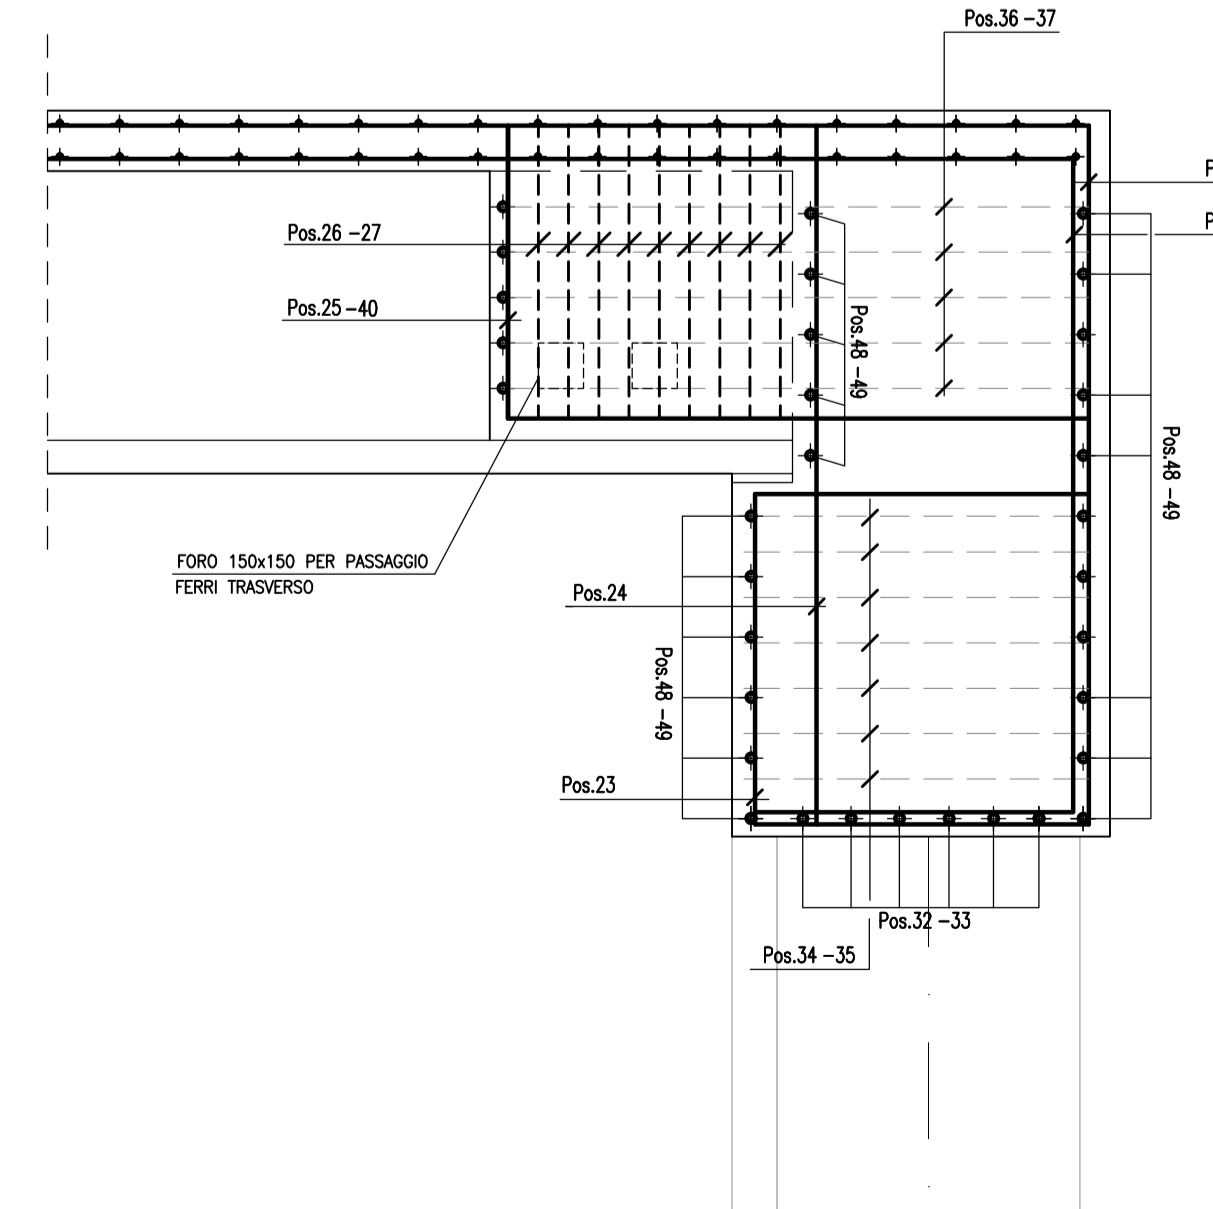

DETTAGLIO
Ferri del trasverso
SCALA 1:25

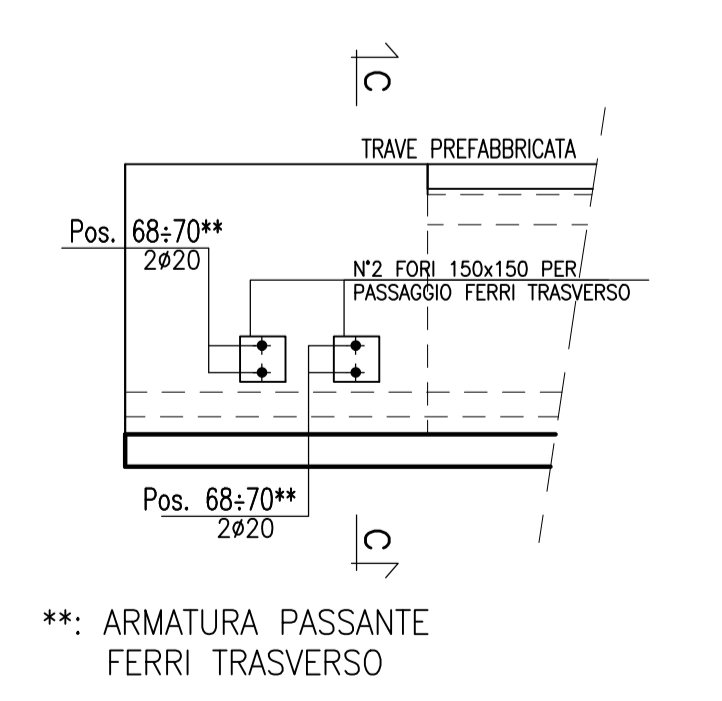

** ARMATURA PASSANTE FERRI TRASVERSO

REV	DATA	DESCRIZIONE MODIFICA

N.B. LA TAVOLA SOSTITUISCE QUELLA RELATIVA AL CODICE [] DEL PROGETTO ESECUTIVO

**COLLEGAMENTO AUTOSTRADALE
DALMINE - COMO - VARESE - VALICO DEL GAGGIOLO E OPERE AD ESSO CONNESSE**
CODICE C.I.P. P1189000270007

TRATTE B1, B2, C, D, TRA13+14, GREENWAY

AS BUILT
OPERE D'ARTE MAGGIORI
GALLERIE ARTIFICIALI
GALLERIA ARTIFICIALE LOMAZZO
ARMATURA CONCIO 5 - TAV.1/2

IDENTIFICAZIONE ELABORATO
CODICE PROGETTO P01078
AUTORE: STRABAG A.G.
REDAZIONE: STRABAG S.p.A.

IMPRESA
RAGGRUPPAMENTO TEMPORANEO IMPRESE:
STRABAG A.G., ICM S.p.A., STRABAG S.p.A.

CONCESSIONARIO
Ing. Alberto Cecchi

PROGETTISTA - PROGETTO ESECUTIVO DI DETTAGLIO
RAGGRUPPAMENTO TEMPORANEO PROGETTISTI:
3TI ITALIA S.p.A., STRABAG S.p.A.

RESPONSABILE DI PROGETTO ED INCARICATO DELL'INTEGRAZIONE FRA LE VARIE PRESTAZIONI:
Ing. Alberto Cecchi

ELABORAZIONE PROGETTUALE
PROGETTISTA:
3TI PROGETTI ITALIA S.p.A.

3TI ITALIA S.p.A.
DIRETTORE TECNICO
Ing. Stefano Zanzi Presenti
Provincia di Roma n. 20699

Redatto: Piaci Verificato: Di Sesto Approvato: Possati