



CARPENTERIA CUNEO D'IMBOCCO (1:100)
Lato LENTATE - Via Lombardia

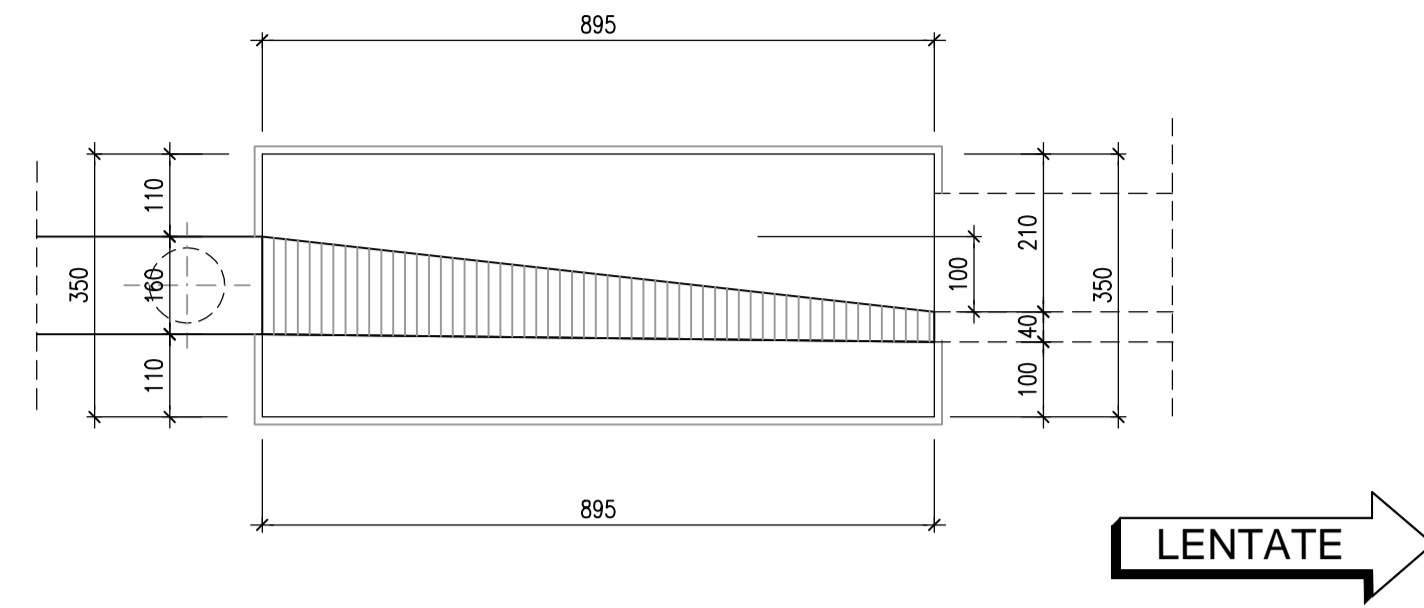

PROSPETTO CUNEO D'IMBOCCO (1:100)
Lato LENTATE - Via Lombardia

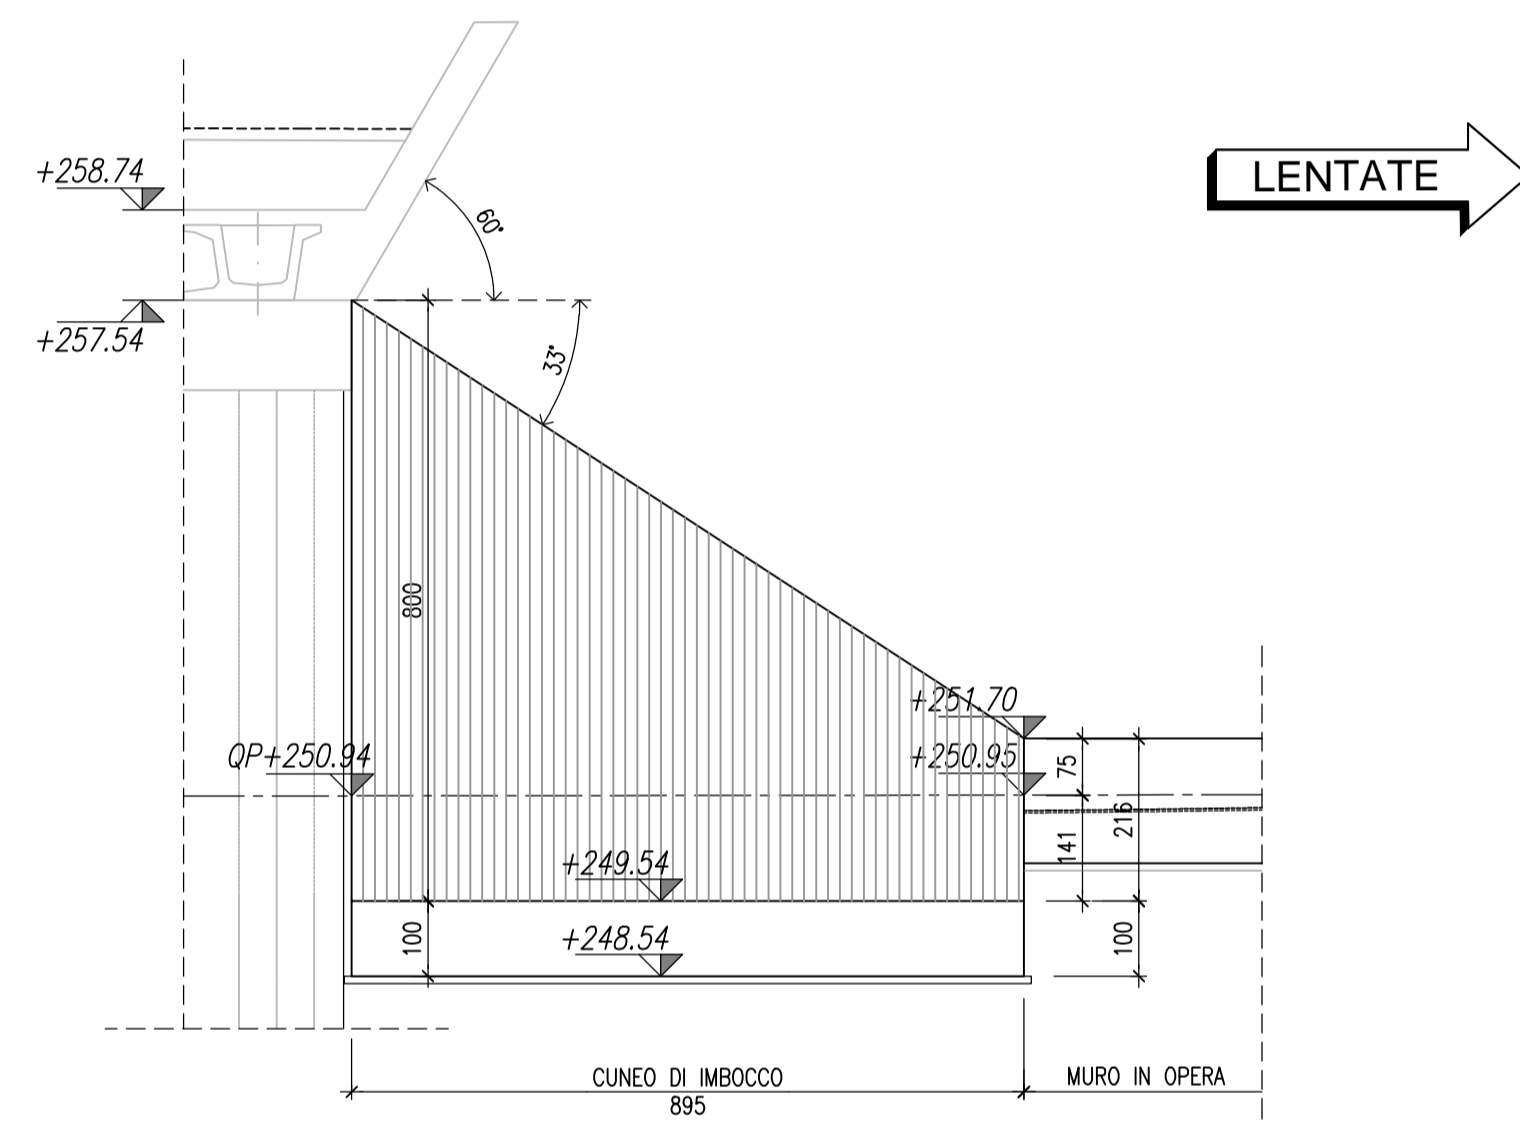


Sagoma	Pos.	φ (mm)	nb	A (cm)	B (cm)	C (cm)	L (m)	Ltot (m)	Note
	1	20	90	90	340		5.20	468.00	
	4	20	45	40	29/119		1.09/1.99	69.30	
	11	16	6	40	340		4.20	25.20	
	18	10	322	10	32/120		0.52/1.40	309.12	
	2	16	33	25	86	50	2.72	89.77	
	20	45	40	240	25		2.65	238.50	
	12	20	4	240	20		2.60	10.40	
	5	20	58	290/595	25		3.15/6.20	271.15	
	7	20	32	110/290	25		1.35/3.15	72.00	
	6	20	32	600			6.00	192.00	
	8	12	20	880			8.80	176.00	
	9	12	60	22/876			0.22/8.76	269.40	
	13	20	3	600			6.00	18.00	
	10	16	6	40	883		9.63	57.79	
	19	16	40	90	887		10.67	426.80	
	14	20	3	272	43		3.15	9.46	
	16	16	5	40	660		7.00	35.00	
	15	16	3	30	570		6.00	18.00	
	17	20	1	33	212	50	2.95	2.95	
	20	12	40	80	120		2.80	112.02	
	21	12	10	80	30		1.90	19.05	

φ (mm)	M/L (kg/m)	Ltot (m)	Mtot (kg)
10	0.617	309.12	190.6
12	0.888	576.47	511.8
16	1.578	652.56	1030.0
20	2.466	1351.75	3333.6
Tot.			5066.0


Massa totale acciaio : 5066.0 kg

Ultima posizione : 21


SEZIONE 1-1 (1:50)
ARMATURA MURO

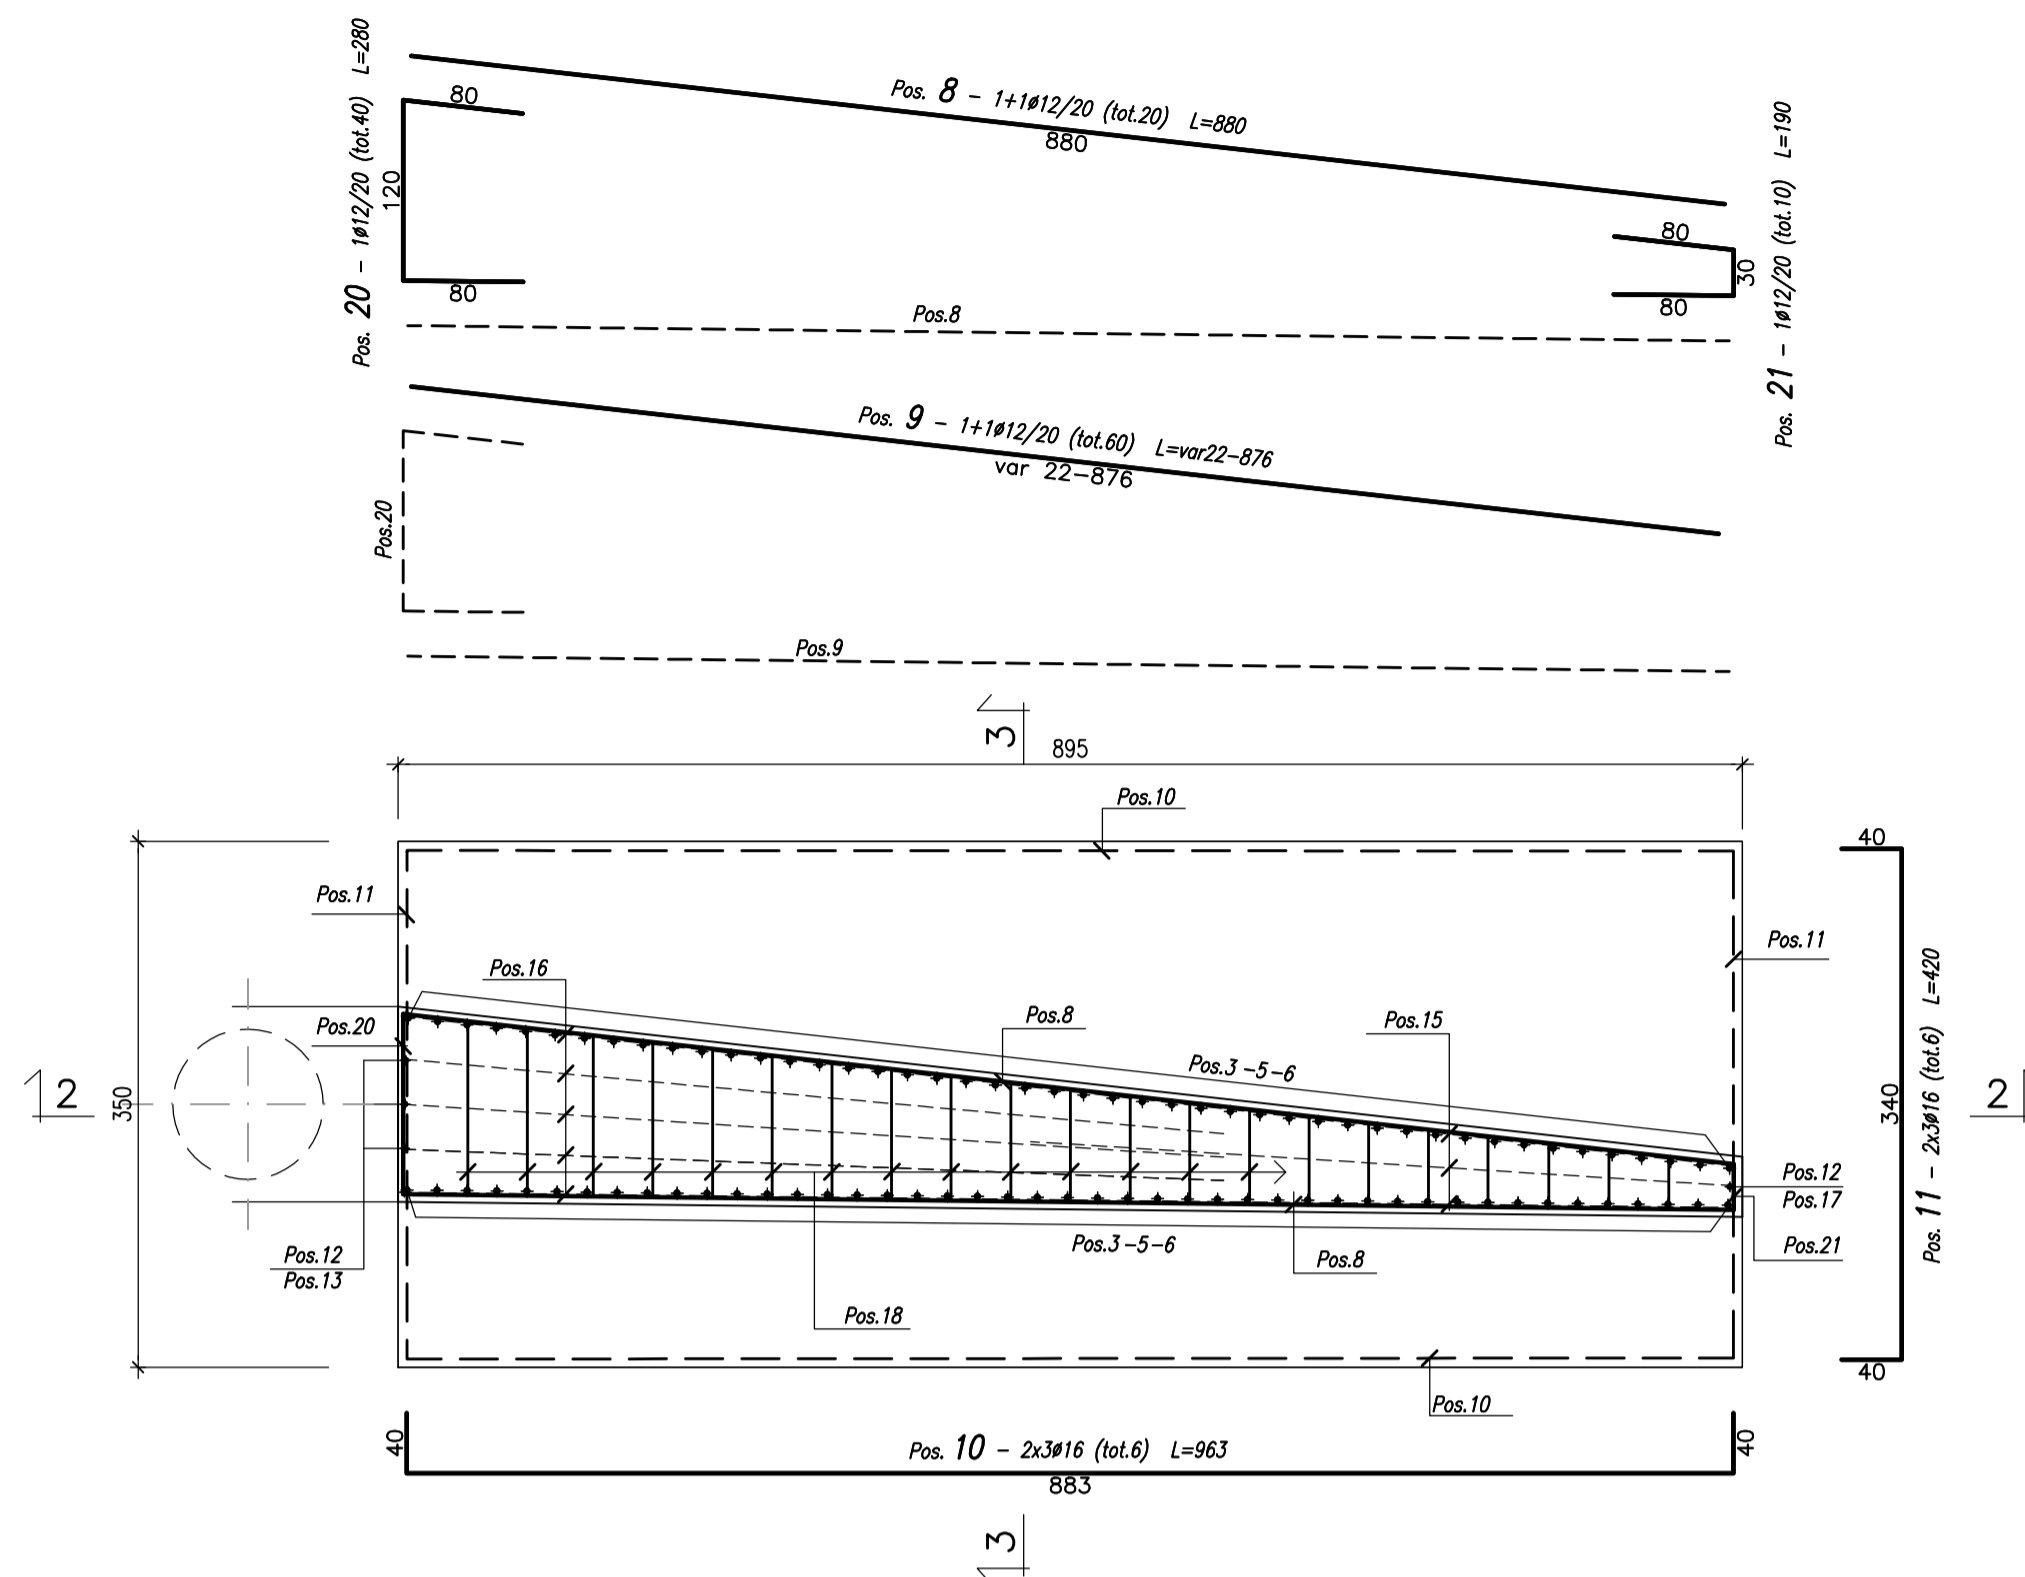


SEZIONE 2-2 (1:50)
ARMATURA MURO

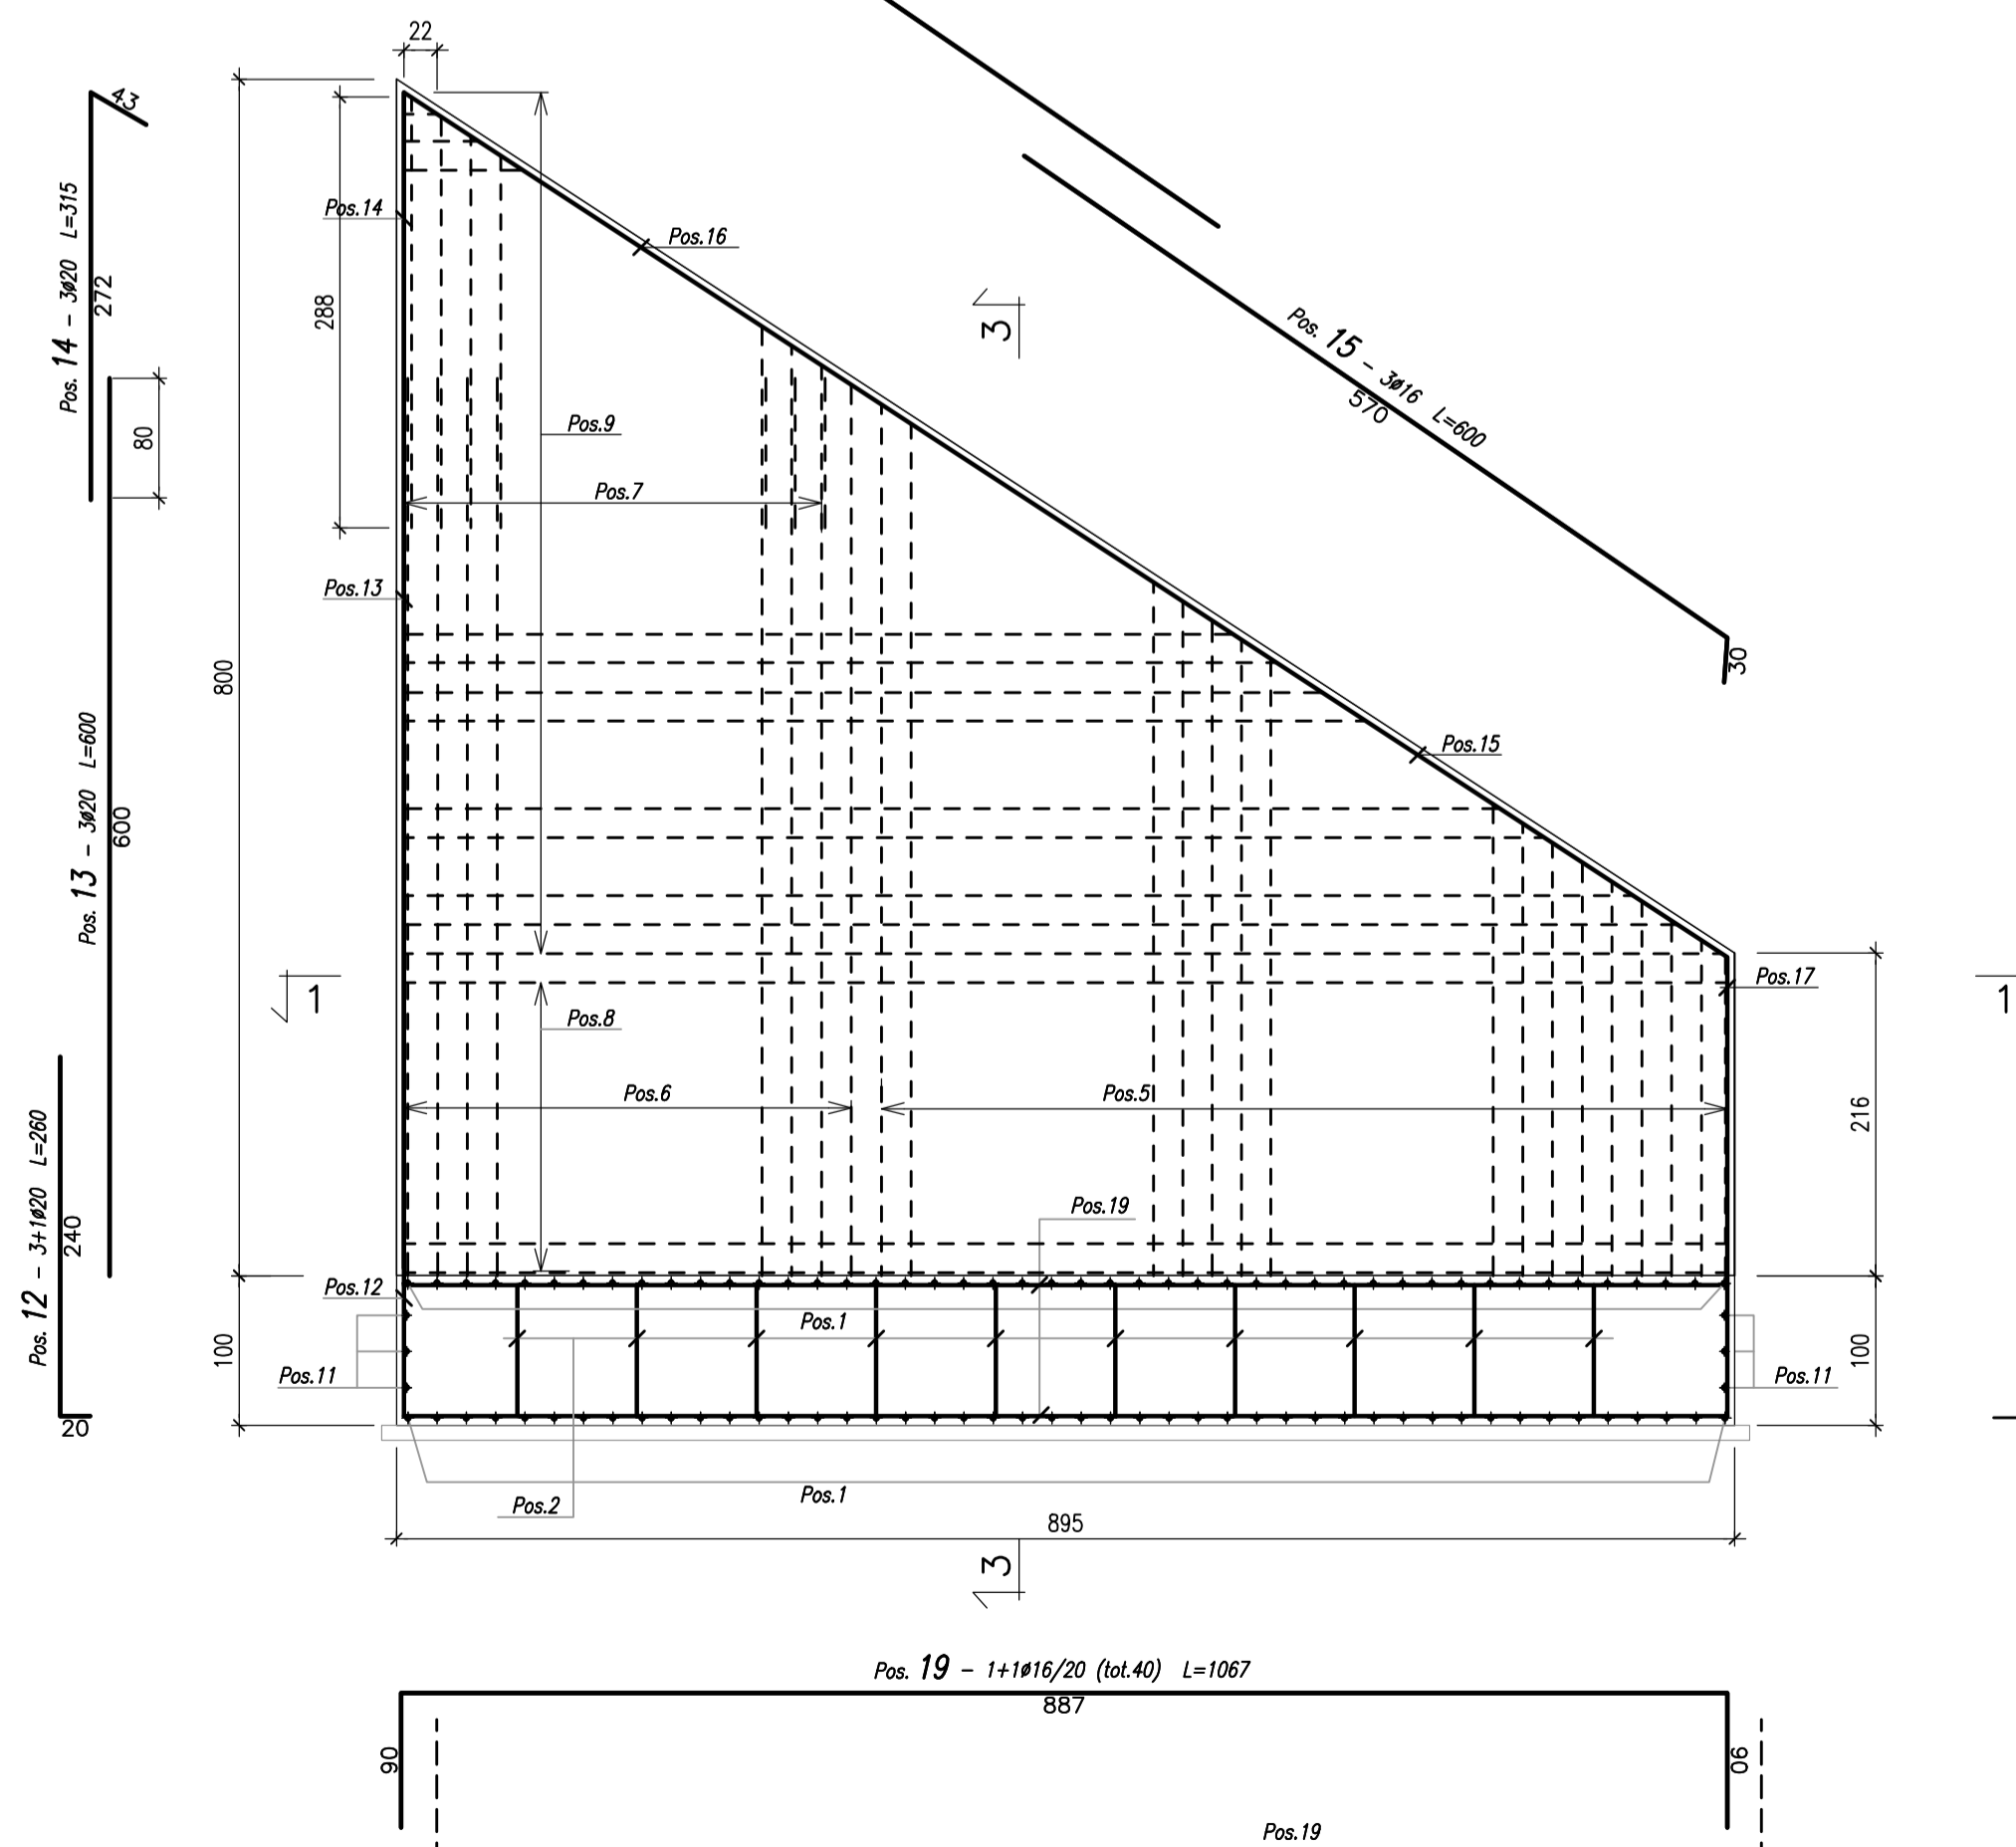

SEZIONE 3-3 (1:50)
ARMATURA MURO

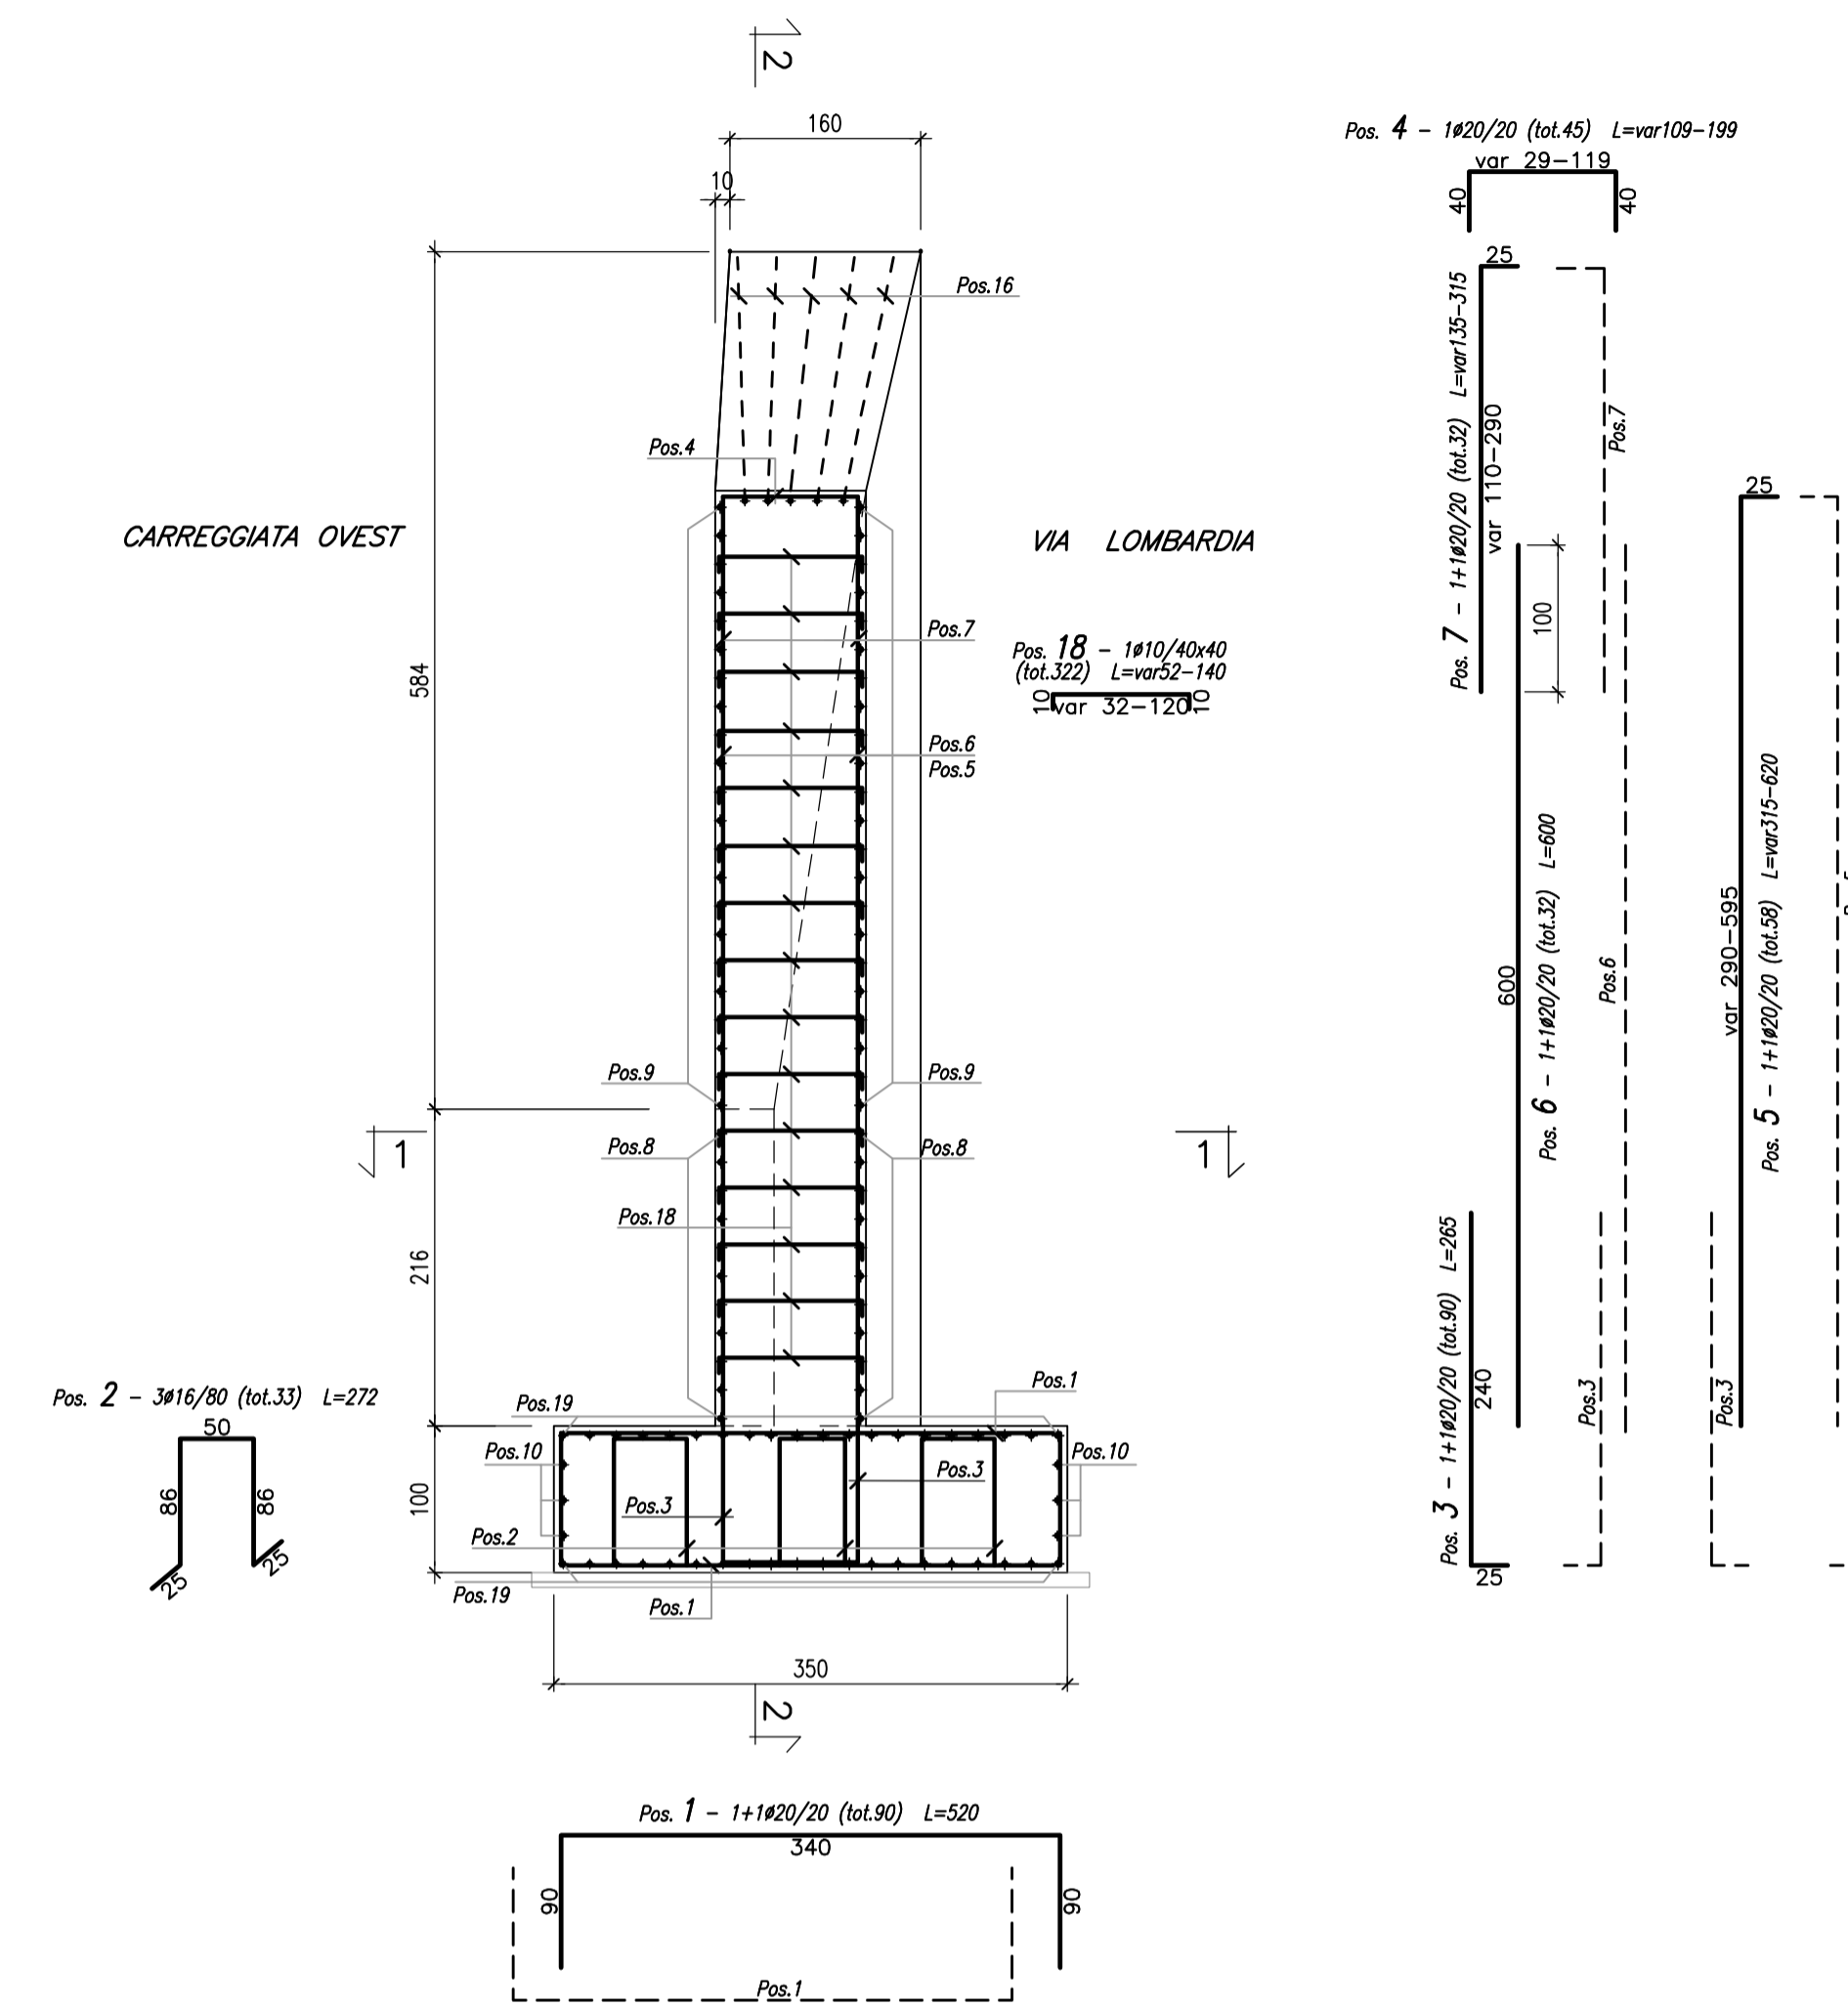

PIANTA CHIAVE (1:1000)

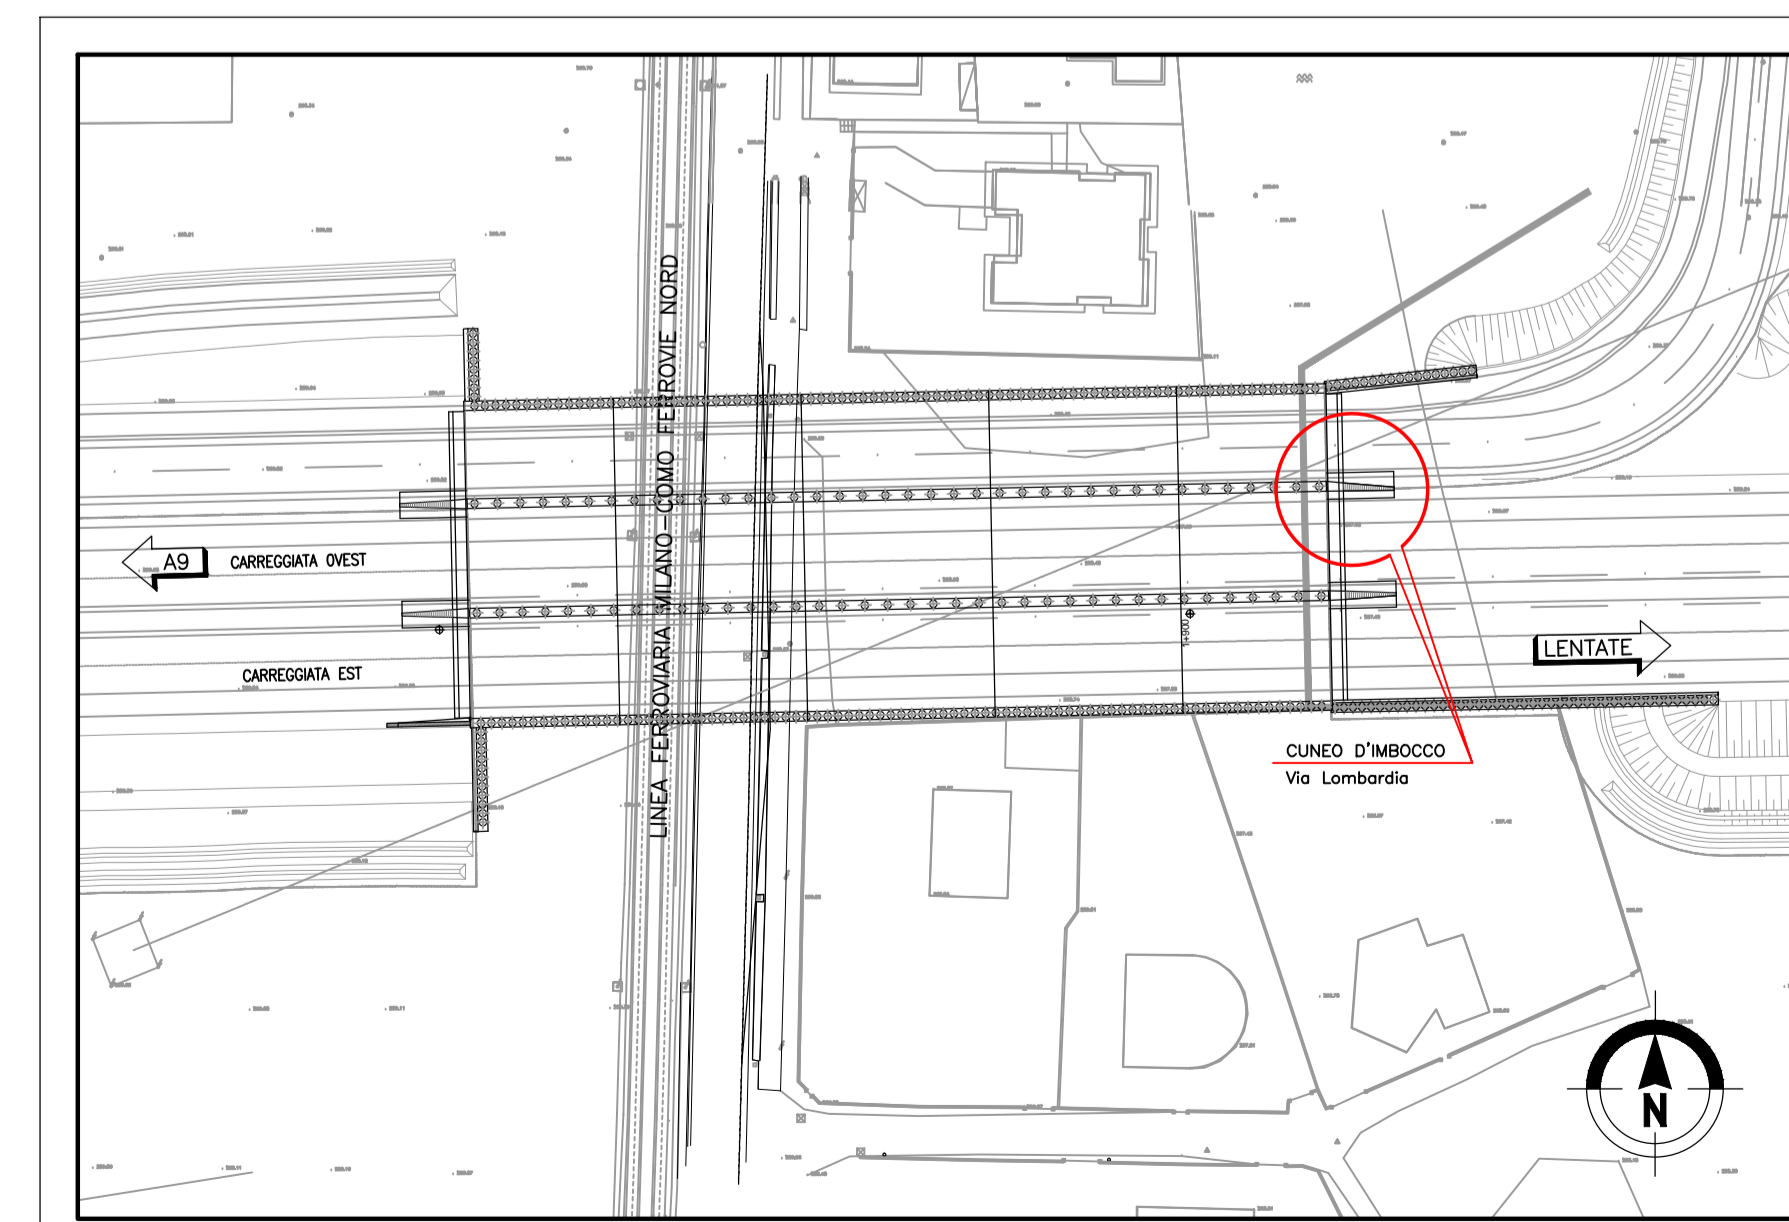

MATRICE DI REVISIONE		
REV	DATA	DESCRIZIONE MODIFICA

N.B.: LA TAVOLA SOSTITUISCE QUELLA RELATIVA AL CODICE [] DEL PROGETTO ESECUTIVO

COLLEGAMENTO AUTOSTRADALE DALMINE - COMO - VARESE - VALICO DEL GAGGIOLO E OPERE AD ESSO CONNESSE
CODICE C.U.P. F1180600270001

TRATTE B1, B2, C, D, TRVA13+14, GREENWAY

AS BUILT

TRATTA B1
OPERE D'ARTE MAGGIORI
GALLERIE ARTIFICIALI
GALLERIA ARTIFICIALE LOMAZZO
CARPENTERIA ED ARMATURA CUNEO D'IMBOCCO - Tav. 2/4

IDENTIFICAZIONE ELABORATO CODICE PROGETTO: F010178 WBS	IMPRESA RAGGRUPPAMENTO TEMPORANEO IMPRESE: Mandatario: STRABAG A.G. Mandatario: GLF Grandi Lavori Fincastril S.p.A. Mandatario: ICM S.p.A. Mandatario capofila: STRABAG S.p.A.
FASE PROGETTUALE LAVORI ZONA OPERA TRATTO D'OPERA AMBITO TIPO ELABORATO PROGRESSIVO REVISIONE	CONCEDENTE CONCESSIONARIA AUTOSTRADALI LOMBARDE Direttore Tecnico: Ing. Giuseppe Sante Referente Tecnico: Arch. Salvatore Vermiglio
CONCSSIONARIO Autostadale Pademontana Lombarda	ELABORAZIONE PROGETTUALE PROGETTISTA: 3TI PROGETTI ITALIA S.p.A. 3TI ITALIA S.p.A. DIRETTORE TECNICO Ing. Stefano Luca Pizzanti Claudio degli Ingegneri Piovina di Roda s. 20809
APPROVATO Autostadale Pademontana Lombarda	REDAZIONE Redatto: Perucci Verificato: Di Iulio Approvato: Possati