

DISTINTA ARMATURA TRAVE L=1377


Pos.	Sagomatura	e	Sviluppo	Quantità	Passo	Peso
1		12	4,75	78	10/20	318,0
1'		12	2,75	20	10	48,8
2		12	1,37+1,37	78	10/20	189,8
2'		12	1,21+1,21	20	10	43,0
3		10	1,92	59	10/30	70,2
4		10	1,92	69	20	81,6
6		6	13,77	4	-	12,2
5		10	1,27+1,27	10x2	10	31,3
6		16	2,00	8x2	-	50,5
7		16	3,00	2x2	-	18,9
8		12	14,40	4	-	51,1
9		8	2,00	(5+5)x2	-	15,8
10		16	1,50	(2+2)x2	-	18,9
10		16	0,80+0,80	(2+2)x2	-	20,2
10		16	1,00	(2+2)x2	-	12,6
11		16	1,3	(1+1)x2	-	8,2
12		16	1,45	(1+1)x2	-	9,2
13		12	1,48+1,48	(10+10)x2	-	52,6
14		8	13,77	16	-	87,0

RIEPILOGO INCIDENZE TRAVE

Peso totale RETE elettrosaldata	93,8 Kg	Incidenza RETE al ml	6,81 Kg
Peso totale ACCIAIO	1046,3 Kg	Incidenza ACCIAIO al ml	75,98 Kg
Peso totale TREFOLI	390,0 Kg	Incidenza TREFOLI al ml	28,32 Kg
Volume totale CALCESTRUZZO	9,2 mc	Incidenza CALCESTRUZZO al ml	0,666 mc
Peso totale TRAVE	243 kN		


CARPENTERIA TRAVE – PIANTA

scala 1:20

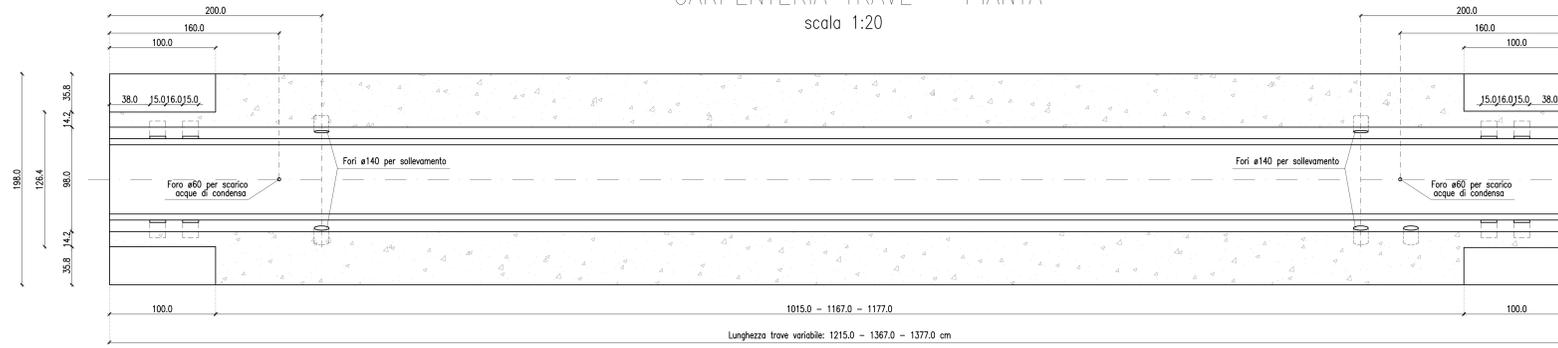


CARPENTERIA TRAVE – SEZIONE FILANTE

scala 1:10

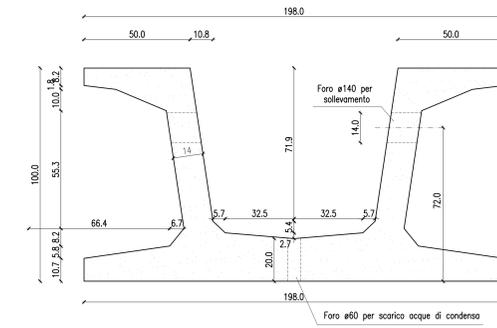


CARPENTERIA TRAVE – SEZIONE ZONA APPOGGIO

scala 1:10

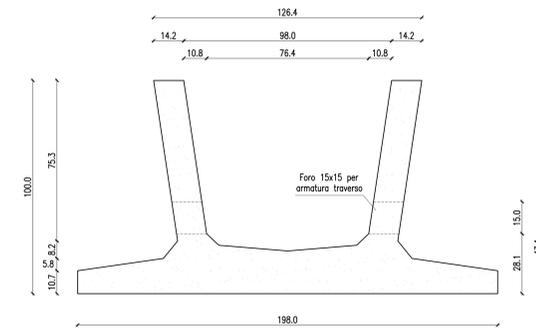


CARPENTERIA TRAVE – VISTA LATERALE

scala 1:20

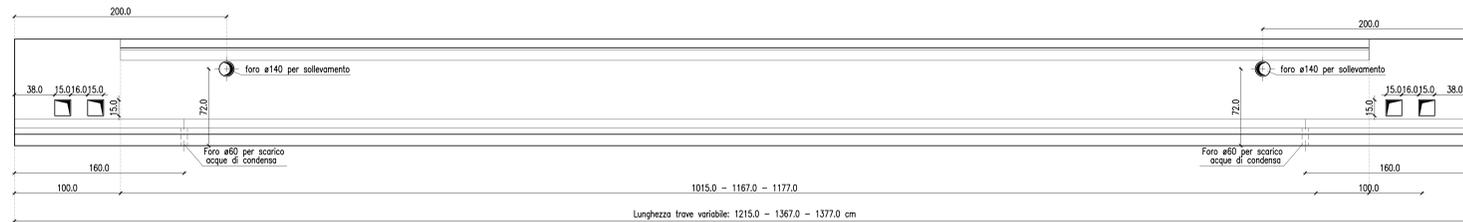


ARMATURA TRAVE – SEZIONE TRASVERSALE

scala 1:10

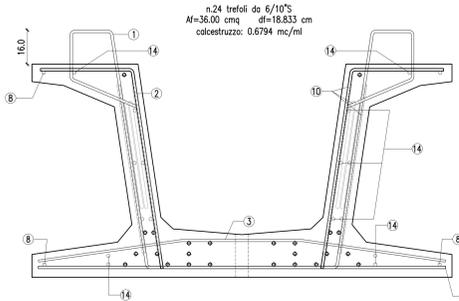


ARMATURA TRAVE – SEZIONE TRASVERSALE IN TESTATA

scala 1:10

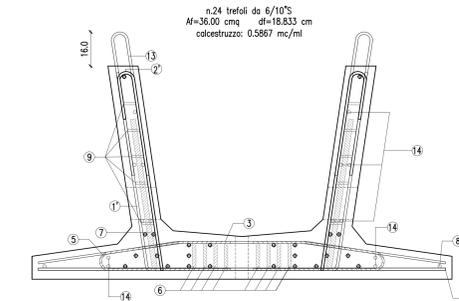

ARMATURA TRAVE – SEZIONE LONGITUDINALE

scala 1:10

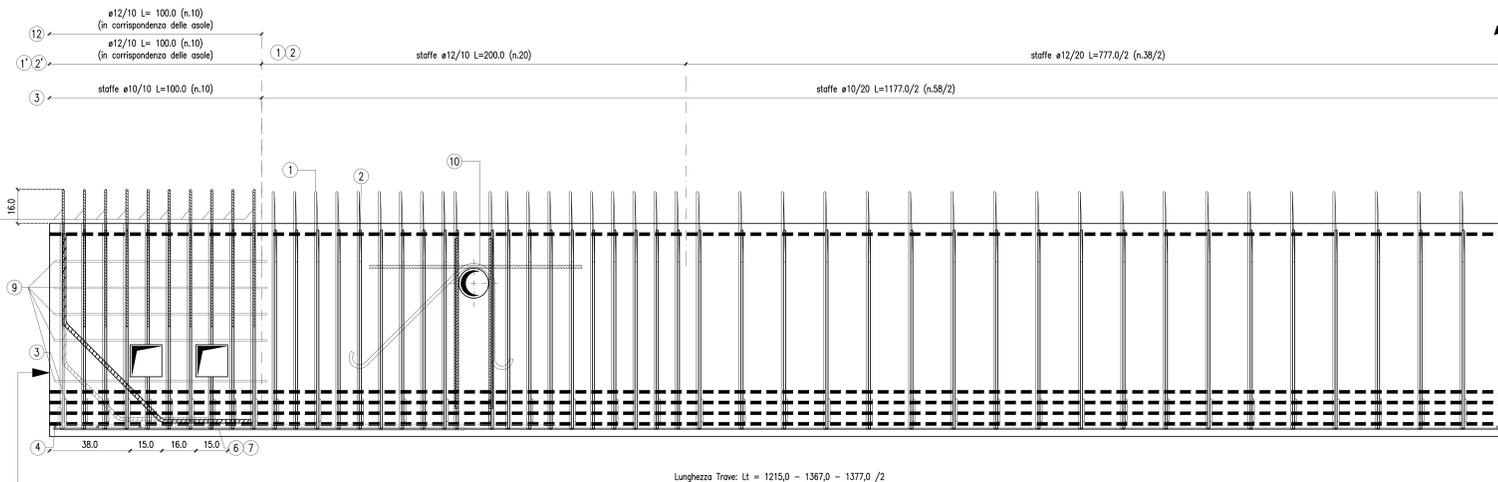


DISTINTA TRAVI – GALLERIA LOMAZZO – conci 1 – 3 – 4 – 5 (vd. tavola pianta travi)

n. Trave	concio	Lunghezza trave in asse (cm)	Volume (mc)	Peso (kN)
da n.2 a n.10	1	1215	8.26	215
da n.24 a n.56	3 - 4 - 5	1215	8.26	215
da n.57 a n.67	1	1367	9.29	241
da n.81 a n.113	3 - 4 - 5	1367	9.29	241
da n.116 a n.124	1	1377	9.36	243
da n.138 a n.170	3 - 4 - 5	1377	9.36	243

PRESCRIZIONI MATERIALI

- PER LE TRAVI**
- Calcestruzzo conforme UNI-EN 206-1
 - Classe di resistenza minima C45/55
 - R_{sk}-55 f_{sp} = 550 Kg/cm²
 - Resistenza caratteristica di taglio dei trefoli: R_{sk}-10 f_{sp} = 100 Kg/cm²
 - Classe di esposizione XC2
 - Diametro massimo trefoli 20 mm
 - Classe di consistenza S55c
 - Copri ferro min. armatura fondato trave 40 mm
 - Copri ferro min. armatura intesa/sf. trave 30 mm
 - Acciaio B495C
 - Acciaio per c.a.p. Fytk=19000 Kg/cm²
 - f_{yk} = 14250 Kg/cm²

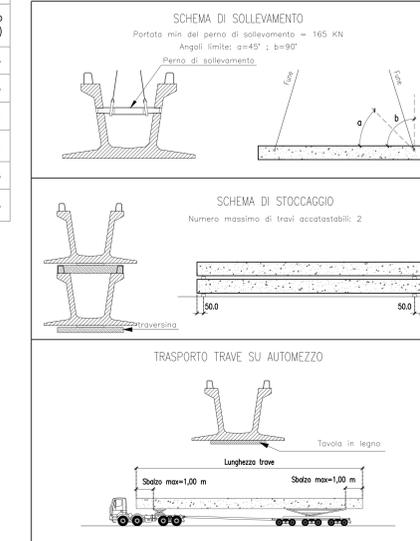

NOTE PARTICOLARI

- Le caratteristiche del terreno di riempimento e del terreno di fondazione sono comunicate dall'Appaltatore
- Il piano di appoggio per le strutture prefabbricate dovrà essere perfettamente piano. Le tolleranze massime ammesse sulle quote sono di mm.
- Tutte le quote e le dimensioni sono espresse in centimetri salvo diverse indicazioni.

MATRICE DI REVISIONE

REV.	DATA	DESCRIZIONE MODIFICA
1		
2		
COLLEGAMENTO AUTOSTRADALE
DALMINE - COMO - VARESE - VALICO DEL GAGGIOLIO E OPERE AD ESSO CONNESSE
CONCESSIONARIA: CONCOE S.p.A.

TRATTA B1, B2, C, D, TRAVI+13+14, GREENWAY
AS BUILT
OPERE D'ARTE MAGGIORI
GALLERIE ARTIFICIALI
GALLERIA ARTIFICIALE LOMAZZO
TRAVE PREFABBRICATA - CARPENTERIA E ARMATURA CONCIO 3-4

STRABAG **MALTAURO** **STRABAG**

CONCORSO
PROGETTO: 31 PROGETTI ITALIA S.p.A.
REDAZIONE: 311 PROGETTI ITALIA S.p.A.

311 ITALIA S.p.A.
INGEGNERIA TECNICA
Pia. Stefano Cioce Pratesi
C.so. degli Sgarbi
Provincia di Roma n. 00199

Redatto: Pizzoli Verificato: D. Sesto Approvato: Pizzoli