

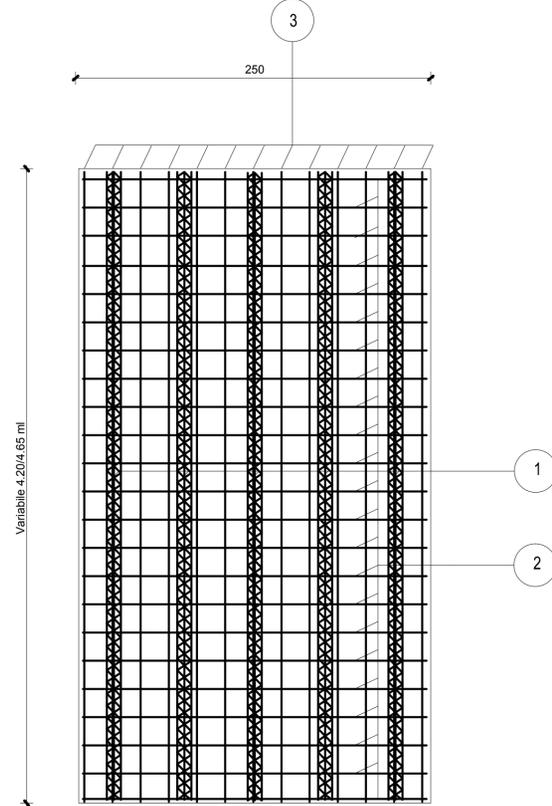


PARTICOLARE ARMATURA

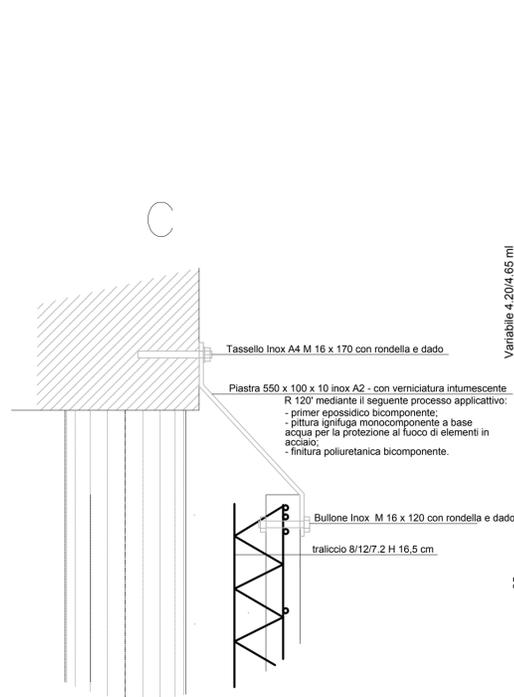


POSIZ.	TIPOLOGIA	LUNGHEZZA	NUMERO
1	traliccio elettrosaldato 8/12/7.2 H 16,5 cm	Var. 4,15-4,60 ml	5
2	correnti trasversali ϕ 8 / 20 cm	2,45 ml	Variable
3	correnti verticali ϕ 10 / 20 cm	Variable	13

SEZIONE TRASVERSALE LAISTRA


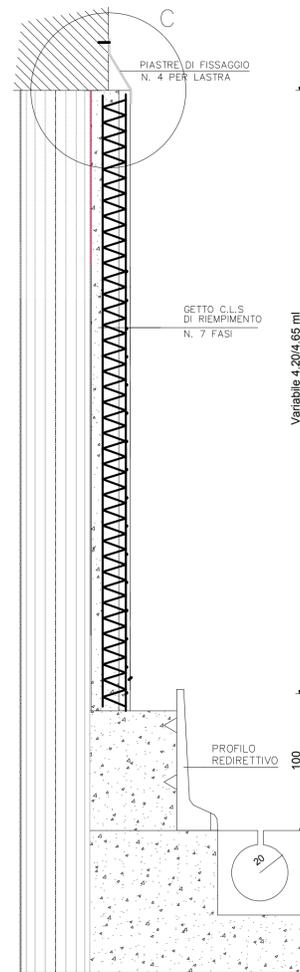


CLS. PREFABBRICATO C 35/45 Classe XC4
ACCIAIO B 450C
COPRIFERRO MINIMO 30 mm

PROSPETTO

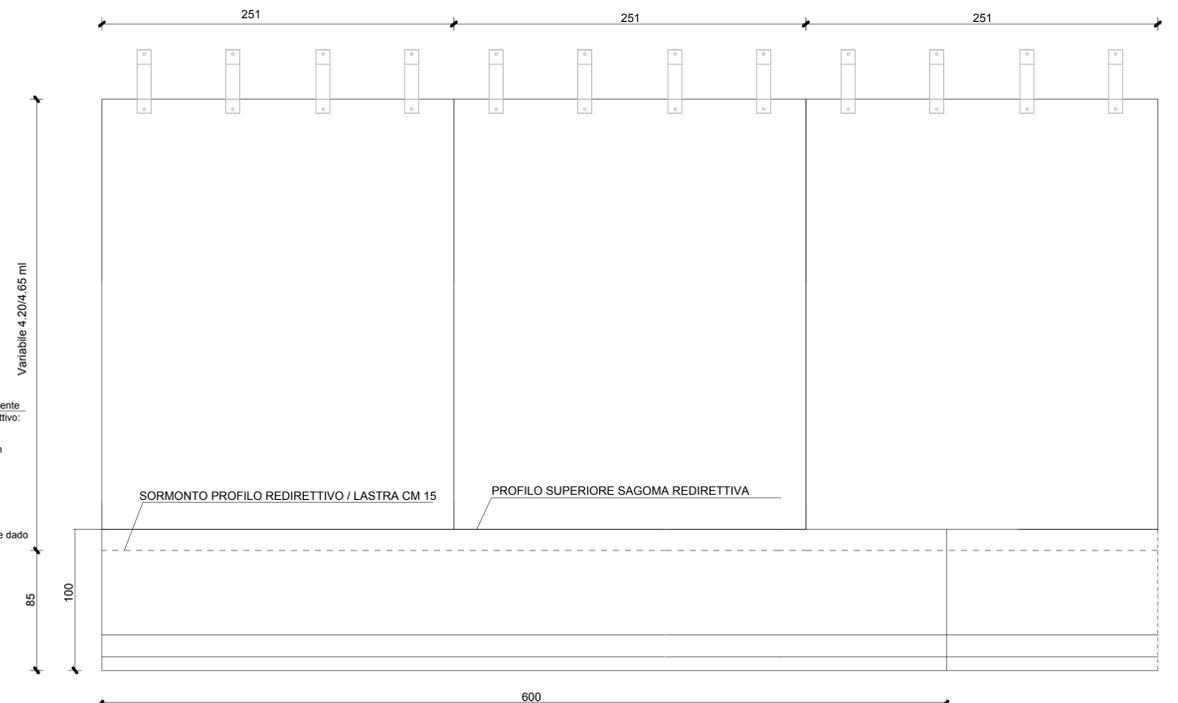

SEZIONE TIPO GALLERIA

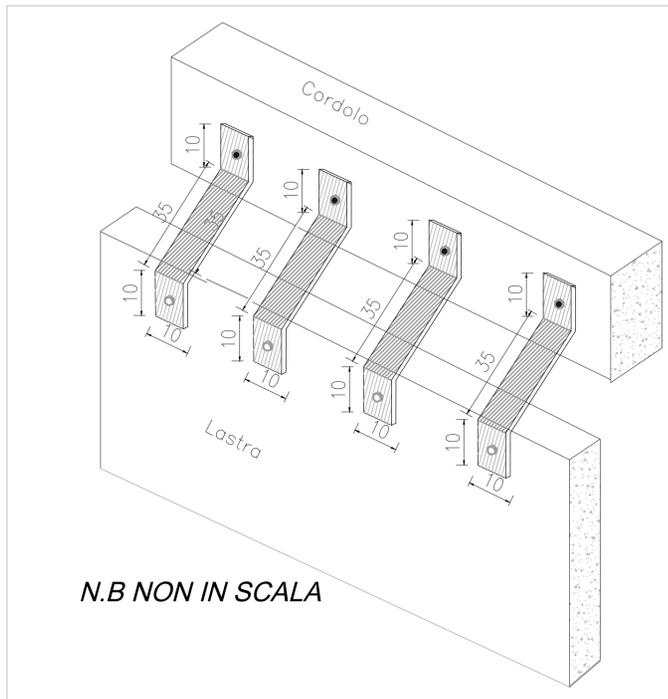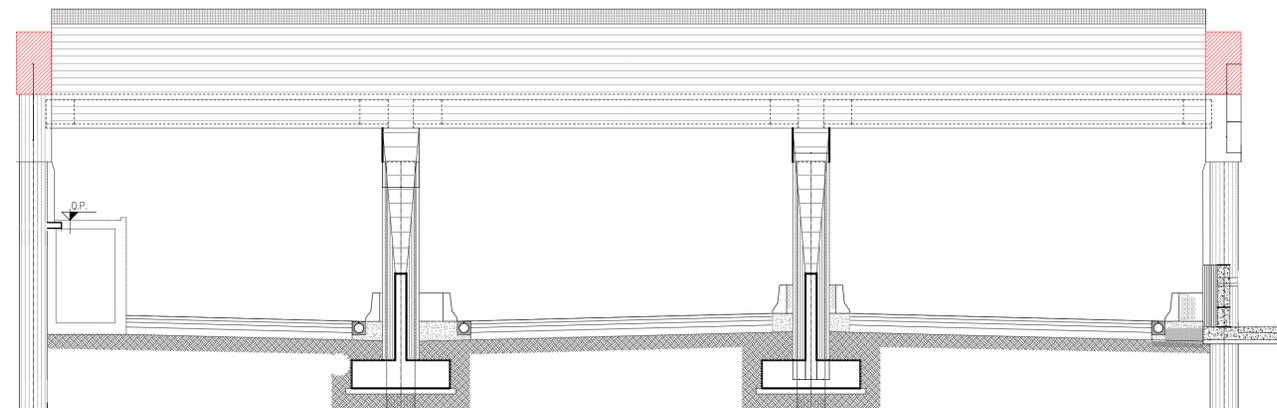

N.B NON IN SCALA

Verniciatura intumescente su staffe e bulloni da realizzarsi con il seguente ciclo:
 Fornitura e applicazione di:
 - primer epossidico bicomponente
 - pittura ignifuga monocomponente a base acqua per la protezione al fuoco di elementi in acciaio, qualificata secondo le norme europee della serie EN 13381.
 - finitura poliuretana bicomponente

REV	DATA	DESCRIZIONE MODIFICA

N.B.: LA TAVOLA SOSTITUISCE QUELLA RELATIVA AL CODICE [] DEL PROGETTO ESECUTIVO

CONCESSIONARI AUTOSTRADALI LOMBARDE

Autosstrada Padanese Lombardia

COLLEGAMENTO AUTOSTRADALE DALMINE - COMO - VARESE - VALICO DEL GAGGIOLO E OPERE AD ESSO CONNESSE

CODICE C.U.P. F11B06000270007

TRATTE B1, B2, C, D, TRVA13+14, GREENWAY

AS BUILT

TRATTA B1

OPERE D'ARTE MAGGIORI
 GALLERIE ARTIFICIALI
 GALLERIA ARTIFICIALE LOMAZZO
 CARPENTERIE ED ARMATURE LASTRE DI RIVESTIMENTO

FASE PROGETTUALE	LOTTO	ZONA	OPERA	TRATTO D'OPERA	AMBITO	TIPO ELABORATO	PROGRESSIVO	REVISIONE
A	1	A02	GA001	0	CM	PC	008	ET

Scala: Varie

DATA	DESCRIZIONE	REV
Febbraio 2016	Emissione	E

CONCEDENTE: CONCESSIONARI AUTOSTRADALI LOMBARDE

CONCESSIONARIO: Autosstrada Padanese Lombardia
 Direttore Tecnico: Ing. Enrico Anzi
 Referente Tecnico: Arch. Giovanni Carroli

APPROVATO: Autosstrada Padanese Lombardia
 Direttore dei Lavori: Ing. Francesco Danonico

IMPRESA: RAGGRUPPAMENTO TEMPORANEO IMPRESE:
 Mandataria: STRABAG A.G.
 Mandante: GLF Grandi Lavori Fincostr S.p.A.
 Mandante: Impresa costruzioni Giuseppe Maltauro S.p.A.
 Mandante coperta: STRABAG S.p.A.

Scalari: STRABAG, MALTAURO, STRABAG

PROGETTISTA - PROGETTO ESECUTIVO DI DETTAGLIO: RAGGRUPPAMENTO TEMPORANEO PROGETTISTI:
 Mandataria: 3TI PROGETTI ITALIA S.p.A.
 Mandante: GP Progettazione e servizi professionali
 Mandante: ALBERTO CECCHINI

RESPONSABILE DI PROGETTO ED INCARICATO DELL'INTEGRAZIONE FRA LE VARIE PRESTAZIONI: Ing. Alberto Cecchini

ELABORAZIONE PROGETTUALE: PROGETTISTA: 3TI PROGETTI ITALIA S.p.A.
 3TI ITALIA S.p.A. DIRETTORE TECNICO: Ing. Stefano Luca Passati
 Ordine degli Ingegneri Provincia di Roma n. 20809

Redatto: Pierucci Verificato: Di Sanzo Approvato: Possati