

SEZIONE GEOMETRICA DEL MANUFATTO



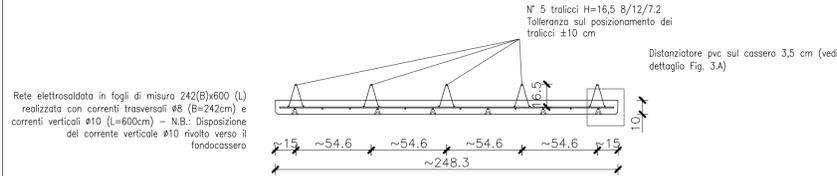



Figura 3.A

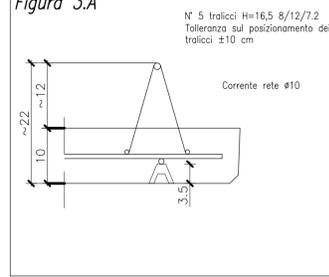


SEZIONE TIPOLOGICA

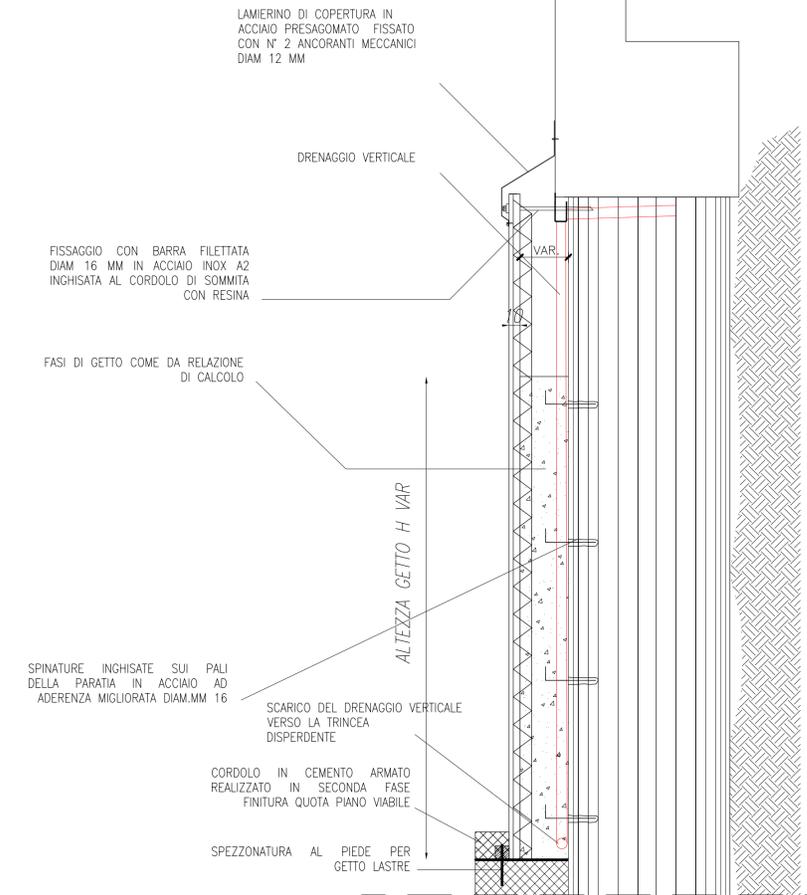

PROSPETTO

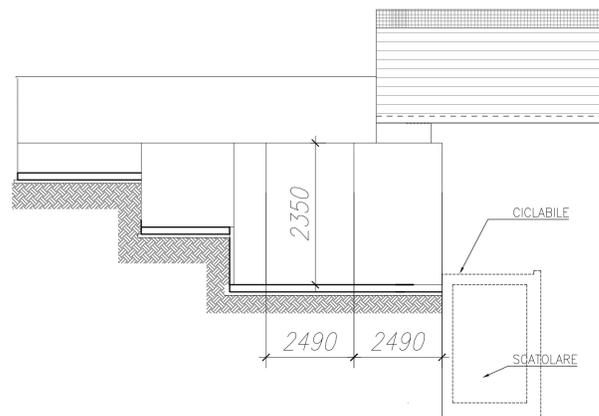

PLANIMETRIA

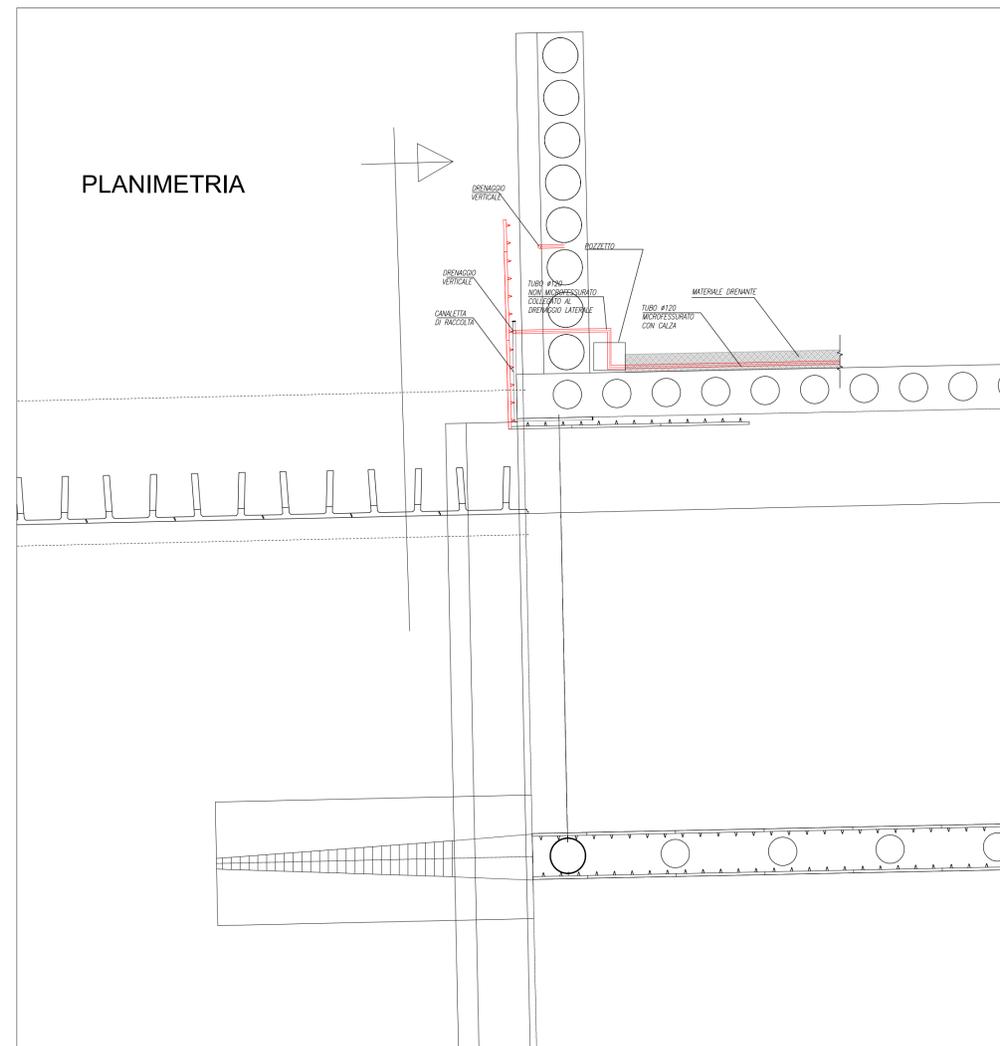

MATRICE DI REVISIONE

REV	DATA	DESCRIZIONE MODIFICA
C_01	Novembre 2014	Profondamento velleita e allineamento cordolo paratia imbocco ovest
-	-	-
-	-	-
N.B.: LA TAVOLA SOSTITUISCE QUELLA RELATIVA AL CODICE [] DEL PROGETTO ESECUTIVO

CONCESSIONARI
Autstrada Pedemontana Lombarda

CONCESSIONARIO
Autstrada Pedemontana Lombarda
Direttore Tecnico: Ing. Enrico Anzi
Referente Tecnico: Arch. Giovanni Carlotto

APPROVATO
Autstrada Pedemontana Lombarda
Il Direttore dei Lavori: Ing. Francesco Domenico

CONCESSIONARI
Autstrada Pedemontana Lombarda

CONCESSIONARIO
Autstrada Pedemontana Lombarda
Direttore Tecnico: Ing. Enrico Anzi
Referente Tecnico: Arch. Giovanni Carlotto

APPROVATO
Autstrada Pedemontana Lombarda
Il Direttore dei Lavori: Ing. Francesco Domenico

COLLEGAMENTO AUTOSTRADALE DALMINE - COMO - VARESE - VALICO DEL GAGGILO E OPERE AD ESSO CONNESSE
CODICE C.U.P. F11B0000270007

TRATTE B1, B2, C, D, TRVA13+14, GREENWAY

AS BUILT

TRATTA B1
OPERE D'ARTE MAGGIORI
GALLERIE ARTIFICIALI
GALLERIA ARTIFICIALE LOMAZZO
Lastre rivestimento Paratie Nord lato A9

IMPRESA
RAGGRUPPAMENTO TEMPORANEO IMPRESE:

Mandatario STRABAG A.G.	Mandatario GLF Grandi Lavori Fincosit S.p.A.	Mandatario Impresa costruzioni Giuseppe Mallauro S.p.A.	Mandatario cooptata STRABAG S.p.A.
-----------------------------------	---	--	---------------------------------------

STRABAG **MALTAURO** **STRABAG**

PROGETTISTA - PROGETTO ESECUTIVO DI DETTAGLIO
RAGGRUPPAMENTO TEMPORANEO PROGETTISTI:

Mandatario 3TI PROGETTI ITALIA S.p.A.	Mandatario GP Progetti - costruzione progetto di dettaglio	Mandatario Arch. Salvatore Vermiglio	Mandatario Arch. Salvatore Vermiglio
--	---	---	---

3TI ITALIA S.p.A.
DIRETTORE TECNICO
Ing. Stefano Luzzi Pascazi
Ordine degli Ingegneri Provincia di Roma n. 20809

Redatto: Pancotto Verificato: Sorge Approvato: Possati