

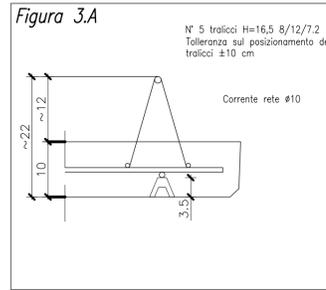



SEZIONE GEOMETRICA DEL MANUFATTO

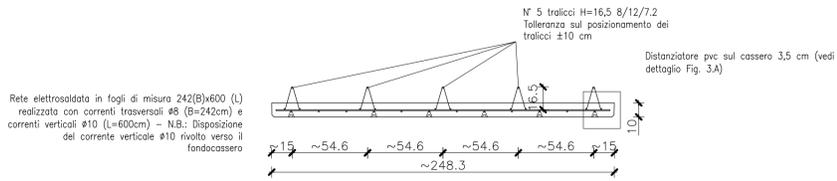


PROSPETTO

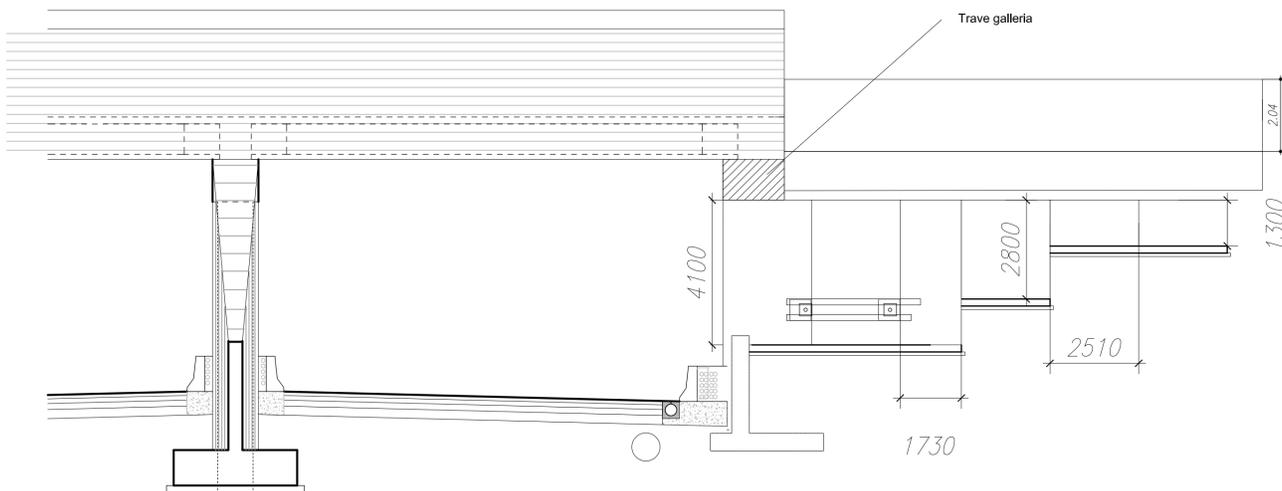

PLANIMETRIA

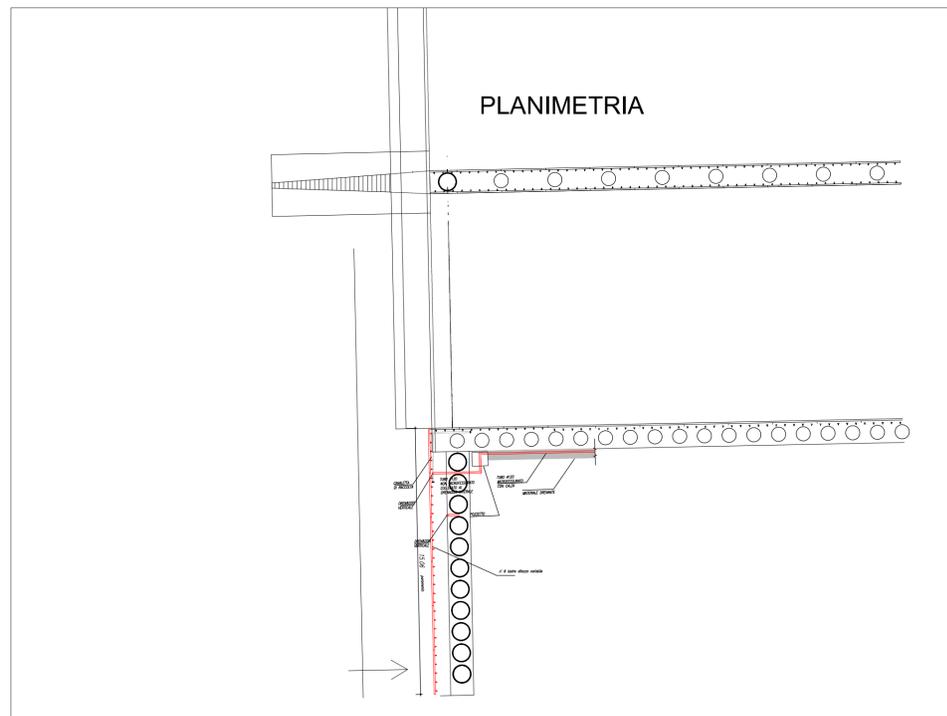

SEZIONE TIPOLOGICA

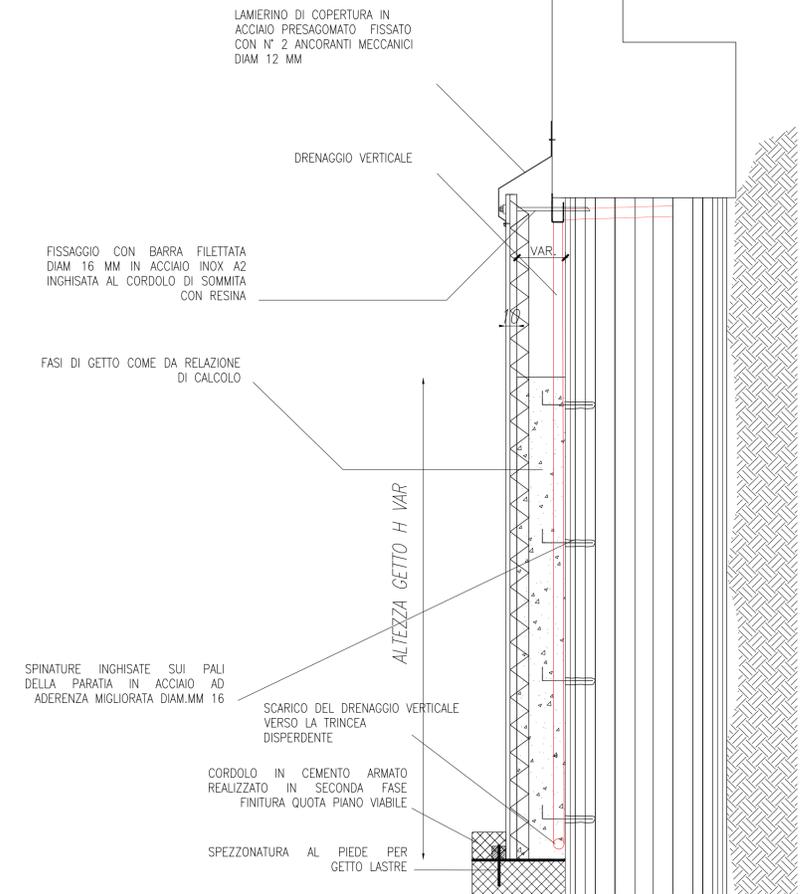

MATRICE DI REVISIONE

REV	DATA	DESCRIZIONE MODIFICA
C_01	Novembre 2014	Profondamento velotta e allineamento cordolo paratia imbocco ovest
-	-	-
-	-	-
N.B.: LA TAVOLA SOSTITUISCE QUELLA RELATIVA AL CODICE [] DEL PROGETTO ESECUTIVO

CONCESSIONI AUTOSTRADALI LOMBARDE

Autstrada Pedemontana Lombarda

COLLEGAMENTO AUTOSTRADALE DALMINE - COMO - VARESE - VALICO DEL GAGGIOLO E OPERE AD ESSO CONNESSE
CODICE C.U.P. F11B900027007

TRATTE B1, B2, C, D, TRVA13+14, GREENWAY

AS BUILT

TRATTA B1
OPERE D'ARTE MAGGIORI
GALLERIE ARTIFICIALI
GALLERIA ARTIFICIALE LOMAZZO
Lastre rivestimento Paratie Sud Lato A9

IDENTIFICAZIONE ELABORATO
CODICE PROGETTO: F00107B
WBS

IMPRESA
RAGGRUPPAMENTO TEMPORANEO IMPRESE:

Mandatario STRABAG A.G.	Mandatario GLF Grandi Lavori Fincosit S.p.A.	Mandatario Impresa costruzioni Giuseppe Malturo S.p.A.	Mandatario cooptata STRABAG S.p.A.
----------------------------	---	---	---------------------------------------

Scala: Varie

DATA DESCRIZIONE REV
Febbraio 2016 Emisione E

PROGETTISTA - PROGETTO ESECUTIVO DI DETTAGLIO
RAGGRUPPAMENTO TEMPORANEO PROGETTISTI:

Mandatario 3TI PROGETTI ITALIA INGEGNERIA ASSOCIATA S.p.A.	Mandatario OP Progettazione e direzione lavori di ingegneria	Mandatario Arch. Alberto Cecchini	Mandatario Arch. Salvatore Vermiglio
--	---	--------------------------------------	---

CONCEDENTE
CONCESSIONI AUTOSTRADALI LOMBARDE

CONCESSIONARIO
Autstrada Pedemontana Lombarda
Direttore Tecnico: Ing. Enrico Anzi
Referente Tecnico: Arch. Giovanni Carlotto

APPROVATO
Autstrada Pedemontana Lombarda
Il Direttore dei Lavori: Ing. Francesco Domonico

RESPONSABILE DI PROGETTO ED INCARICATO DELL'INTEGRAZIONE FRA LE VARIE PRESTAZIONI:
Ing. Alberto Cecchini

ELABORAZIONE PROGETTUALE
PROGETTISTA:
3TI PROGETTI ITALIA S.p.A.

3TI ITALIA S.p.A.
DIRETTORE TECNICO
Ing. Stefano Loro Pascazi
Ordine degli Ingegneri
Provincia di Roma n. 20809

Redatto: Pancotto Verificato: Sorge Approvato: Possati