




VISTA IMBOCCO GA ECOLOGICA LATO SARONNO

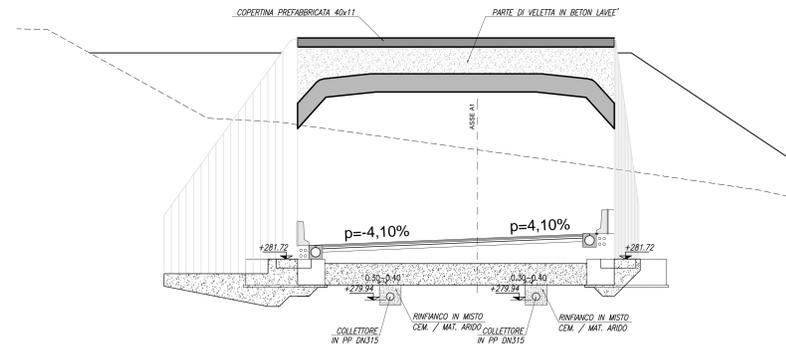


VISTA IMBOCCO GA ECOLOGICA LATO COMO

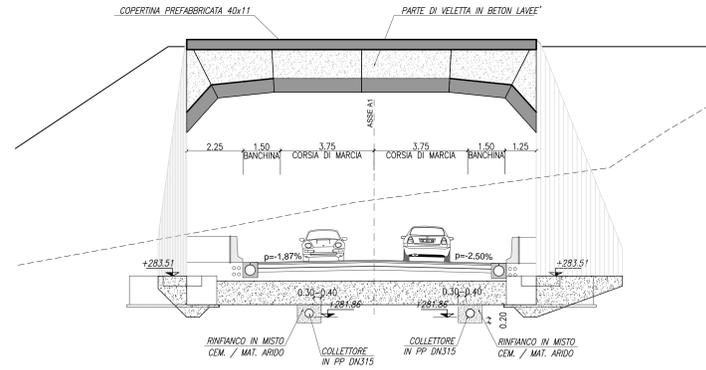


PROFILI E SEZIONI SEZIONE D-D SCALA 1:100

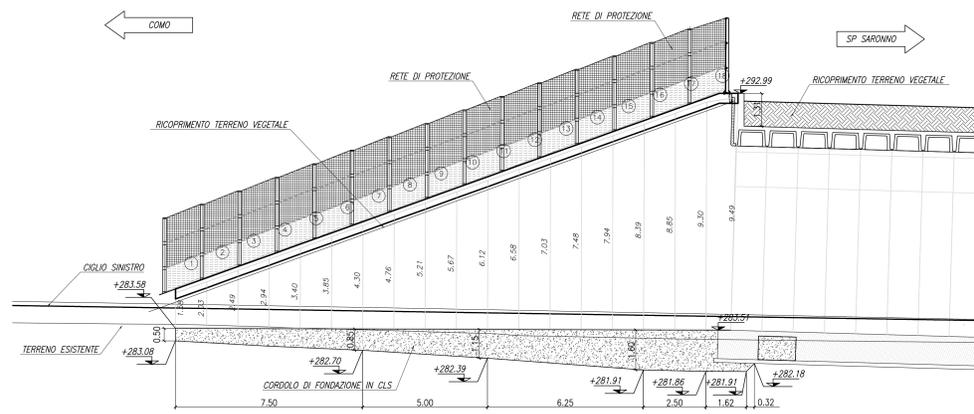


PROFILI E SEZIONI SEZIONE F-F SCALA 1:100

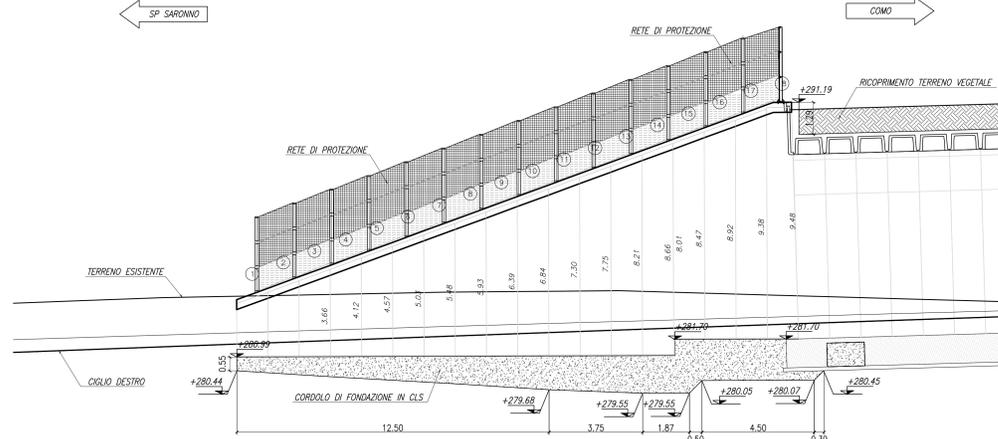

PROFILI E SEZIONI SEZIONE E-E SCALA 1:100

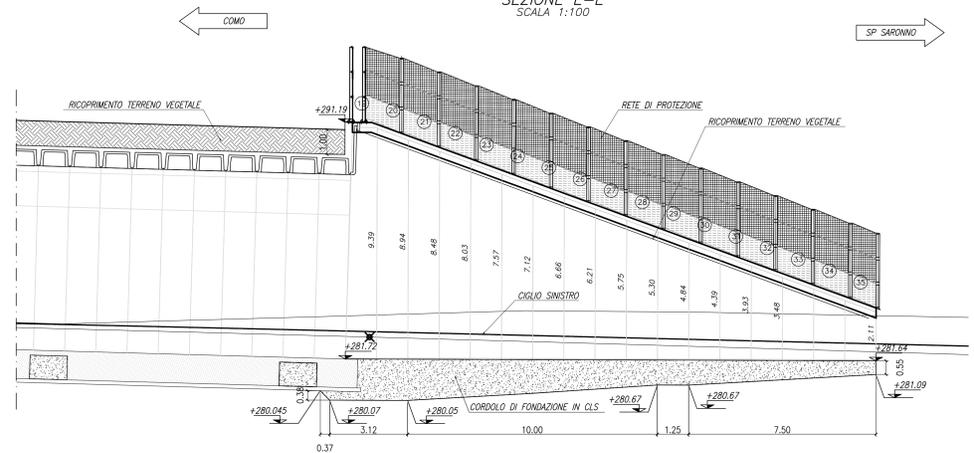

PROFILI E SEZIONI SEZIONE G-G SCALA 1:100

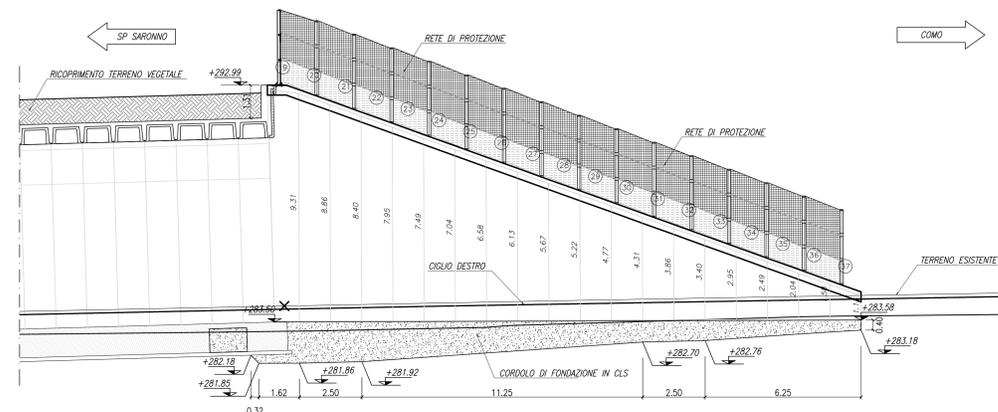

N.B.: Per i materiali di riempimento del rilevato e del pacchetto stradale sia interno che esterno che estremo fare riferimento alla relazione di calcolo pavimentazioni

N.B.: PER LA TABELLA MATERIAU SI RIMANDA ALL'ELABORATO SPECIFICO

MATRICE DI REVISIONE

REV	DATA	DESCRIZIONE MODIFICA

N.B.: LA TAVOLA SOSTITUISCE QUELLA RELATIVA AL CODICE [] DEL PROGETTO ESECUTIVO

COLLEGAMENTO AUTOSTRADALE DALMINE - COMO - VARESE - VALICO DEL GAGGIOLO E OPERE AD ESSO CONNESSE
 CODICE C.U.P. E110900019004
TRATTE B1, B2, C, D, TRV13+14, GREENWAY
AS BUILT
 TRATTA B1
 OPERE D'ARTE MAGGIORI
 GALERIE ARTIFICIALI E IMBOCCHI
 GALLERIA ARTIFICIALE ECOLOGICA (OPERA CONNESSA TRC011)
 CARPENTERIA MURI

IMPRESA
 RAGGRUPPAMENTO TEMPORANEO IMPRESE
 STRABAG A.G. - Grandi Lavori Fincoati S.p.A. - ICM S.p.A. - STRABAG S.p.A.

PROGETTISTA - PROGETTO ESECUTIVO DI DETTAGLIO
 RAGGRUPPAMENTO TEMPORANEO PROGETTISTI:
 COOP. TEC. DIETZEL & PARTI

CONCESSIONARIO
 Direzione Territoriale
 Politecnica Sp. Giuseppe Sarno
 Lombardo - Roberto Tesoro

APPROVATO
 Direzione dei Lavori
 Politecnica Sp. Francesco Donato
 Lombardo

ELABORAZIONE PROGETTUALE
 PROGETTISTA:
 Coop. Tec. Dietzel & Partì
 DIRETTORE TECNICO:
 Ing. Alessandro Pirocchi

REDAZIONE
 Redatto: Ragnacci
 Verificato: Partì

STAMPATO
 Grafica: []
 N° ATAD
 DIRETTORE GENERALE
 RESPONSABILE PIADE
 APPROVATO: []