

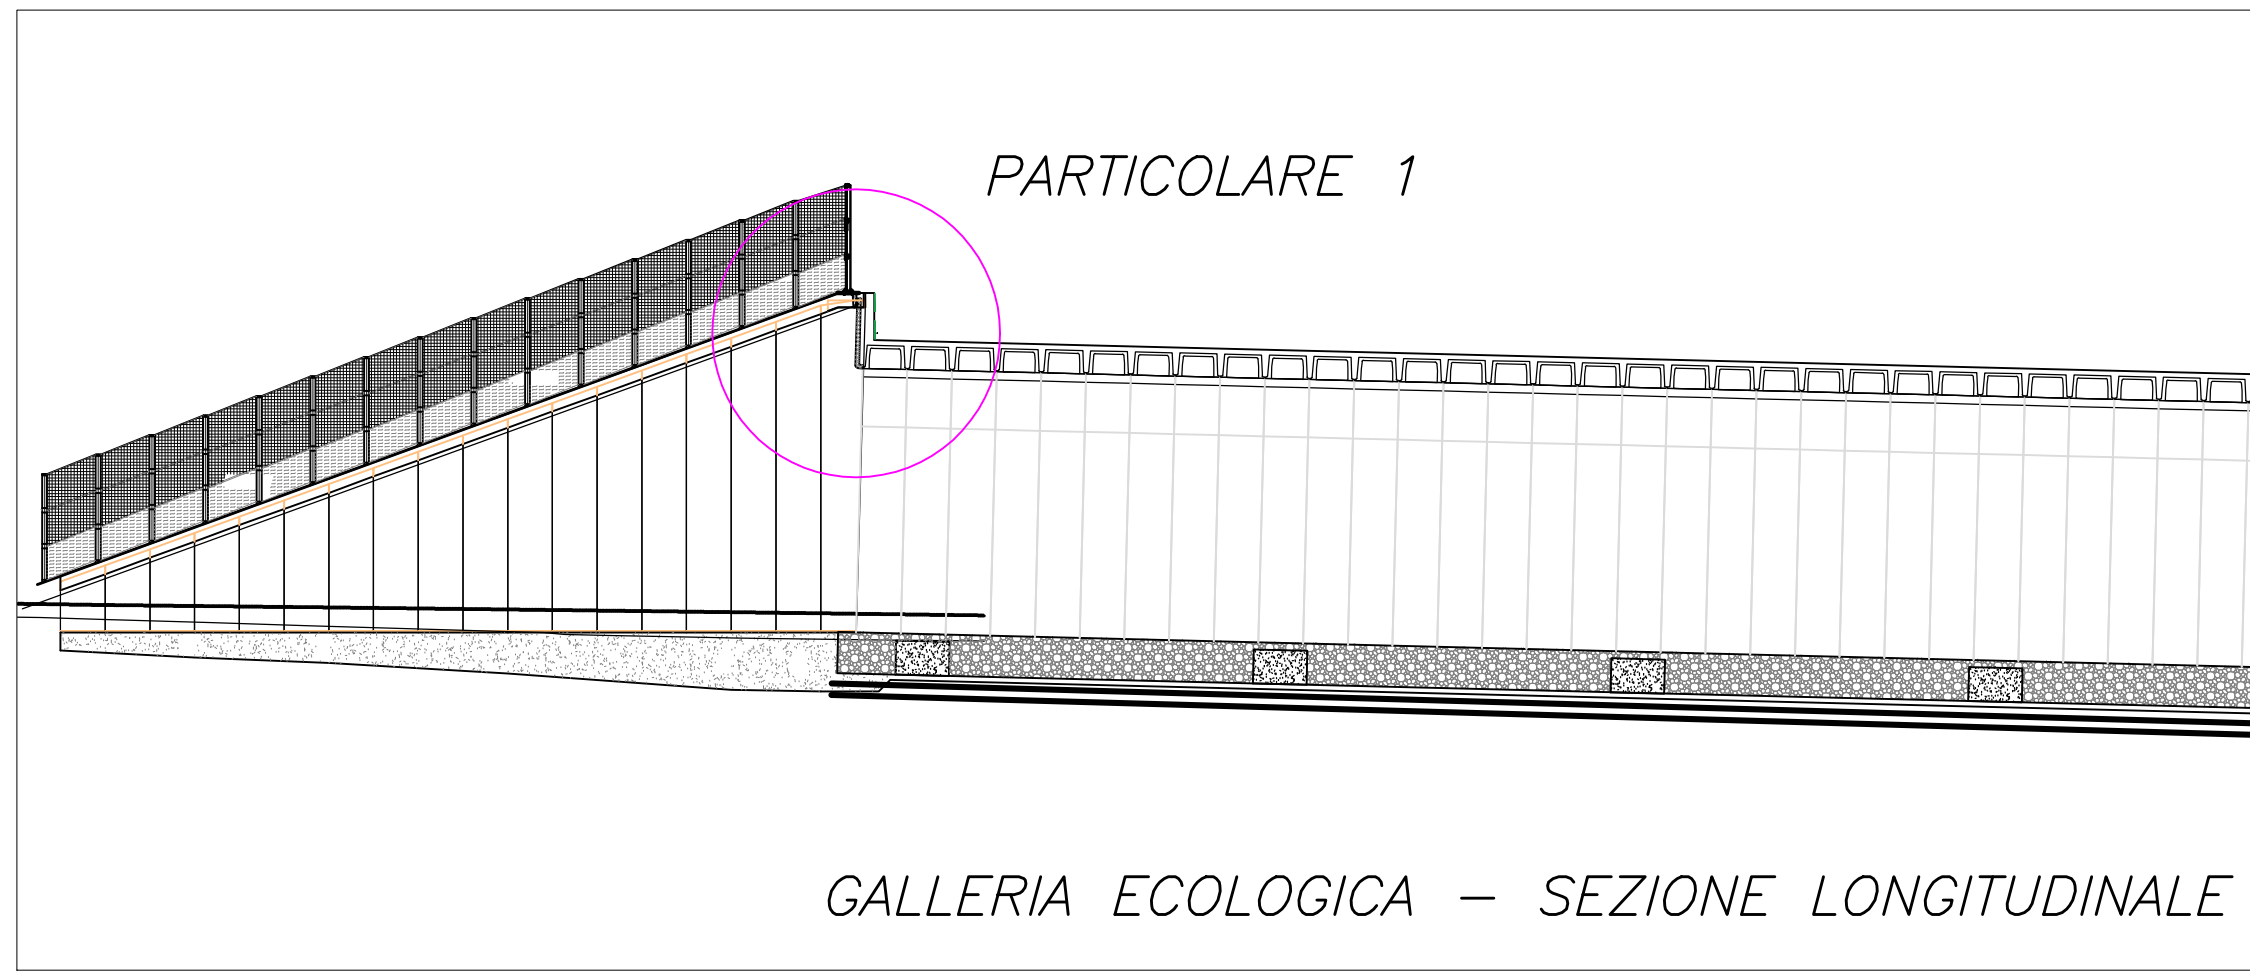
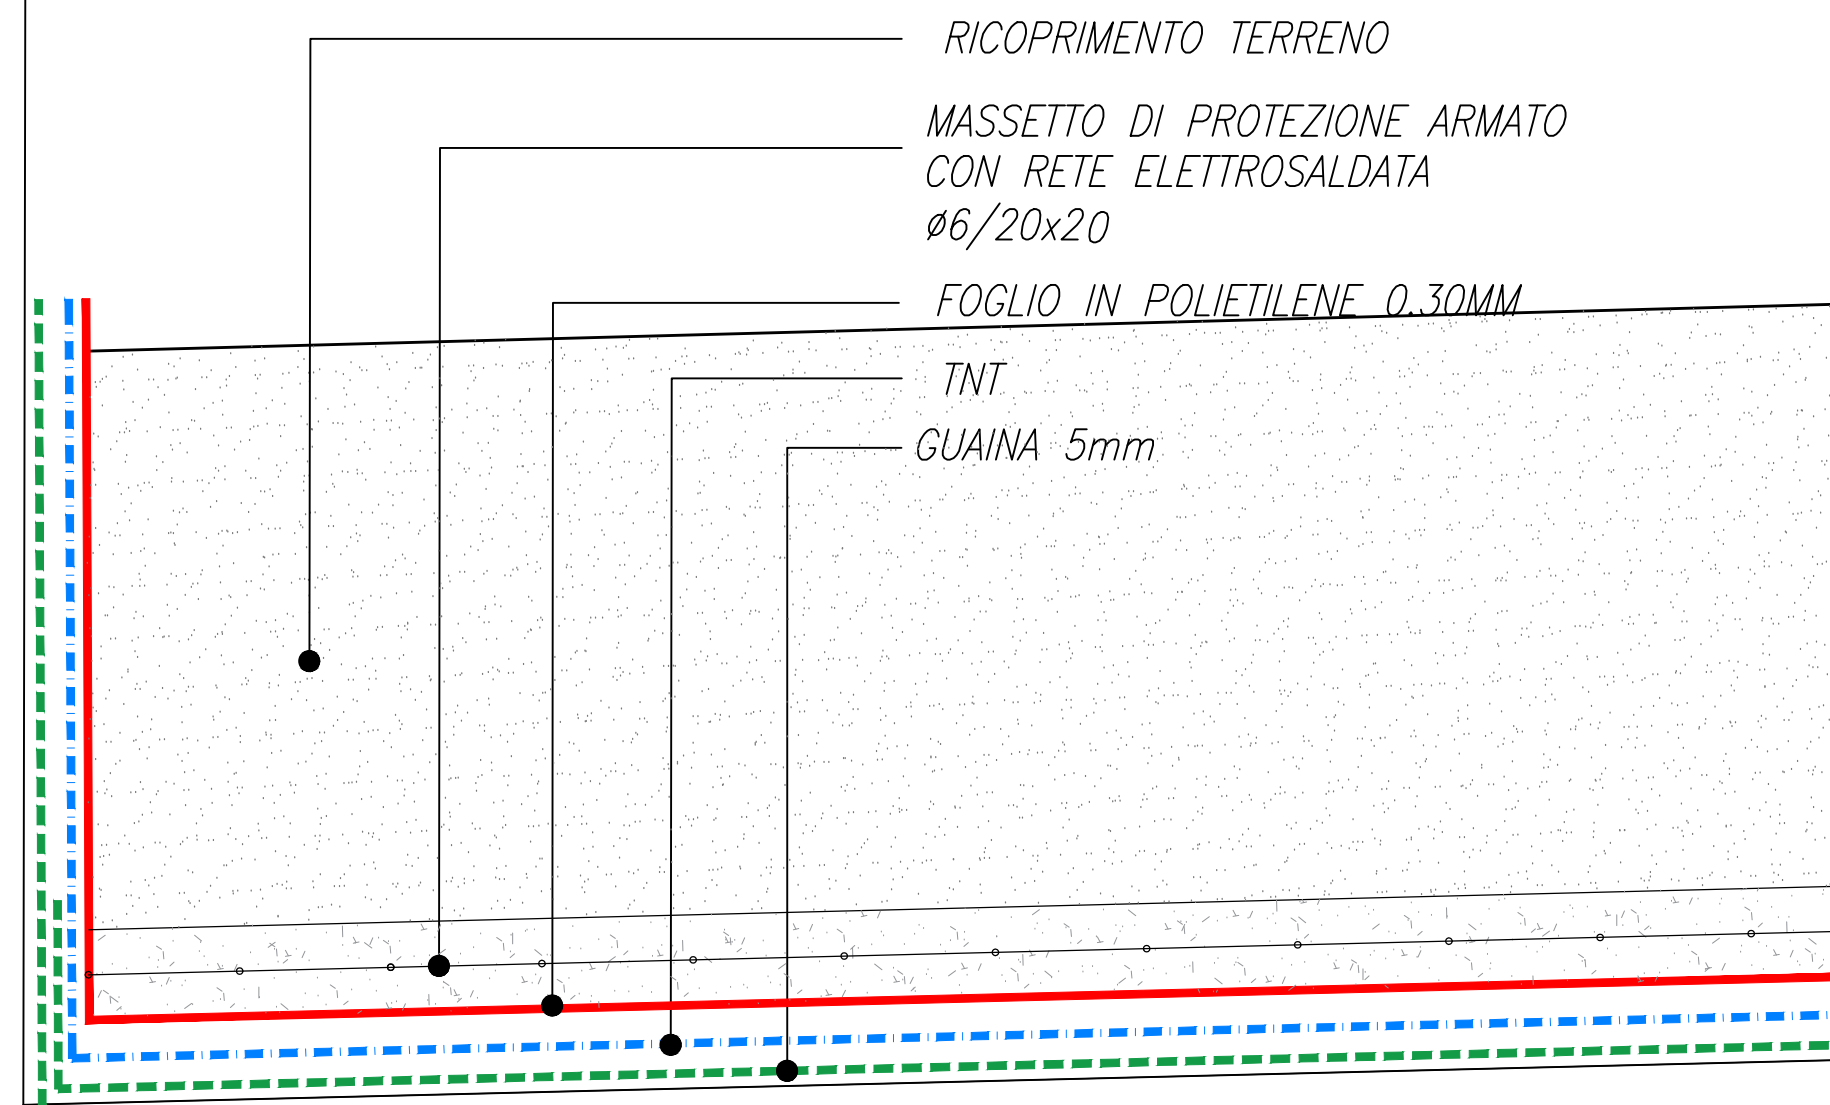



PARTICOLARE 1

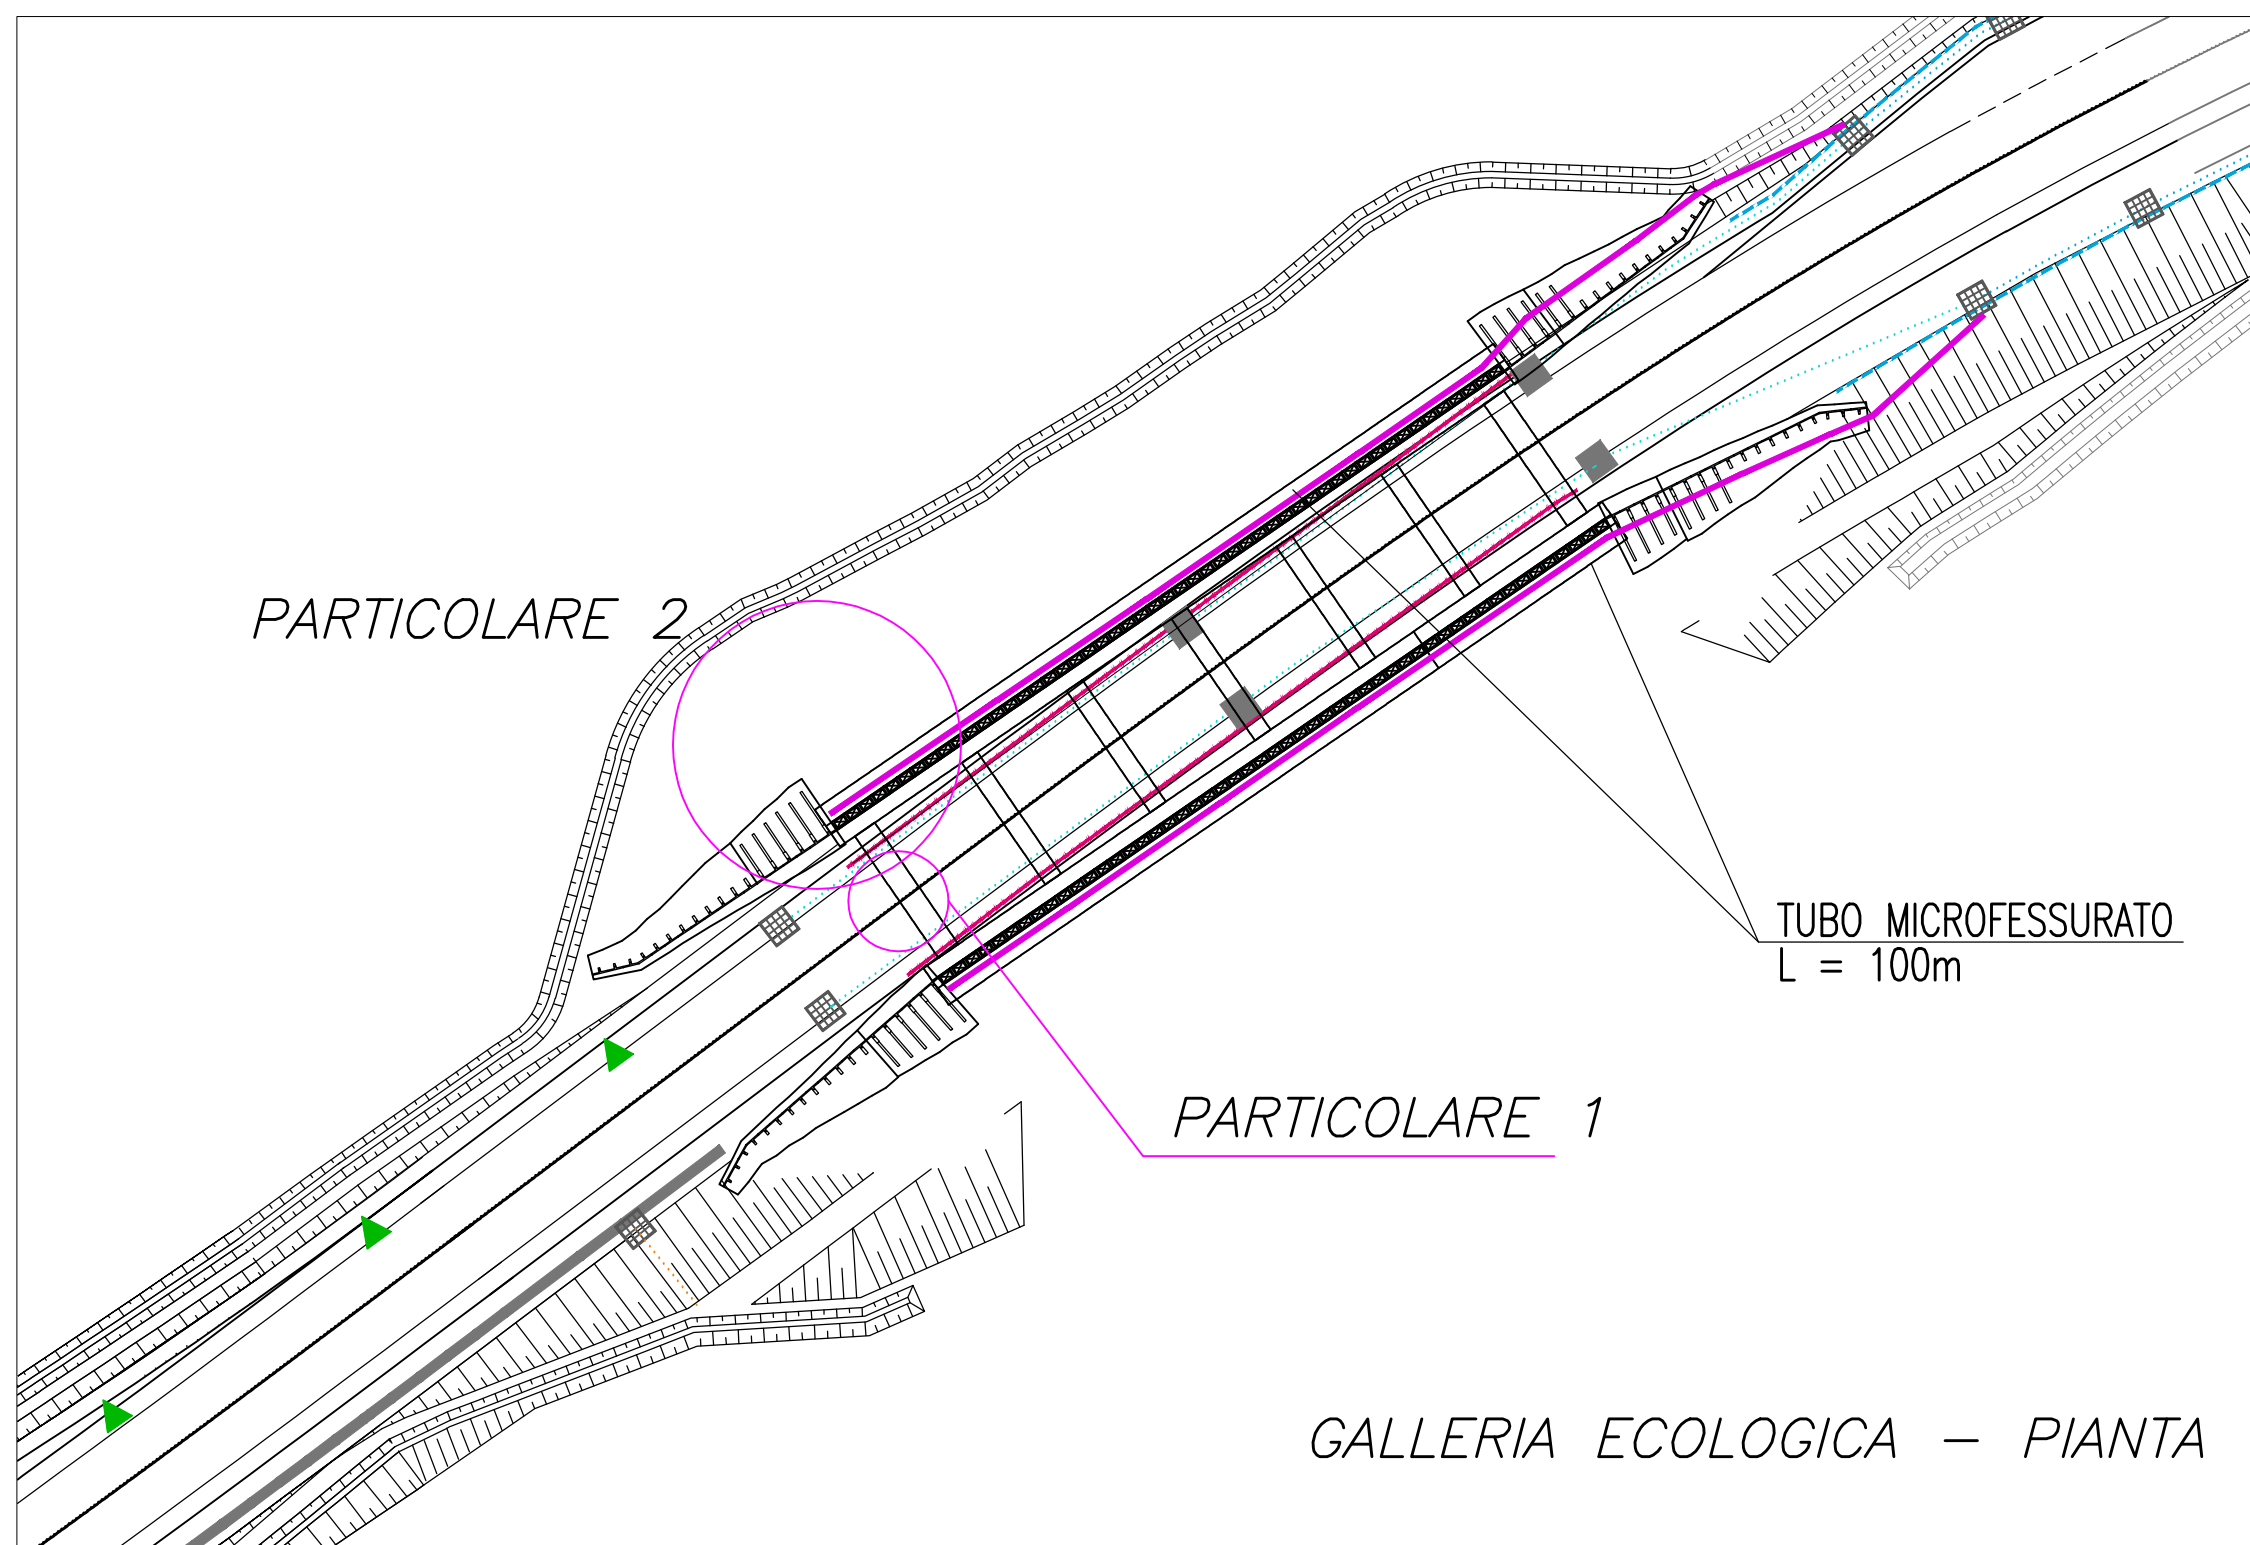



PARTICOLARE 2

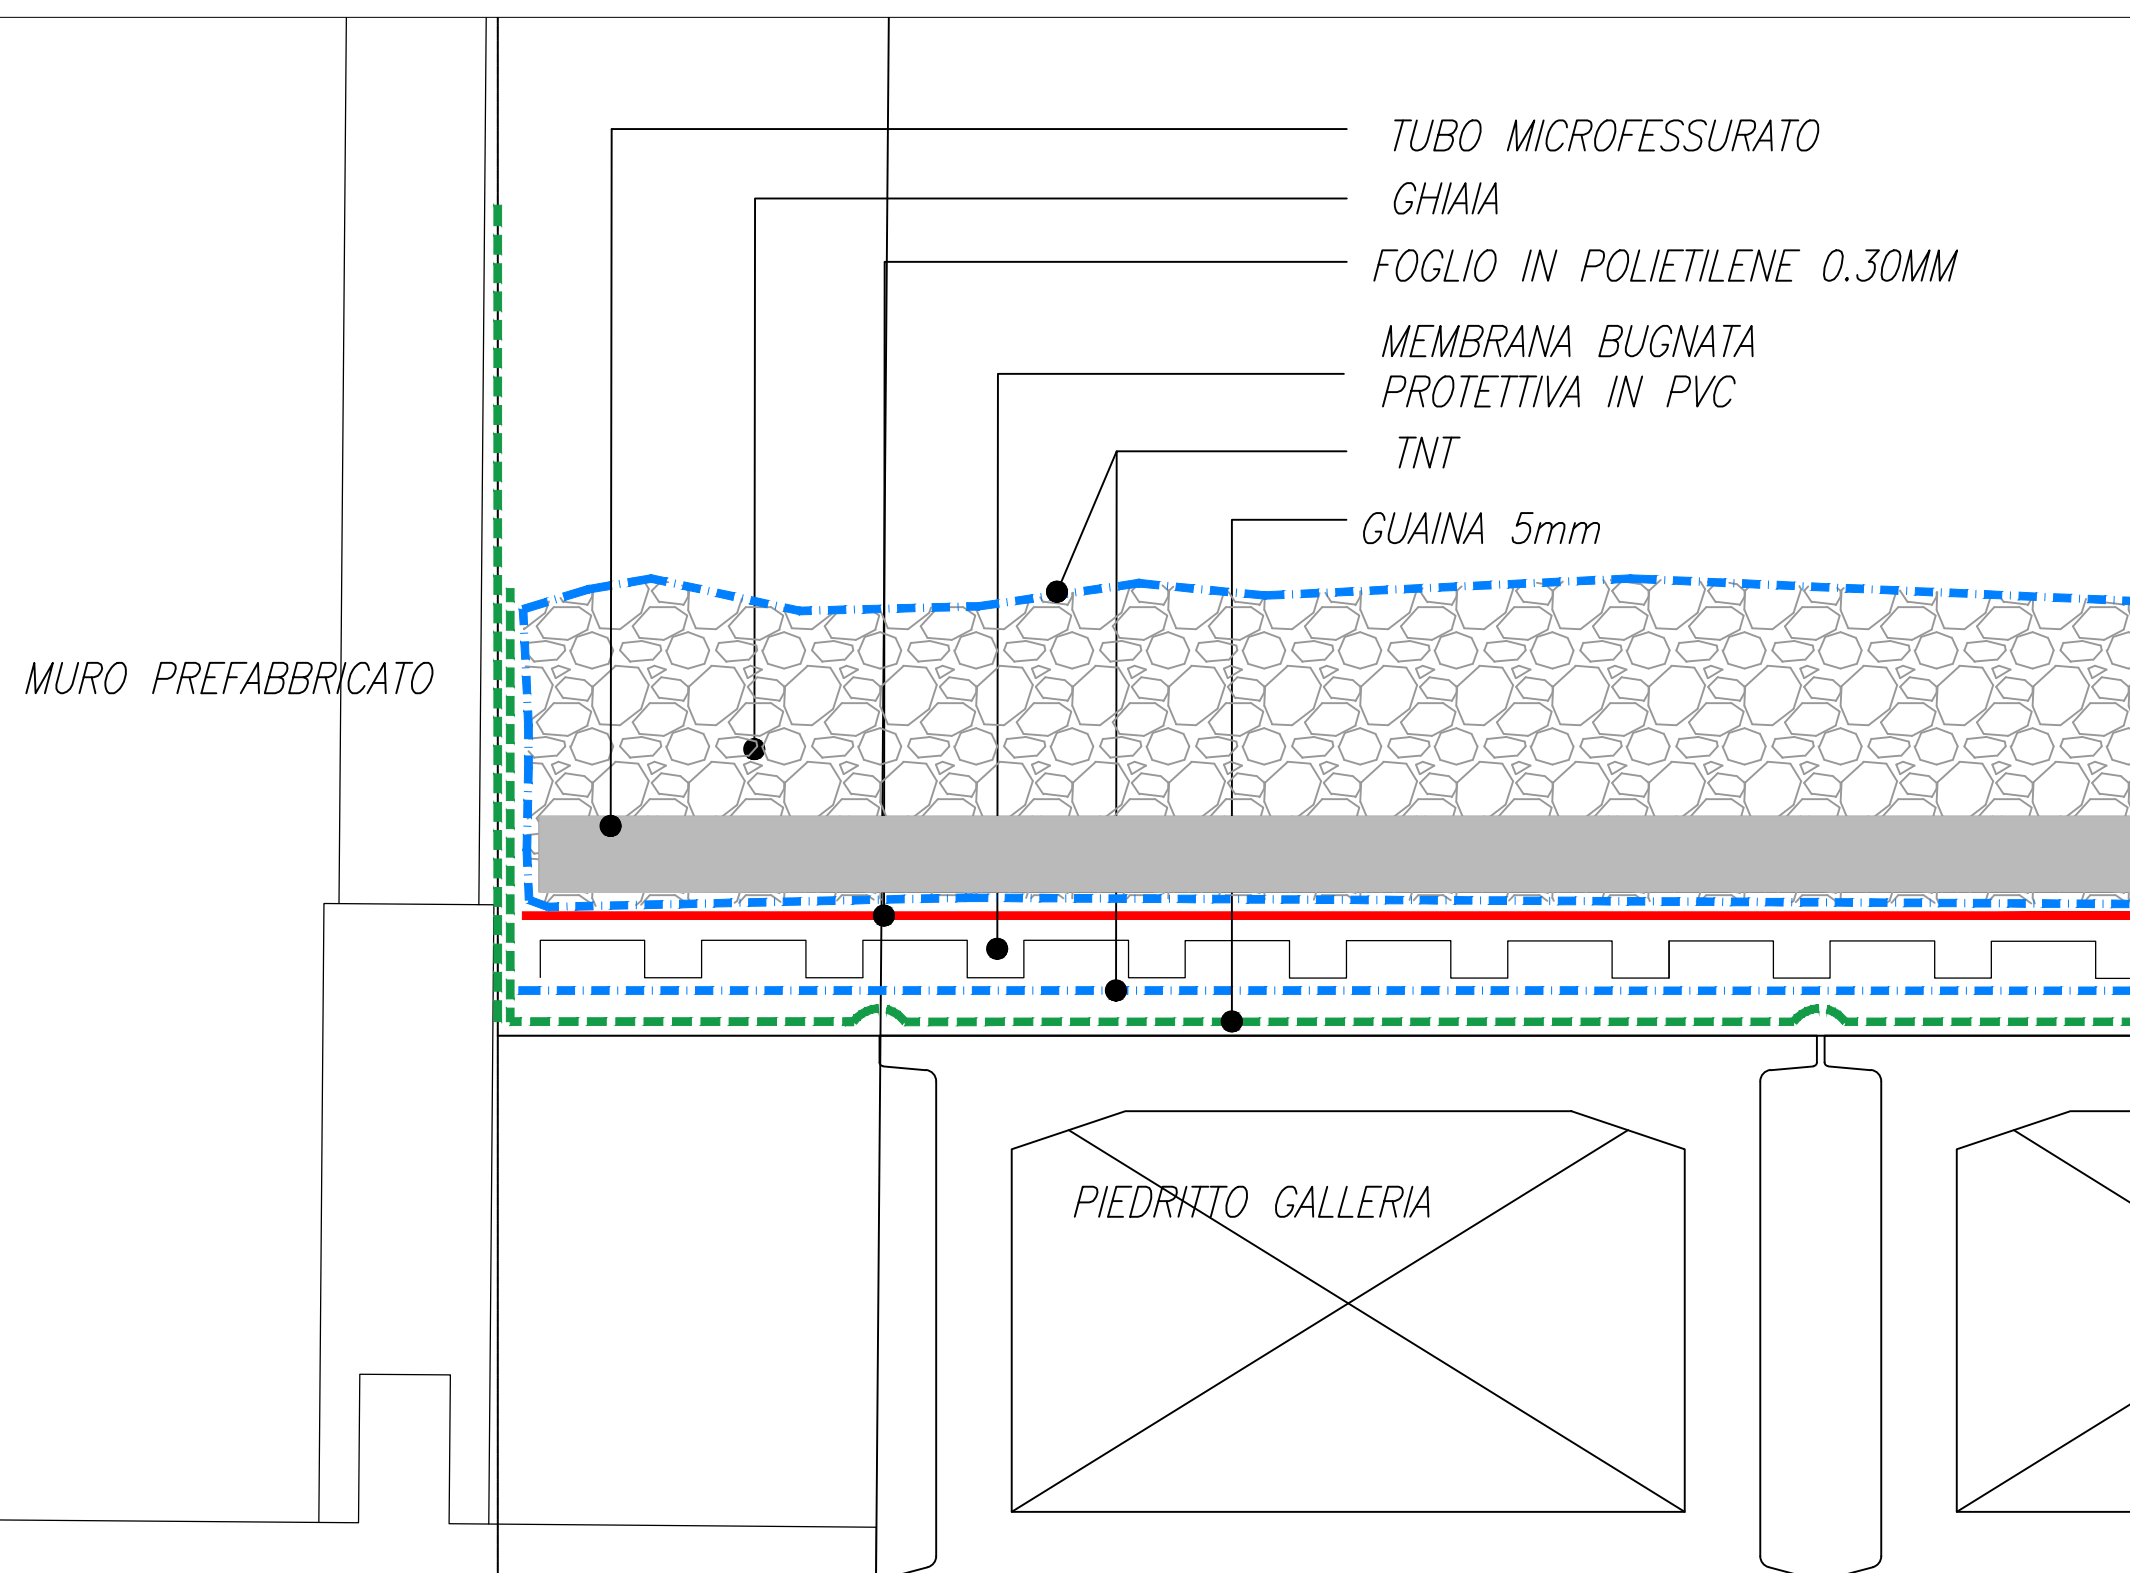

PARTICOLARE 3

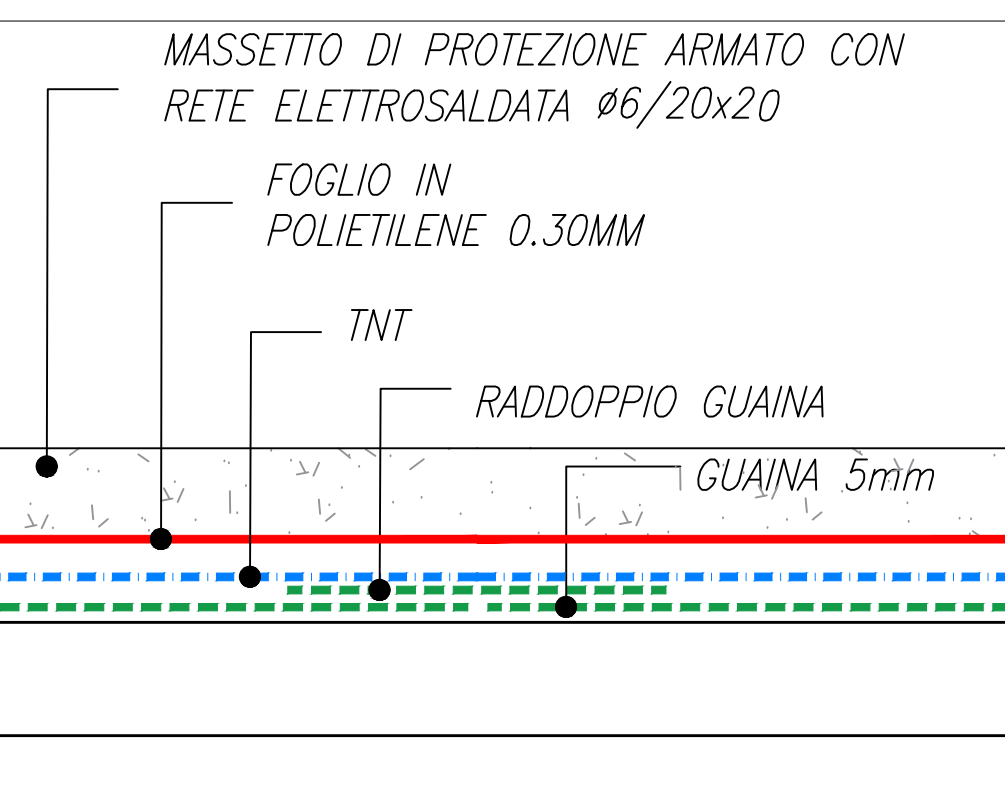

PARTICOLARE 4

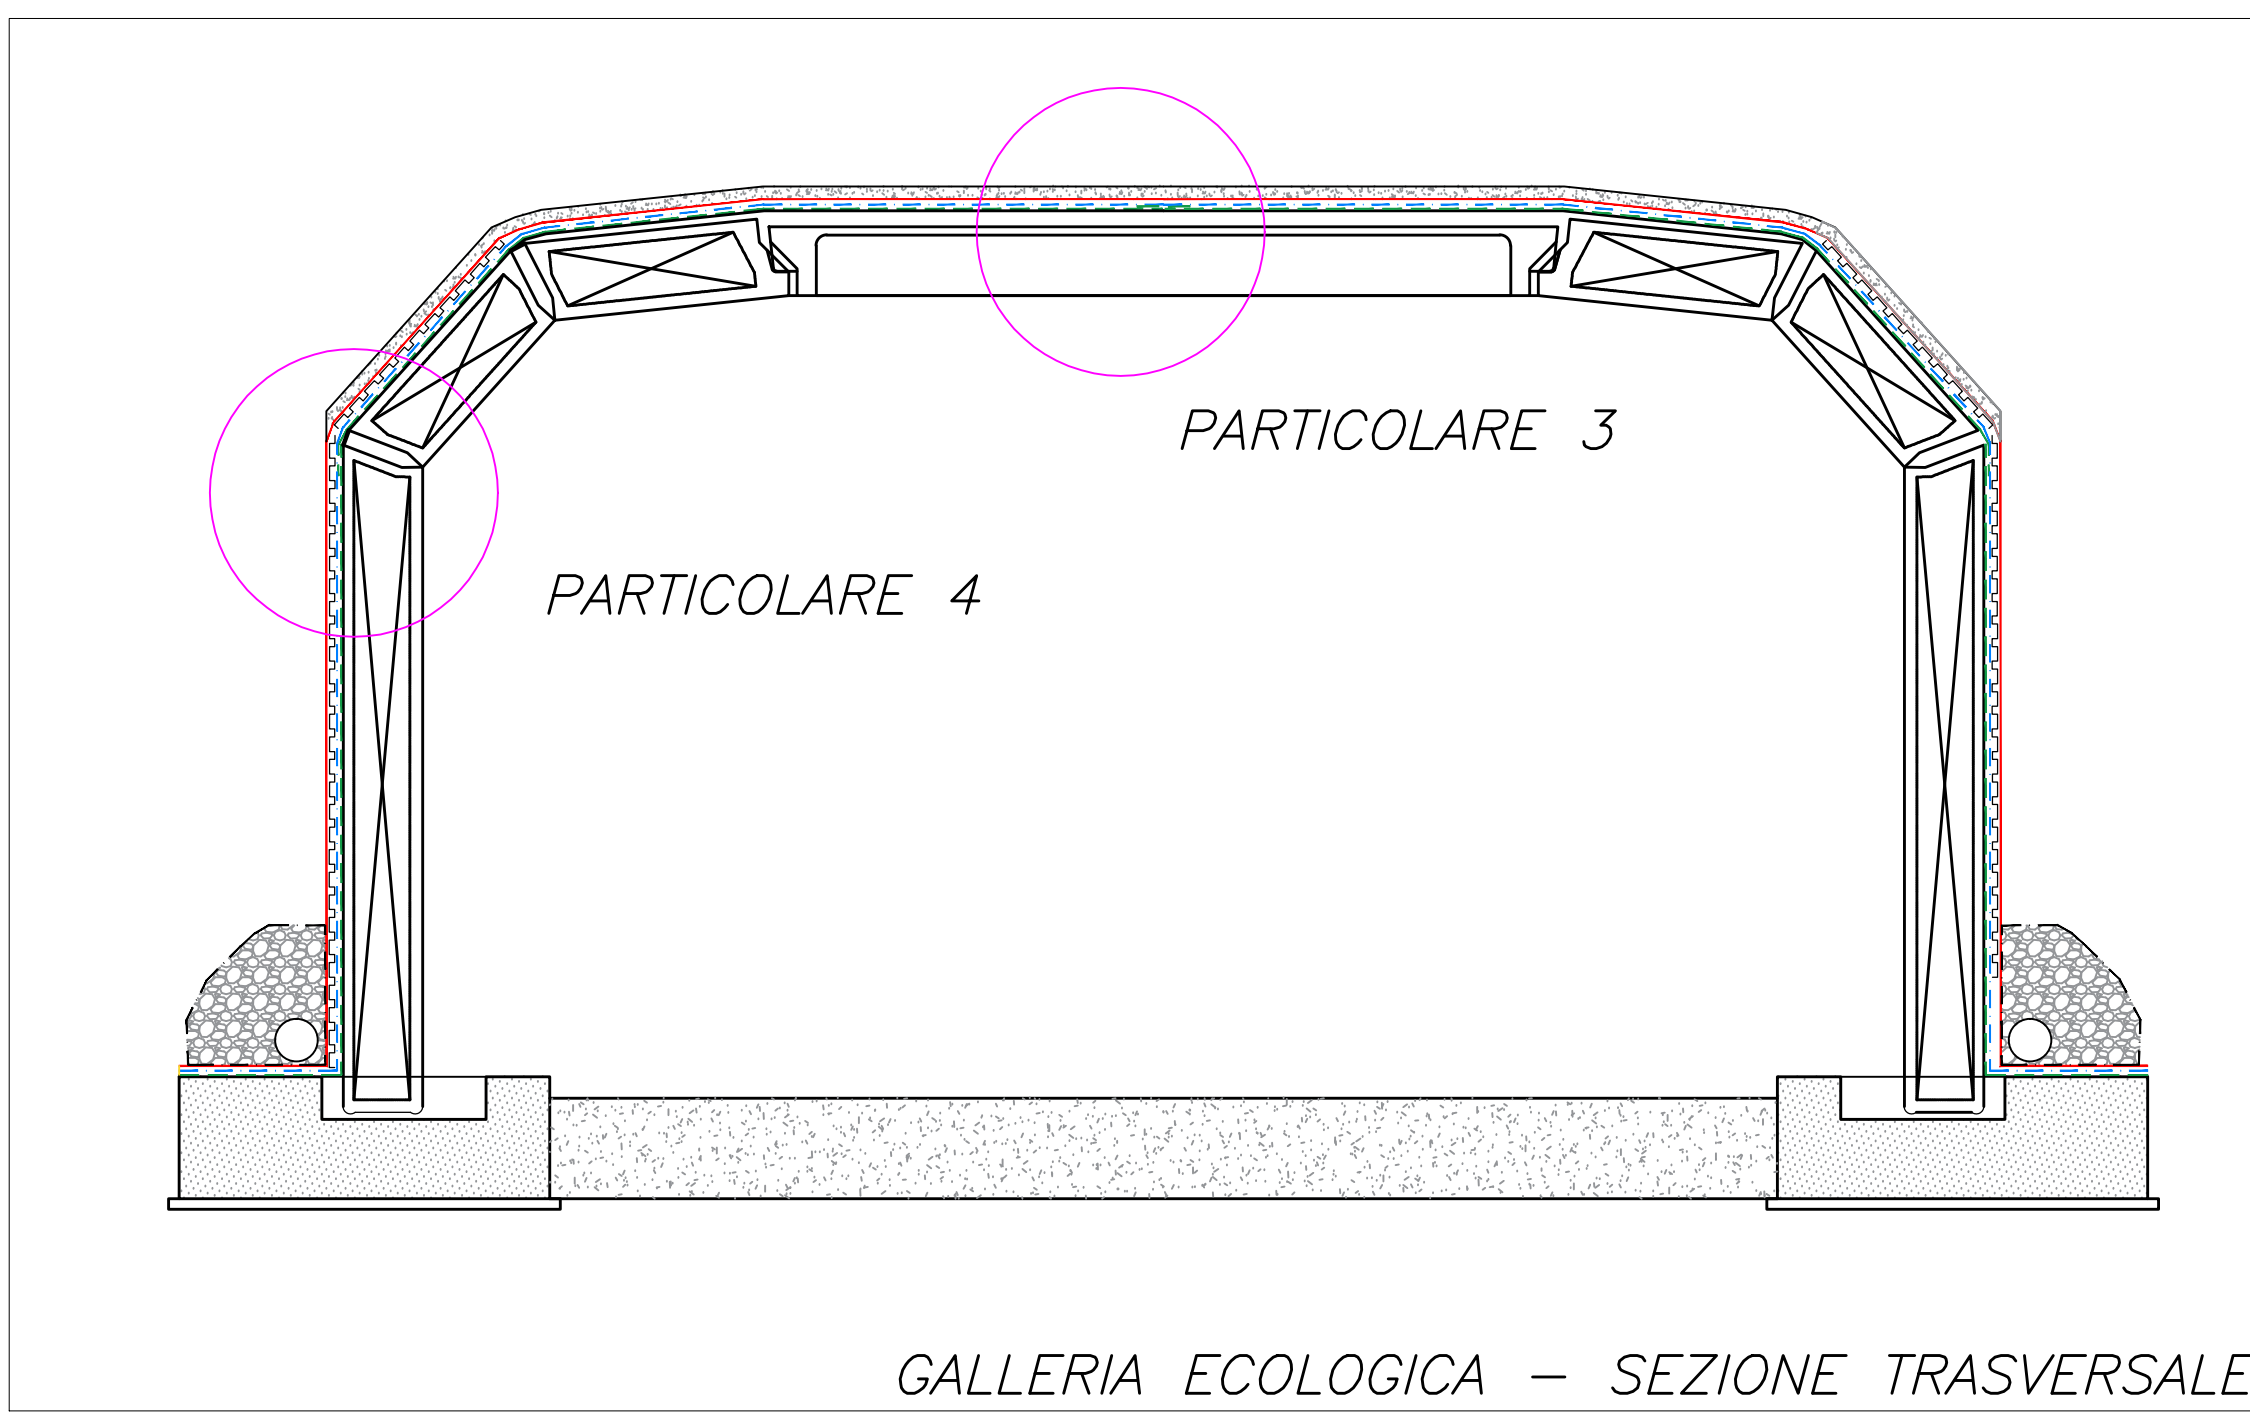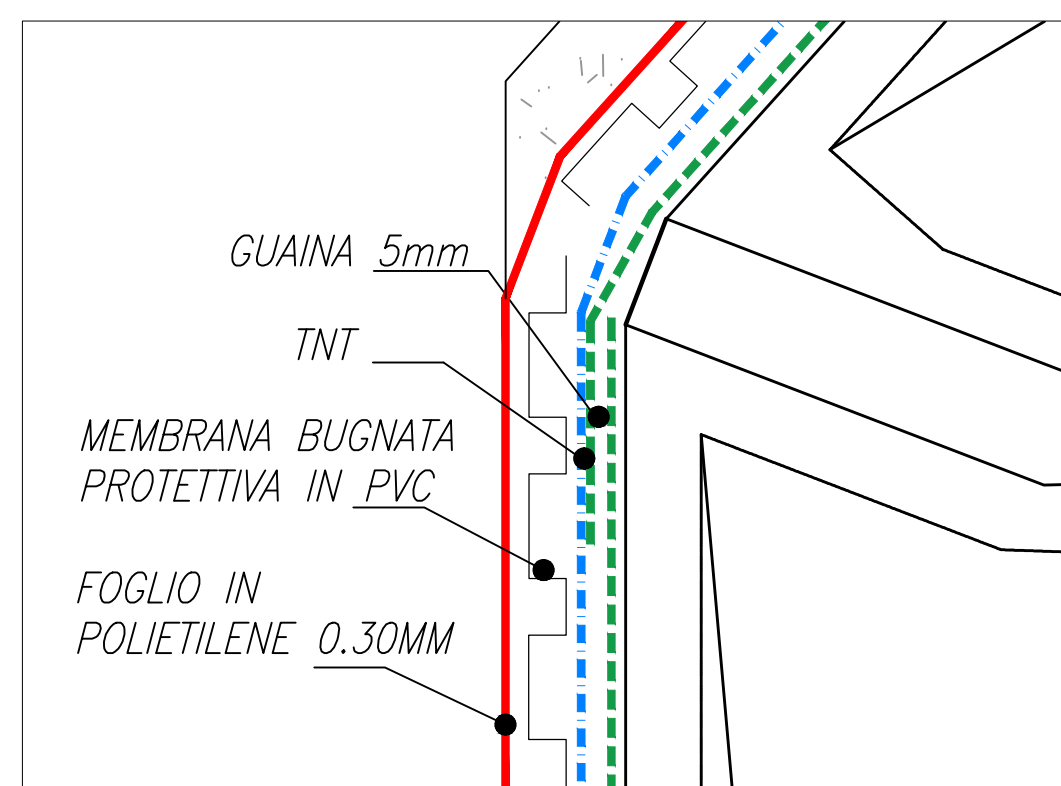

MATRICE DI REVISIONE

REV	DATA	DESCRIZIONE MODIFICA

N.B.: LA TAVOLA SOSTITUISCE QUELLA RELATIVA AL CODICE [E] DEL PROGETTO ESECUTIVO

CONCESSIONARI AUTOSTRADALI LOMBARDE  
 COLLEGAMENTO AUTOSTRADE DALMINE - COMO - VARESE - VALICO DEL GAGGIOLO E OPERE AD ESSO CONNESSE  
 CODICE C.U.P. ES18090051004  
**TRATTE B1, B2, C, D, TRVA13+14, GREENWAY**  
**AS BUILT**  
 TRATTA B1  
 OPERE D'ARTE MAGGIORI  
 GALLERIE ARTIFICIALI E IMBOCCHI  
 GALLERIA ARTIFICIALE ECOLOGICA (OPERA CONNESSA TRC011)  
 IMPERMEABILIZZAZIONE DETTAGLI COSTRUTTIVI

**IMPRESA**  
 RAGGRUPPAMENTO TEMPORANEO IMPRESE:  
 Mandataria: STRABAG A.G.  
 Mandataria: GLF Grandi Lavori Fincosit S.p.A.  
 Mandante: ICM S.p.A.  
 Mandante cooptata: STRABAG S.p.A.

**IDENTIFICAZIONE ELABORATO**  
 CODICE PROGETTO: F00107B  
 WBS  
 FASE PROGETTUALE: A  
 LOTTO: 1  
 ZONA: H02  
 OPERA: H202  
 TRATTO/OPERA: 0  
 AMBITO: OM  
 CA: CA  
 TIPO ELABORATO: 004  
 PROGRESSIVO: 01  
 REVISIONE: 01

**PROGETTISTA - PROGETTO ESECUTIVO DI DETTAGLIO**  
 RAGGRUPPAMENTO TEMPORANEO PROGETTISTI:  
 Mandataria: STI 371 PROGETTI ITALIA  
 Mandante: OP Impianti e Costruzioni Progetti di Ingegneria  
 Mandante: ING. ALBERTO CECCHINI  
 Arch. Salvatore Vermiglio

**CONCEDENTE**  
 CONCESSIONARI AUTOSTRADALI LOMBARDE  
**RESPONSABILE DI PROGETTO ED INCARICATO DELL'INTEGRAZIONE FRA LE VARIE PRESTAZIONI:**  
 Ing. Alberto Cecchini

**CONCESSIONARIO**  
 Direttore Tecnico: Ing. Giuseppe Siano  
 Referente Tecnico:  
**APPROVATO**  
 Il Direttore dei Lavori: Ing. Francesco Donarico

**ELABORAZIONE PROGETTUALE**  
**PROGETTISTA:**  
 Coopprogetti Soc. Coop.  
**DIRETTORE TECNICO:**  
 Ing. Alessandro Placucci

Redatto: Ragnacci  
 Verificato: Panfilii

APPROVATO  
 ALESSANDRO PLACUCCI  
 SETTORE CIVILE E AMBIENTALE  
 SETTORE REGIONALE  
 Approvato: 15/5/20