



SEZIONE "A-A"

Scala 1:20

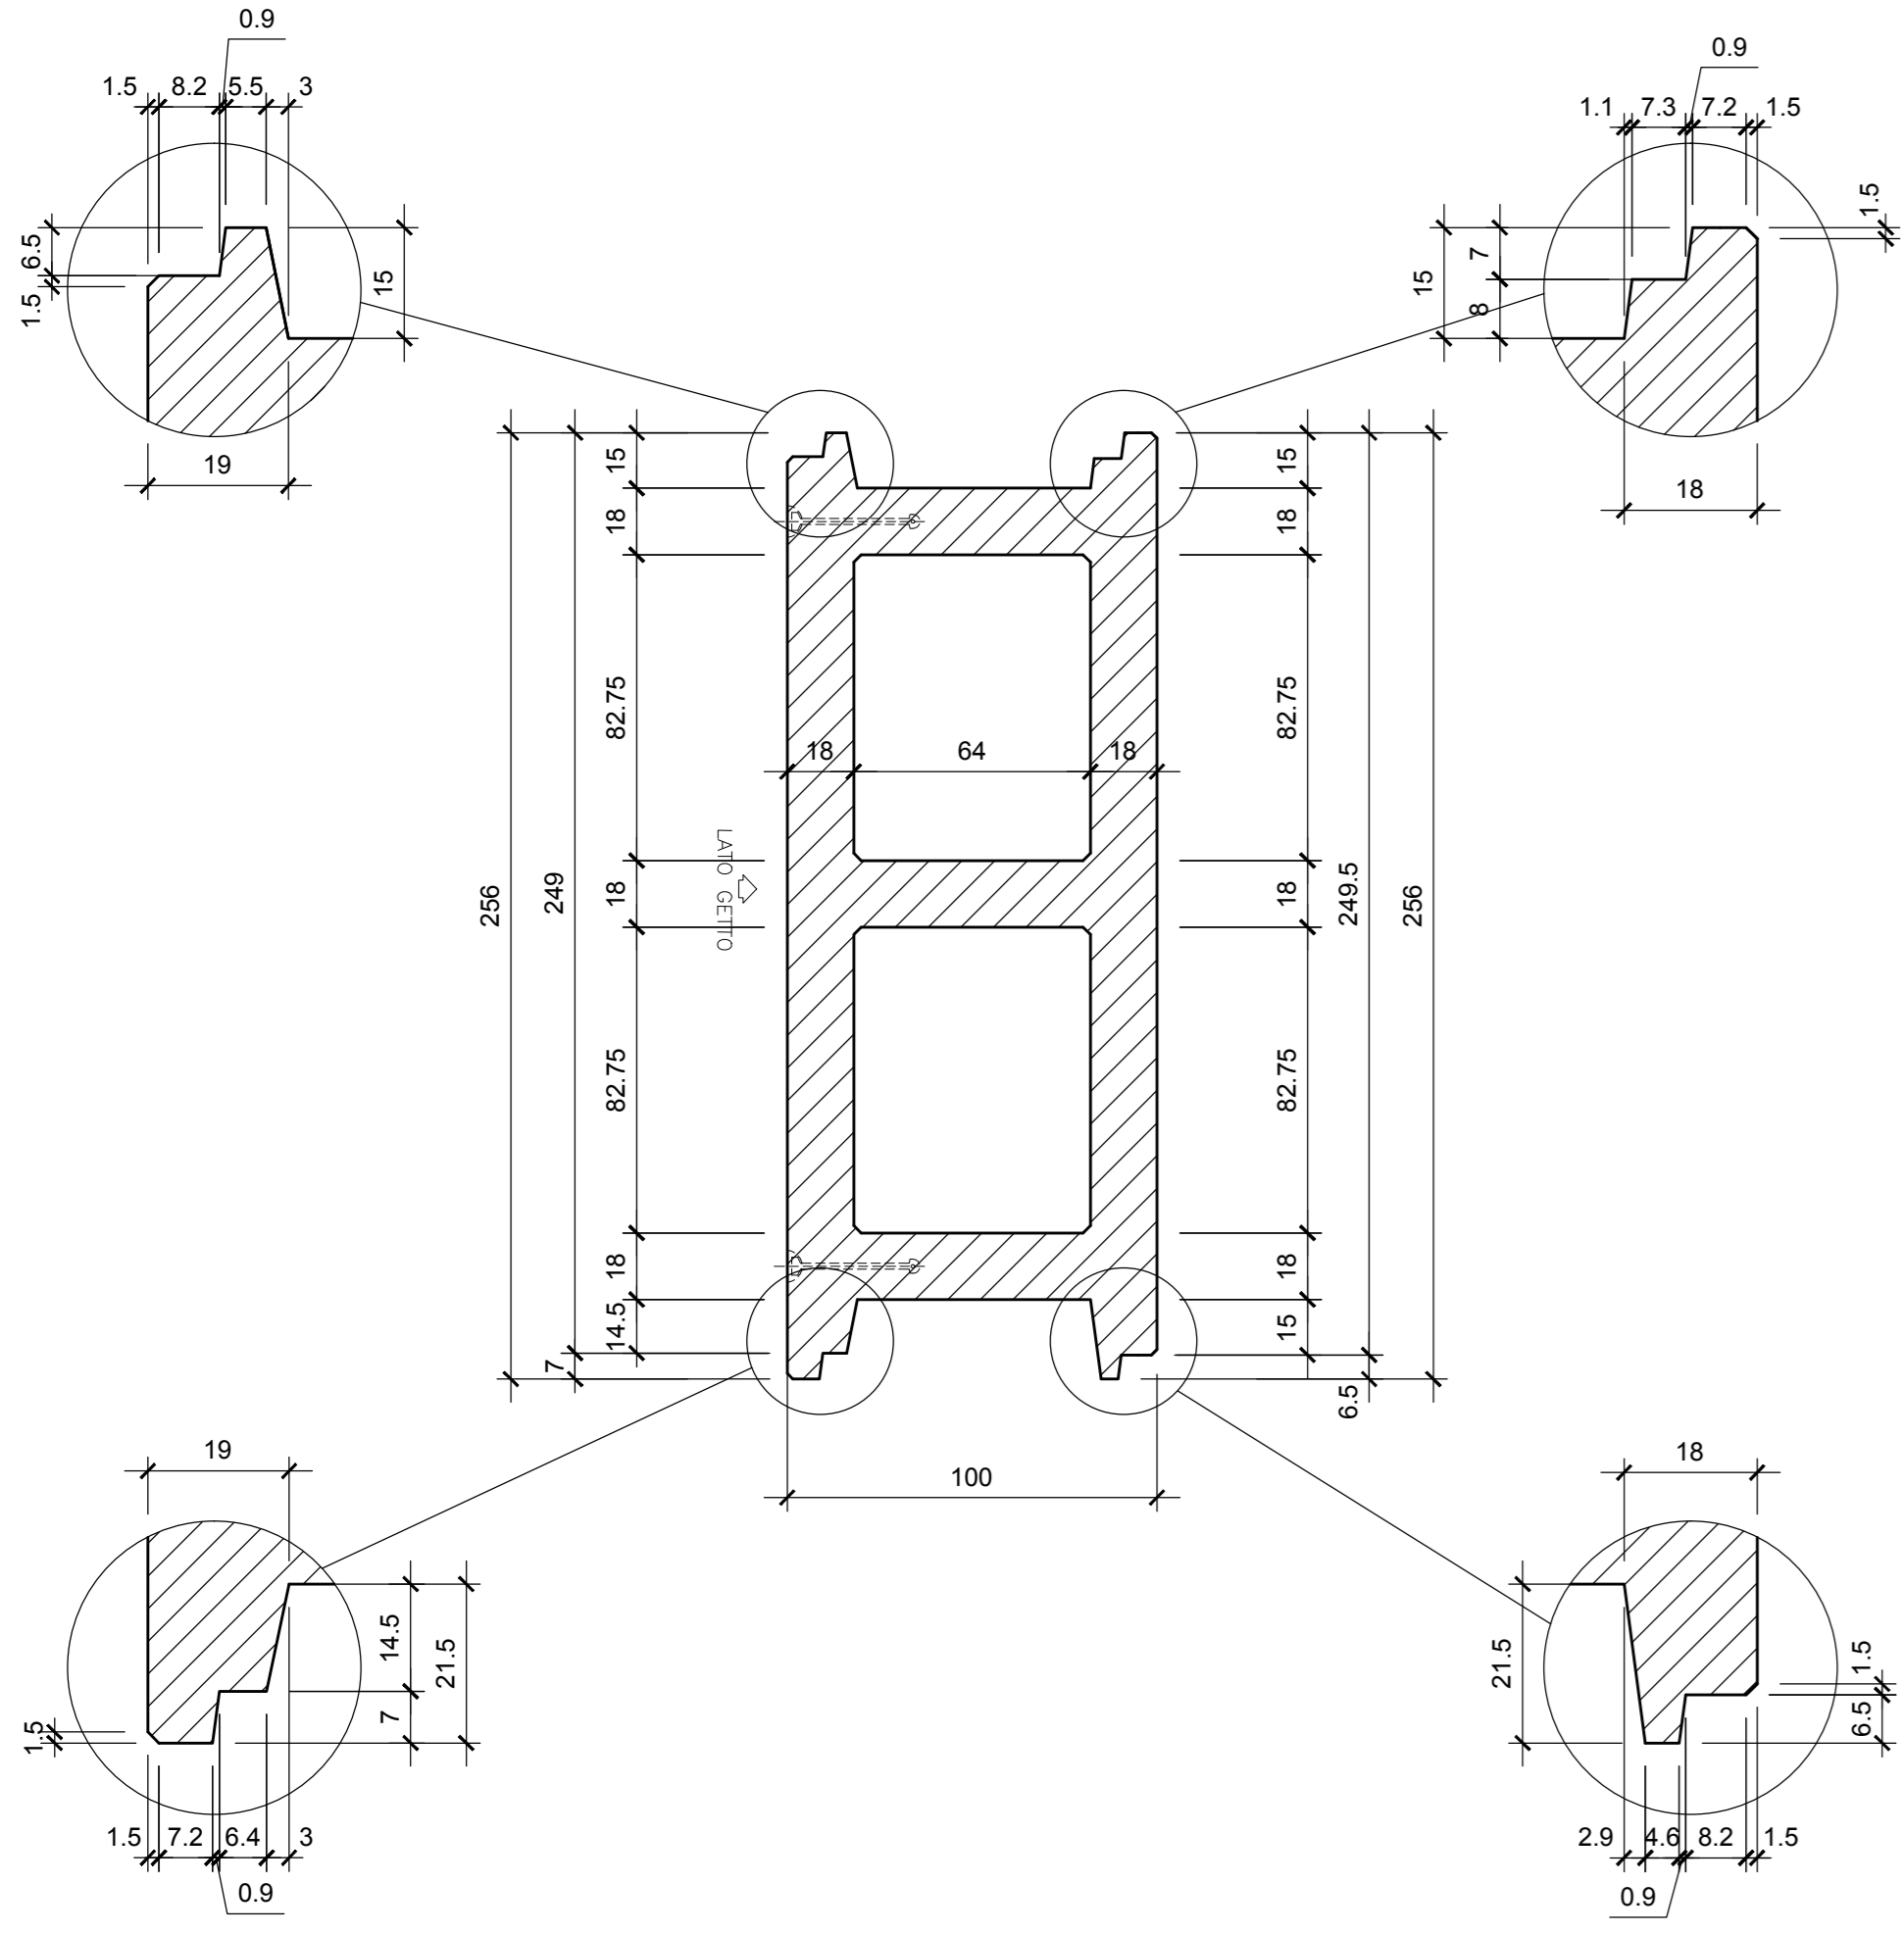


VISTA DALL'ALTO SENZA FERRI FUORIUSCENTI

Scala 1:20

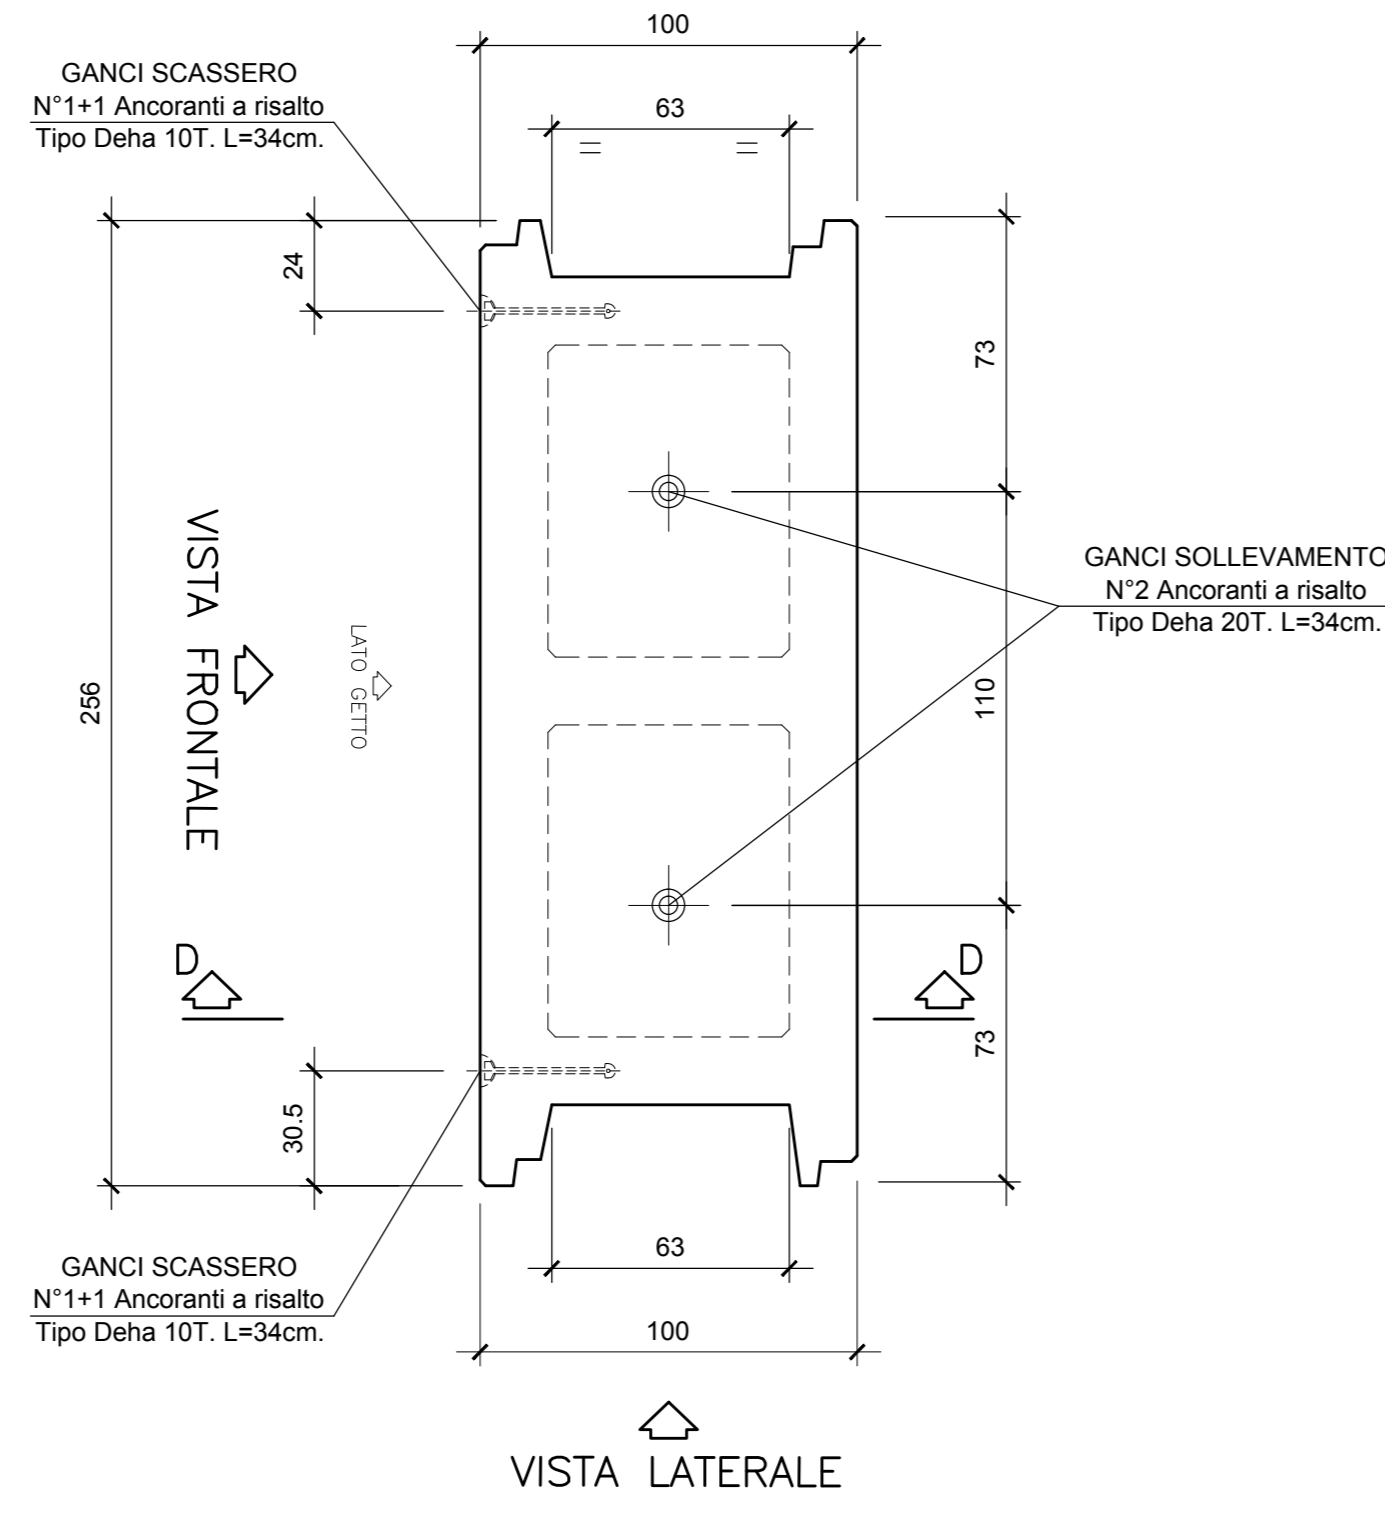


VISTA FRONTALE

Scala 1:50

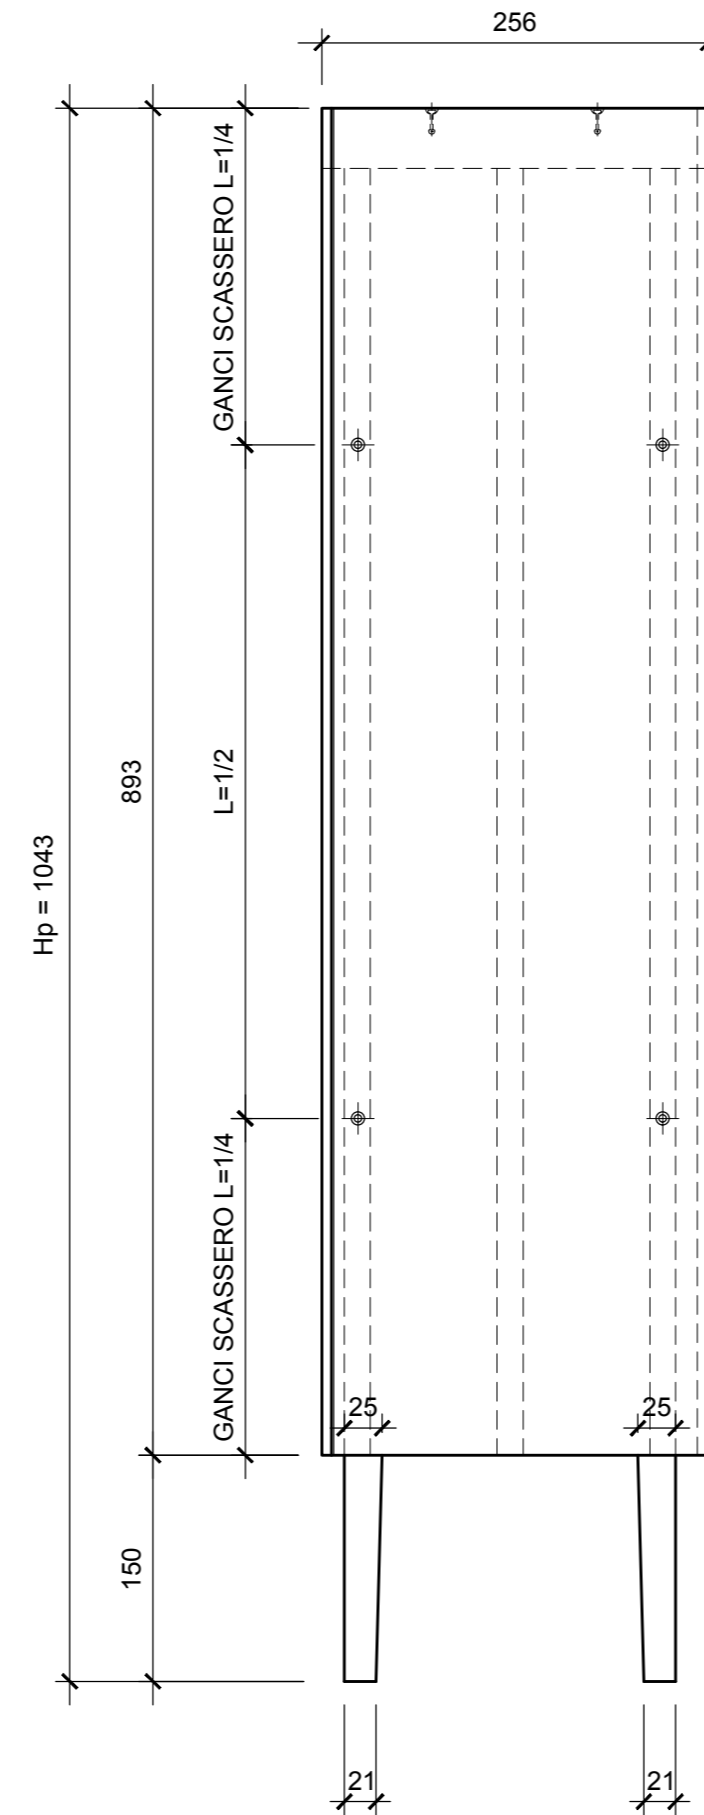


VISTA LATERALE

Scala 1:50

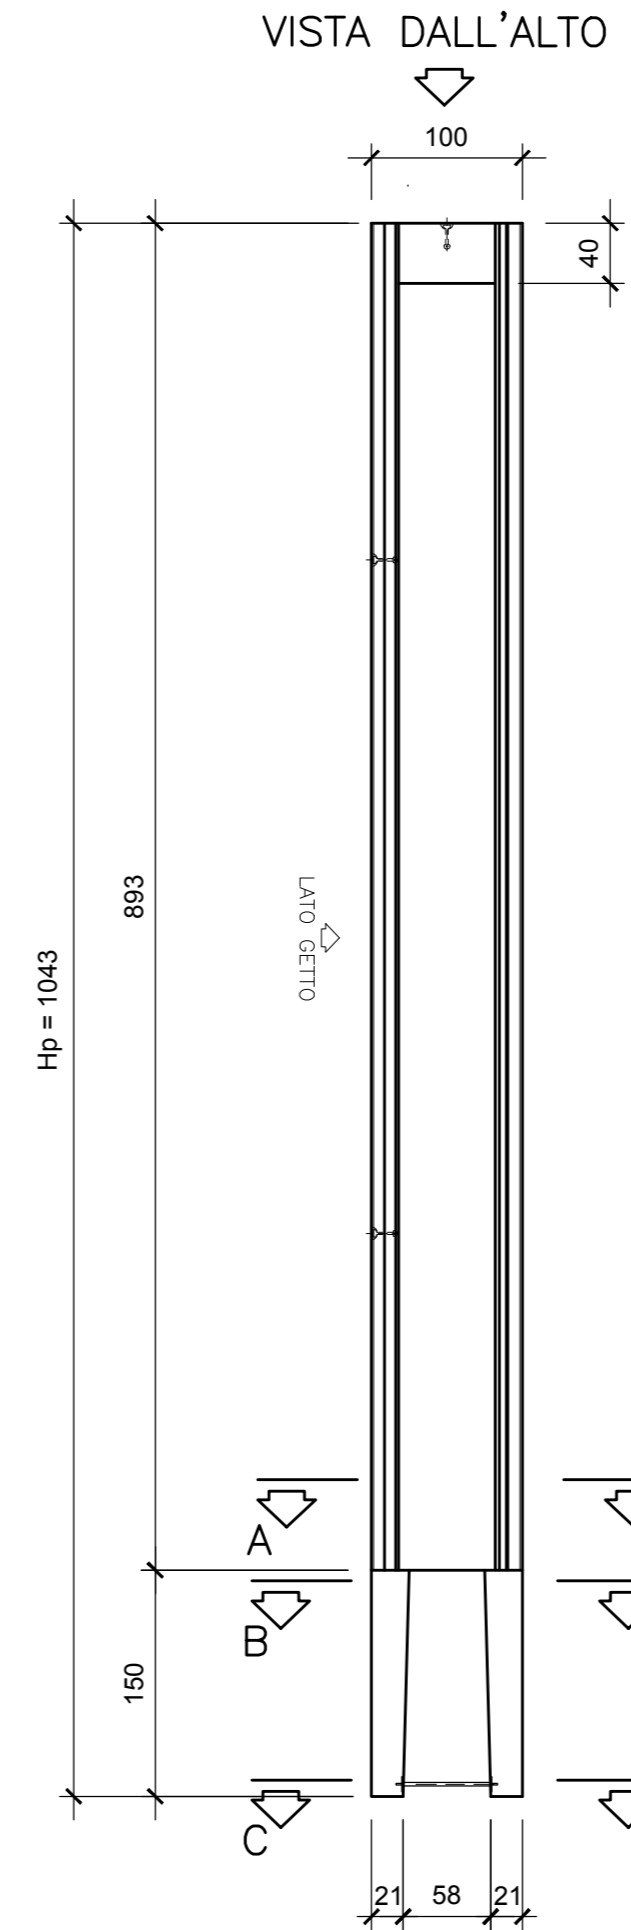


SEZIONE "D-D"

Scala 1:50

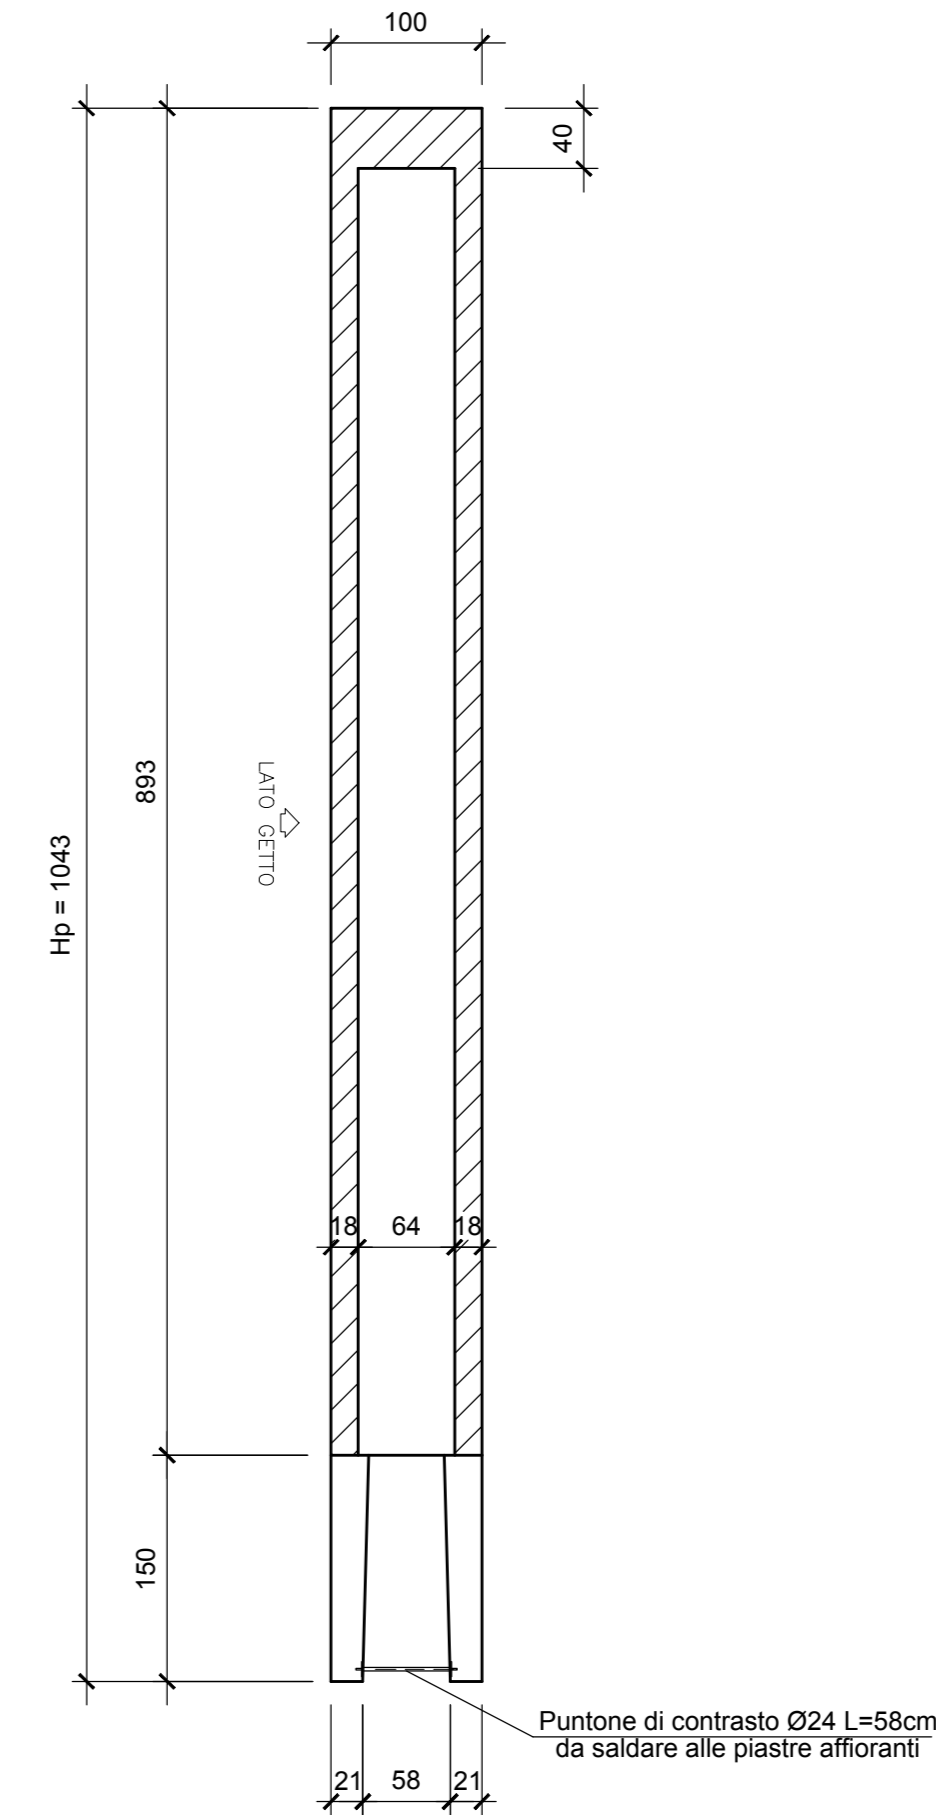


DISPOSIZIONE MINIMA PANNELLI

Scala 1:50

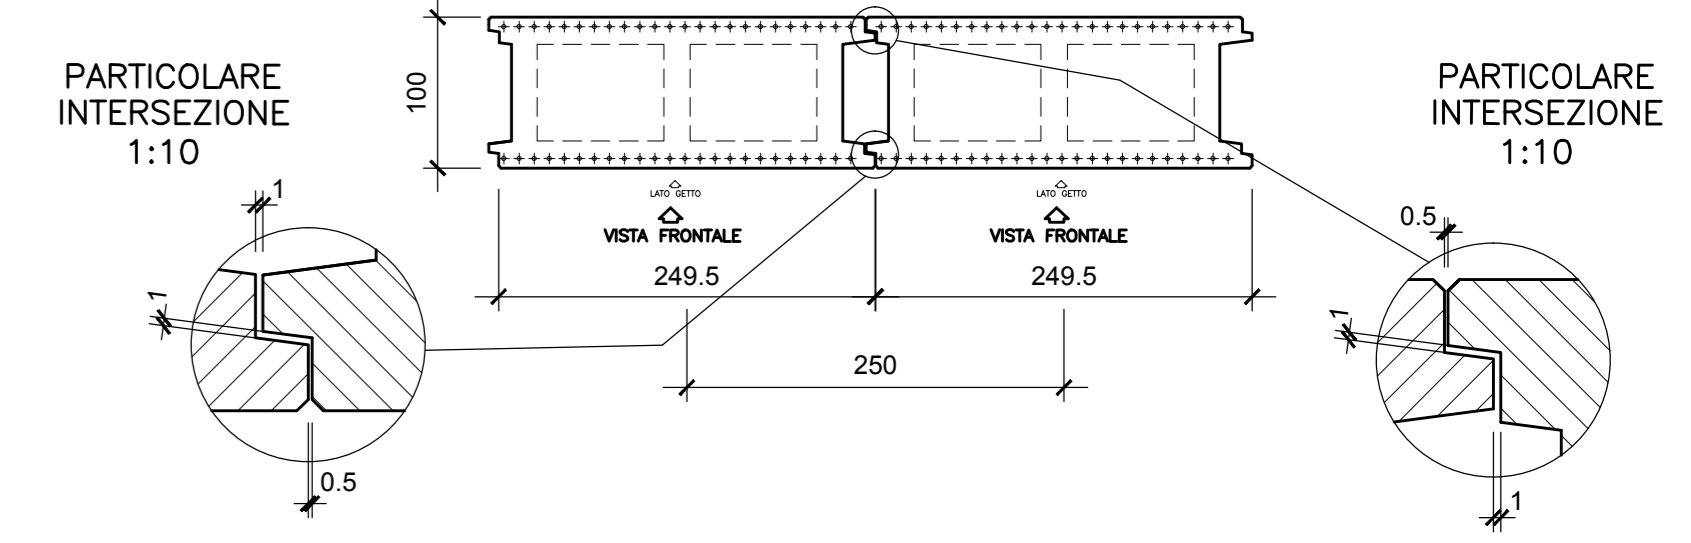

DISPOSIZIONE MASSIMA PANNELLI

Scala 1:50

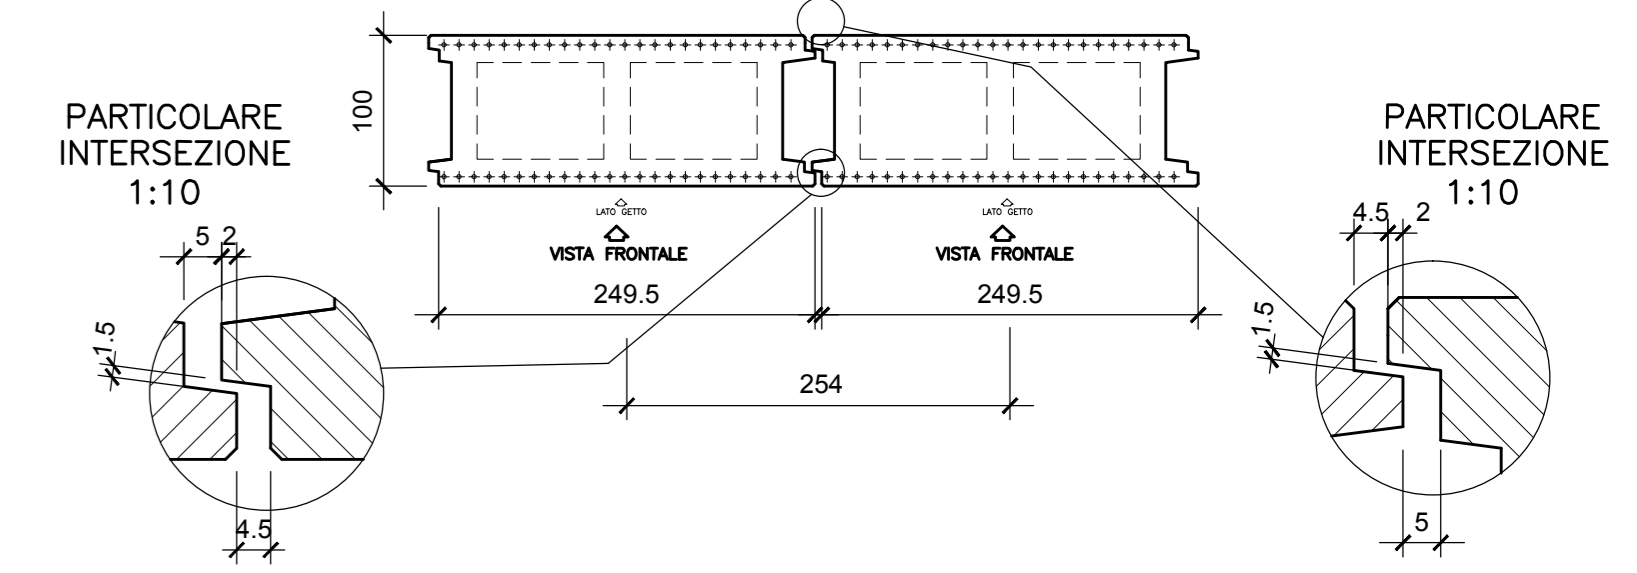


FERRI SPORGENTI SPALLA LATO STRADA CANNA SINGOLA L=100

SUPERIORI


VISTA DALL'ALTO

Scala 1:20

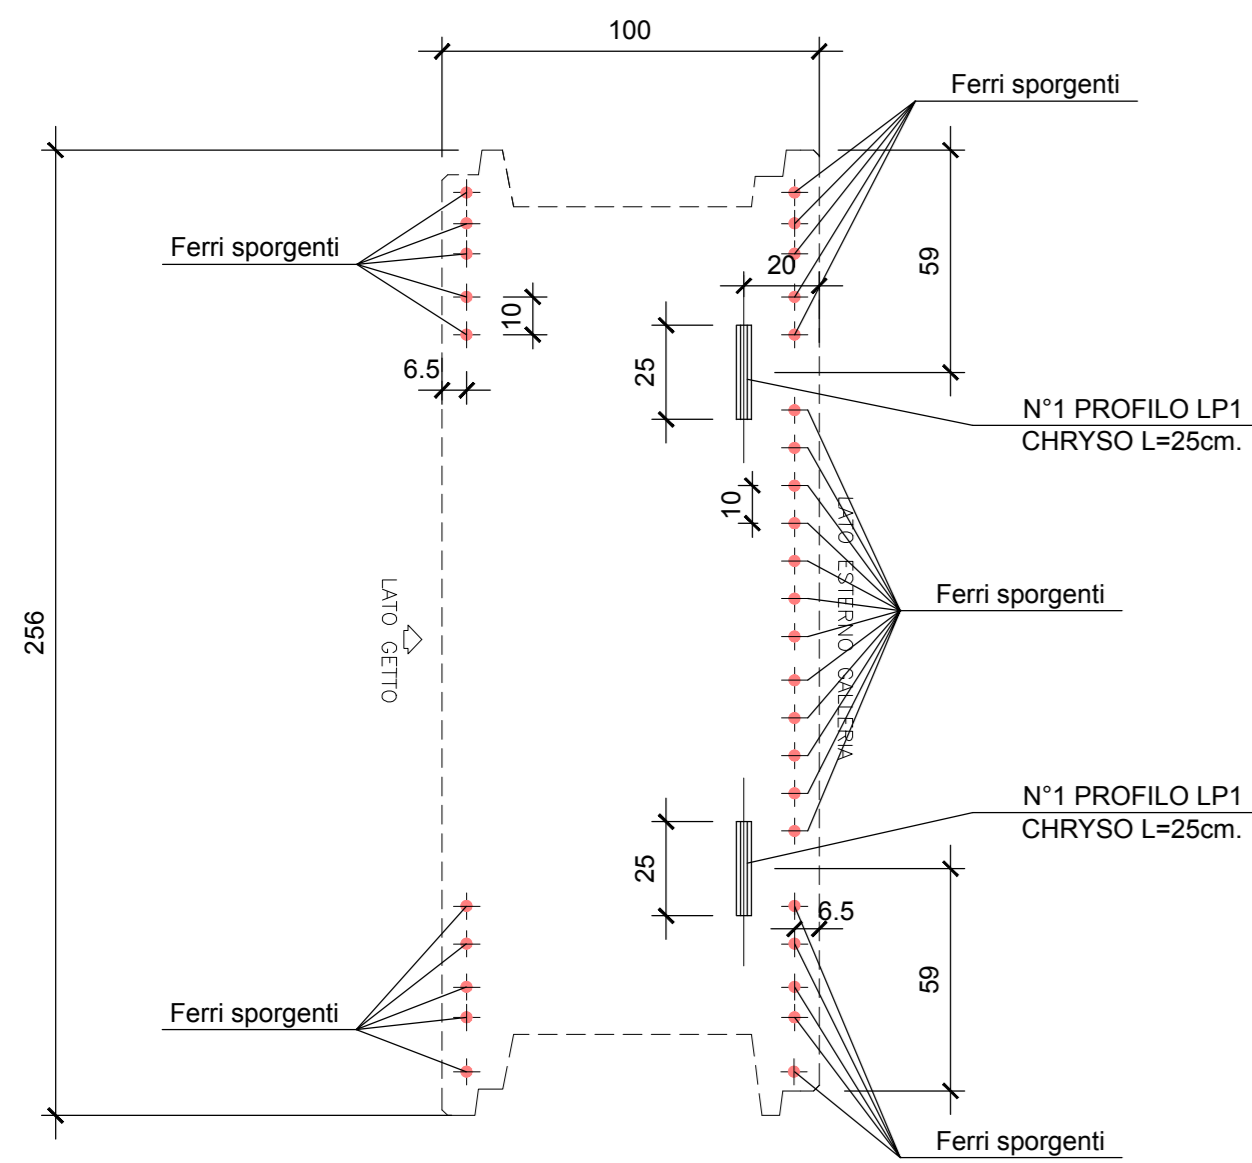

VISTA LATERALE


Scala 1:20

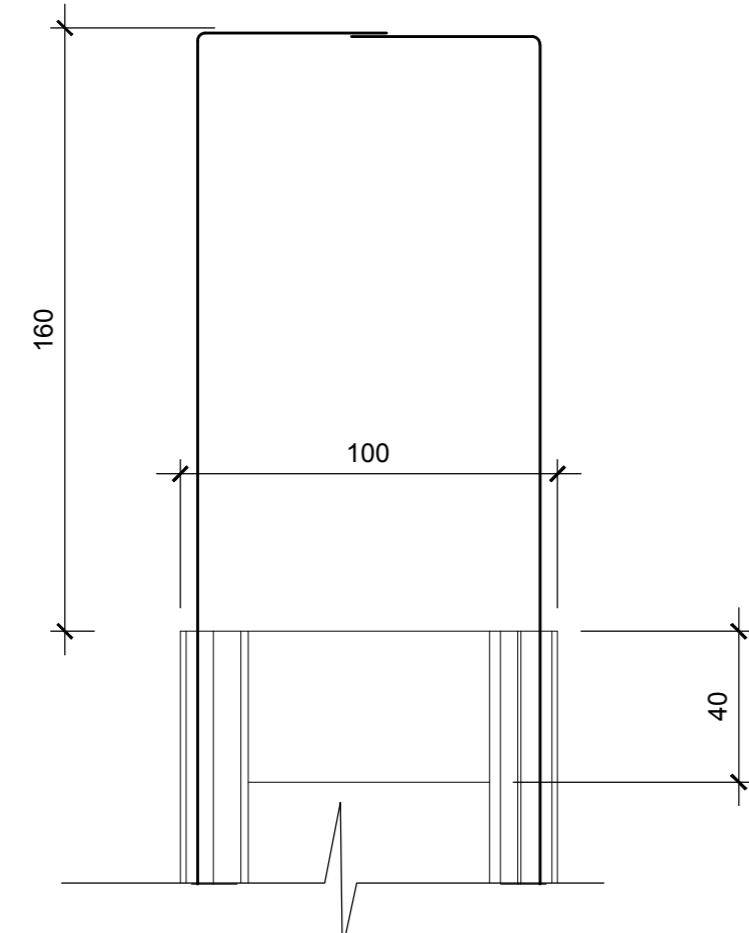

INFERIORI


VISTA DAL BASSO

Scala 1:20

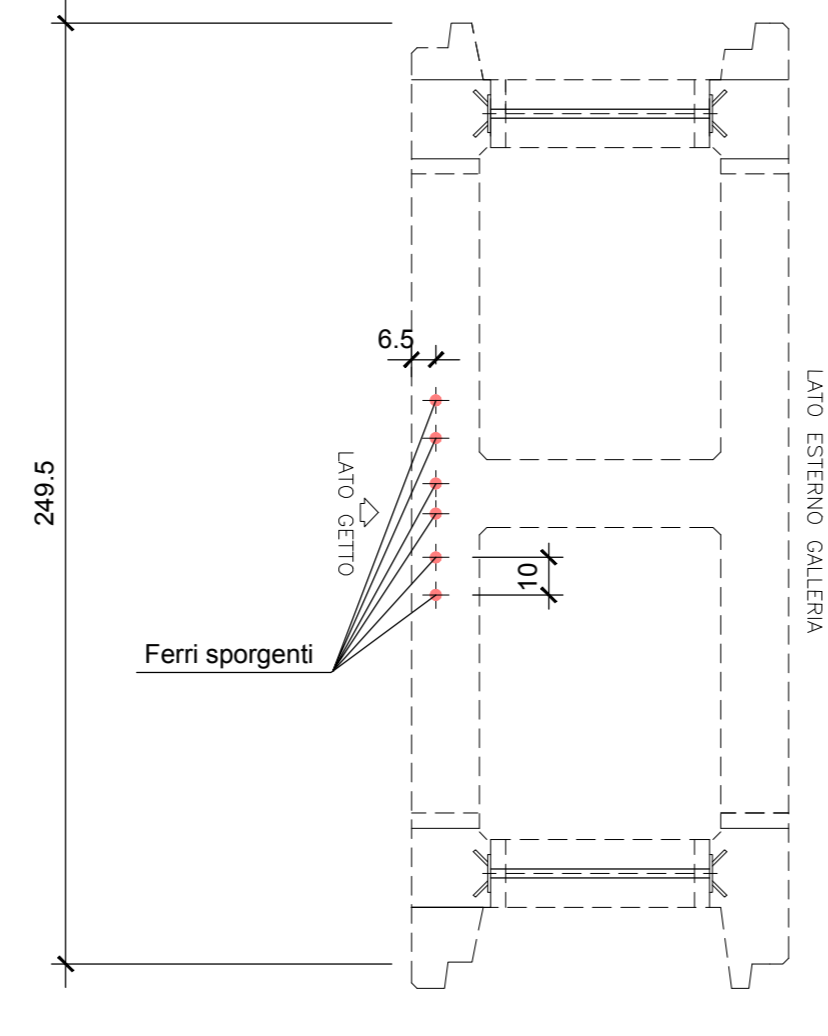


SEZIONE "B-B"

Scala 1:20

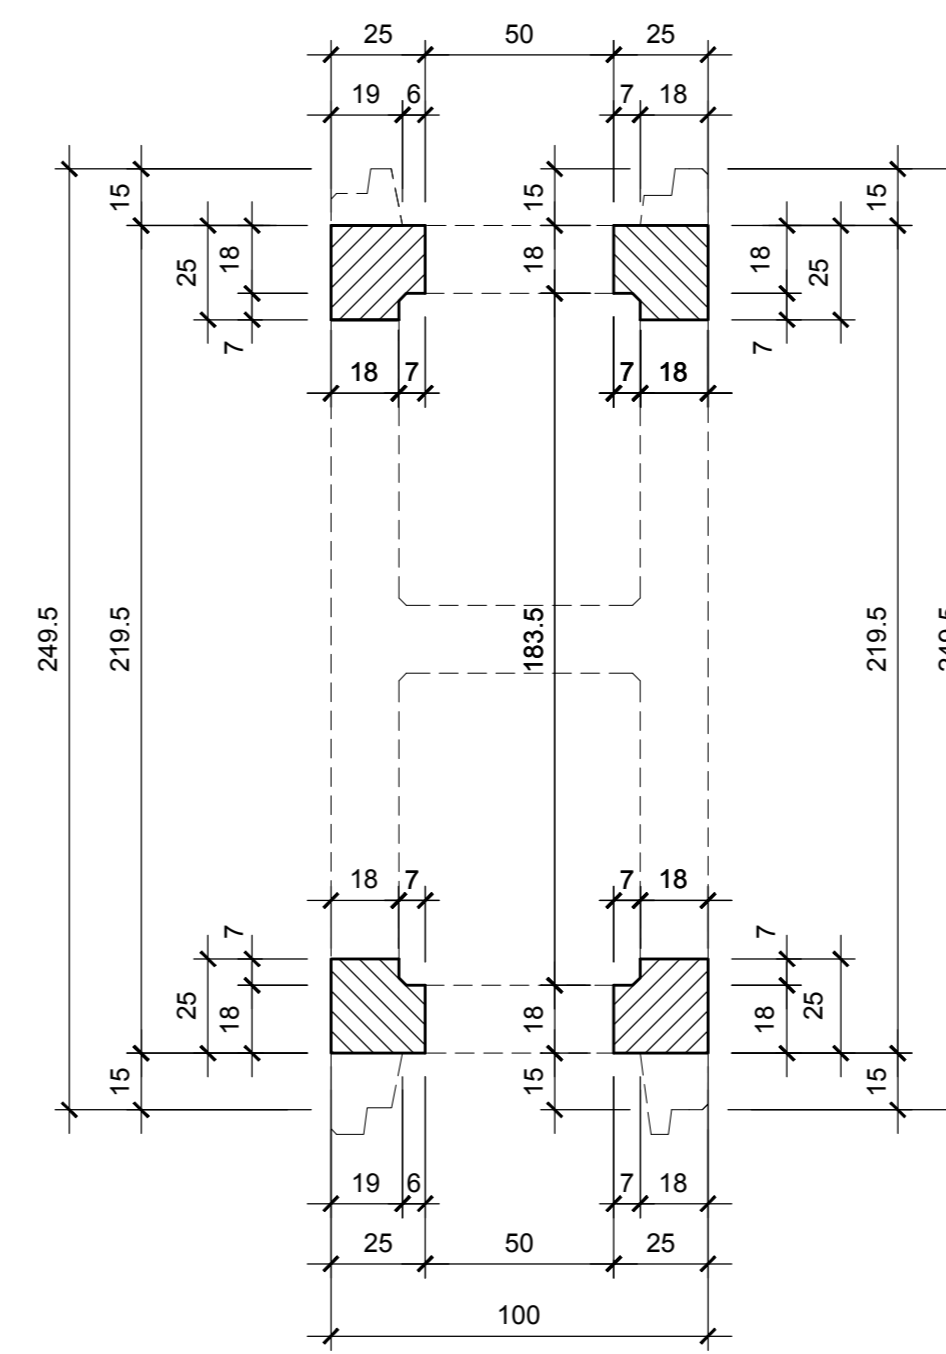

SEZIONE "C-C"

Scala 1:20

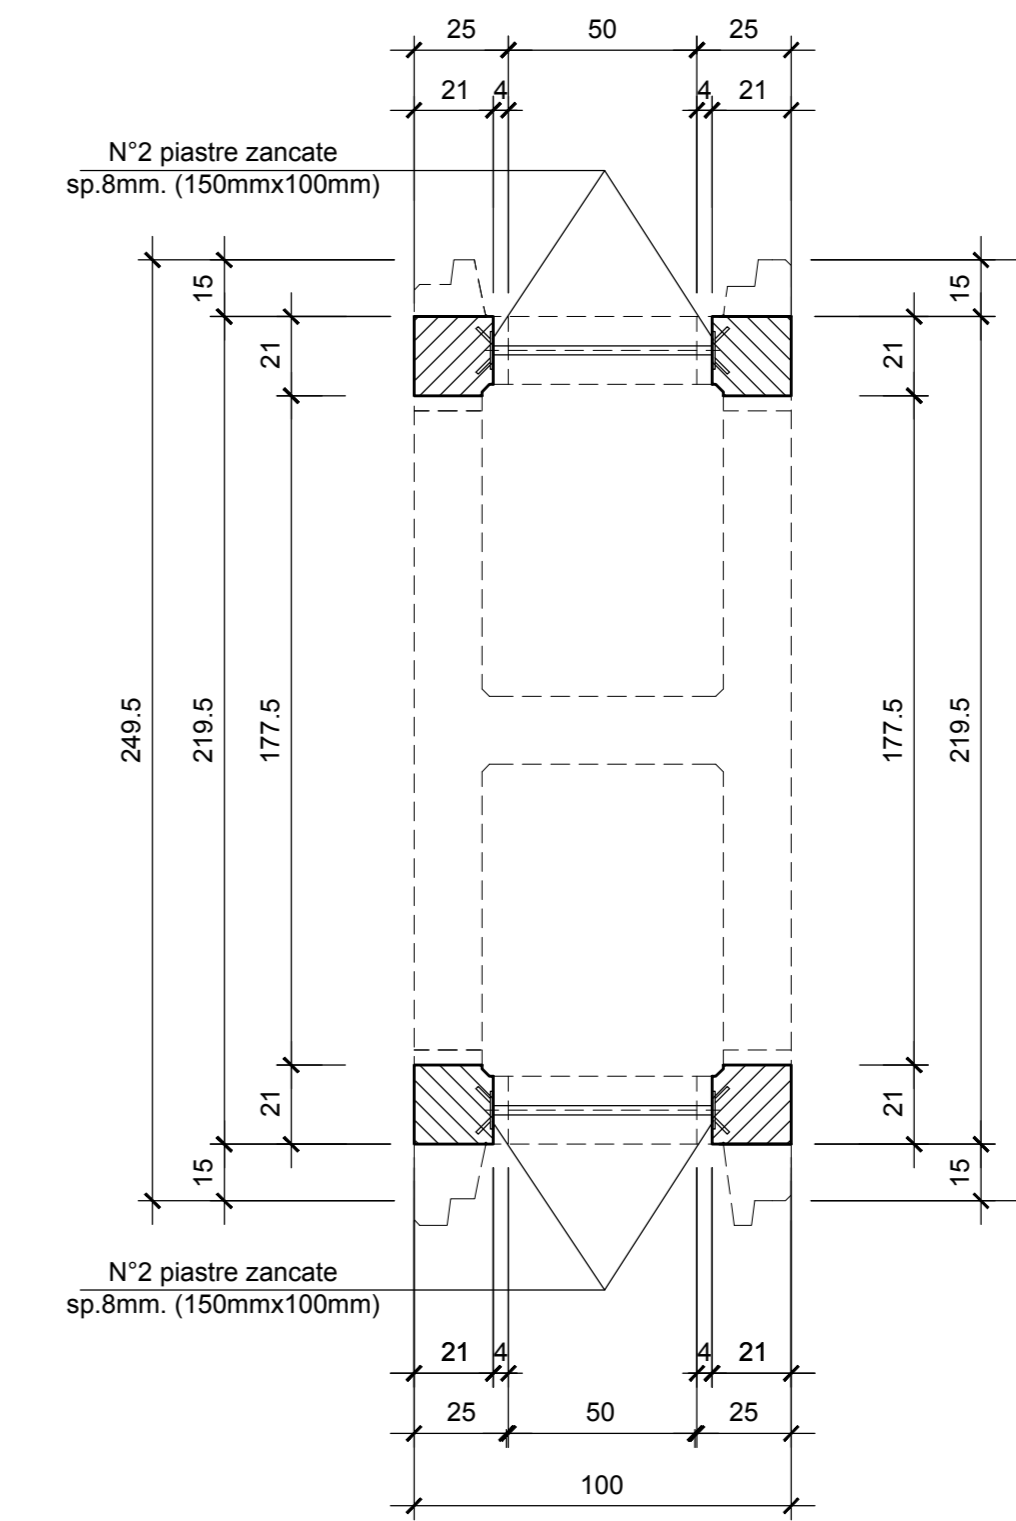


FERRI SPORGENTI SPALLA CENTRALE CANNA DOPPIA L=100

SUPERIORI


VISTA DALL'ALTO

Scala 1:20

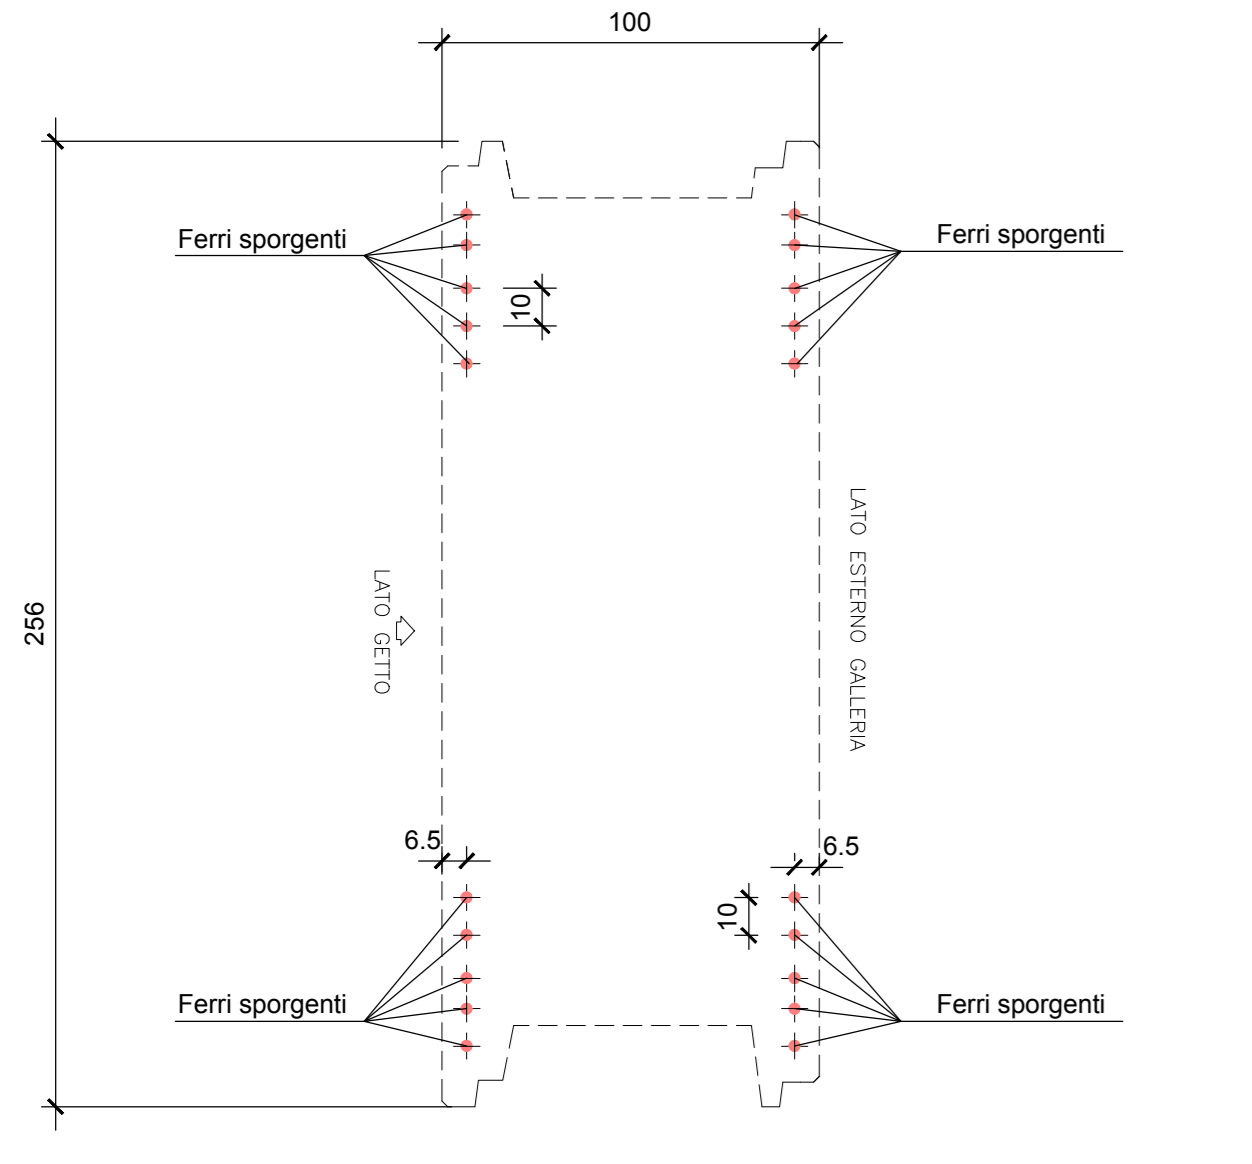

VISTA LATERALE


Scala 1:20

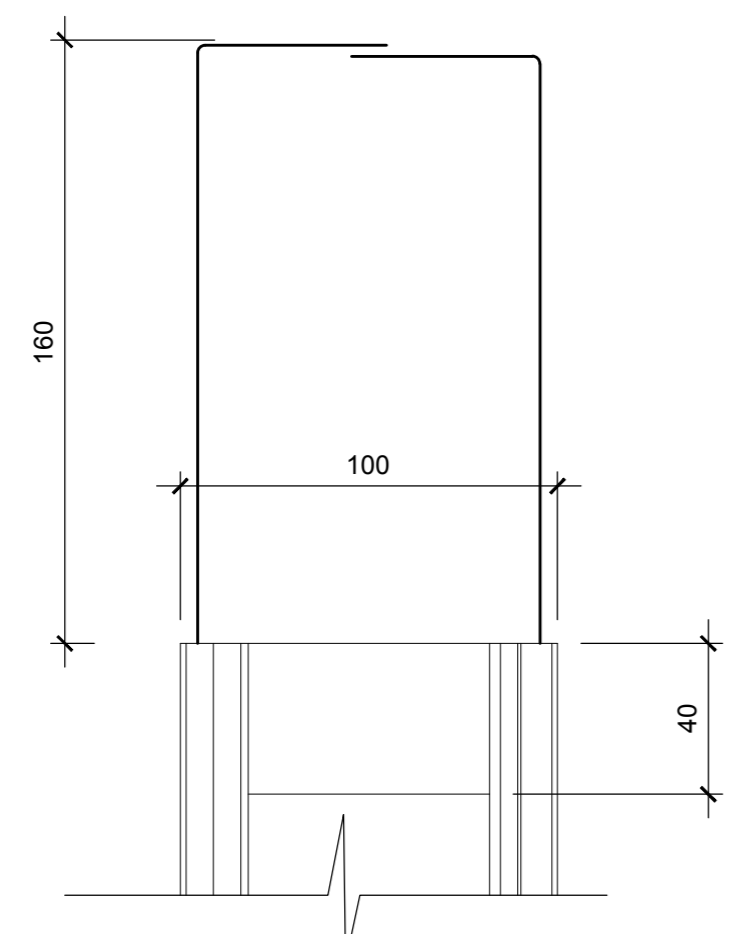

INFERIORI

VISTA DAL BASSO

Scala 1:20

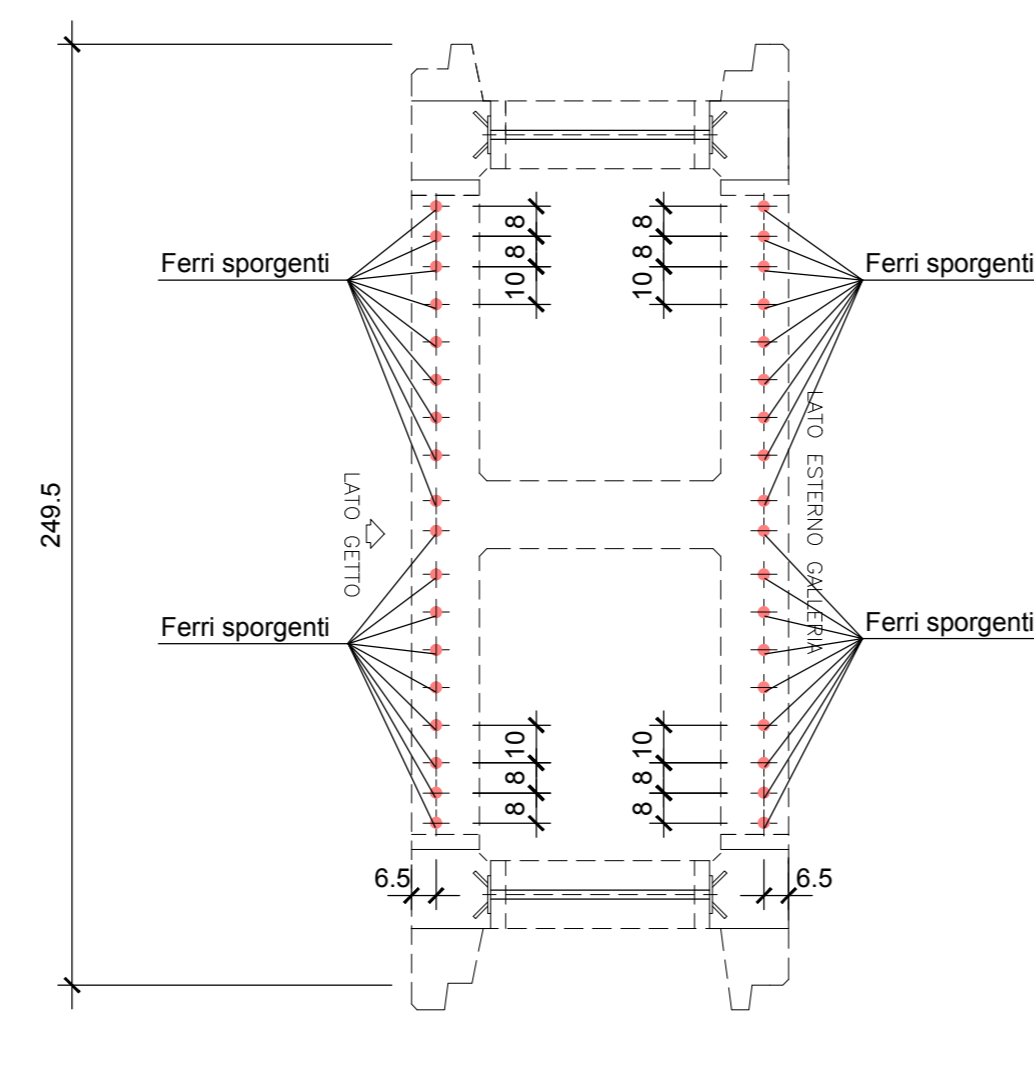

MATRICE DI REVISIONE		
REV	DATA	DESCRIZIONE MODIFICA

N.B.: LA TAVOLA SOSTITUISCE QUELLA RELATIVA AL CODICE [] DEL PROGETTO ESECUTIVO

COLLEGAMENTO AUTOSTRADALE DALMINE - COMO - VARESE - VALICO DEL GAGGIOLO E OPERE AD ESSO CONNESSE
 CODICE CUP F118000270001
TRATTE B1, B2, C, D, TRAI13-14, GREENWAY AS BUILT
 OPERE D'ARTE MAGGIORI
 GALERIE ARTIFICIALI
 GALLERIA COPRENO EST ED OVEST
 CARPENTERIA PIEDRITTO L=100

IDENTIFICAZIONE ELABORATO
 CODICE PROGETTO: FIDITR
 VIBE

IMPRESA
 RAGGRUPPAMENTO TEMPORANEO IMPRESE:
 STRABAG A.G. - GF - Imprese costruzioni
 Grandi Lavori Finocci S.p.A.

STRABAG **STALTAURO** **STRABAG**

PROGETTISTA - PROGETTO ESECUTIVO DI DETTAGLIO
 RAGGRUPPAMENTO TEMPORANEO PROGETTISTI:
 BIPROGETTI SPA - GP

CONCEDENTE
 CONFERENZA AUTOSTRADALE
 DEL VALICO DEL GAGGIOLO

RESPONSABILE DI PROGETTO ED INCARICATO DELL'INTERFERENZA PER LE OPERE PRESTAZIONI:
 Ing. Alberto Cecchini

ELABORAZIONE PROGETTUALE
 PROGETTISTI:
 PAVER S.p.A.
 DIRETTORE TECNICO:
 Ing. Cesare Piacucci

APPROVATO
 Il Direttore dei Lavori:
 Ing. Francesco Diomaco

Redatto: Steconi Verificato: Montanet Approvato: Piacucci