
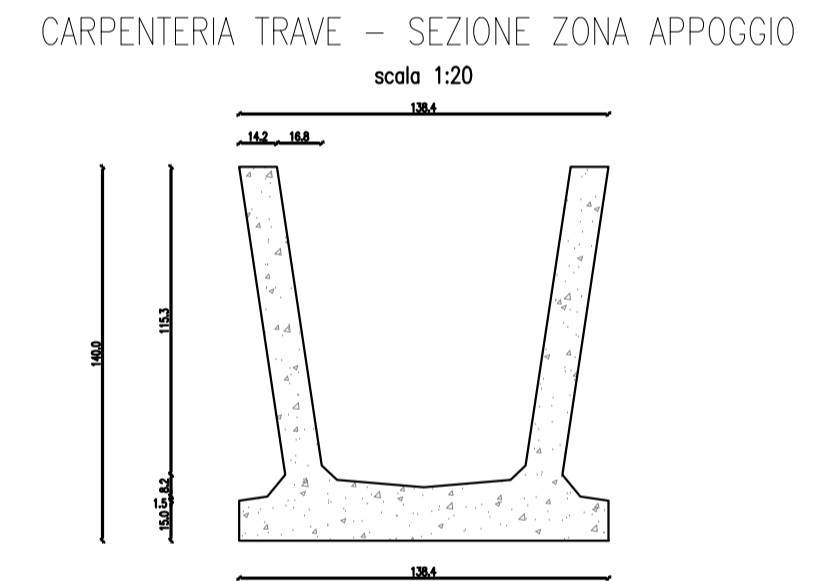
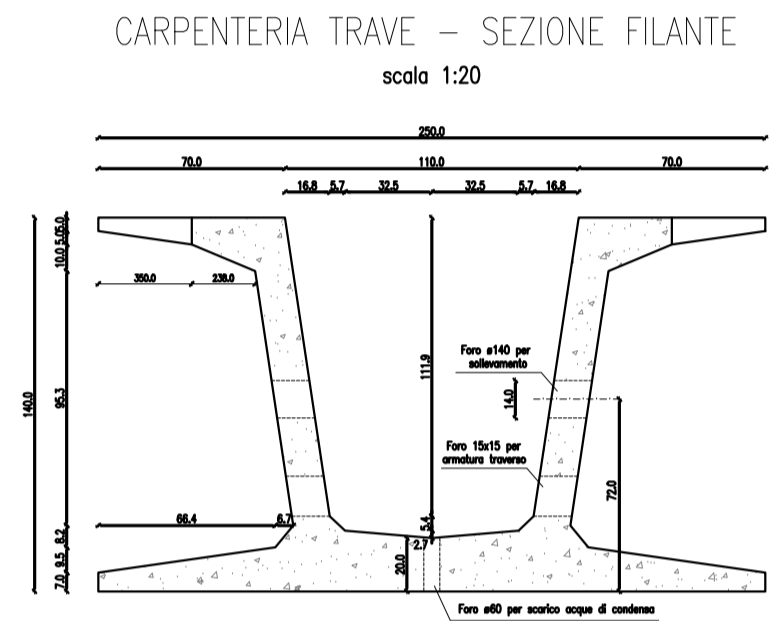
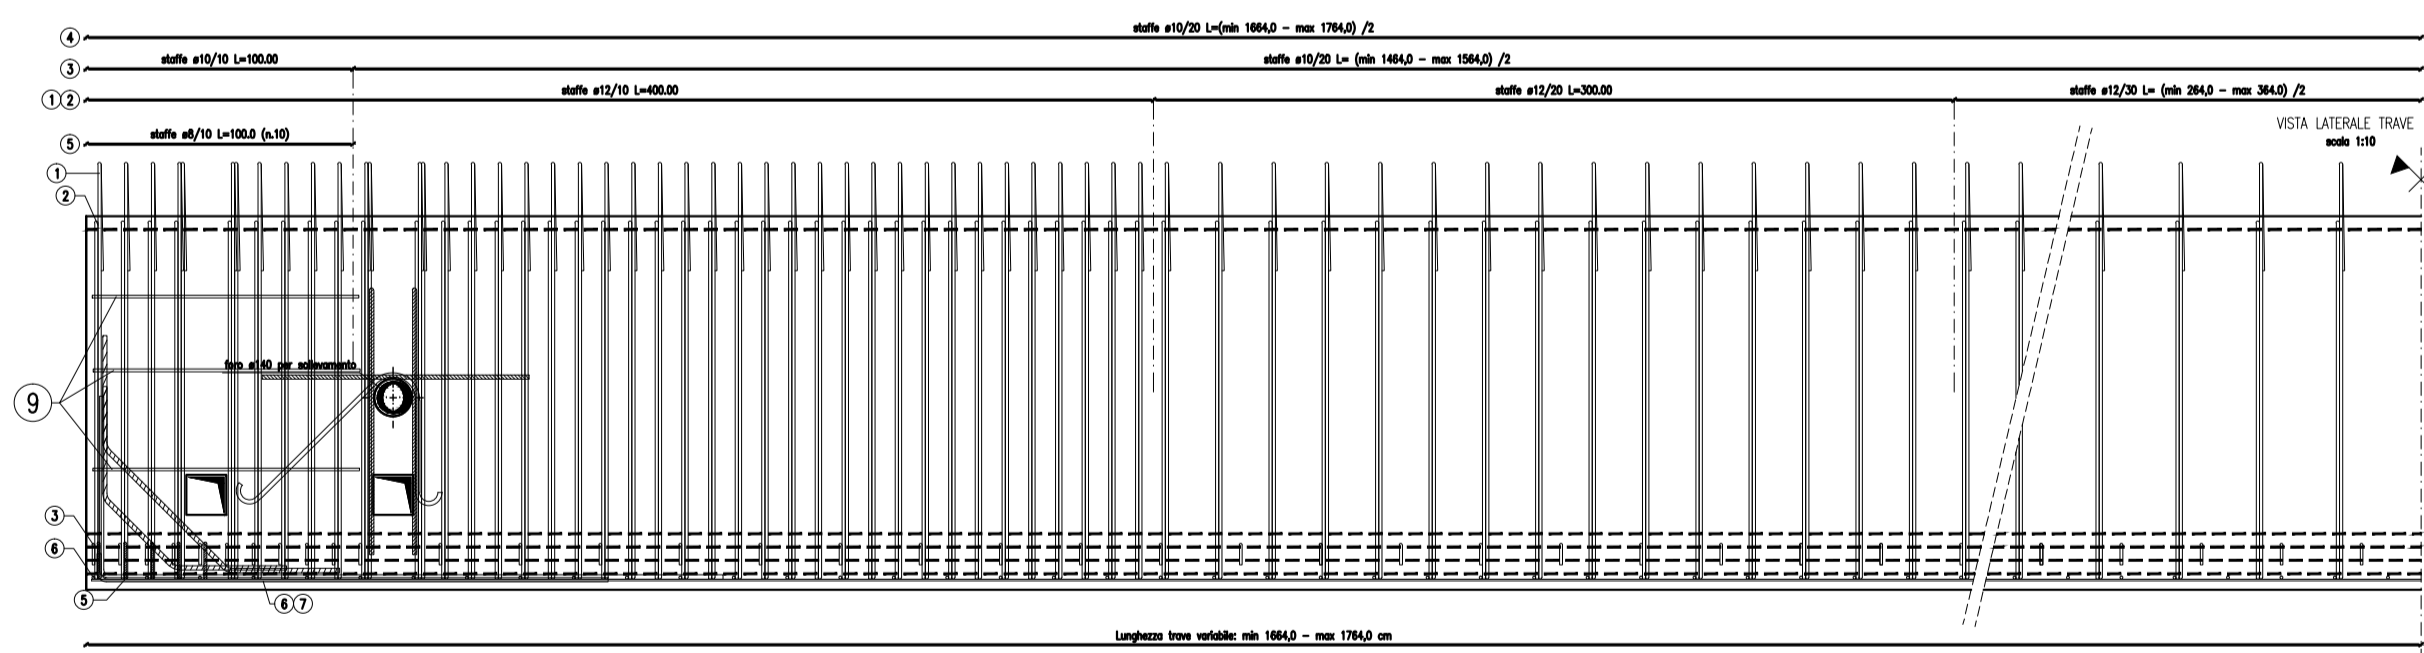
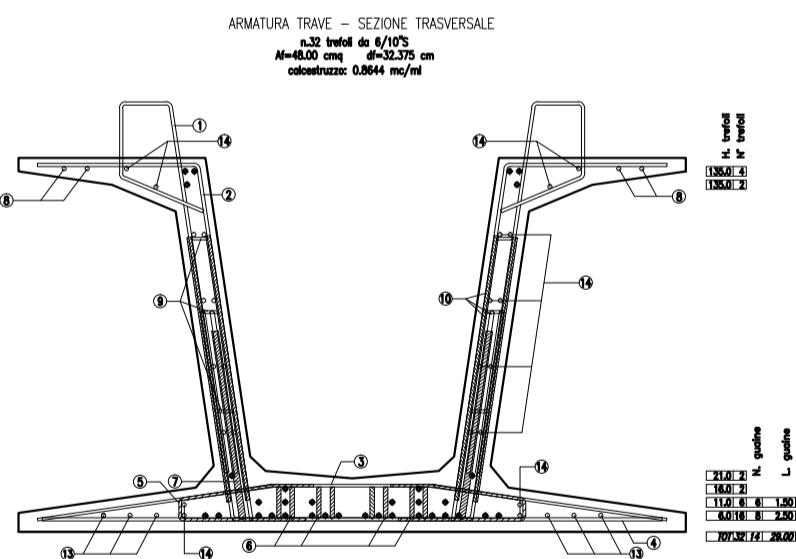
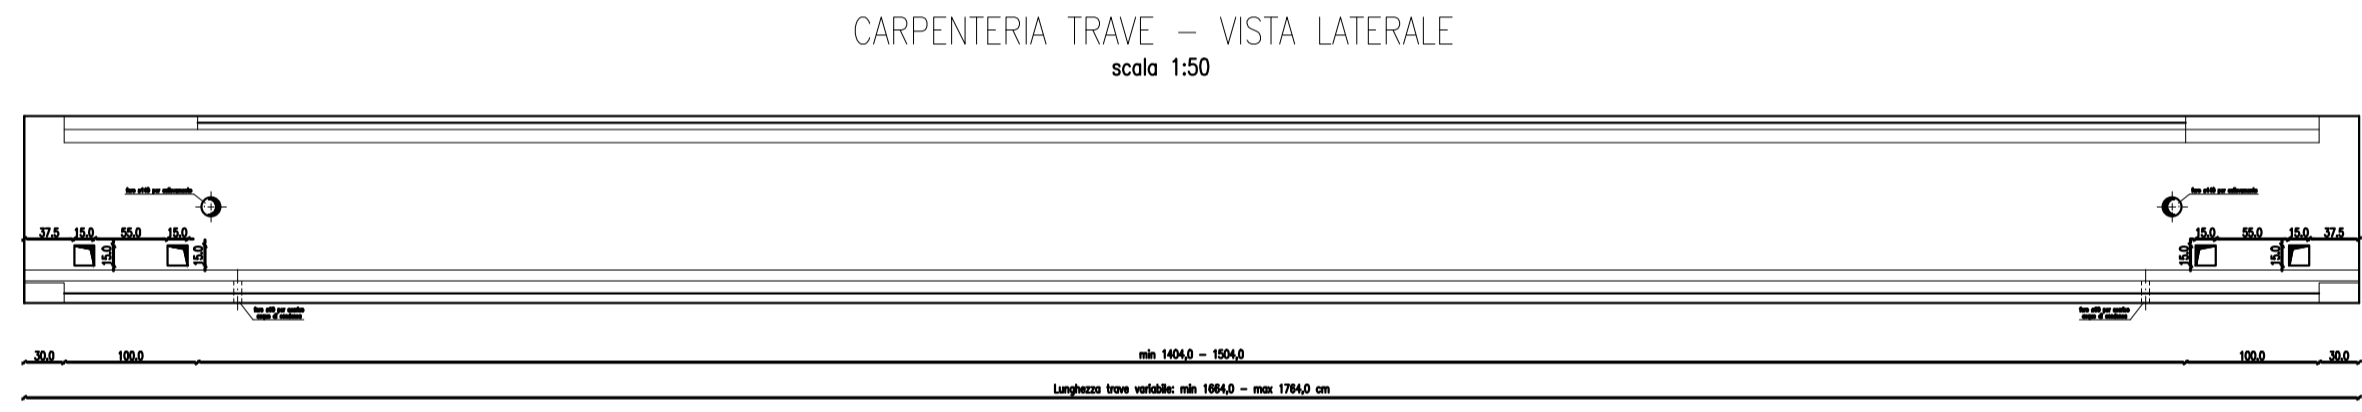


RIEPILOGO QUANTITÀ TRAVE					

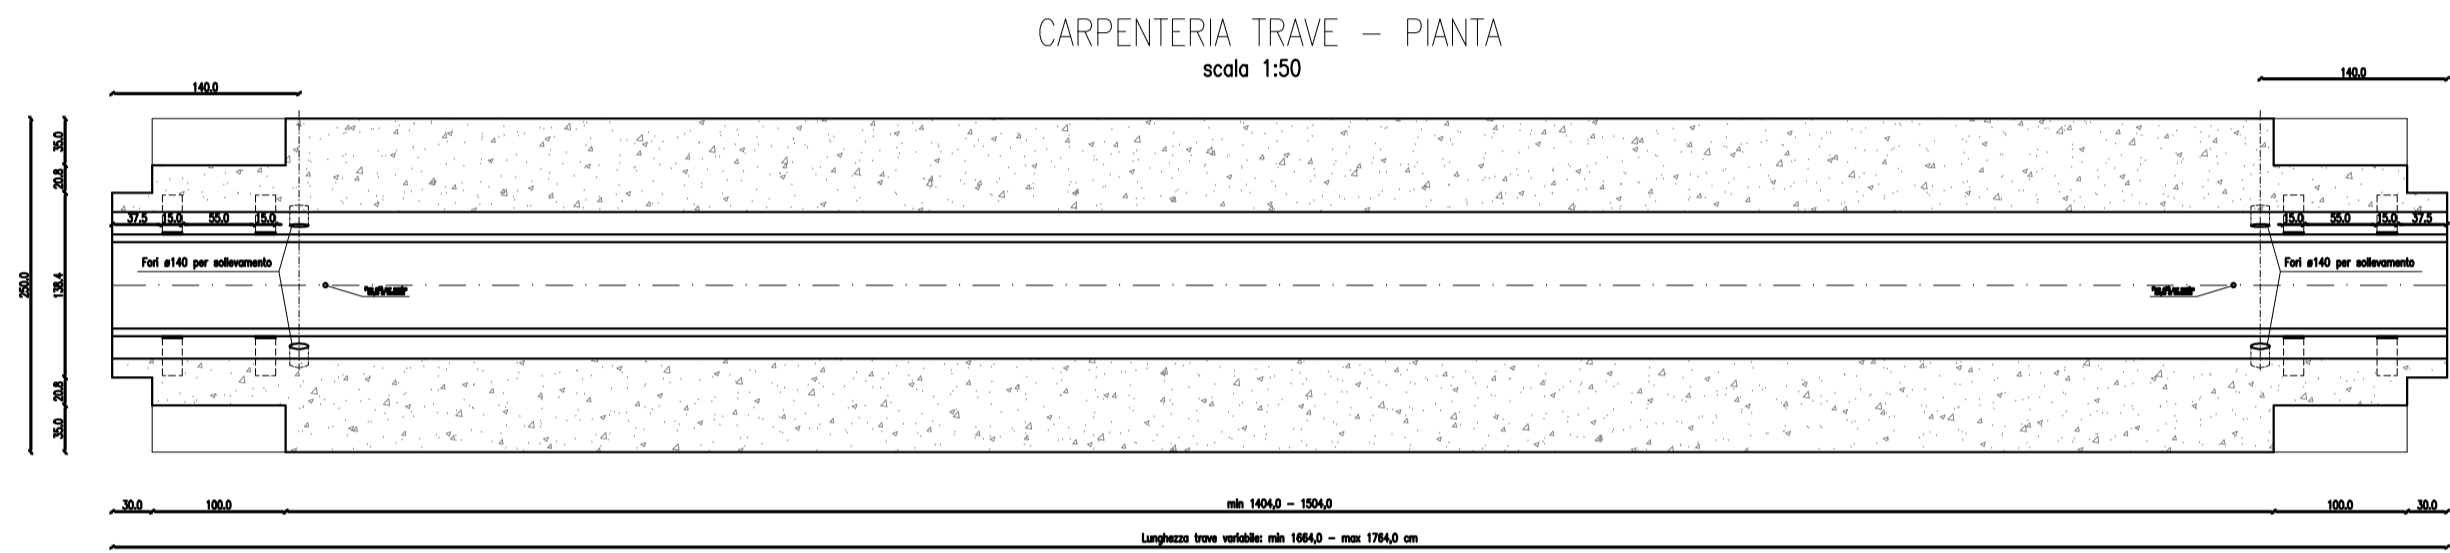

MATRICE DI REVISIONE

REV.	DATA	DESCRIZIONE MODIFICA

N.B.: LA TAVOLA SOSTITUISCE QUELLA RELATIVA AL CODICE [] DEL PROGETTO ESECUTIVO

COLLEGAMENTO AUTOSTRADALE DALMINE - COMO - VARESE - VALICO DEL GAGGIOLO E OPERE AD ESSI CONNESSE

TRATTE B1, B2, C, D, TRVA13+14, GREENWAY

AS BUILT

TRATTA B1
OPERE D'ARTE MAGGIORI
GALLERIE ARTIFICIALI
GALLERIA COPRENO EST ED OVEST
CARPENTERIA ED ARMATURA TRAVI CANNA DOPPIA

CONCESSIONARIA	PROGETTISTA	APPALTATORE	VERIFICATORE
CONCESSIONARIA AUTOSTRADALI LOMBARDE	PROGETTISTA: PROGETTO ESISTENTE DI DETTAGLIO	APPALTATORE	VERIFICATORE

DATA	DESCRIZIONE	REV.

CONCESSIONARIA	PROGETTISTA
CONCESSIONARIA AUTOSTRADALI LOMBARDE	PROGETTISTA

APPROVATO	VERIFICATO	APPROVATO
APPROVATO	VERIFICATO	APPROVATO