




CARPENTERIA TRAVE - VISTA LATERALE

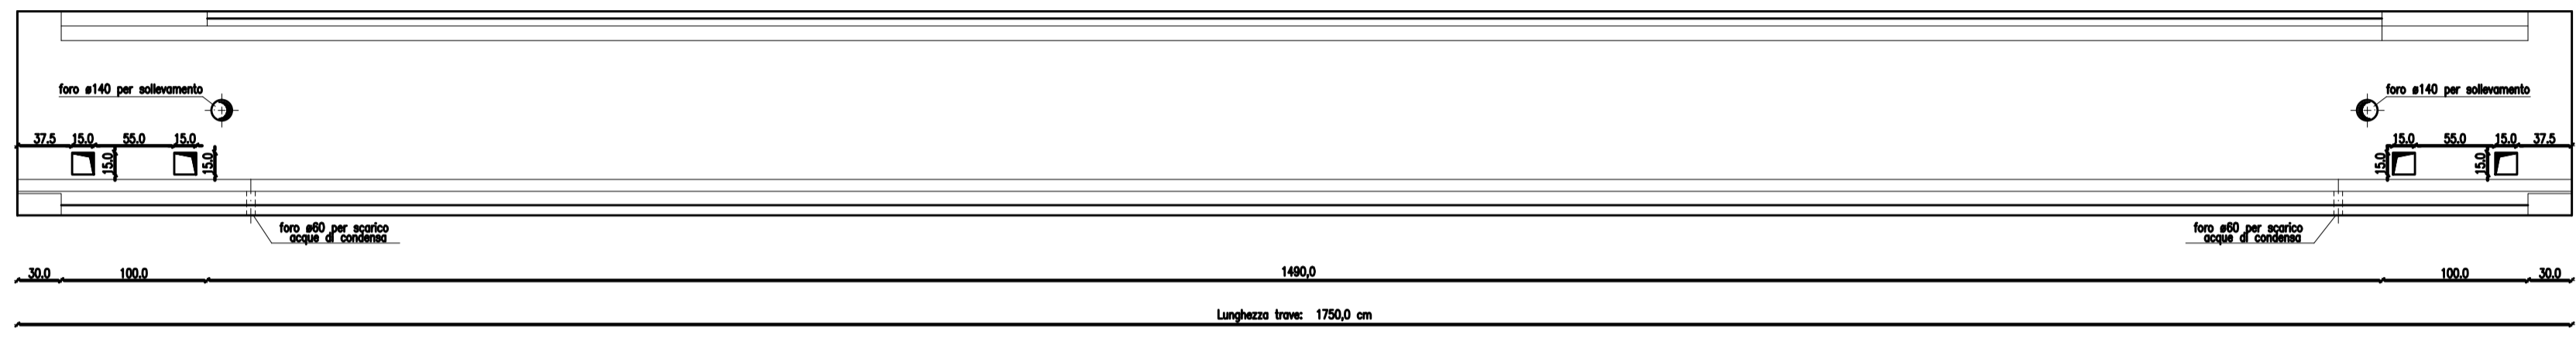


CARPENTERIA TRAVE - SEZIONE 1-1

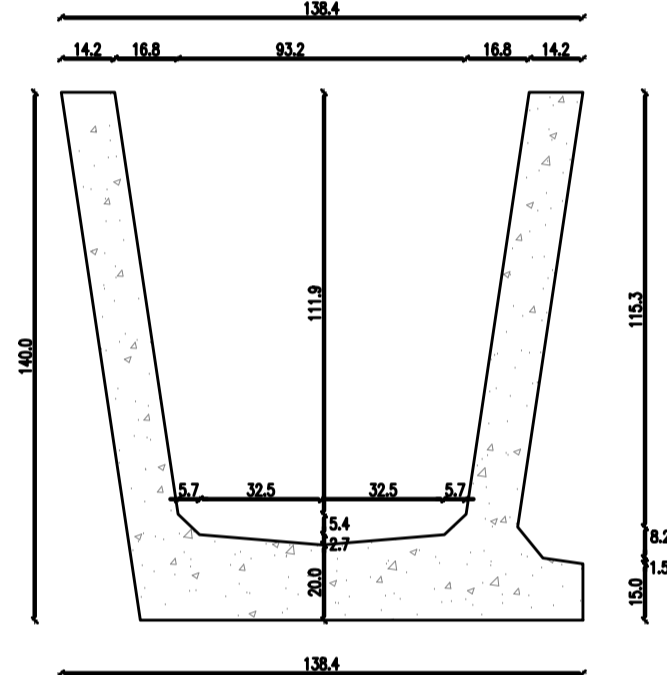

CARPENTERIA TRAVE - SEZIONE 2-2

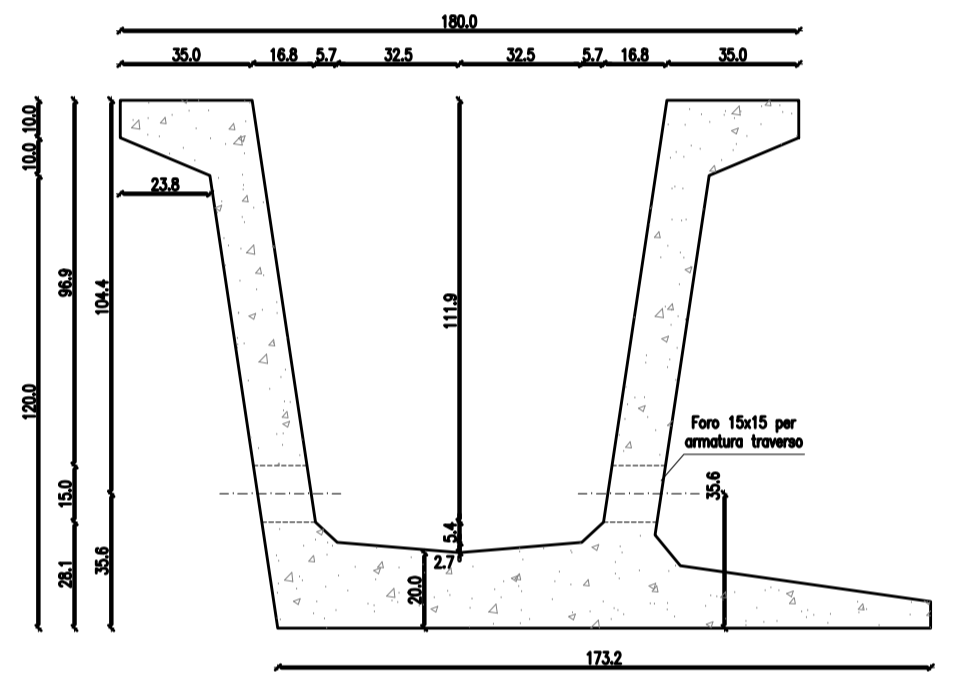

CARPENTERIA TRAVE - SEZIONE 3-3

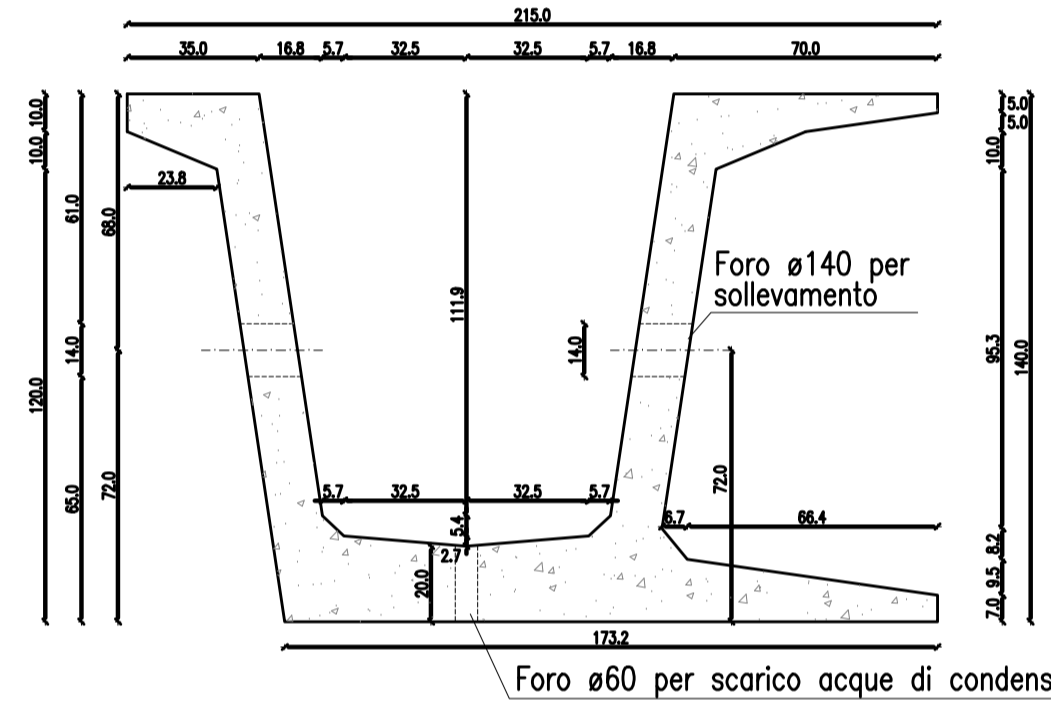




DISTINTA ARMATURA TRAVE: n° 1 trave

Pos.	Sopportatura	#	Shilupp	Quantità	Peso	Peso
1		12	5.82	112	10/20/30	544.8
1'		12	3.82	6	10	19.3
2		12	1.85+1.98	112	10/20/30	351.9
2'		12	1.21+1.21	6	10	12.9
3		10	1.77	86	10/30	72
3'		10	1.20	6	10	4.4
4		10	1.81	88	20	87.4
		6	17.00	4	-	15.5
5		10	0.89+1.27	10x2	10	28.8
6		16	2.00	8x2	-	50.5
7		24	3.00	2x2	-	42.8
8	cornici	14	18.20	2	-	44.0
9		10	2.00	(4+4)x2	-	19.8
10		16	1.50	(2+2)x2	-	18.9
		16	1.00+1.00	(2+2)x2	-	25.2
		16	1.00	(2+2)x2	-	12.6
11		16	1.7	(1+1)x2	-	10.7
12		16	1.45	(1+1)x2	-	9.2
13	cornici	10	18.00	3	-	33.7
14	cornici	8	18.00	23	-	91.9
15		12	1.48+1.48	(3+3)x2	-	15.77

RIEPILOGO INCIDENZE TRAVE

Volume totale CALCESTRUZZO	13.0 mc	Incidenza CALCESTRUZZO al ml	0.742 mc
Peso totale TRAVE	338 kg		

ARMATURA TRAVE - SEZIONE LONGITUDINALE

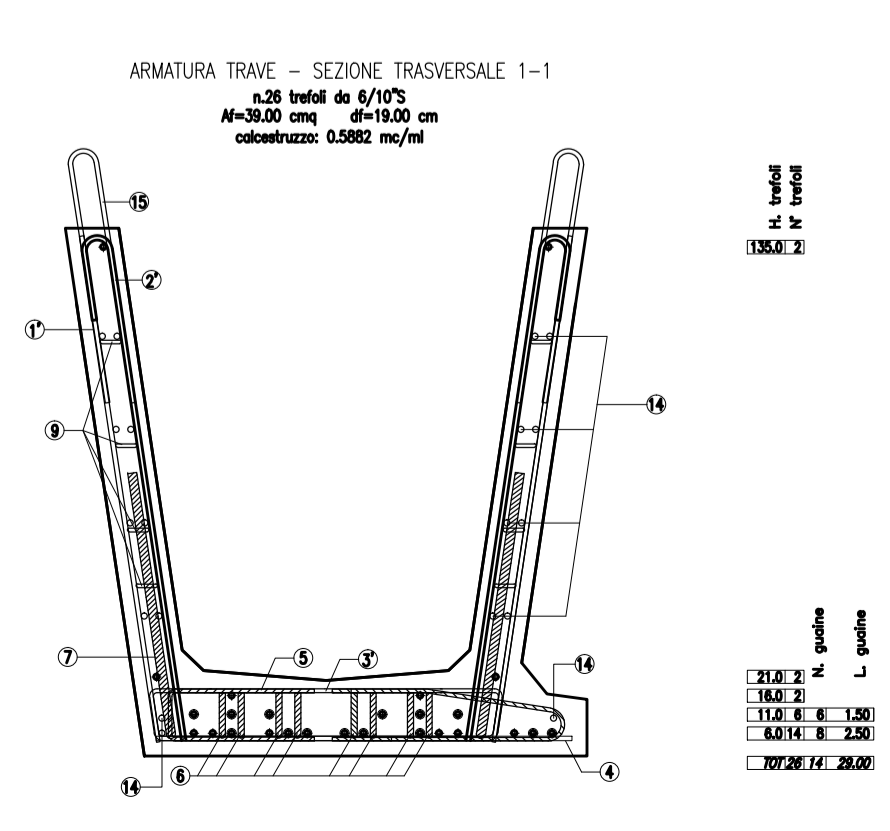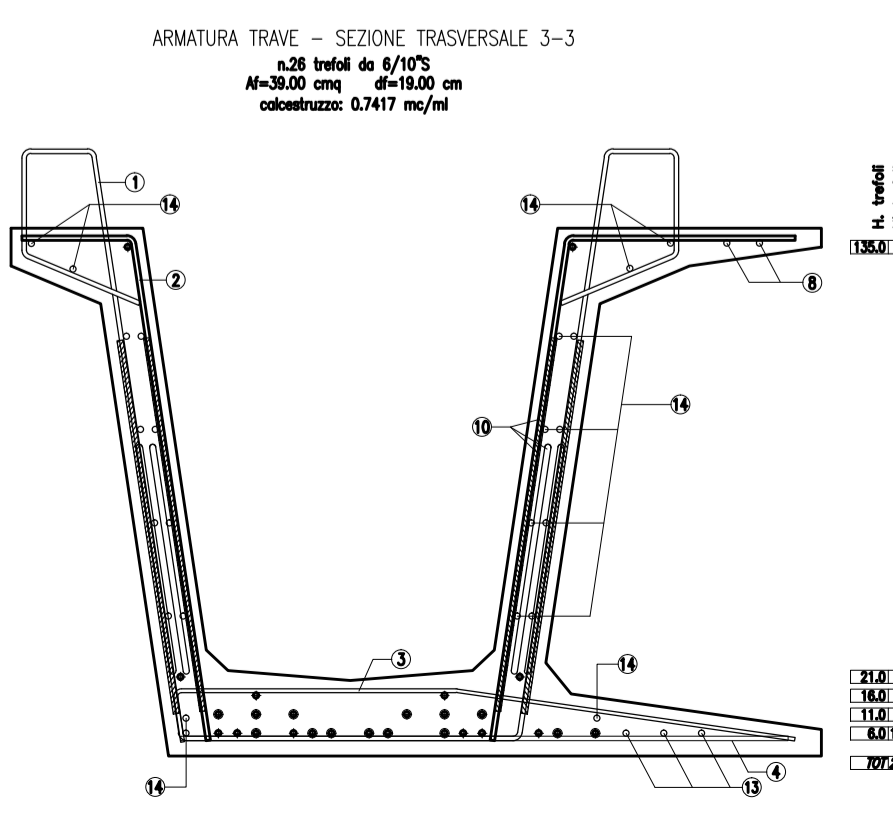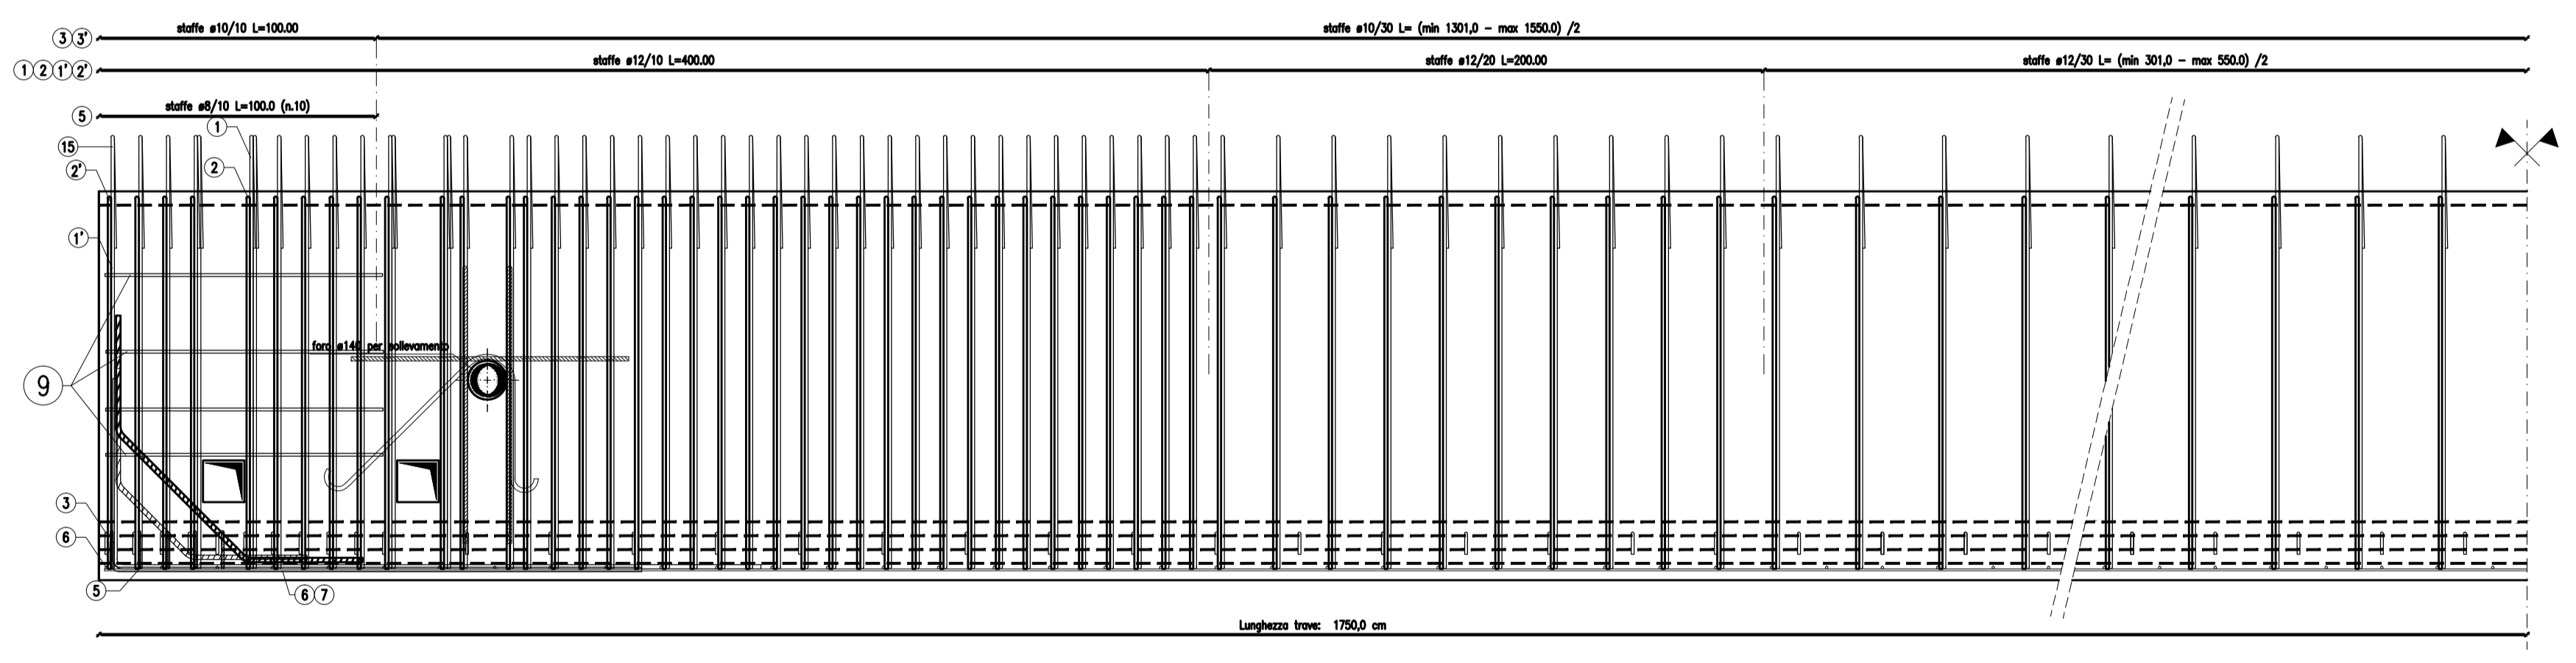

PRESCRIZIONI MATERIALI

PER LE TRAVE

- Calcestruzzo conforme UNI 9946 C24/28
- Classe di resistenza minima C20/25
- f_{yk} di classe = 350 kg/cm²
- Resistenza caratteristica di taglio del trave
- f_{yk} di classe = 120 kg/cm²
- Classe di resistenza S235
- Dimensione nominale 10/3 mm
- Classe di resistenza S235
- Capacità min. acciaio trave/col. sup. trave 30 mm
- Acciaio B500C
- Acciaio per calp. Fibra: 18000 kg/cm²
- f_{yk} = 14250 kg/cm²

MATRICE DI REVISIONE

REV	DATA	DESCRIZIONE MODIFICA

N.B.: LA TAVOLA SOSTITUISCE QUELLA RELATIVA AL CODICE [] DEL PROGETTO ESECUTIVO

CONCESSIONARI AUTOSTRADALI LOMBARDE

Autostradale Padovana Lombarda

COLLEGAMENTO AUTOSTRADALE DALMINE - COMO - VARESE - VALICO DEL GAGGIOLO E OPERE AD ESSI CONNESSE

CODICE C.U.P. F11B0600270007

TRATTE B1, B2, C, D, TRVA13+14, GREENWAY

AS BUILT

TRATTA B1

OPERE D'ARTE MAGGIORI

GALLERIE ARTIFICIALI

GALLERIA COPRENO EST ED OVEST

CARPENTERIA ED ARMATURA TRAVI DI BORDO CANNA SINGOLA

IDENTIFICAZIONE ELABORATO

CODICE PROGETTO: F00107B

WBS

IMPRESA

RAGGRUPPAMENTO TEMPORANEO IMPRESE:

Mandatario	Mandante	Mandante	Mandante cooptata
STRABAG A.G.	GLF Grandi Lavori Fincostr S.p.A.	Impresa costruzioni Giuseppe Malturo S.p.A.	STRABAG S.p.A.

Scala: 1:50 1:20

DATA DESCRIZIONE REV

December 2015. Emissione

PROGETTISTA - PROGETTO ESECUTIVO DI DETTAGLIO

RAGGRUPPAMENTO TEMPORANEO PROGETTISTI:

Mandatario	Mandante	Mandante	Mandante

CONCEDENTE

CONCESSIONARI AUTOSTRADALI LOMBARDE

RESPONSABILE DI PROGETTO ED INCARICATO DELL'INTEGRAZIONE FRA LE VARIE PRESTAZIONI:

Ing. Alberto Cecchini

CONCESSIONARIO

Autostradale Padovana Lombarda

Direttore Tecnico: Ing. Enrico Arco

Riferente Tecnico: Arch. Giovanni Carraro

ELABORAZIONE PROGETTUALE

PROGETTISTA:

PAVER S.p.A.

DIRETTORE TECNICO

Ing. Cesare Pierluigi Montagna

APPROVATO

Autostradale Padovana Lombarda

Il Direttore dei Lavori: Ing. Francesco Domenico

Redatto: Steccoli

Verificato: Montenet

Approvato: Placucci