


PIANTA PIEDRITTI E FONDAZIONI 1/2  
SCALA 1:200

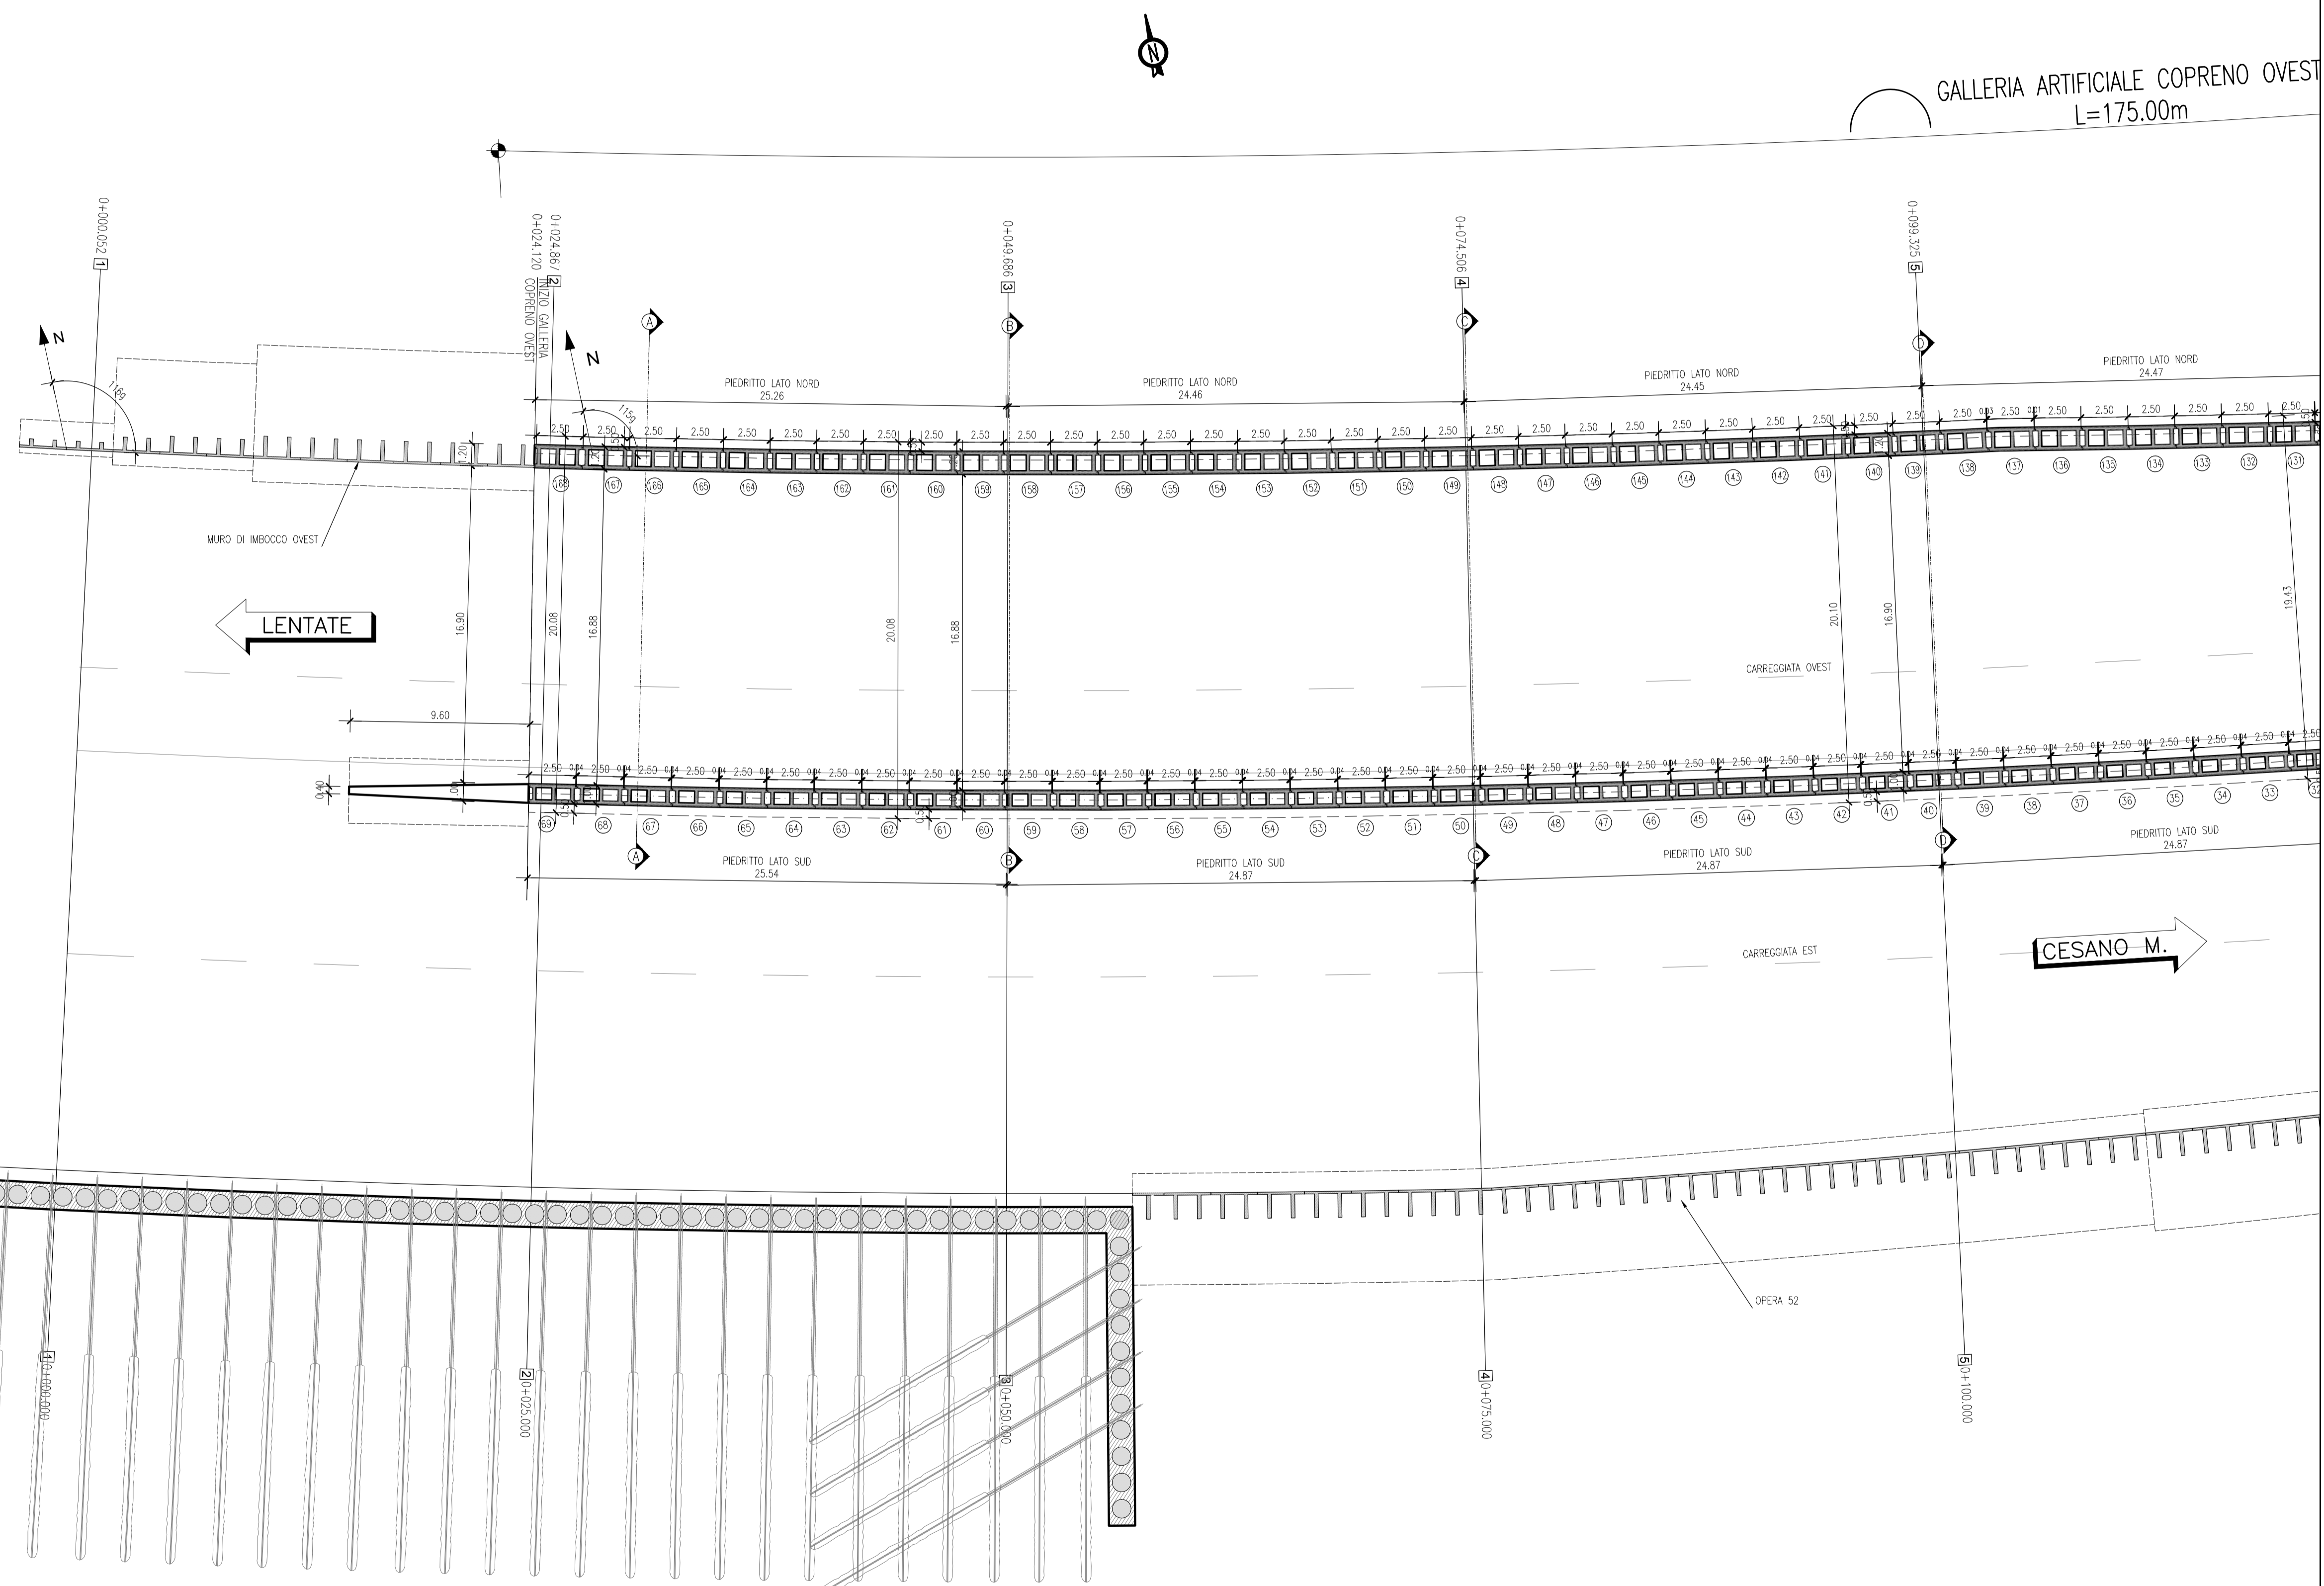

MATRICE DI REVISIONE

REV	DATA	DESCRIZIONE MODIFICA

N.B.: LA TAVOLA SOSTITUISCE QUELLA RELATIVA AL CODICE [ ] DEL PROGETTO ESECUTIVO

**COLLEGAMENTO AUTOSTRADALE  
DALMINE - COMO - VARESE - VALICO DEL GAGGIOLO E OPERE AD ESSO CONNESSE**  
CODICE C.U.P. F11B06000270007

**TRATTE B1, B2, C, D, TRVA13+14, GREENWAY  
AS BUILT**

**TRATTA B1  
OPERE D'ARTE MAGGIORI  
GALLERIE ARTIFICIALI  
GALLERIA COPRENO EST ED OVEST  
PIANTA PIEDRITTI E FONDAZIONI Tav. 1 di 2**

<b>FASE PROGETTUALE</b>	<b>LOTTO</b>	<b>ZONA</b>	<b>OPERA</b>	<b>TRATTO D'OPERA</b>	<b>AMBITO</b>	<b>TIPO ELABORATO</b>	<b>PROGRESSIVO</b>	<b>REVISIONE</b>
A	2	A04	GA201	0	OM	PI	001	01

Scala: 1:200

DATA	DESCRIZIONE	REV
Dicembre 2015	Emissione	E

**CONCEDENTE**  
CONCESSIONARI AUTOSTRADALI LOMBARDE

**CONCESSIONARIO**  
Autosstrada Padovese-Lombarda

**APPROVATO**  
Autosstrada Padovese-Lombarda

**IMPRESA**  
RAGGRUPPAMENTO TEMPORANEO IMPRESE:  
Mandataria: STRABAG A.G.  
Mandante: GLF Grandi Lavori Fincosit S.p.A.  
Mandante: Impresa costruzioni Giuseppe Maltauro S.p.A.  
Mandante cooptata: STRABAG S.p.A.

**PROGETTISTA - PROGETTO ESECUTIVO DI DETTAGLIO**  
RAGGRUPPAMENTO TEMPORANEO PROGETTISTI:  
Mandataria: 3TI PROGETTI ITALIA  
Mandante: GP  
Mandante: ALBERTO CECCHINI  
Mandante: Arch. Salvatore Vermiglio

**RESPONSABILE DI PROGETTO ED INCARICATO DELL'INTEGRAZIONE FRA LE VARIE PRESTAZIONI:**  
Ing. Alberto Cecchini

**ELABORAZIONE PROGETTUALE**  
PROGETTISTA:  
PAVER S.p.A.  
DIRETTORE TECNICO:  
Ing. Cesare Pierluigi Montenet

**REDAZIONE:** Redatto: Steccoli  
**VERIFICA:** Verificato: Montenet  
**APPROVAZIONE:** Approvato: Piacucci