


PLANIMETRIA CON INDIVIDUAZIONE DELL'OPERA  
SCALA 1:1000

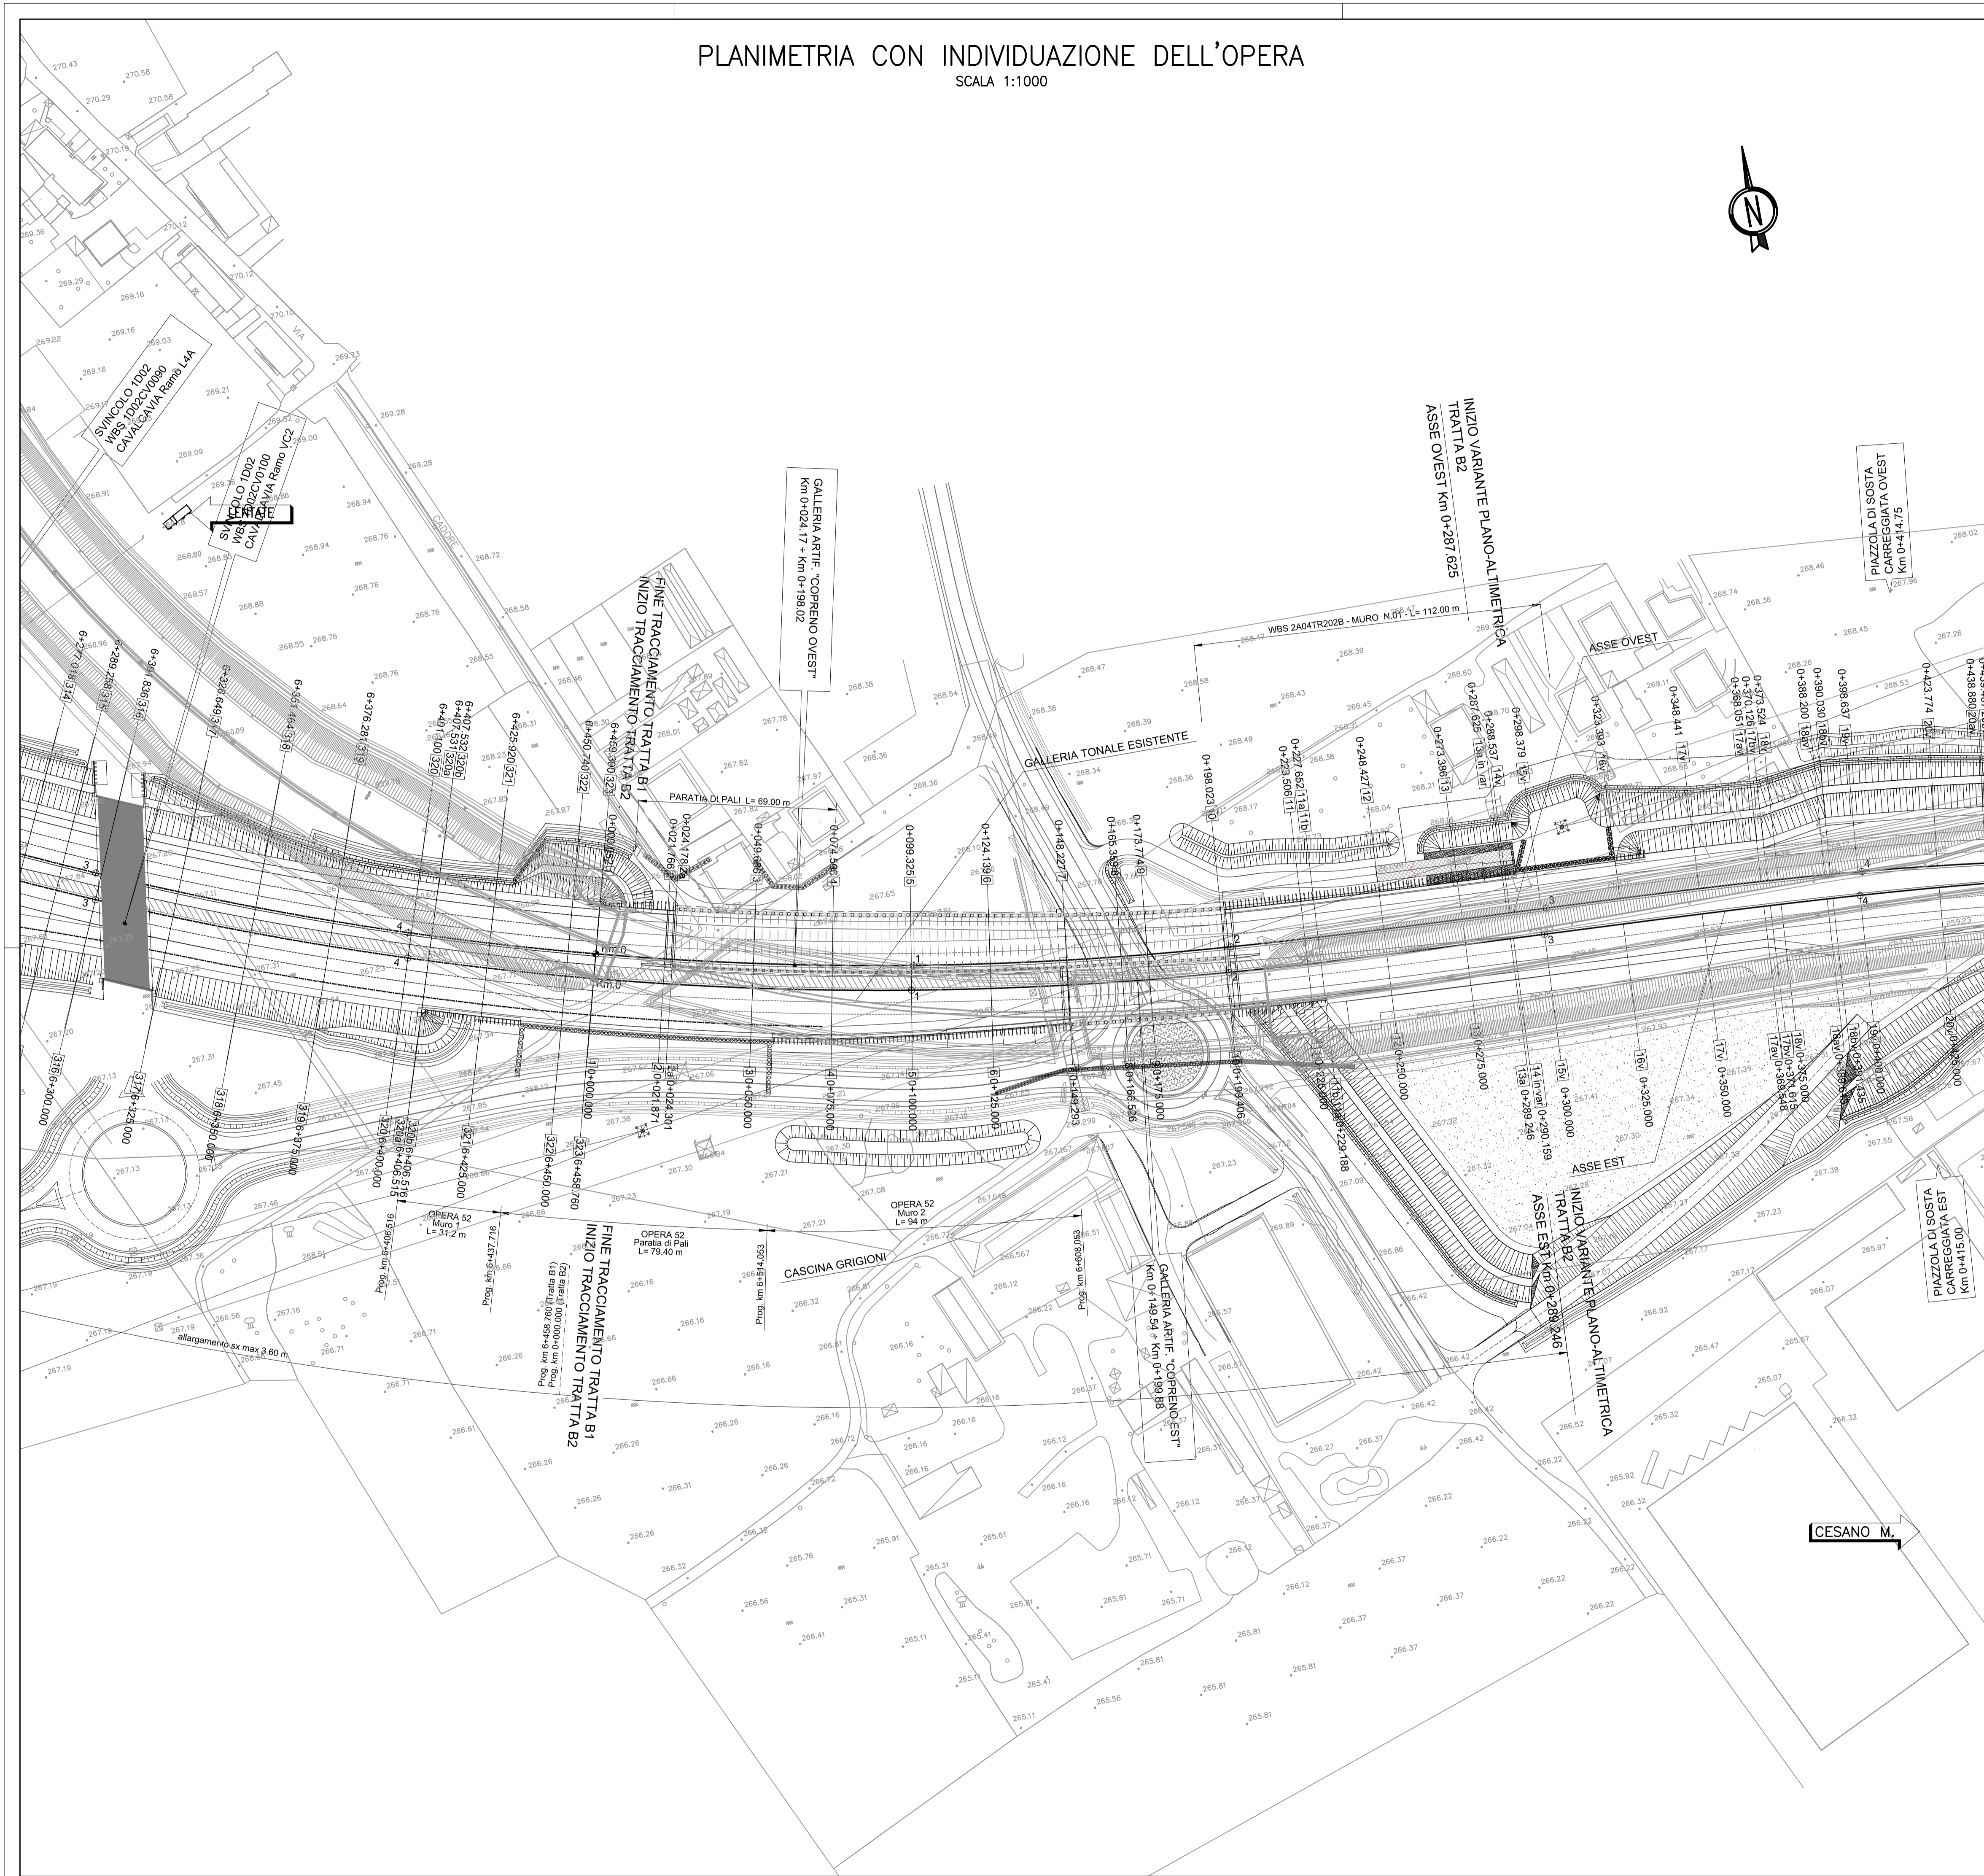

MATRICE DI REVISIONE

REV	DATA	DESCRIZIONE MODIFICA

N.B.: LA TAVOLA SOSTITUISCE QUELLA RELATIVA AL CODICE E [ ] DEL PROGETTO ESECUTIVO

CONCESSIONARI AUTOSTRADALI LOMBARDE  
Autosstrada Padovana Lombardia

**COLLEGAMENTO AUTOSTRADALE DALMINE - COMO - VARESE - VALICO DEL GAGGIOLO E OPERE AD ESSO CONNESSE**  
CODICE C.U.P. F11B0600027007

**TRATTE B1, B2, C, D, TRVA13+14, GREENWAY**

**AS BUILT**

**TRATTA B1**  
OPERE D'ARTE MAGGIORI  
GALLERIE ARTIFICIALI  
GALLERIA COPRENO EST ED OVEST  
PLANIMETRIA CON INDIVIDUAZIONE DELL'OPERA

FASE PROGETTUALE		LOTTO	ZONA	OPERA	TRATTO D'OPERA	AMBITO	TIPO ELABORATO	PROGRESSIVO	REVISIONE
A	2	A04	GA201	0	OM	PL	001	ET	

Scala: 1:1000

DATA	DESCRIZIONE	REV
Dicembre 2015	Emissione	E

**IMPRESA**  
RAGGRUPPAMENTO TEMPORANEO IMPRESE:

Mandatario STRABAG A.G.	Mandante GLF Grandi Lavori Fincosit S.p.A.	Mandante Impresa costruzioni Giuseppe Maltauro S.p.A.	Mandatario copista STRABAG S.p.A.
----------------------------	-----------------------------------------------	----------------------------------------------------------	--------------------------------------

**STRABAG** **GRANDI LAVORI FINCOSIT** **MALTAURO** **STRABAG**

**PROGETTISTA - PROGETTO ESECUTIVO DI DETTAGLIO**  
RAGGRUPPAMENTO TEMPORANEO PROGETTISTI:

Mandatario 311 PROGETTI ITALIA	Mandante GP	Mandante ALBERTI	Mandante Salvatore Vermiglio
-----------------------------------	----------------	---------------------	---------------------------------

**CONCEDENTE**  
CONCESSIONARI AUTOSTRADALI LOMBARDE

**CONCESSIONARIO**  
Autosstrada Padovana Lombardia  
Direttore Tecnico: Ing. Enrico Airo  
Referente Tecnico: Arch. Giovanni Carraro

**APPROVATO**  
Autosstrada Padovana Lombardia  
Il Direttore dei Lavori: Ing. Francesco Domenico

**ELABORAZIONE PROGETTUALE**  
**PROGETTISTA:**  
PAVER S.p.A.  
**DIRETTORE TECNICO**  
Ing. Cesare Pierluigi Montenet

**RESPONSABILE DI PROGETTO ED INCARICATO DELL'INTEGRAZIONE FRA LE VARIE PRESTAZIONI:**  
Ing. Alberto Cecchini

Redatto: Steconi      Verificato: Montenet      Approvato: Placucci