




SEZIONE TRASVERSALE A-A
Scala 1:100

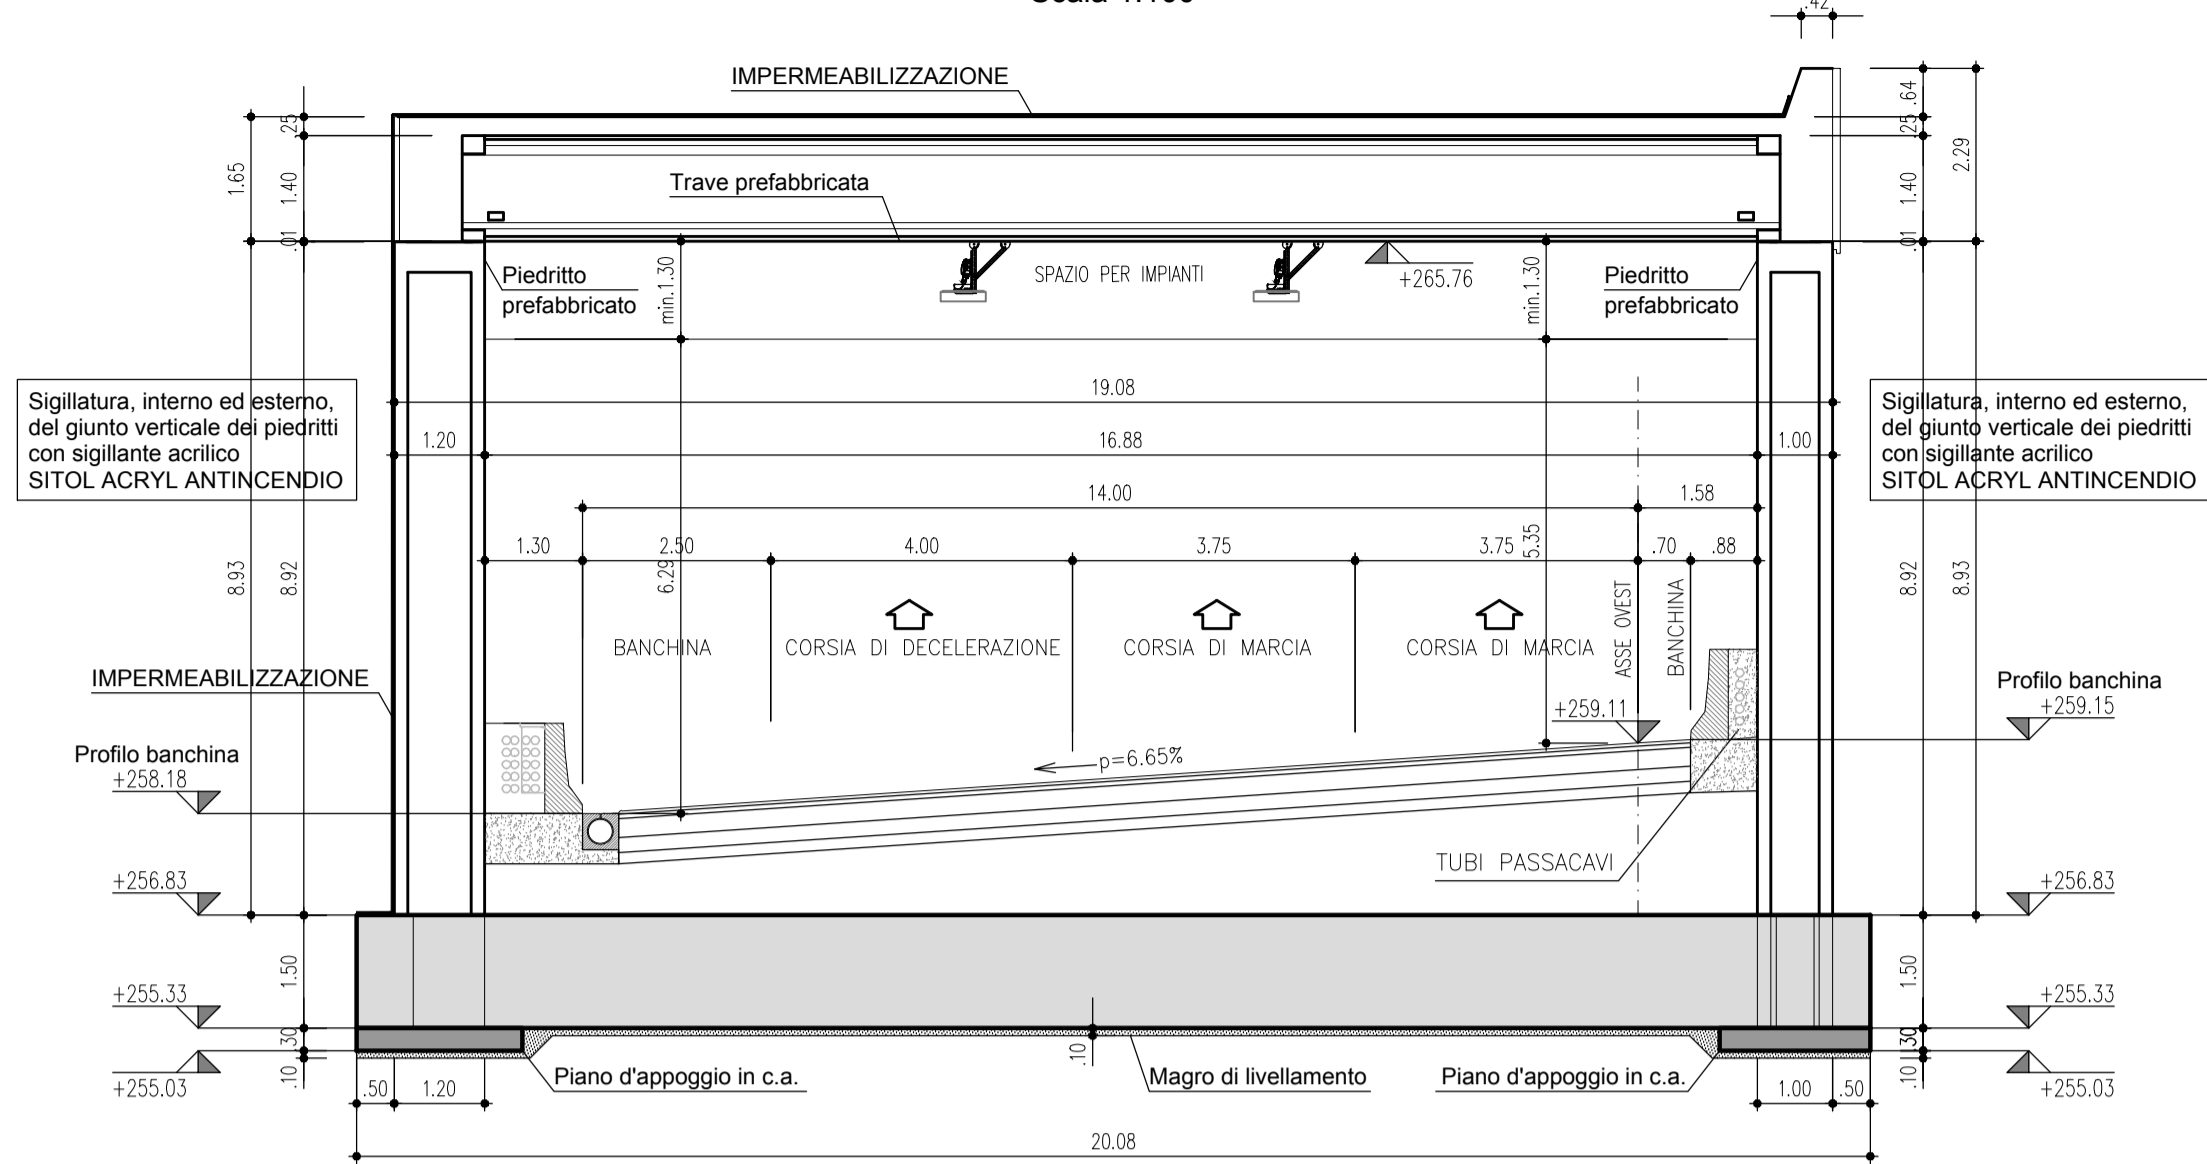


SEZIONE TRASVERSALE B-B
Scala 1:100

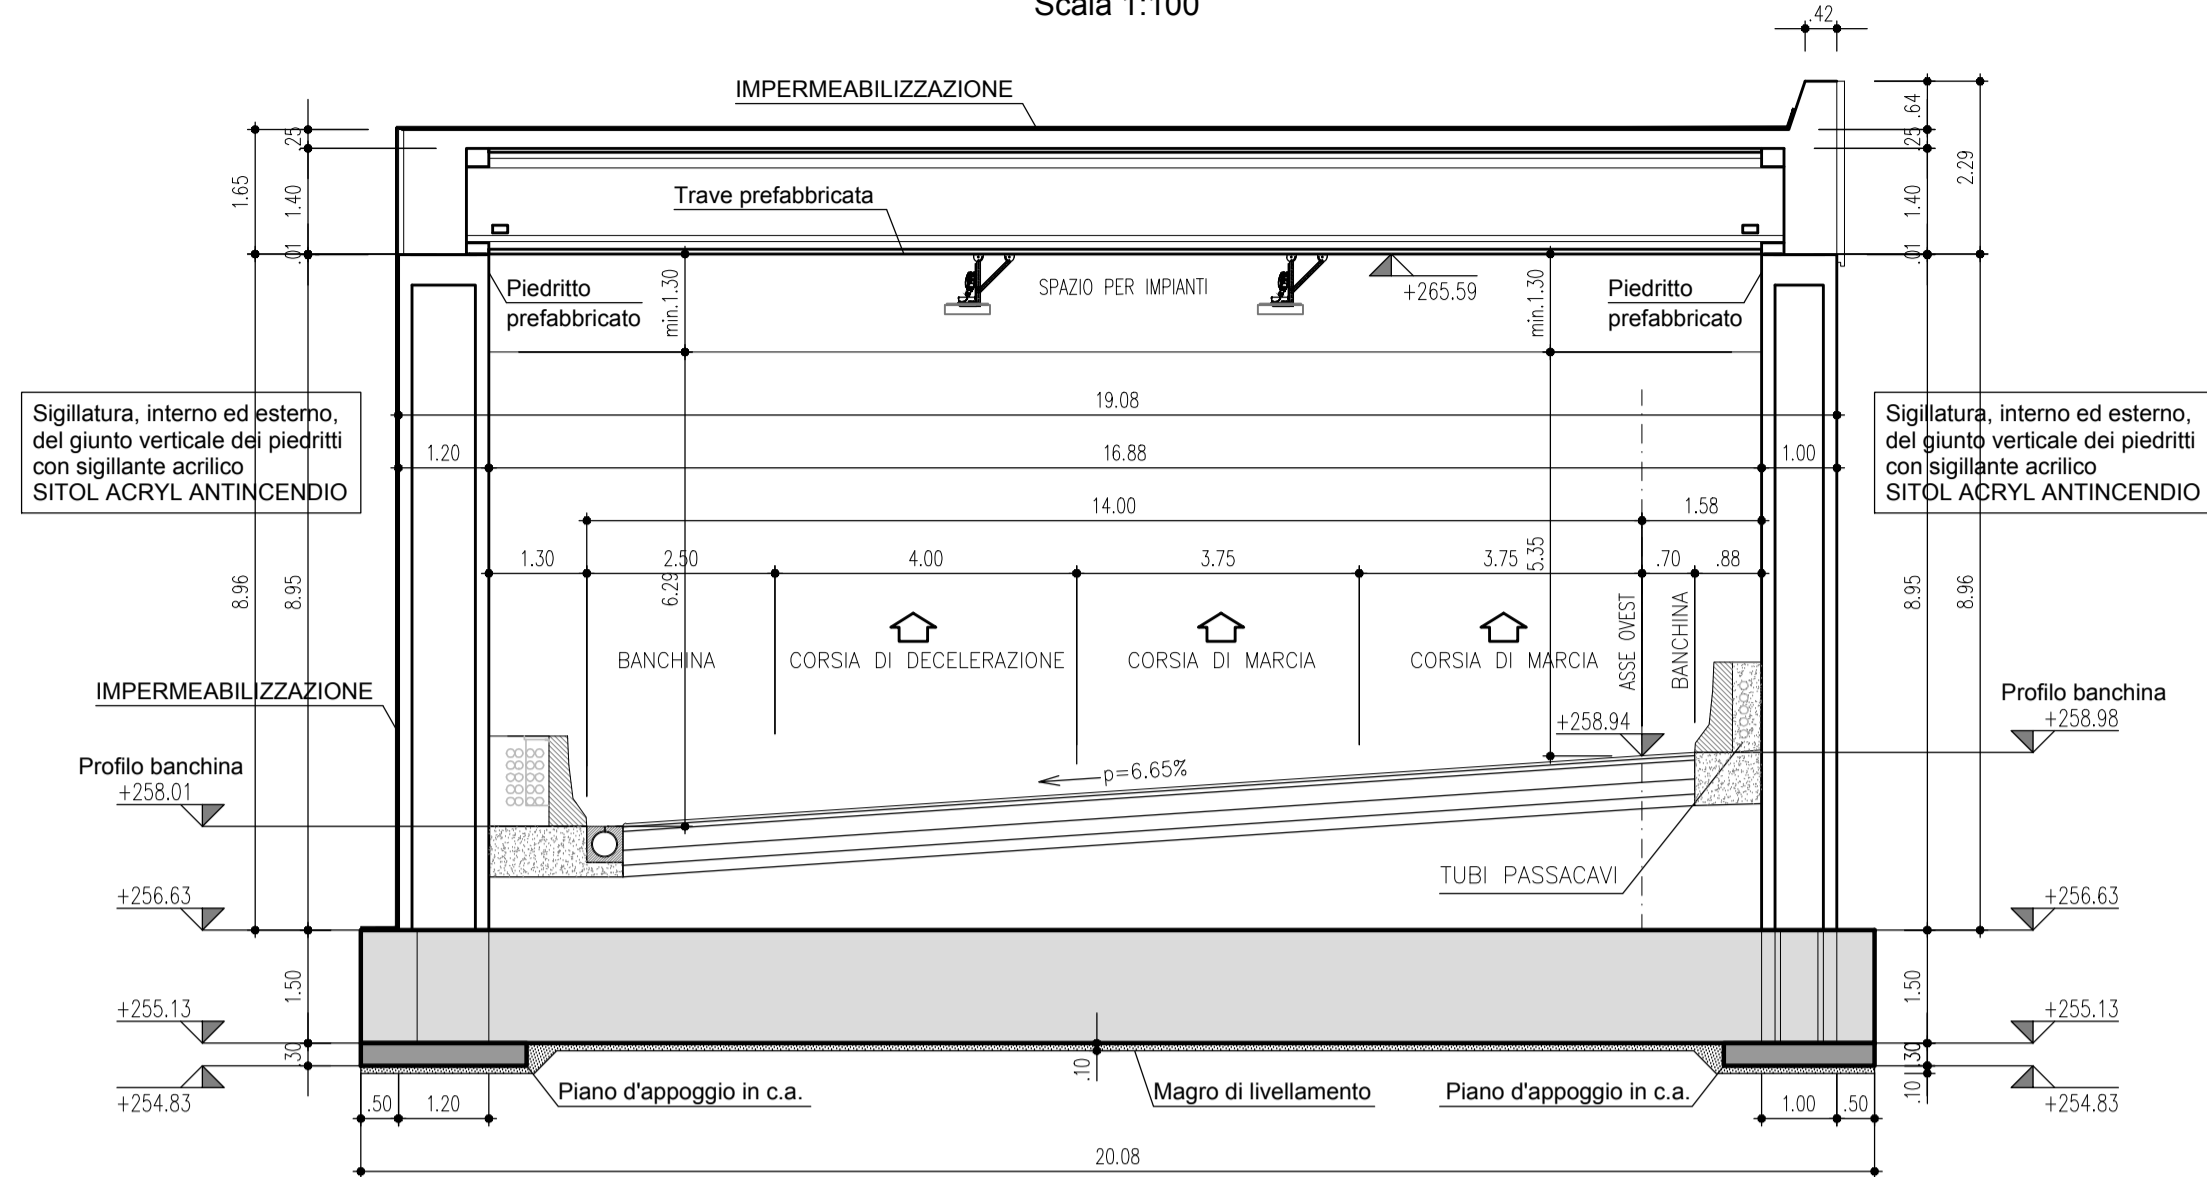


SEZIONE TRASVERSALE C-C
Scala 1:100

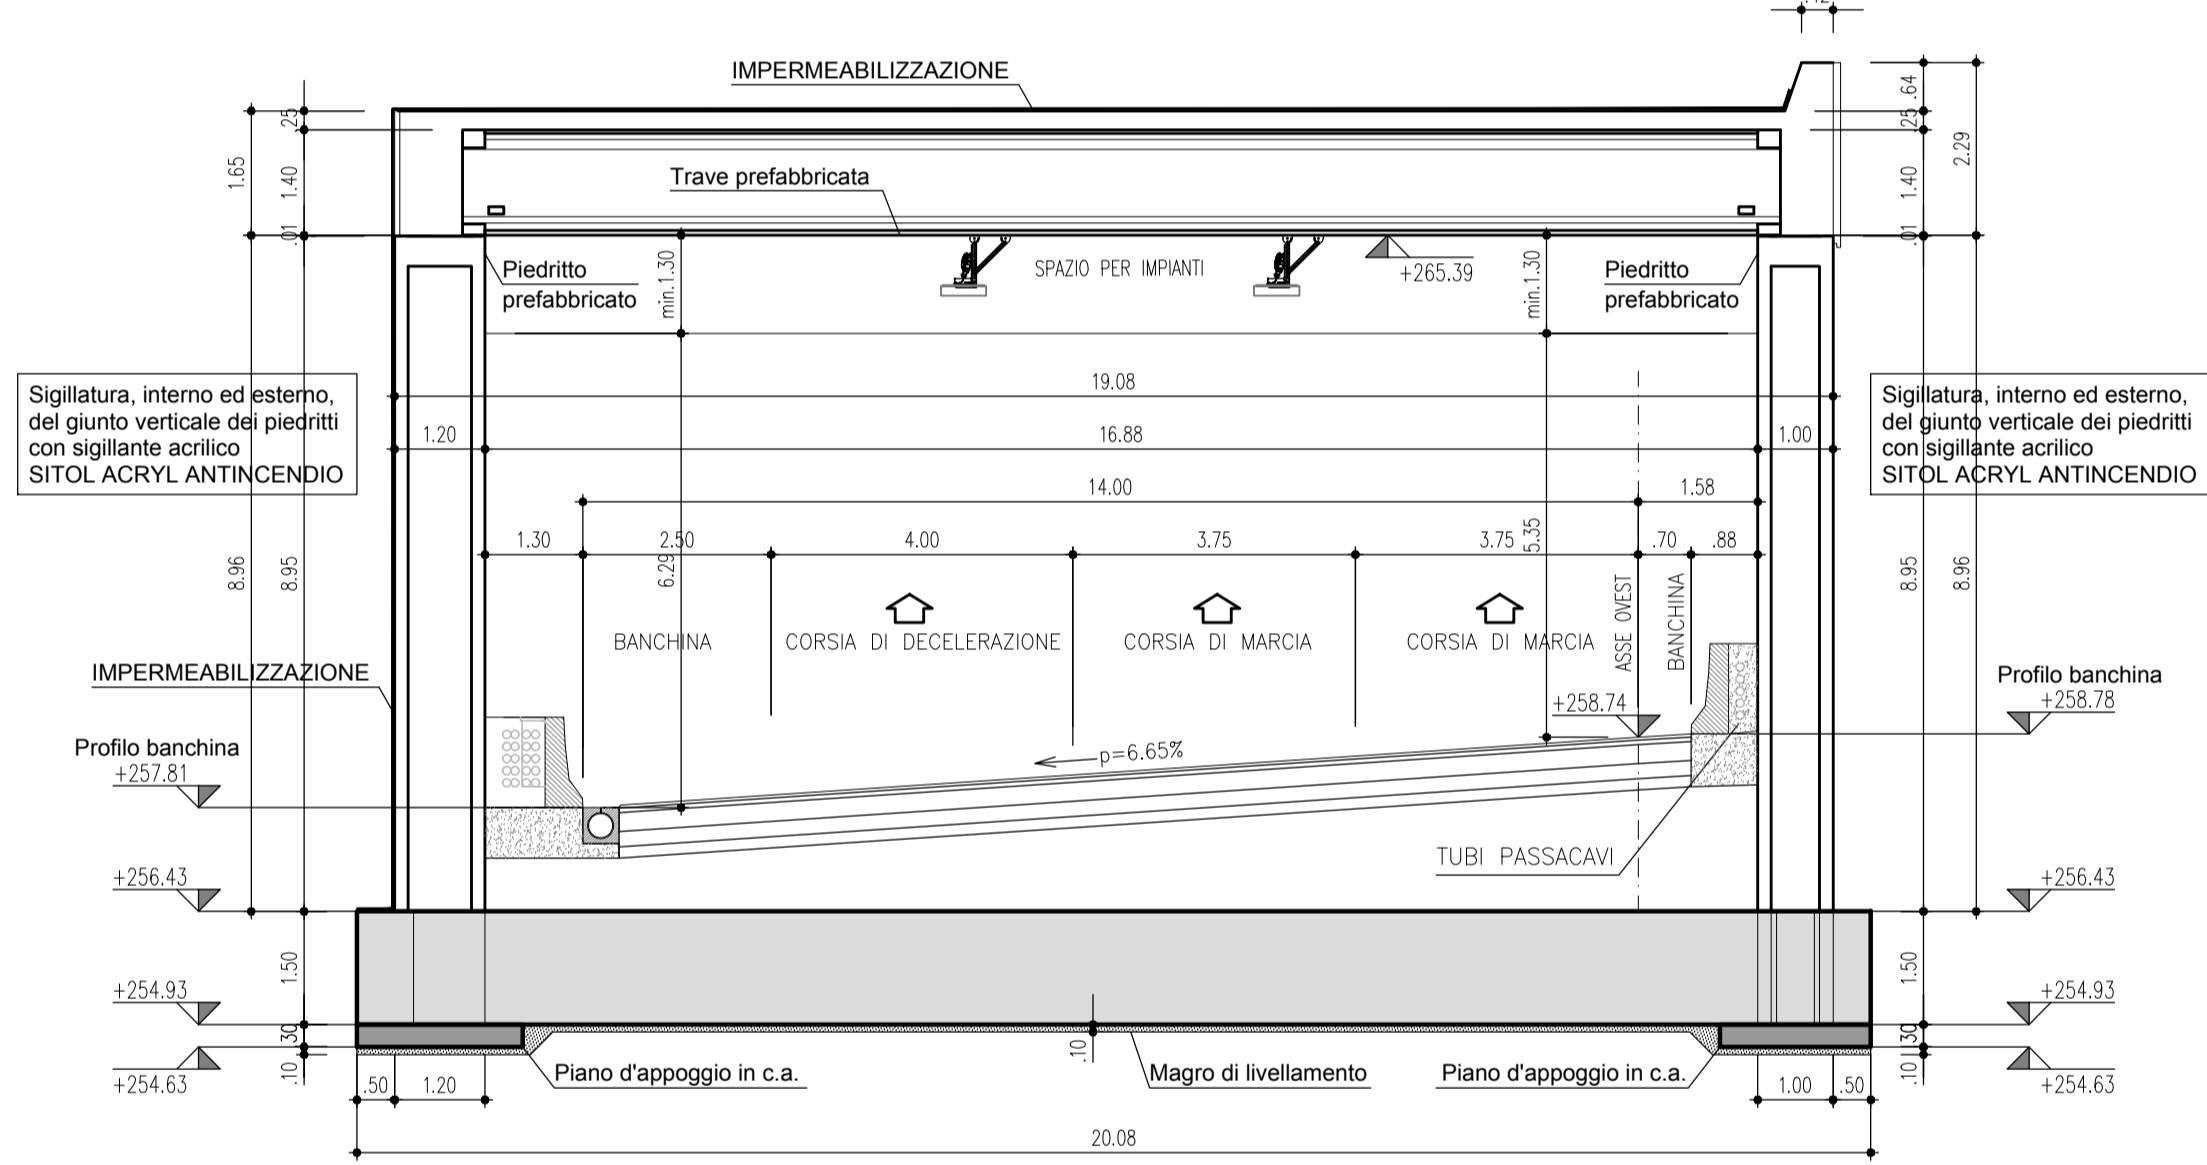

SEZIONE TRASVERSALE D-D
Scala 1:100

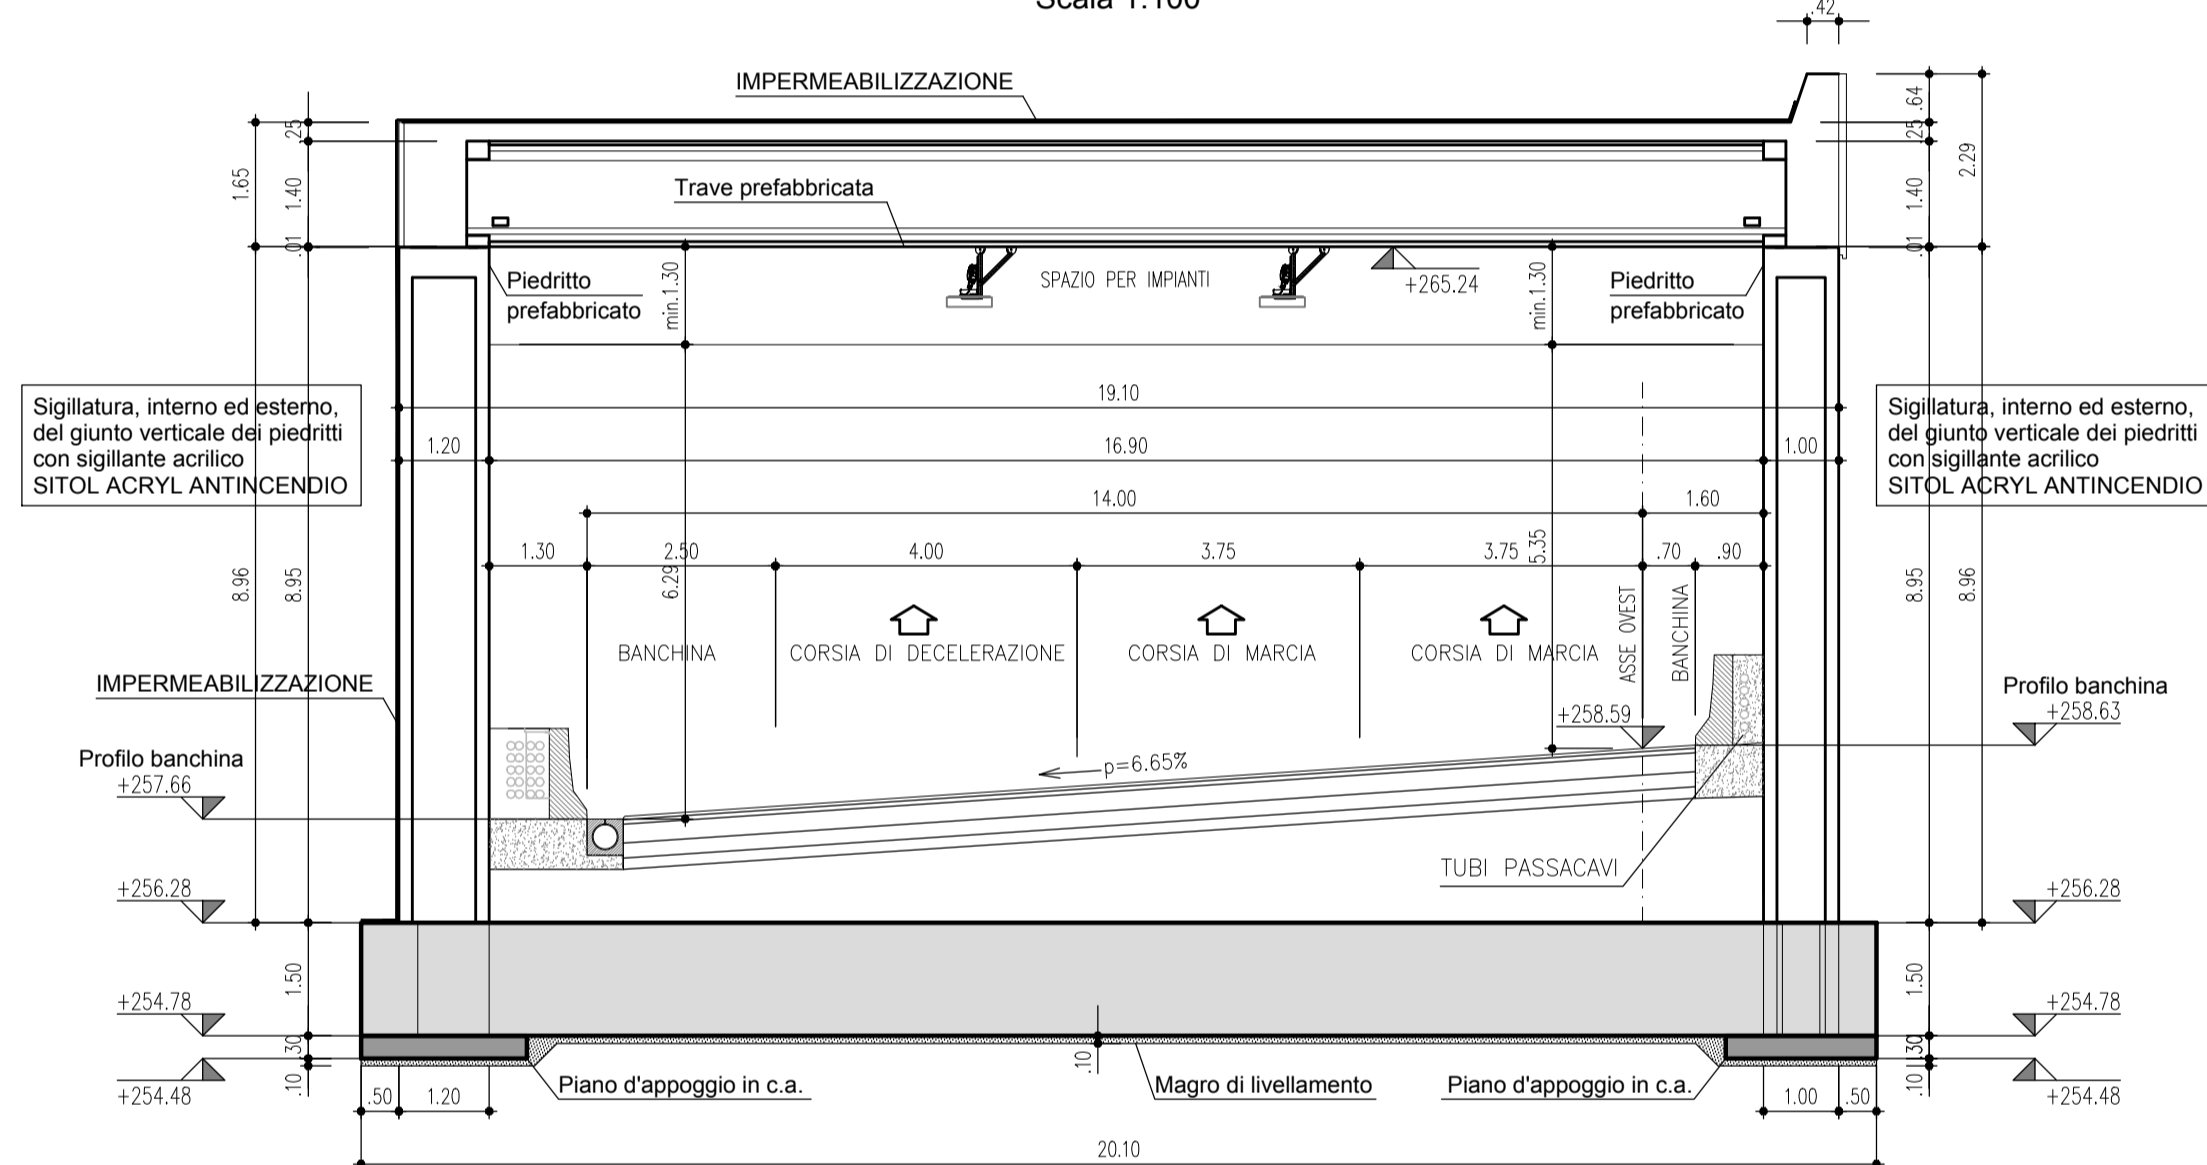

SEZIONE TRASVERSALE E-E
Scala 1:100

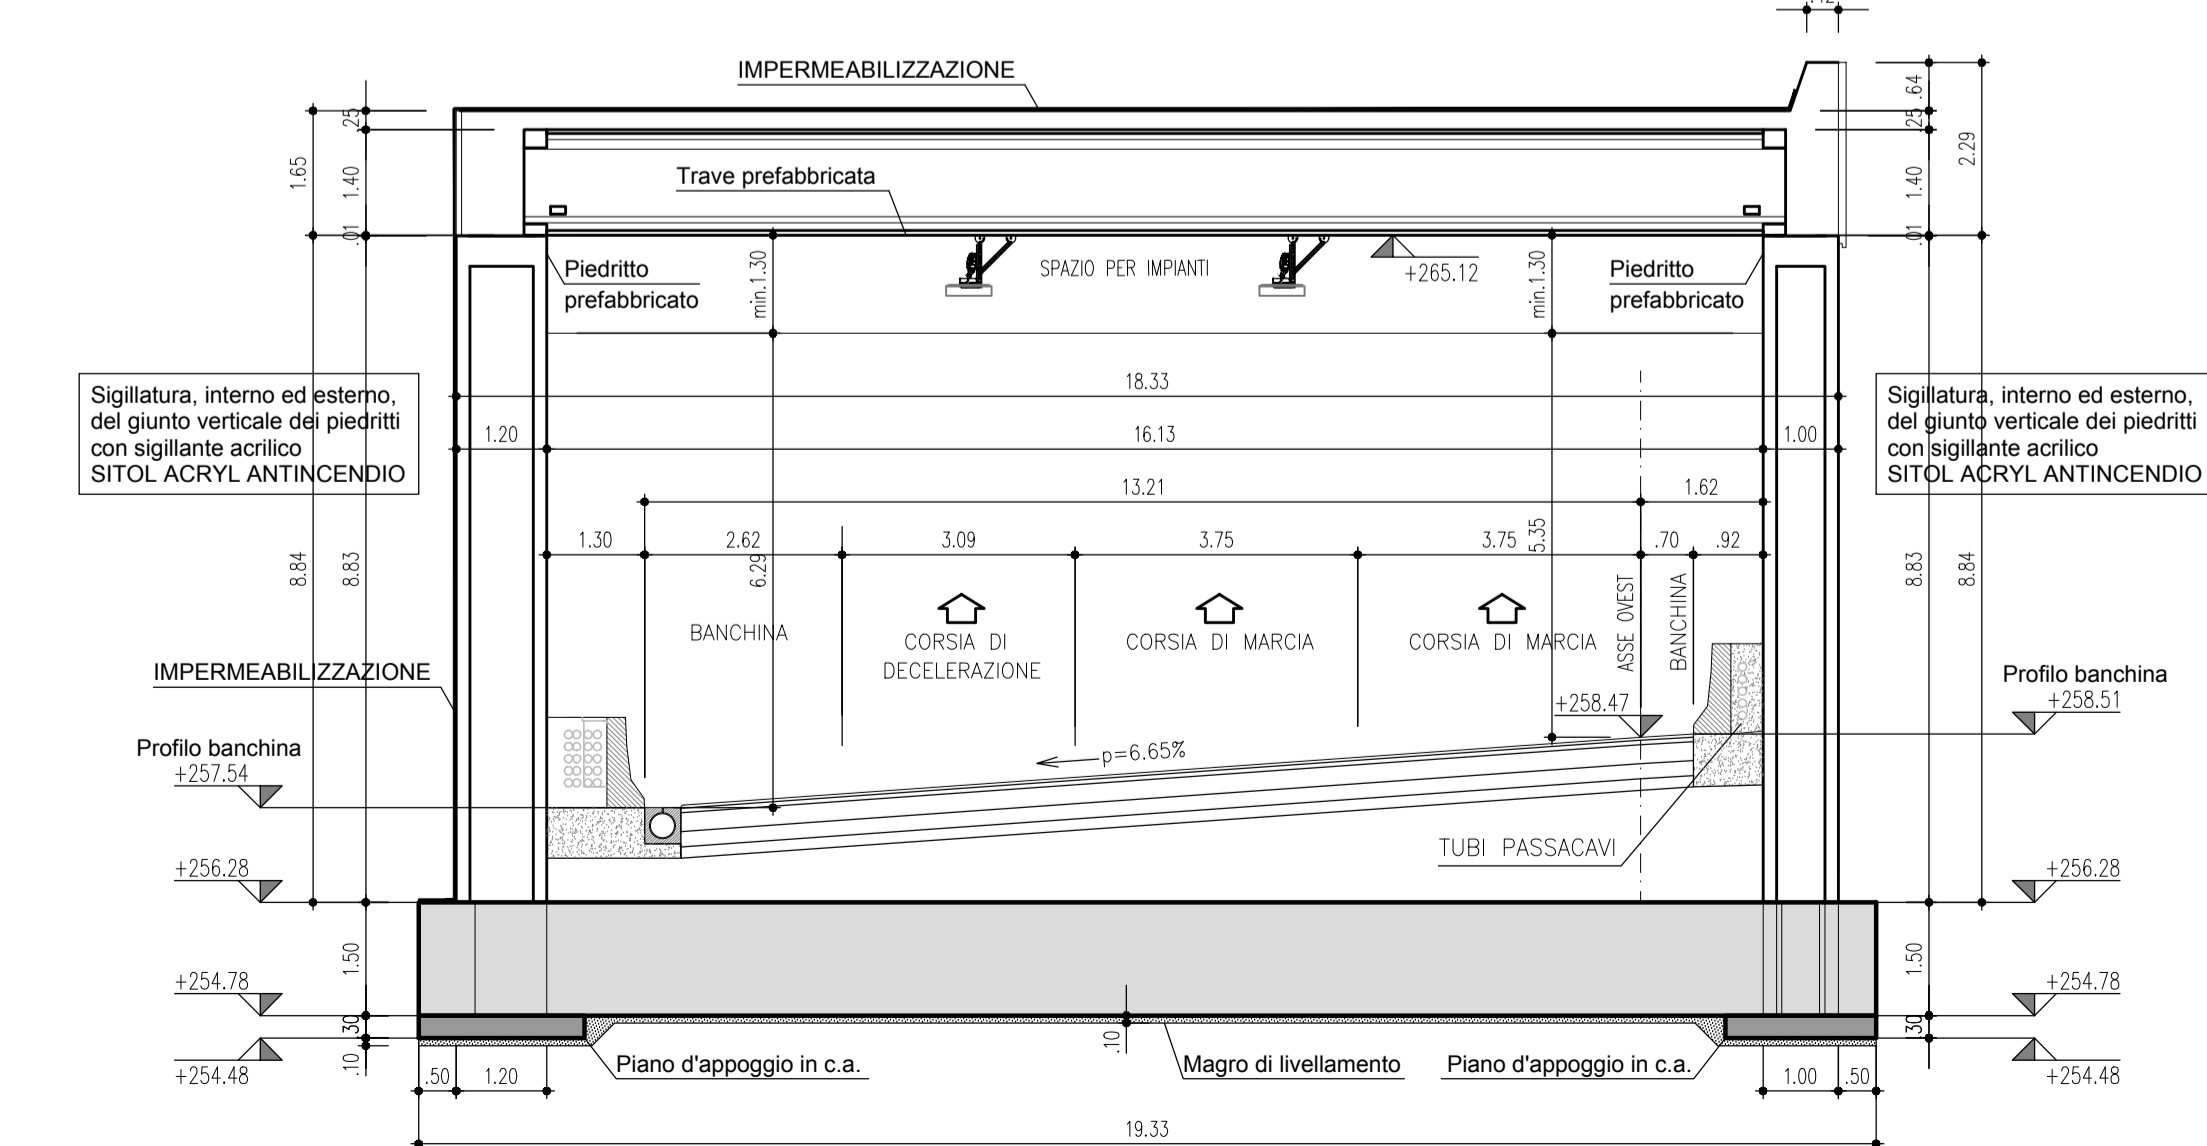

MATRICE DI REVISIONE

REV	DATA	DESCRIZIONE MODIFICA

N.B.: LA TAVOLA SOSTITUISCE QUELLA RELATIVA AL CODICE DEL PROGETTO ESECUTIVO

CONCESSIONARI AUTOSTRADALI LOMBARDE

COLLEGAMENTO AUTOSTRADALE
DALMINE - COMO - VARESE - VALICO DEL GAGGIOLO E OPERE AD ESSO CONNESSE
CODICE C.U.P. F11B0600270007

TRATTE B1, B2, C, D, TRVA13+14, GREENWAY

AS BUILT
TRATTA B1
OPERE D'ARTE MAGGIORI
GALLERIE ARTIFICIALI
GALLERIA COPRENO EST ED OVEST
SEZIONI TRASVERSALI TIPOLOGICHE CANNA SINGOLA

IDENTIFICAZIONE ELABORATO
CODICE PROGETTO: F00107B
WBS

IMPRESA
RAGGRUPPAMENTO TEMPORANEO IMPRESE:
Mandatario: STRABAG A.G.
Mandante: GLF Grandi Lavori Fincosit S.p.A.
Mandante: Giuseppe Maltauro S.p.A.
Mandante cooptata: STRABAG S.p.A.

FASE PROGETTUALE
LOTTO: A
ZONA: 2_A04
OPERA: GA201
TRATTO D'OPERA: 0
AMBITO: OM
TIPO ELABORATIVO: 001
PROGRESSIVO: 001
REVISIONE: 001

STRABAG
GRANDI LAVORI FINCOSIT
MALTAURO
STRABAG

PROGETTISTA - PROGETTO ESECUTIVO DI DETTAGLIO
RAGGRUPPAMENTO TEMPORANEO PROGETTISTI:
Mandatario: 3TI PROGETTI ITALIA
Mandante: GP
Mandante: ALBERTO CECCHINI
Mandante: Arch. Salvatore Vermiglio

CONCEDENTE
CONCESSIONARI AUTOSTRADALI LOMBARDE
Ing. Alberto Cecchini

CONCESSIONARIO
Direttore Tecnico: Ing. Enrico Anzi
Referente Tecnico: Arch. Giovanni Carraro

APPROVATO
Il Direttore dei Lavori: Ing. Francesco Domenico

ELABORAZIONE PROGETTUALE
PROGETTISTA:
PAVER S.p.A.
DIRETTORE TECNICO
Ing. Cesare Pierluigi Montenet

Redatto: Steconi
Verificato: Montenet
Approvato: Piacucci