



SEZIONE TRASVERSALE F-F  
Scala 1:100

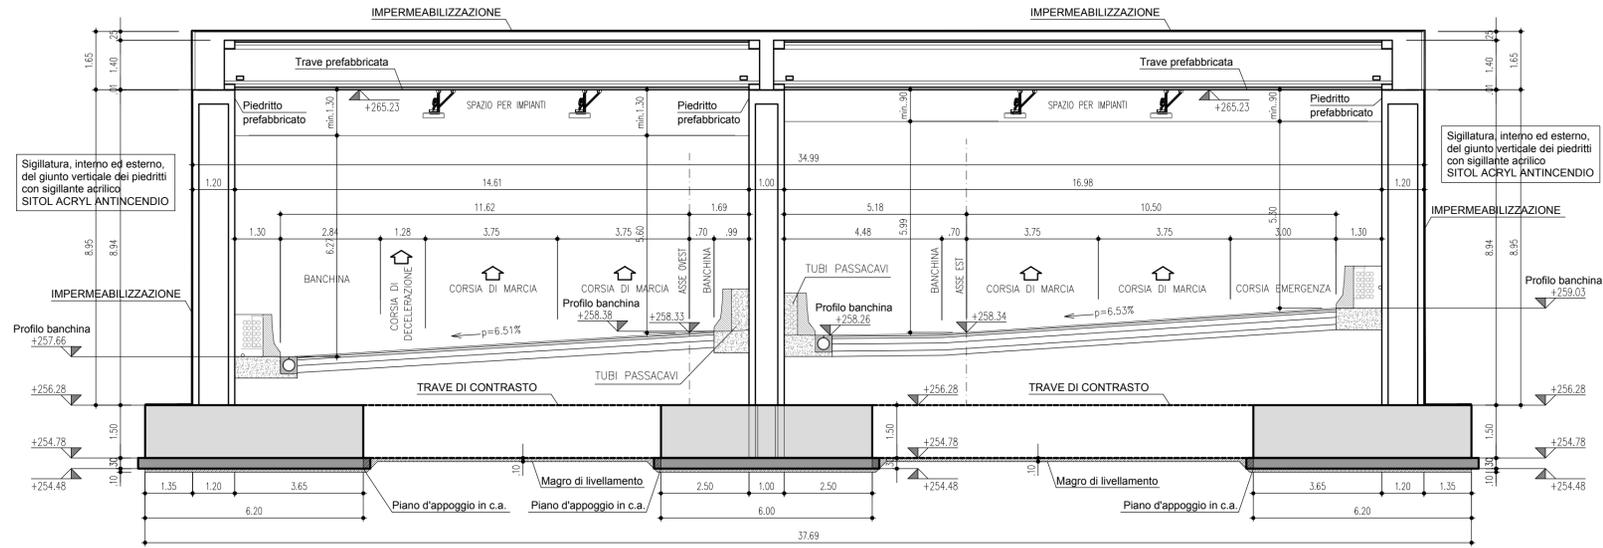

SEZIONE TRASVERSALE G-G  
Scala 1:100

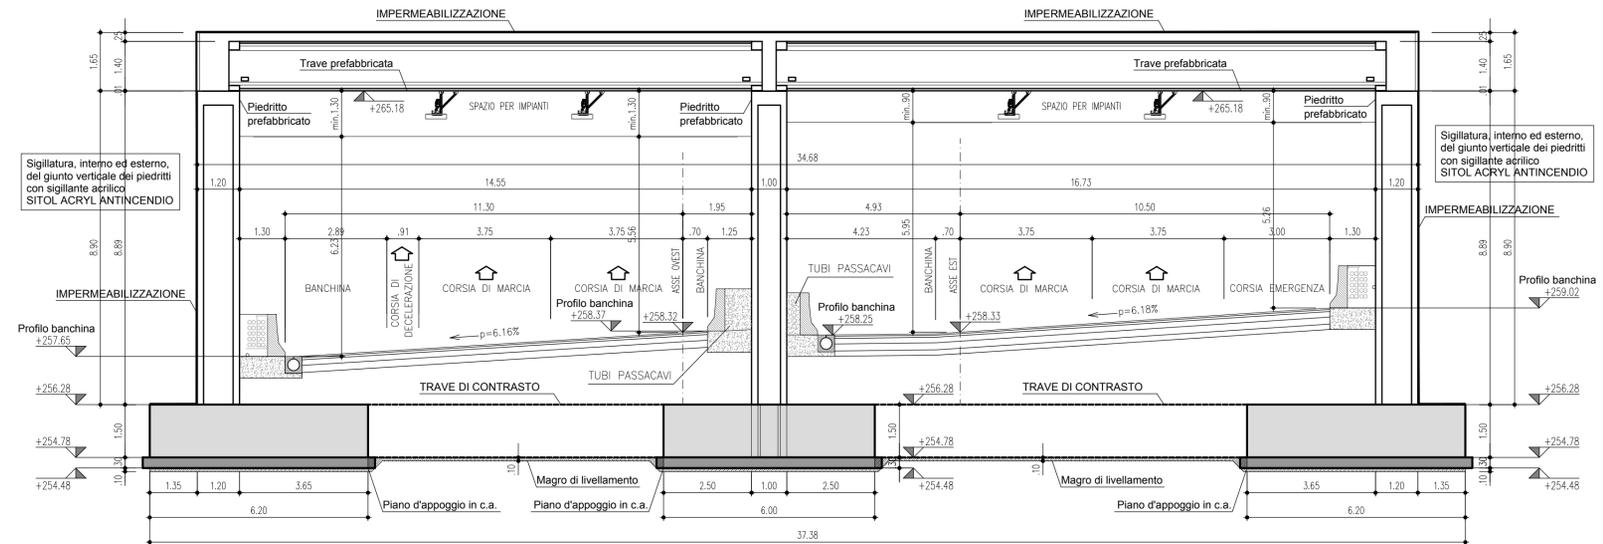

MATRICE DI REVISIONE

REV	DATA	DESCRIZIONE MODIFICA

N.B.: LA TAVOLA SOSTITUISCE QUELLA RELATIVA AL CODICE [ ] DEL PROGETTO ESECUTIVO

**COLLEGAMENTO AUTOSTRADALE  
DALMINE - COMO - VARESE - VALICO DEL GAGGIOLO E OPERE AD ESSO CONNESSE**  
CODICE C.U.P. F11804000270007

**TRATTE B1, B2, C, D, TRVA13+14, GREENWAY  
AS BUILT**

**TRATTA B1  
OPERE D'ARTE MAGGIORI  
GALLERIE ARTIFICIALI  
GALLERIA COPRENO EST - OVEST  
SEZIONI TRASVERSALI TIPOLOGICHE CANNA DOPPIA**

<p><b>IDENTIFICAZIONE ELABORATO</b> CODICE PROGETTO: F001078 WBS</p> <table border="1"> <tr><th>FASE PROGETTUALE</th><th>LOTTO</th><th>ZONA</th><th>OPERA</th><th>TRATTO D'OPERA</th><th>AMBITO</th><th>TIPO ELABORATO</th><th>PROGRESSIVO</th><th>REVISIONE</th></tr> <tr><td>A</td><td>2</td><td>A04</td><td>GA201</td><td>0</td><td>OM</td><td>002</td><td>E</td><td></td></tr> </table> <p>Scala: 1:100</p> <p><b>CONCEDENTE</b> CONCESSIONI AUTOSTRADALI LOMBARDE</p> <p><b>CONCESSIONARIO</b> Autotrasstra Lombardia Direttore Tecnico: Ing. Enrico Anzi Referente Tecnico: Arch. Giovanni Carino</p> <p><b>APPROVATO</b> Autotrasstra Lombardia Il Direttore dei Lavori: Ing. Francesco Domenico</p>	FASE PROGETTUALE	LOTTO	ZONA	OPERA	TRATTO D'OPERA	AMBITO	TIPO ELABORATO	PROGRESSIVO	REVISIONE	A	2	A04	GA201	0	OM	002	E		<p><b>IMPRESA</b> RAGGRUPPAMENTO TEMPORANEO IMPRESE:</p> <table border="1"> <tr><th>Mandatario</th><th>Mandante</th><th>Mandante</th><th>Mandante cooptata</th></tr> <tr><td>STRABAG A.G.</td><td>GLF Grandi Lavori Fincosit S.p.A.</td><td>Impresa costruzioni Giuseppe Maltauro S.p.A.</td><td>STRABAG S.p.A.</td></tr> </table> <p><b>PROGETTISTA - PROGETTO ESECUTIVO DI DETTAGLIO</b> RAGGRUPPAMENTO TEMPORANEO PROGETTISTI:</p> <table border="1"> <tr><th>Mandatario</th><th>Mandante</th><th>Mandante</th><th>Mandante</th></tr> <tr><td>3PI PROGETTI ITALIA</td><td>GPagamento</td><td>Autotrasstra Lombardia</td><td>Arch. Salvatore Vermiglio</td></tr> </table> <p><b>RESPONSABILE DI PROGETTO ED INCARICATO DELL'INTEGRAZIONE FRA LE VARIE PRESTAZIONI:</b> Ing. Alberto Cecchini</p> <p><b>ELABORAZIONE PROGETTUALE</b> <b>PROGETTISTA:</b> PAVER S.p.A. <b>DIRETTORE TECNICO</b> Ing. Cesare Pierluigi Montanari</p> <p>Redatto: Steccoli Verificato: Montenet Approvato: Placucci</p>	Mandatario	Mandante	Mandante	Mandante cooptata	STRABAG A.G.	GLF Grandi Lavori Fincosit S.p.A.	Impresa costruzioni Giuseppe Maltauro S.p.A.	STRABAG S.p.A.	Mandatario	Mandante	Mandante	Mandante	3PI PROGETTI ITALIA	GPagamento	Autotrasstra Lombardia	Arch. Salvatore Vermiglio
FASE PROGETTUALE	LOTTO	ZONA	OPERA	TRATTO D'OPERA	AMBITO	TIPO ELABORATO	PROGRESSIVO	REVISIONE																											
A	2	A04	GA201	0	OM	002	E																												
Mandatario	Mandante	Mandante	Mandante cooptata																																
STRABAG A.G.	GLF Grandi Lavori Fincosit S.p.A.	Impresa costruzioni Giuseppe Maltauro S.p.A.	STRABAG S.p.A.																																
Mandatario	Mandante	Mandante	Mandante																																
3PI PROGETTI ITALIA	GPagamento	Autotrasstra Lombardia	Arch. Salvatore Vermiglio																																