




CARPENTERIA SPALLA SA
PIANTA FONDAZIONI
SCALA 1:50

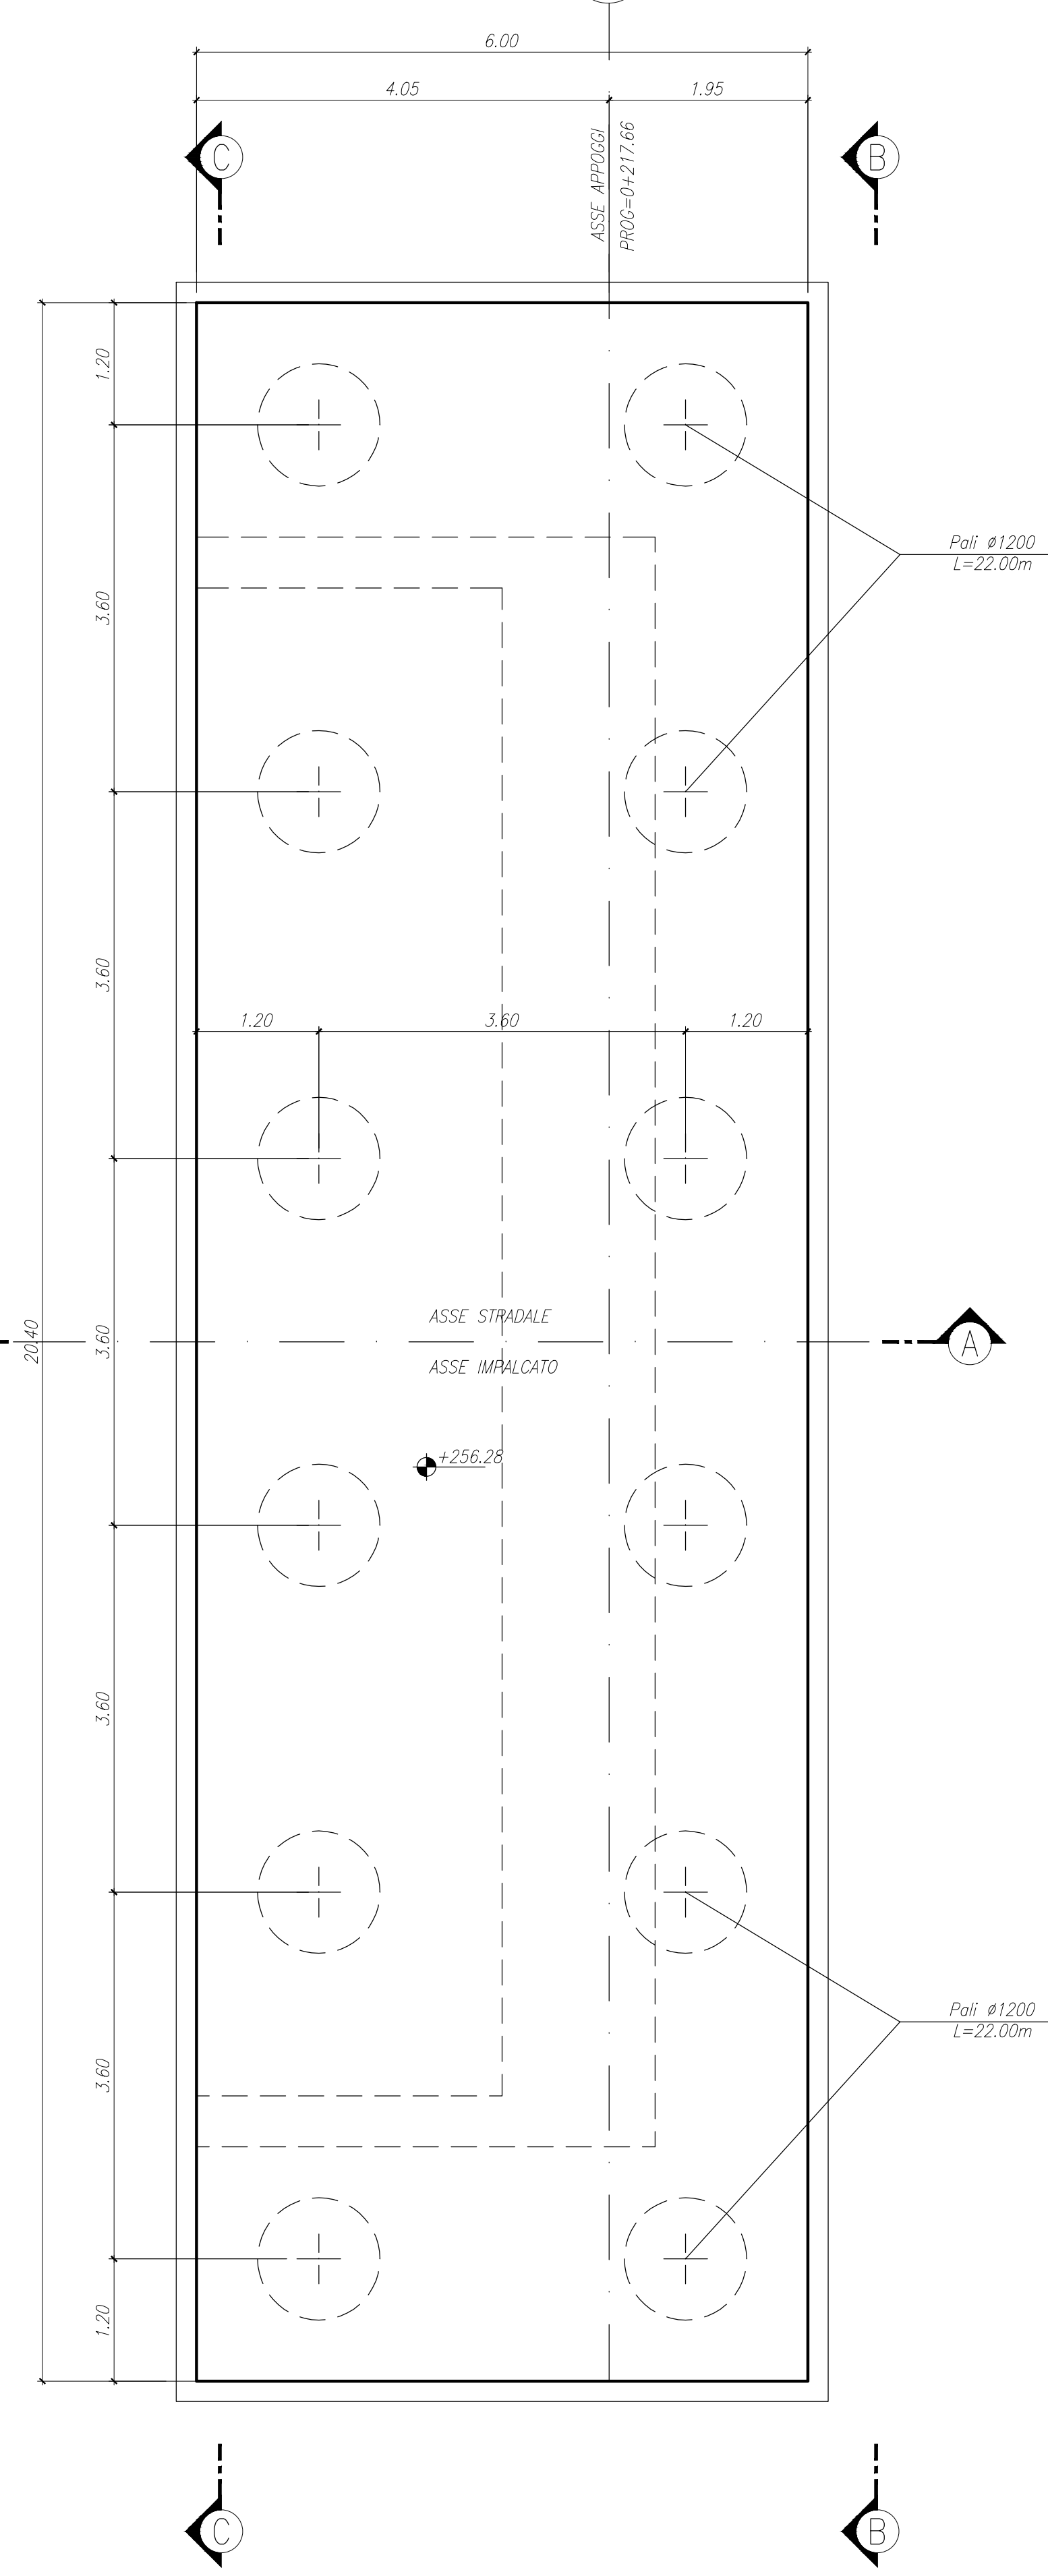



CARPENTERIA SPALLA SA
PIANTA SPICCATO
SCALA 1:50

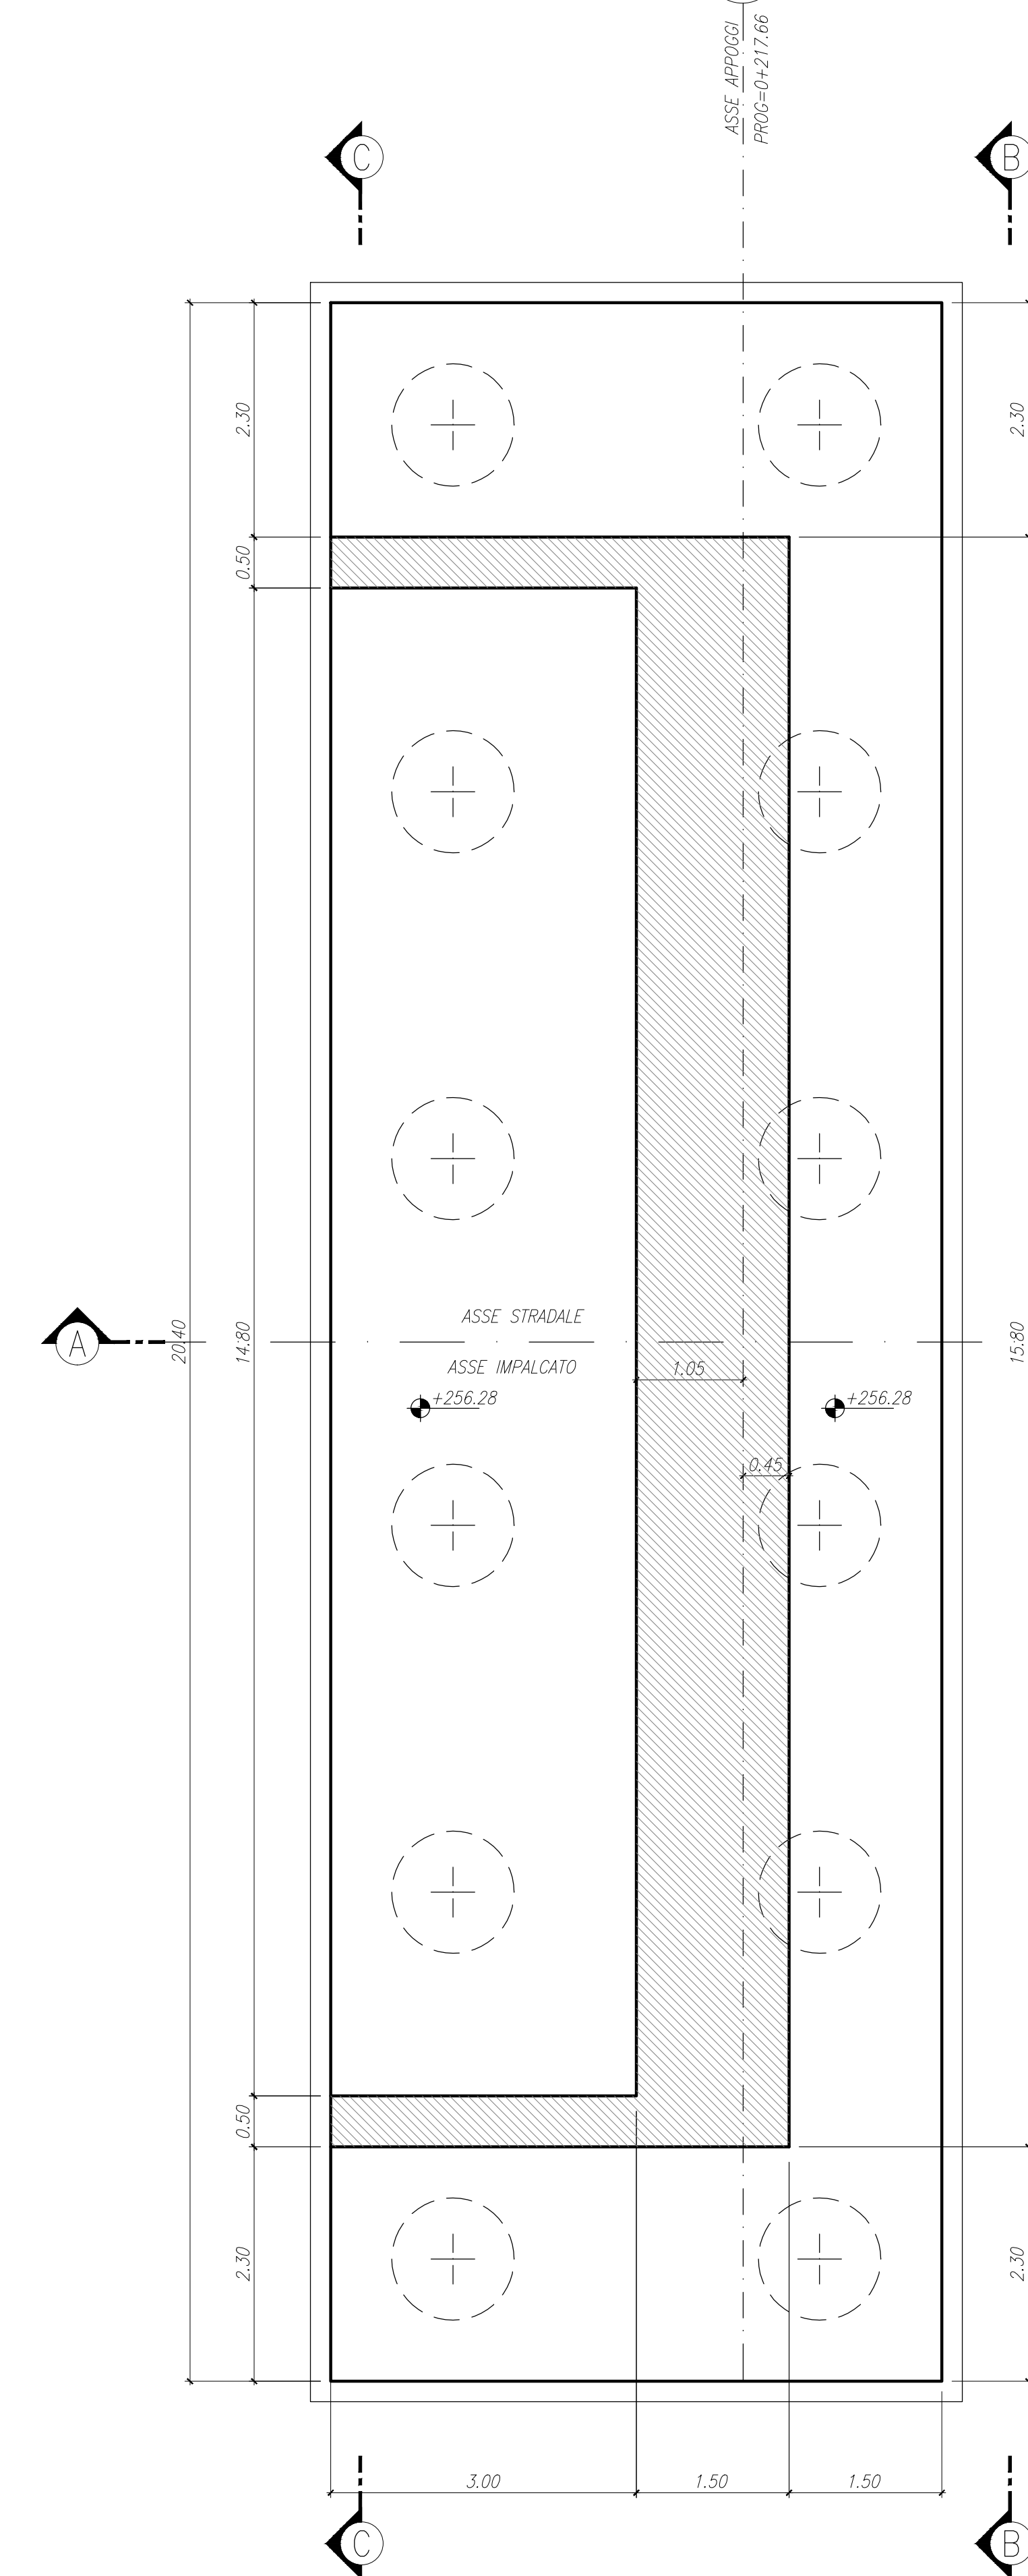

CARPENTERIA SPALLA SA
VISTA DALL'ALTO
SCALA 1:50

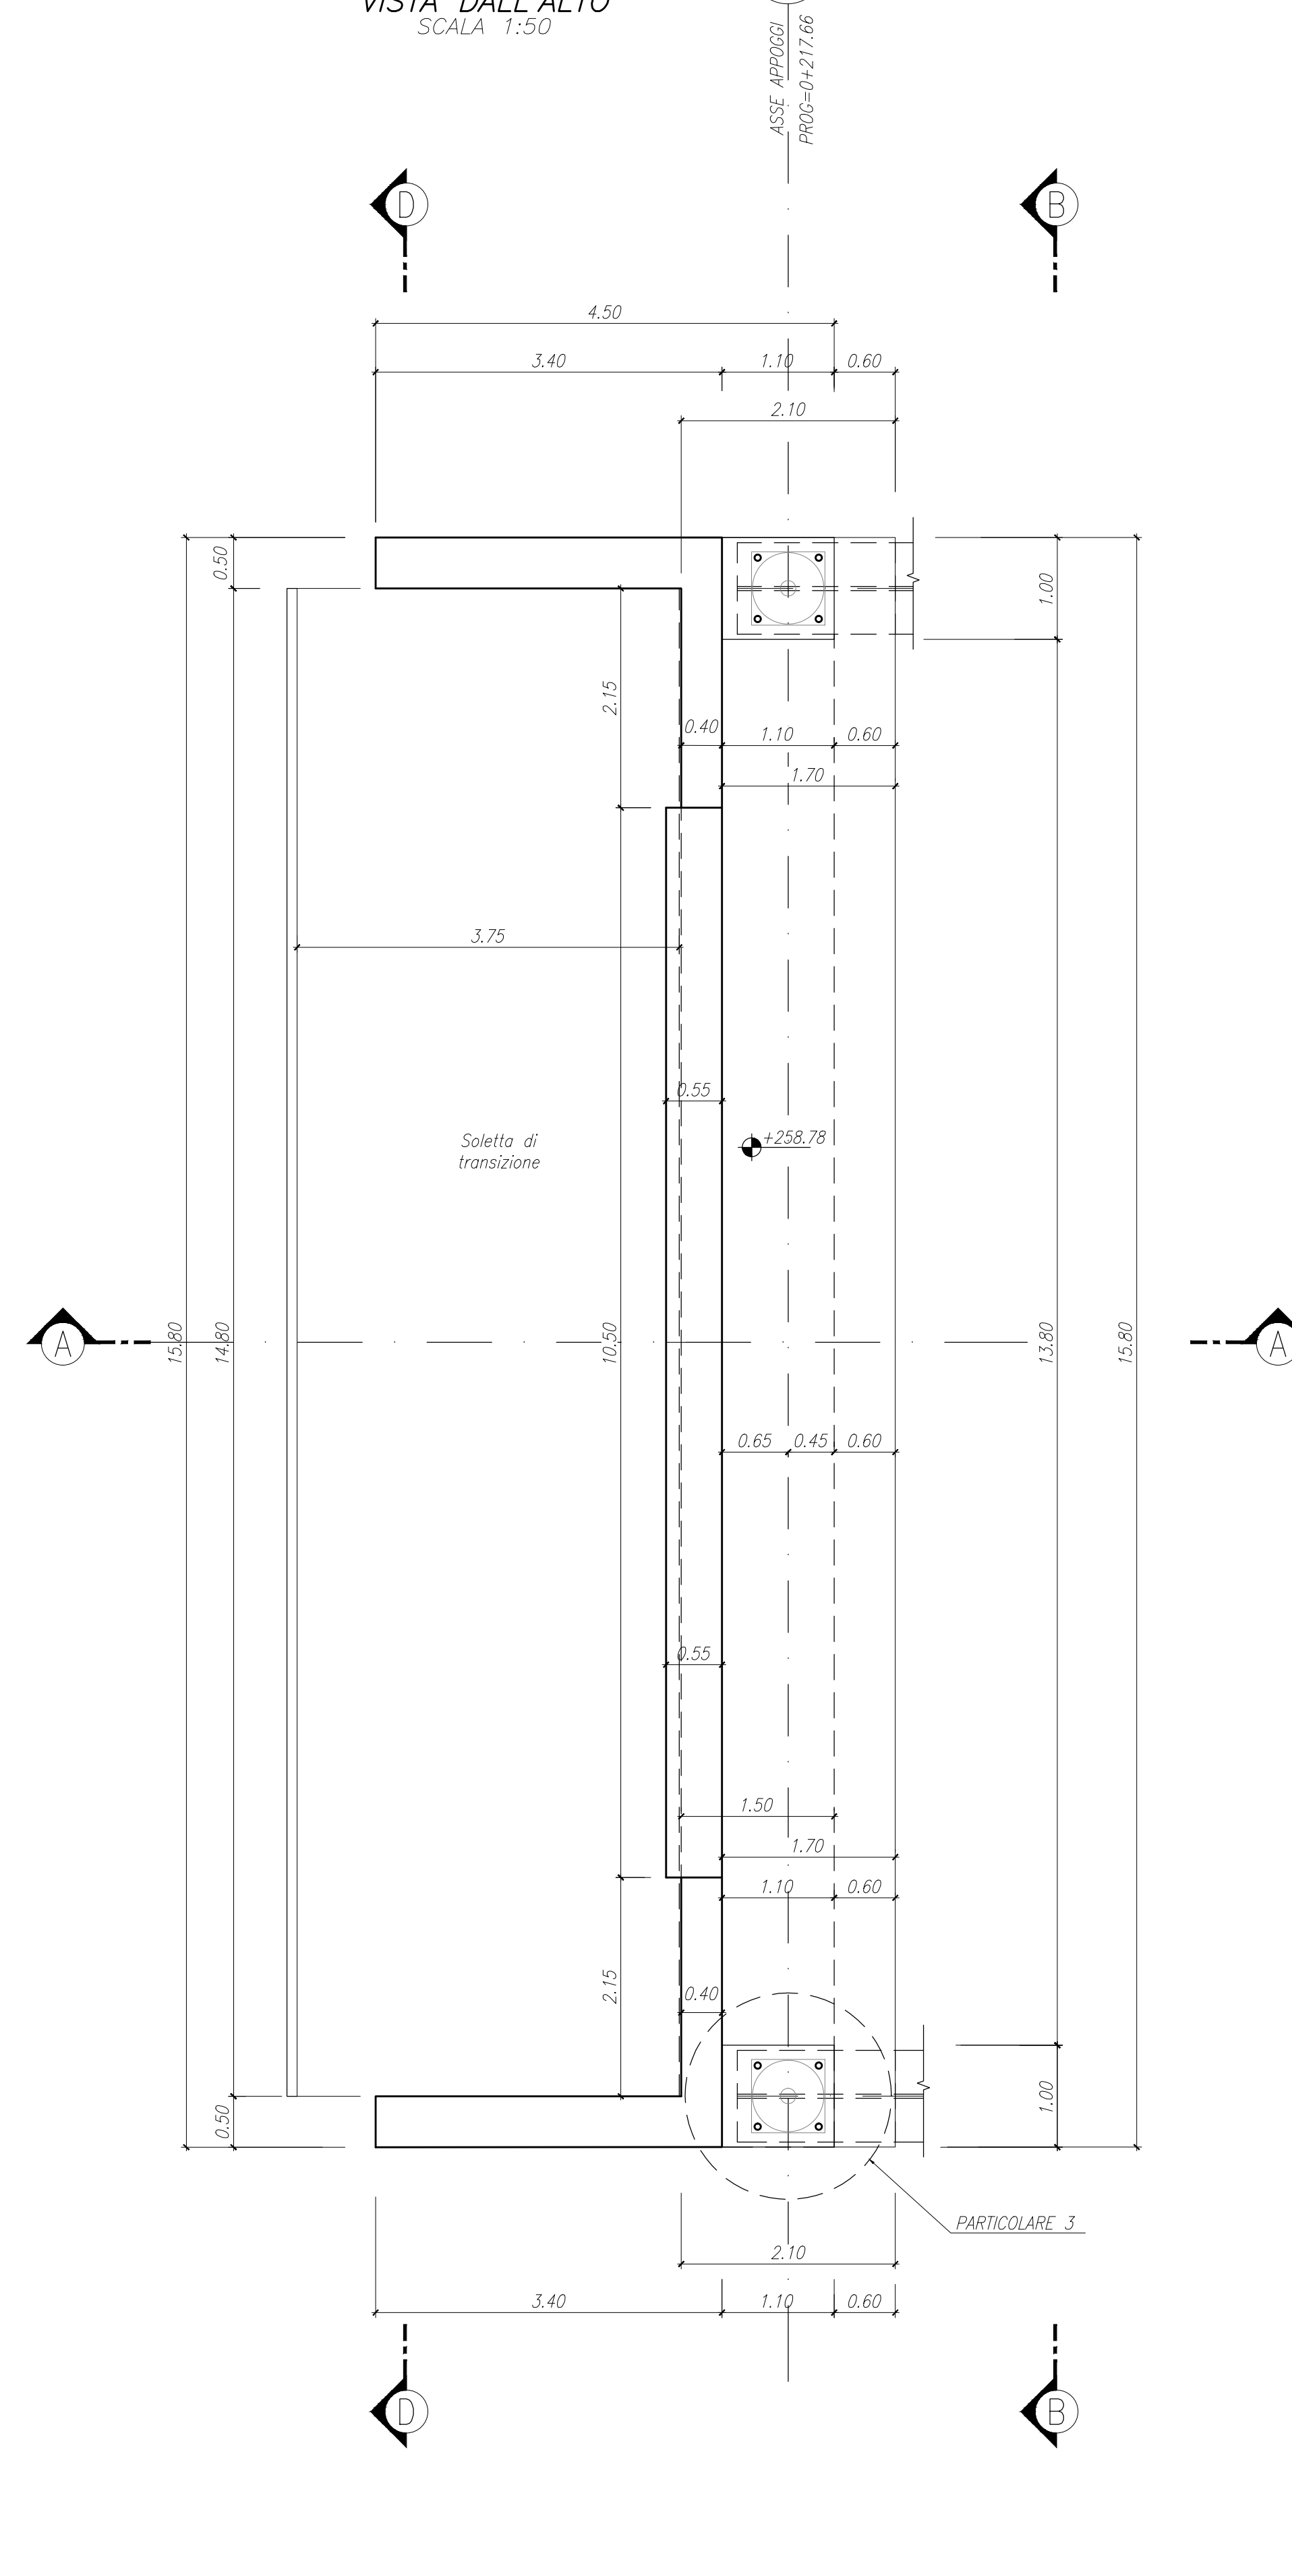



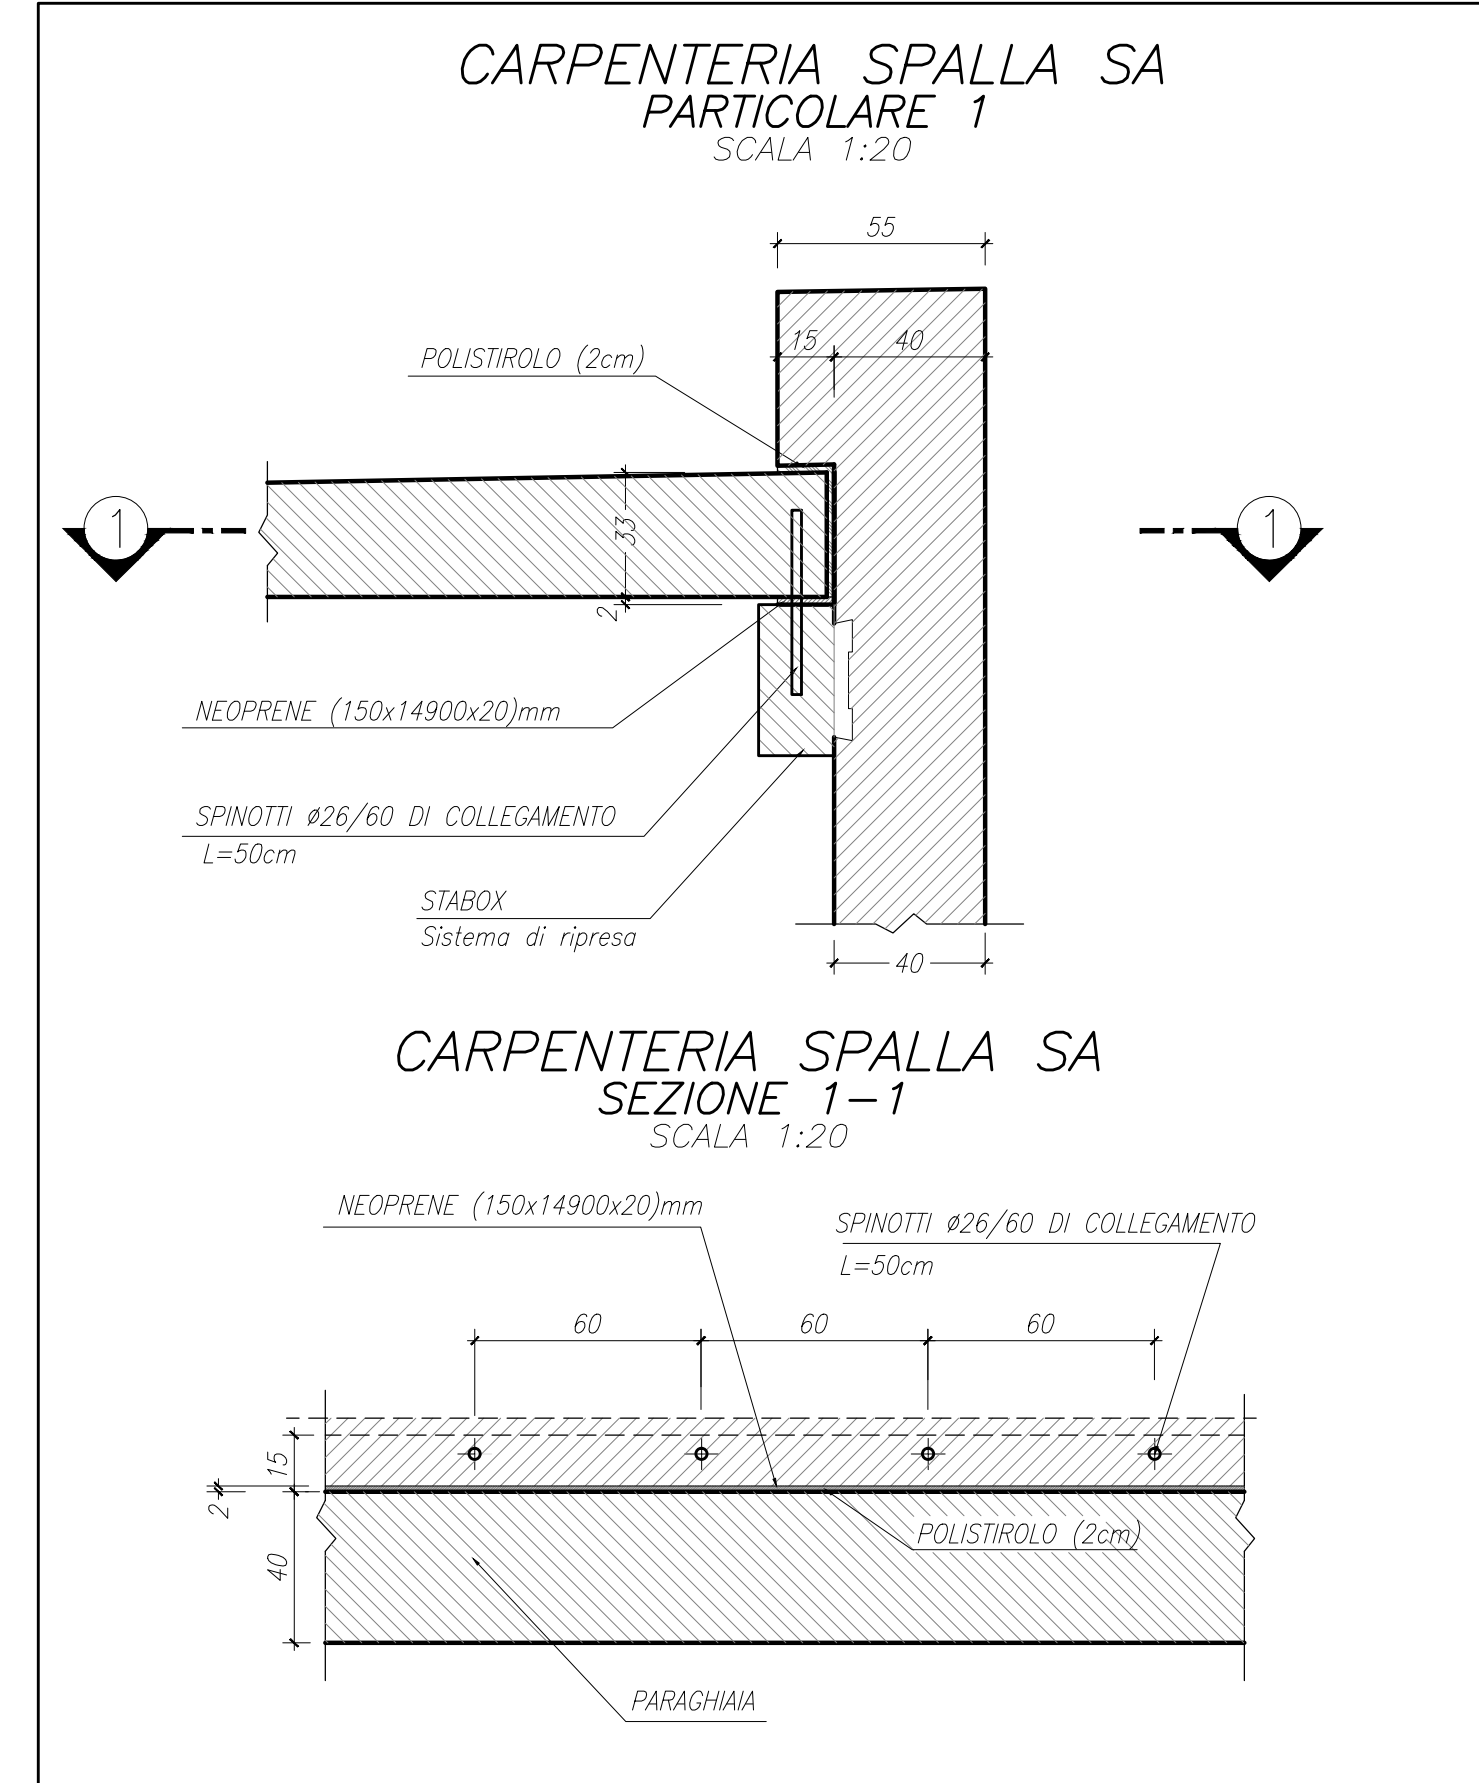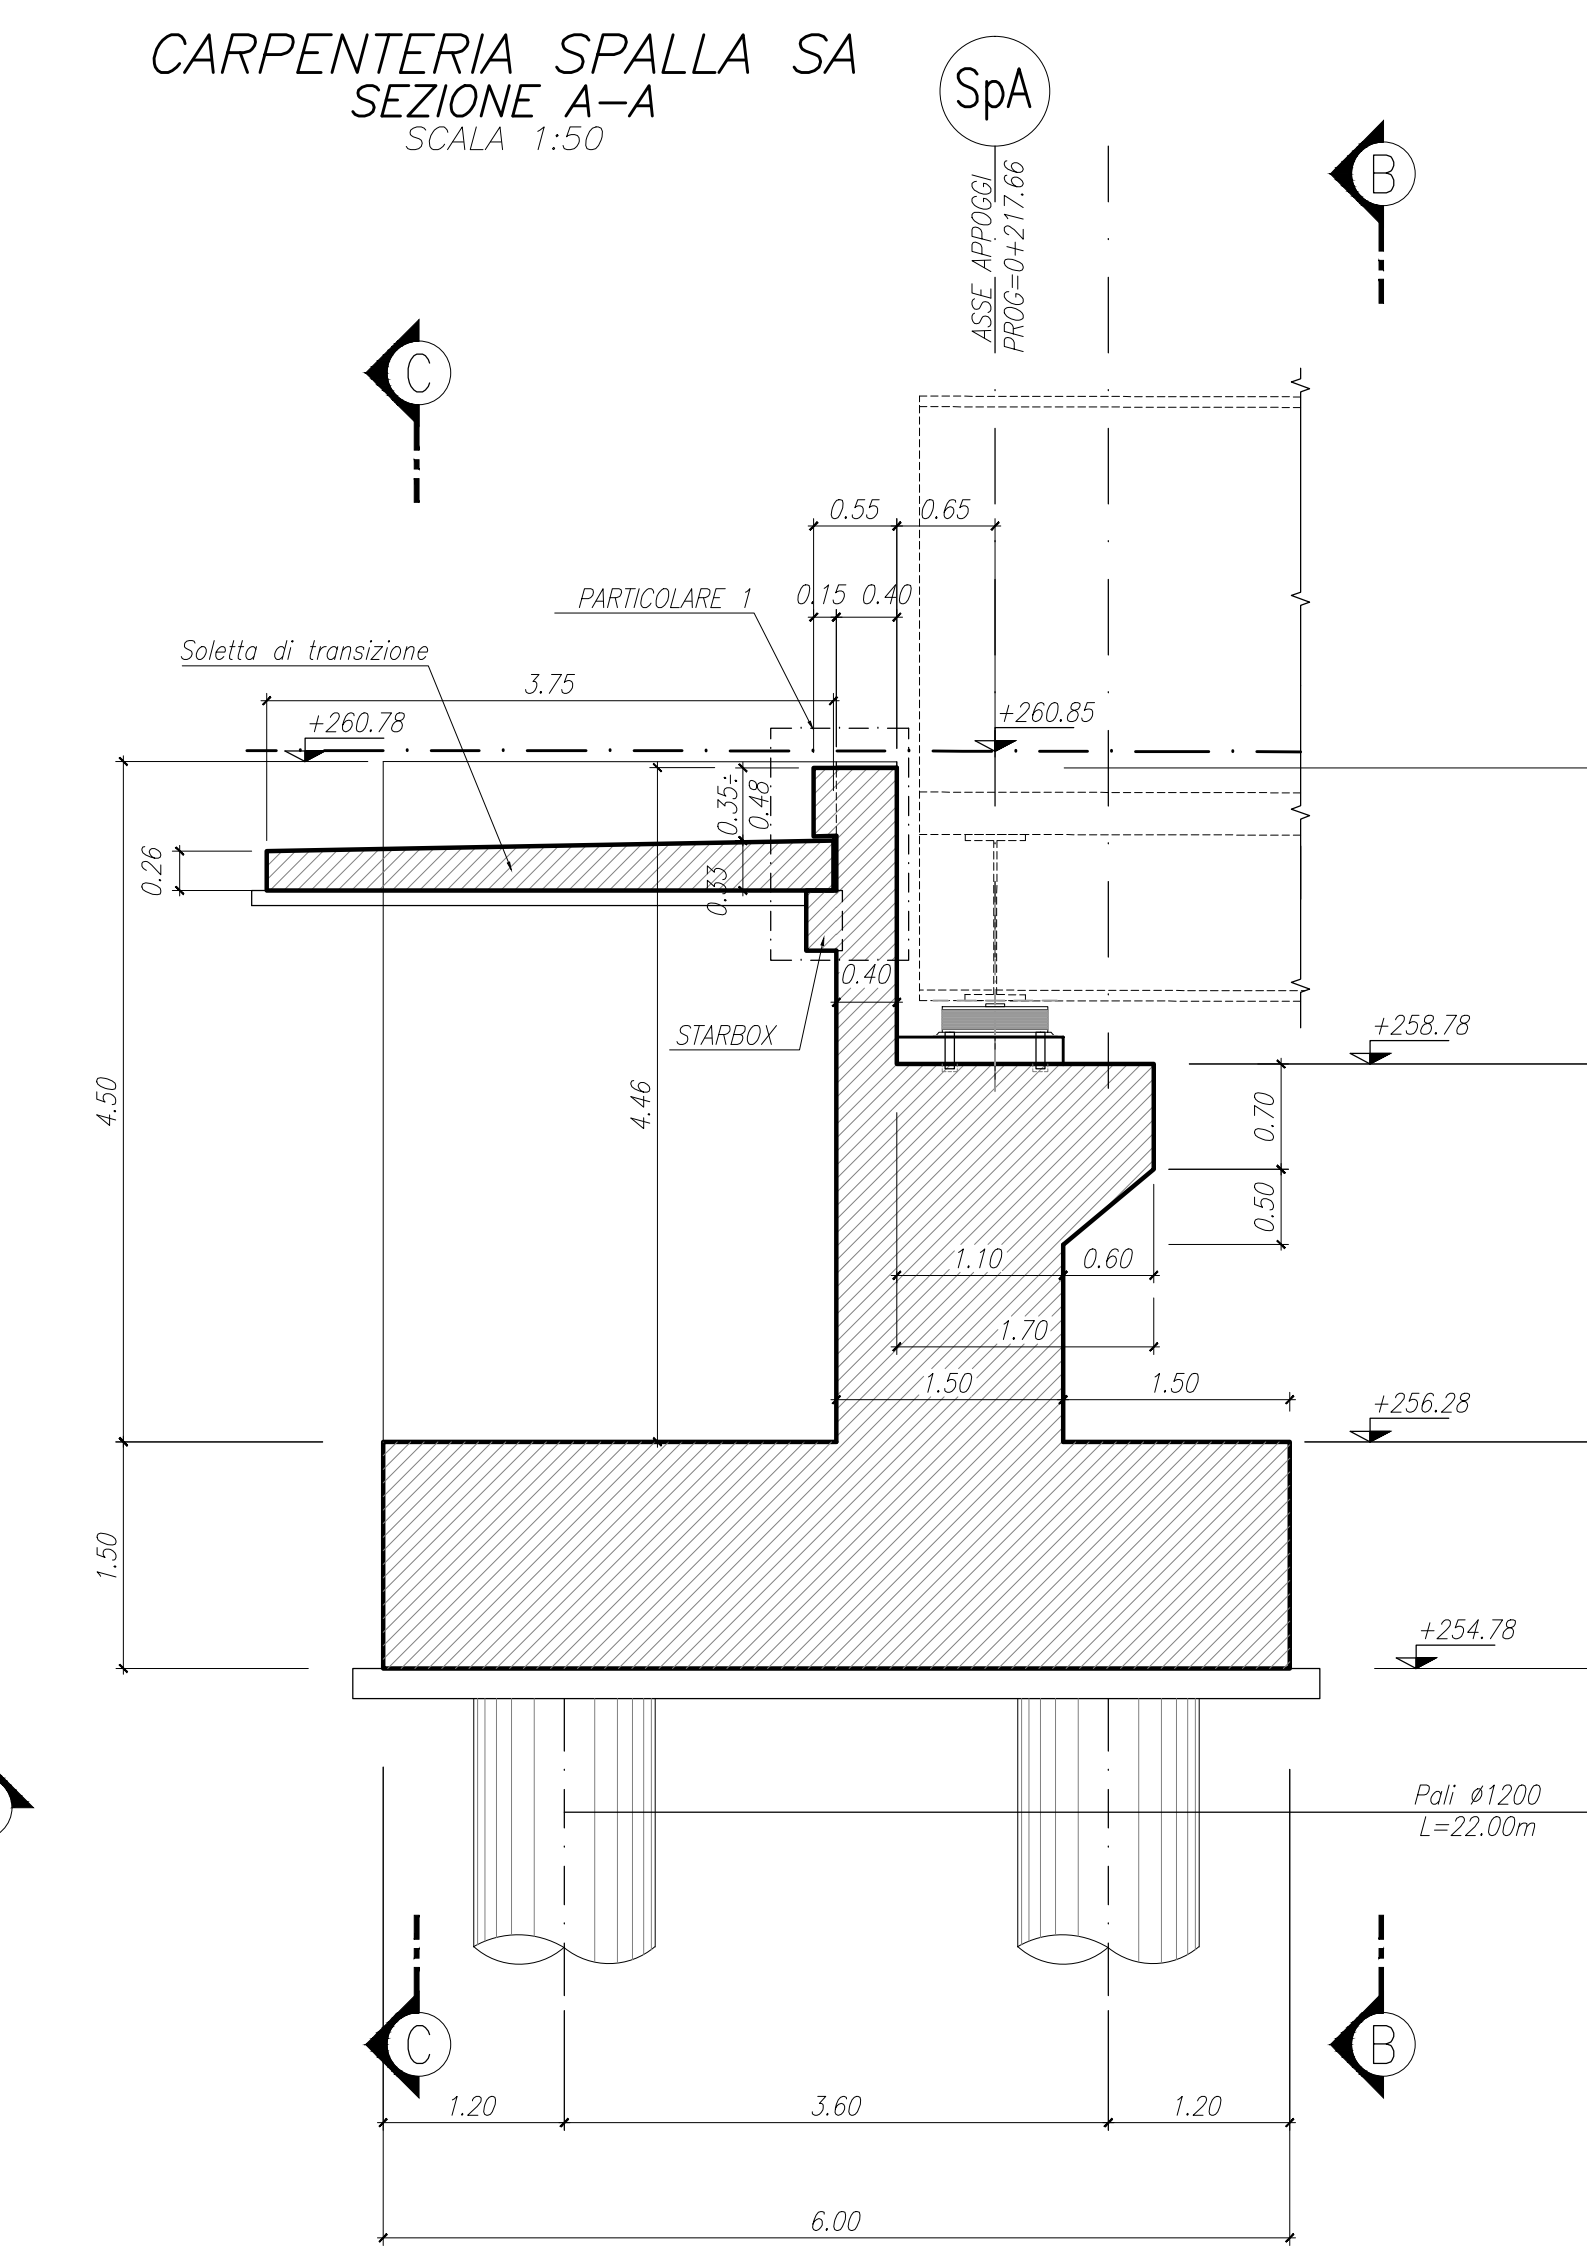


PARTICOLARE 3

PIANTA BAGGIOLO
SCALA 1:20

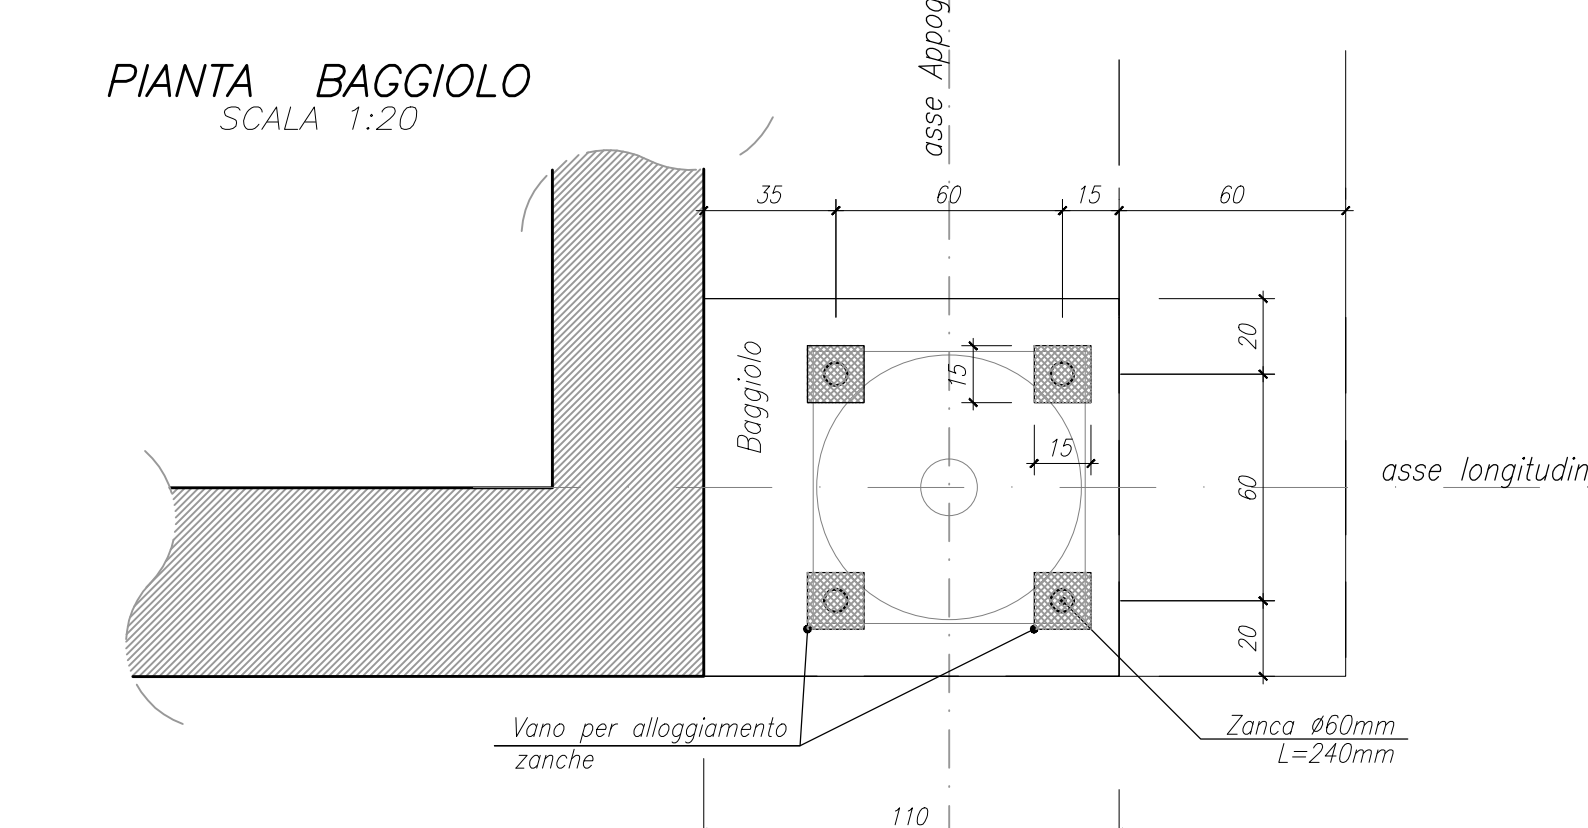


SEZIONE BAGGIOLO
SCALA 1:20

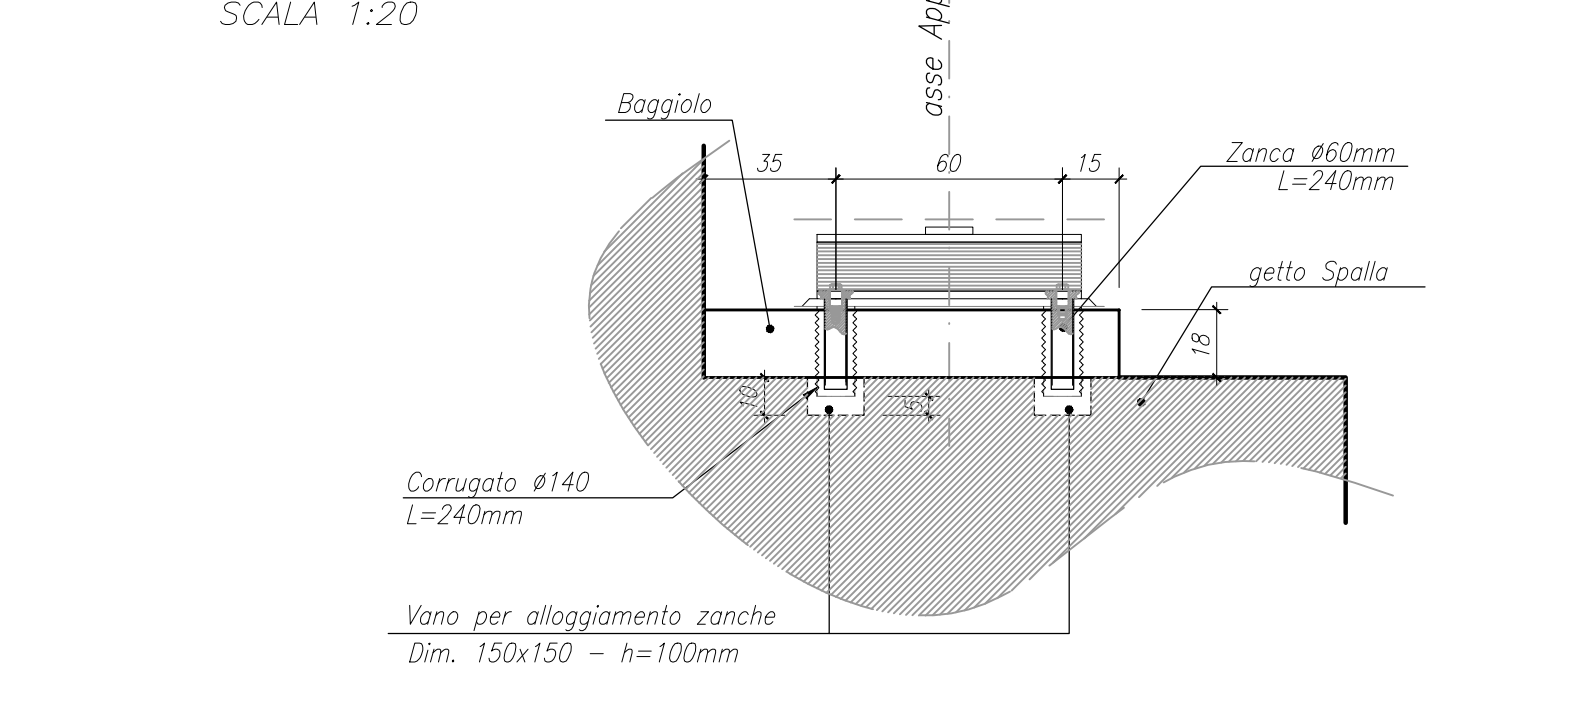


NR: PER LA TABELLA MATERIALI SI RINDIA ALL'ELABORATO SPECIFICO

CARPENTERIA SPALLA SA
SEZIONE C-C
SCALA 1:50

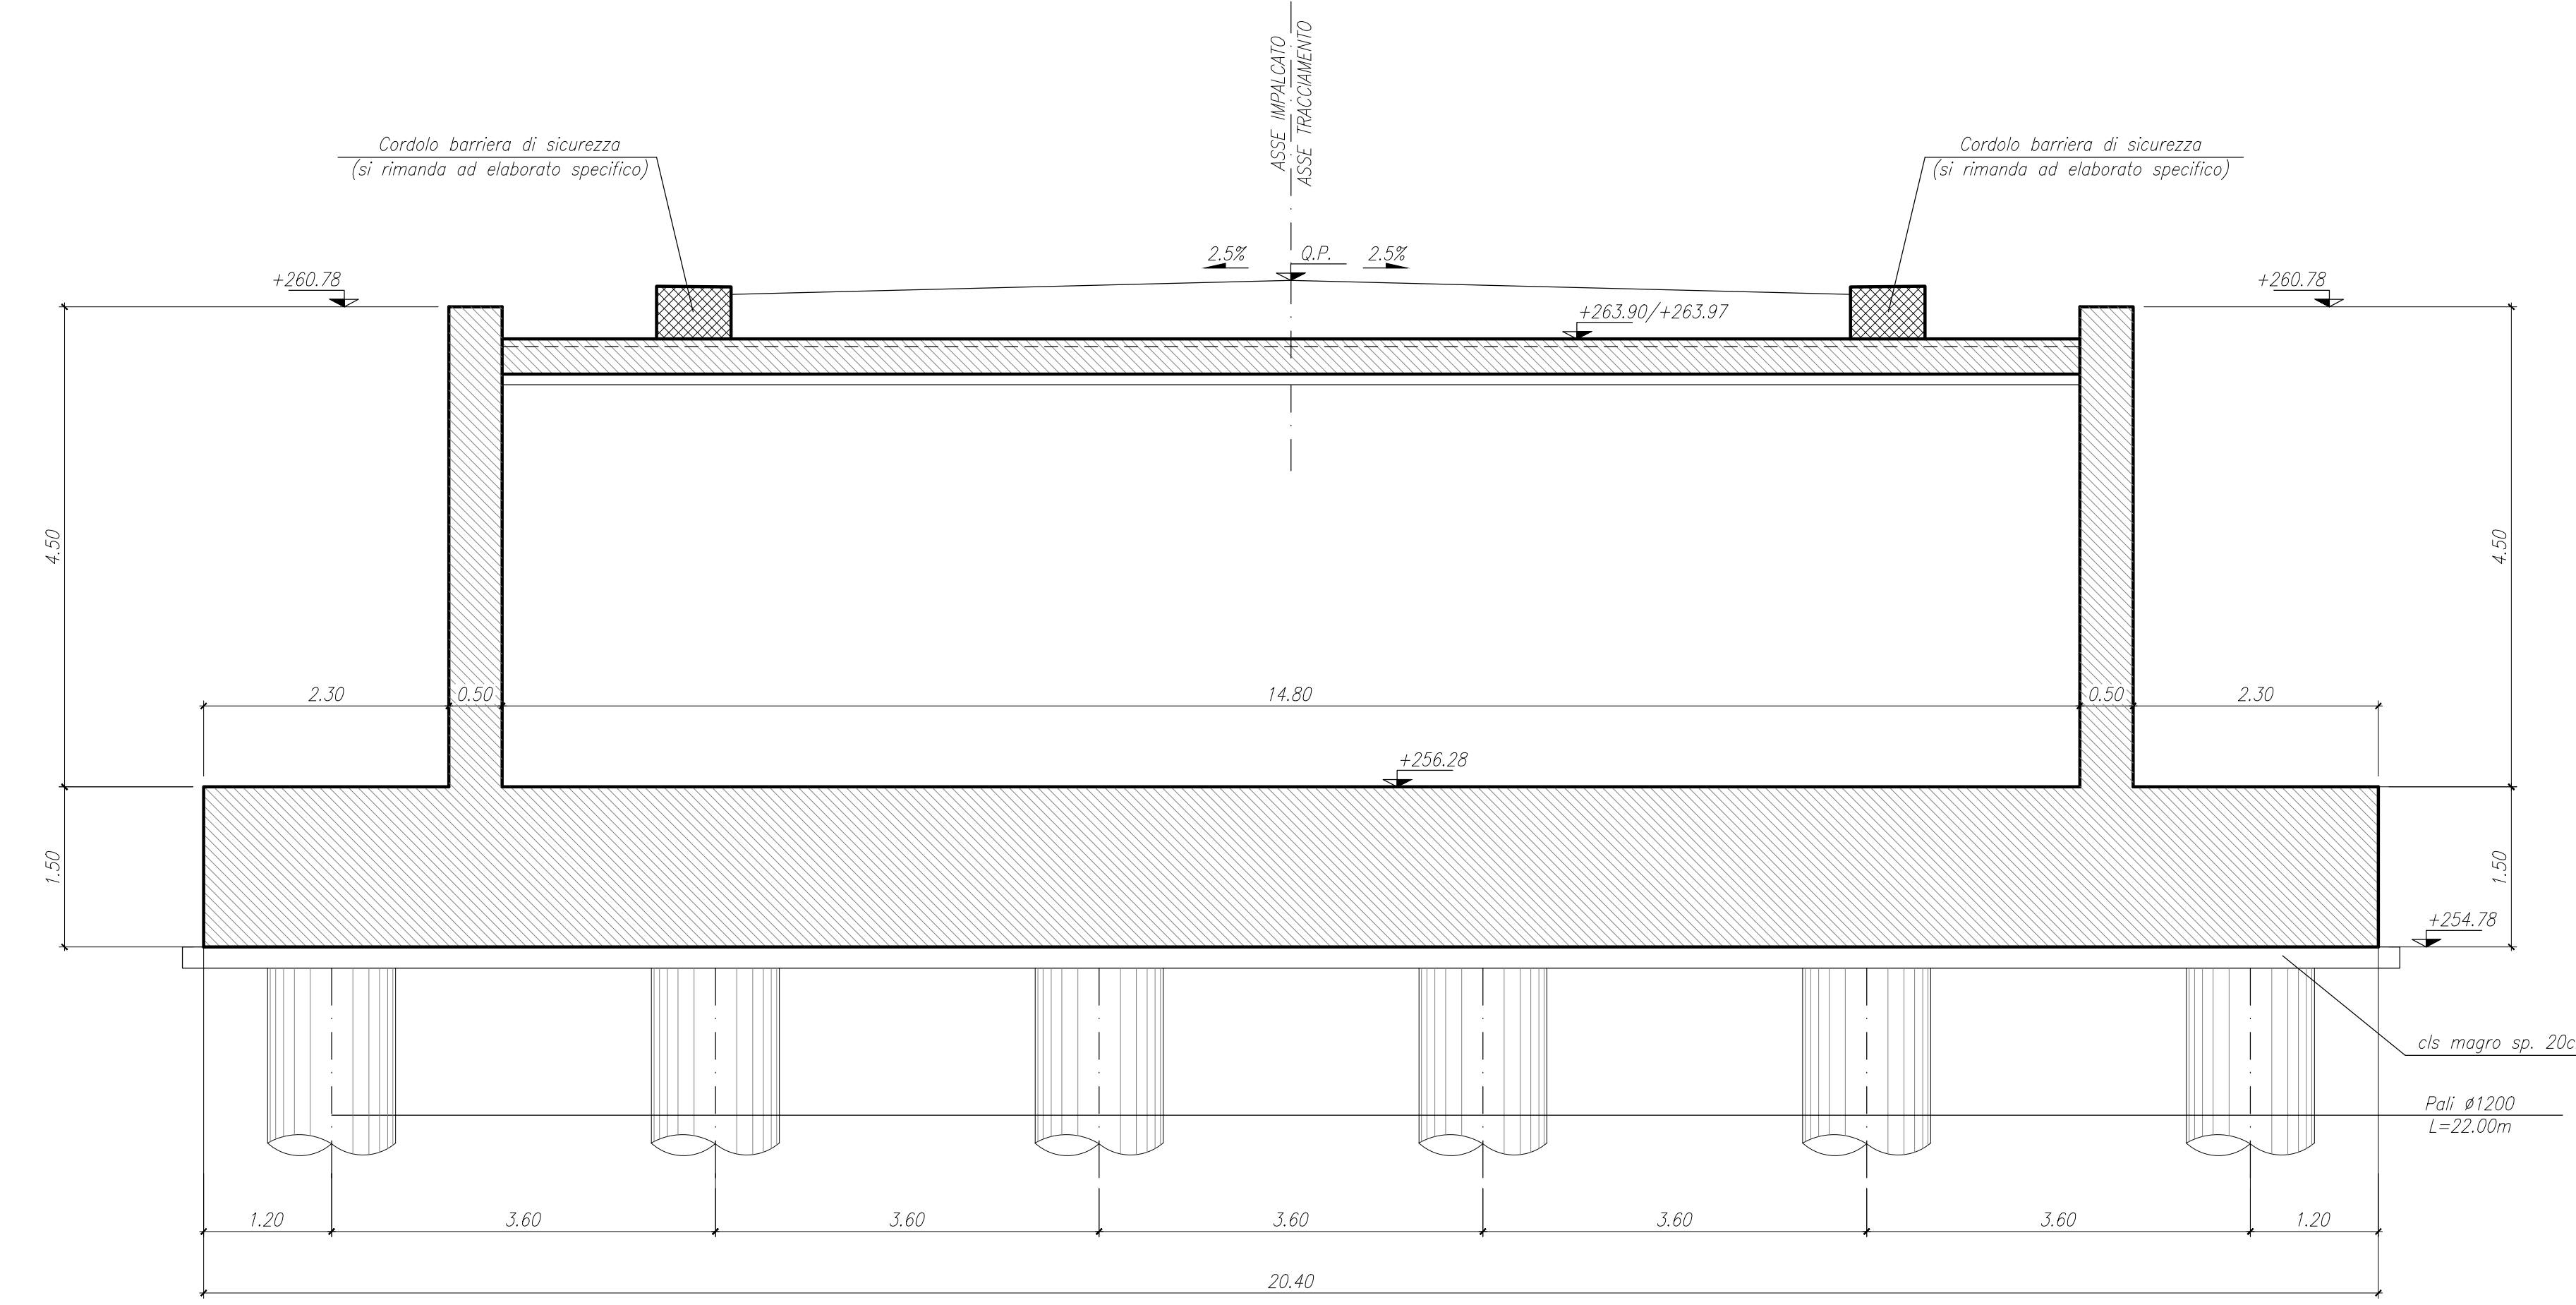

CARPENTERIA SPALLA SA
VISTA B-B
SCALA 1:50

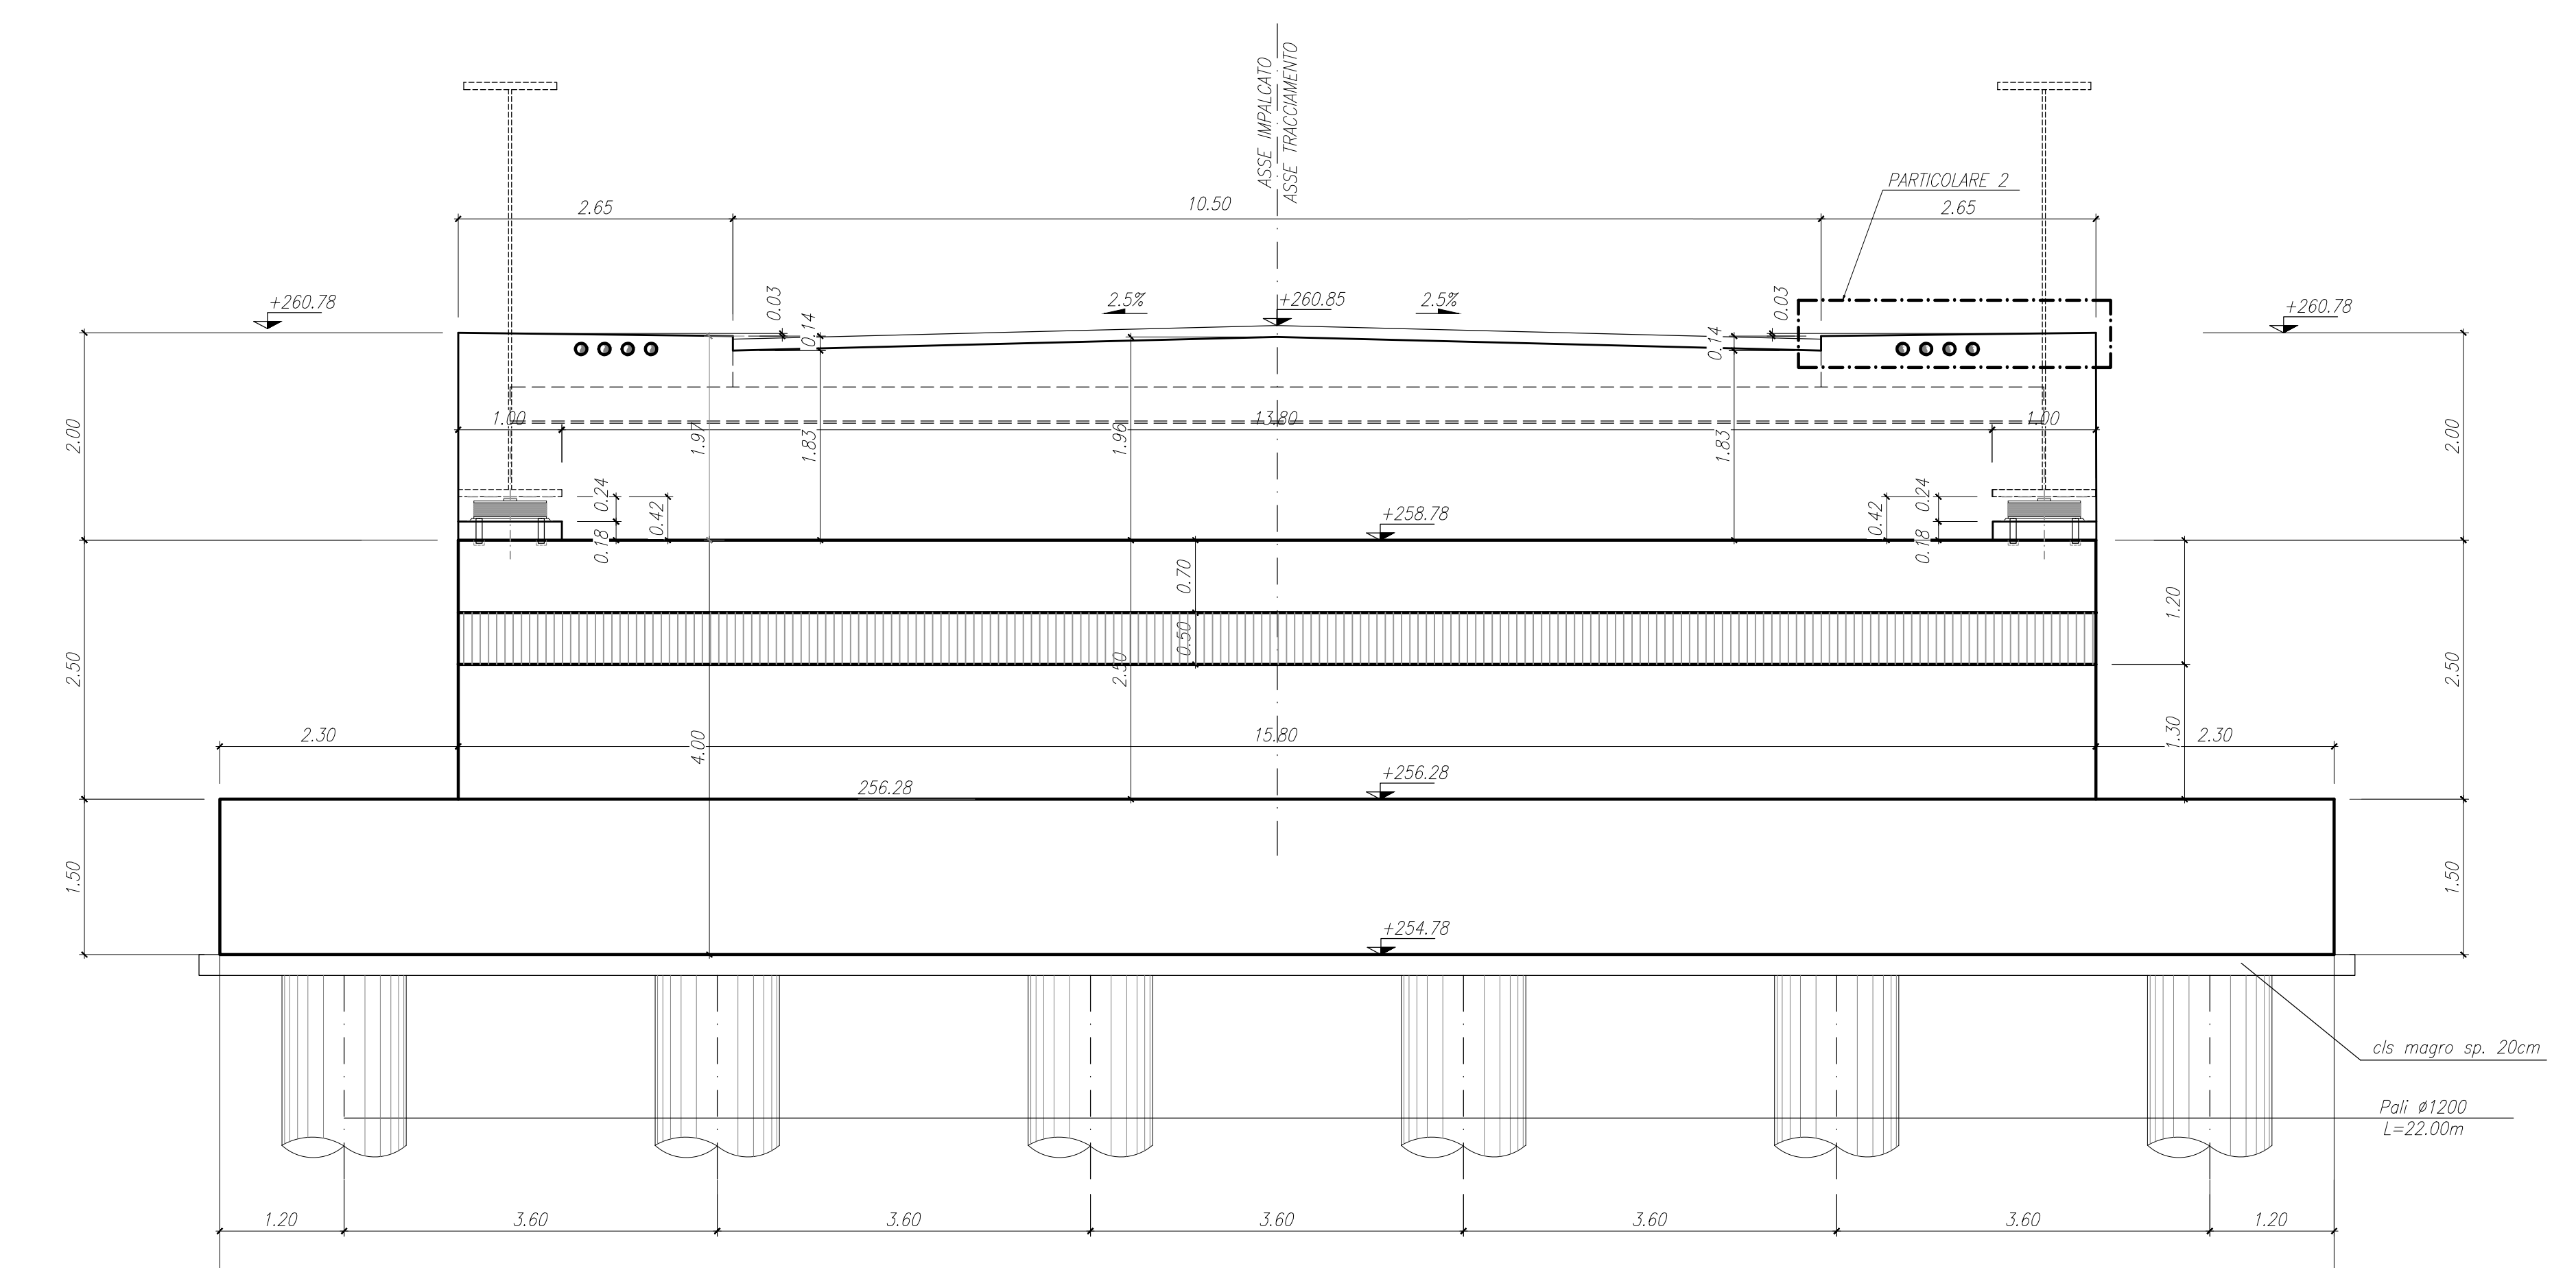

MATRICE DI REVISIONE

REV	DATA	DESCRIZIONE MODIFICA

NR: LA TAVOLA SOSTITUISCE QUELLA RELATIVA AL CODICE [] DEL PROGETTO ESECUTIVO

COLLEGAMENTO AUTOSTRADALE
DALMINE - COMO - VARESE - VALICO DEL GAGGIOLO E OPERE AD ESSO CONNESSE
TRATTE B1, B2, C, D, TRVA13+14, GREENWAY
AS BUILT
OPERE D'ARTE MINORI
CAVALCAVIA
CAVALCAVIA VILIBITA' SECONDARIA - VIA PIAVE
CARPENTERIA SPALLA A

IDENTIFICAZIONE ELABORATO
CODICE PROGETTO Rev:03
WPS

IMPRESA
RAGGRUPPAMENTO TEMPORANEO IMPRESE
Mondovio Monforte Mantova
STRABAG A.C. GLE Impresa costruzioni STRABAG
A.S.P.A. Grand Lavori Giuseppe Malabarco S.p.A.
Pinnelli S.p.A.

STRABAG

PROGETTISTA - PROGETTO ESECUTIVO DI DETTAGLIO
RAGGRUPPAMENTO TEMPORANEO PROGETTISTI
Mondovio Mantova
STRABAG A.C. GLE Impresa costruzioni STRABAG
A.S.P.A. Grand Lavori Giuseppe Malabarco S.p.A.
Pinnelli S.p.A.

CONCEDENTE
RESPONSABILI DI PROGETTO ED INCARICATO DELL'INTEGRAZIONE FRA LE VARIE FASI ESISTENTI
Ing. Alberto Cecchini

CONCESSIONARIO
ELABORAZIONE PROGETTUALE
PROGETTISTA:
371 PROGETTI ITALIA S.p.A.
INGEGNERE TECNICO
Ing. Stefano Luca Paresi
Ordine degli Ingegneri
Trentino di Bolzano n. 20809

371 ITALIA S.p.A.
INGEGNERE TECNICO
Ing. Stefano Luca Paresi
Ordine degli Ingegneri
Trentino di Bolzano n. 20809

Redatto: Paresi Verificato: Di Lito Approvato: Possati