
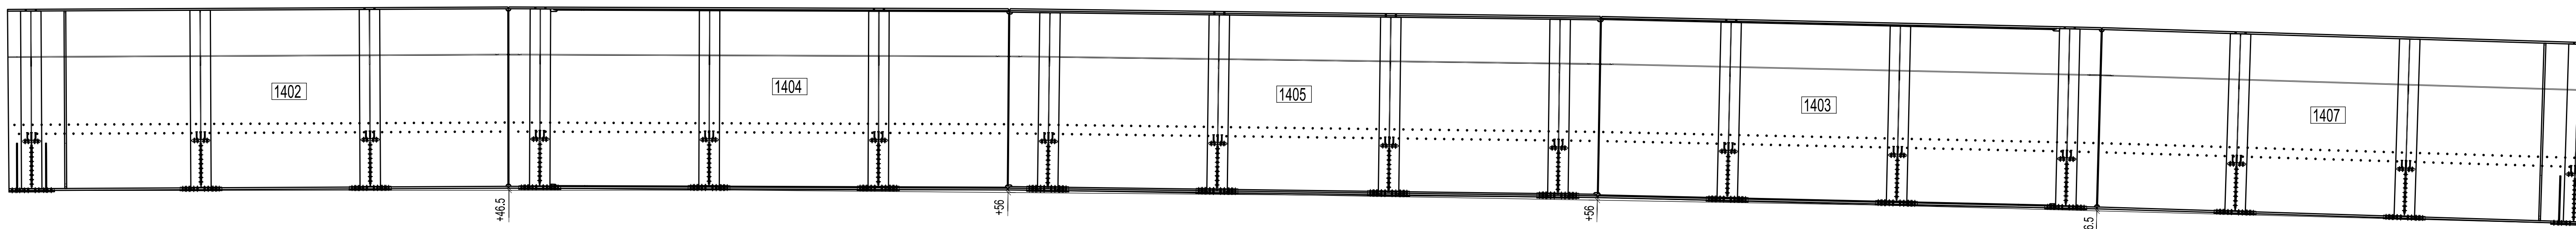


SEZIONE B - B (TRAVE 1)
1:70

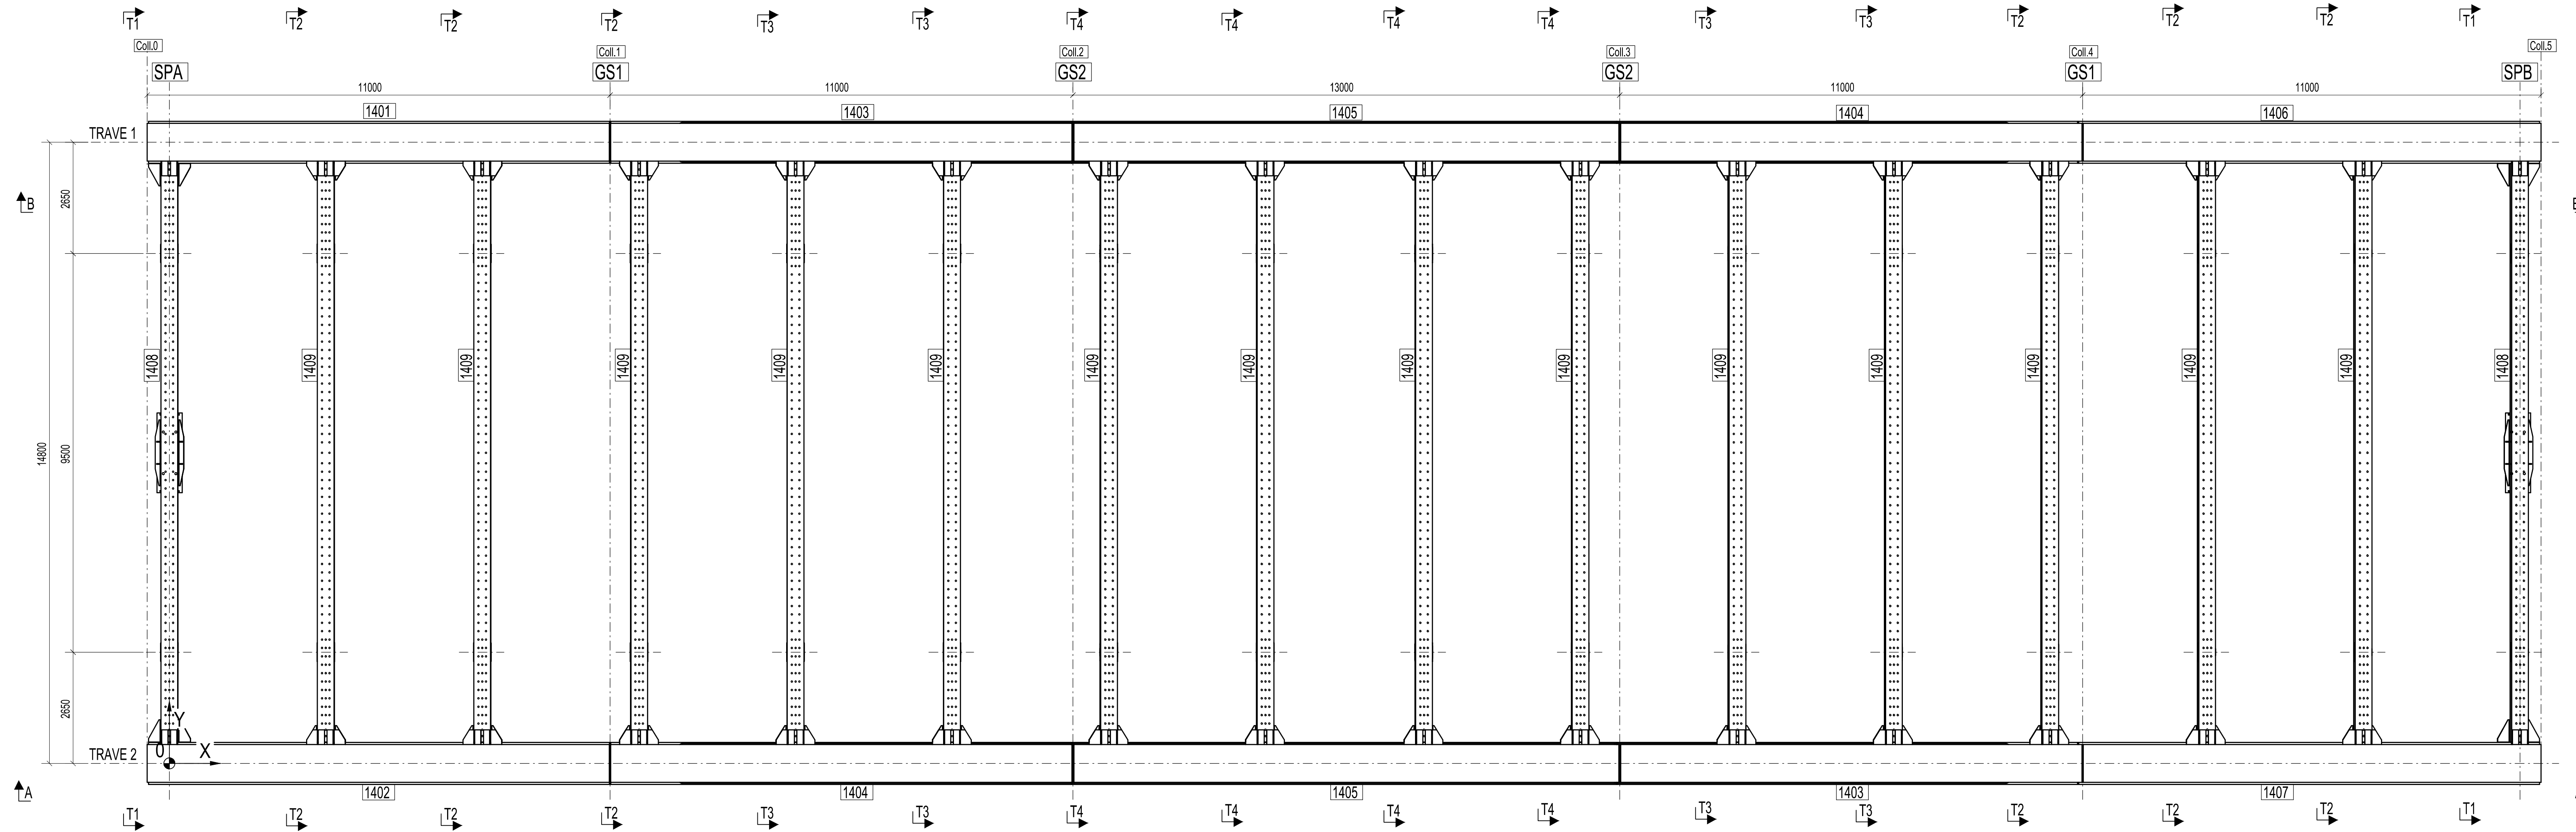

SEZIONE A - A (TRAVE 2)
1:70

TS 140

TS 141

NOTE:
PER DETTAGLI MARCATURA TRAVERSO T1+T4 VEDERE DIS.: 2014011DCA14020
PER DETTAGLI GIUNTO SALDATI GS1, GS2 VEDERE DIS.: 2014011DCA14030

0 01.08.2014 PRIMA EMISSIONE M.T.A. Ing. Picco

Rev. Data Descrizione Disegnato da Controllato da

2014011DCA14010



Cliente: STRABAG S.p.A. Scale: 1:70

Oggetto: PEDEMONTANA LOMBARDA - TRATTA B1
CAVALCAVIA VIABILITA' SECONDARIA - VIA PIAVE
ASSIEME GENERALE


MATRICE DI REVISIONE

REV	DATA	DESCRIZIONE MODIFICA

N.B.: LA TAVOLA SOSTITUISCE QUELLA RELATIVA AL CODICE [E] DEL PROGETTO ESECUTIVO

TABELLA BULLONI

Standard	Dimensioni	Quantita	Nome
UNIS712	VITE 27.0 X 155.0	288	M27*155
UNIS712	VITE 27.0 X 140.0	288	M27*140
UNIS712	VITE 27.0 X 120.0	432	M27*120
UNIS712	VITE 27.0 X 110.0	984	M27*110
UNIS712	VITE 27.0 X 105.0	44	M27*105
UNIS712	VITE 27.0 X 90.0	1008	M27*90
UNIS712	VITE 27.0 X 85.0	200	M27*85
UNIS713	DADO 27.0	3244	DADO-27-UNIS713
UNIS714	RONDELLA 28.0	6488	RONDELLA-27-UNIS714

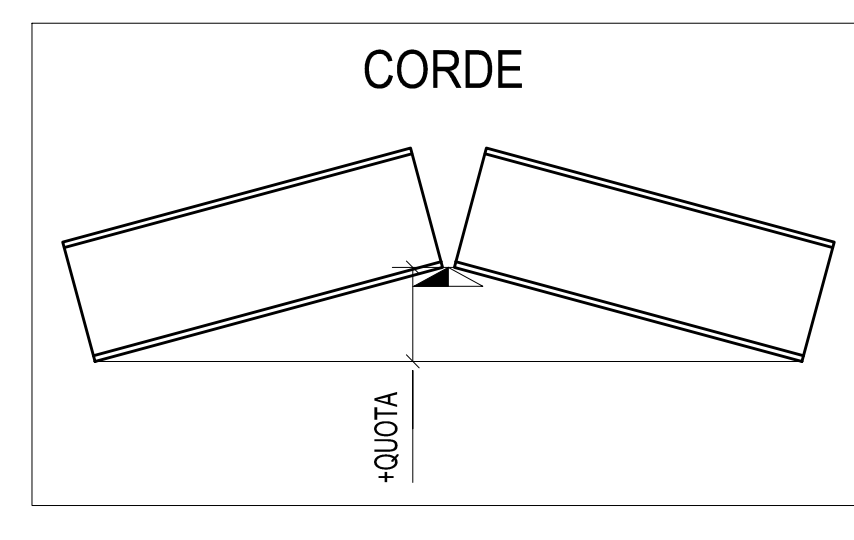

COORDINATE PONTI DI RIFERIMENTO - CUNEO, APPOGGI, EMACO

	SPALLA SPA [mm]	SPALLA SPB [mm]
SOTTO TRAVE X	0	56000
SOTTO TRAVE Y	14800	14800
SOTTO TRAVE Z	259230	258800
ALTEZZA CUNEO a		
SOTTO CUNEO Z		
ALTEZZA APPOGGIO b		
ALTEZZA EMACO c		
SOTTO APPOGGIO Z		

	SPALLA SPA [mm]	SPALLA SPB [mm]
SOTTO TRAVE X	0	56000
SOTTO TRAVE Y	0	0
SOTTO TRAVE Z	259230	258800
ALTEZZA CUNEO a		
SOTTO CUNEO Z		
ALTEZZA APPOGGIO b		
ALTEZZA EMACO c		
SOTTO APPOGGIO Z		

COORDINATE PONTI DI RIFERIMENTO - GIUNTO

	Coll.0 [mm]	Coll.1 [mm]	Coll.2 [mm]	Coll.3 [mm]	Coll.4 [mm]	Coll.5 [mm]
TRAVE 1						
X	-534.3	10501.3	21537.5	34574.1	45607.6	56535.8
Y	14800	14800	14800	14800	14800	14800
Z	263227.5	263280.8	263241	263071.1	262823.2	262485.3
TRAVE 2						
X	-534.3	10501.3	21537.5	34574.1	45607.6	56535.8
Y	0	0	0	0	0	0
Z	263227.5	263280.8	263241	263071.1	262823.2	262485.3

COLLEGAMENTO AUTOSTRADALE DALMINE - COMO - VARESE - VALICO DEL GAGGIOLO E OPERE AD ESSE CONNESSE
CODICE C.U.P. P11946027607
TRATTE B1, B2, C, D, TRV13+14, GREENWAY
AS BUILT
TRATTA B1
OPERE D'ARTE MINORI
CAVALCAVIA
CAVALCAVIA VIABILITA' SECONDARIA - VIA PIAVE
ASSIEME

STRABAG **MALTAURO** **STRABAG**

3TI ITALIA S.p.A.
DIRETTORE TECNICO
Aut. Regione Lazio - Roma
Codice degli Ingegneri
Pratica di Roma n. 20809