

SpA

SpB


# PIANTA IMPALCATO

SCALA 1:100


56.00

ASSE APPROCCI  
PROG=01271.66


ASSE APPROCCI  
PROG=01273.66

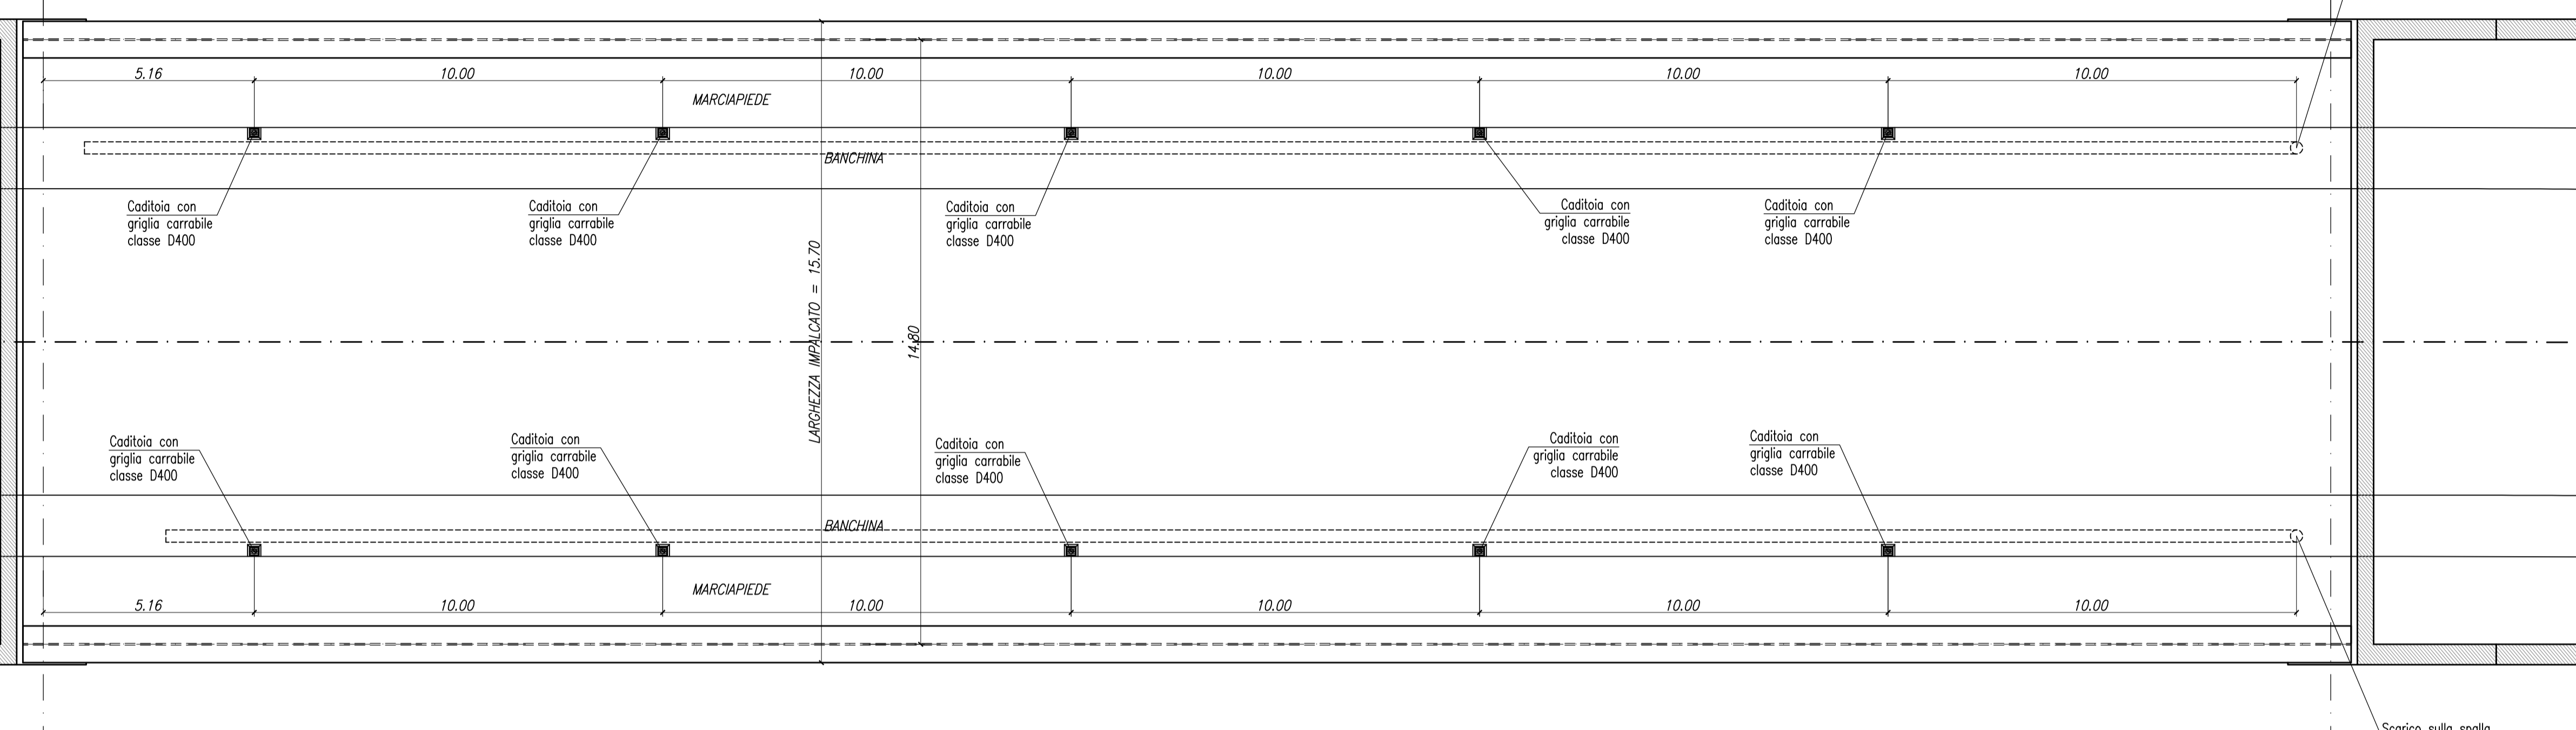

## PARTICOLARE GRIGLIA PIANTA SCALA 1:10

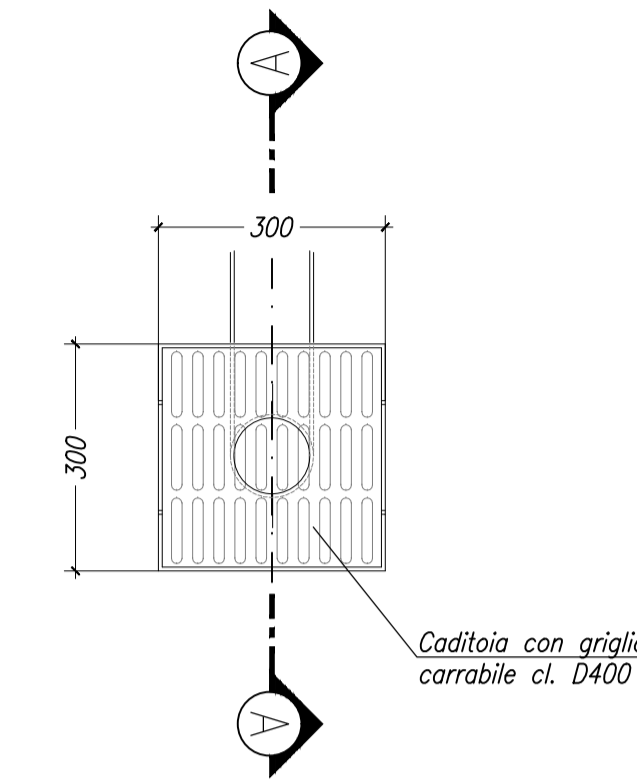

## SEZIONE A-A SCALA 1:10

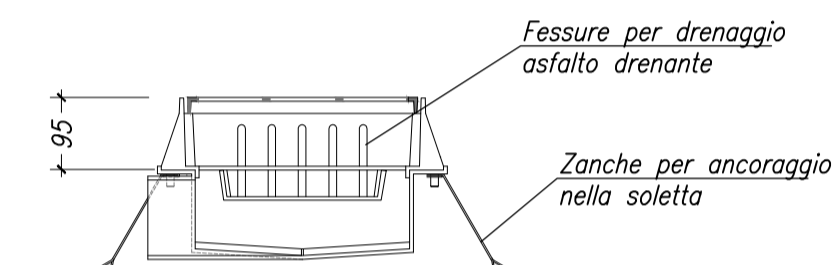

### NOTA:


Per i dettagli costruttivi sul drenaggio delle acque di piattaforma si rimanda all'Elaborato "A1 A0X TW000 O IP PC 006 E"

N.B.: PER LA TABELLA MATERIALI SI RIMANDA ALL'ELABORATO SPECIFICO

## SEZIONE TRASVERSALE

SCALA 1:25

LARGHEZZA IMPALCATO = 1570

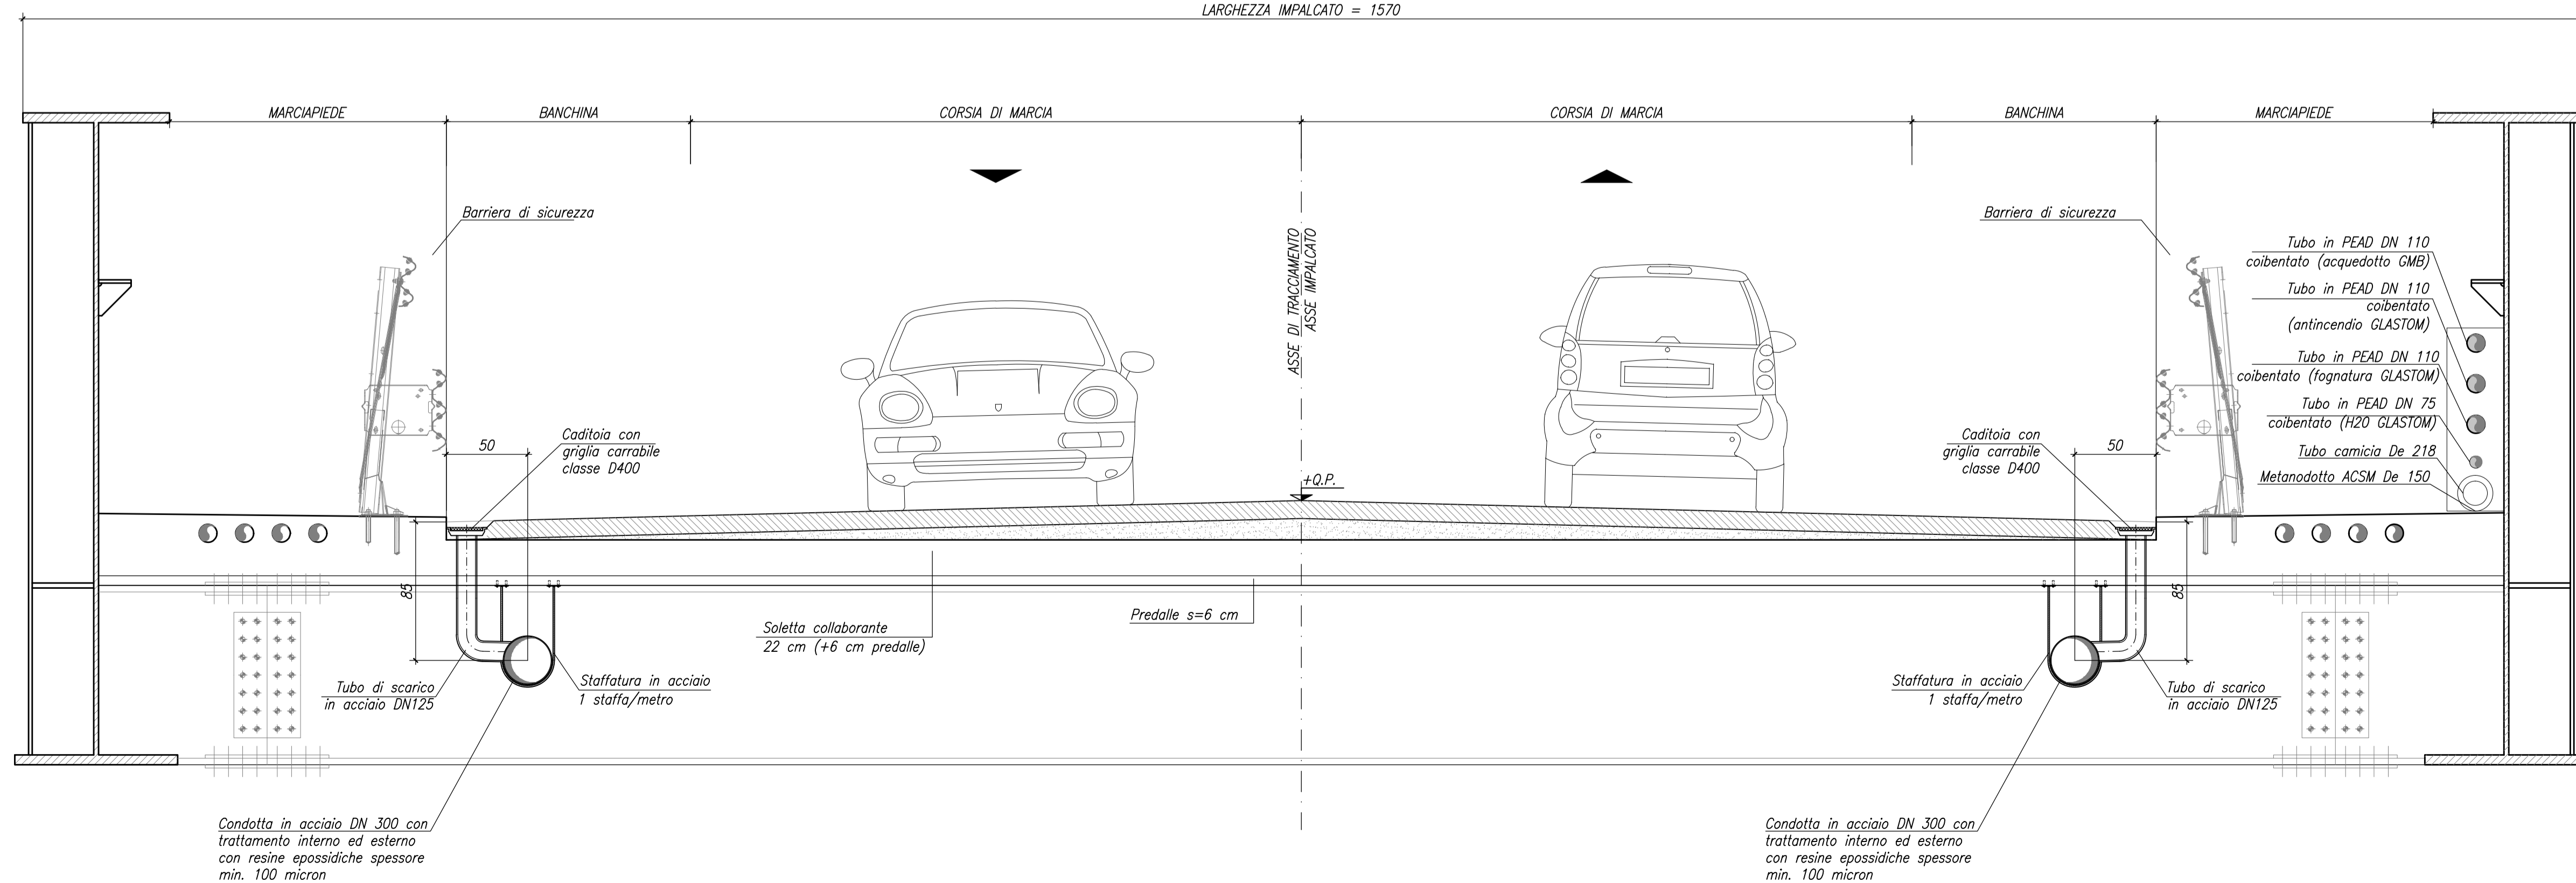

### MATRICE DI REVISIONE

REV	DATA	DESCRIZIONE MODIFICA

N.B.: LA TAVOLA SOSTITUISCE QUELLA RELATIVA AL CODICE E [ ] DEL PROGETTO ESECUTIVO

**COLLEGAMENTO AUTOSTRADALE  
DALMINE - COMO - VARESE - VALICO DEL GAGGIOLO E OPERE AD ESSO CONNESSE**  
CODICE C.U.P. E8180900510004

**TRATTE B1, B2, C, D, TRVA13+14, GREENWAY**  
**AS BUILT**  
**TRATTA B1**  
OPERE D'ARTE MINORI  
CAVALCAVIA  
CAVALCAVIA VIABILITA' SECONDARIA - VIA PIAVE  
DRENAGGIO ACQUE DI PIATTAFORMA E PARTICOLARI COSTRUTTIVI

<b>IDENTIFICAZIONE ELABORATO</b> CODICE PROGETTO: F00107B	<b>IMPRESA</b> RAGGRUPPAMENTO TEMPORANEO IMPRESE: Mandatario: STRABAG A.G. Mandatario: GLF Grandi Lavori Fincoast S.p.A. Mandatario: ICM S.p.A. Mandatario cooptato: STRABAG S.p.A.
<b>FASE PROGETTUALE</b> LAVORO: [ ] ZONA: [ ] OPERA: [ ] TRATTO D'OPERA: [ ] AMBITO: [ ] TIPO ELABORATO: [ ] IPOTESI: [ ] PREVISIONE: [ ]	<b>PROGETTISTA - PROGETTO ESECUTIVO DI DETTAGLIO</b> RAGGRUPPAMENTO TEMPORANEO PROGETTISTI: Mandatario: STI PROGETTI ITALIA Mandatario: GP Progetti e Progettazione S.p.A. Mandatario: Arch. Salvatore Vermiglio
<b>CONCEDENTE</b> CONCESSIONARI AUTOSTRADALI LOMBARDE Ing. Alberto Cecchini	<b>ELABORAZIONE PROGETTUALE</b> PROGETTISTA: 3TI PROGETTI ITALIA S.p.A. 3TI ITALIA S.p.A. DIRETTORE TECNICO Ing. Stefano Luza Possati Ordine degli Ingegneri Provincia di Roma n. 20809

Redatto: Savio      Verificato: Sorge      Approvato: Possati