




PUNTI	COORDINATE X,Y		PUNTI	COORDINATE X,Y	
	X(EST)	Y(NORD)		X(EST)	Y(NORD)
1	138708.2840	245385.8577	21	138713.0574	245327.9547
2	138711.8718	245386.1535	22	138716.8452	245328.2505
3	138715.4587	245386.4493	23	138720.2330	245328.5462
4	138719.0475	245386.7450	24	138723.8209	245328.8420
5	138722.6353	245387.0408	25	138727.4087	245329.1378
6	138726.2232	245387.3366	26	138730.9965	245329.4336
7	138708.5798	245382.2699	27	138713.3531	245324.3669
8	138712.1676	245382.5657	28	138718.9410	245324.6626
9	138715.7554	245382.8614	29	138720.5288	245324.9584
10	138719.3433	245383.1572	30	138724.1166	245325.2542
11	138722.9311	245383.4530	31	138727.7045	245325.5500
12	138726.5189	245383.7487	32	138731.2923	245325.8457
13	138708.9877	245381.1194	33	138714.2490	245323.3267
14	138708.4083	245394.0958	34	138714.7420	245317.2570
15	138710.7005	245394.2847	35	138717.0342	245317.4459
16	138711.2750	245387.3086	36	138716.5412	245323.4256
17	138723.0561	245388.2780	37	138728.3013	245324.3951
18	138722.4606	245395.2542	38	138728.7943	245318.4154
19	138724.7529	245395.4432	39	138731.0865	245318.6044
20	138725.3255	245388.4666	40	138730.5936	245324.5841

N.B.: PER LA TABELLA MATERIALI SI RIMANDA ALL'ELABORATO SPECIFICO

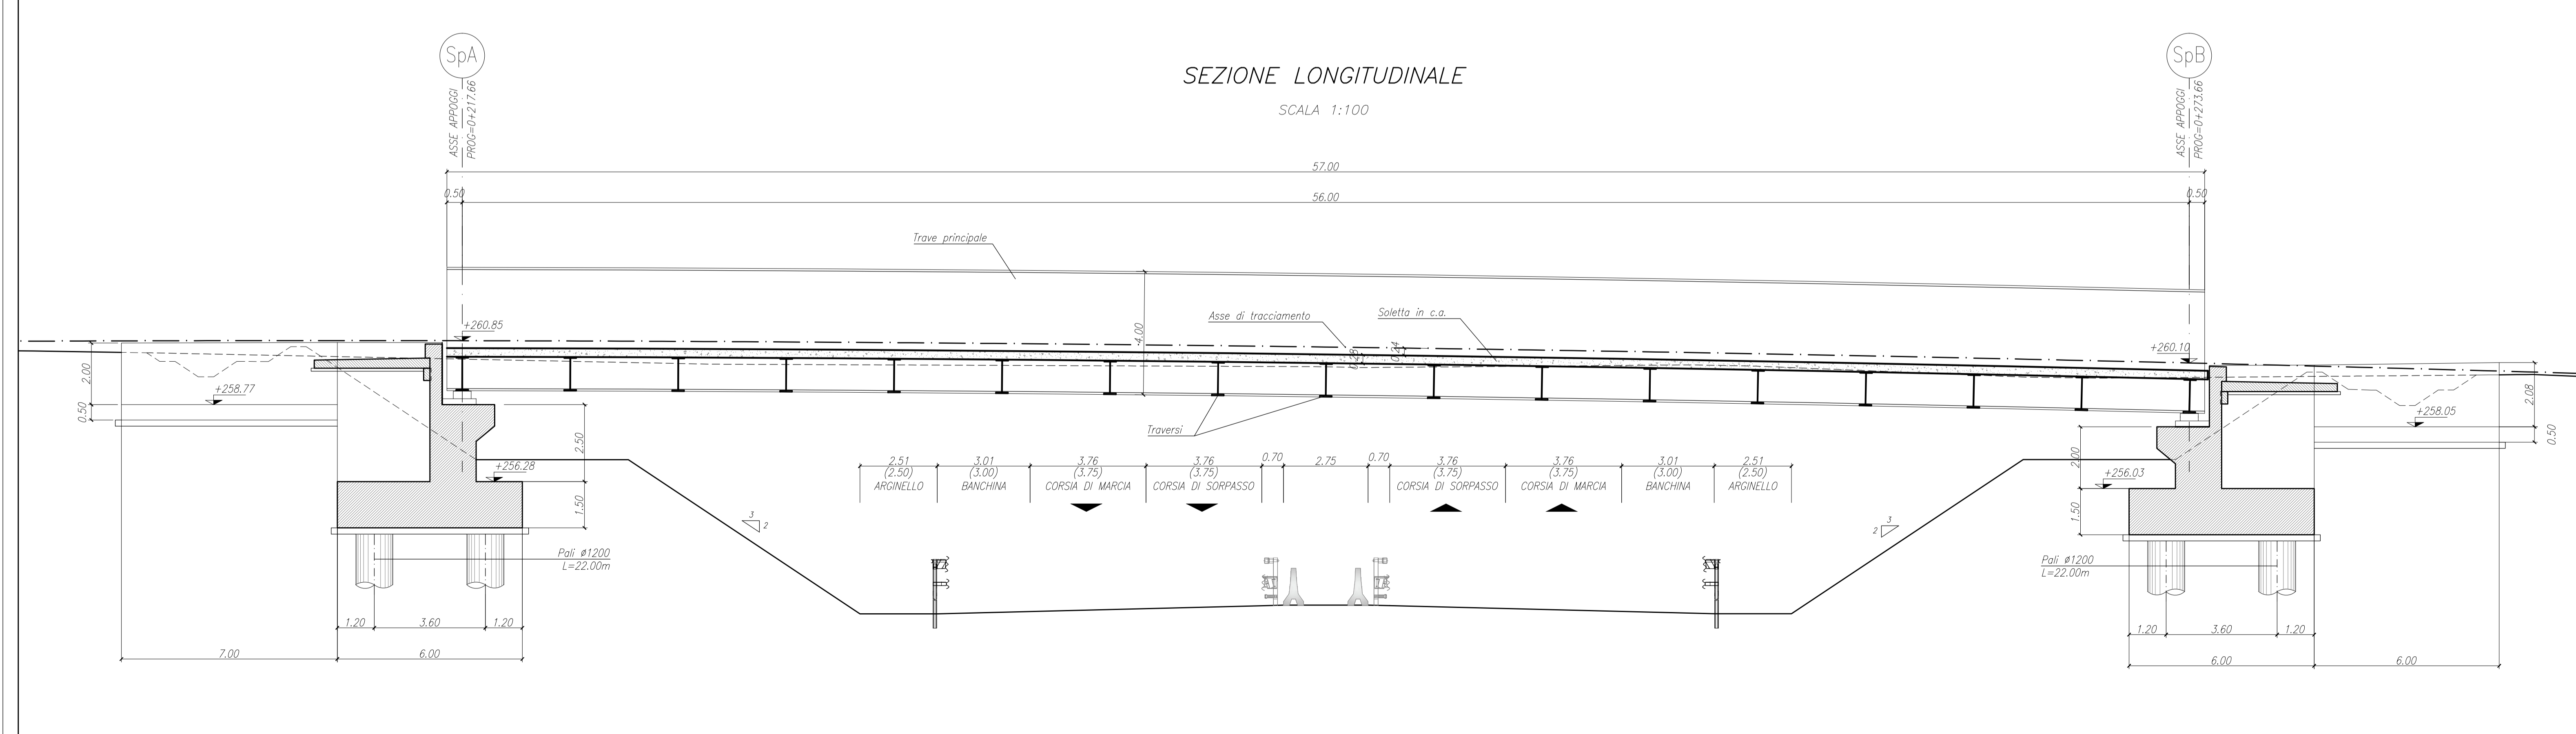

MATRICE DI REVISIONE

REV	DATA	DESCRIZIONE MODIFICA

N.B.: LA TAVOLA SOSTITUISCE QUELLA RELATIVA AL CODICE E _____ DEL PROGETTO ESECUTIVO

COLLEGAMENTO AUTOSTRADALE
DALMINE - COMO - VARESE - VALICO DEL GAGGIOLO E OPERE AD ESSO CONNESSE
 CODICE C.U.P. F1189090270007

TRATTE B1, B2, C, D, TRAVIA13-14, GREENWAY

AS BUILT

TRATTA B1
 OPERE D'ARTE MINORI
 CAVALCAVIA
 CAVALCAVIA VIABILITA' SECONDARIA - VIA PIAVE
 PIANTE FONDAZIONI E SEZIONE LONGITUDINALE

IDENTIFICAZIONE ELABORATO CODICE PROGETTO: F01017B WBS		IMPRESA RAGGRUPPAMENTO TEMPORANEO IMPRESE: Mandatario: STRABAG A.G. Mandatario: GLF Grandi Lavori Fincosit S.p.A. Mandatario: Impresae costruzioni Giuseppe Malturo S.p.A. Mandatario coepata: STRABAG S.p.A.	
FASE PROGETTUALE LITTO: 1.1 OPERA: 1.1 AMBITO: 1.1 TIPO ELABORATO: 1.1 PROGRESSIVO: 1.1 REVISIONE: 1.1		STRABAG CAVALCAVIA MALTURO STRABAG	
DATA Ottobre 2015 - Emesso		PROGETTISTA - PROGETTO ESECUTIVO DI DETTAGLIO RAGGRUPPAMENTO TEMPORANEO PROGETTISTI: Mandatario: 3I PROGETTI ITALIA Mandatario: 3I PROGETTI ITALIA Mandatario: Arch. Salvatore Vermiglio	
CONCEDENTE CONCESSIONARI AUTOSTRADALI LOMBARDI		RESPONSABILE DI PROGETTO ED INCARICATO DELL'INTEGRAZIONE FRA LE VARIE PRESTAZIONI: Ing. Alberto Cecchini	
CONCESSIONARIO Automobila Padovana Lombarda Direttore Tecnico: Ing. Enrico Anzi Referente Tecnico: Arch. Giacomo Caruso		ELABORAZIONE PROGETTUALE PROGETTISTA: 3TI PROGETTI ITALIA S.p.A. 3TI ITALIA S.p.A. Ing. Stefano Luca Pisani Ordine degli Ingegneri Provincia di Roma n. 20809 Redatto: Pierucci Verificato: Di Iulo Approvato: Possati	
APPROVATO Il Direttore dei Lavori: Ing. Francesco Domenico Lombarda			