



SEZIONE TRASVERSALE IN ASSE APPOGGIO
SPALLA A
SCALA 1:25

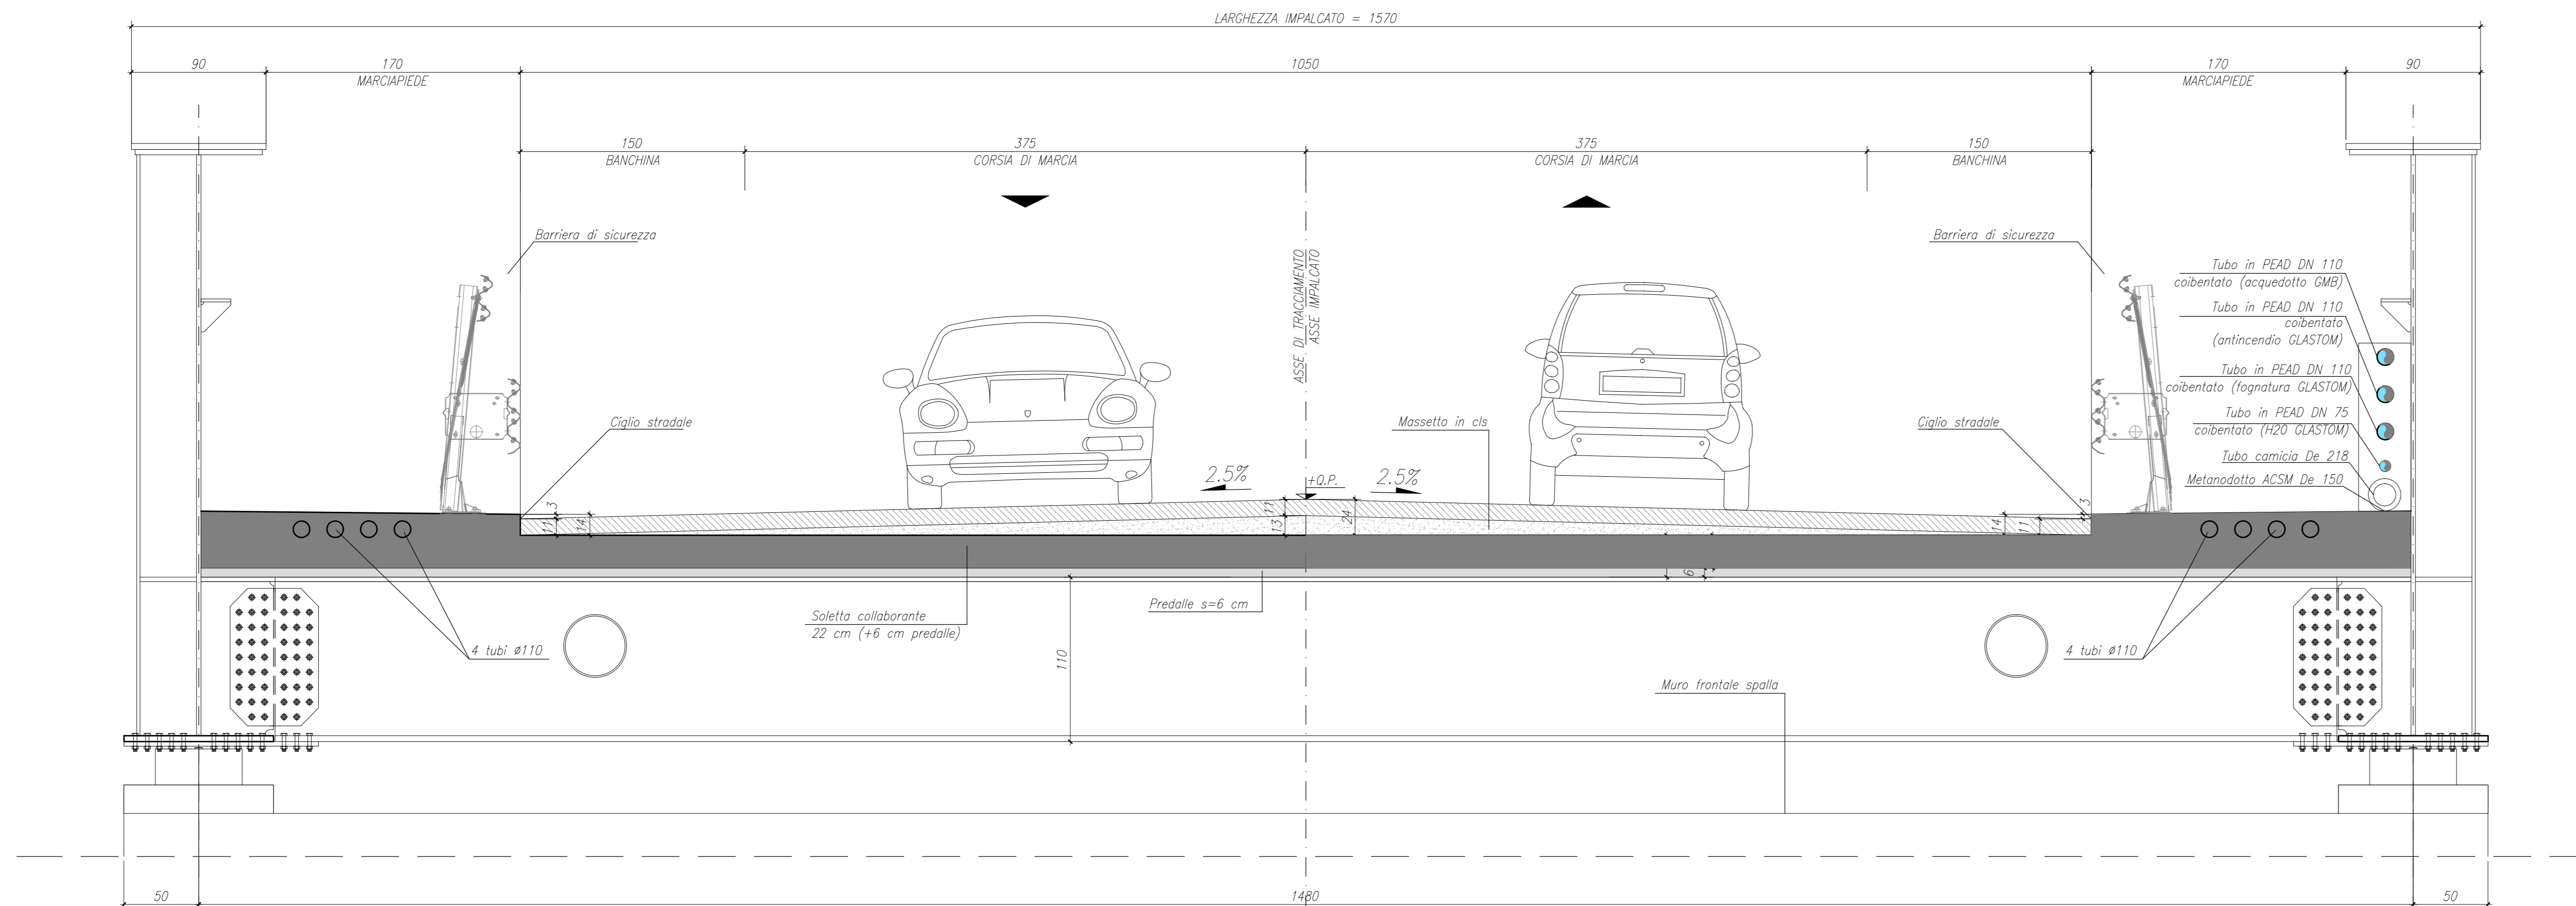

N.B.: PER LA TABELLA MATERIALI SI RIMANDA ALL'ELABORATO SPECIFICO

SEZIONE TRASVERSALE IN ASSE APPOGGIO
SPALLA B
SCALA 1:25

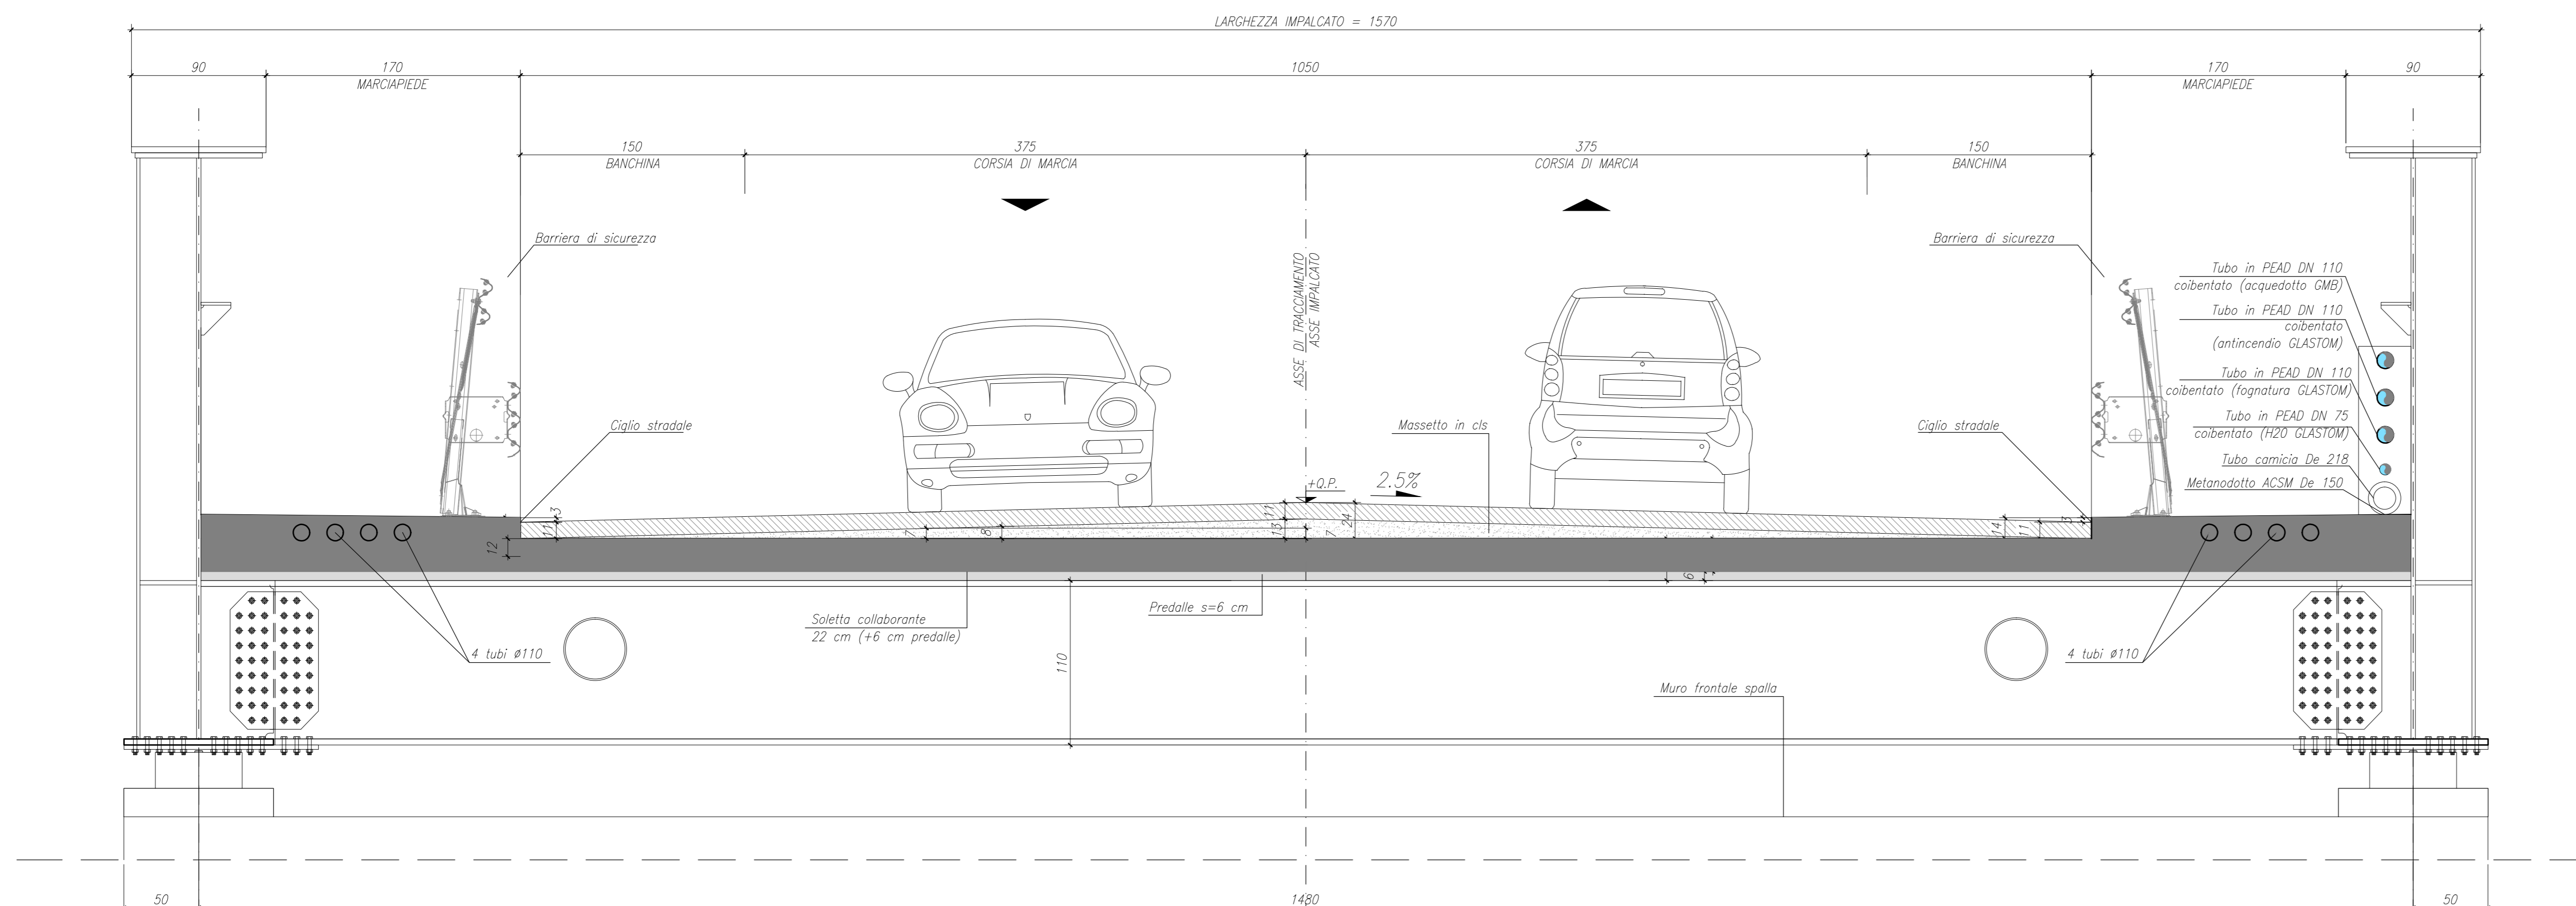

MATRICE DI REVISIONE

REV	DATA	DESCRIZIONE MODIFICA

N.B.: LA TAVOLA SOSTITUISCE QUELLA RELATIVA AL CODICE [E] DEL PROGETTO ESECUTIVO

CONCESSIONARI AUTOSTRADALI LOMBARDE

COLLEGAMENTO AUTOSTRADE DALMINE - COMO - VARESE - VALICO DEL GAGGIOLO E OPERE AD ESSO CONNESSE
CODICE C.I.P. 918800029807

TRATTE B1, B2, C, D, TRV13+14, GREENWAY
AS BUILT
TRATTA B1
OPERE D'ARTE MINORI
CAVALCAVIA
CAVALCAVIA VIABILITA' SECONDARIA - VIA PIAVE
SEZIONI TRASVERSALI IN ASSE APPOGGIO

FASE PROGETTUALE	LOTTO	ZONA	OPERA	TRATTO D'OPERA	AMBITO	SE	TIPO ELABORATO	PROGRESSIVO	REVISIONE
A	06	CV004	0	ON	02	001	FF		

Scalo: VARESE

DATA	DESCRIZIONE	REV
Genno 2015	Emissione	E

CONCEDENTE: CONCESSIONARI AUTOSTRADALI LOMBARDE


IMPRESA: RAGGRUPPAMENTO TEMPORANEO IMPRESE: Mandataria, STRABAG A.G.; Mandatario, GLF Grandi Lavori Fincosit S.p.A.; Mandante, Impresa costruzioni Giuseppe Maltauro S.p.A.; Mandante cooptata, STRABAG S.p.A.

PROGETTISTA - PROGETTO ESECUTIVO DI DETTAGLIO: RAGGRUPPAMENTO TEMPORANEO PROGETTISTI: Mandataria, 3TI PROGETTI ITALIA; Mandatario, GP; Mandante, Salvatore Vergiglio

RESPONSABILE DI PROGETTO ED INCARICATO DELL'INTEGRAZIONE FRA LE VARIE PRESTAZIONI: Ing. Alberto Cecchini

ELABORAZIONE PROGETTUALE: PROGETTISTA: 3TI PROGETTI ITALIA S.p.A. DIRETTORE TECNICO: Ing. Stefano Luca Passati Ordine degli Ingegneri Provincia di Roma n. 20809

Redatto: Di Sarzo Verificato: Di Iulo Approvato: Passati