




ARMATURA SPALLA SA
SEZIONE B-B
SCALA 1:50

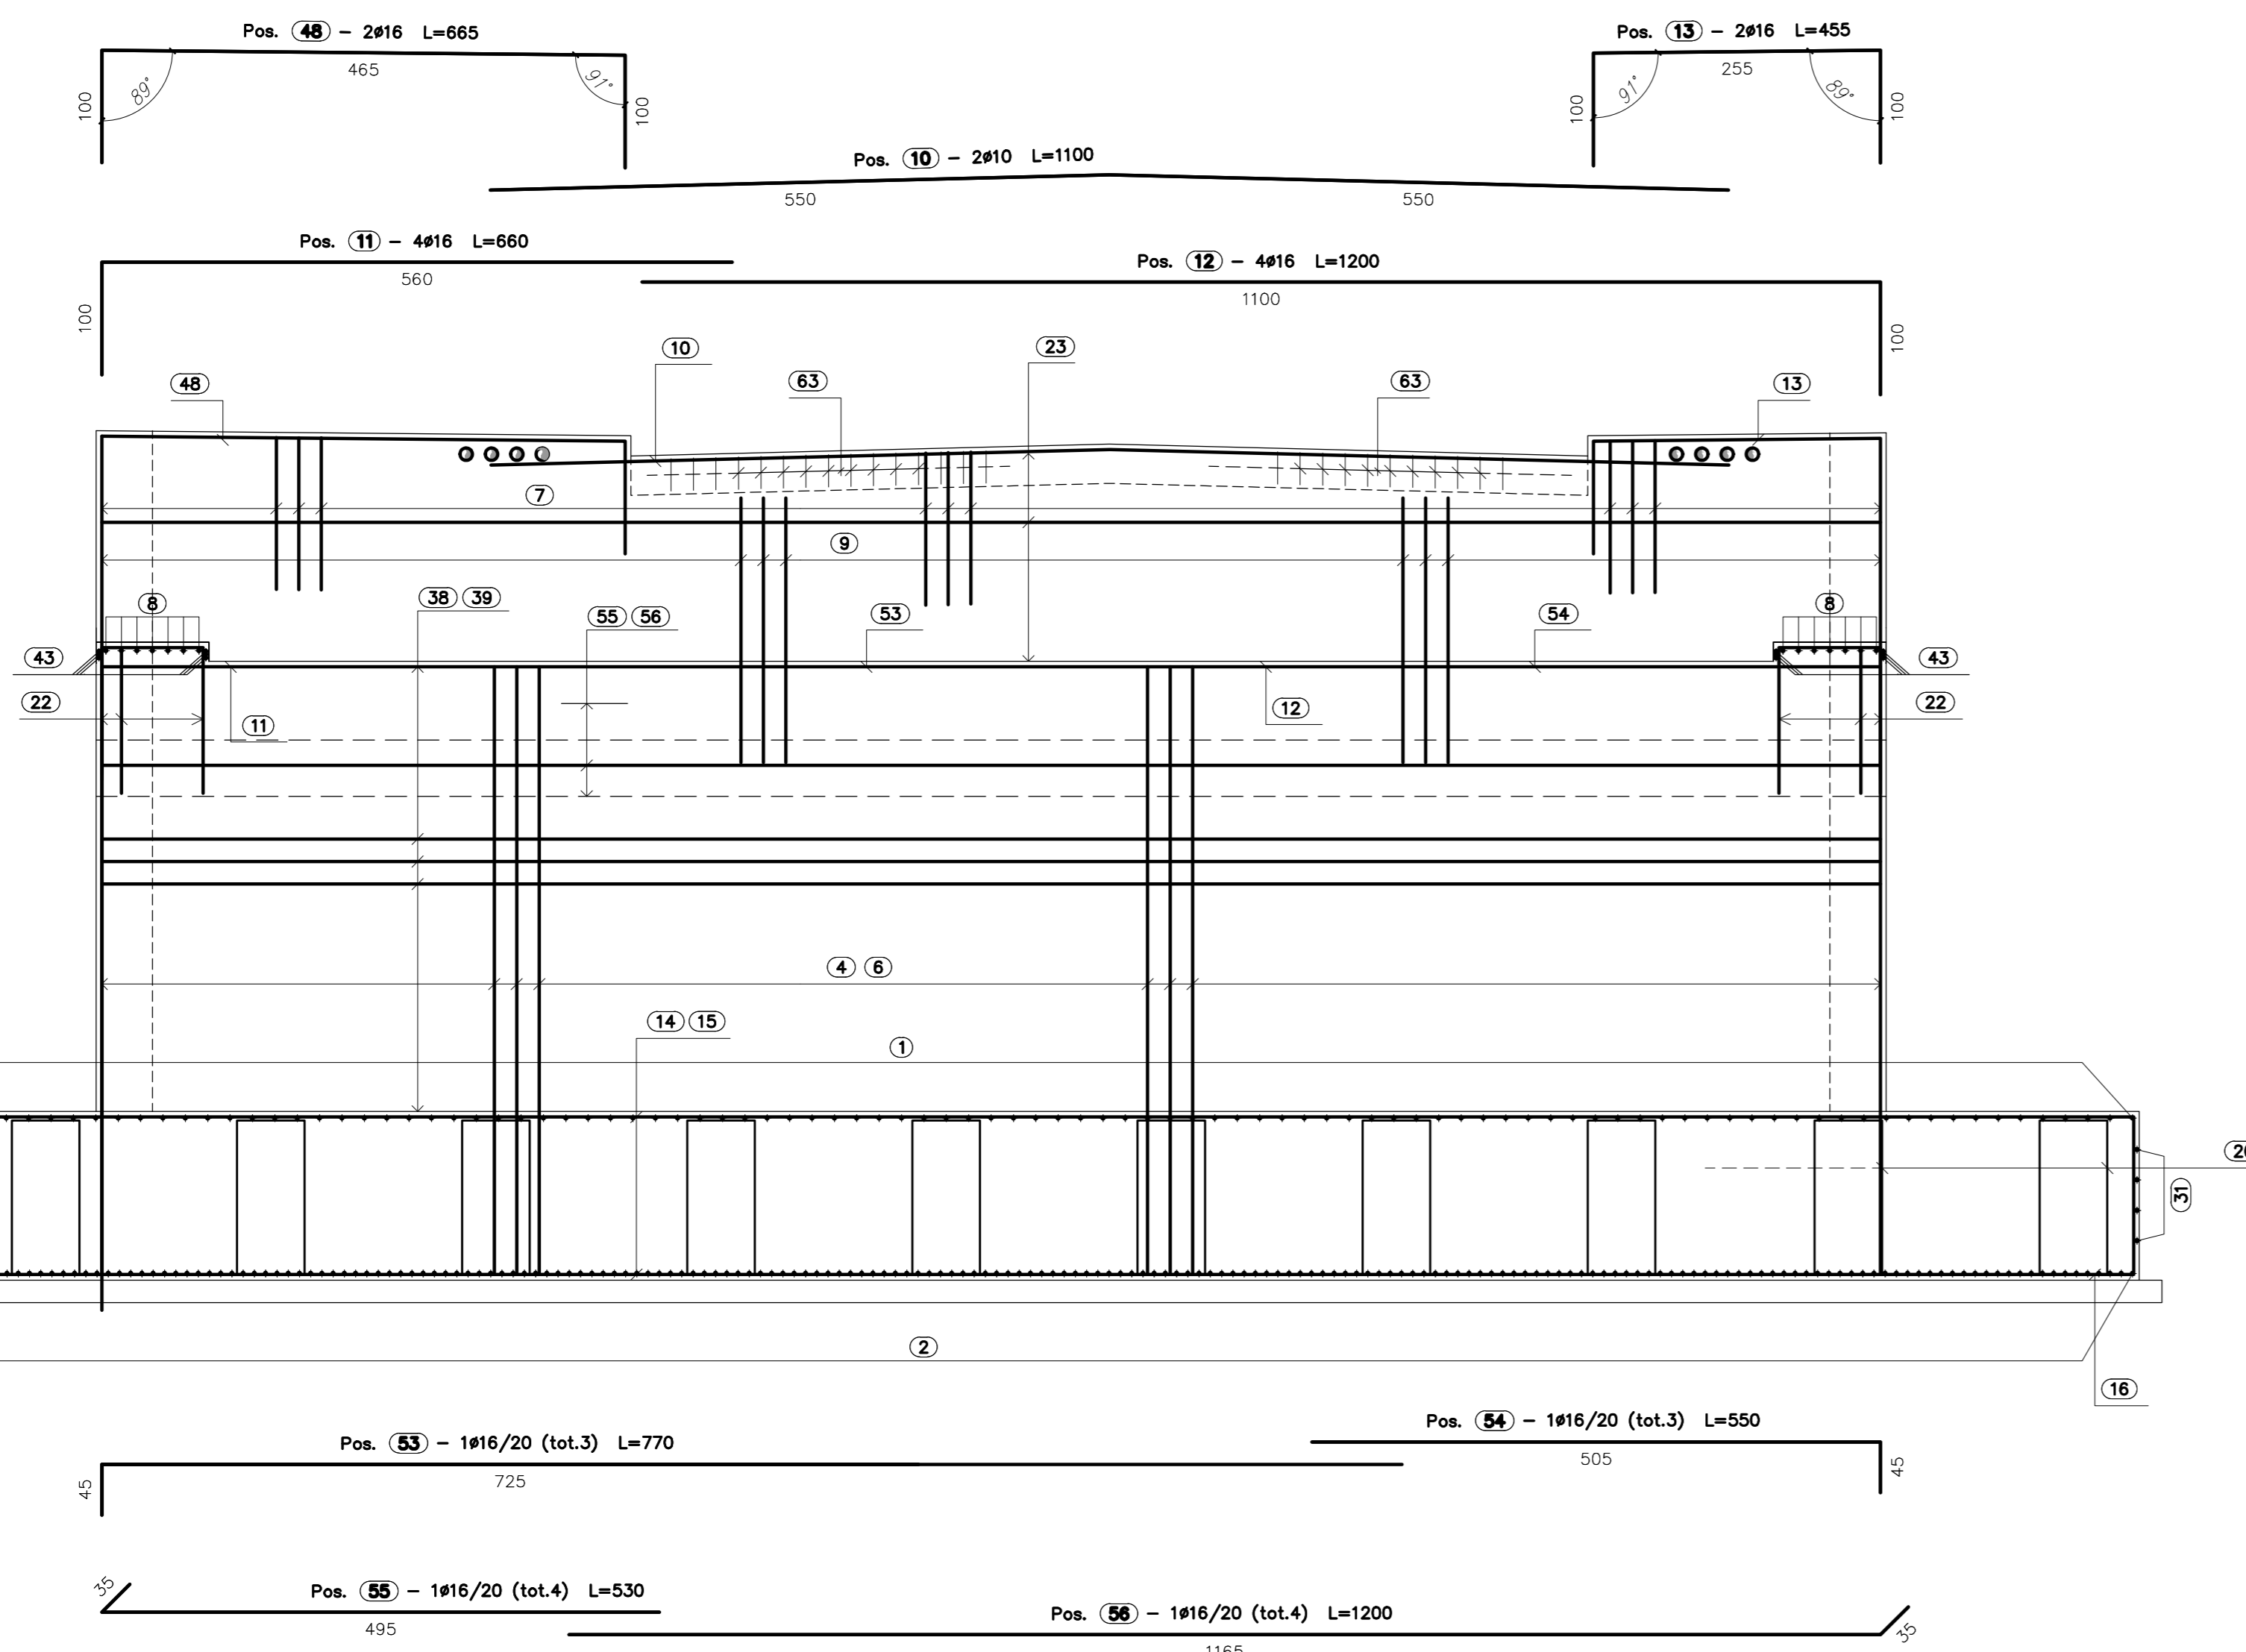

ARMATURA BAGGIOLO
PIANTA
SCALA 1:25

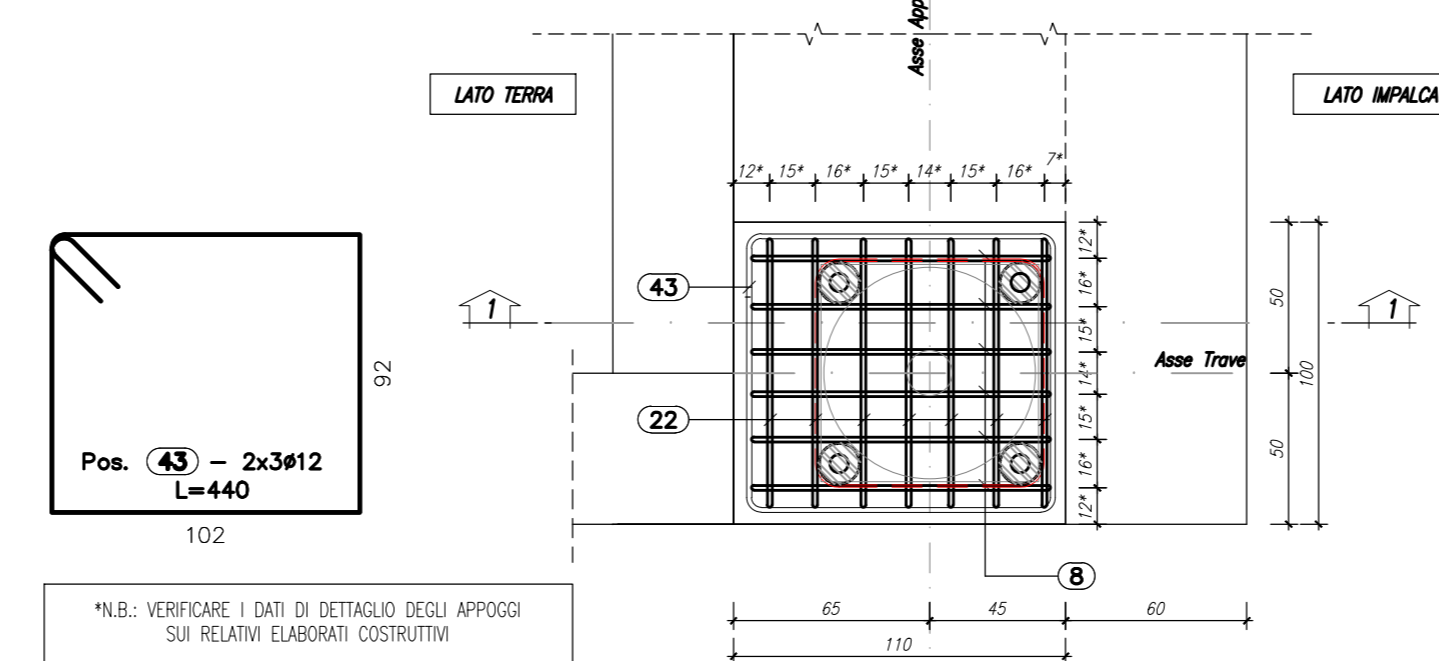

ARMATURA BAGGIOLO
SEZIONE
1-1
SCALA 1:25

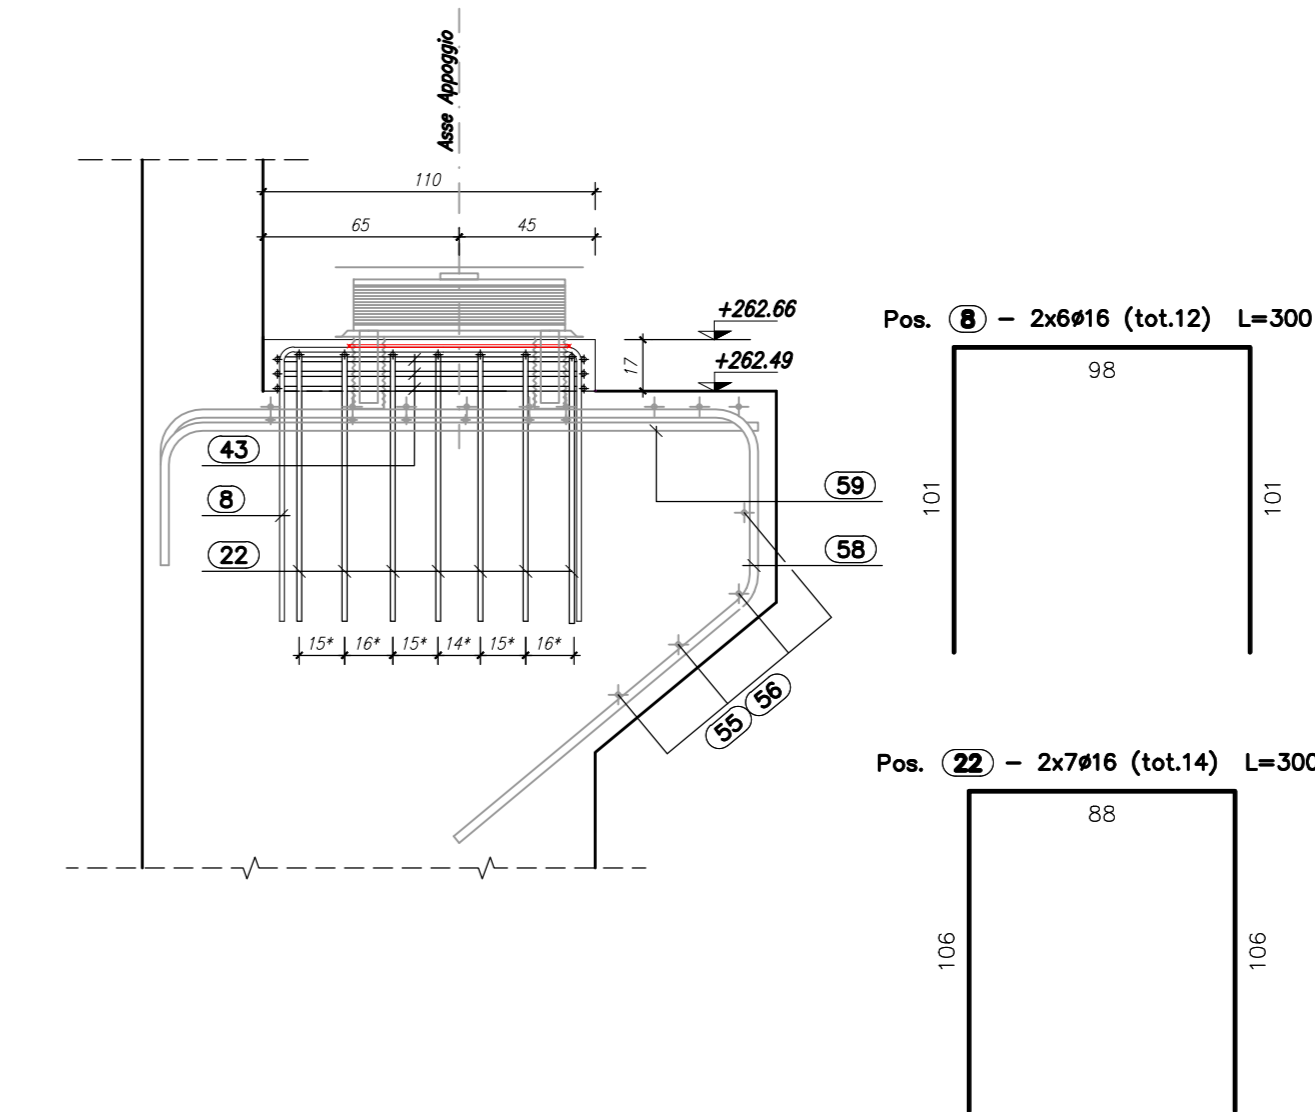

N.B.: PER LA TABELLA MATERIALI SI RIMANDA ALL'ELABORATO SPECIFICO

REV	DATA	DESCRIZIONE MODIFICA

N.B.: LA TAVOLA SOSTITUISCE QUELLA RELATIVA AL CODICE [] DEL PROGETTO ESECUTIVO

COLLEGAMENTO AUTOSTRADALE
DALMINE - COMO - VARESE - VALICO DEL BAGGIOLO E OPERE AD ESSO CONNESSE
CODICE CUP F1100000270001
TRATTE B1, B2, C, D, TRVA13-14, GREENWAY
AS BUILT
OPERE D'ARTE MINORI
CAVALCAVIA
CAVALCAVIA VIABILITA' SECONDARIA - VIA G. CARDUCCI
ARMATURA SPALLA A - TAV 1/2

STRABAG **MALTAURO** **STRABAG**

DATA	DESCRIZIONE	REV	PROGETTISTA - PROGETTO ESECUTIVO DI DETTAGLIO
08/06/2018	Emesso	1	STRABAG


RESPONSABILE DI PROGETTO ED INCARICATO DELL'INTEGRAZIONE FRA LE VARE: Ing. Alberto Caracini

REDAZIONE: Peruzzi
VERIFICATO: Di Lilo
APPROVATO: Possati