
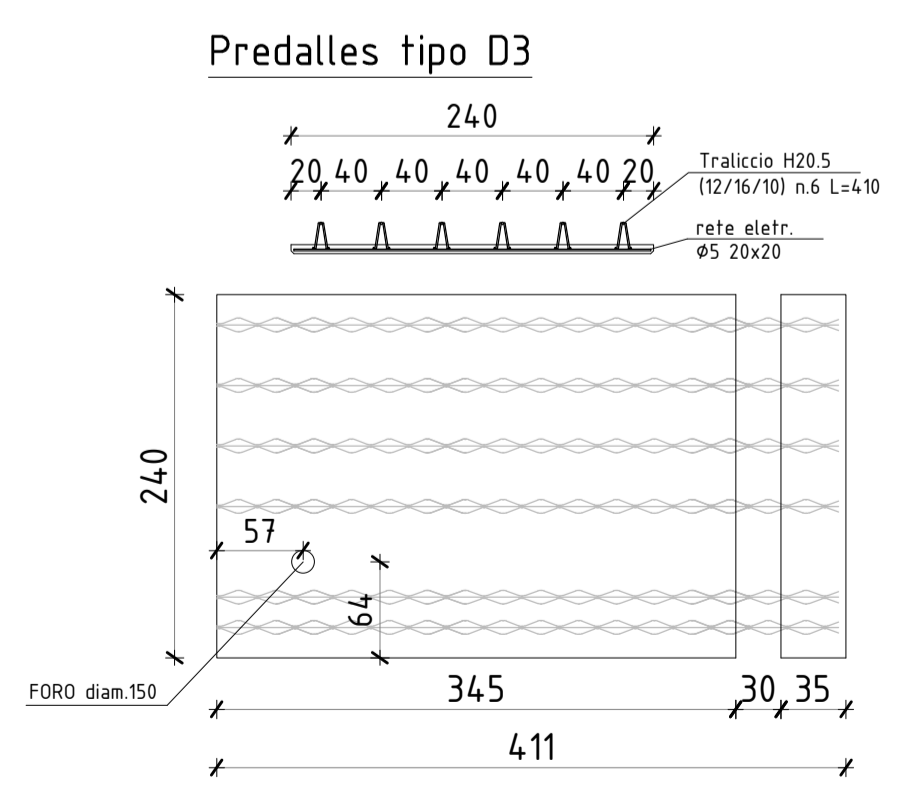
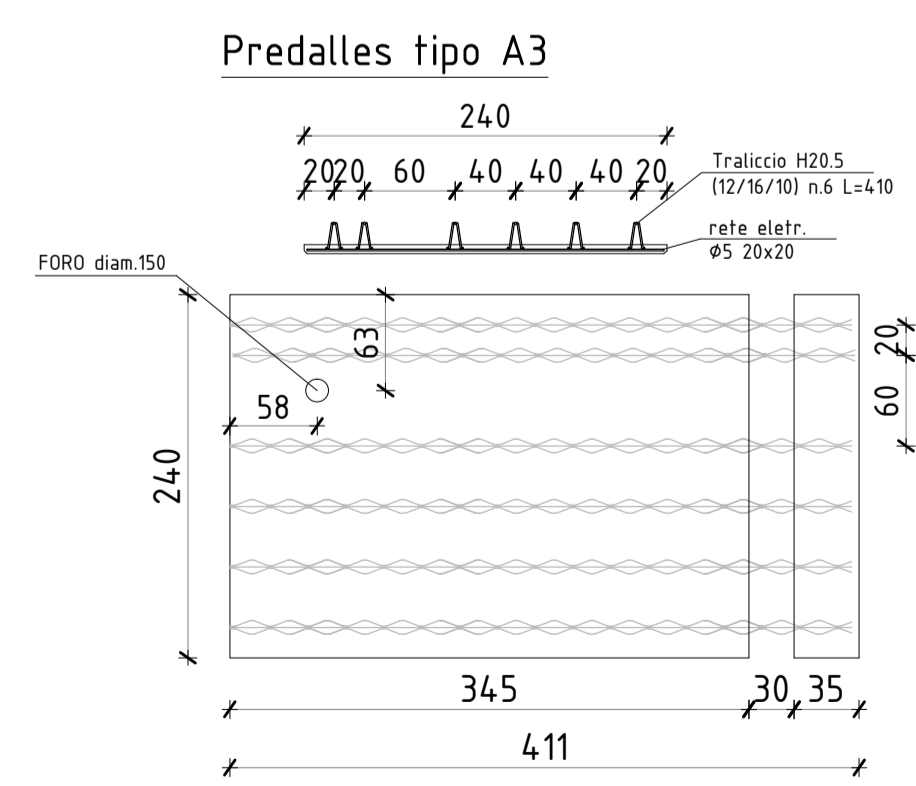
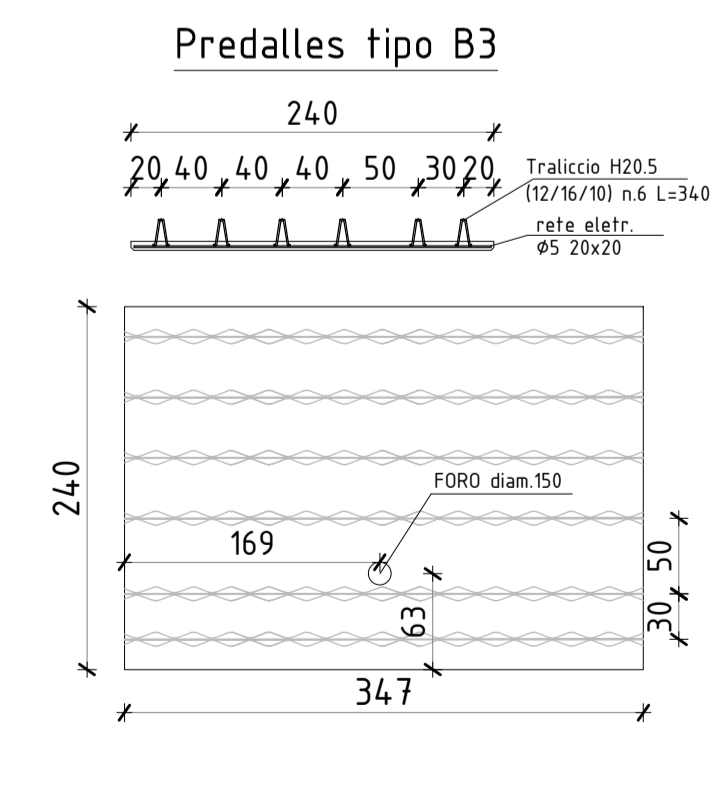
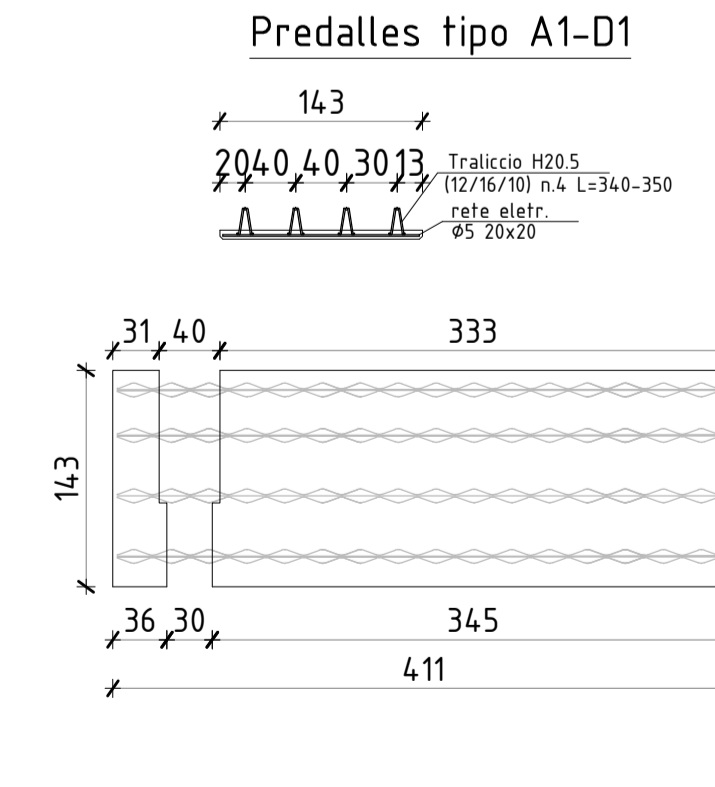
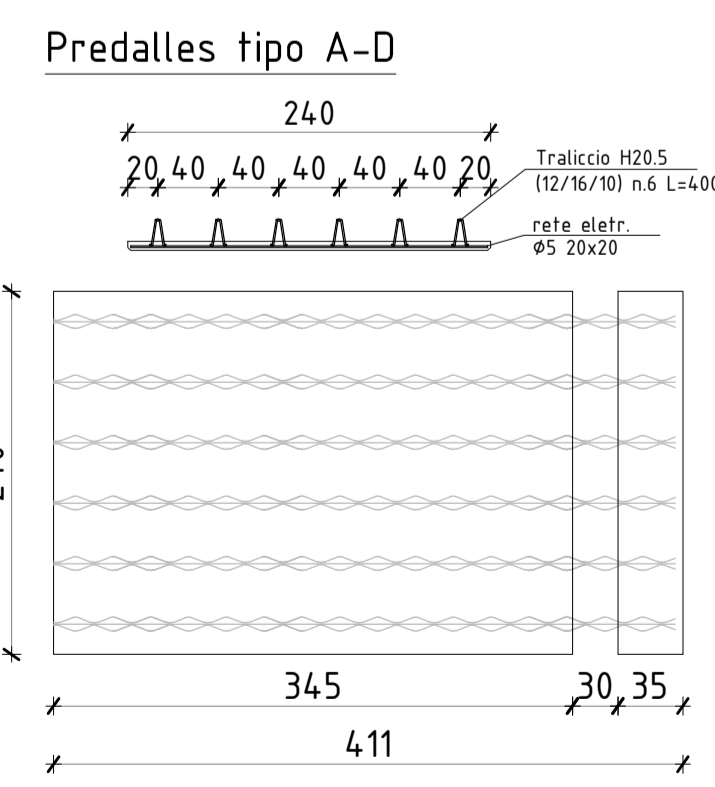
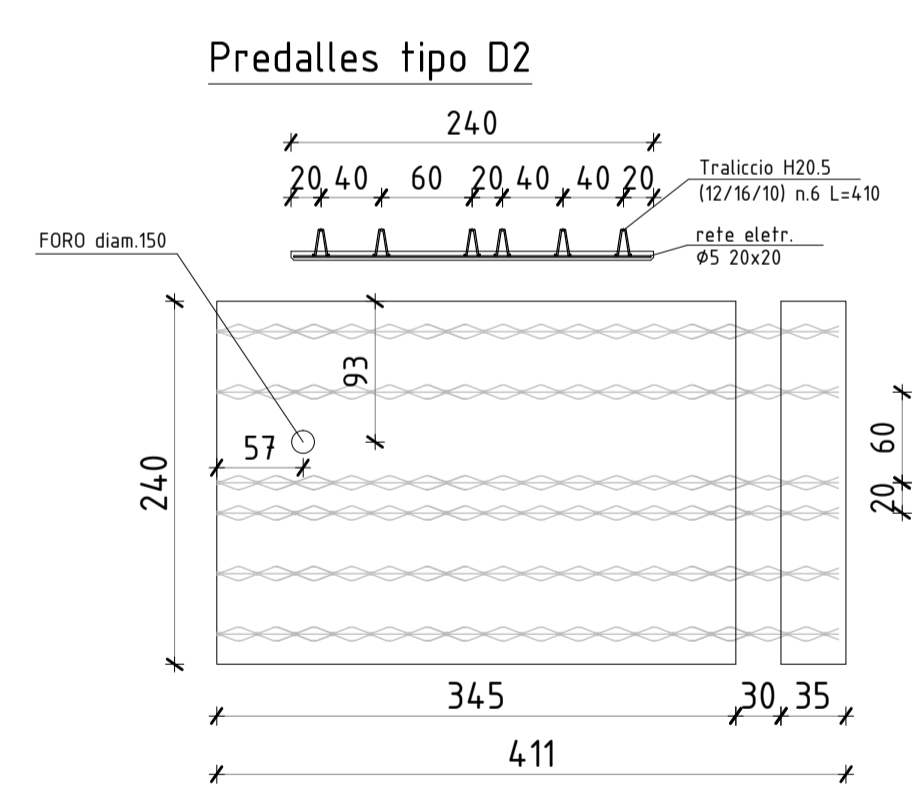
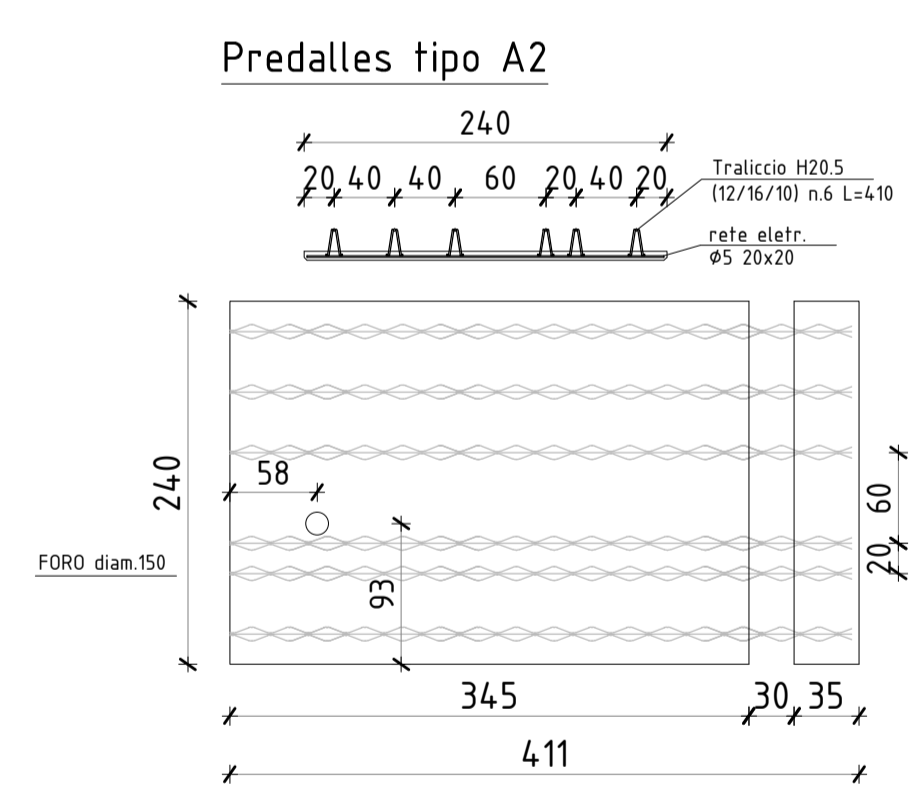
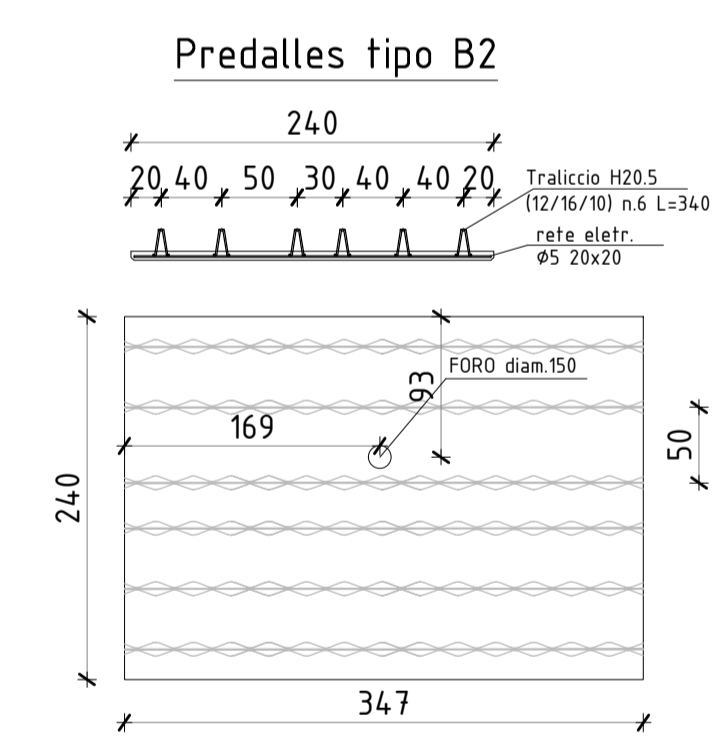
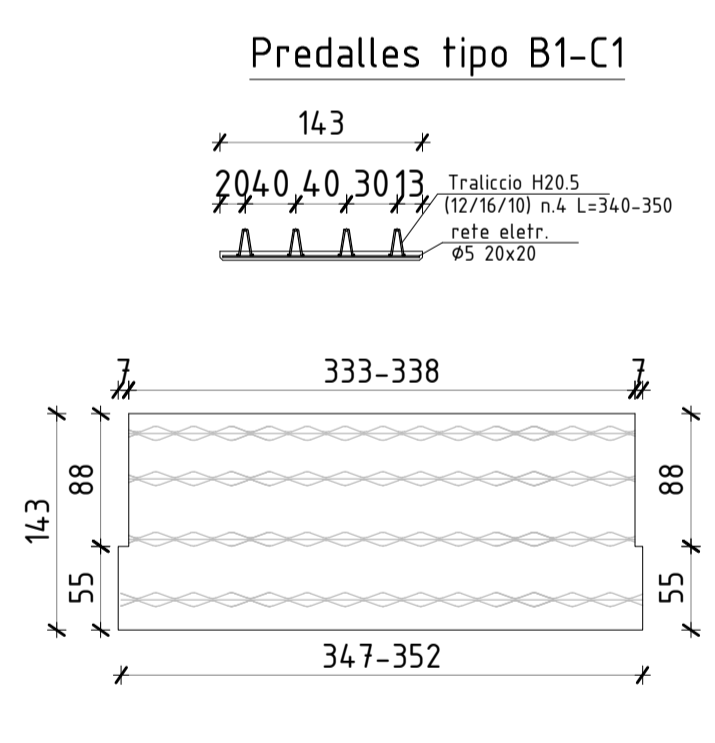


**Note esplicative sui materiali**  
 CALCESTRUZZO:  
 - Rck > 40 Mpa (~400 Kg/cmq.)XC4  
 ACCIAIO:  
 -B450C (sigma amm. ~2600 Kg/cmq.)

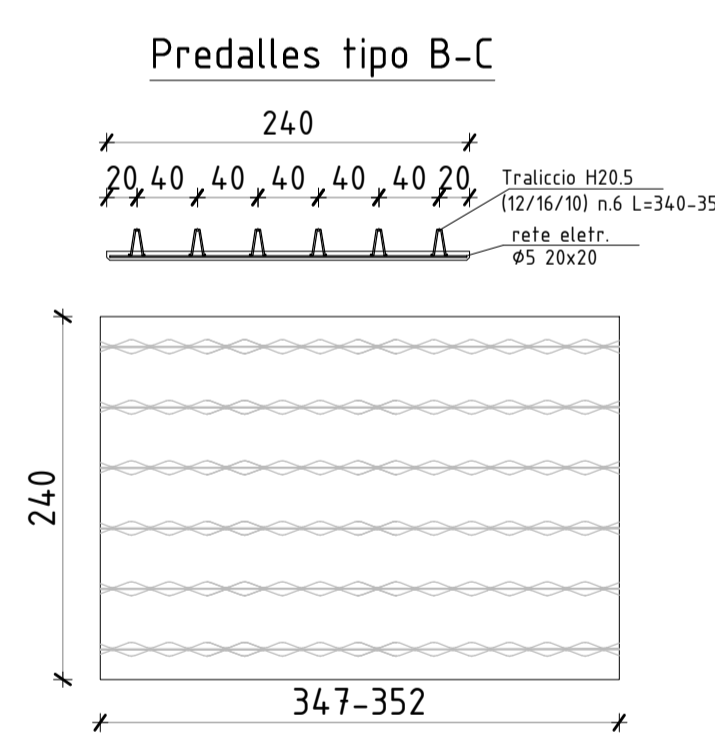

MATRICE DI REVISIONE

REV	DATA	DESCRIZIONE MODIFICA

N.B.: LA TAVOLA SOSTITUISCE QUELLA RELATIVA AL CODICE  DEL PROGETTO ESECUTIVO

**COLLEGAMENTO AUTOSTRADALE DALMINE - COMO - VARESE - VALICO DEL GAGGIOLO E OPERE AD ESSO CONNESSE**  
 CODICE C.I.U.P. F118000027007

**TRATTE B1, B2, C, D, TRVA13+14, GREENWAY**  
**AS BUILT**  
 TRATTA B1  
 OPERE D'ARTE MINORI  
 CAVALCAVIA  
 CAVALCAVIA VIABILITA' SECONDARIA - VIA G. CARDUCCI  
 CARPENTERIA E ARMATURA PREDALLES

FASE PROGETTUALE	LOTTO	ZONA	OPERA	TRATTO D'OPERA	AMBITO	TIPO ELABORAZIONE	PROGRESSIVO	REVISIONE
A	1	07	CV005	0	CA	006	FF	REVISIONE

Scale: 1:50

IDENTIFICAZIONE ELABORATO	IMPRESA
CODICE PROGETTO: F001078 WBS	RAGGRUPPAMENTO TEMPORANEO IMPRESE:
Mandatario: STRABAG A.G.	Mandatario: GLF Grandi Lavori Fincoart S.p.A.
Mandatario: Impresa costruzioni Giuseppe Maltauro S.p.A.	Mandatario coprente: STRABAG S.p.A.

Scale: 1:50

DATA	DESCRIZIONE	REV	PROGETTISTA - PROGETTO ESECUTIVO DI DETTAGLIO
03/05/2015	Emissione	1	RAGGRUPPAMENTO TEMPORANEO PROGETTISTI:
			Mandatario: 3TI PROGETTI ITALIA
			Mandatario: GP
			Mandatario: M
			Mandatario: M

**CONCEDENTE**  
 CONCESSORII AUTOSTRADALI LOMBARDE

**CONCESSIONARIO**  
 Direzione Tecnica:  
 Ing. Enrico Anzi  
 Referente Tecnico:  
 Arch. Giovanni Cantù

**APPROVATO**  
 Il Direttore dei Lavori:  
 Ing. Francesco Donatoni

**RESPONSABILE DI PROGETTO ED INCARICATO DELL'INTEGRAZIONE FRA LE VARIE PRESTAZIONI:**  
 Ing. Alberto Cecchini

**ELABORAZIONE PROGETTUALE**  
 PROGETTISTA:  
 3TI PROGETTI ITALIA S.p.A.

**STI ITALIA S.p.A.**  
 DIRETTORE TECNICO  
 Ing. Stefano Luca Possati  
 Ordine degli Ingegneri  
 Provincia di Roma n. 20809

Redatto: Penci  
 Verificato: Di Iulo  
 Approvato: Possati