



SEZIONE TRASVERSALE IN ASSE APPOGGIO
SPALLA A
SCALA 1:25

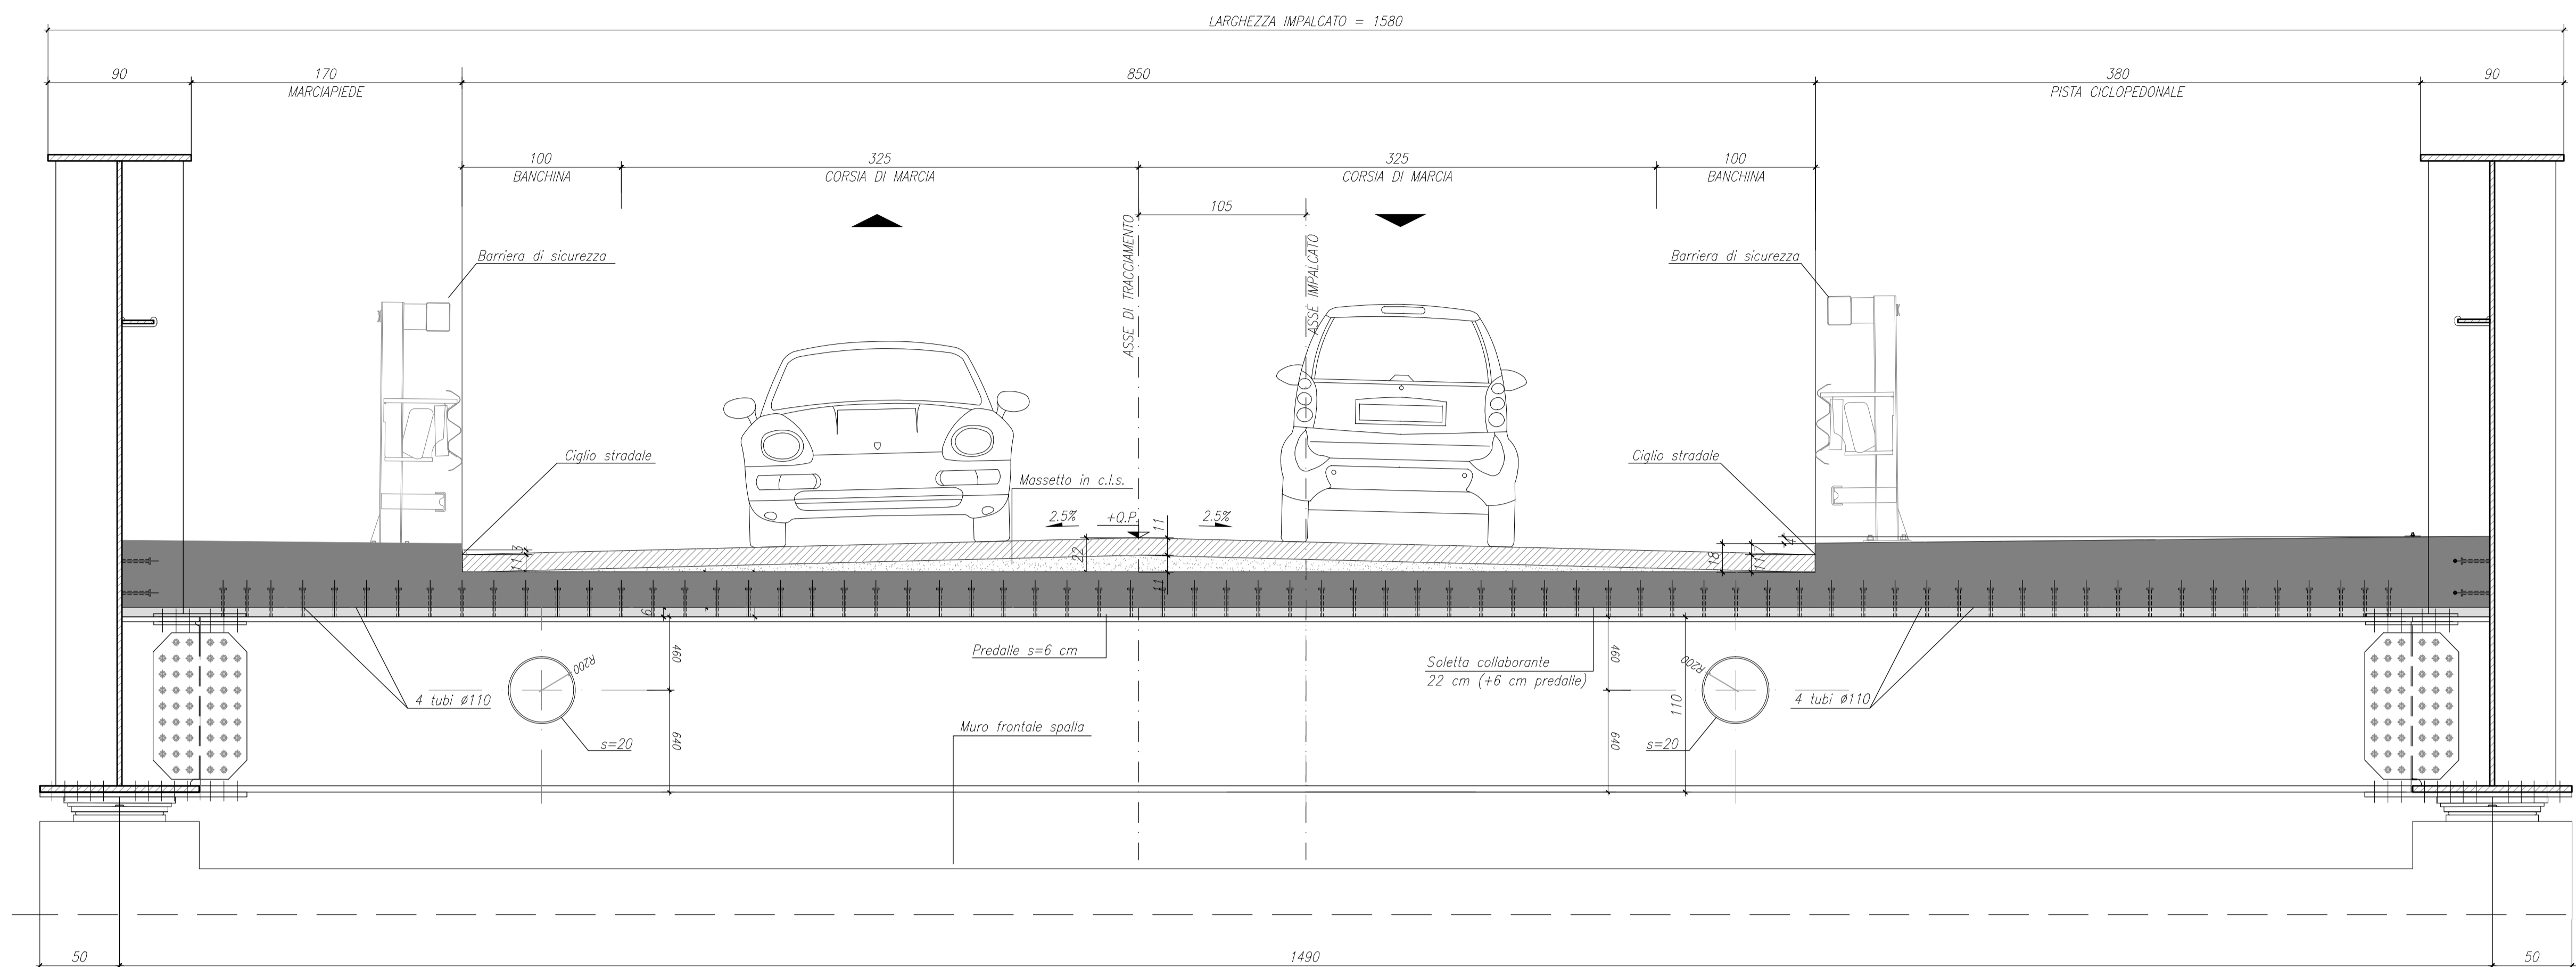

N.B.: PER LA TABELLA MATERIALI SI RIMANDA ALL'ELABORATO SPECIFICO

SEZIONE TRASVERSALE IN ASSE APPOGGIO
SPALLA B
SCALA 1:25

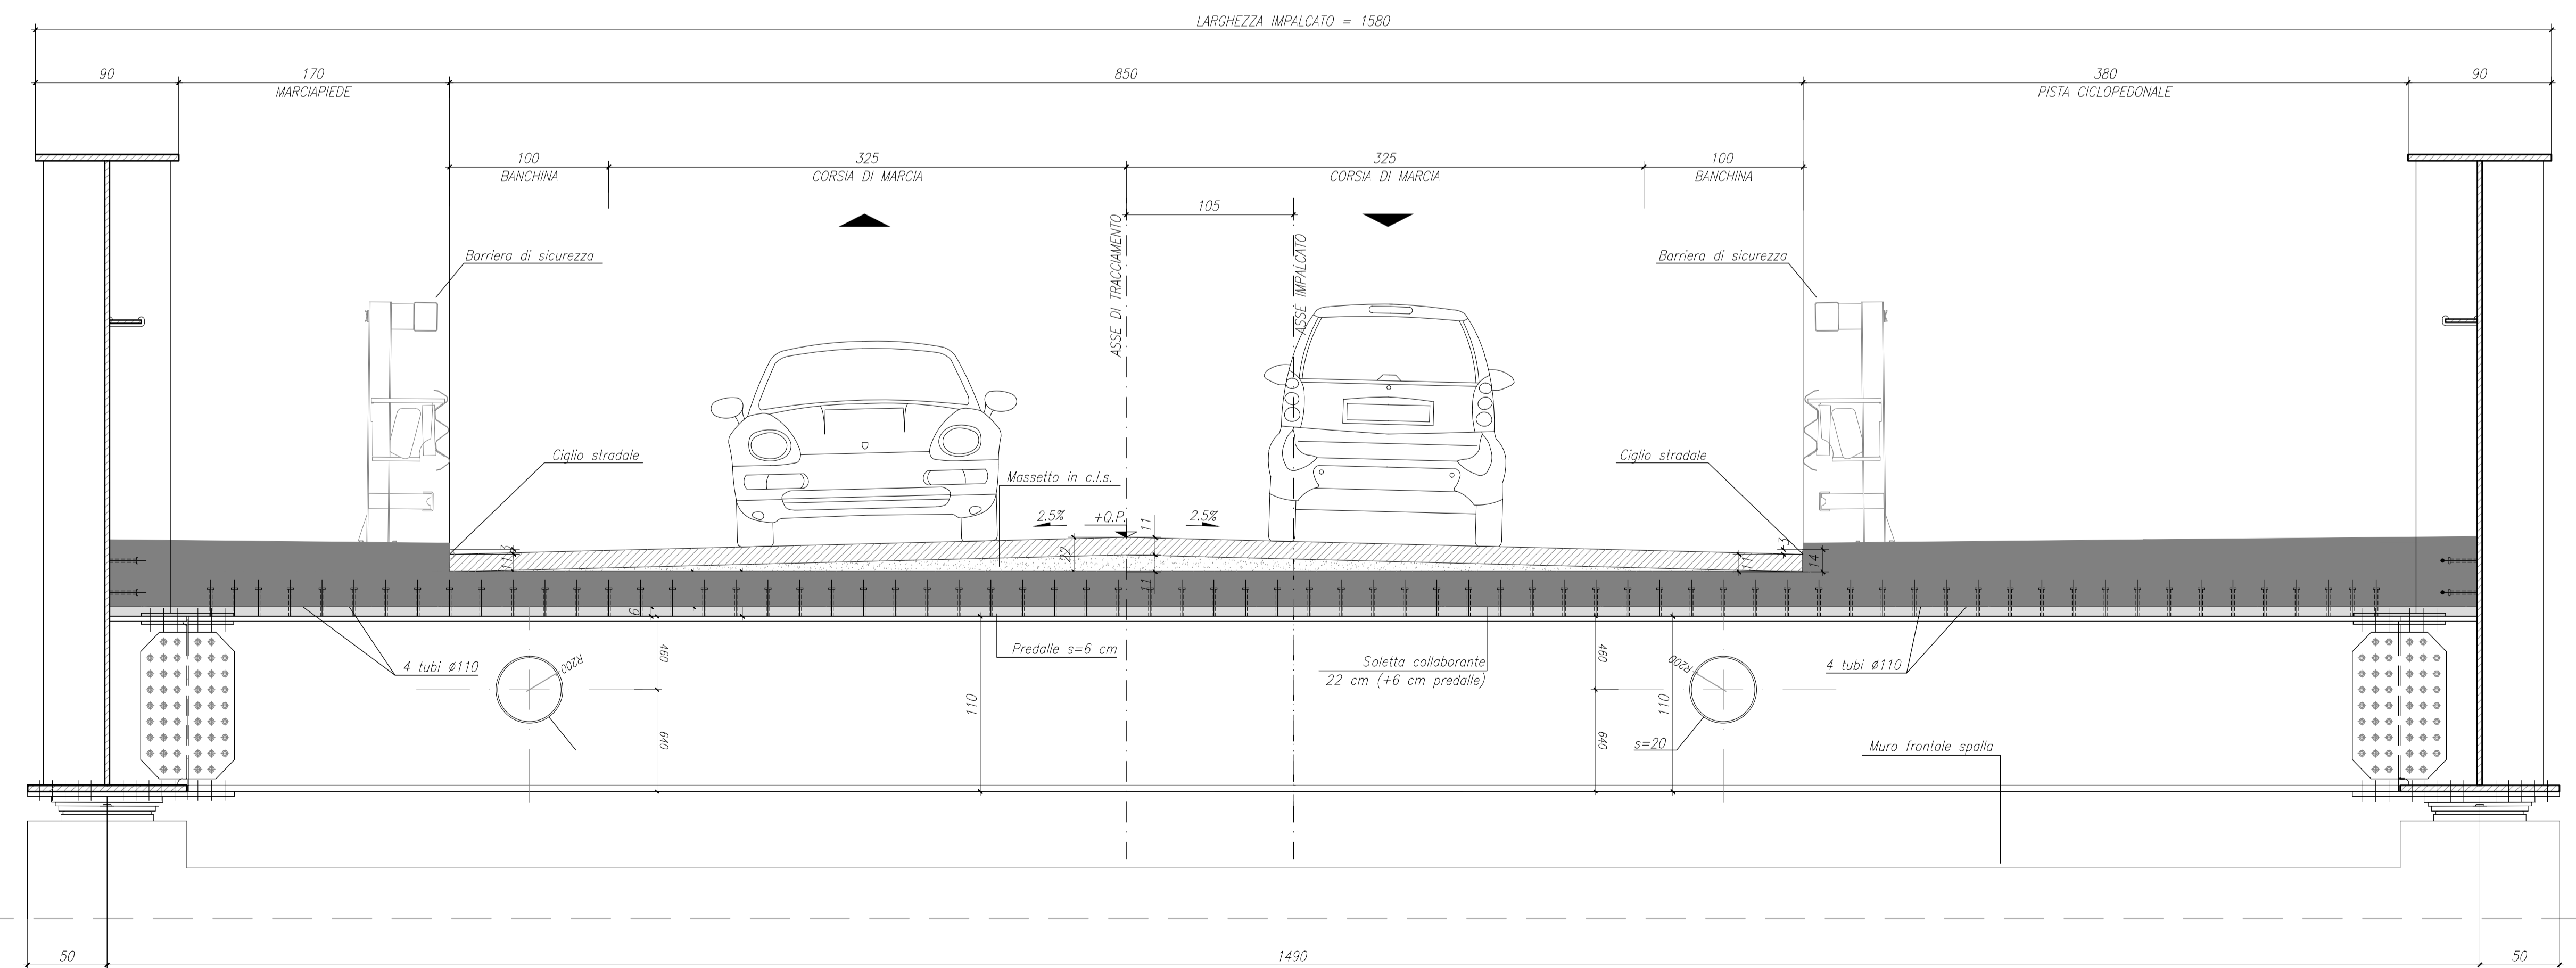

MATRICE DI REVISIONE

REV	DATA	DESCRIZIONE MODIFICA

N.B.: LA TAVOLA SOSTITUISCE QUELLA RELATIVA AL CODICE [] DEL PROGETTO ESECUTIVO

CONCESSIONARI AUTOSTRADALI LOMBARDE

COLLEGAMENTO AUTOSTRADE DALMINE - COMO - VARESE - VALICO DEL GAGGIOLO E OPERE AD ESSO CONNESSE
CODICE C.U.P. F119060027007

TRATTE B1, B2, C, D, TRVA13+14, GREENWAY
AS BUILT
TRATTA B1
OPERE D'ARTE MINORI
CAVALCAVIA
CAVALCAVIA VIABILITA' SECONDARIA - VIA G. CARDUCCI
SEZIONI TRASVERSALI IN ASSE APPOGGIO

FASCE PROGETTUALI		RAGGRUPPAMENTO TEMPORANEO IMPRESE	
LOTTO	ZONA	IMPRESA	REVISIONE
A	1	STRABAG	01

Scalab: 1:50

DATA	DESCRIZIONE	REV	PROGETTISTA - PROGETTO ESECUTIVO DI DETTAGLIO
10/09/2015	Emissione	E	RAGGRUPPAMENTO TEMPORANEO PROGETTISTI:

CONCEDENTE: CONCESSIONARI AUTOSTRADALI LOMBARDE


PROGETTISTA: 3TI PROGETTI ITALIA S.p.A.

APPROVATO: Direttore dei Lavori: Ing. Francesco Donnicci

RESPONSABILE DI PROGETTO ED INCARICATO DELL'INTEGRAZIONE FRA LE VARIE PRESTAZIONI: Ing. Alberto Cecchini

ELABORAZIONE PROGETTUALE: PROGETTISTA: 3TI PROGETTI ITALIA S.p.A.

3TI ITALIA S.p.A. DIRETTORE TECNICO: Ing. Stefano Inza Pasaniti, Ordine degli Ingegneri Provincia di Roma n. 20809

Redatto: Di Sarzo, Verificato: Di Iullo, Approvato: Possati