



Pos. (20) - 1Ø16/20 (tot.39) L=685    Pos. (21) - 1Ø16/20 (tot.39) L=1200    Pos. (22) - 1Ø16/20 (tot.39) L=1200    Pos. (23) - 1Ø16/20 (tot.39) L=1200    Pos. (24) - 1Ø16/20 (tot.39) L=1200    Pos. (25) - 1Ø16/20 (tot.39) L=685

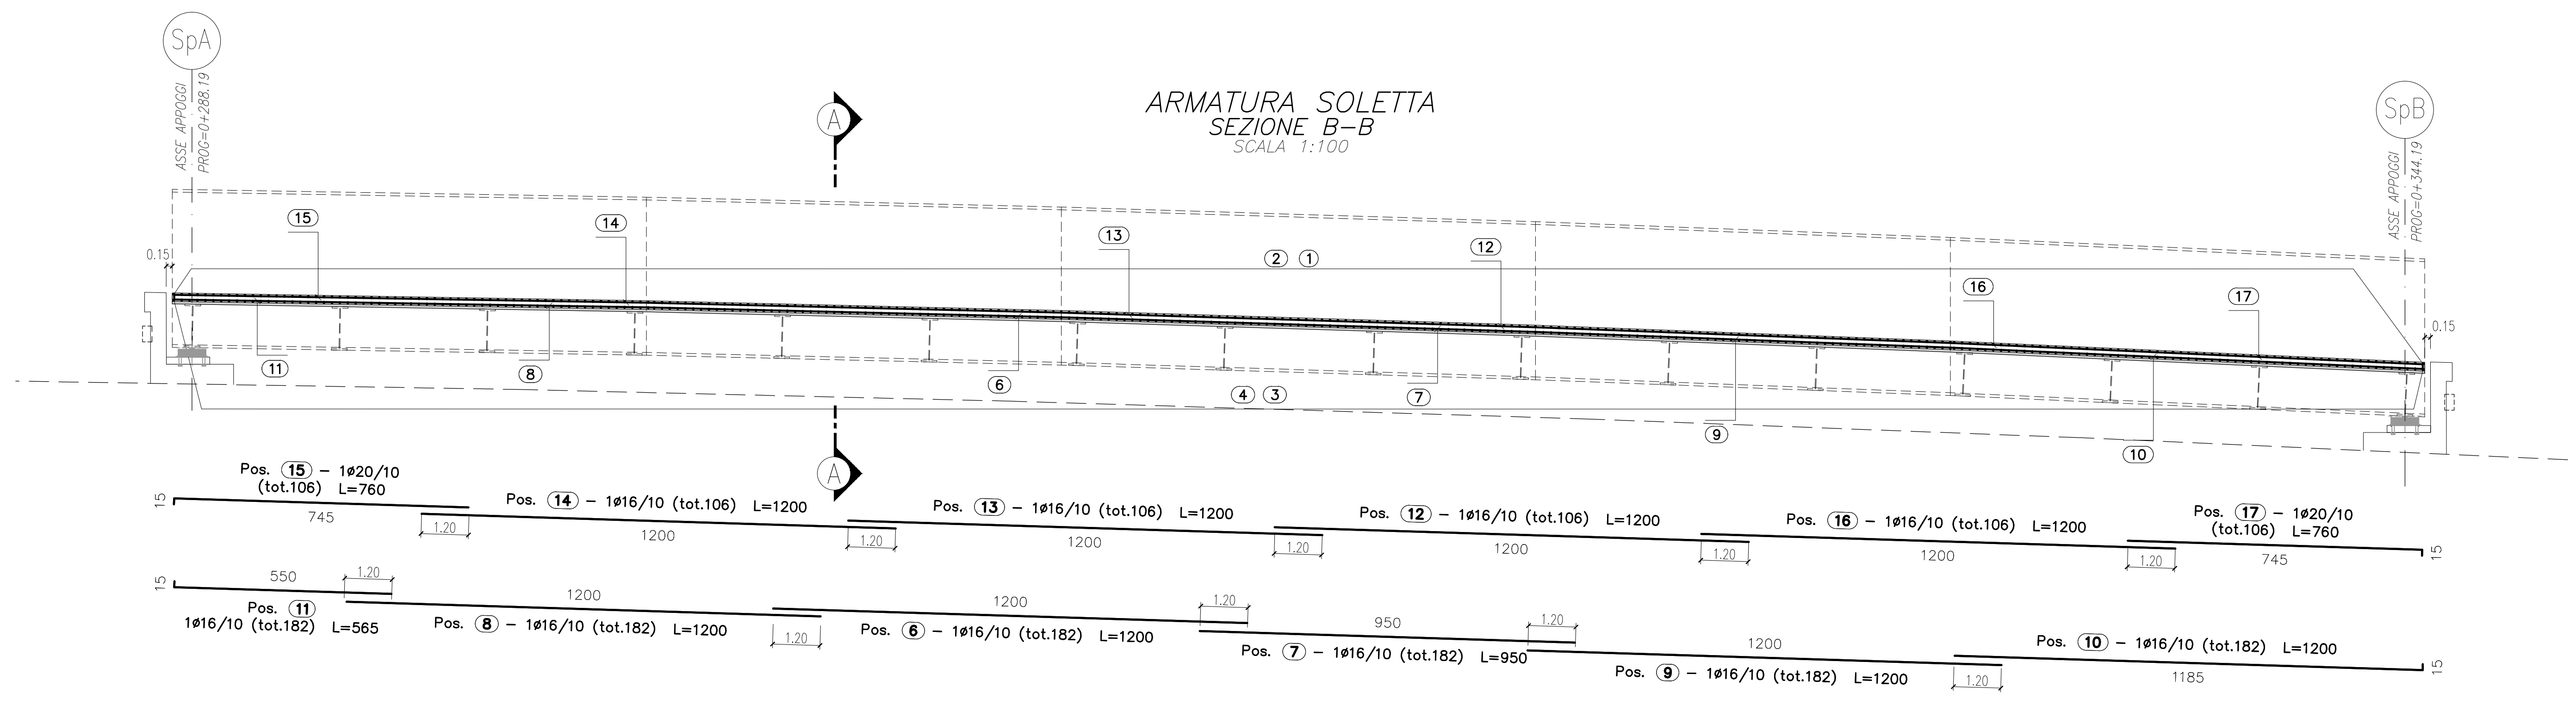

Pos. (15) - 1Ø20/10 (tot.106) L=760    Pos. (14) - 1Ø16/10 (tot.106) L=1200    Pos. (13) - 1Ø16/10 (tot.106) L=1200    Pos. (12) - 1Ø16/10 (tot.106) L=1200    Pos. (16) - 1Ø16/10 (tot.106) L=1200    Pos. (17) - 1Ø20/10 (tot.106) L=760

Pos. (11) - 1Ø16/10 (tot.182) L=565    Pos. (8) - 1Ø16/10 (tot.182) L=1200    Pos. (6) - 1Ø16/10 (tot.182) L=1200    Pos. (7) - 1Ø16/10 (tot.182) L=950    Pos. (9) - 1Ø16/10 (tot.182) L=1200    Pos. (10) - 1Ø16/10 (tot.182) L=1200

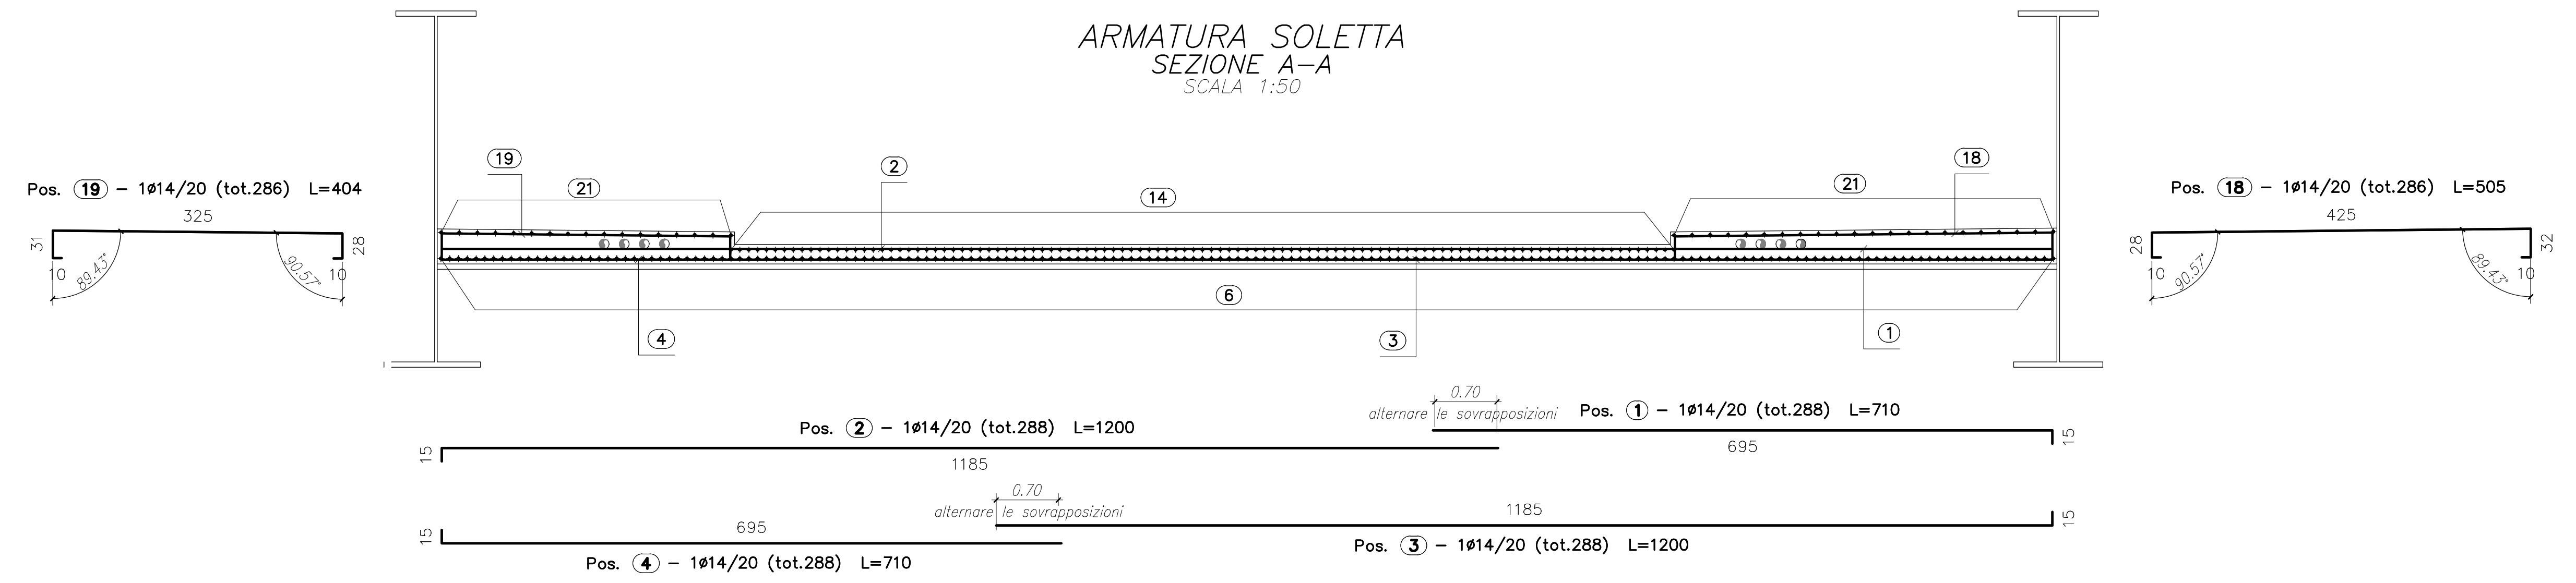

Pos. (19) - 1Ø14/20 (tot.286) L=404    Pos. (18) - 1Ø14/20 (tot.286) L=505

Pos. (2) - 1Ø14/20 (tot.288) L=1200    Pos. (1) - 1Ø14/20 (tot.288) L=710

Pos. (4) - 1Ø14/20 (tot.288) L=710    Pos. (3) - 1Ø14/20 (tot.288) L=1200

N.B.: LA POSIZIONE (5) E' INUTILIZZATA

N.B.: PER LA TABELLA MATERIALI SI RIMANDA ALL'ELABORATO SPECIFICO

MATRICE DI REVISIONE		
REV	DATA	DESCRIZIONE MODIFICA

N.B.: LA TAVOLA SOSTITUISCE QUELLA RELATIVA AL CODICE E DEL PROGETTO ESECUTIVO

CONCESSIONE AUTOSTRADALI LOMBARDE

**COLLEGAMENTO AUTOSTRADE DALMINE - COMO - VARESE - VALICO DEL GAGGIOLO E OPERE AD ESSI CONNESSE**  
CODICE C.U.P. F118600027007

**TRATTE B1, B2, C, D, TRVA13+14, GREENWAY**

**AS BUILT**

**TRATTA B1**  
OPERE D'ARTE MINORI  
CAVALCAVIA  
CAVALCAVIA VIABILITA' SECONDARIA - VIA XXV APRILE  
ARMATURA SOLETTA IMPALCATO

<b>IDENTIFICAZIONE ELABORATO</b> CODICE PROGETTO: F00107B	<b>IMPRESA</b> <b>RAGGRUPPAMENTO TEMPORANEO IMPRESE:</b> Mandatario: STRABAG A.G. Mandatario: GLF Grandi Lavori Fincosit S.p.A. Mandatario: Impresa costruzioni Giuseppe Maltauro S.p.A. Mandatario cooptato: STRABAG S.p.A.
<b>FASE PROGETTUALE</b> LAVORO ZONA OPERA TRATTO D'OPERA AMBITO TIPO ELABORATO PROGRESSIVO REVISIONE	<b>STRABAG</b> <b>GLF</b> <b>IMPRESA COSTRUZIONI GIUSEPPE MALTAURO S.p.A.</b> <b>STRABAG</b>
<b>DATA</b> Dicembre 2015 - Emissione	<b>PROGETTISTA - PROGETTO ESECUTIVO DI DETTAGLIO</b> Mandatario: 3TI PROGETTI ITALIA S.p.A. Mandatario: GP Progettazione e Costruzioni S.p.A. Mandatario: 3TI PROGETTI ITALIA S.p.A.
<b>CONCEDENTE</b> CONCESSIONARI AUTOSTRADALI LOMBARDE	<b>RESPONSABILE DI PROGETTO ED INCARICATO DELL'INTEGRAZIONE FRA LE VARIE PRESTAZIONI:</b> Ing. Alberto Cecchini

Redatto: Pianzi    Verificato: Di Iulio    Approvato: Passati