


CARPENTERIA IMPALCATO
VISTA PIATTABANDA INFERIORE
Scala 1:50

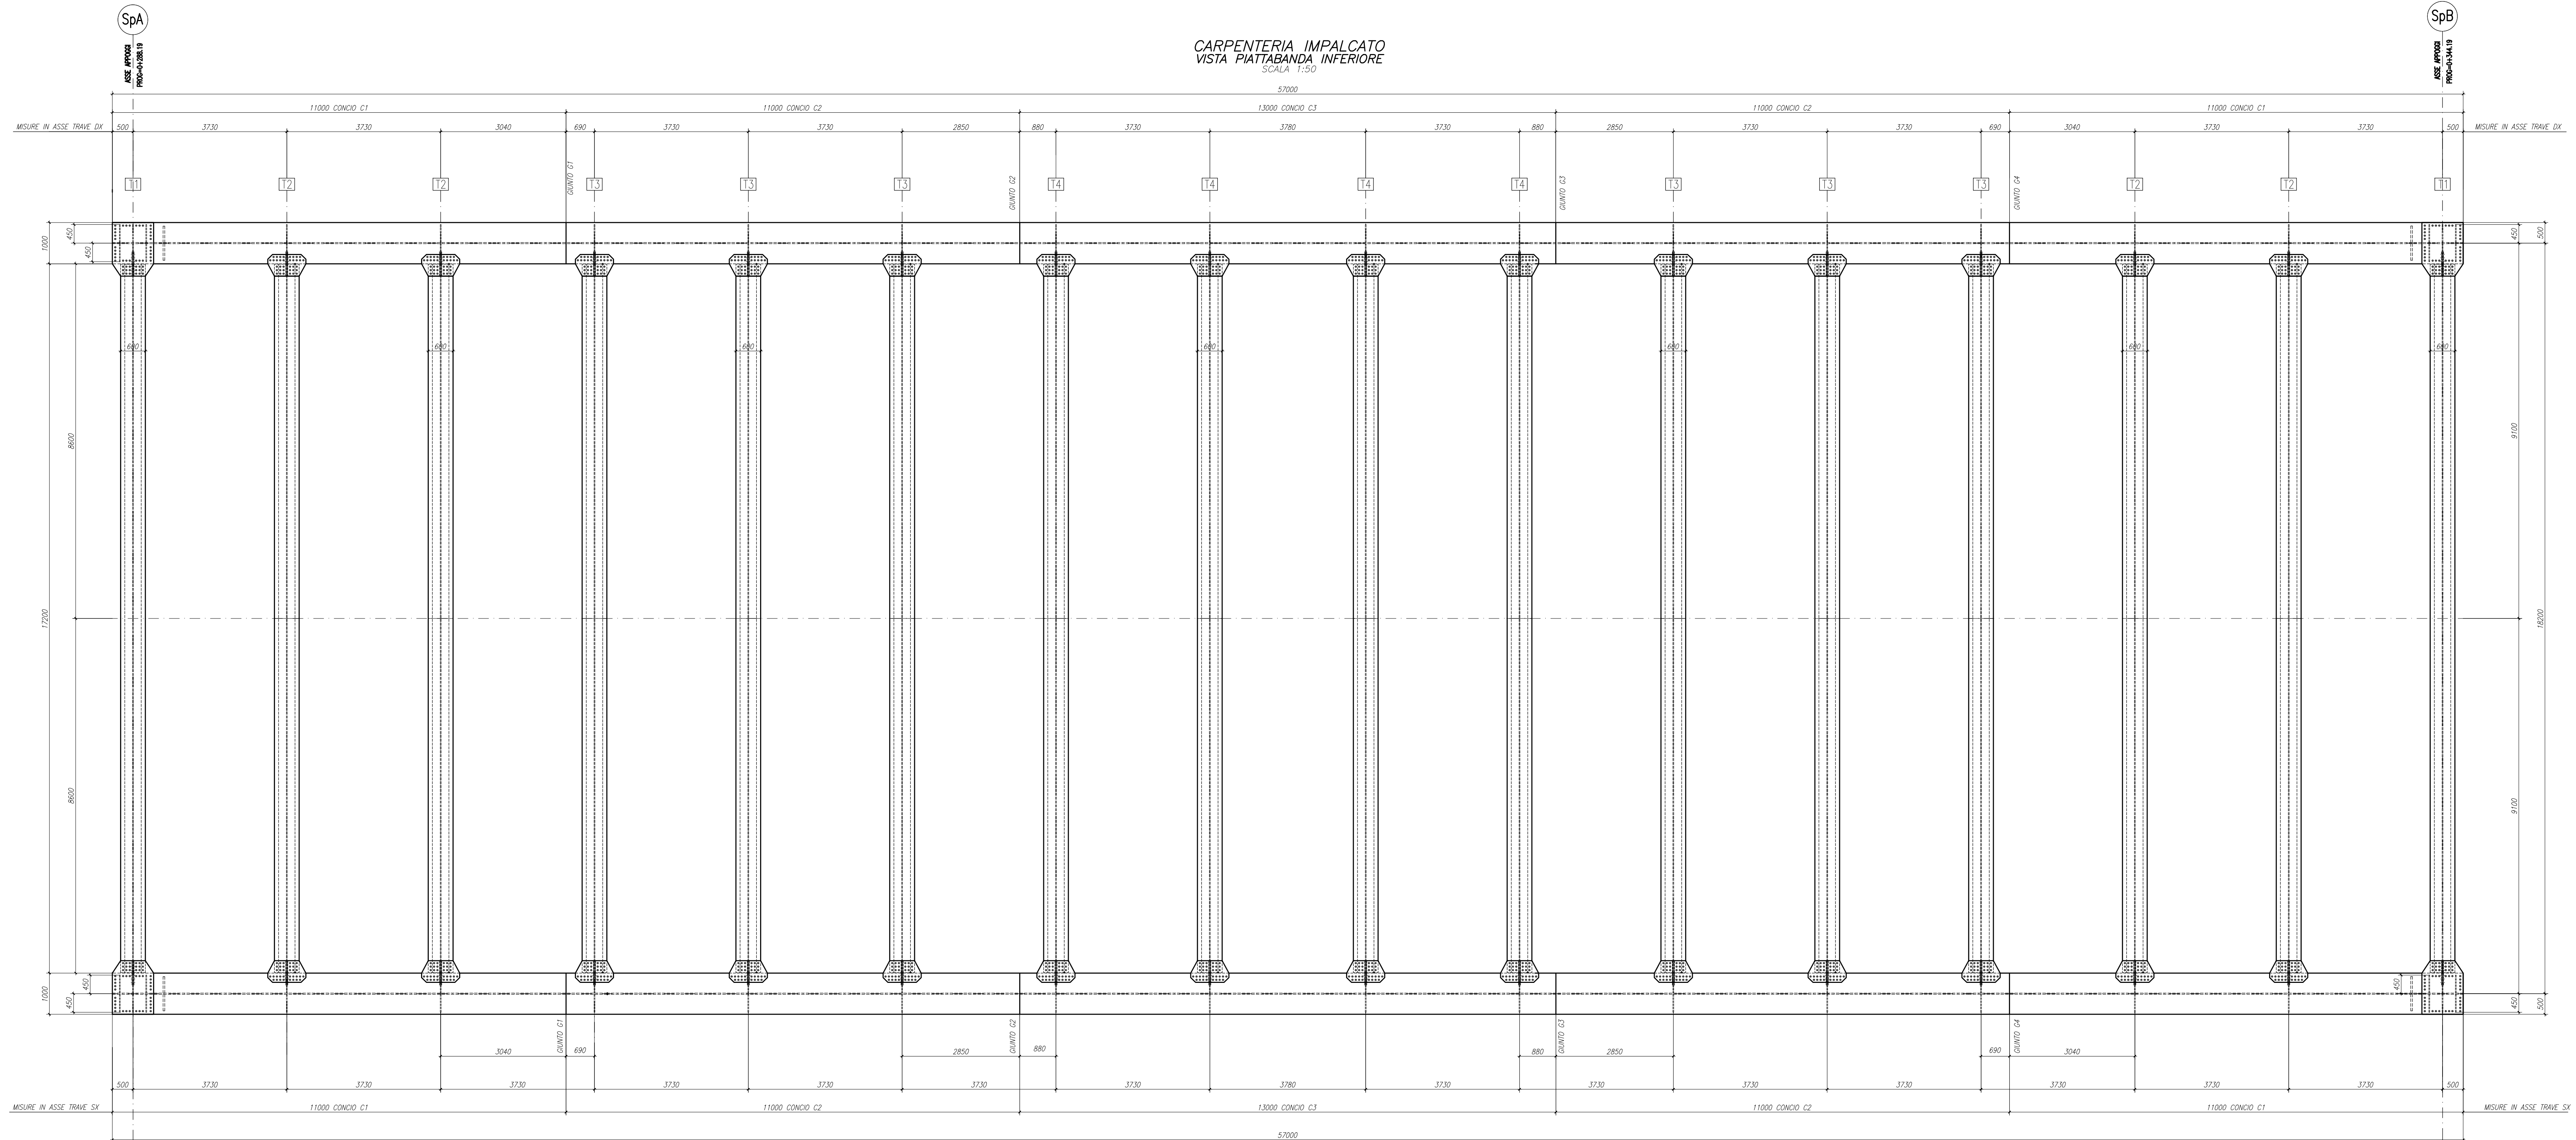

N.B.: PER LA TABELLA MISURE SI RINVIA ALL'ALLEGATO SPECIFICO

REV	DATA	DESCRIZIONE MODIFICA

N.B.: LA TAVOLA SOSTITUISCE QUELLA RELATIVA AL CODICE [] DEL PROGETTO ESECUTIVO

COLLEGAMENTO AUTOSTRADALE
DALMINE - COMO - VARESE - VALICO DEL GAGGIULO E OPERE AD ESSO CONNESSE
CONTRATTO FIDUCIARIO

TRATTE B1, B2, C, D, TRV13+14, GREENWAY
AS BUILT
TRATTA B1
OPERE D'ARTE MINORI
CAVALCAVIA
CAVALCAVIA VIABILITA' SECONDARIA - VIA XXV APRILE
IMPALCATO: PIANTA PIATTABANDA INFERIORE

IDENTIFICAZIONE ELABORATO	IMPRESA
CODICE PROGETTO: F01/1018 AREA PROGETTUALE: WPT LAVORO: IMPALCATO DATA: 01/04/2018 AUTORE: [] VERIFICATO: [] APPROVATO: []	SAGGIORAMENTO TEMPORANEO IMPRESSE: STRABAG A.O. - Impresa coordinatrice Grandi Lavori Finmecc S.p.A. Impresa subcontraenti: Giuseppe Malauri S.p.A.

DATA	DESCRIZIONE	REV	PROGETTISTA - PROGETTO ESECUTIVO IN DETTAGLIO

CONCEDENTE: []

PROGETTISTA: []

VERIFICATO: []

APPROVATO: []

Redatto: D. Saro Verificato: D. Lillo Approvato: Posati