
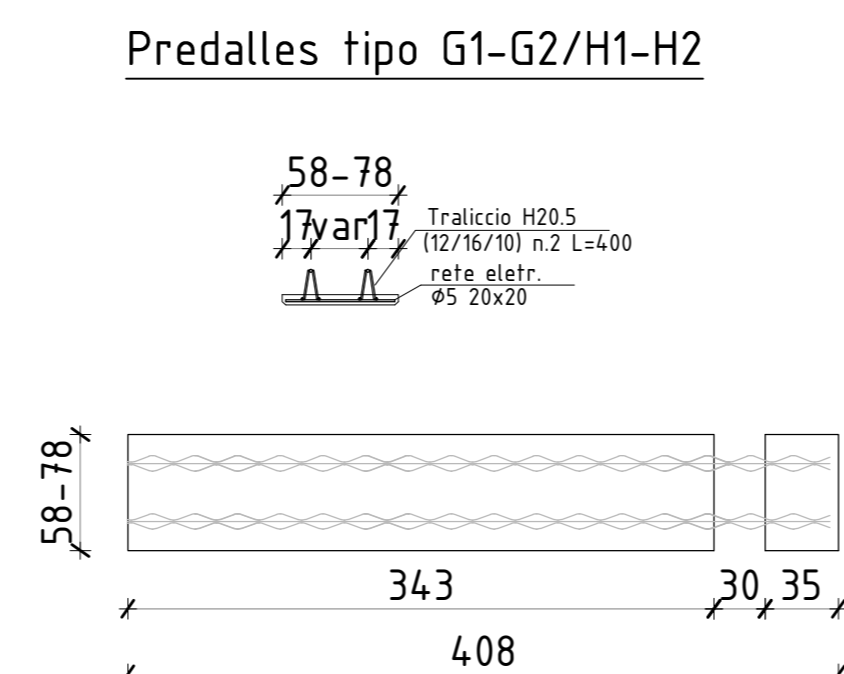
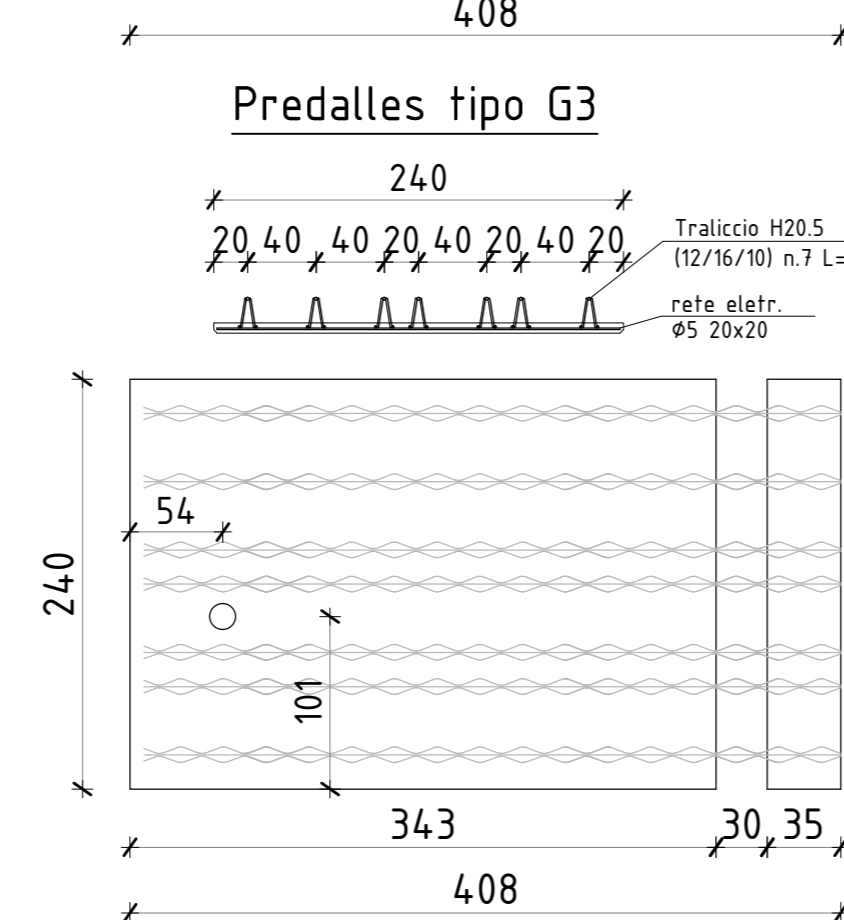
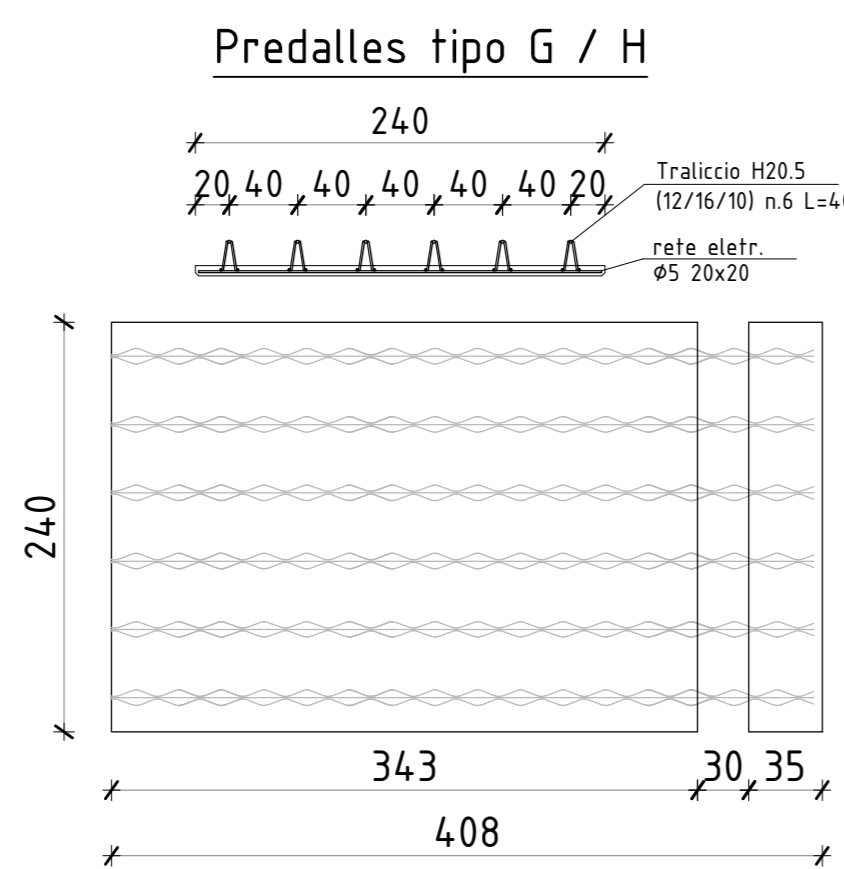
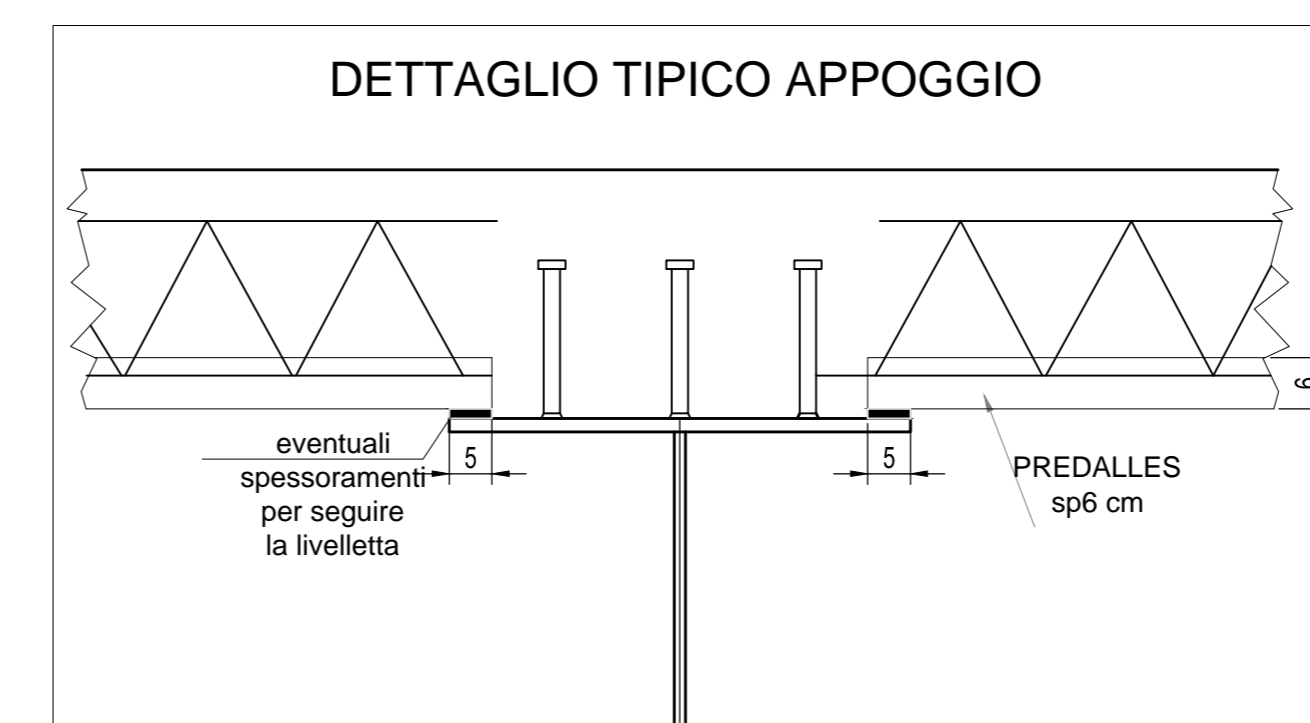
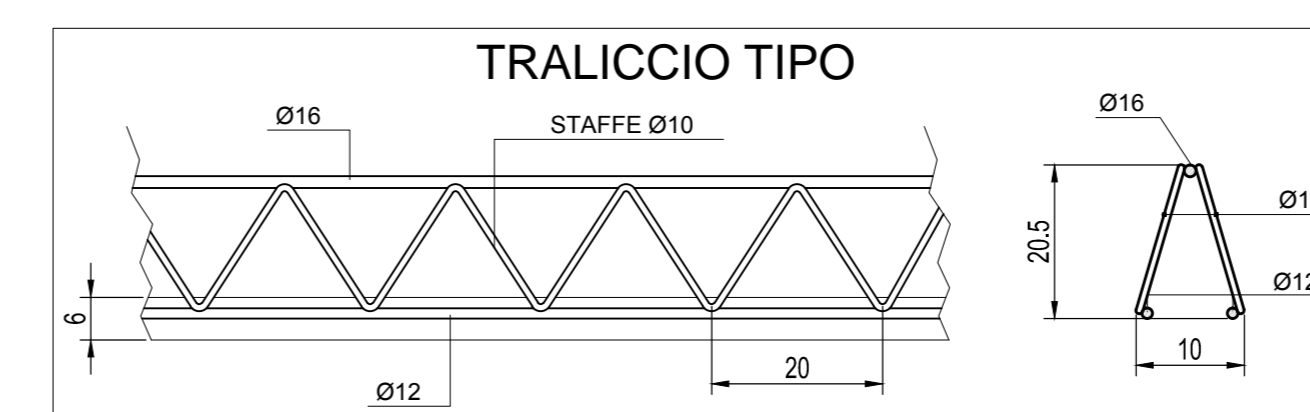
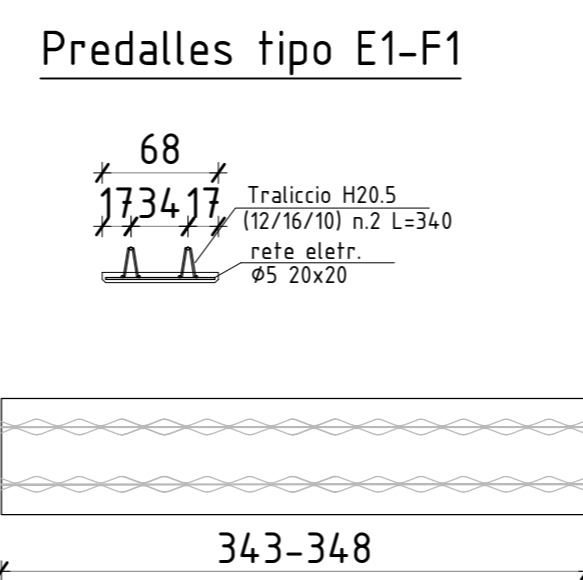
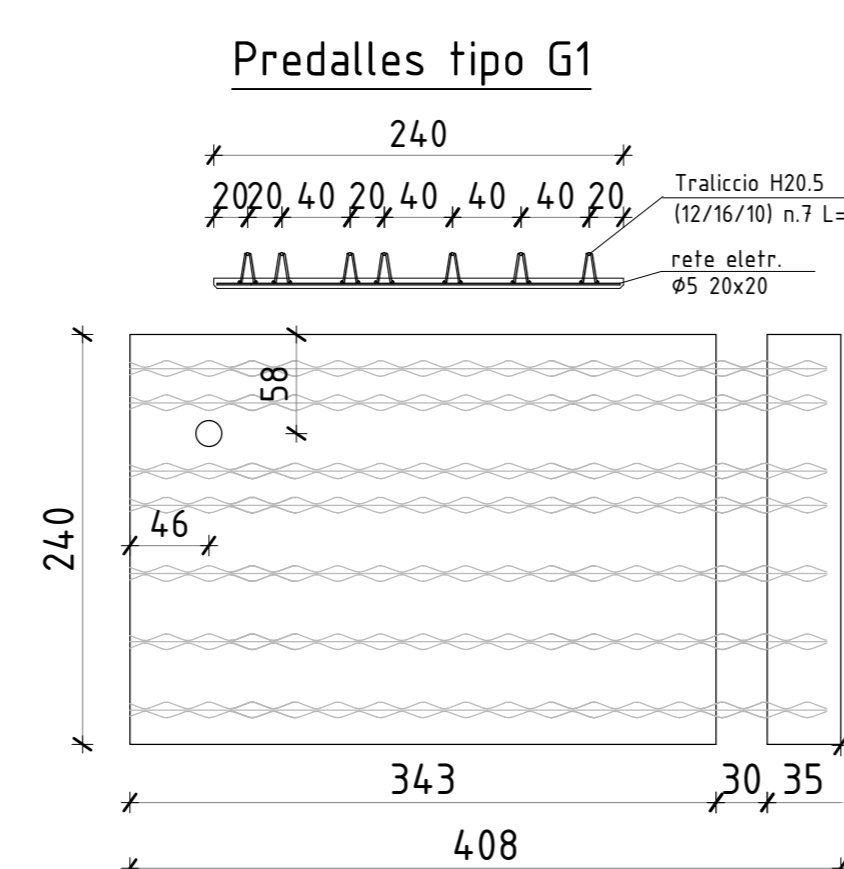


Note esplicative sui materiali
CALCESTRUZZO:
 - Rck > 40 Mpa (~400 Kg/cmq.)XC4
ACCIAIO:
 -B450C (sigma amm. ~2600 Kg/cmq.)

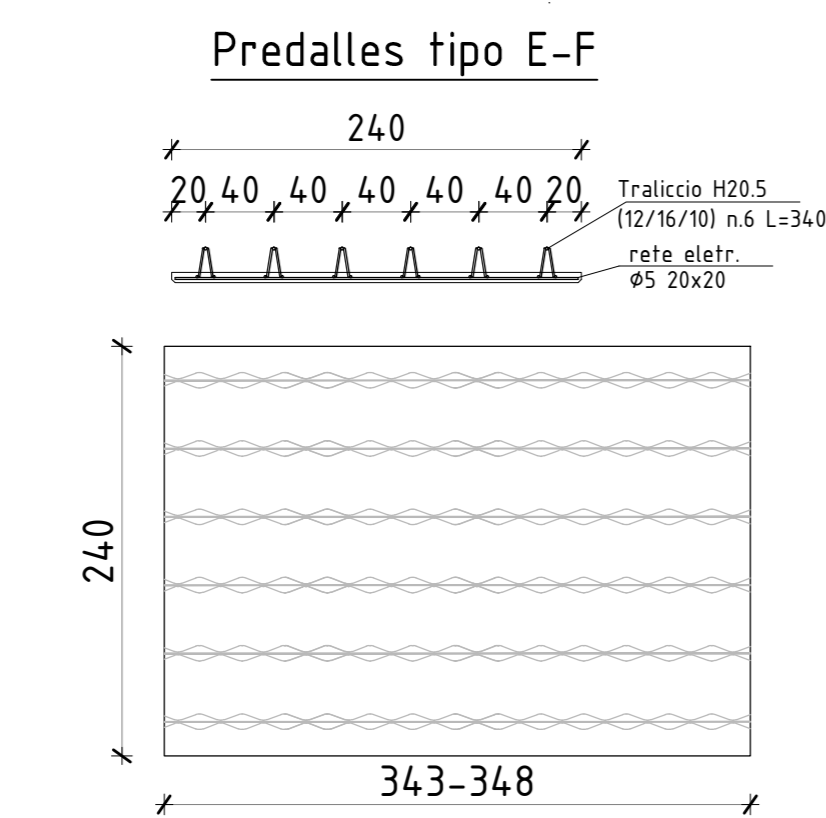

MATRICE DI REVISIONE

REV	DATA	DESCRIZIONE MODIFICA

N.B.: LA TAVOLA SOSTITUISCE QUELLA RELATIVA AL CODICE **E** DEL PROGETTO ESECUTIVO

COLLEGAMENTO AUTOSTRADALE
DALMINE - COMO - VARESE - VALICO DEL GAGGIOLO E OPERE AD ESSO CONNESSE
 CODICE C.U.P. F118060027007

TRATTE B1, B2, C, D, TRVA13+14, GREENWAY
AS BUILT
TRATTA B1
 OPERE D'ARTE MINORI
 CAVALCAVIA
 CAVALCAVIA VIABILITA' SECONDARIA - VIA XXV APRILE
 CARPENTERIA E ARMATURA PREDALLES

FASI PROGETTUALI		IMPRESA	
LOTTO	ZONA	WBS	RAGGRUPPAMENTO TEMPORANEO IMPRESE:
1	B8	CV006	Mandataria: STRABAG A.G. Mandatari: GLF Grandi Lavori Fincantieri S.p.A., Impresa costruzioni Giuseppe Maltauro S.p.A., Mandante coprate: STRABAG S.p.A.

Scale: _____

DATA	DESCRIZIONE	REV.	PROGETTISTA - PROGETTO ESECUTIVO DI DETTAGLIO
Dicembre 2015	Emissione	E	RAGGRUPPAMENTO TEMPORANEO PROGETTISTI:

CONCEDENTE: **CONCESSIONARI AUTOSTRADALI LOMBARDE**

RESPONSABILE DI PROGETTO ED INCARICATO DELL'INTEGRAZIONE FRA LE VARIE PRESTAZIONI: Ing. Alberto Cecchini

CONCESSIONARIO: **Autobradia Pademontana Lombardia**

ELABORAZIONE PROGETTUALE: **PROGETTISTA: 3TI PROGETTI ITALIA S.p.A.**

APPROVATO: **Autobradia Pademontana Lombardia**

Il Direttore dei Lavori: Ing. Francesco Domenico

3TI ITALIA S.p.A. **DIRETTORIS TECNICO**
 Ing. Stefano Luca Possati
 Ordine degli Ingegneri
 Provincia di Roma n. 20809

Redatto: Pienzi Verificato: Di Iulo Approvato: Possati