



PIANTA DISPOSIZIONE APPOGGI

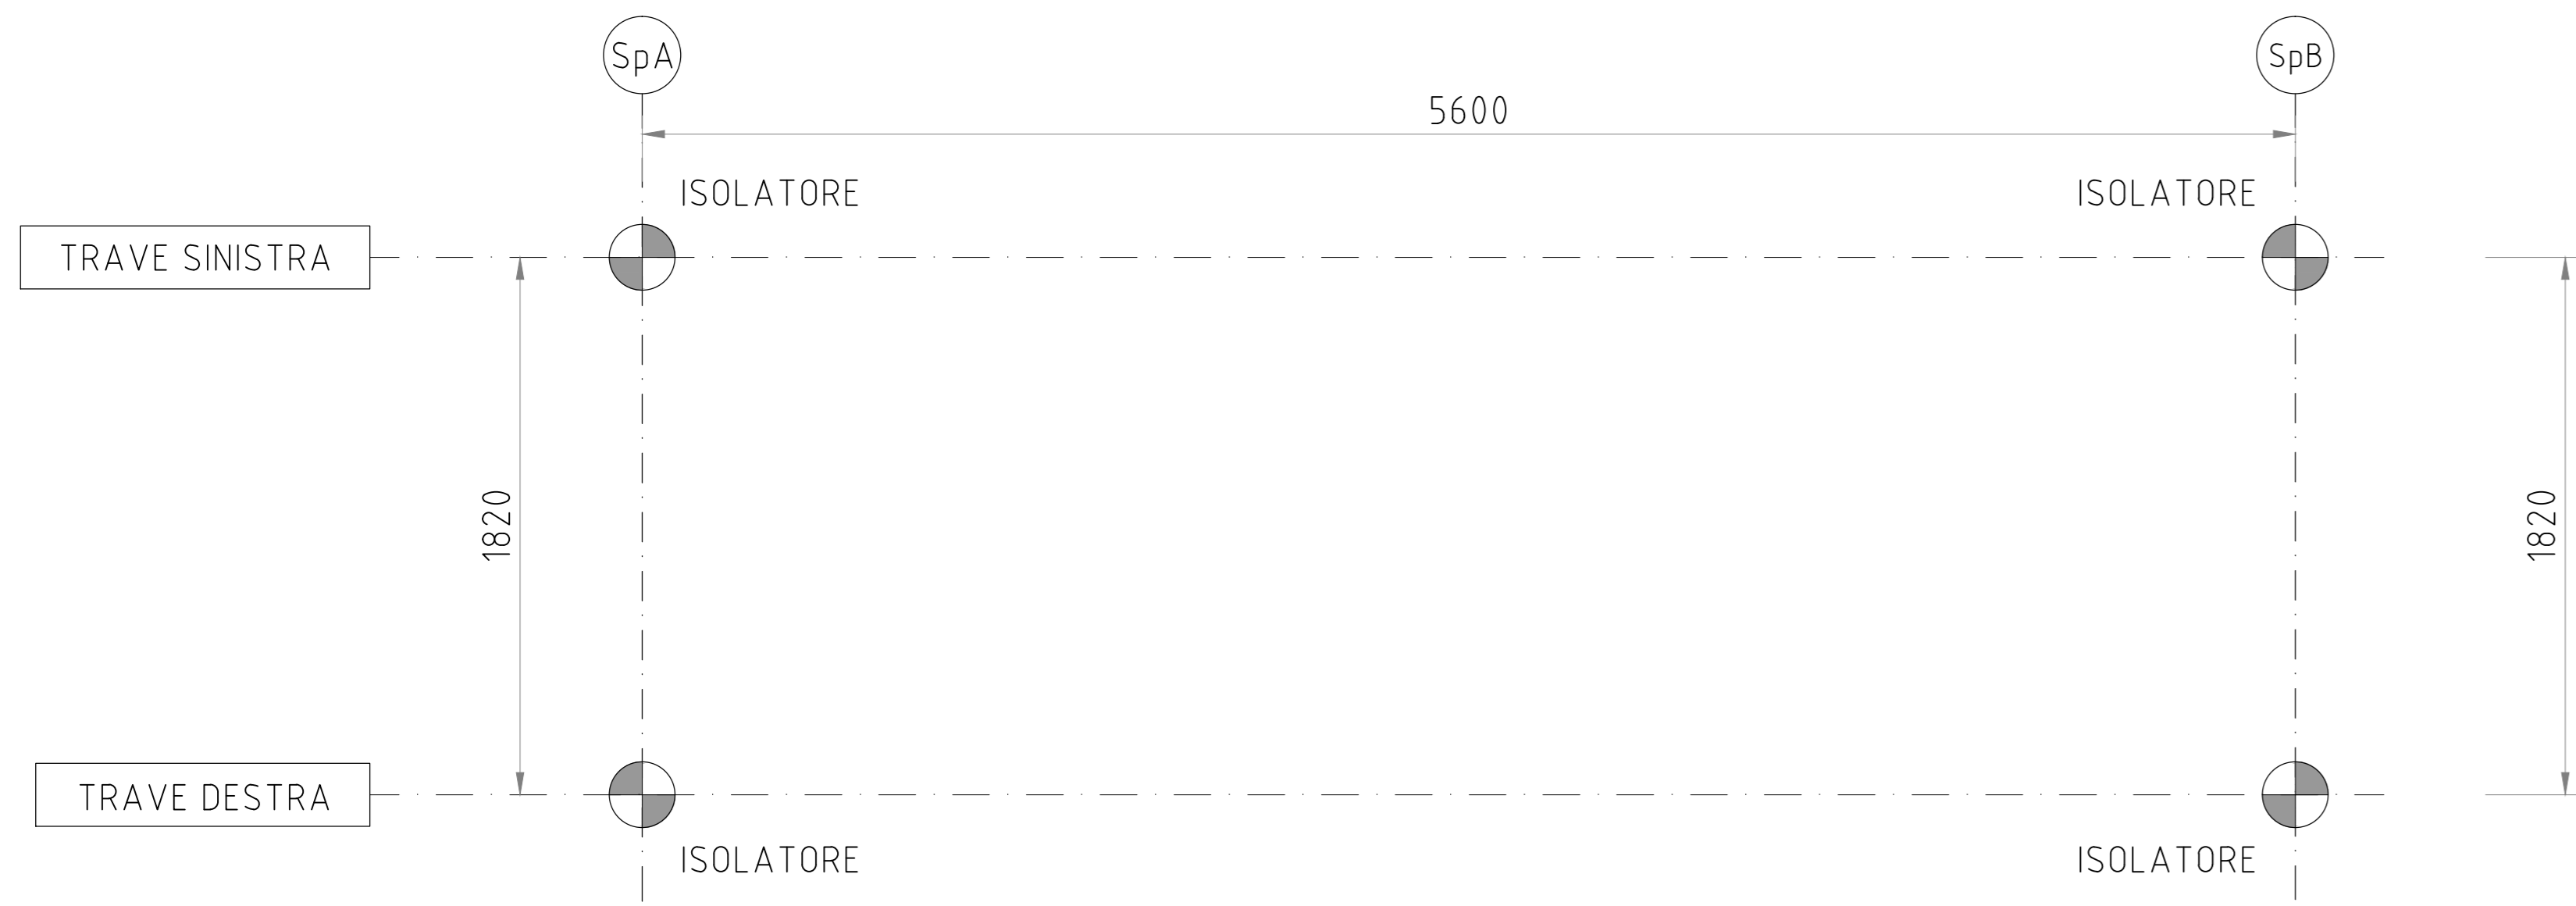


ISOLATORE ELASTOMERICO

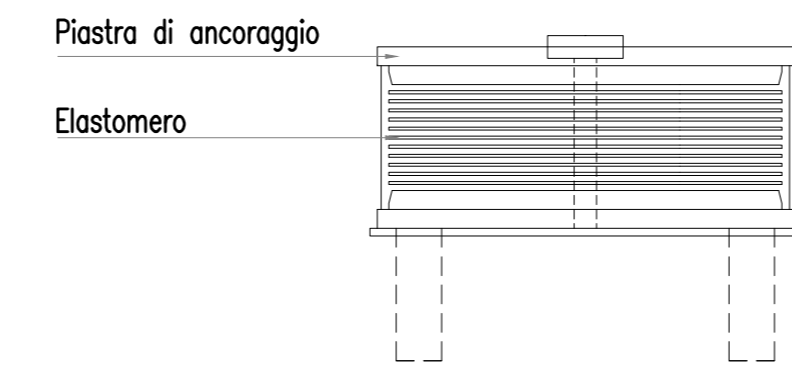


NOTA:
Per i dettagli costruttivi sugli appoggi si rimanda all'Elaborato A1 A0X GE000 O OM DD 005 E "Disegni costruttivi appoggi viadotti e cavalcavia"

PIANTA DISPOSIZIONE GIUNTI

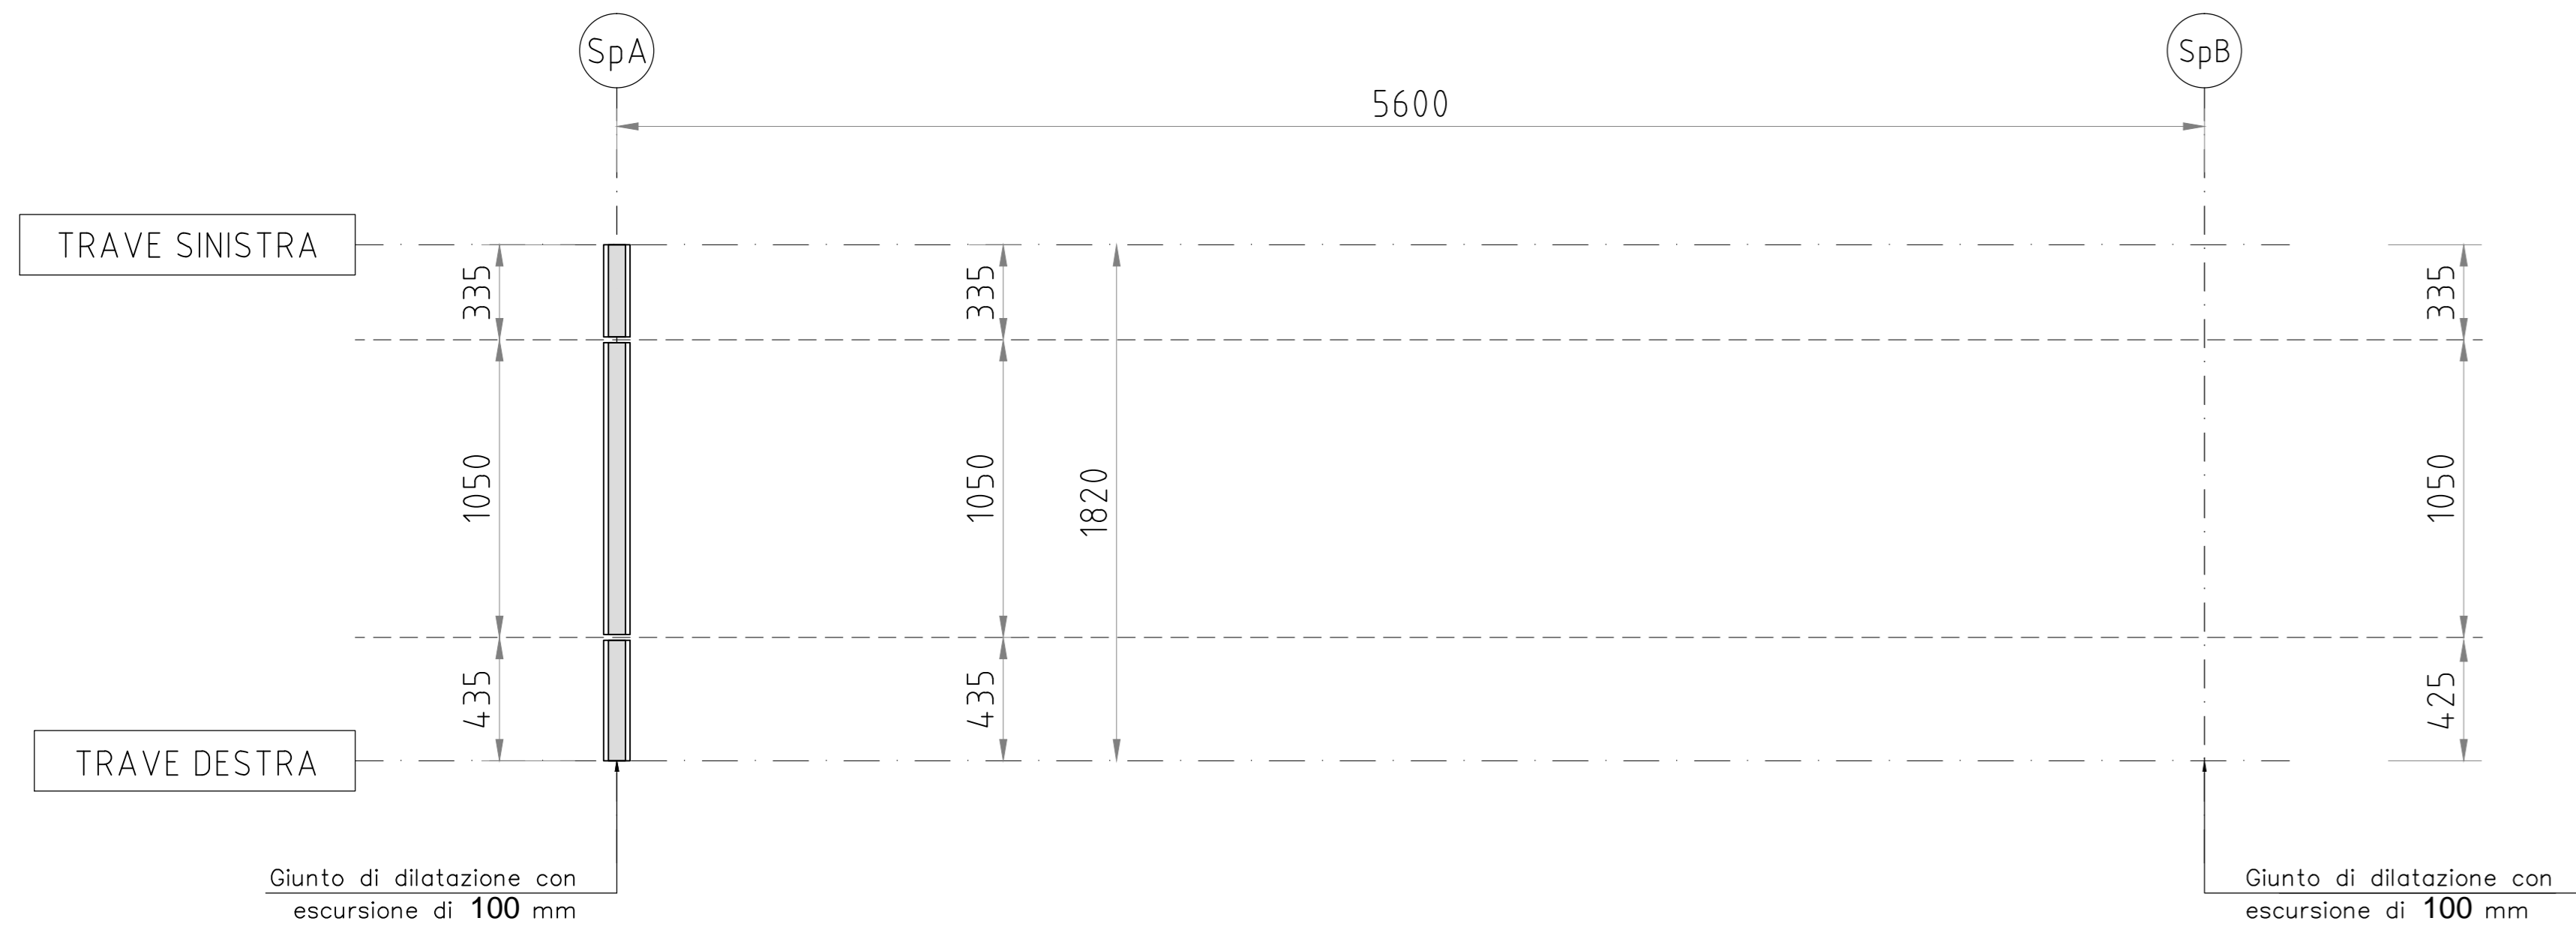


GIUNTO DLBC-W2.250S

VISTA IN PIANTA

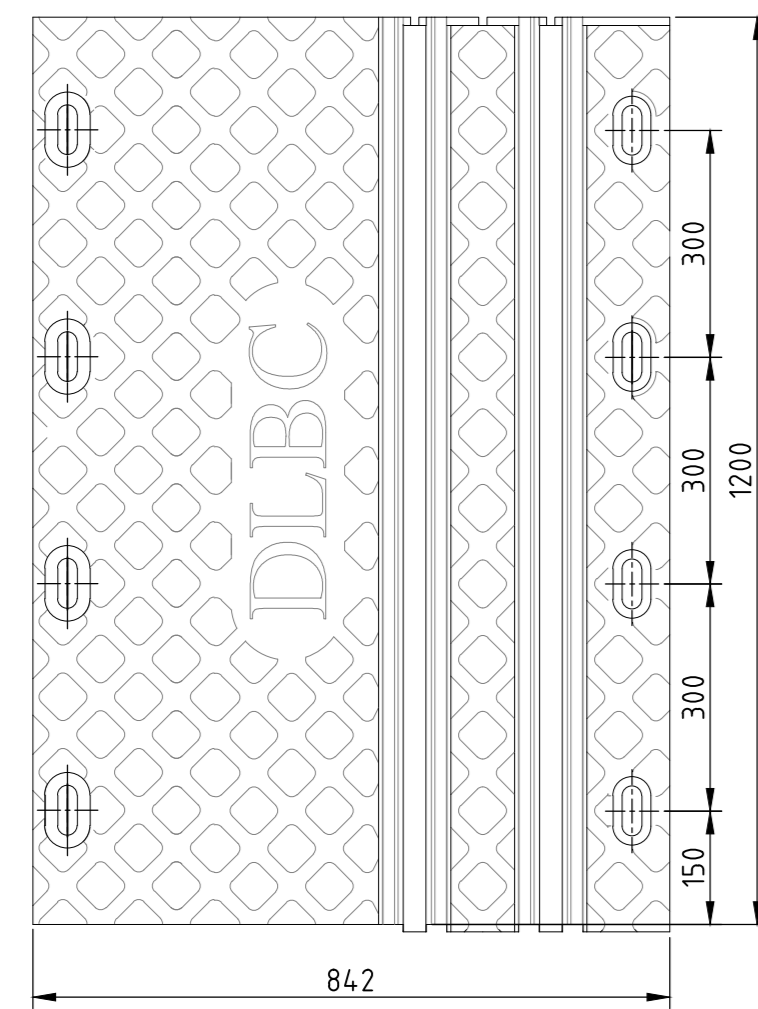

VISTA LATERALE GIUNTO IN OPERA

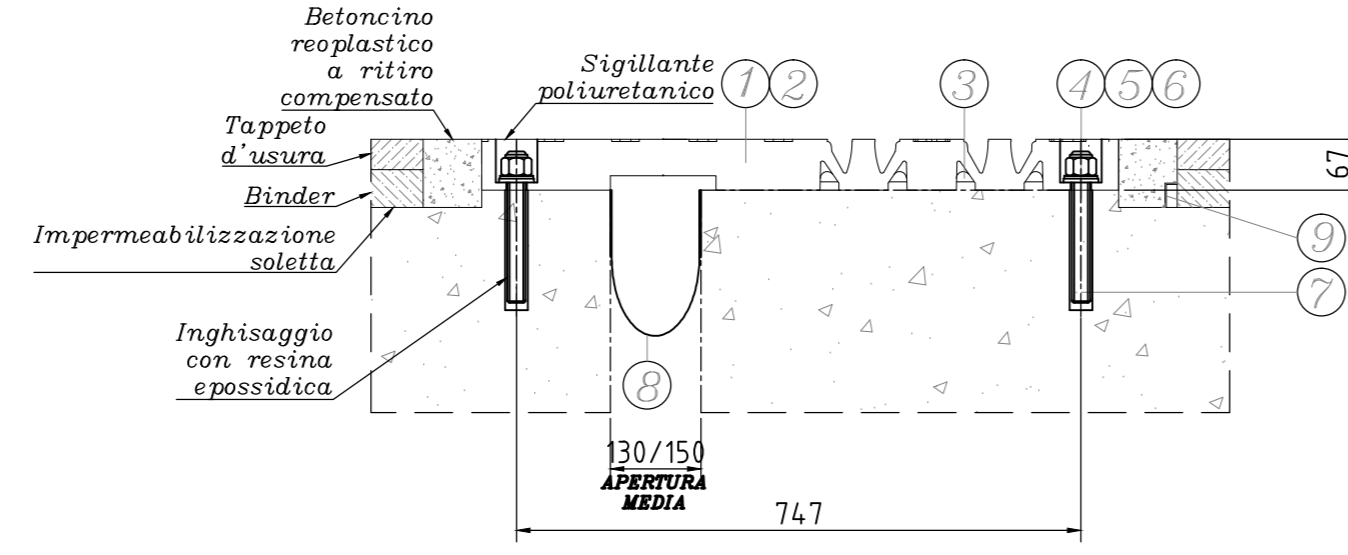


9	Drenaggio acque	Alluminio	UNI 9006/1	1
8	Scossalina	Elastomero 60sh	Norme Europee	1
7	Asta filettata M24x200	Classe B.8	EN 20898	8
6	Dado esag. autoblocc. allo M24	Classe 6.S	EN 20898	8
5	Rondella di ripartizione	S235JR	EN 10025	8
4	Rondella di contrasto	S235JR	EN 10025	8
3	Dispositivo antisolevamento	S355JO	EN 10025	2
2	Piastra ponte	S355JO	EN 10025	1
1	Mattonella in gomma	Elastomero 60sh	Norme Europee	1
POS	DENOMINAZIONE	MATERIALE	NORMATIVA	N° Pz.

PRESTAZIONI


TIPO	SCORRIMENTO D'INSERIMENTO (mm)	SCORRIMENTO SISMICO (mm)
Giunto DLBC-W2.250S	± 100	± 100

GIUNTO MARCIAPIEDE

SEZIONE A-A

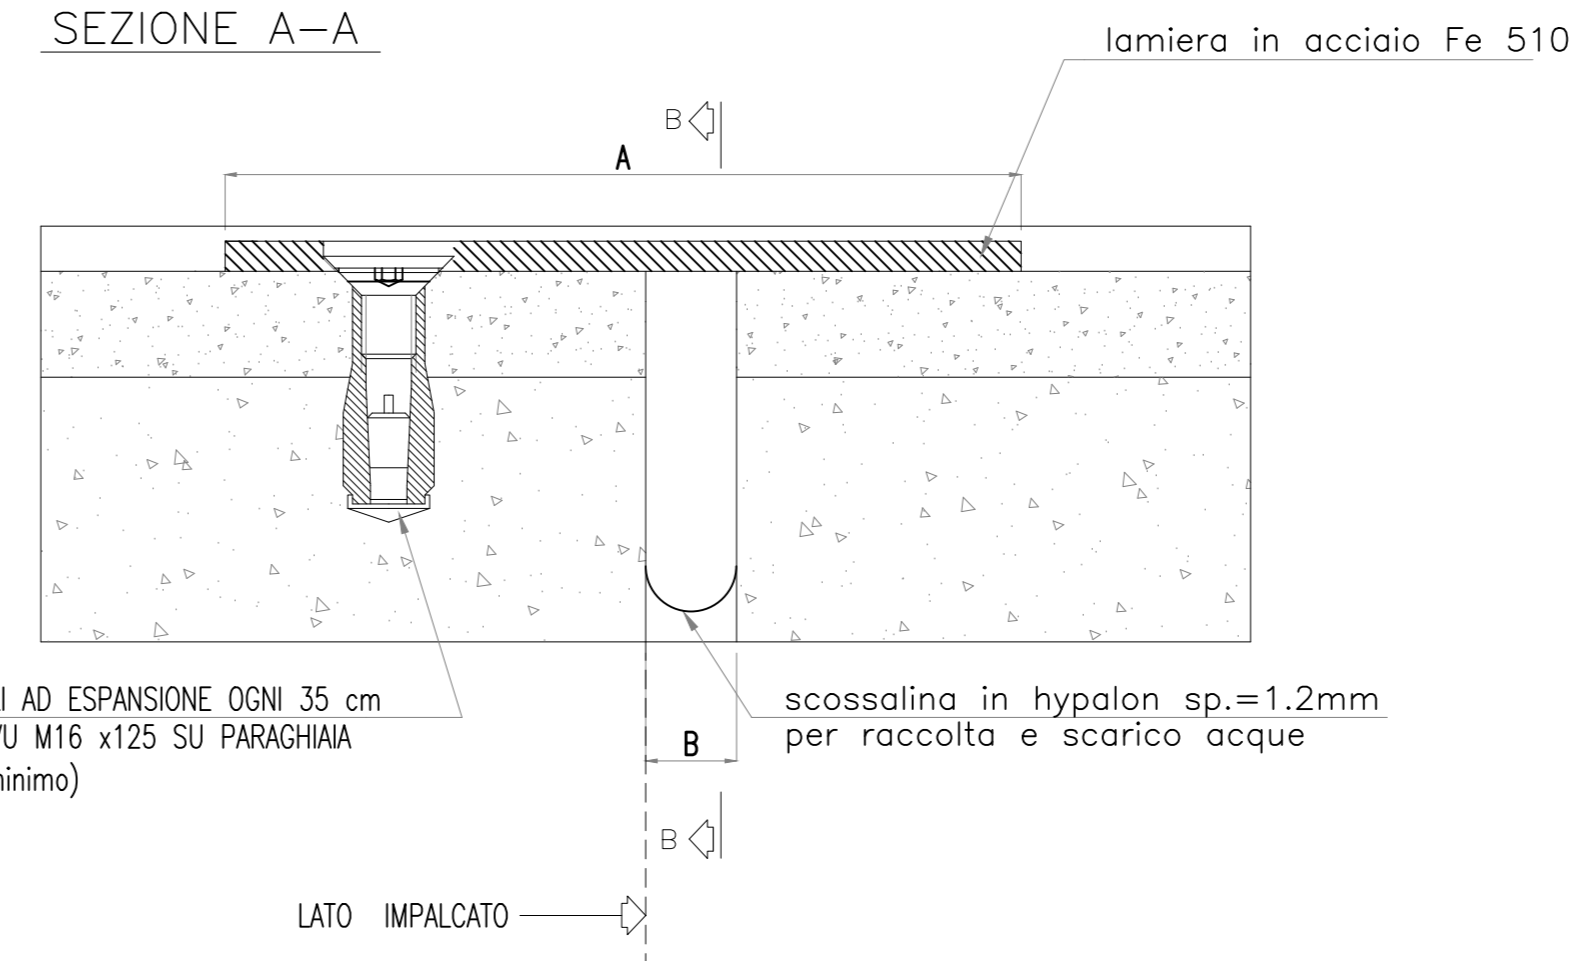

SEZIONE B-B

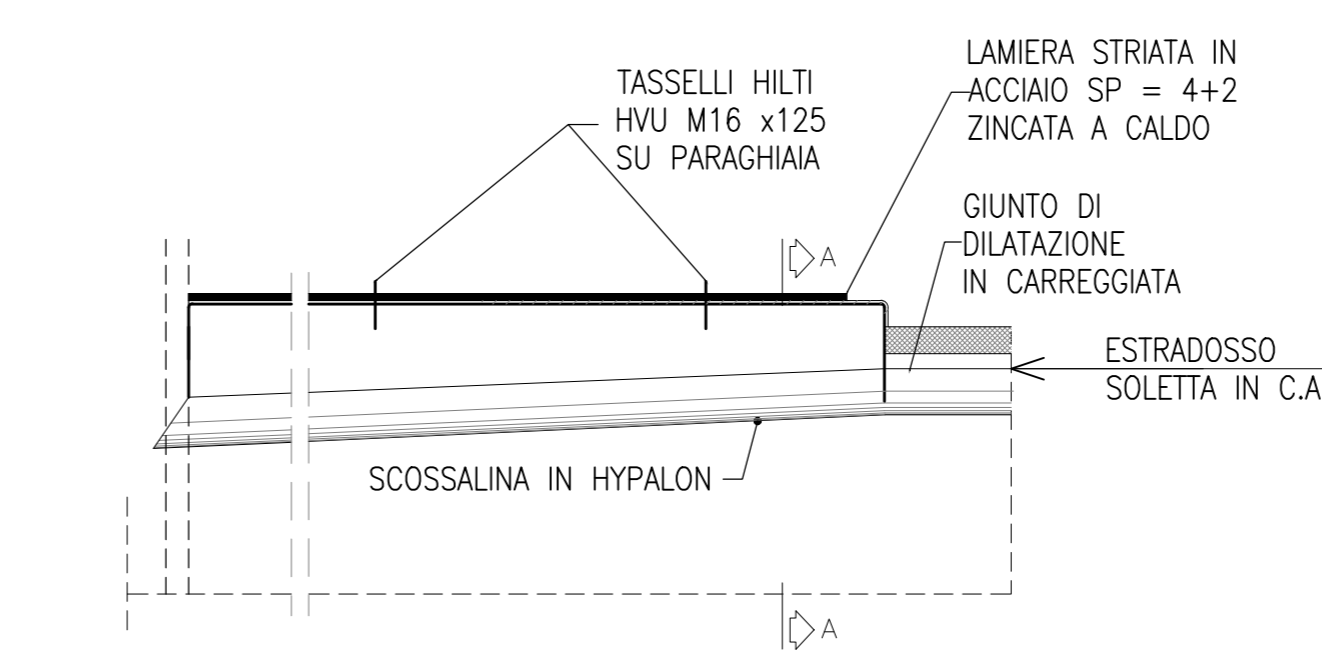

CARATTERISTICHE

GIUNTO COPRIMARCIAPIEDE	A (mm)	B (mm)
Dx. SCORRIMENTO DA 100 mm	570	50-250
Sx. SCORRIMENTO DA 100 mm	570	50-250

N.B.: PER LA TABELLA MATERIALI SI RIMANDA ALL'ELABORATO SPECIFICO

MATRICE DI REVISIONE

REV	DATA	DESCRIZIONE MODIFICA

N.B.: LA TAVOLA SOSTITUISCE QUELLA RELATIVA AL CODICE [E] DEL PROGETTO ESECUTIVO

COLLEGAMENTO AUTOSTRADALE
DALMINE - COMO - VARESE - VALICO DEL GAGGIOLIO E OPERE AD ESSO CONNESSE
CODICE C.U.P. F19046027007
TRATTE B1, B2, C, D, TRV13+14, GREENWAY
AS BUILT
TRATTA B1
OPERE D'ARTE MINORI
CAVALCAVIA
SCHEMA DEGLI APPOGGI, GIUNTI E DISPOSITIVI DI PROTEZIONE SISMICA

FASE PROGETTUALE	IMPRESA	PROGETTISTA - PROGETTO ESECUTIVO DI DETTAGLIO
LAVORI ESATTA TRATTO D'OPERA TIPO D'LABORIO PROGRESSIVO RESIDUO	RAGGRUPPAMENTO TEMPORANEO IMPRESE: STRABAG A.G. - Grandi Lavori Fininvest S.p.A. ICM - STRABAG S.p.A.	RAGGRUPPAMENTO TEMPORANEO PROGETTISTI: STI PROGETTI ITALIA S.p.A.
CONCEDENTE	CONCESSIONARIO	APPROVATO
CONCOSSIONE AUTOSTRADALI LOMBARDIE	Direzione Territoriale Ing. Giuseppe Sorio Ing. Roberto Cecchi	Direzione Territoriale Ing. Francesco Donarico
CONCESSIONARIO	ELABORAZIONE PROGETTUALE	APPROVATO
Direzione Territoriale Ing. Giuseppe Sorio Ing. Roberto Cecchi	3TI ITALIA S.p.A. DIREZIONE TECNICA Ing. Zingales Enzo Ordine degli Ingegneri Provincia di Roma n. 20809	Direzione Territoriale Ing. Francesco Donarico
Redatto: Catena	Verificato: Di Sarco	Approvato: Possati