

SpA

ASSE APPICCI
PROG-01/288.19




PIANTA IMPALCATO

SCALA 1:100


SpB

ASSE APPICCI
PROG-01/288.19

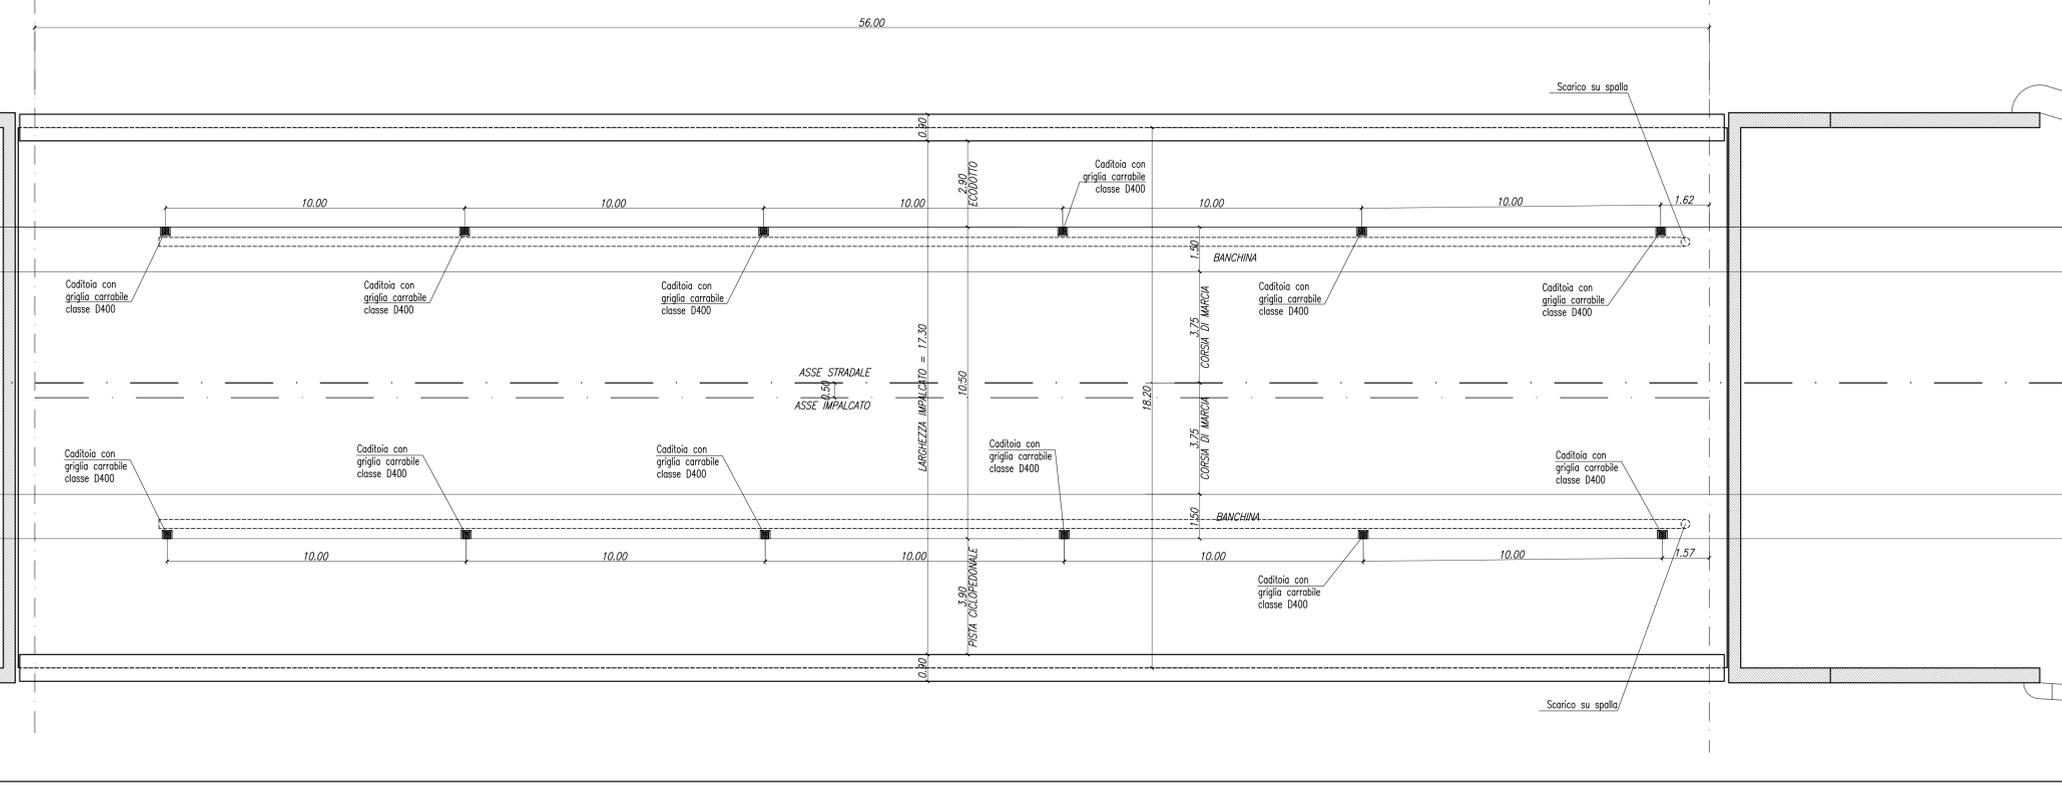


PARTICOLARE GRIGLIA

PIANTA
SCALA 1:10

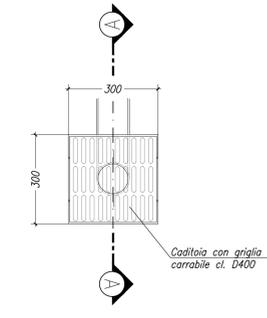

SEZIONE A-A

SCALA 1:10

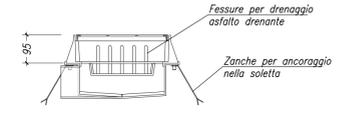


NOTA:

Per i dettagli costruttivi sul drenaggio delle acque di piattaforma si rimanda all'Elaborato "A1 A0X TW000 0 IP PC 006 E"

N.B.: PER LA TABELLA MATERIALI SI RIMANDA ALL'ELABORATO SPECIFICO

SEZIONE TRASVERSALE

SCALA 1:25
1920

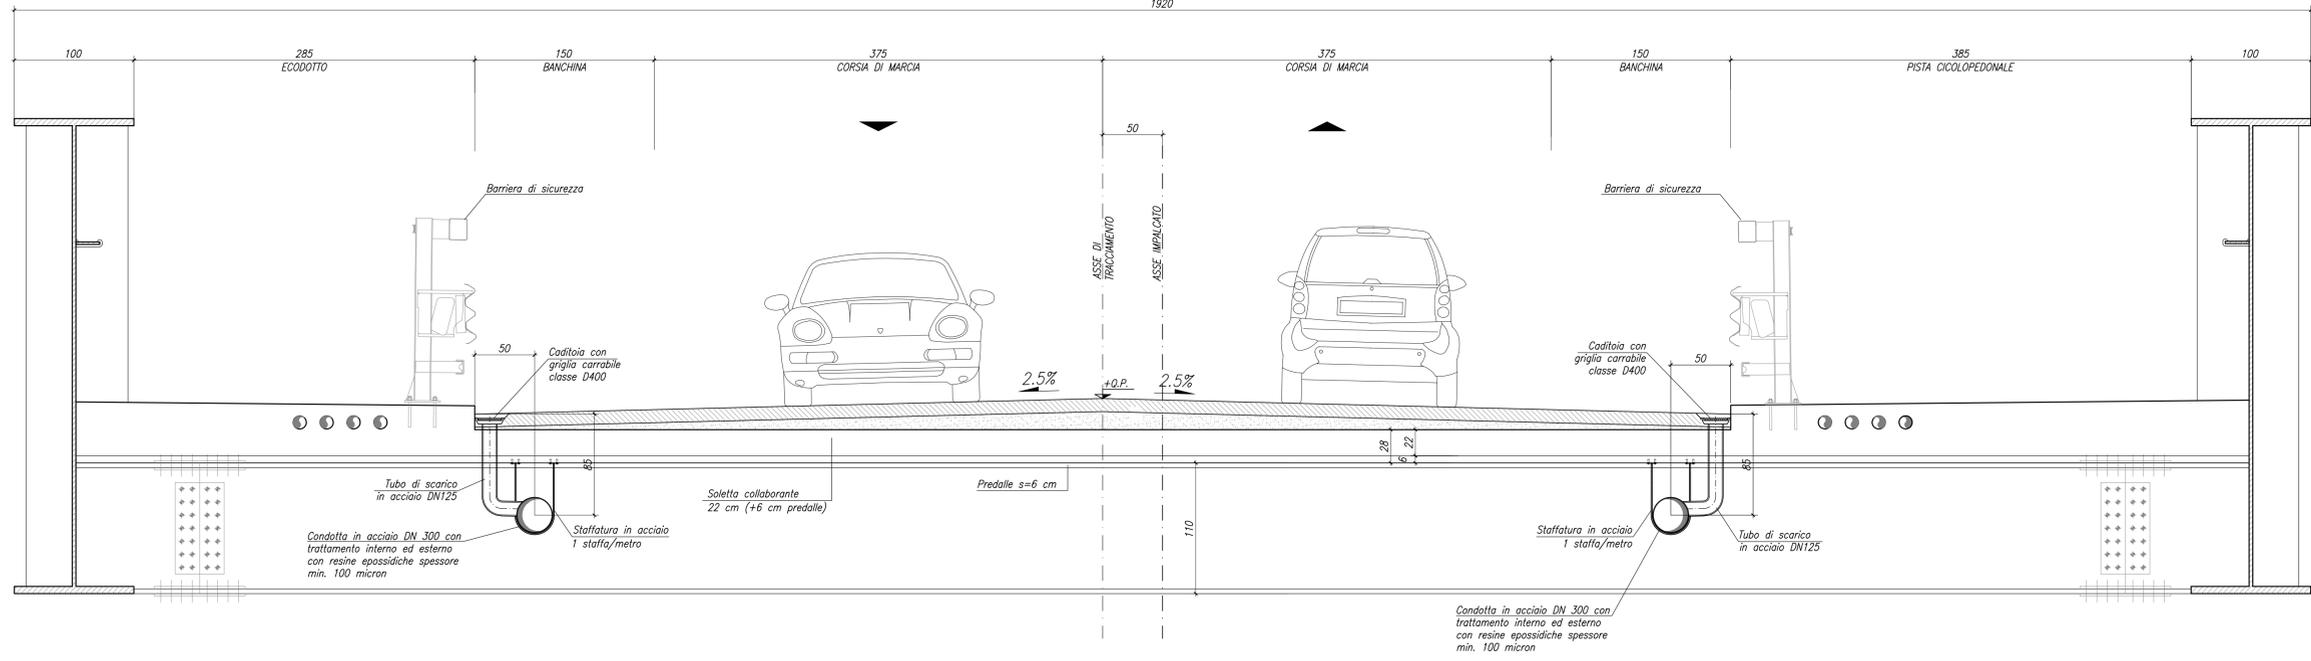

MATRICE DI REVISIONE

REV	DATA	DESCRIZIONE MODIFICA

N.B.: LA TAVOLA SOSTITUISCE QUELLA RELATIVA AL CODICE [] DEL PROGETTO ESECUTIVO

CONCESSIONE AUTOSTRADALE LOMBARDA

COLLEGAMENTO AUTOSTRADE DALMINE - COMO - VARESE - VALICO DEL GAGGIOLO E OPERE AD ESSO CONNESSE
CODICE C.U.P. E8189999951004

TRATTE B1, B2, C, D, TRVA13+14, GREENWAY

AS BUILT

TRATTA B1
OPERE D'ARTE MINORI
CAVALCAVIA
CAVALCAVIA VIABILITA' SECONDARIA - VIA XXV APRILE
DRENAGGIO ACQUE DI PIATTAFORMA E PARTICOLARI COSTRUTTIVI

IDENTIFICAZIONE ELABORATO CODICE PROGETTO: F001078	IMPRESA RAGGRUPPAMENTO TEMPORANEO IMPRESE: Mandatario: STRABAG A.G. Mandatario: GLF Grandi Lavori S.p.A. Mandatario: ICM S.p.A. Mandatario coprofit: STRABAG S.p.A.
FASE PROGETTUALE LOTTO: 1 ZONA: 058 OPERA: CV006 TRATTO D'OPERA: D AMBITO: PC TIPO ELABORATO: ON PROGRESSIVO: 001 REVISIONE: 01	CONCEDENTE CONCESSIONARI AUTOSTRADALI LOMBARDE Ing. Alberto Cecchini
CONCEDENTE CONCESSIONARI AUTOSTRADALI LOMBARDE Ing. Alberto Cecchini	RESPONSABILE DI PROGETTO ED INCARICATO DELL'INTEGRAZIONE FRA LE VARIE PRESTAZIONI: Ing. Alberto Cecchini
CONCEDENTE CONCESSIONARI AUTOSTRADALI LOMBARDE Ing. Alberto Cecchini	ELABORAZIONE PROGETTUALE PROGETTISTA: STI PROGETTI ITALIA S.p.A.
APPROVATO Autoredazione: Ing. Francesco Domenico	3TI ITALIA S.p.A. DIRETTORE TECNICO Ing. Stefano Sacco Pissardi Ordine degli Ingegneri Provincia di Roma n. 20809

Redatto: Savio Verificato: Sorga Approvato: Possati