



SEZIONE TRASVERSALE IN ASSE APPOGGIO
SPALLA A
SCALA 1:25

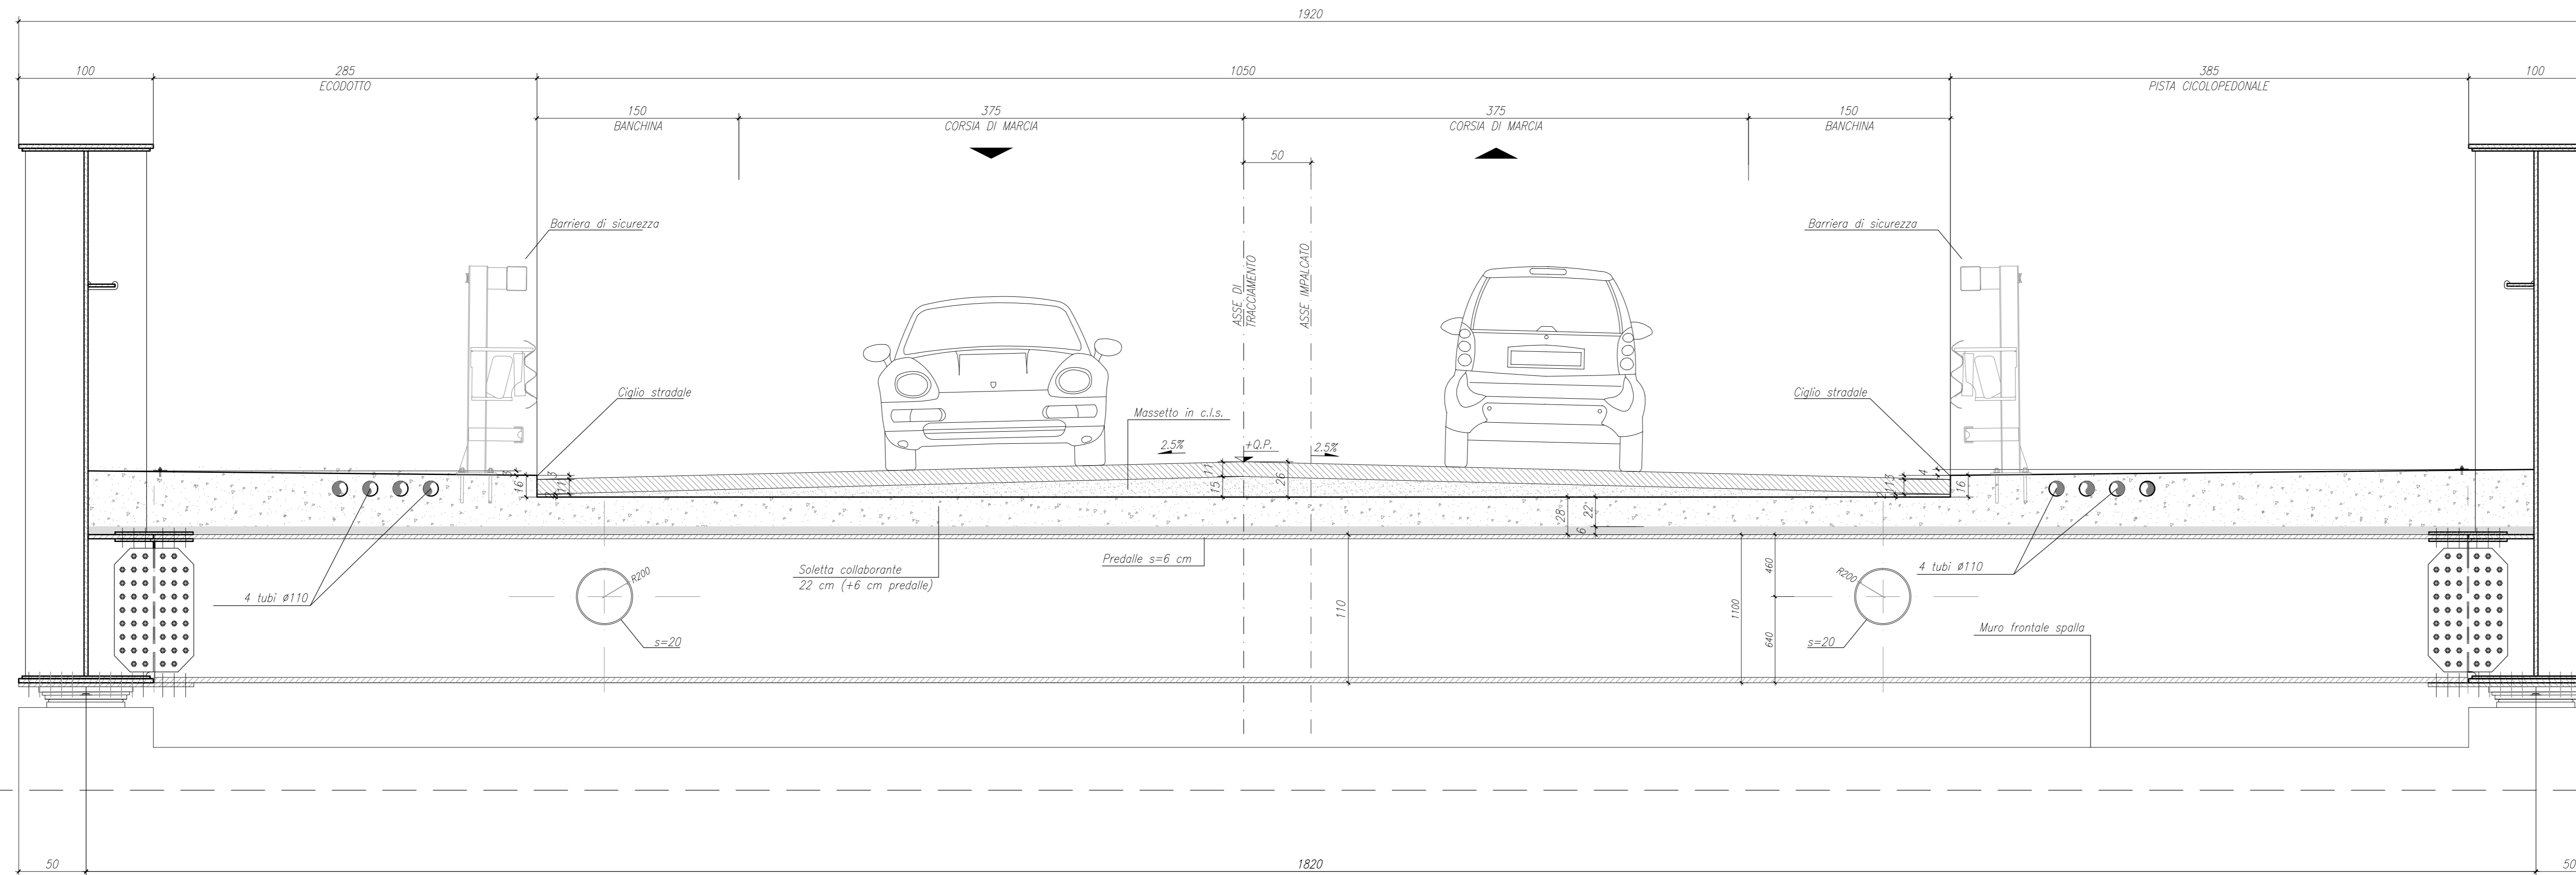

SEZIONE TRASVERSALE IN ASSE APPOGGIO
SPALLA B
SCALA 1:25

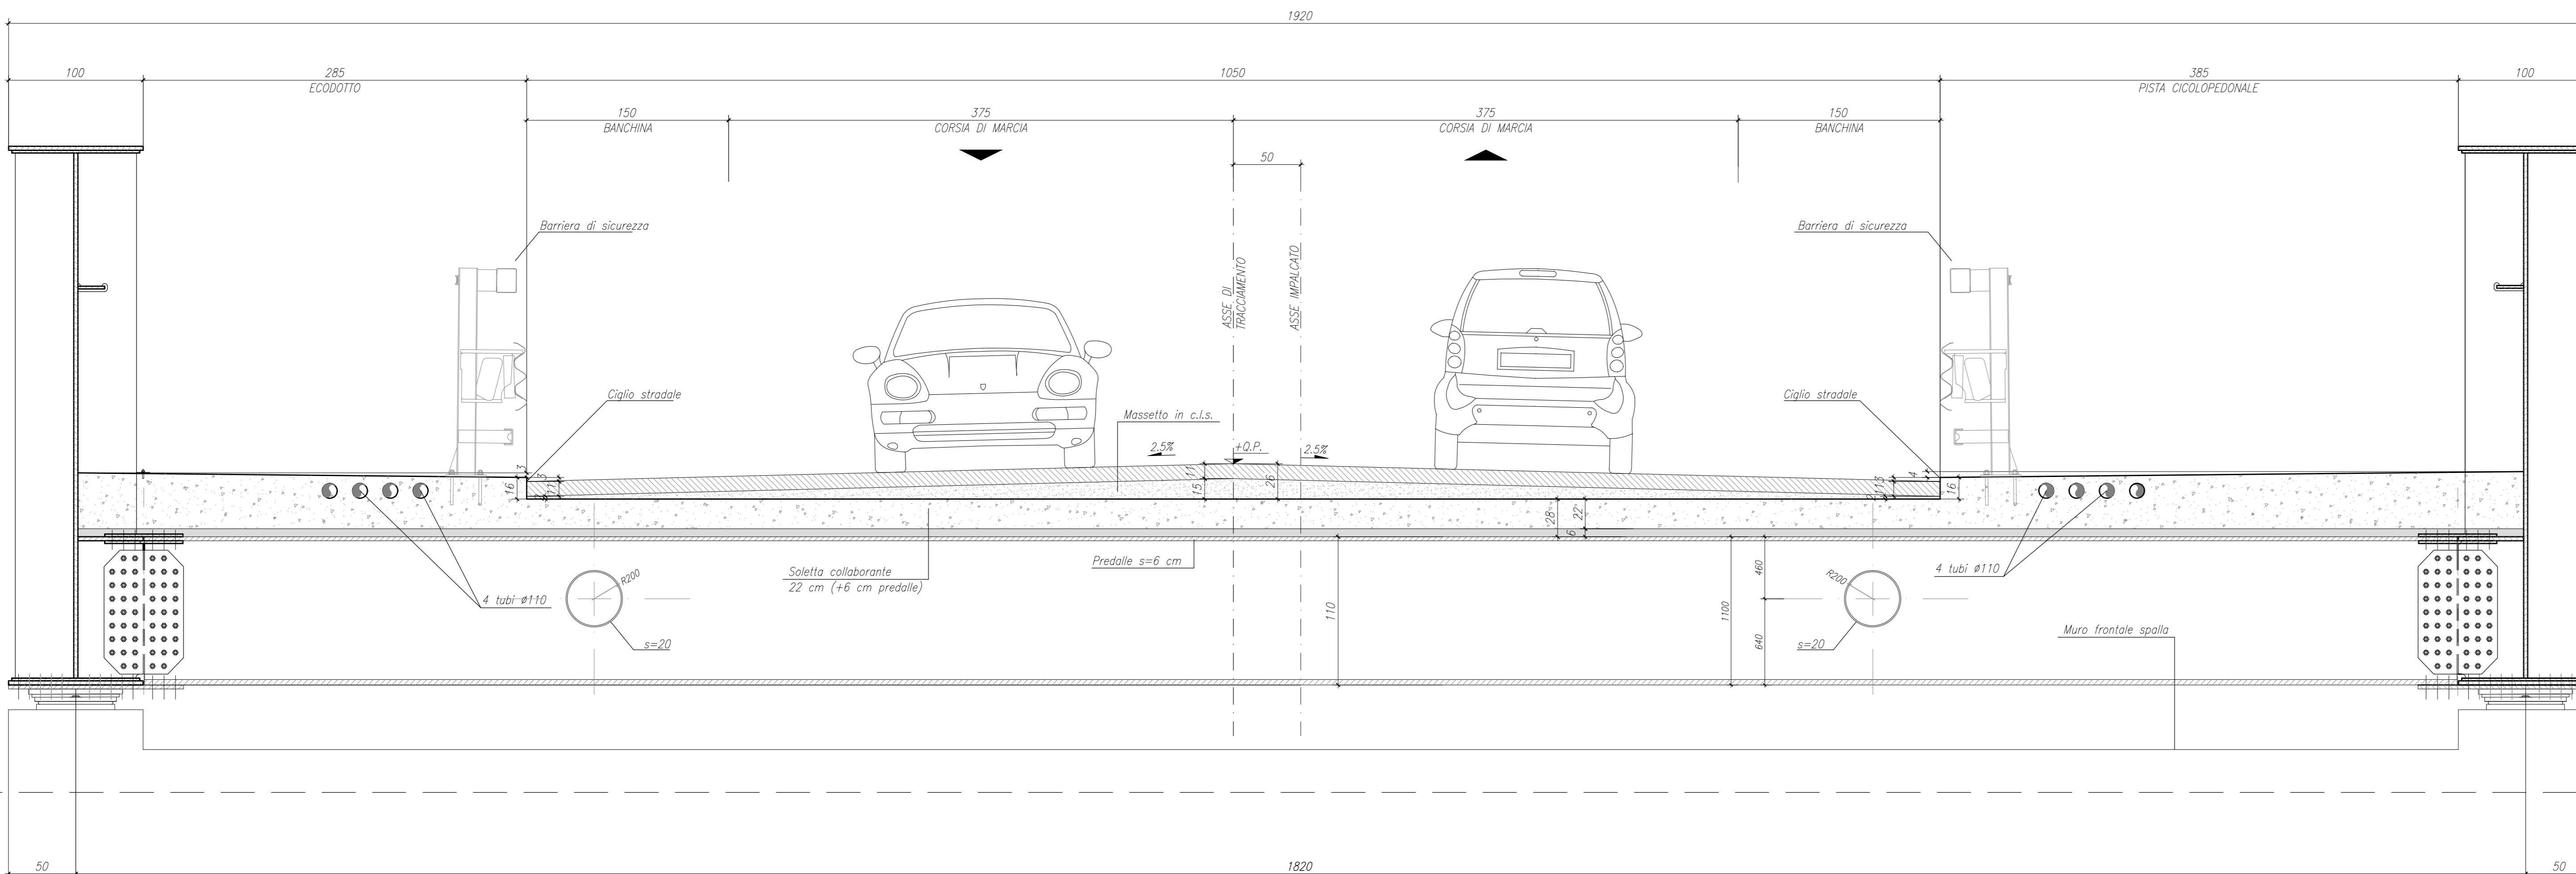

N.B.: PER LA TABELLA MATERIALI SI RIMANDA ALL'ELABORATO SPECIFICO

MATRICE DI REVISIONE

REV	DATA	DESCRIZIONE MODIFICA

N.B.: LA TAVOLA SOSTITUISCE QUELLA RELATIVA AL CODICE [] DEL PROGETTO ESECUTIVO

COLLEGAMENTO AUTOSTRADALE DALMINE - COMO - VARESE - VALICO DEL GAGGIOLO E OPERE AD ESSO CONNESSE
TRATTE B1, B2, C, D, TRVA13+14, GREENWAY
AS BUILT
TRATTA B1
OPERE D'ARTE MINORI
CAVALCAVIA
CAVALCAVIA VIABILITA' SECONDARIA - VIA XXV APRILE
SEZIONI TRASVERSALI IN ASSE APPOGGIO

IDENTIFICAZIONE ELABORATO
 CODICE PROGETTO: FIDUR78
 WBS: []

IMPRESA
 RAGGRUPPAMENTO TEMPORANEO IMPRESE:
 STRABAG A.G. - G.F. - Impresa costruzioni - STRABAG S.p.A.
 Grandi Lavori Fincosit S.p.A.

STRABAG **MALTURO** **STRABAG**

DATA DESCRIZIONE REV. PROGETTISTA - PROGETTO ESECUTIVO DI DETTAGLIO
 Direzione: [] Mandato: []

CONCEDENTE
 CONCESSIONE AUTOSTRADE
 RESPONSABILE DI PROGETTO ED INCARICATO DELL'INTEGRAZIONE PER LE VARIE PRESTAZIONI
 Ing. Alberto Cecchini

CONCESSIONARIO
 Impresa: []
 Direzione Tecnica: []
 Direttore Tecnico: []
 Arch. Giovanni Carli

ELABORAZIONE PROGETTUALE
 PROGETTISTA:
 STI PROGETTI ITALIA S.p.A.
STI ITALIA S.p.A.
 DIRETTORE TECNICO:
 Ing. Stefano Janda Pissardi
 Ordine degli Ingegneri
 Provincia di Roma n. 20809

Redatto: D. Sarzo Verificato: D. Iulo Approvato: Possati