




CARPENTERIA IMPALCATO
SEZIONE TRASVERSO T1
SCALA 1:25

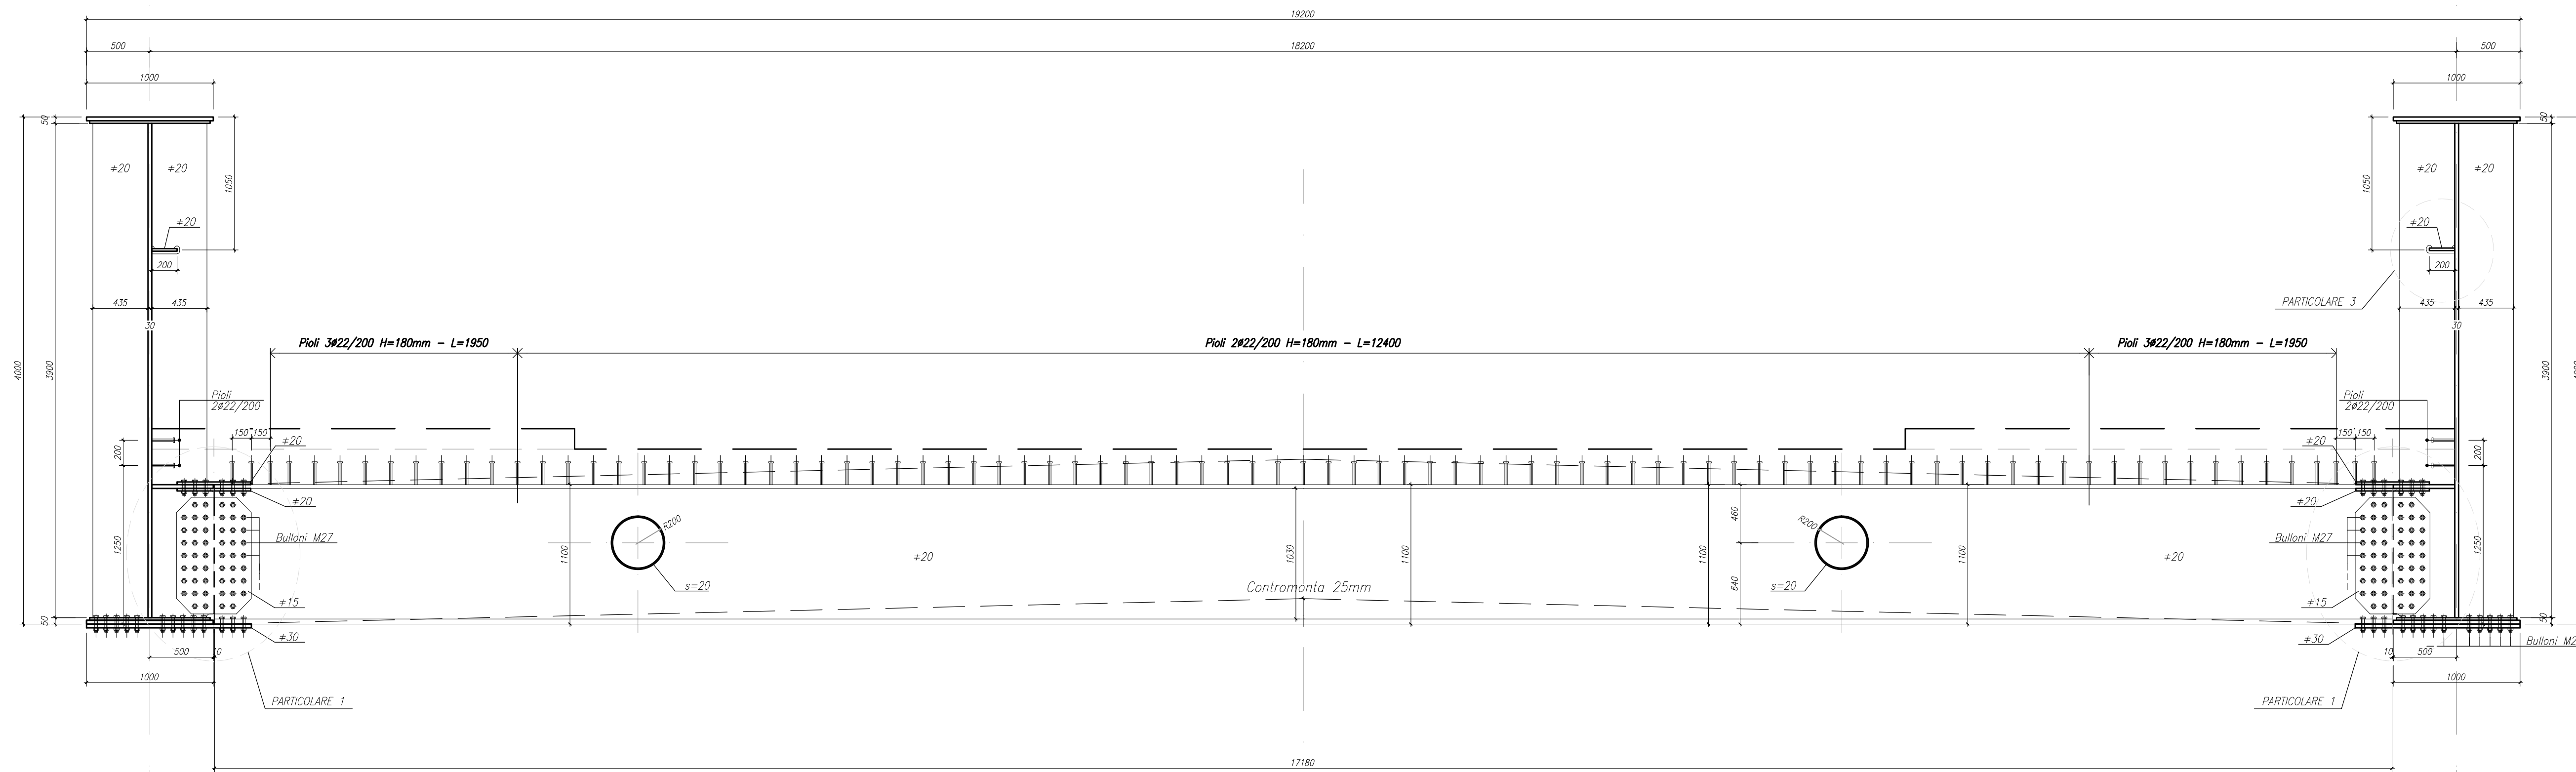


CARPENTERIA IMPALCATO
SEZIONE TRASVERSO T2
SCALA 1:25

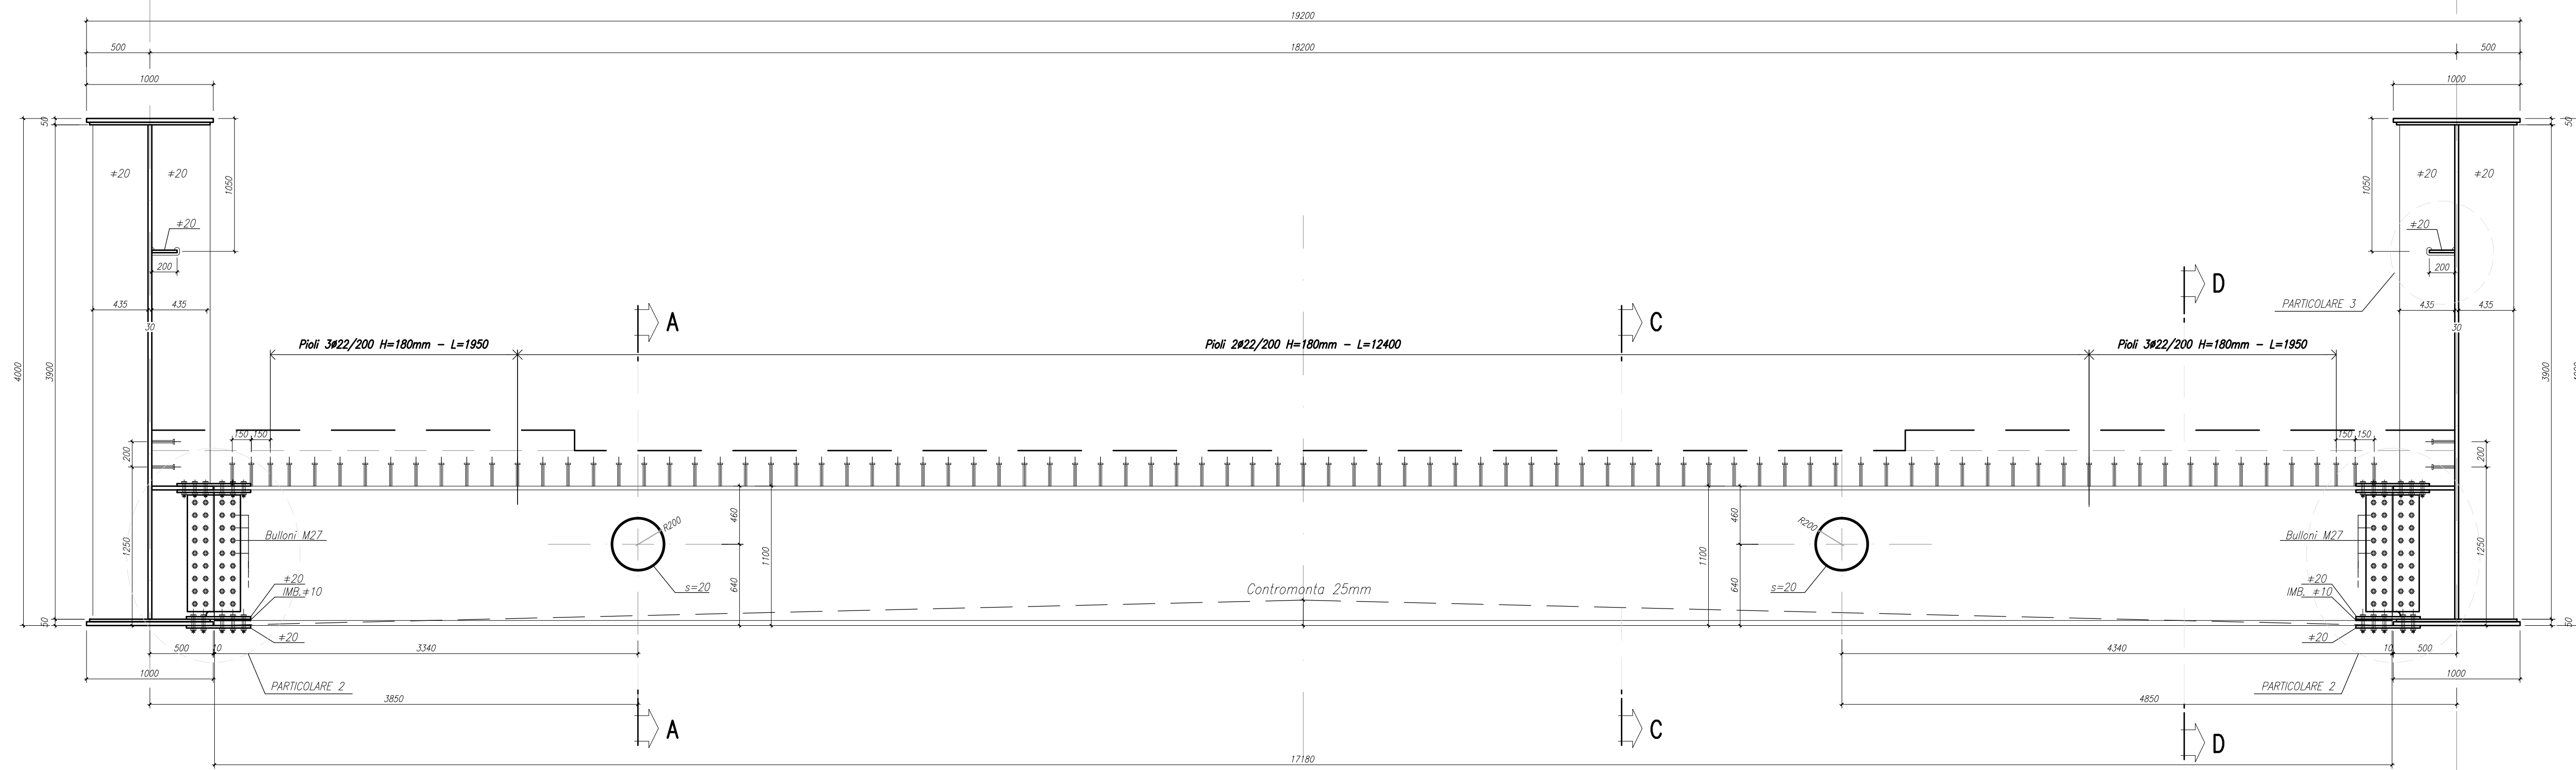


CARPENTERIA IMPALCATO
SEZIONE A-A
SCALA 1:10

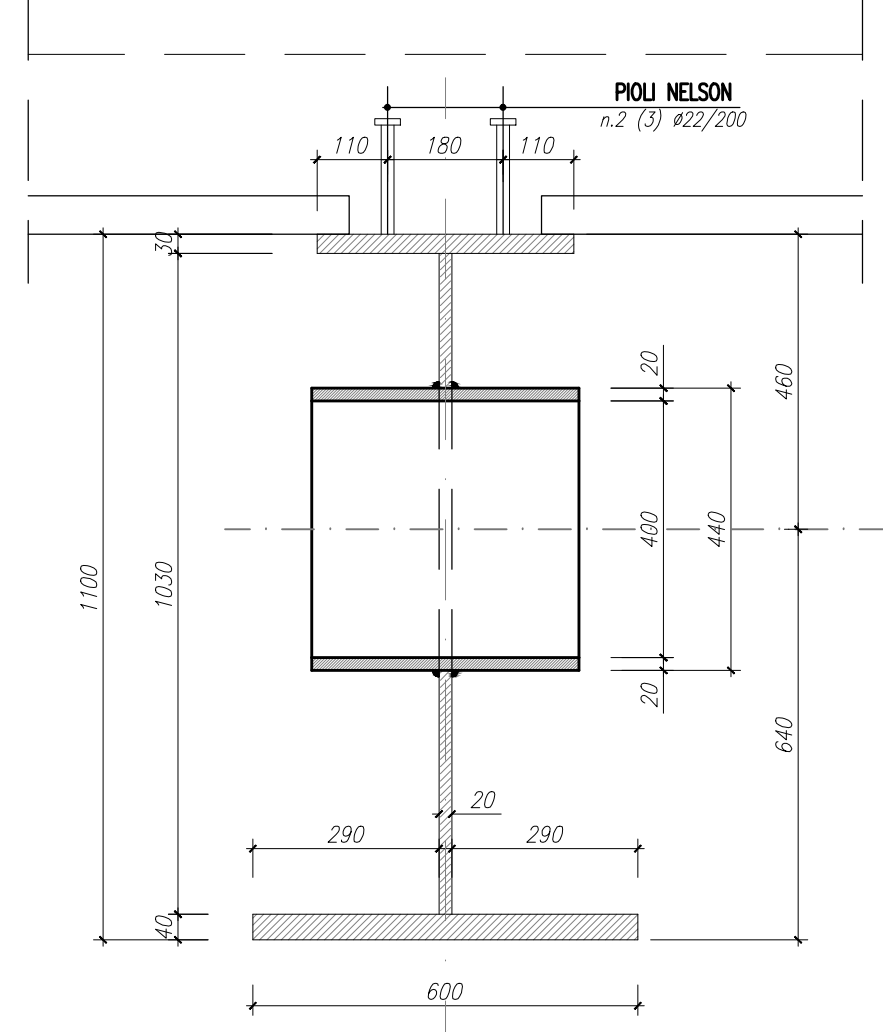


CARPENTERIA IMPALCATO
SEZIONE C-C
SCALA 1:10

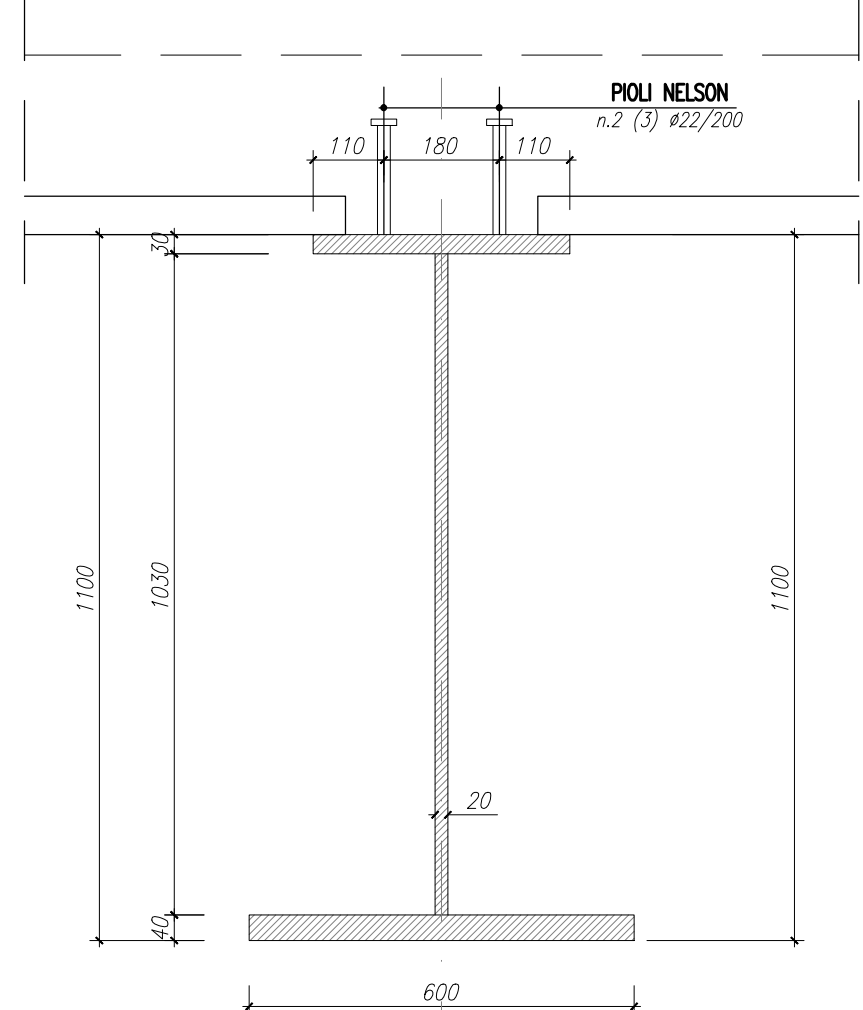


CARPENTERIA IMPALCATO
SEZIONE D-D
SCALA 1:10

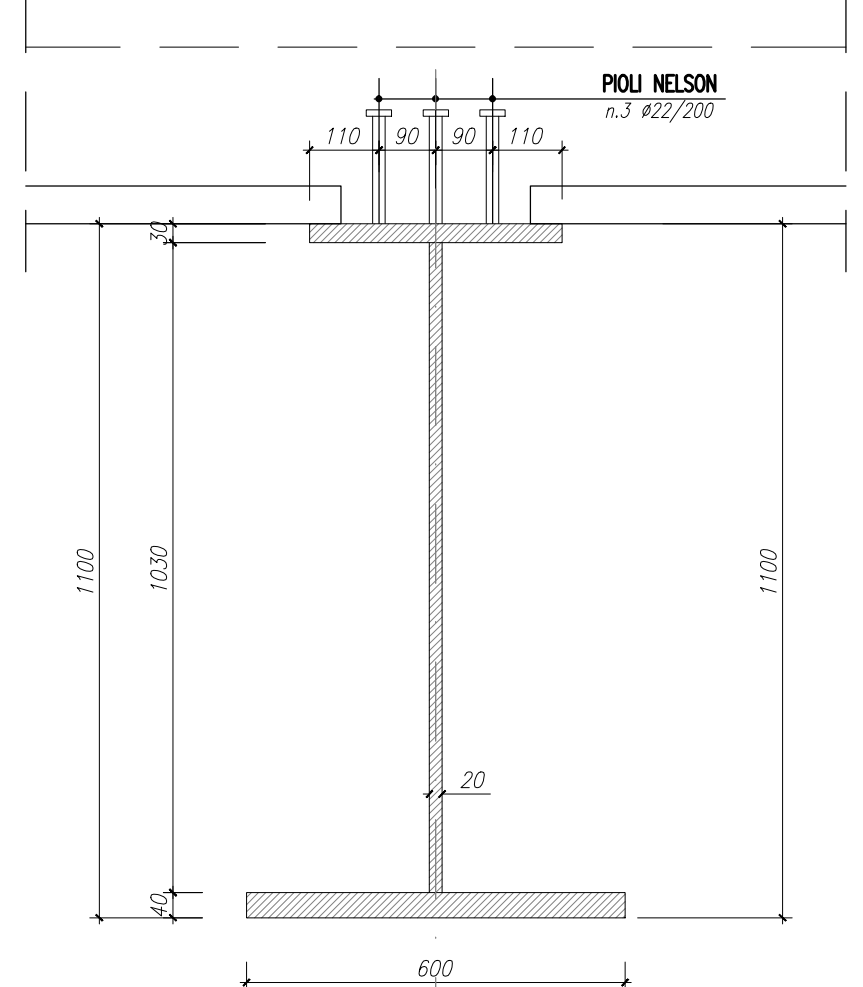


IRRIGIDITE LONGITUDINALE
PARTICOLARE 3
SCALA 1:5

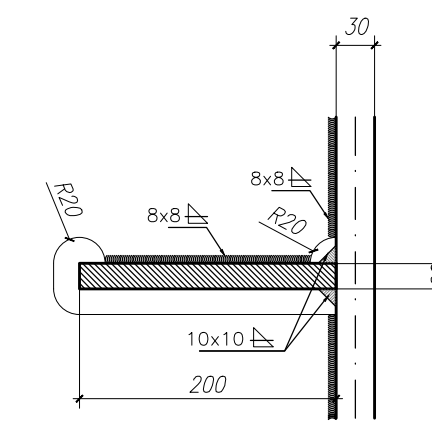


GIUNTO TRASVERSO DI TESTATA
PARTICOLARE 1

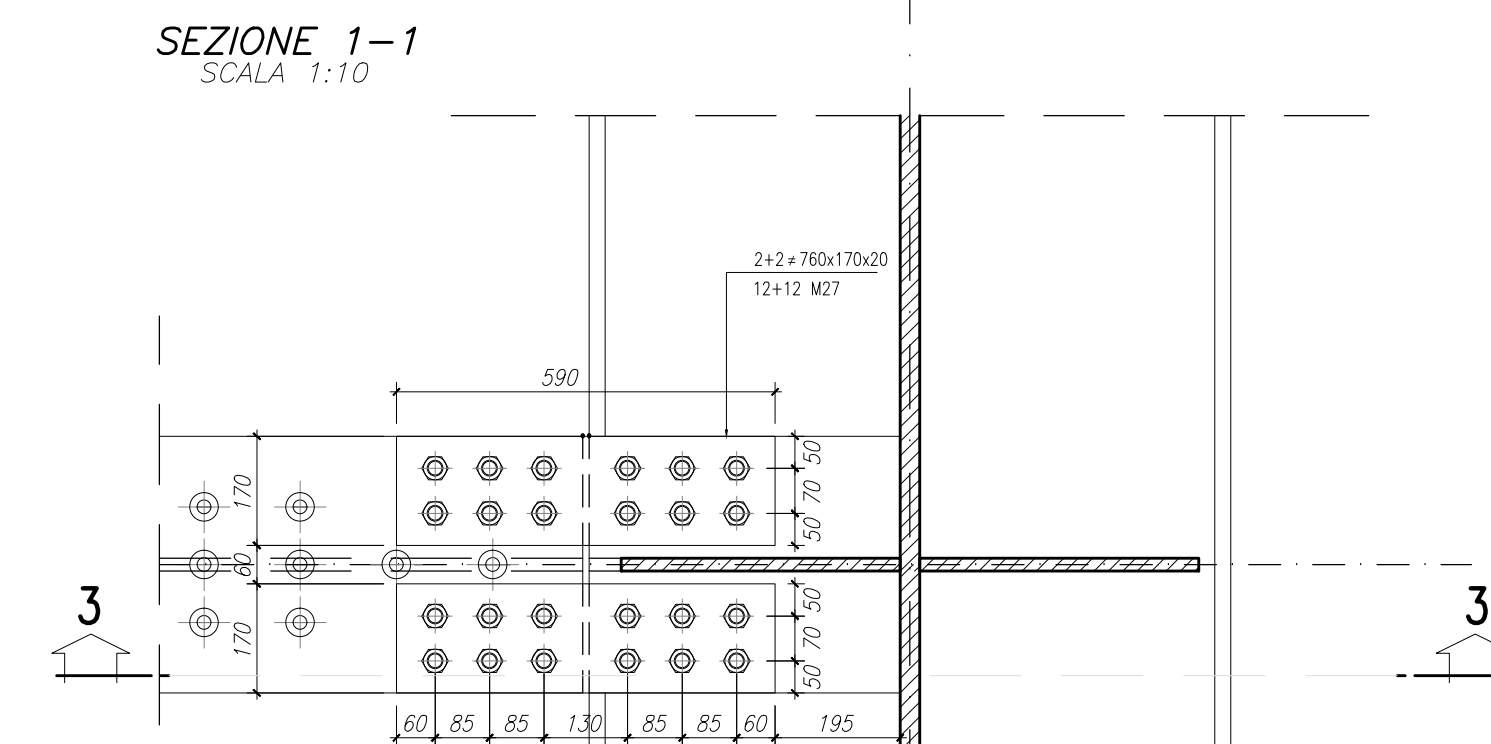

SEZIONE 1-1
SCALA 1:10

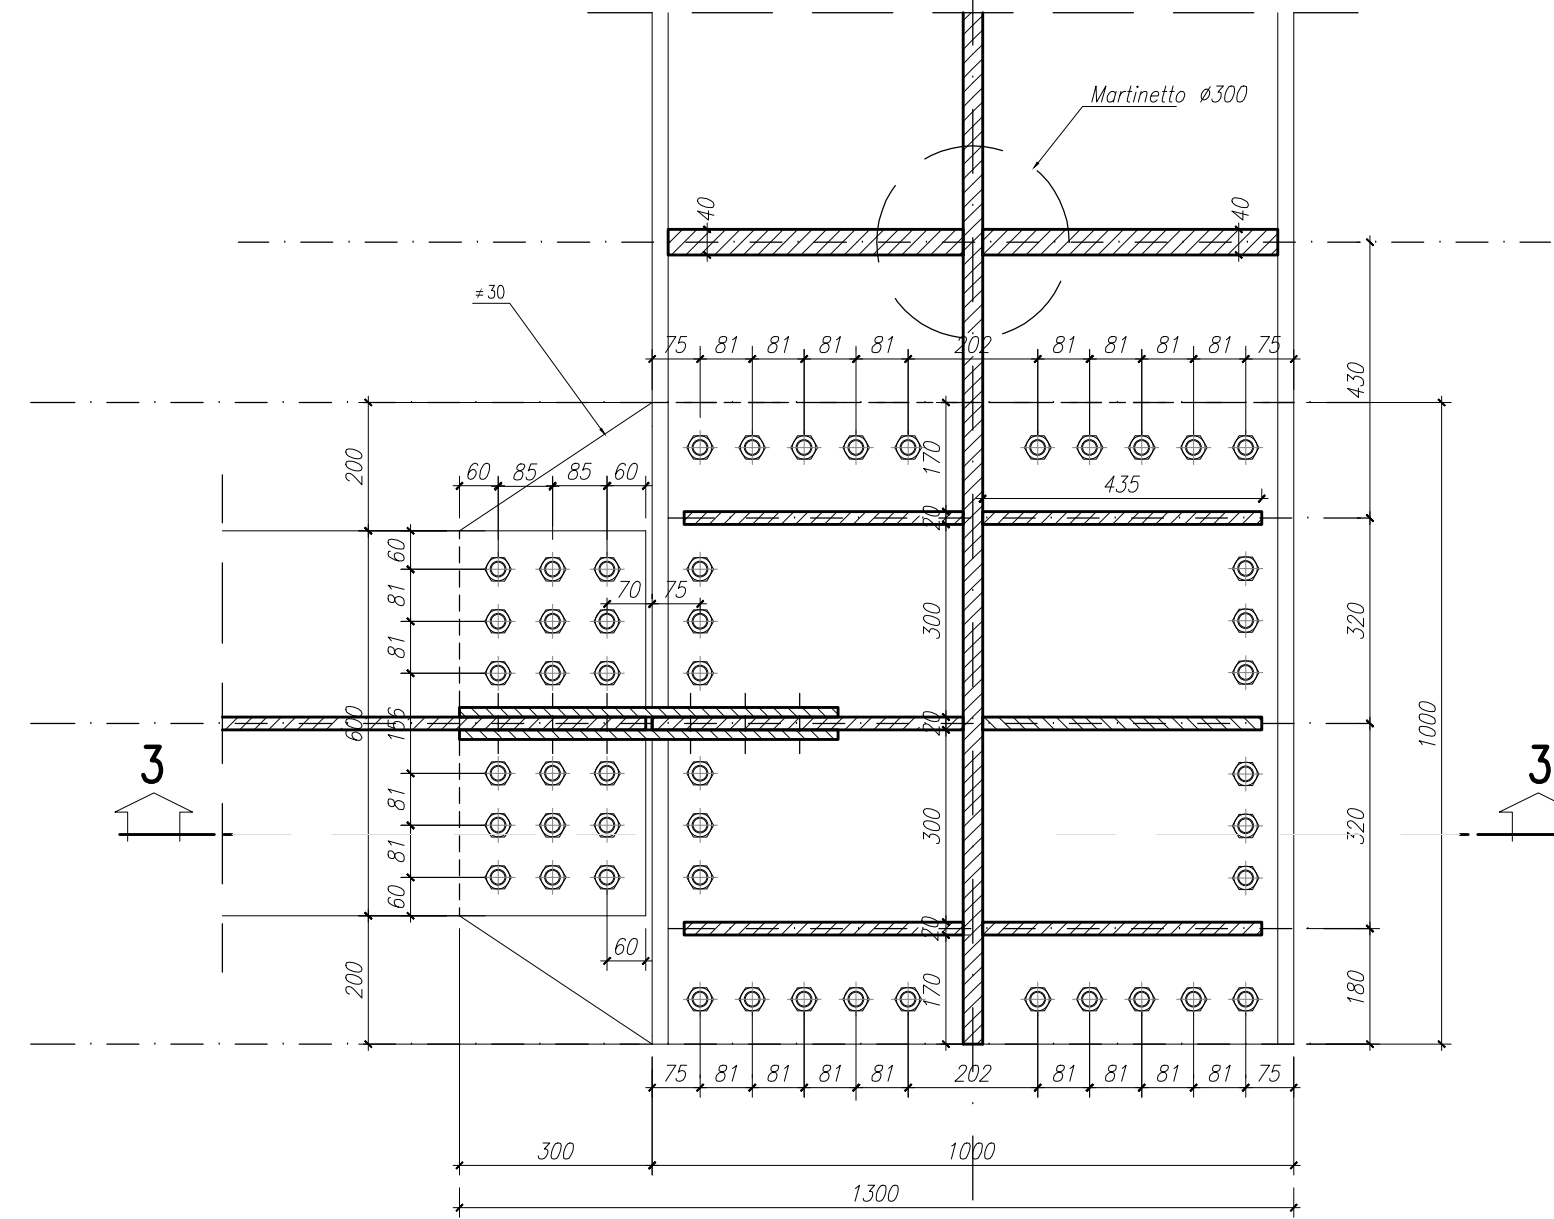

SEZIONE 3-3
SCALA 1:10

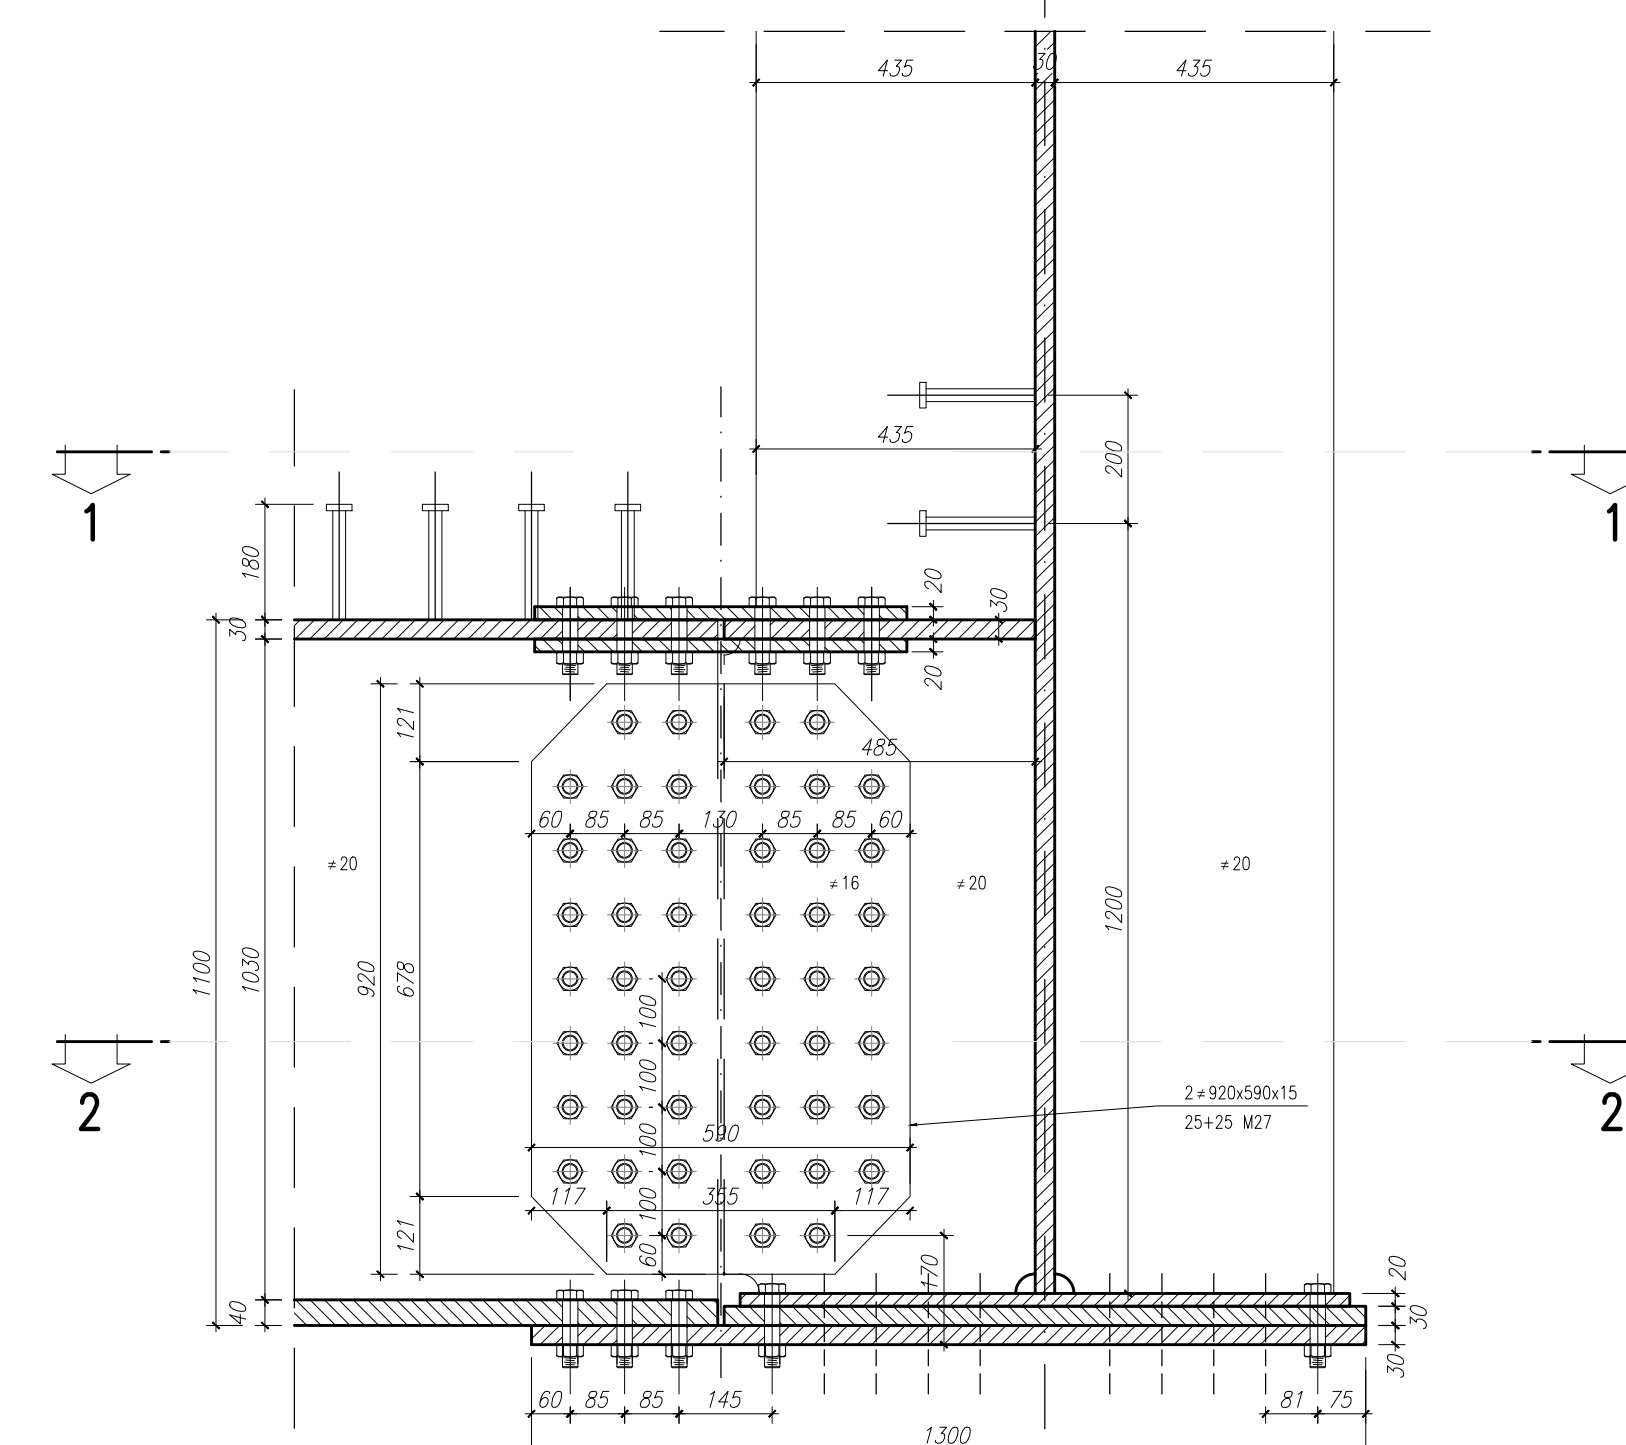

N.B. PER LA TABELLA MATERIALI SI RINVIA ALL'ELABORATO SPECIFICO

MATRICE DI REVISIONE		
REV	DATA	DESCRIZIONE MODIFICA

N.B. LA TAVOLA SOSTITUISCE QUELLA RELATIVA AL CODICE [] DEL PROGETTO ESECUTIVO

COLLEGAMENTO AUTOSTRADALE
DALMINE - COMO - VARESE - VALICO DEL GAGGIOLIO E OPERE AD ESSO CONNESSE
CODICE CAI F15555555555

TRATTE B1, B2, C, D, TRVA13x14, GREENWAY

AS BUILT

OPERE D'ARTE MINORI
CAVALCAVIA
CAVALCAVIA VIABILITA' SECONDARIA - VIA XXV APRILE
IMPALCATO: SEZIONE TRASVERSI T1-T2

---	--	---	---

PROGETTO
 RESPONSABILE DI PROGETTO ED INCARICATO DELL'INTEGRAZIONE PER LE LAVORI PRESTAZIONI:
 Ing. Alberto Cecchini

CONCESSIONARIO

LABORAZIONE PROGETTUALE
 PROGETTATA:
 3TI PROGETTI ITALIA S.p.A.
 3TI ITALIA S.p.A.
 DIRETTORE TECNICO
 Ing. Stefano Luca Pizzardi
 Ordine degli Ingegneri
 Provincia di Roma n. 20669

Redatto: Di Sara
 Verificato: Di Sara
 Approvato: Pizzardi