






CARPENTERIA IMPALCATO
SEZIONE TRASVERSO T3
SCALA 1:25

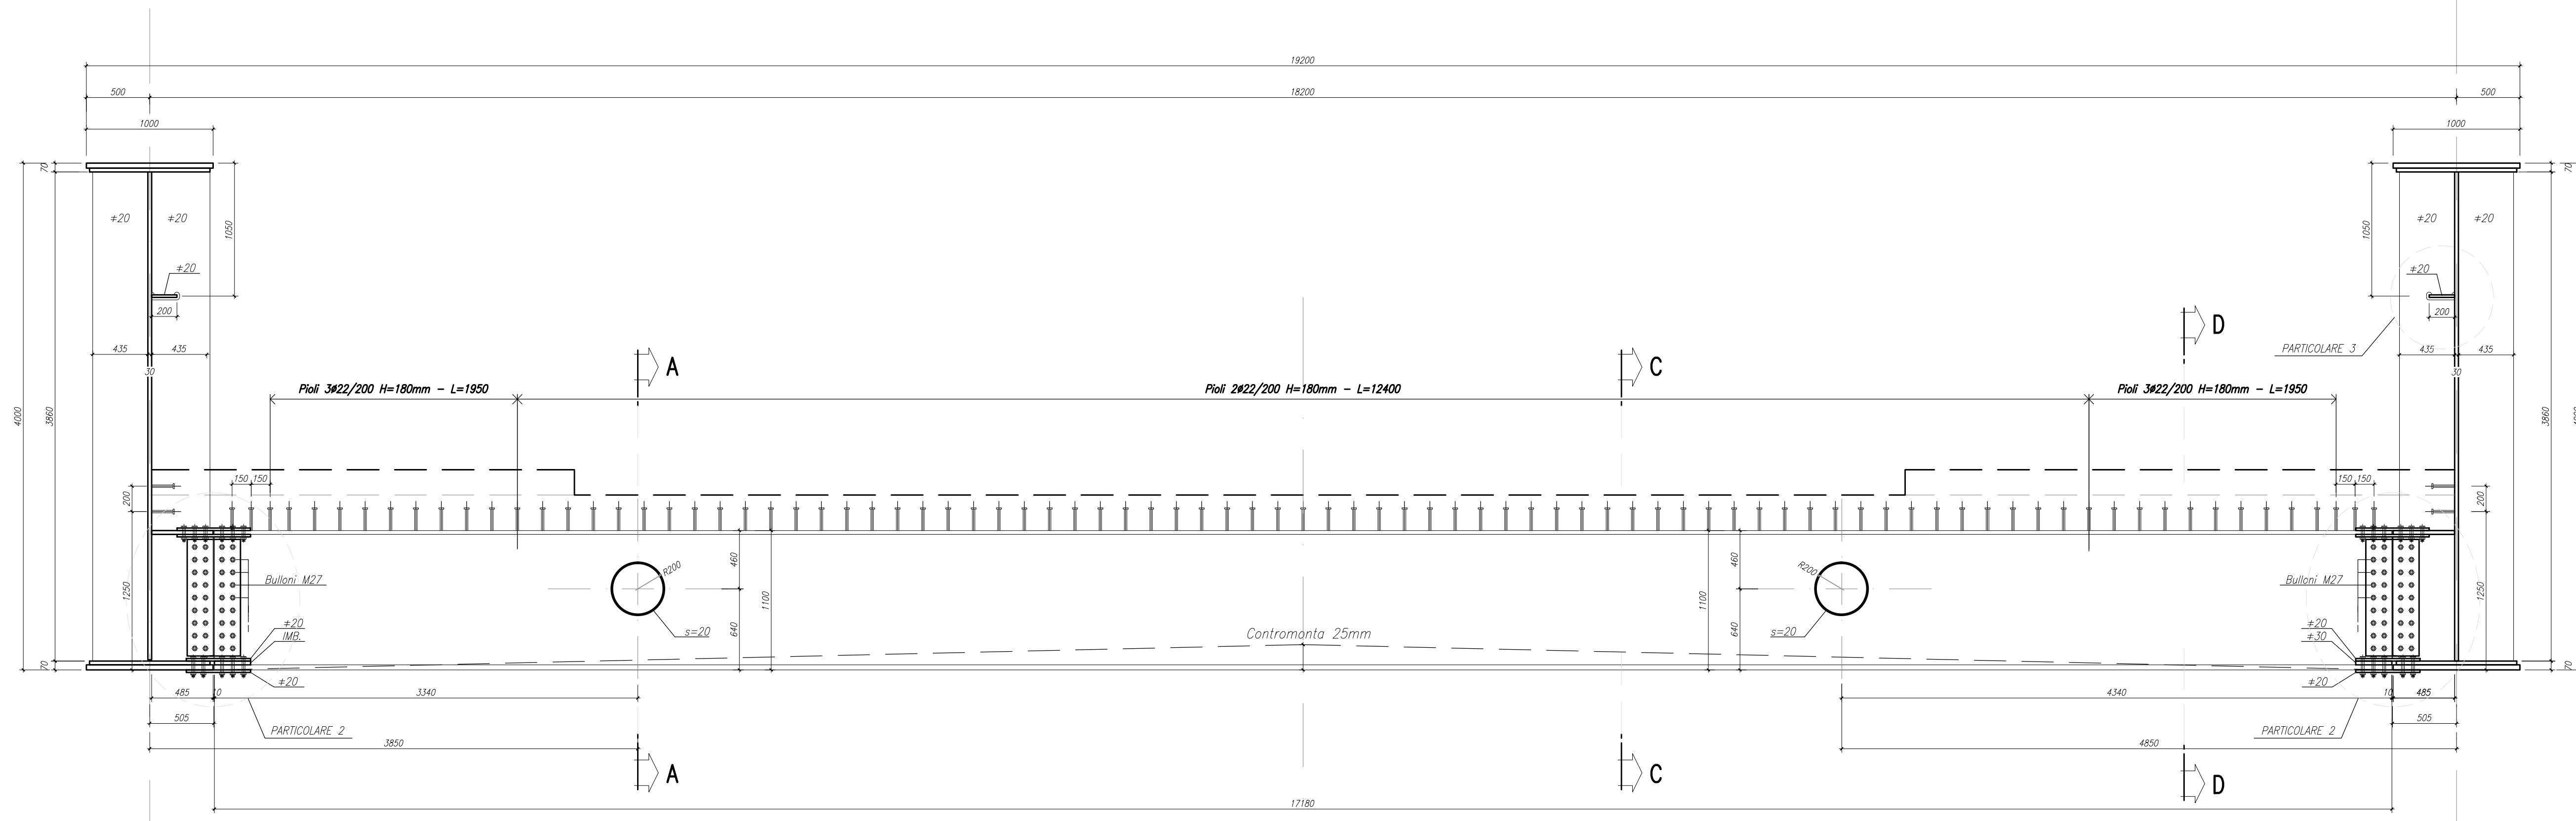


CARPENTERIA IMPALCATO
SEZIONE TRASVERSO T4
SCALA 1:25

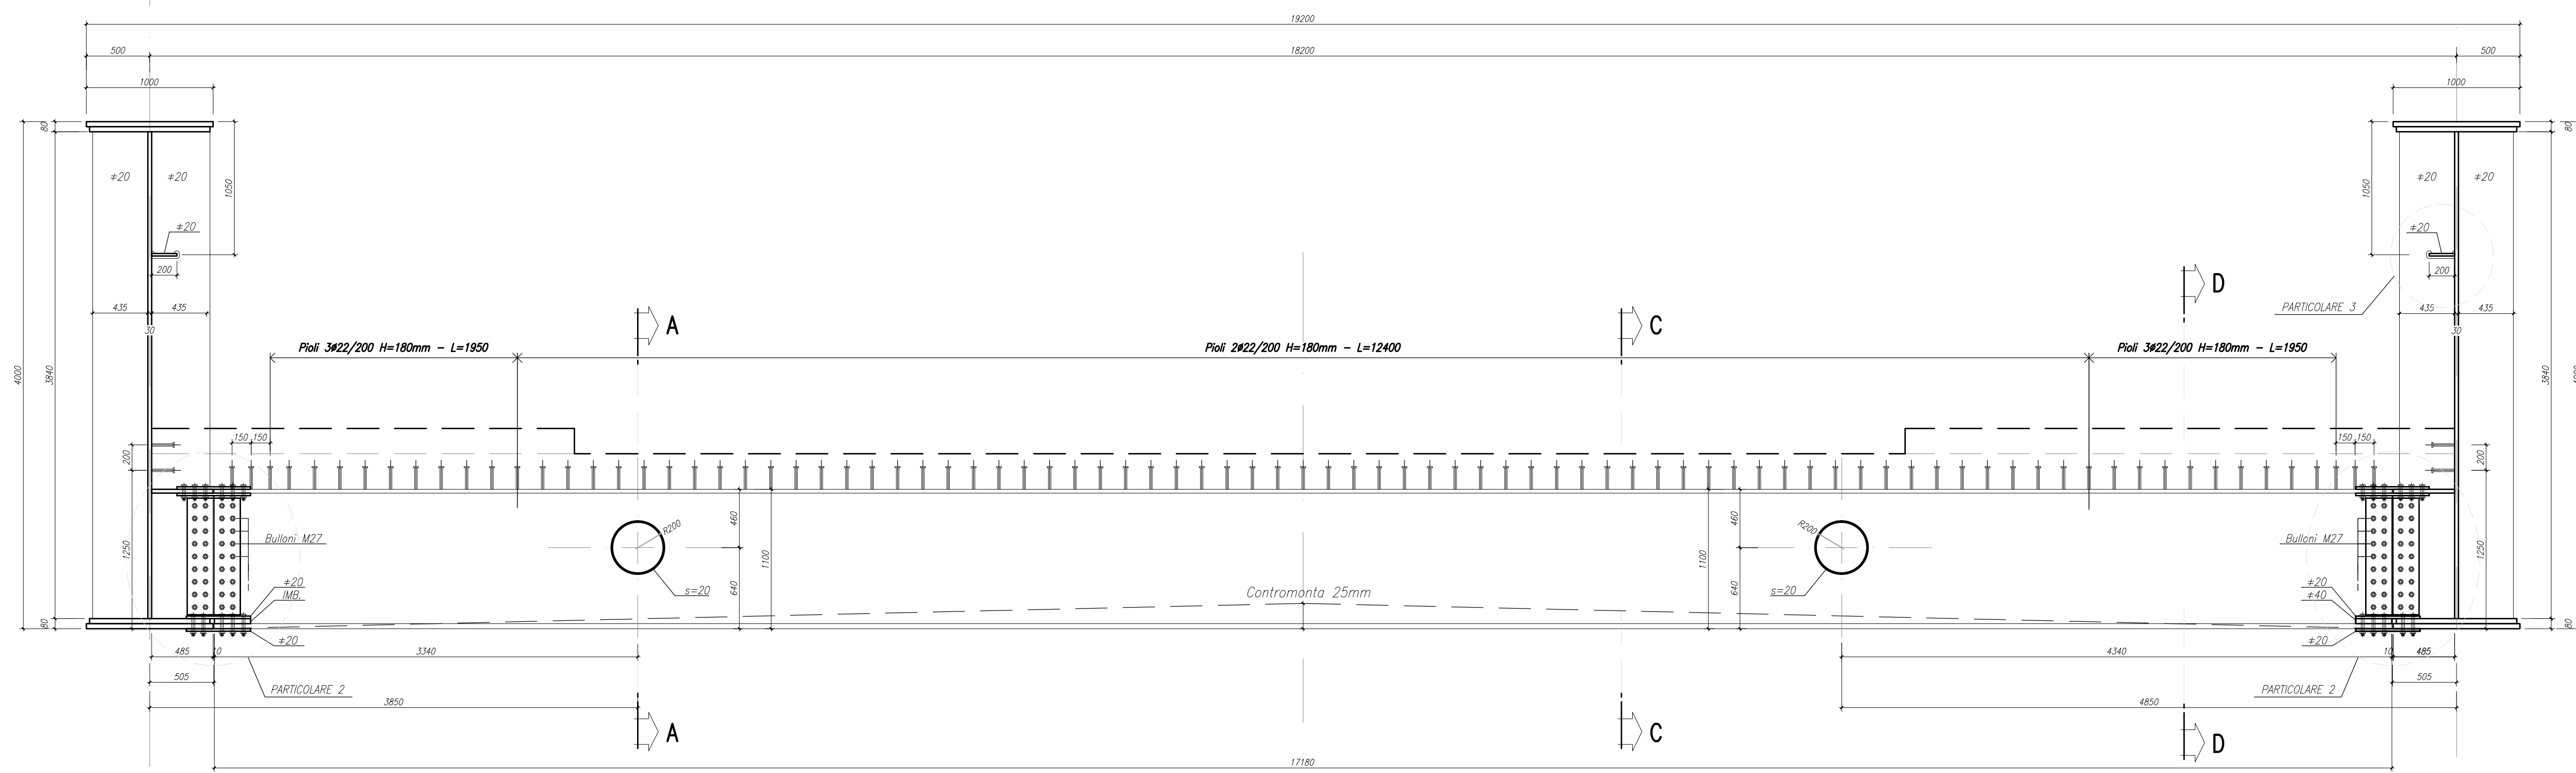


GIUNTO TRASVERSO DI CAMPATA
PARTICOLARE 2

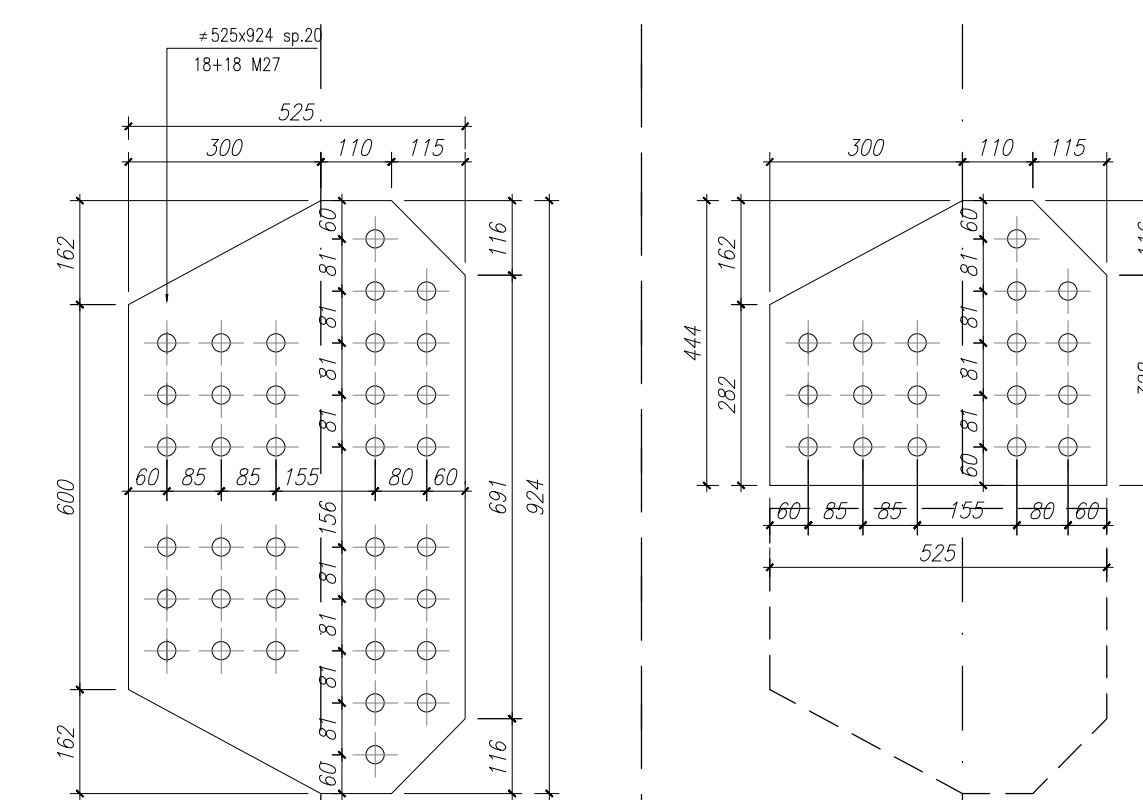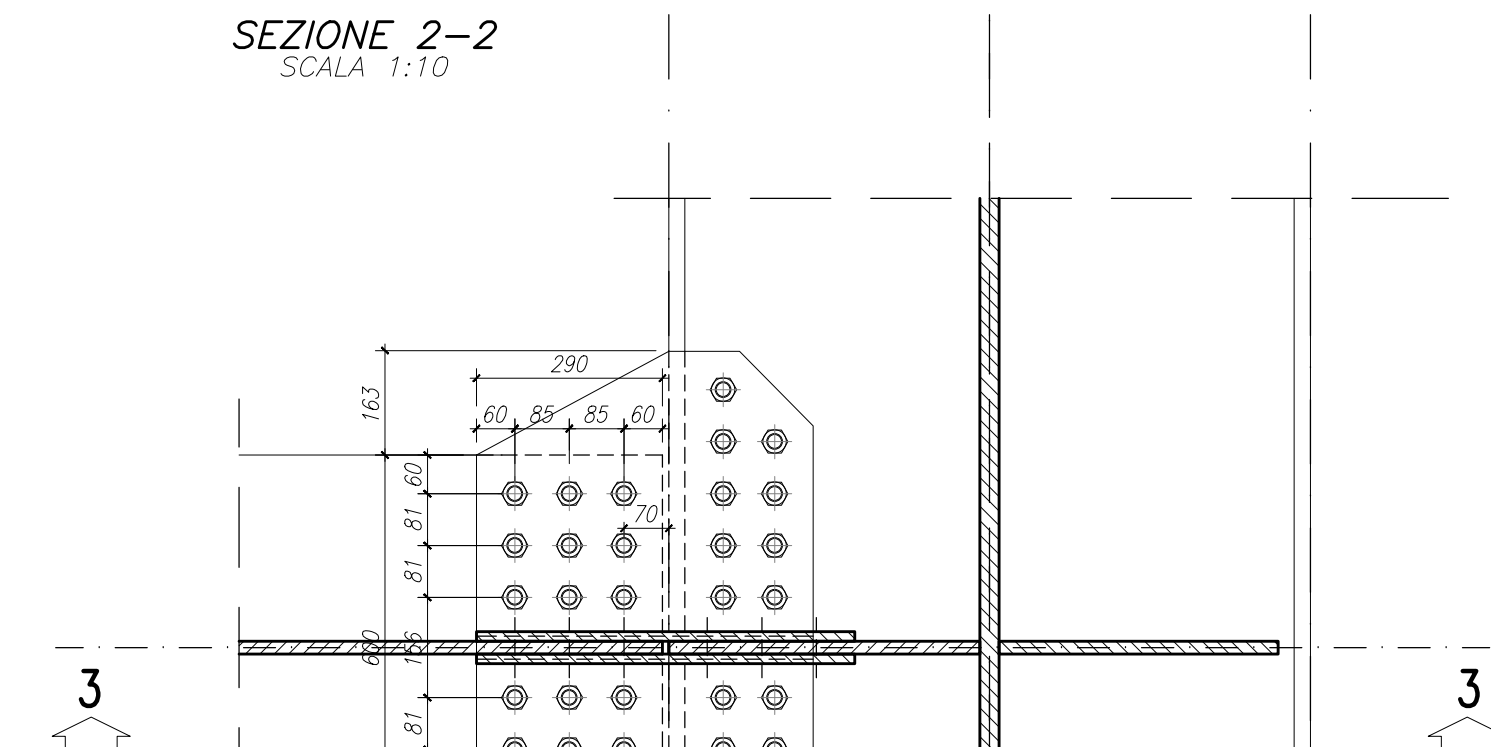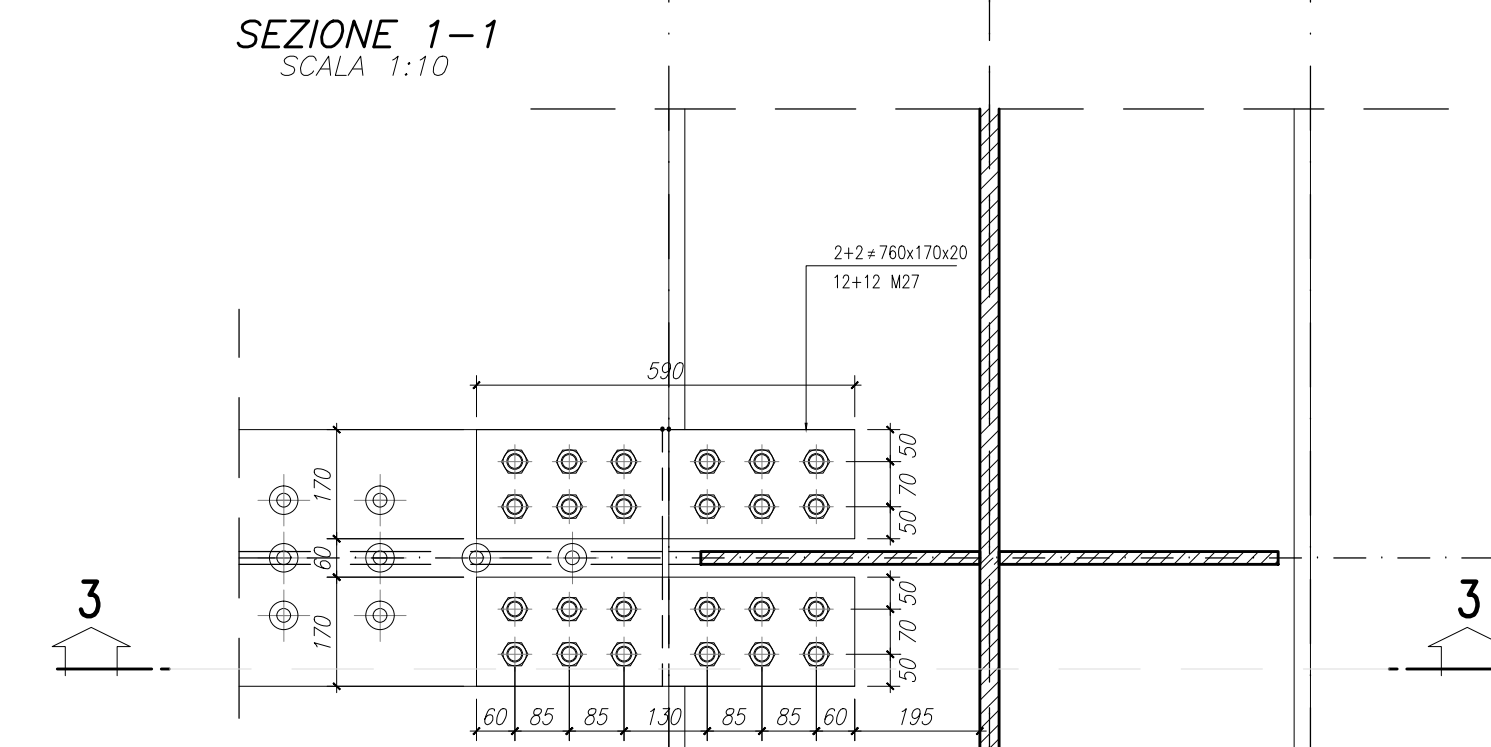


NR. PER LA TABELLA MATERIALI SI RINVIA ALL'ELABORATO SPECIFICI

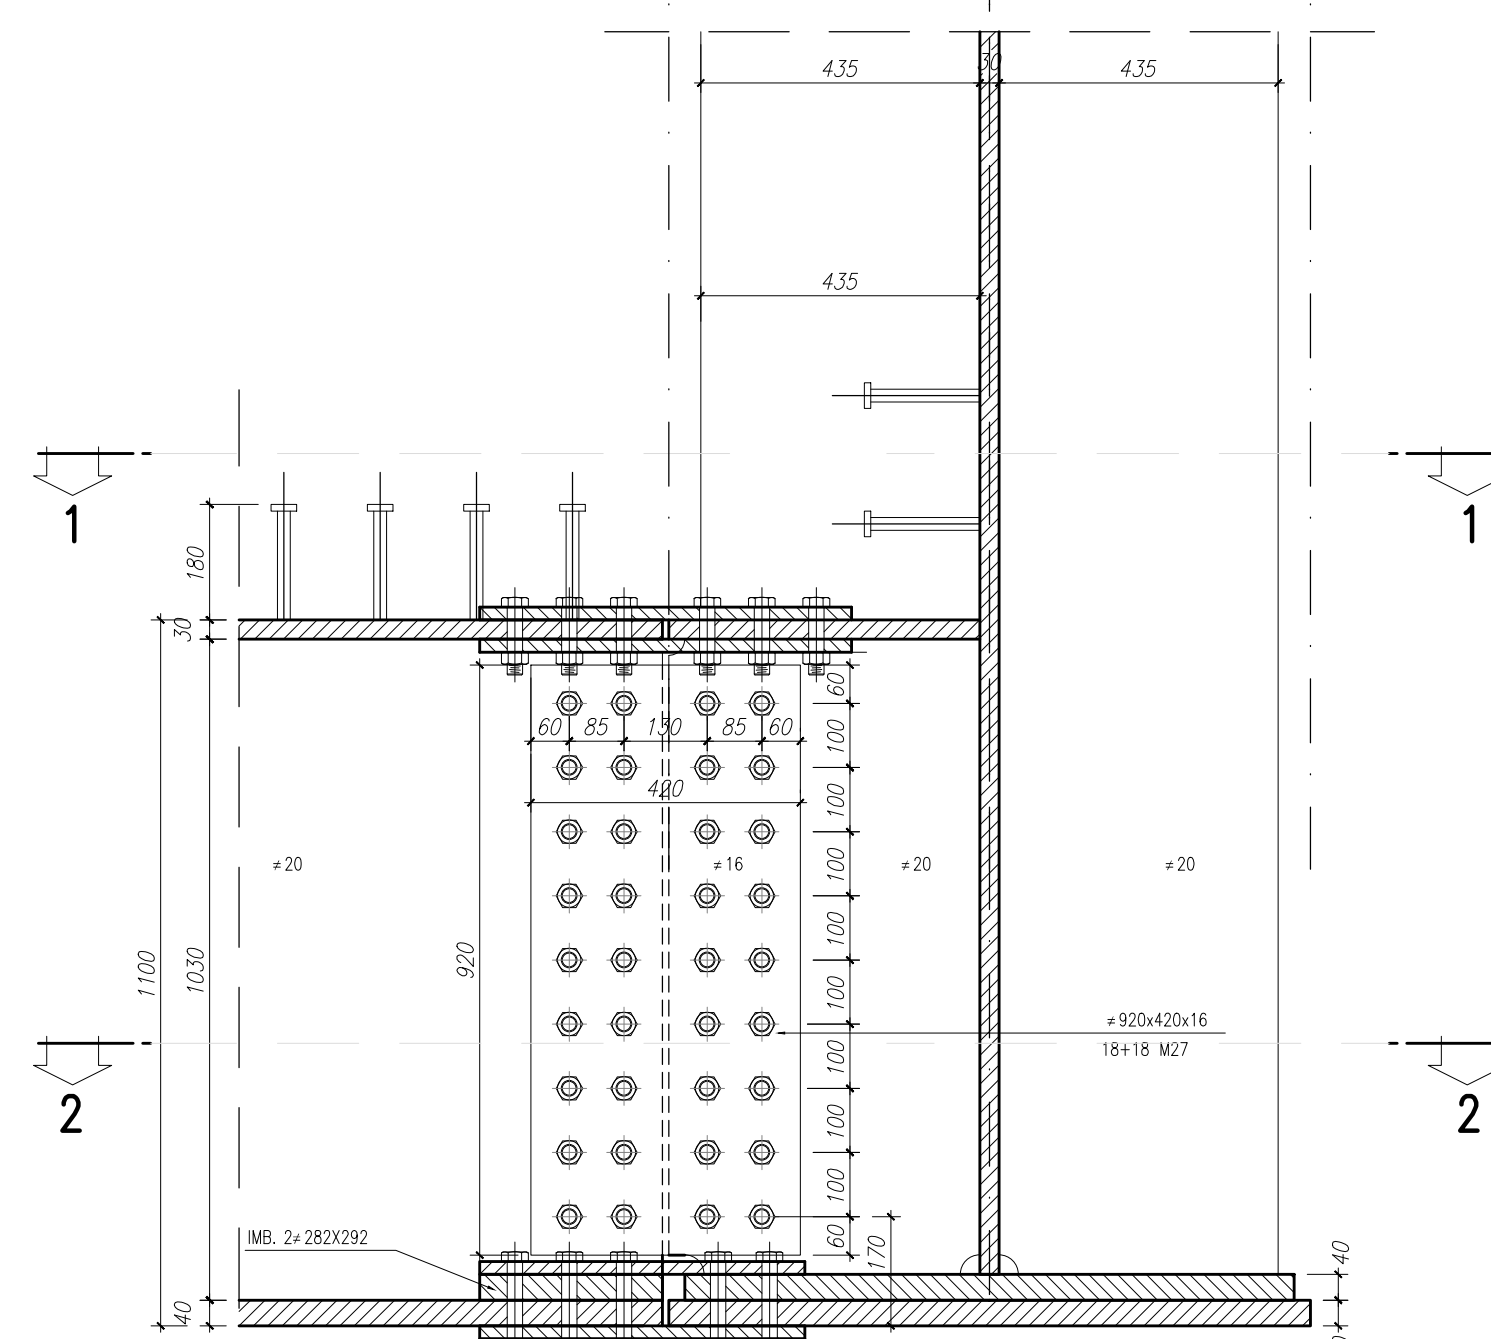


CARPENTERIA IMPALCATO
SEZIONE A-A
SCALA 1:10

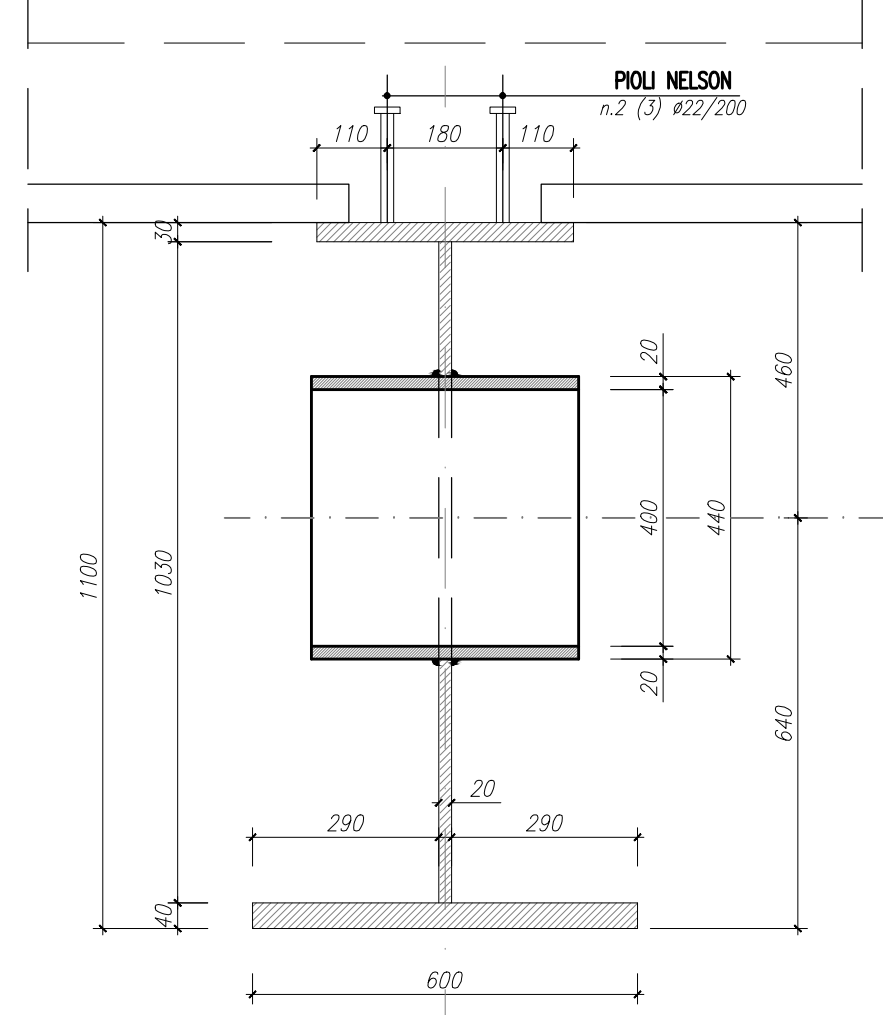


CARPENTERIA IMPALCATO
SEZIONE C-C
SCALA 1:10

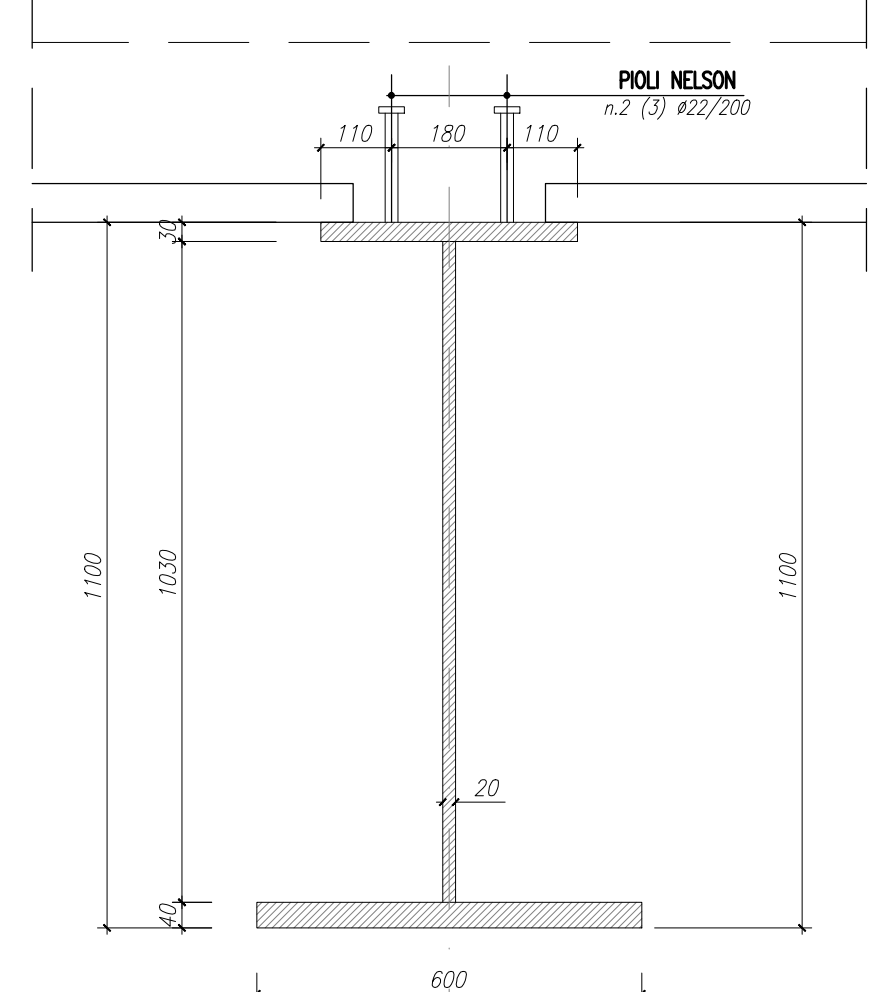

CARPENTERIA IMPALCATO
SEZIONE D-D
SCALA 1:10

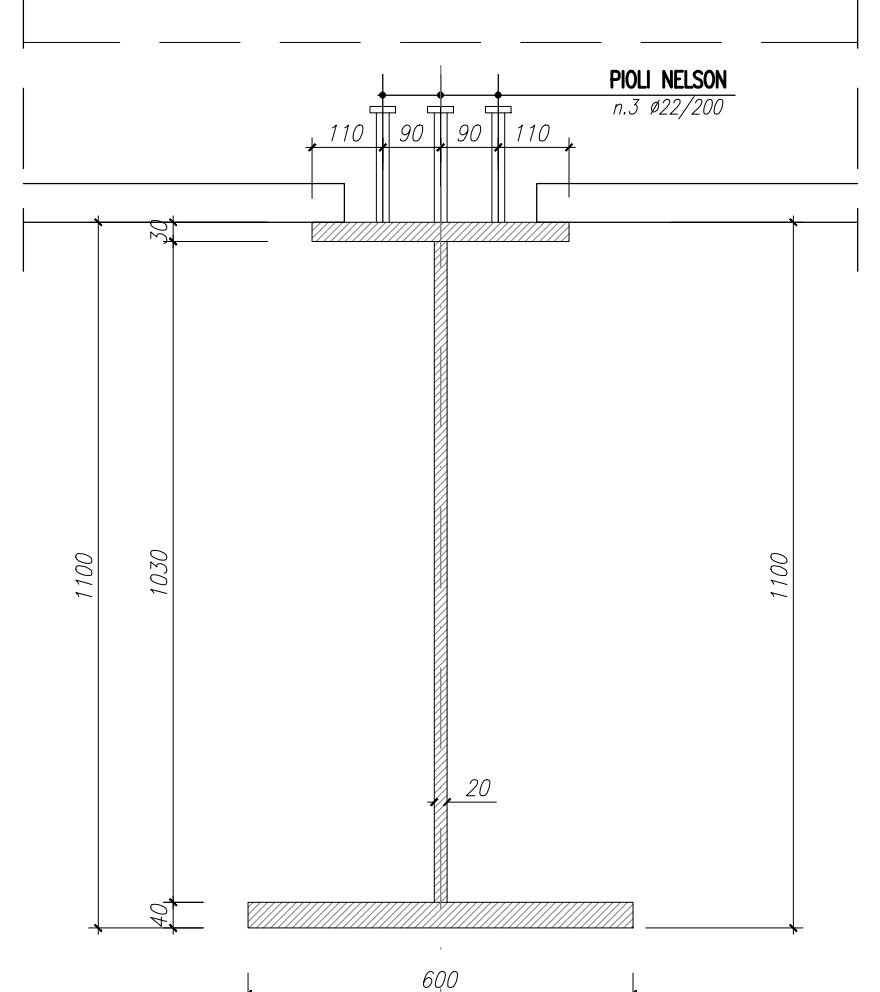

IRRIGIDITE LONGITUDINALE
PARTICOLARE 3
SCALA 1:25

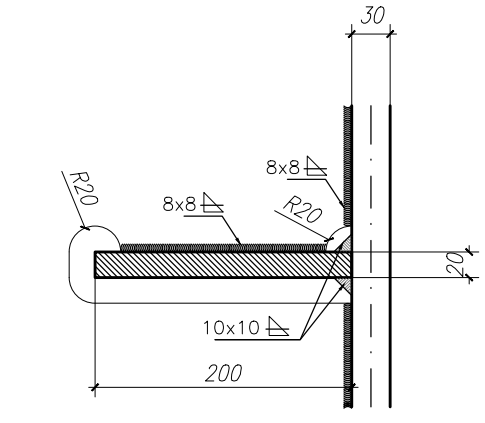

MATRICE DI REVISIONE

REV	DATA	DESCRIZIONE MODIFICA

N.B. LA TAVOLA SOSTITUISCE QUELLA RELATIVA AL CODICE [] DEL PROGETTO ESECUTIVO

**COLLEGAMENTO AUTOSTRADALE
DALMINE - COMO - VARESE - VALICO DEL GAGGIOLIO E OPERE AD ESSE CONNESSE**
TRATTE B1, B2, C, D, TRVA13+14, GREENWAY
AS BUILT
TRATTA B1
OPERE D'ARTE MINORI
CAVALCAVIA
CAVALCAVIA VIABILITA' SECONDARIA - VIA XXV APRILE
IMPALCATO: SEZIONE TRASVERSI T3-T4

---	--	---	--

------------------------------	---------------------------------	------------------	--	------------------------------	--

CONCEDENTE

PROGETTISTA
3TI PROGETTI ITALIA S.p.A.

LABORAZIONE PROGETTUALE
3TI ITALIA S.p.A.
DIRETTORE TECNICO
Arch. Salvatore Mengolo
Ordine degli Ingegneri
Provincia di Roma n. 20669

Redatto: Di Sarzo Verificato Di Lillo Approvato: Possati