




CARPENTERIA SPALLA SA  
PIANTA FONDAZIONI  
SCALA 1:50

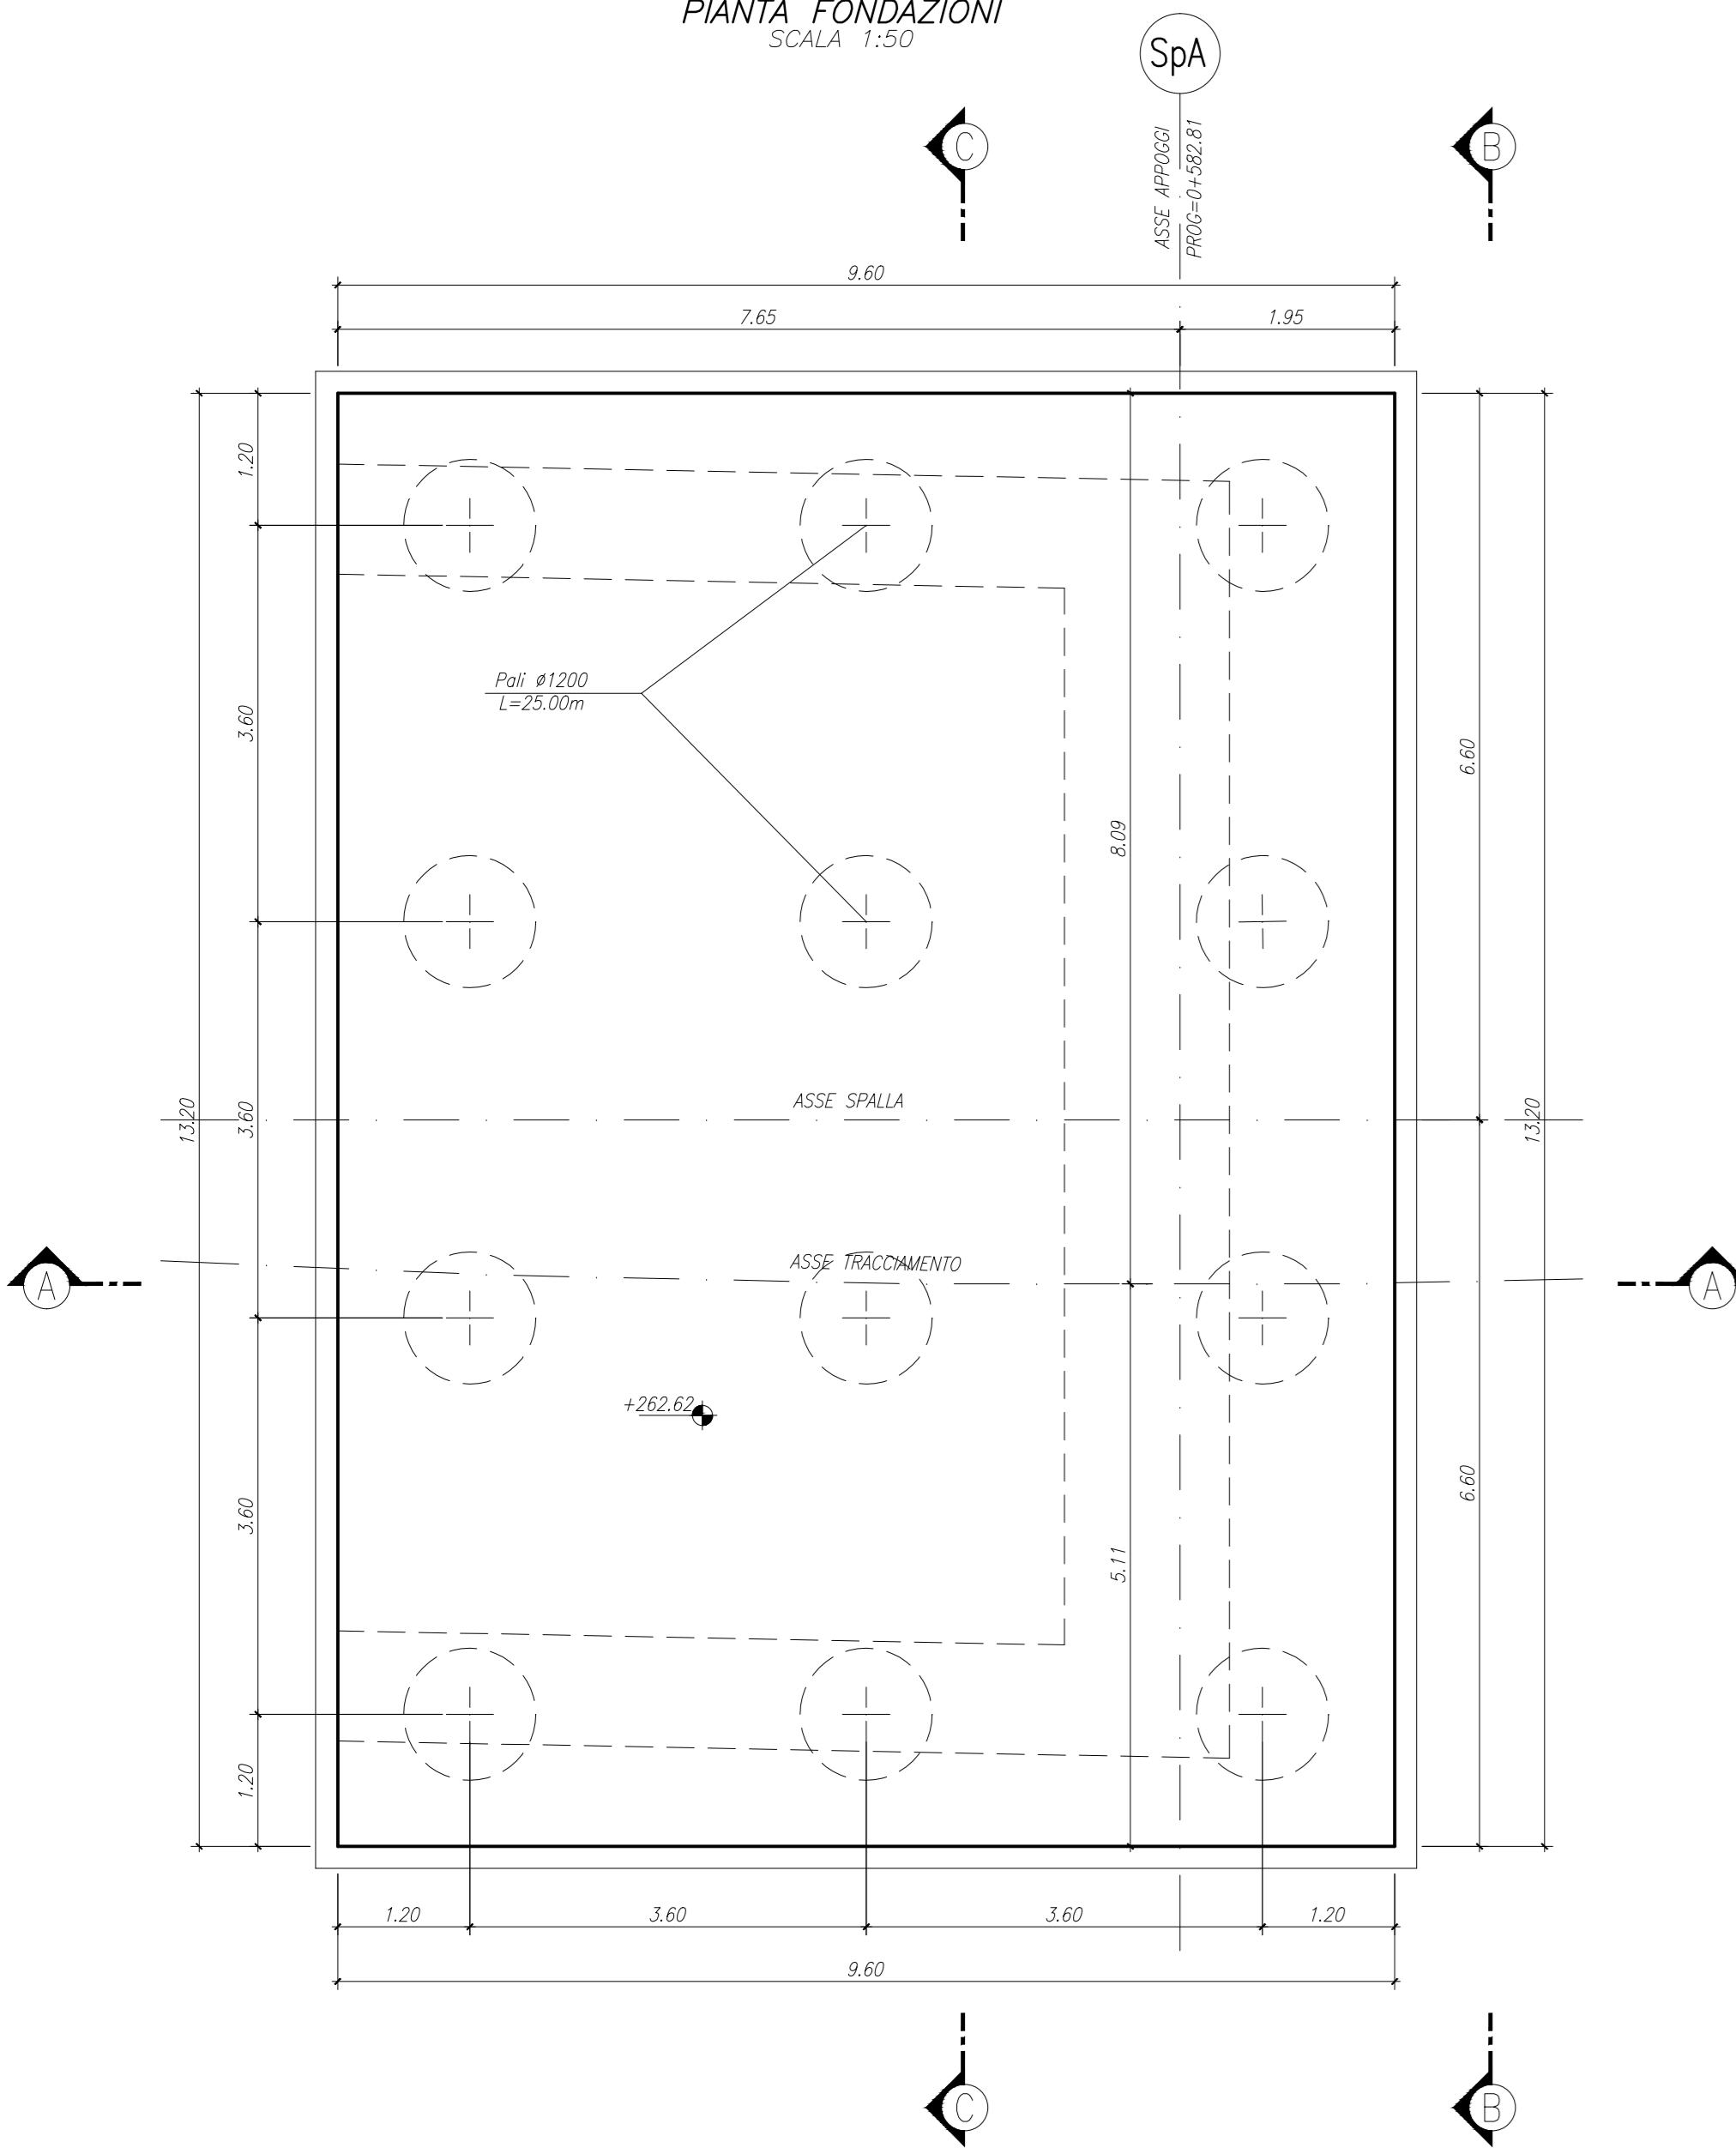


CARPENTERIA SPALLA SA  
PIANTA SPICCATO  
SCALA 1:50

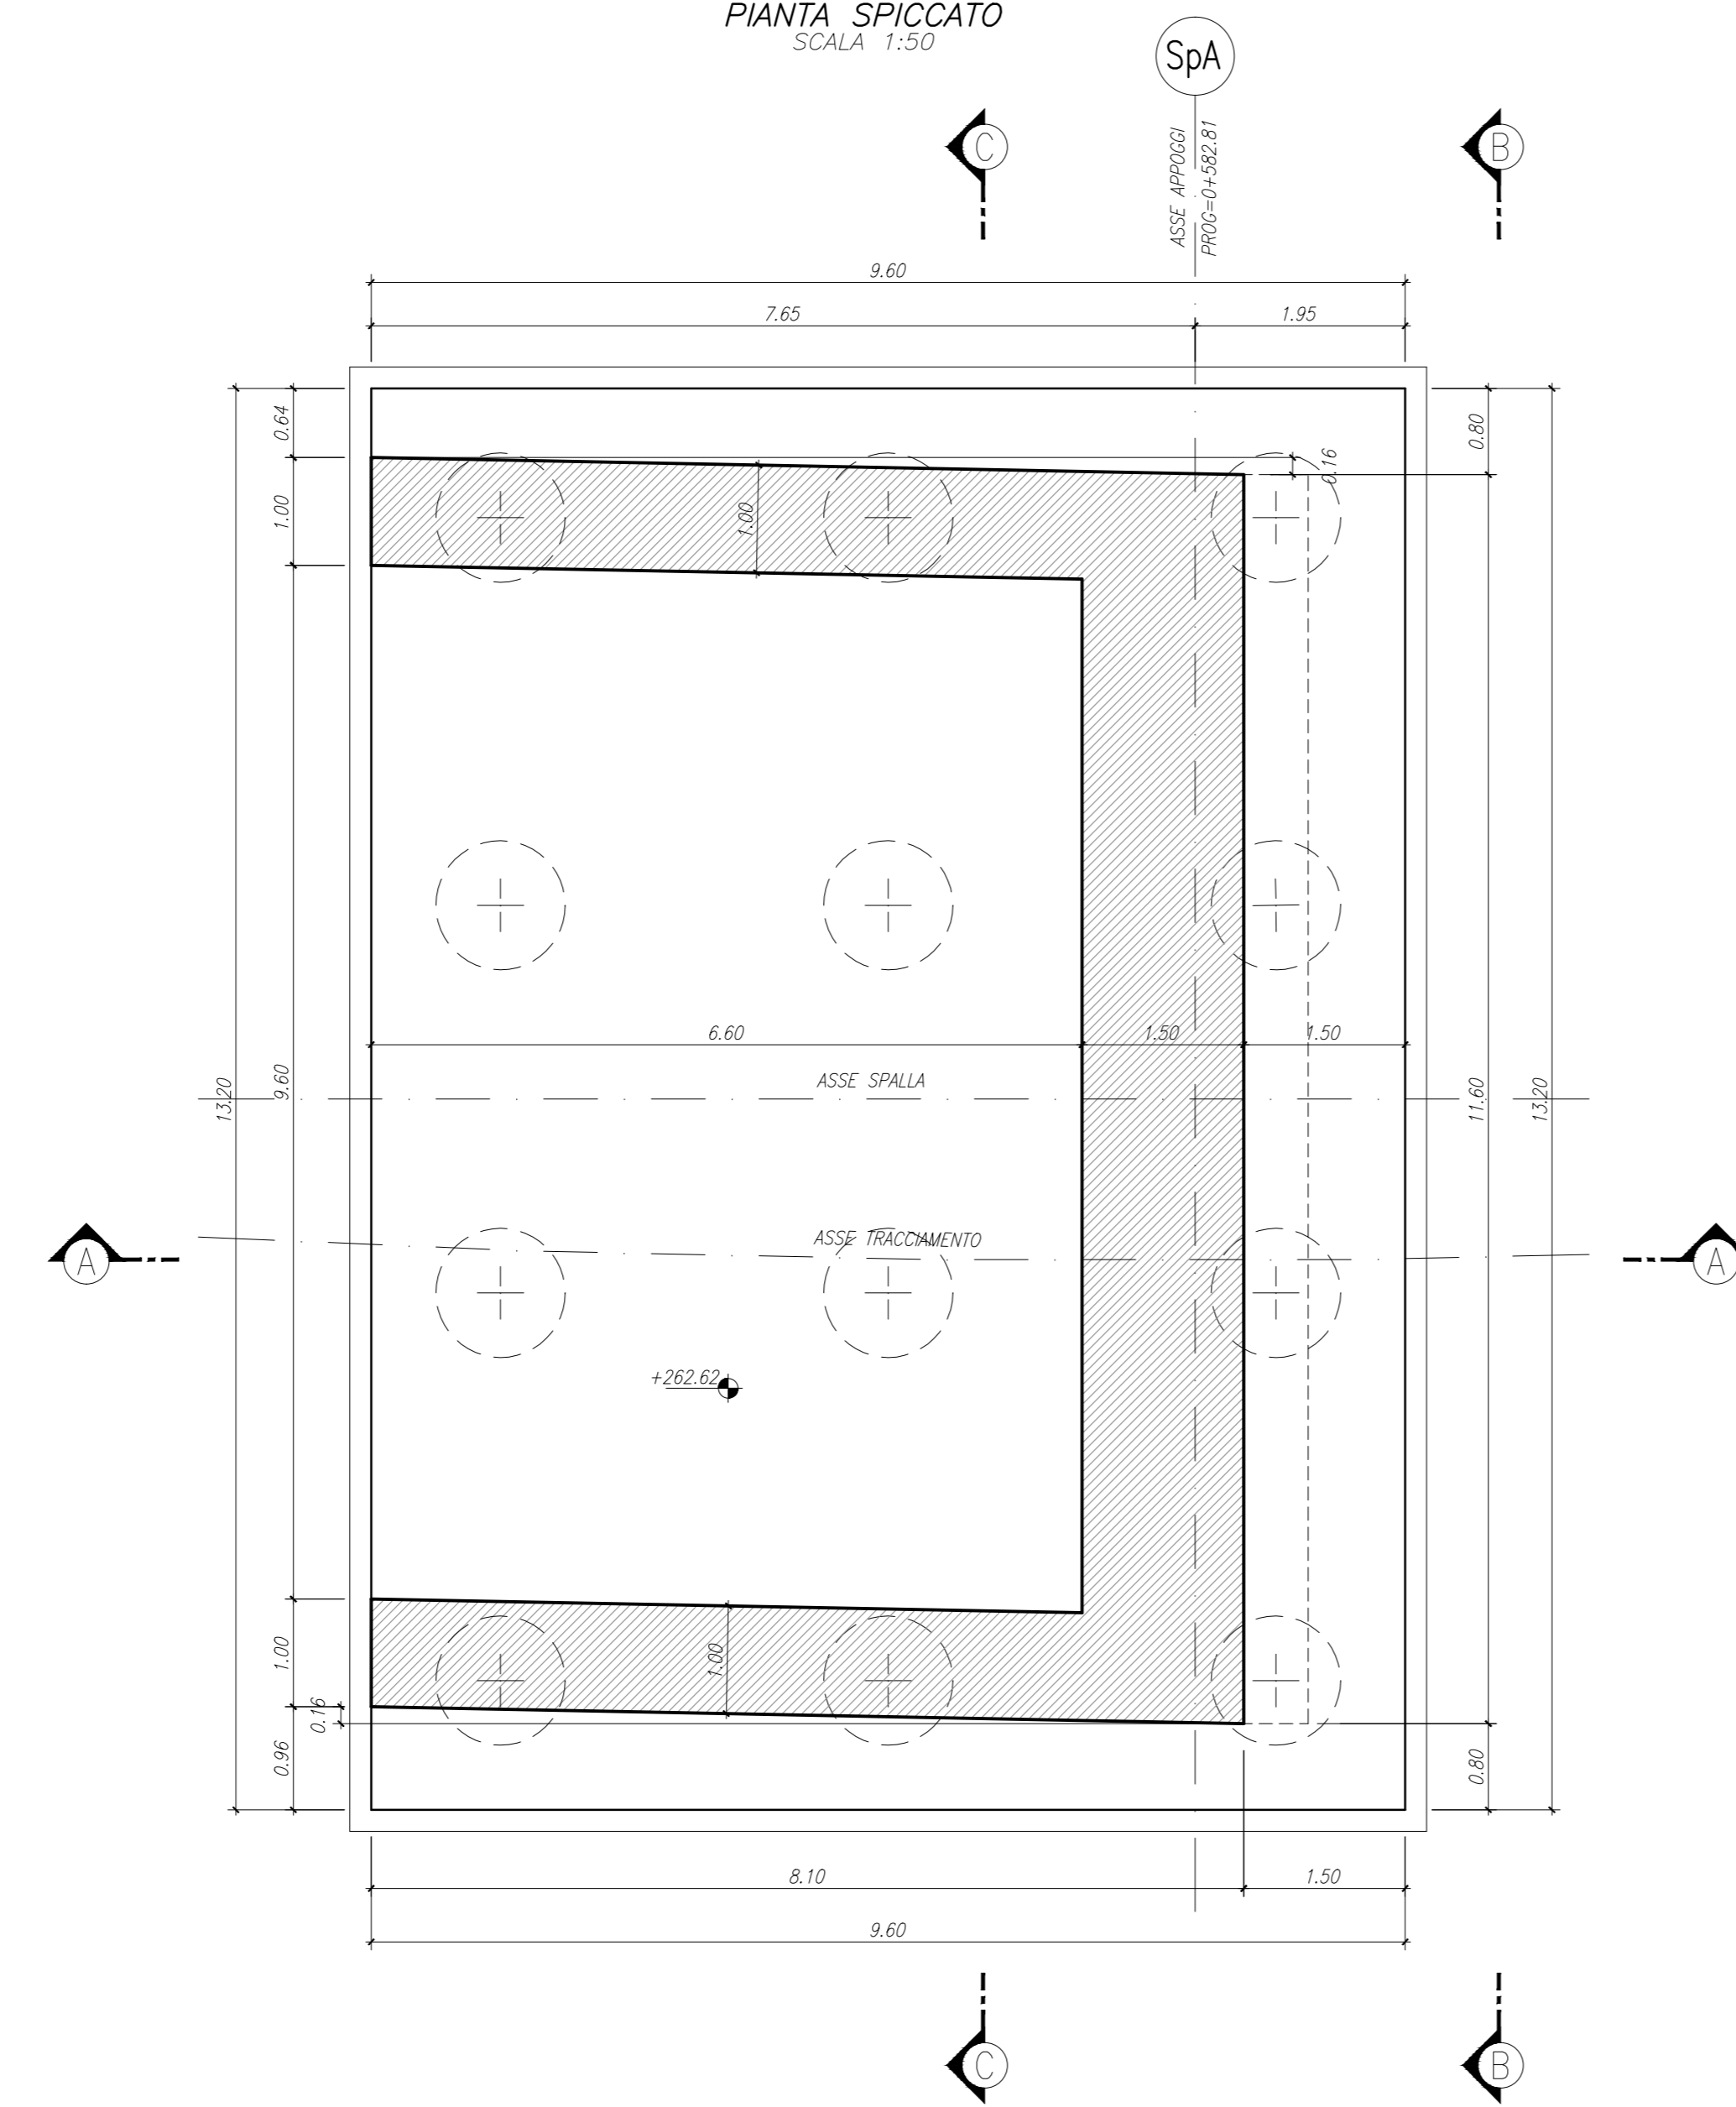


CARPENTERIA SPALLA SA  
VISTA DALL'ALTO  
SCALA 1:50

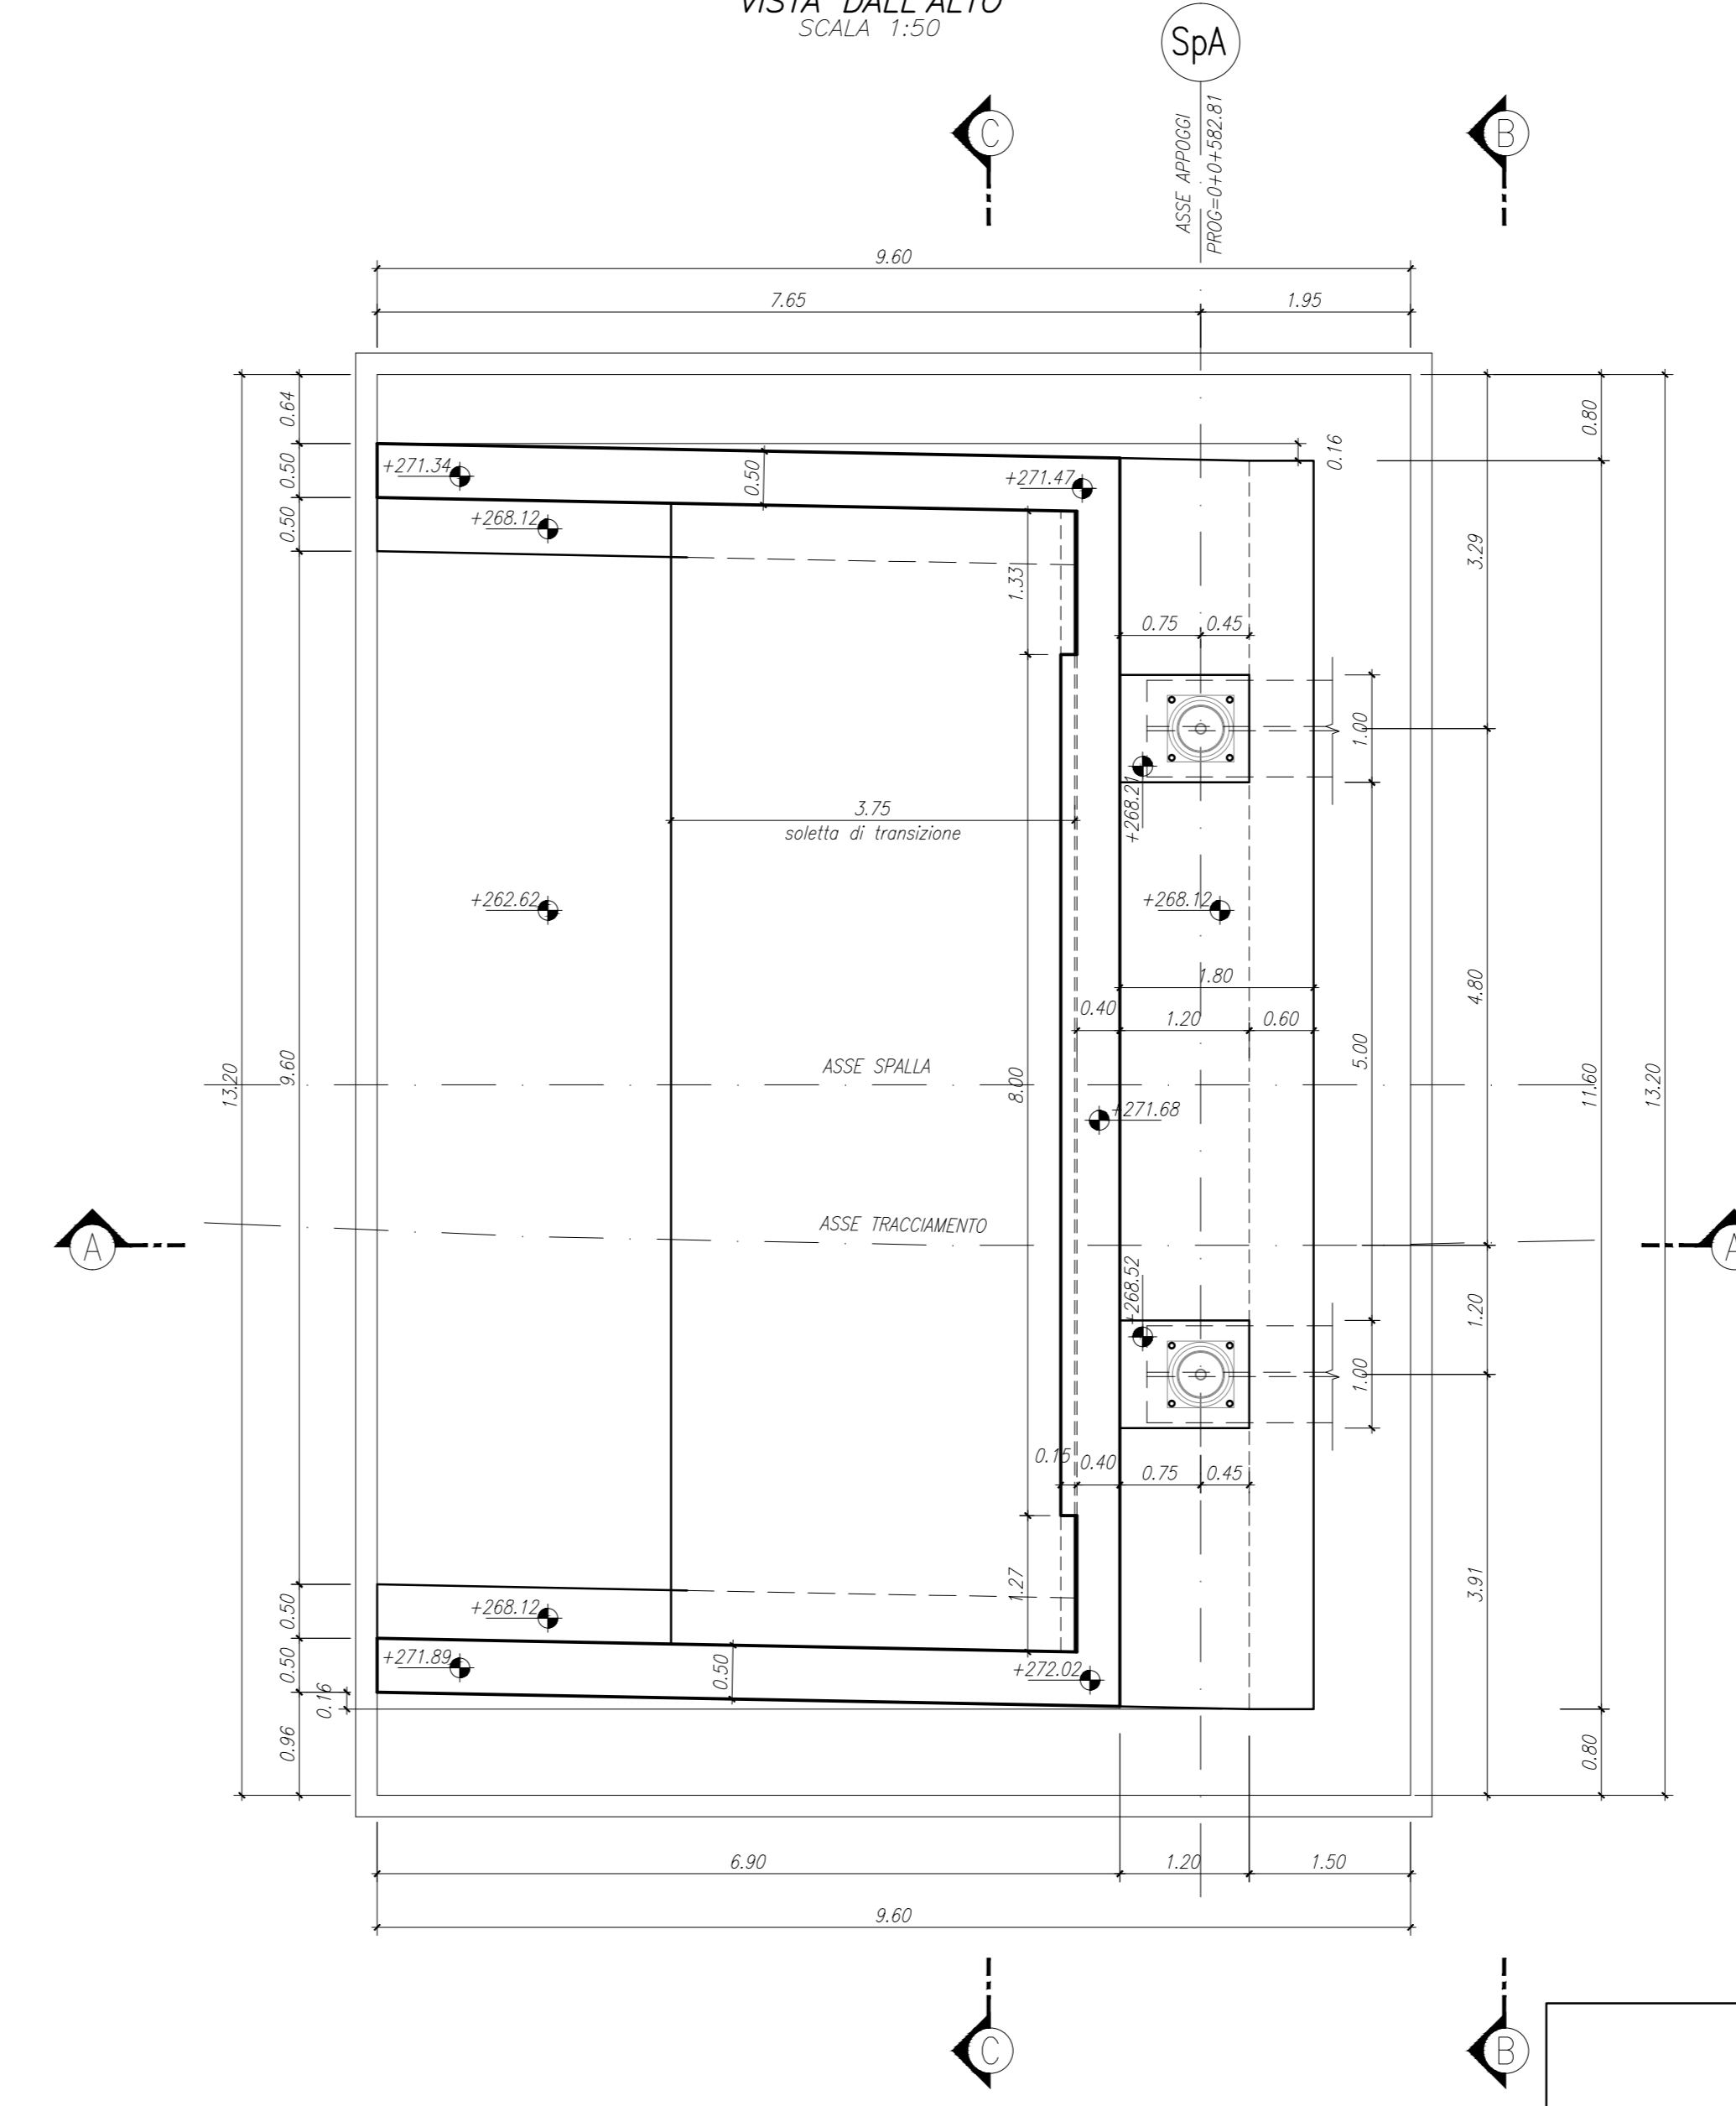


CARPENTERIA SPALLA SA  
SEZIONE C-C  
SCALA 1:50

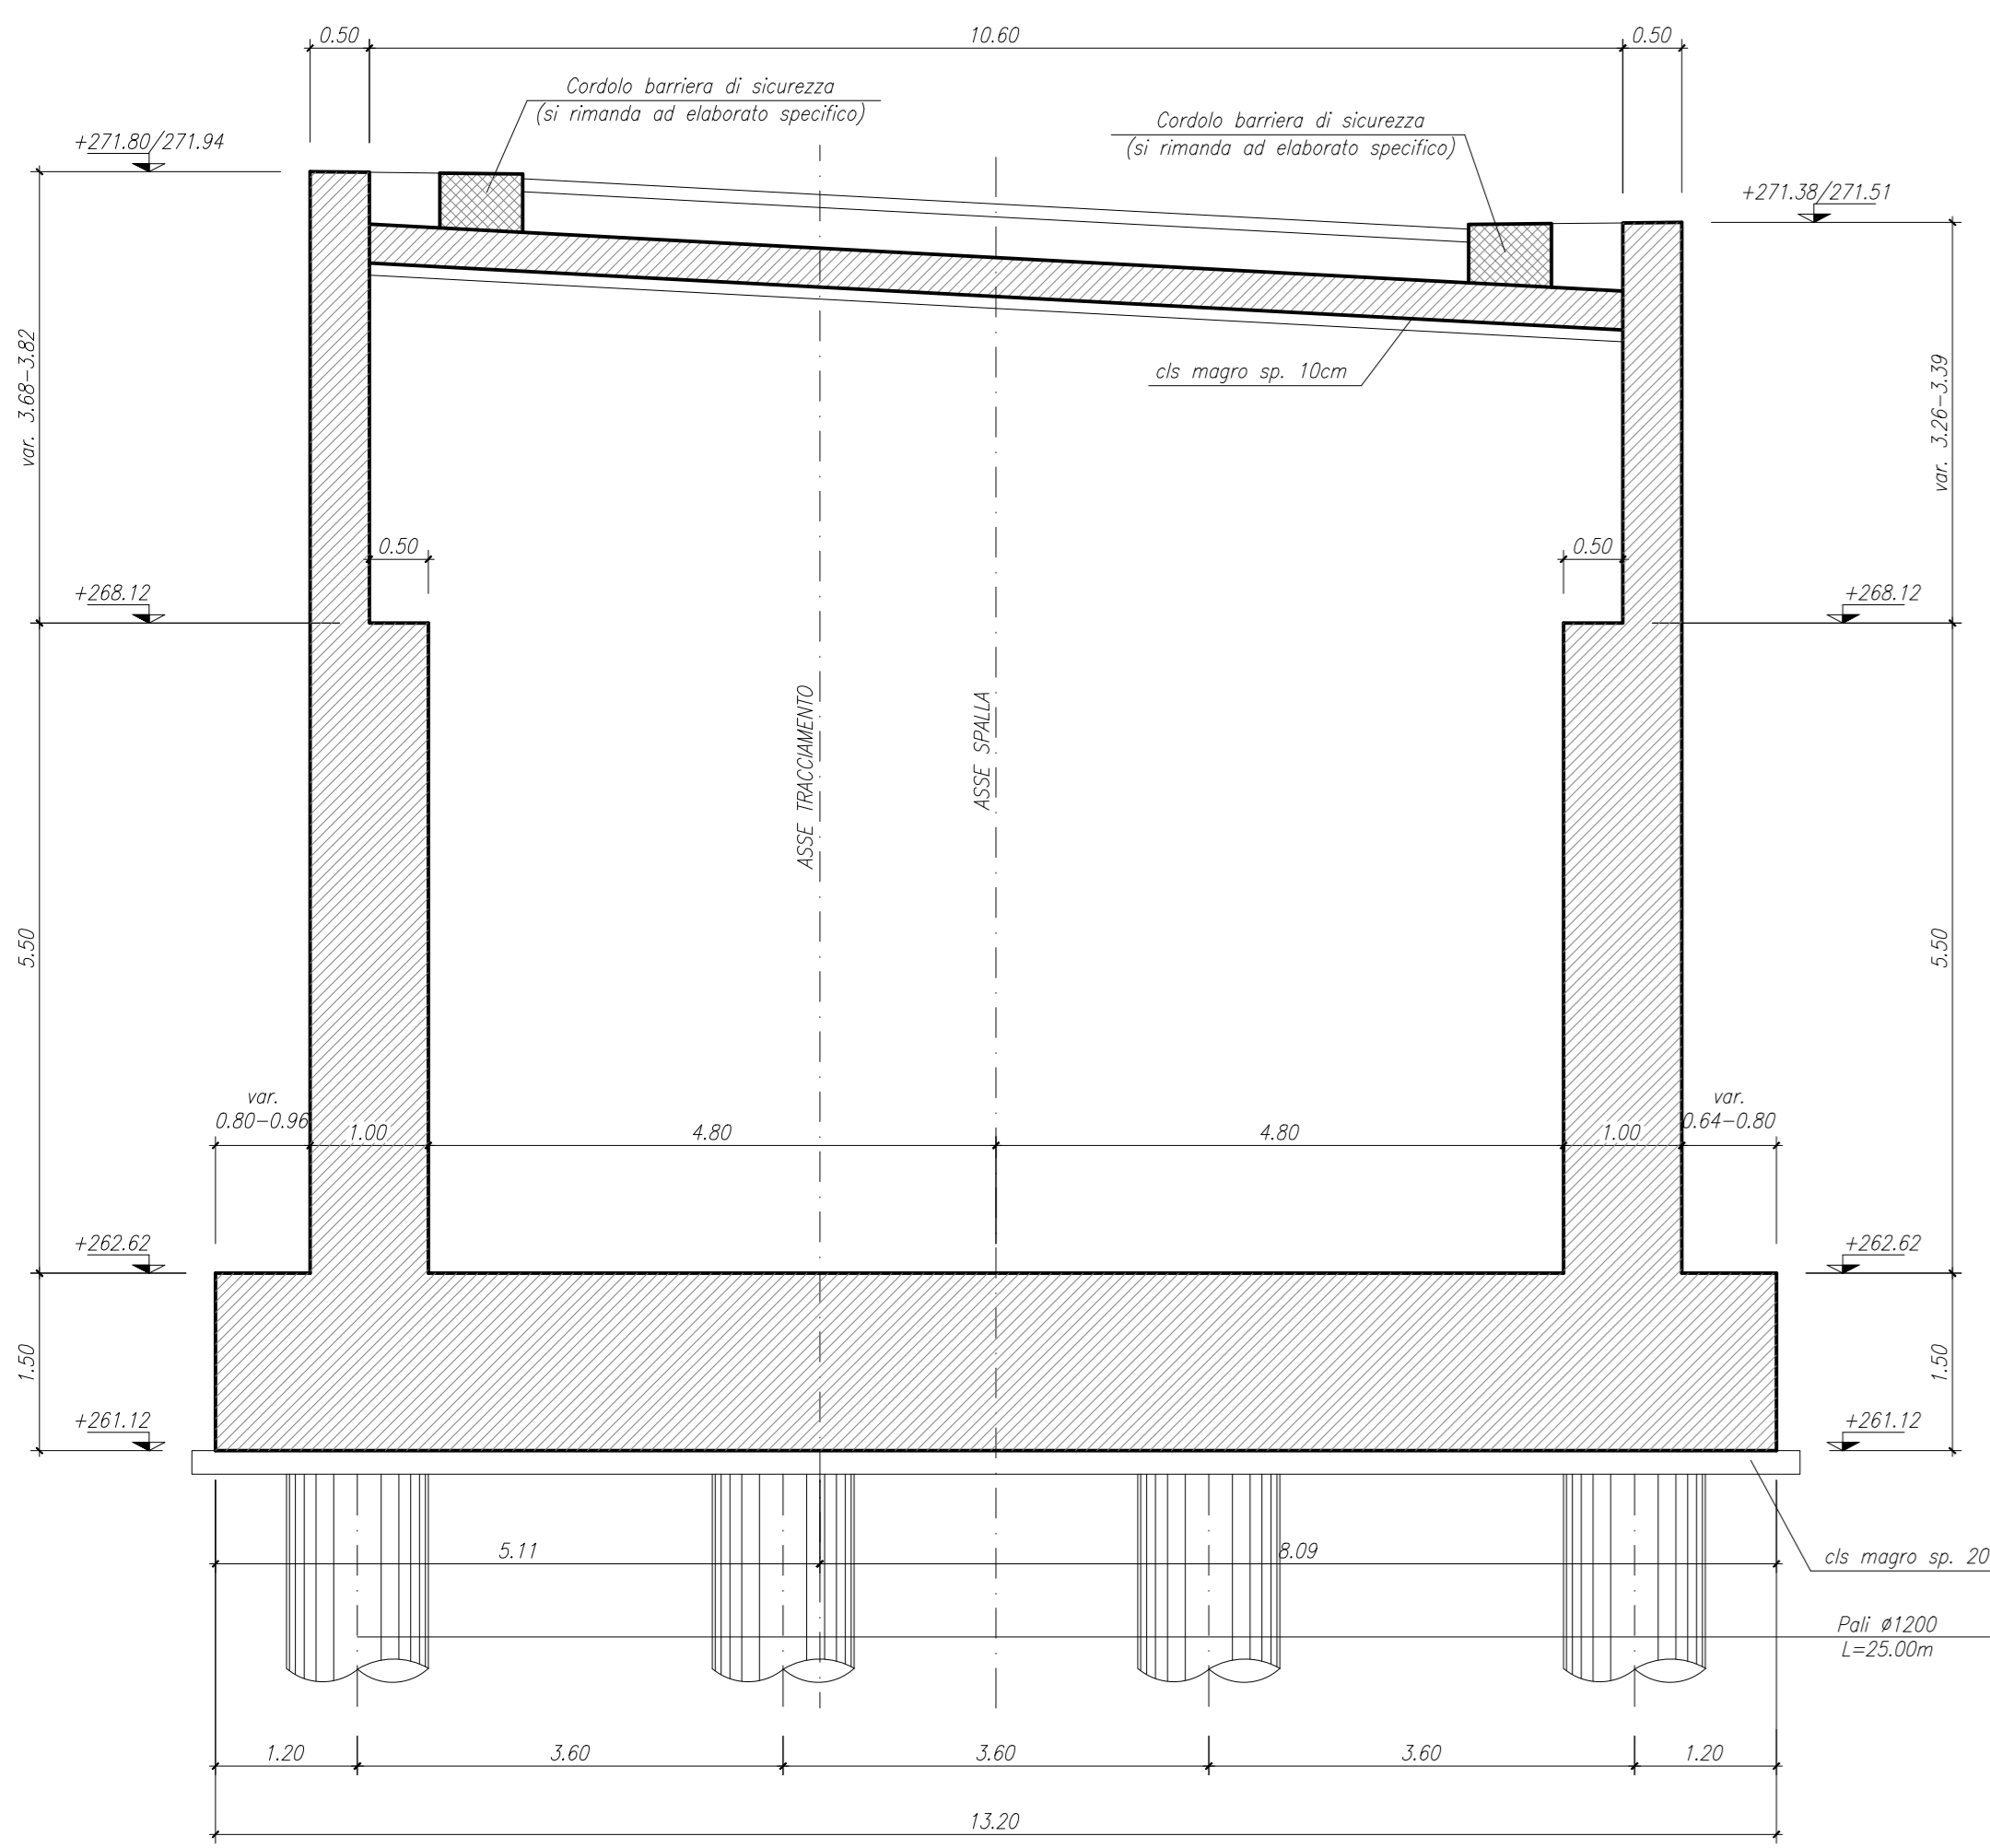


CARPENTERIA SPALLA SA  
VISTA B-B  
SCALA 1:50

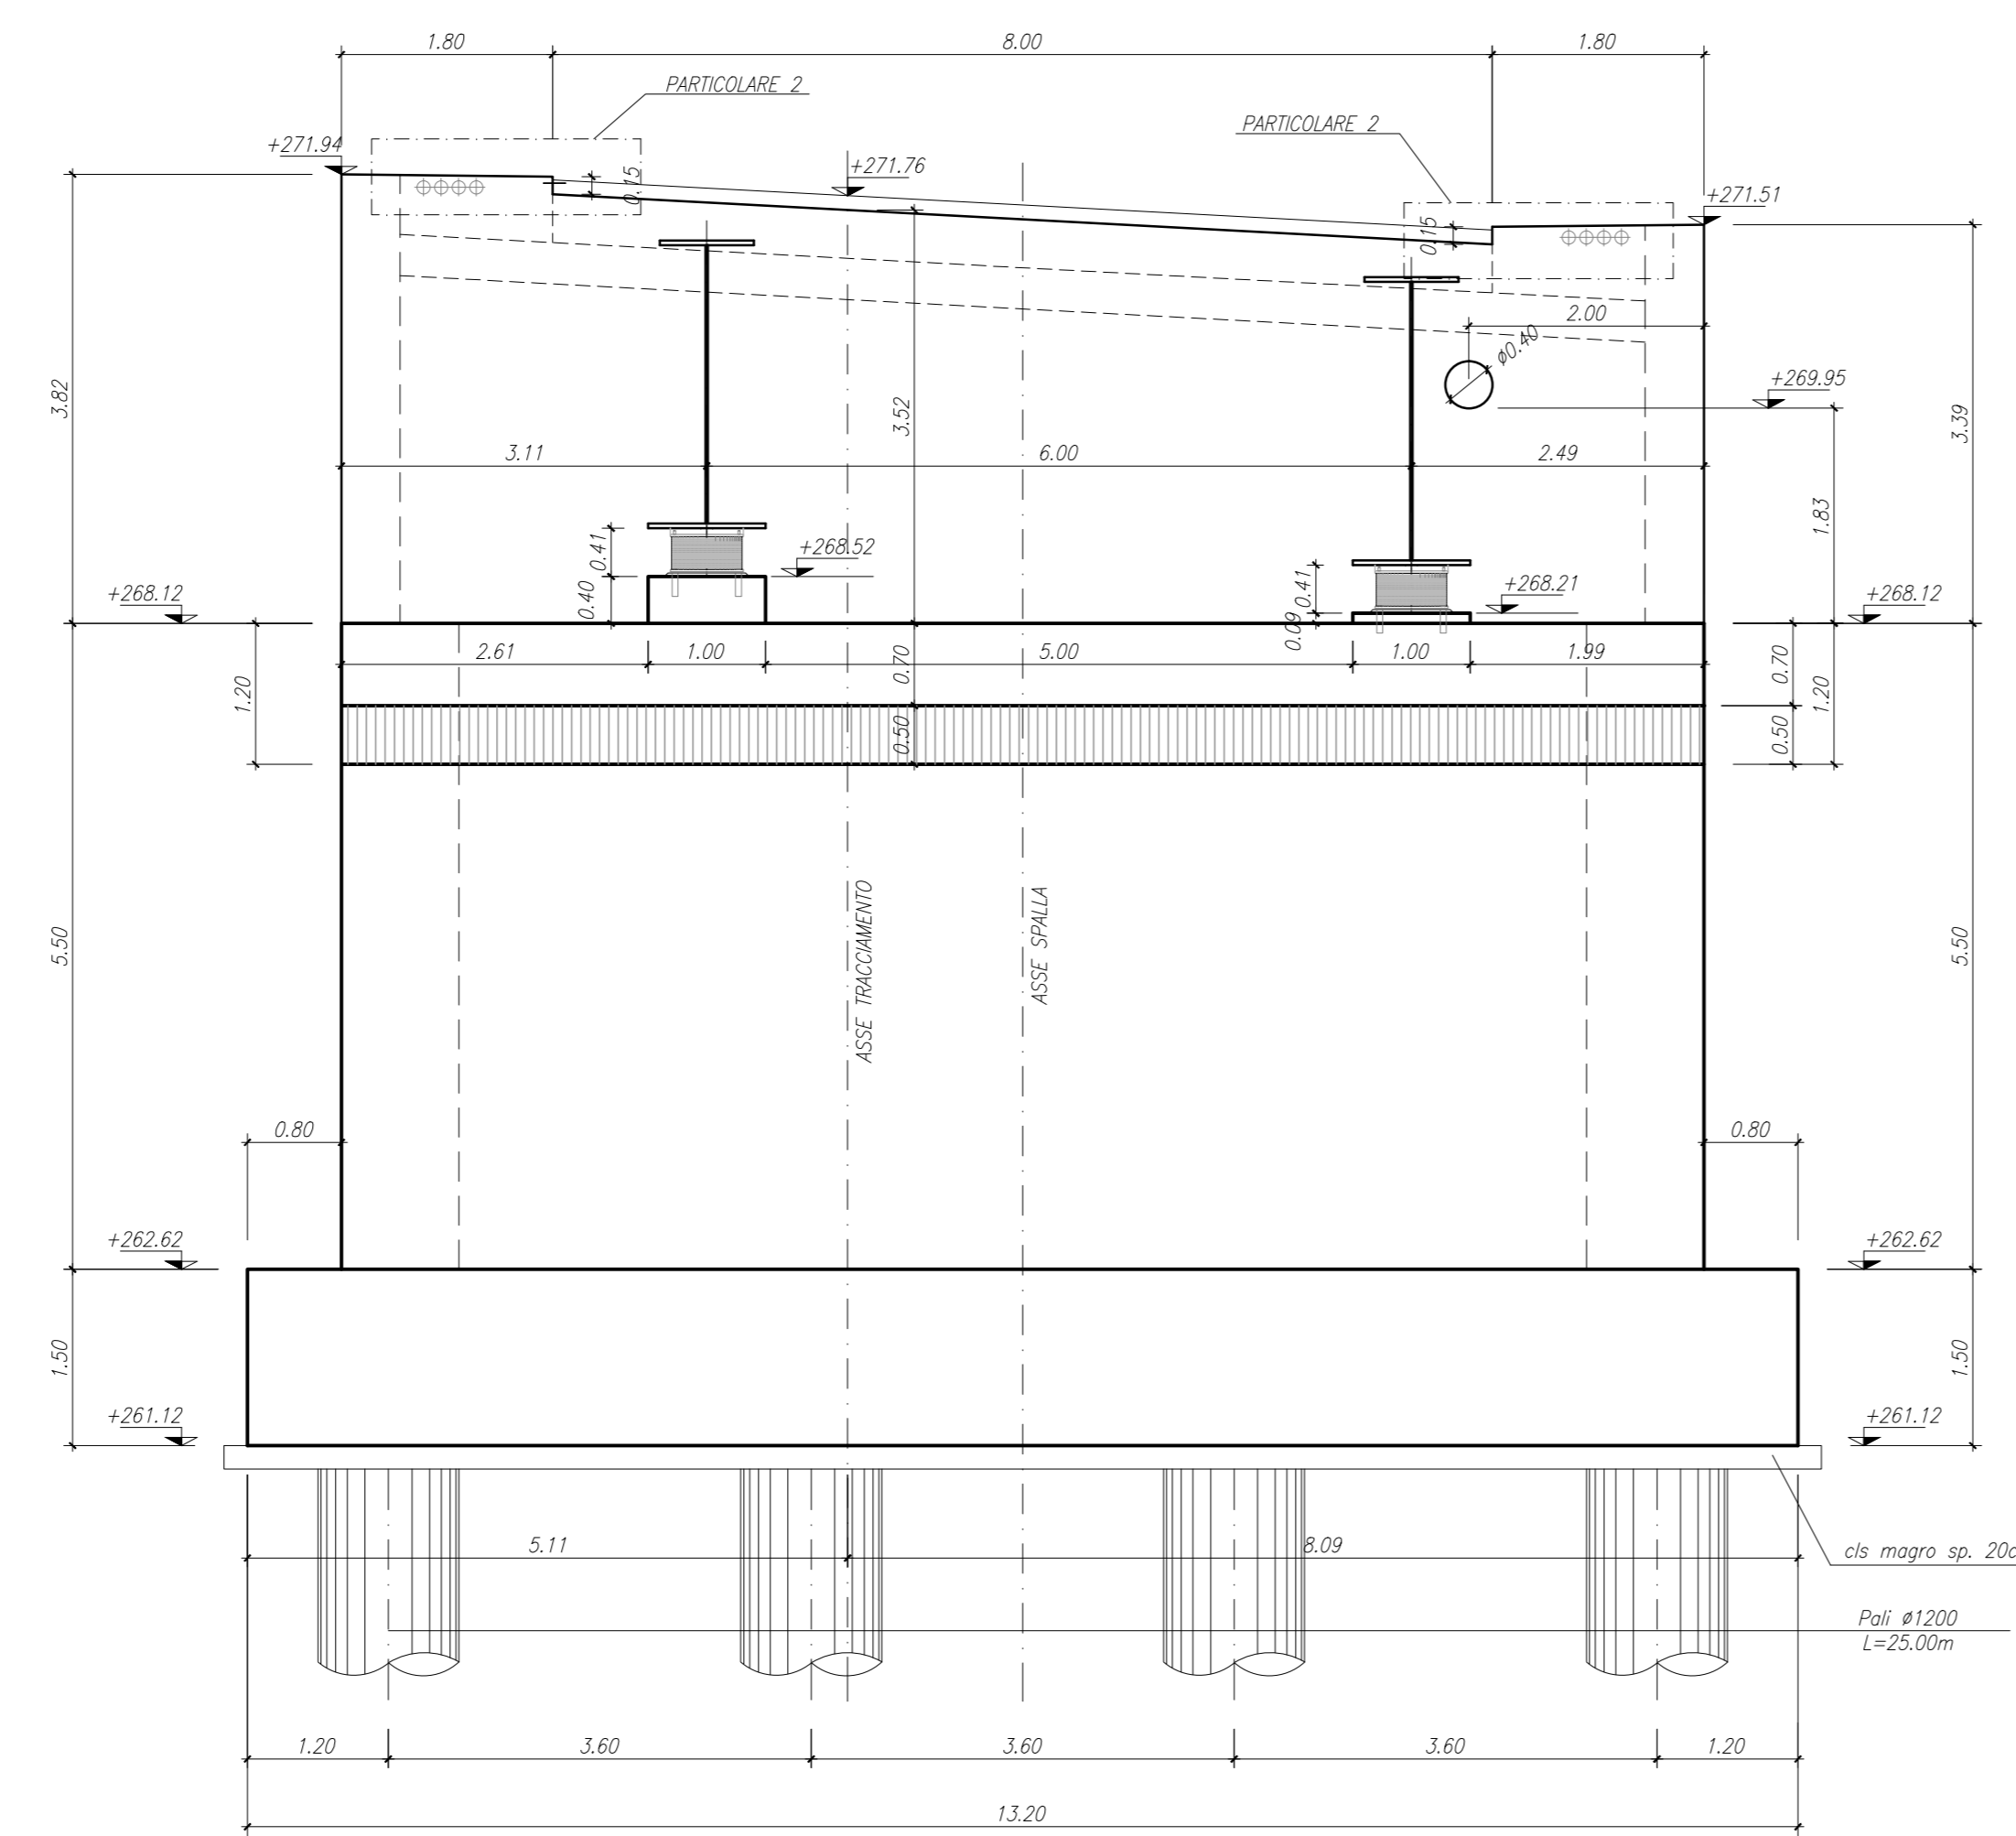


CARPENTERIA SPALLA SA  
SEZIONE A-A  
SCALA 1:50

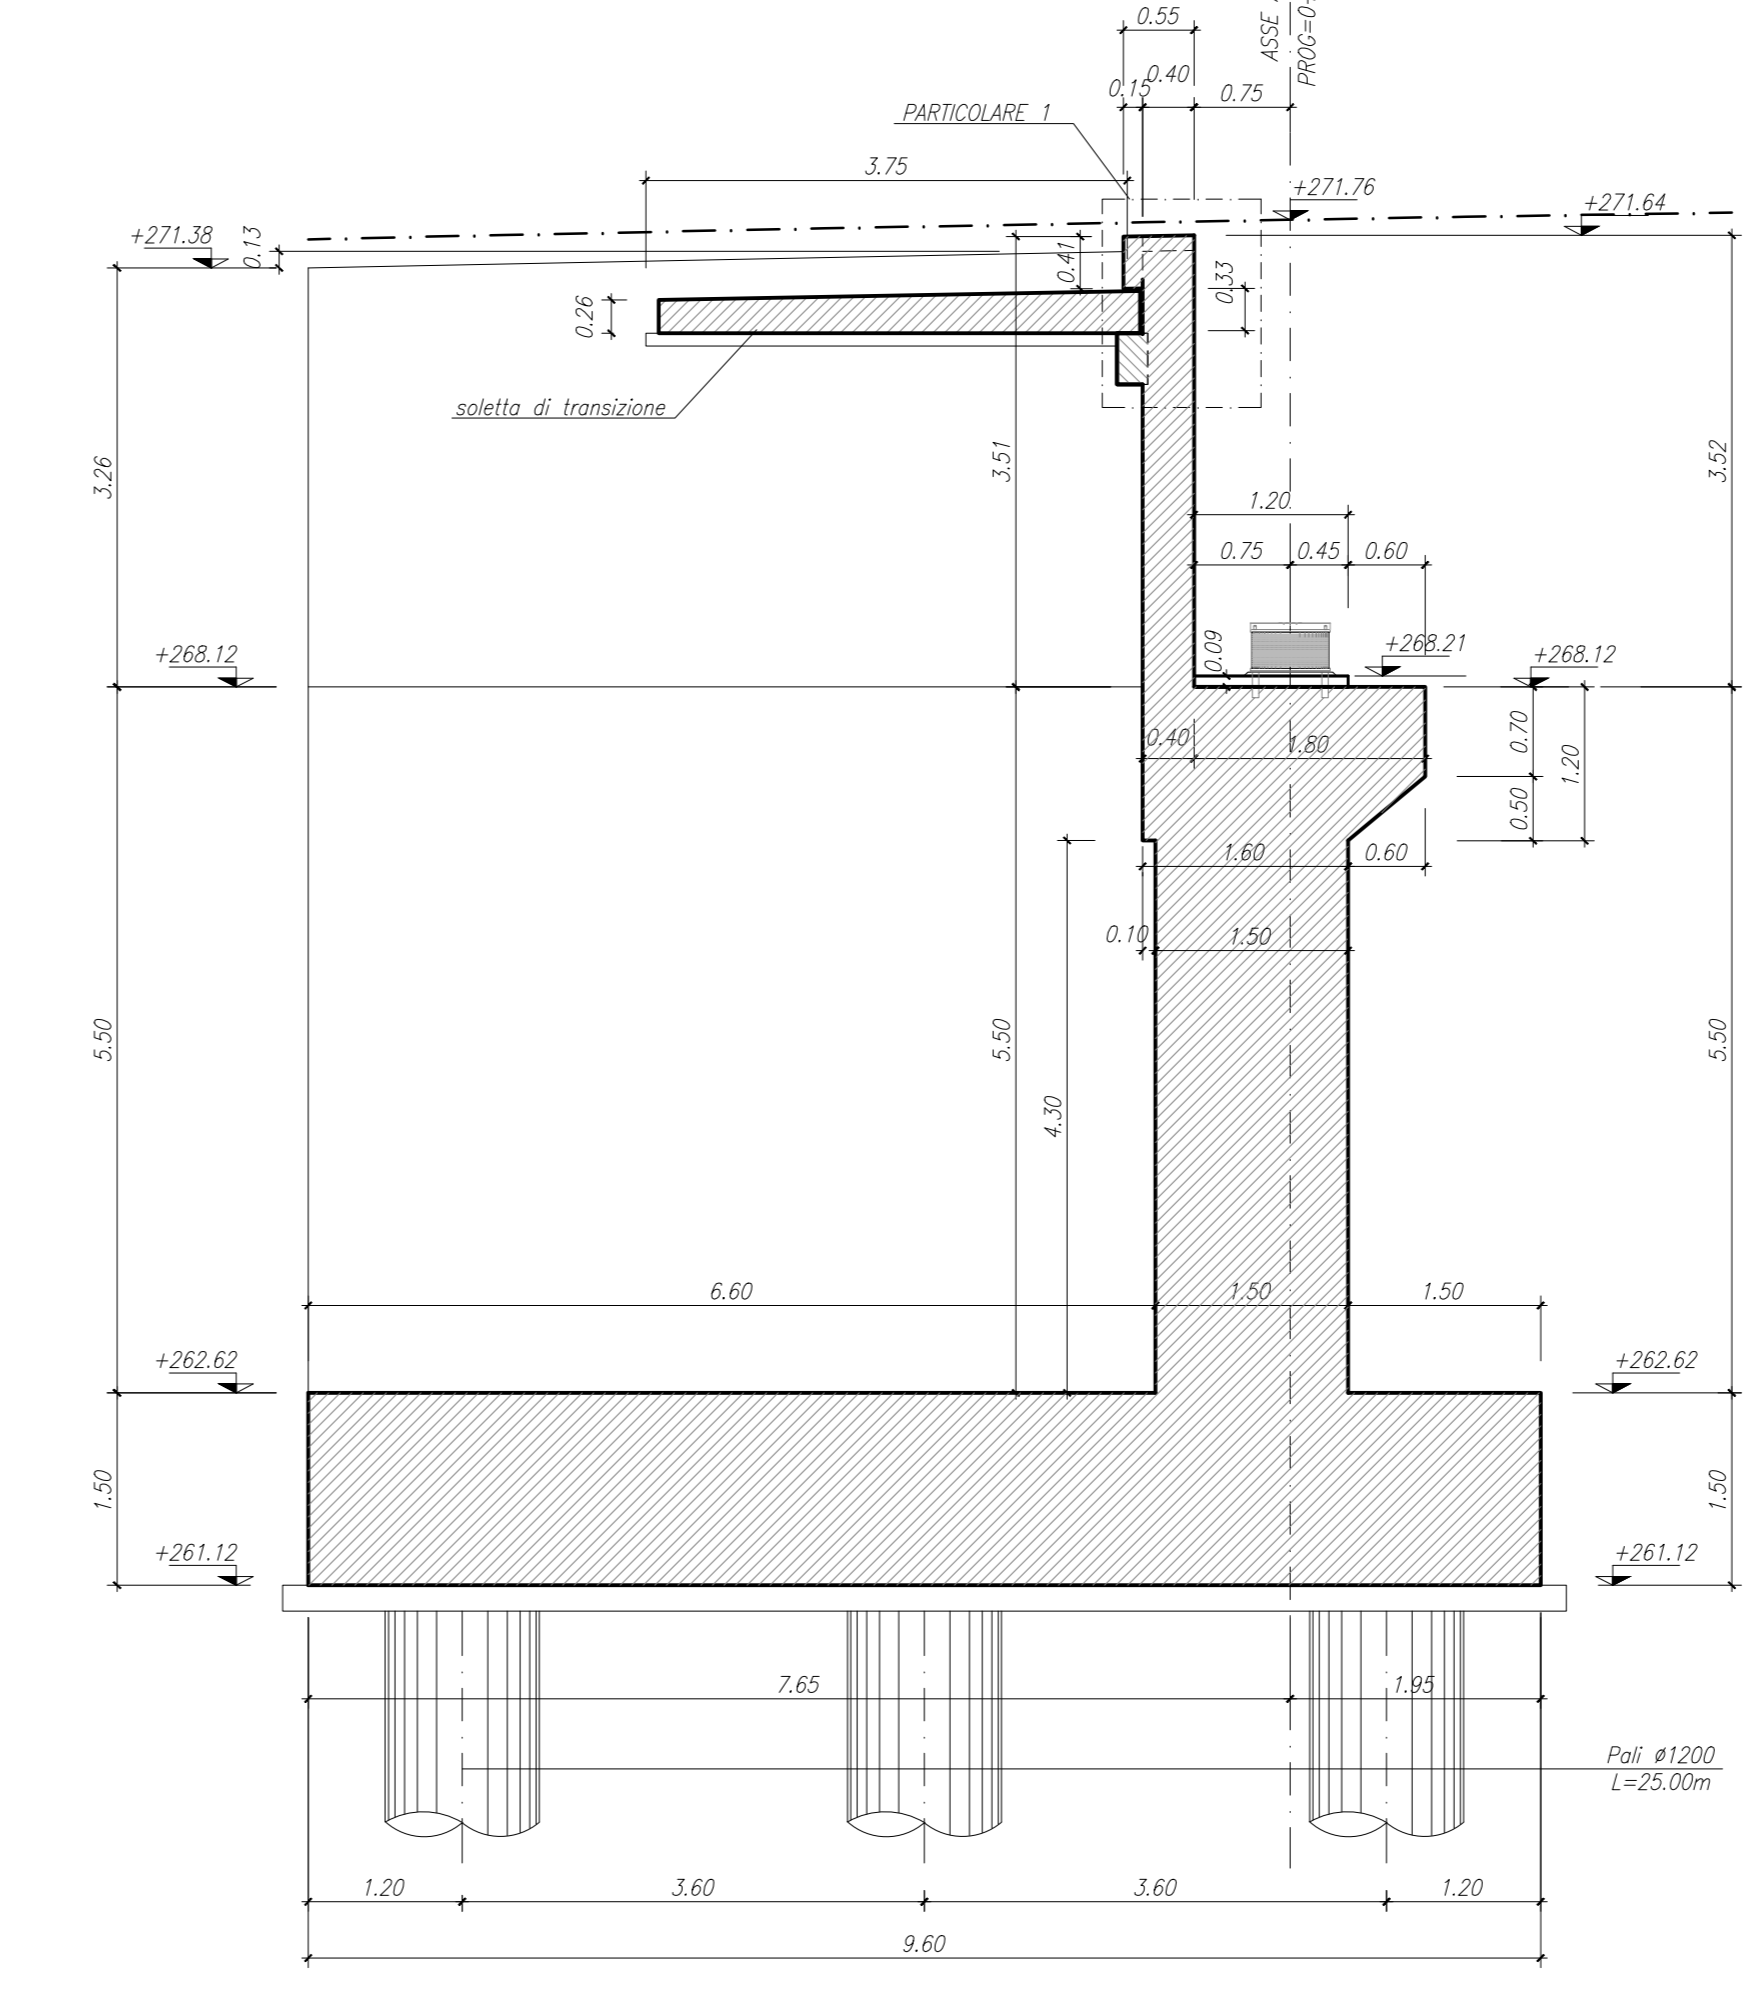


CARPENTERIA SPALLA SA  
PARTICOLARE 1  
SCALA 1:20

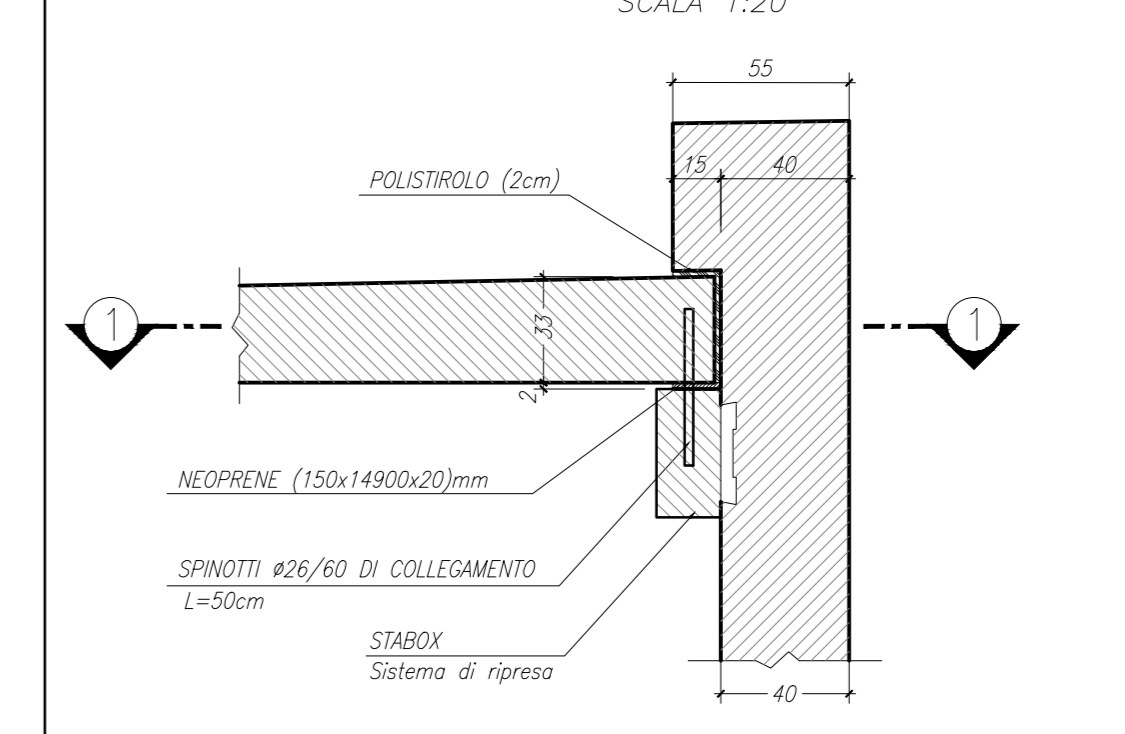

CARPENTERIA SPALLA SA  
SEZIONE 1-1  
SCALA 1:20

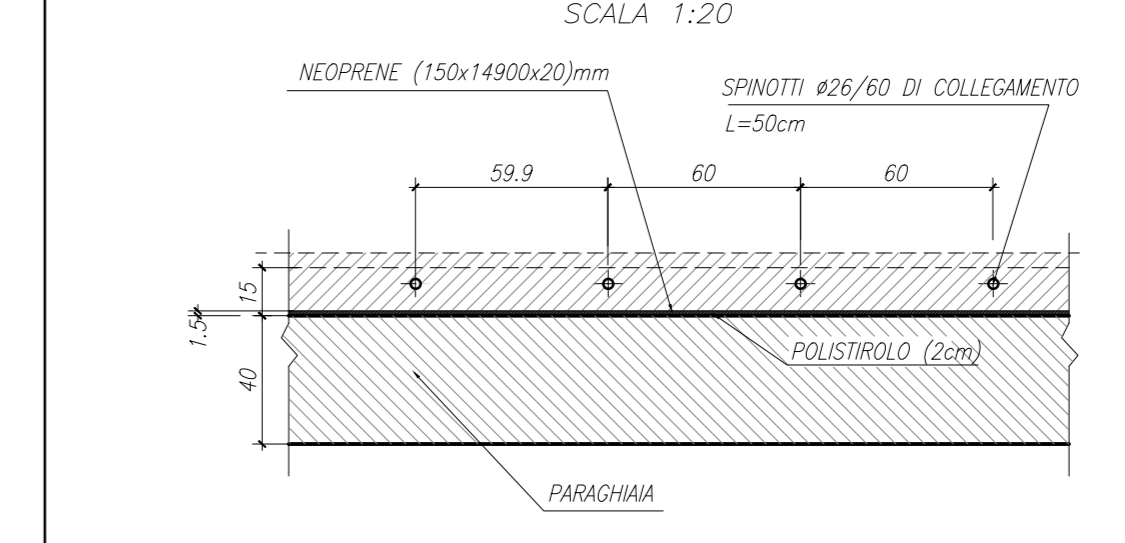

CARPENTERIA SPALLA SA  
PARTICOLARE 2  
SCALA 1:20

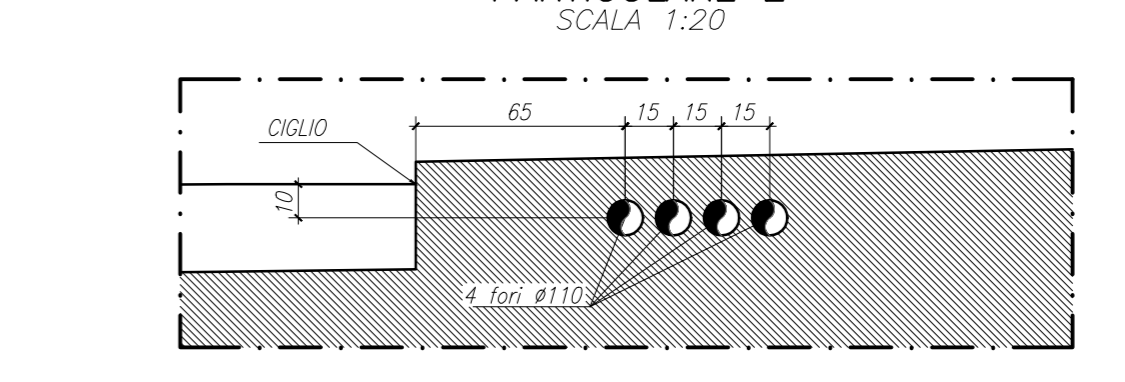

N.B. PER LA TAVOLA MATERIALI SI RINVIA ALL'ELABORATO SPECIFICO

**MATRICE DI REVISIONE**

REV	DATA	DESCRIZIONE MODIFICA

N.B. LA TAVOLA SOSTITUISCE QUELLA RELATIVA AL CODICE [ ] DEL PROGETTO ESECUTIVO

**COLLEGAMENTO AUTOSTRADALE  
DALMINE - COMO - VARESE - VALICO DEL GAGGIOLO E OPERE AD ESSO CONNESSE  
COME C.U.P. F198000007  
TRATTE B1, B2, C, D, TRVA13+14, GREENWAY**

**AS BUILT  
TRATTA B1  
OPERE D'ARTE MINORI  
CAVALCAVA  
SVINCOLO "INTERCONNESSIONE EX SASSO" - CAVALCAVA DI SVINCOLO RAMPA L2  
CARPENTERIA SPALLA A**

IDENTIFICAZIONE ELABORATO	IMPRESA
