
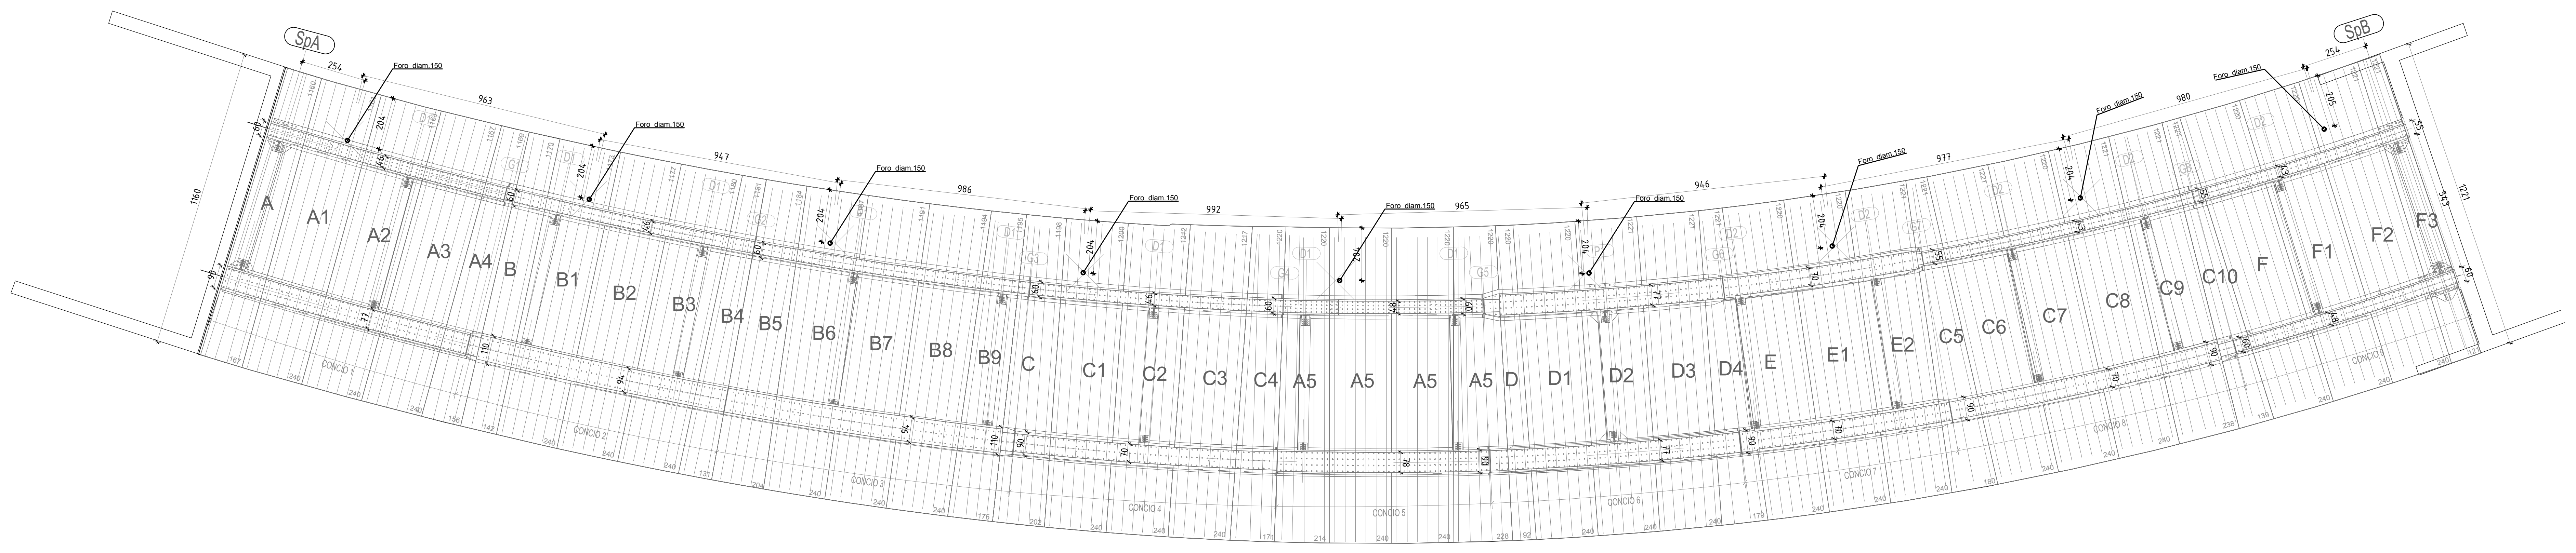


Note esplicative sui materiali
CALCESTRUZZO:
 - $R_{ek} > 40$ Mpa (~400 Kg/cmq.)XF4
ACCIAIO:
 - B450C (sigma amm. ~2600 Kg/cmq.)

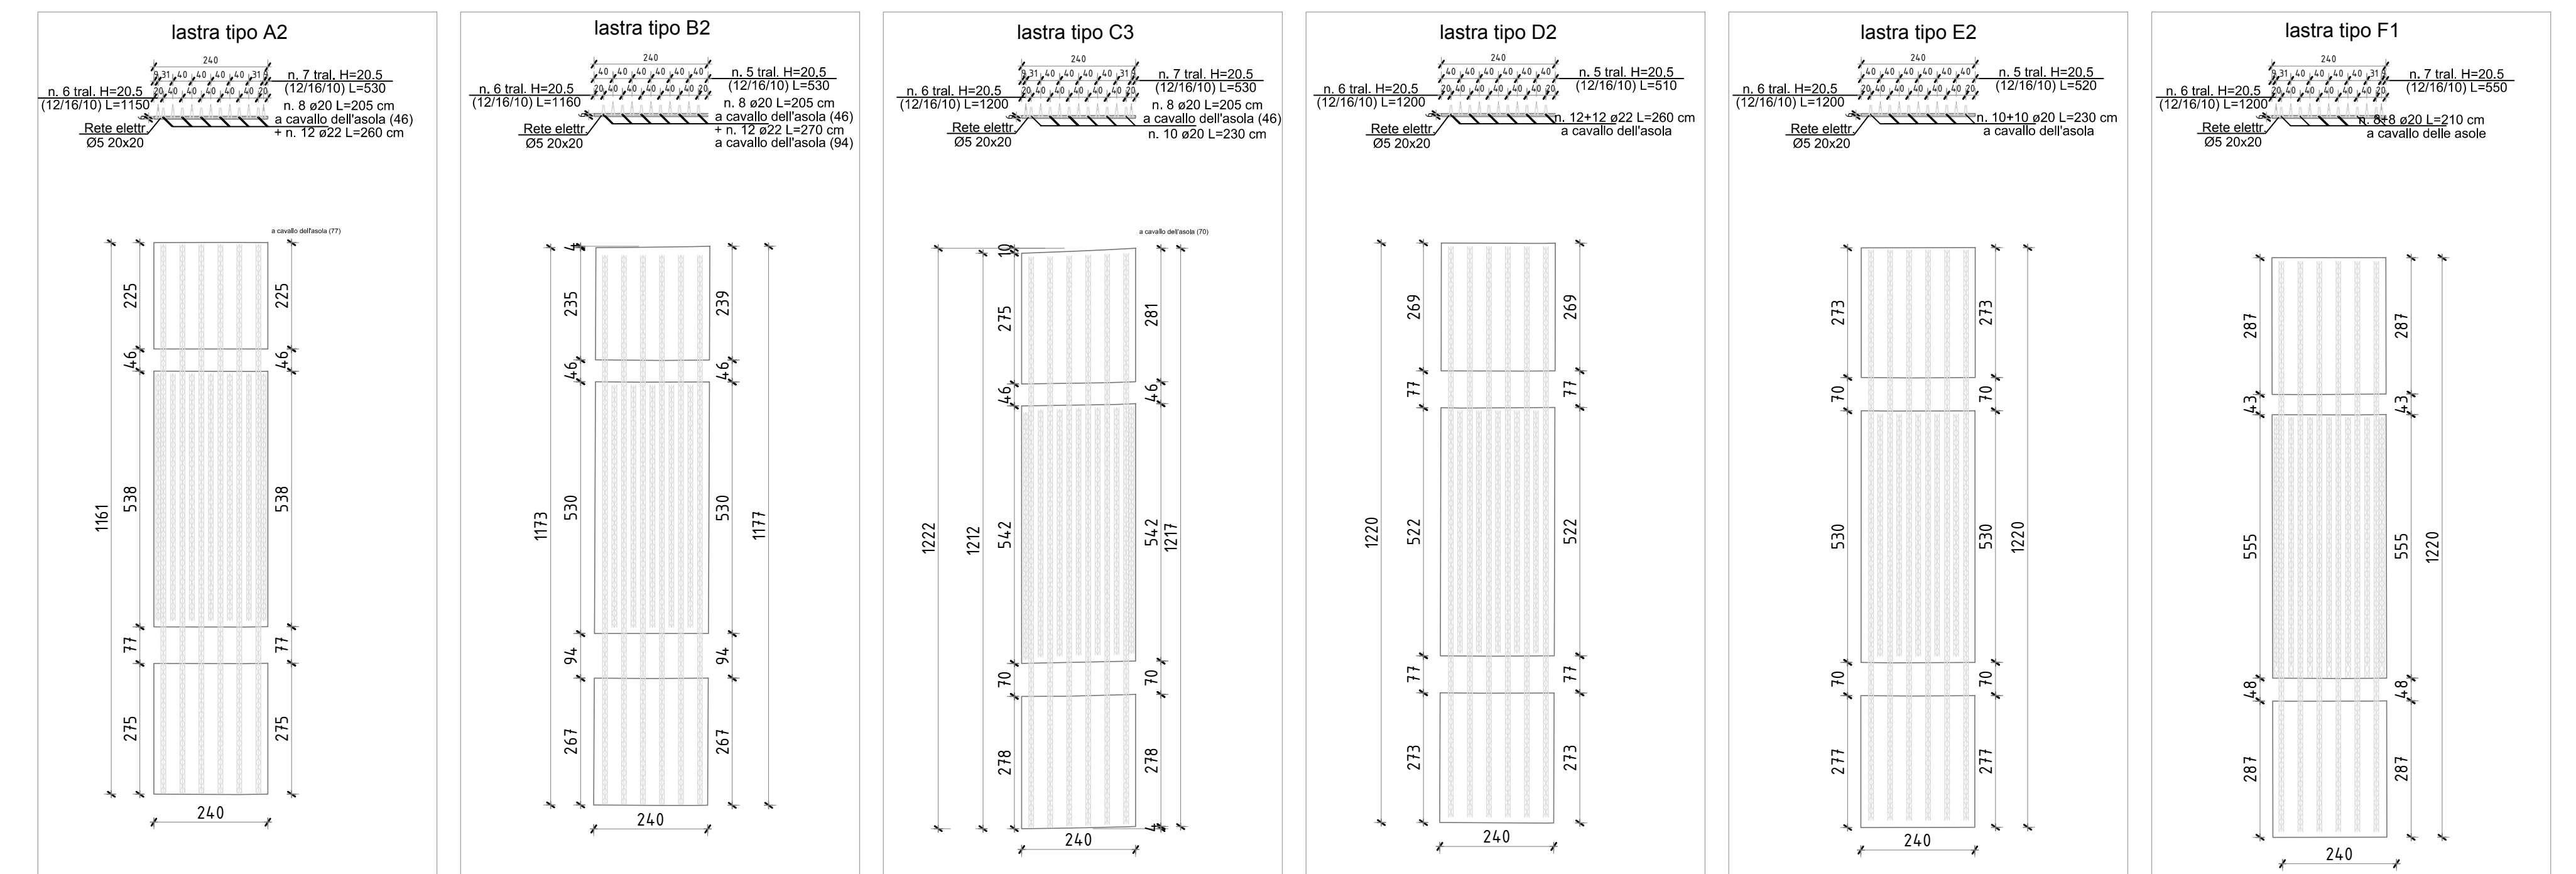

MATRICE DI REVISIONE		
REV	DATA	DESCRIZIONE MODIFICA

N.B.: LA TAVOLA SOSTITUISCE QUELLA RELATIVA AL CODICE [E] DEL PROGETTO ESECUTIVO


COLLEGAMENTO AUTOSTRADALE DALMINE - COMO - VARESE - VALICO DEL GAGGIOLO E OPERE AD ESSO CONNESSE
 CODICE C.U.P. F110000027007

TRATTE B1, B2, C, D, TRVA13+14, GREENWAY

AS BUILT
TRATTA B1
 OPERE D'ARTE MINORI
 CAVALCAVIA
 SVINCOLO "INTERCONNESSIONE EX S335" - CAVALCAVIA DI SVINCOLO RAMPA L2
 CARPENTERIA E ARMATURA PREDALLES

IMPRESA
RAGGRUPPAMENTO TEMPORANEO IMPRESE:
 Mandataria: STRABAG A.G. | Mandatario: GLE | Impresa costruttrice: Grandi Lavori Fincosit S.p.A. | Mandatario co-proiezione: STRABAG S.p.A.


PROGETTISTA - PROGETTO ESECUTIVO DI DETTAGLIO
RAGGRUPPAMENTO TEMPORANEO PROGETTISTI:
 Mandataria: 3TI ITALIA S.p.A. | Mandatario: GP | Impresa costruttrice: Grandi Lavori Fincosit S.p.A. | Mandatario co-proiezione: STRABAG S.p.A.

RESPONSABILE DI PROGETTO ED INCARICATO DELL'INTEGRAZIONE FRA LE VARIE PRESTAZIONI:
 Ing. Alberto Ceccini

ELABORAZIONE PROGETTUALE
PROGETTISTA:
 3TI ITALIA S.p.A.
 3TI ITALIA S.p.A. DIRETTORE TECNICO
 Fig. Stefano Luca Pissardi
 Civiltà degli Ingegneri
 Provincia di Roma n. 20809

Redatto: Penci | Verificato: Di Sano | Approvato: Possati