
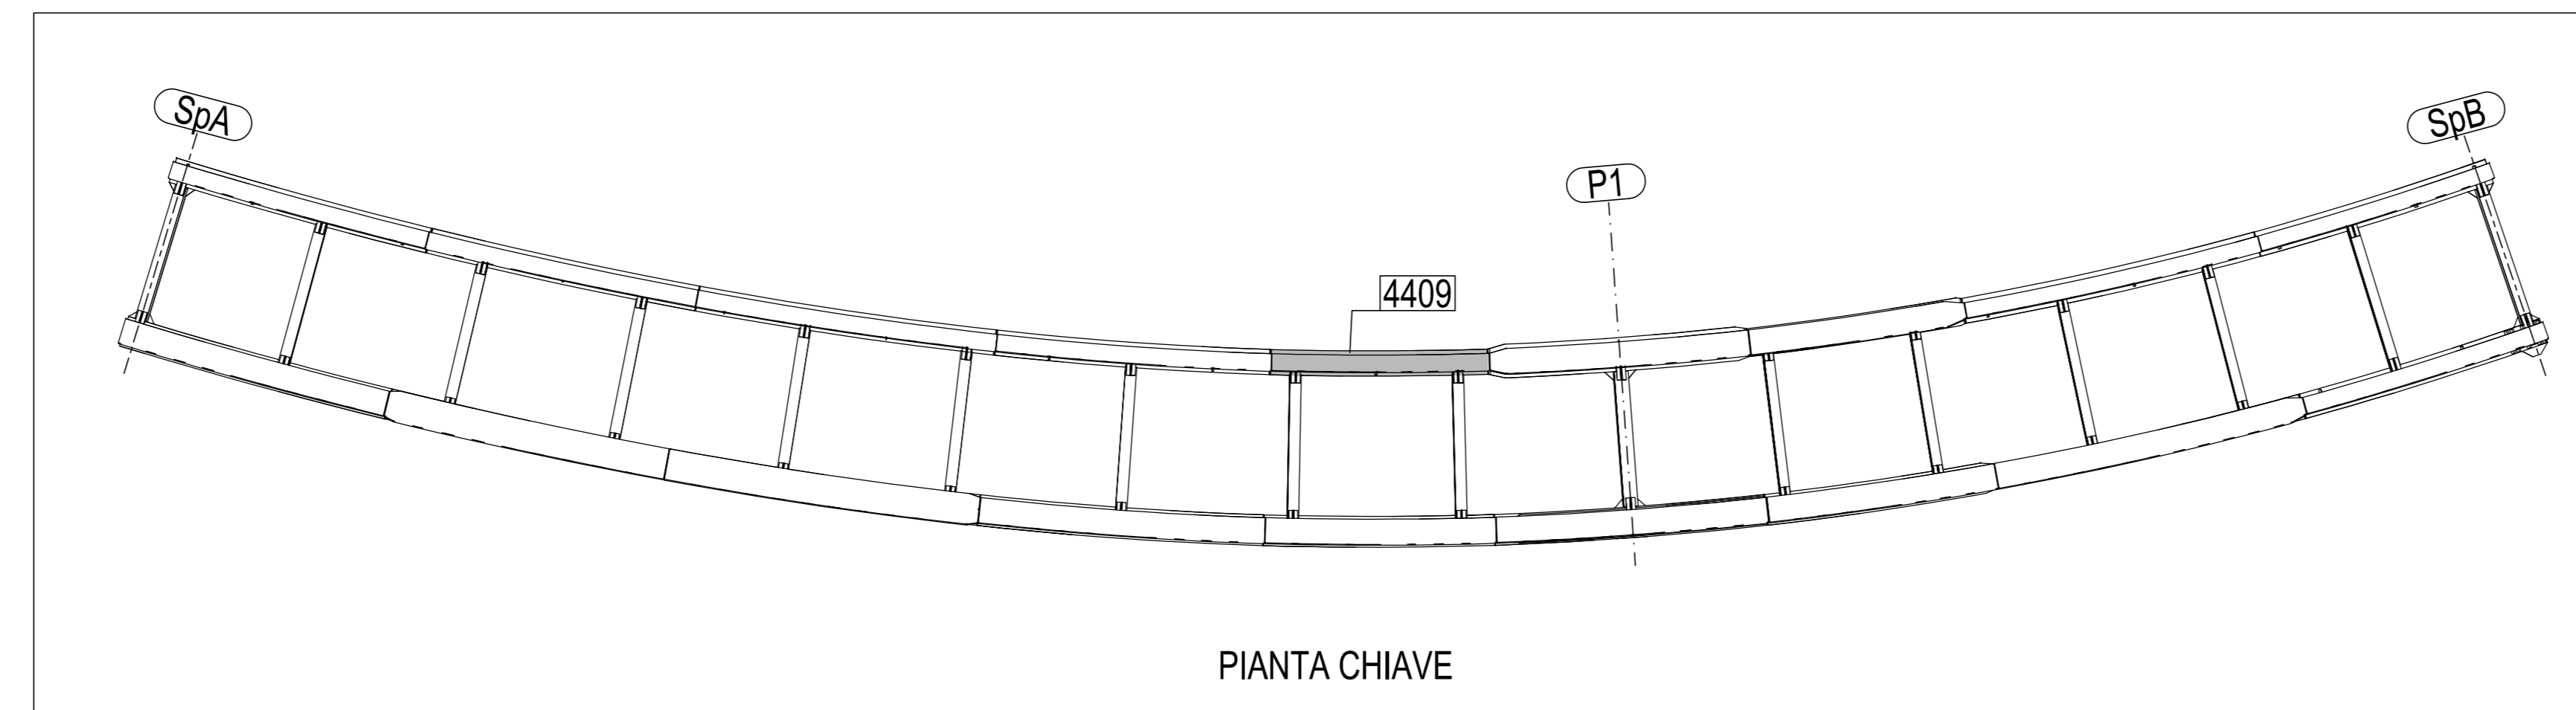


N° 1, Marcati 4409

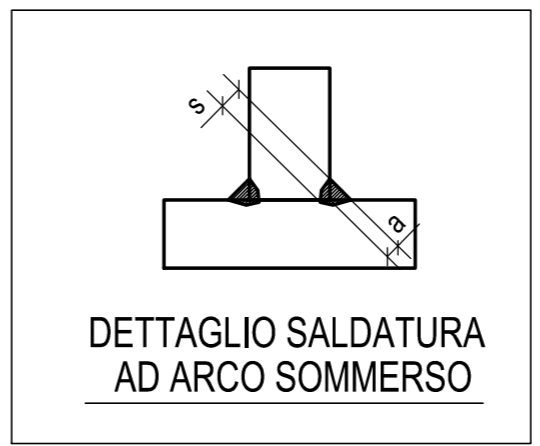

0	27.10.2014	PRIMA EMISSIONE	M.T.A.	Ing. Pico
Rev.	Date	Description	Drawn by	Checked by
2014011DCD44090				
Client:		STRABAG S.p.A.		
Object:		PEDEMONTANA LOMBARDA - TRATTA B1 CAVALCAVIA DI SVINCOLO RAMPA L2 TS40 TRAVE MARCHE 4409		
Scale:		1:20		

REV	DATA	DESCRIZIONE MODIFICA

COLLEGAMENTO AUTOSTRADALE DALMINE - COMO - VARESE - VALICO DEL GAGGIOLO E OPERE AD ESSE CONNESSE
TRATTE B1, B2, C, D, TRAVI 13+14, GREENWAY AS BUILT
TRATTA B1
 OPERE D'ARTE MINORI
 CAVALCAVIA
 CAVALCAVIA DI SVINCOLO RAMPA L2 - SVINCOLO "INTERCONNESSIONE EX SSS3" TS 440 - TRAVE MARCHE 4409

IMPRESA
 STRABAG A.G. - GLF Grandi Lavori Finanziari S.p.A.

CONCEDENTE
 REGIONE LOMBARDA

PROGETTISTA
 STRABAG A.G.

REDAZIONE
 Ing. Alberto Cecchini

VERIFICAZIONE
 Ing. Stefano Inza Passati

PRODOTTORE
 CIMOLAI


Redatto: Di Sarco Verificato: Di Lulo Approvato: Passati