


N° 1. Marcati 4412

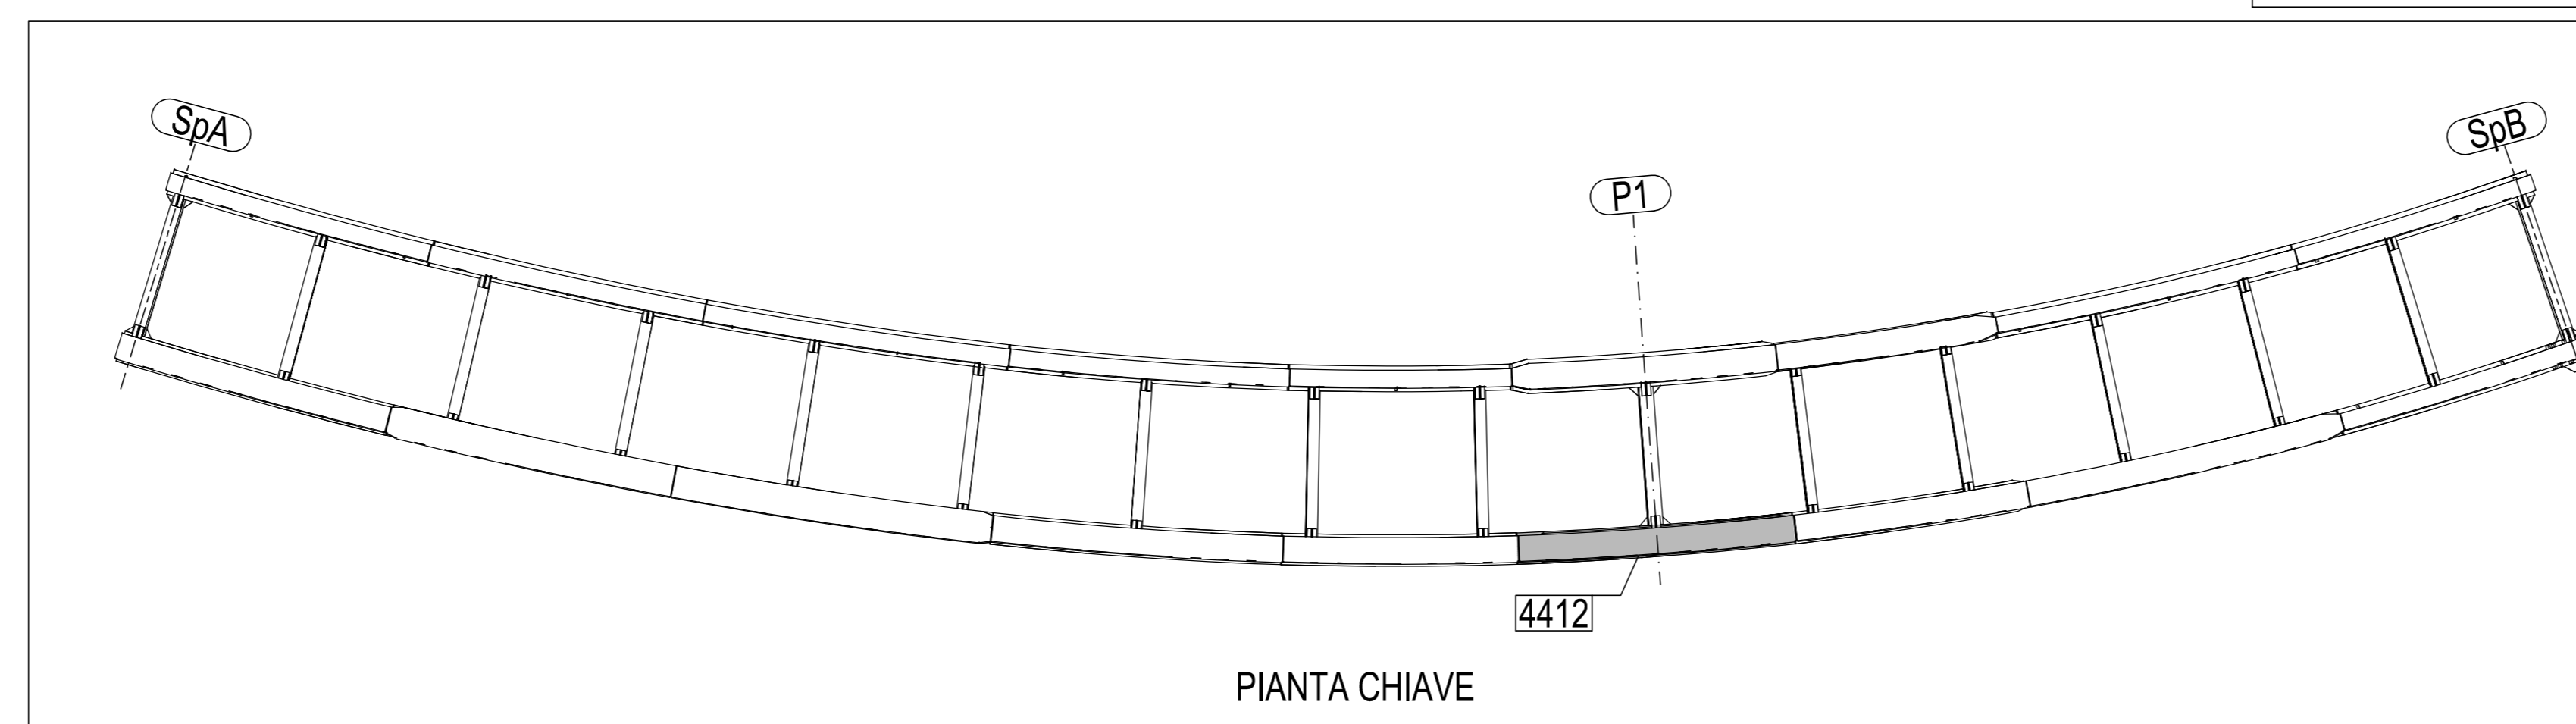

Rev.	Date	Description	Type of document	N° of document	Drawn by	Checked by
0	27.10.2014	PRIMA EMISSIONE			M.T.A.	Ing. Picco

2014011DCD44120

CIMOLAI
Via S. Felice, 10 - 33100 Udine - Italy
Tel. +39 0434 5581 - Fax +39 0434 363401
www.cimolai.com - 800 768600

Client: **STRABAG S.p.A.**

Scale: 1:20

Objet: PEDEMONTANA LOMBARDA - TRATTA B1
CAVALCAVIA DI SVINCOLO RAMPA L2
TS40
TRAVE MARCHE 4412

MATRICE DI REVISIONE

REV	DATA	DESCRIZIONE MODIFICA

N.B. LA TAVOLA SOSTITUISCE QUELLA RELATIVA AL CODICE [] DEL PROGETTO ESECUTIVO

COLLEGAMENTO AUTOSTRADALE DALMINE - COMO - VARESE - VALICO DEL GAGGIOLO E OPERE AD ESSO CONNESSE
CONDOTTO CUP F11A8000000000
TRATTE B1, B2, C, D, TRAVI 13+14, GREENWAY AS BUILT
TRATTA B1
OPERE D'ARTE MINORI
CAVALCAVIA
CAVALCAVIA DI SVINCOLO RAMPA L2 - SVINCOLO "INTERCONNESSIONE EX S535"
TS 440 - TRAVE MARCHE 4412

IMPRESA
RAGGRUPPAMENTO TEMPORANEO IMPRESE
STRABAG A.G. - GLF Grandi Lavori Finché S.p.A. - Impresa costruzioni Giuseppe Malfarò S.p.A. - Mandante incarica STRABAG S.p.A.

CONCEDENTE
CONSORZIO AUTOSTRADALI LOMBARDE
RESPONSABILE DI PROGETTO ED INCARICATO DELL'INTERFERENZA PER LE VARIE PRESTAZIONI
Ing. Alberto Cecchini

CONCESSIONARIO
ING. ENZO ANTONI
ING. GIOVANNI CARLI
3TI ITALIA S.p.A.
ING. STEFANO INDO PIZZATI
CROCIERISTI INGEGNERI
Provincia di Roma n. 20809

Redatto: Di Sarco Verificato: Di Lulo Approvato: Possati