




N° 2, Marcati 4470

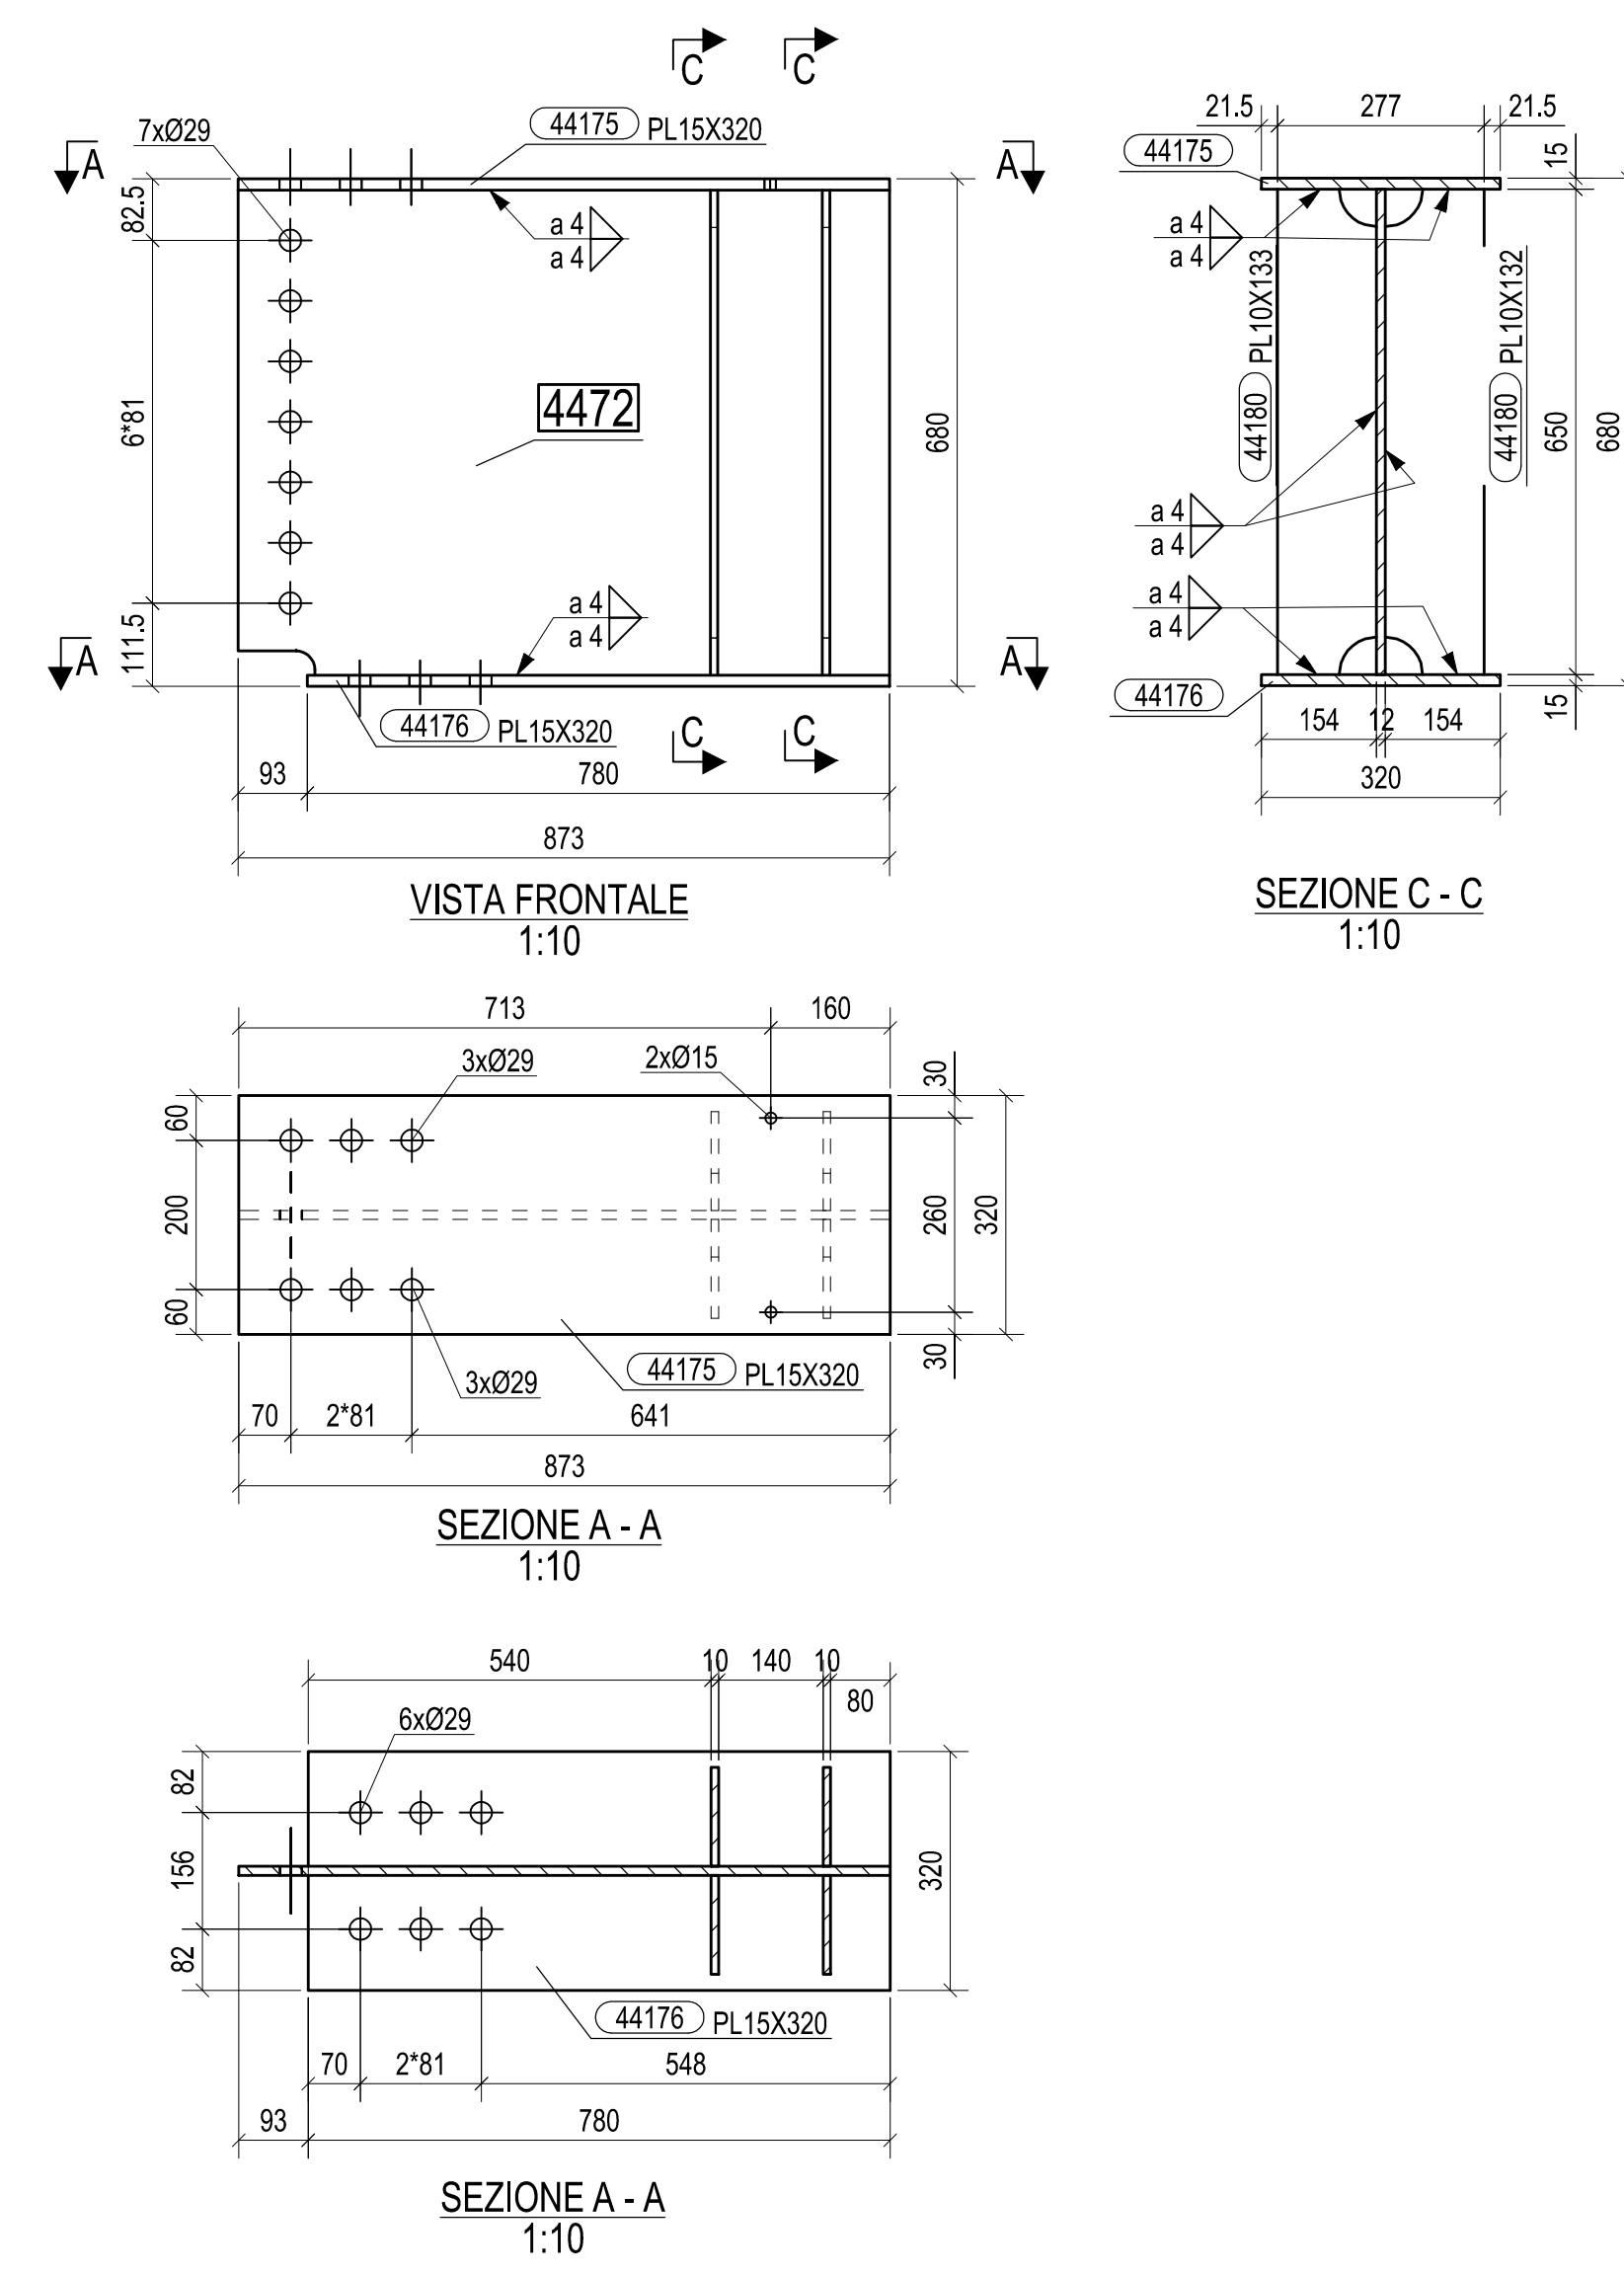

N° 1, Marcati 4472

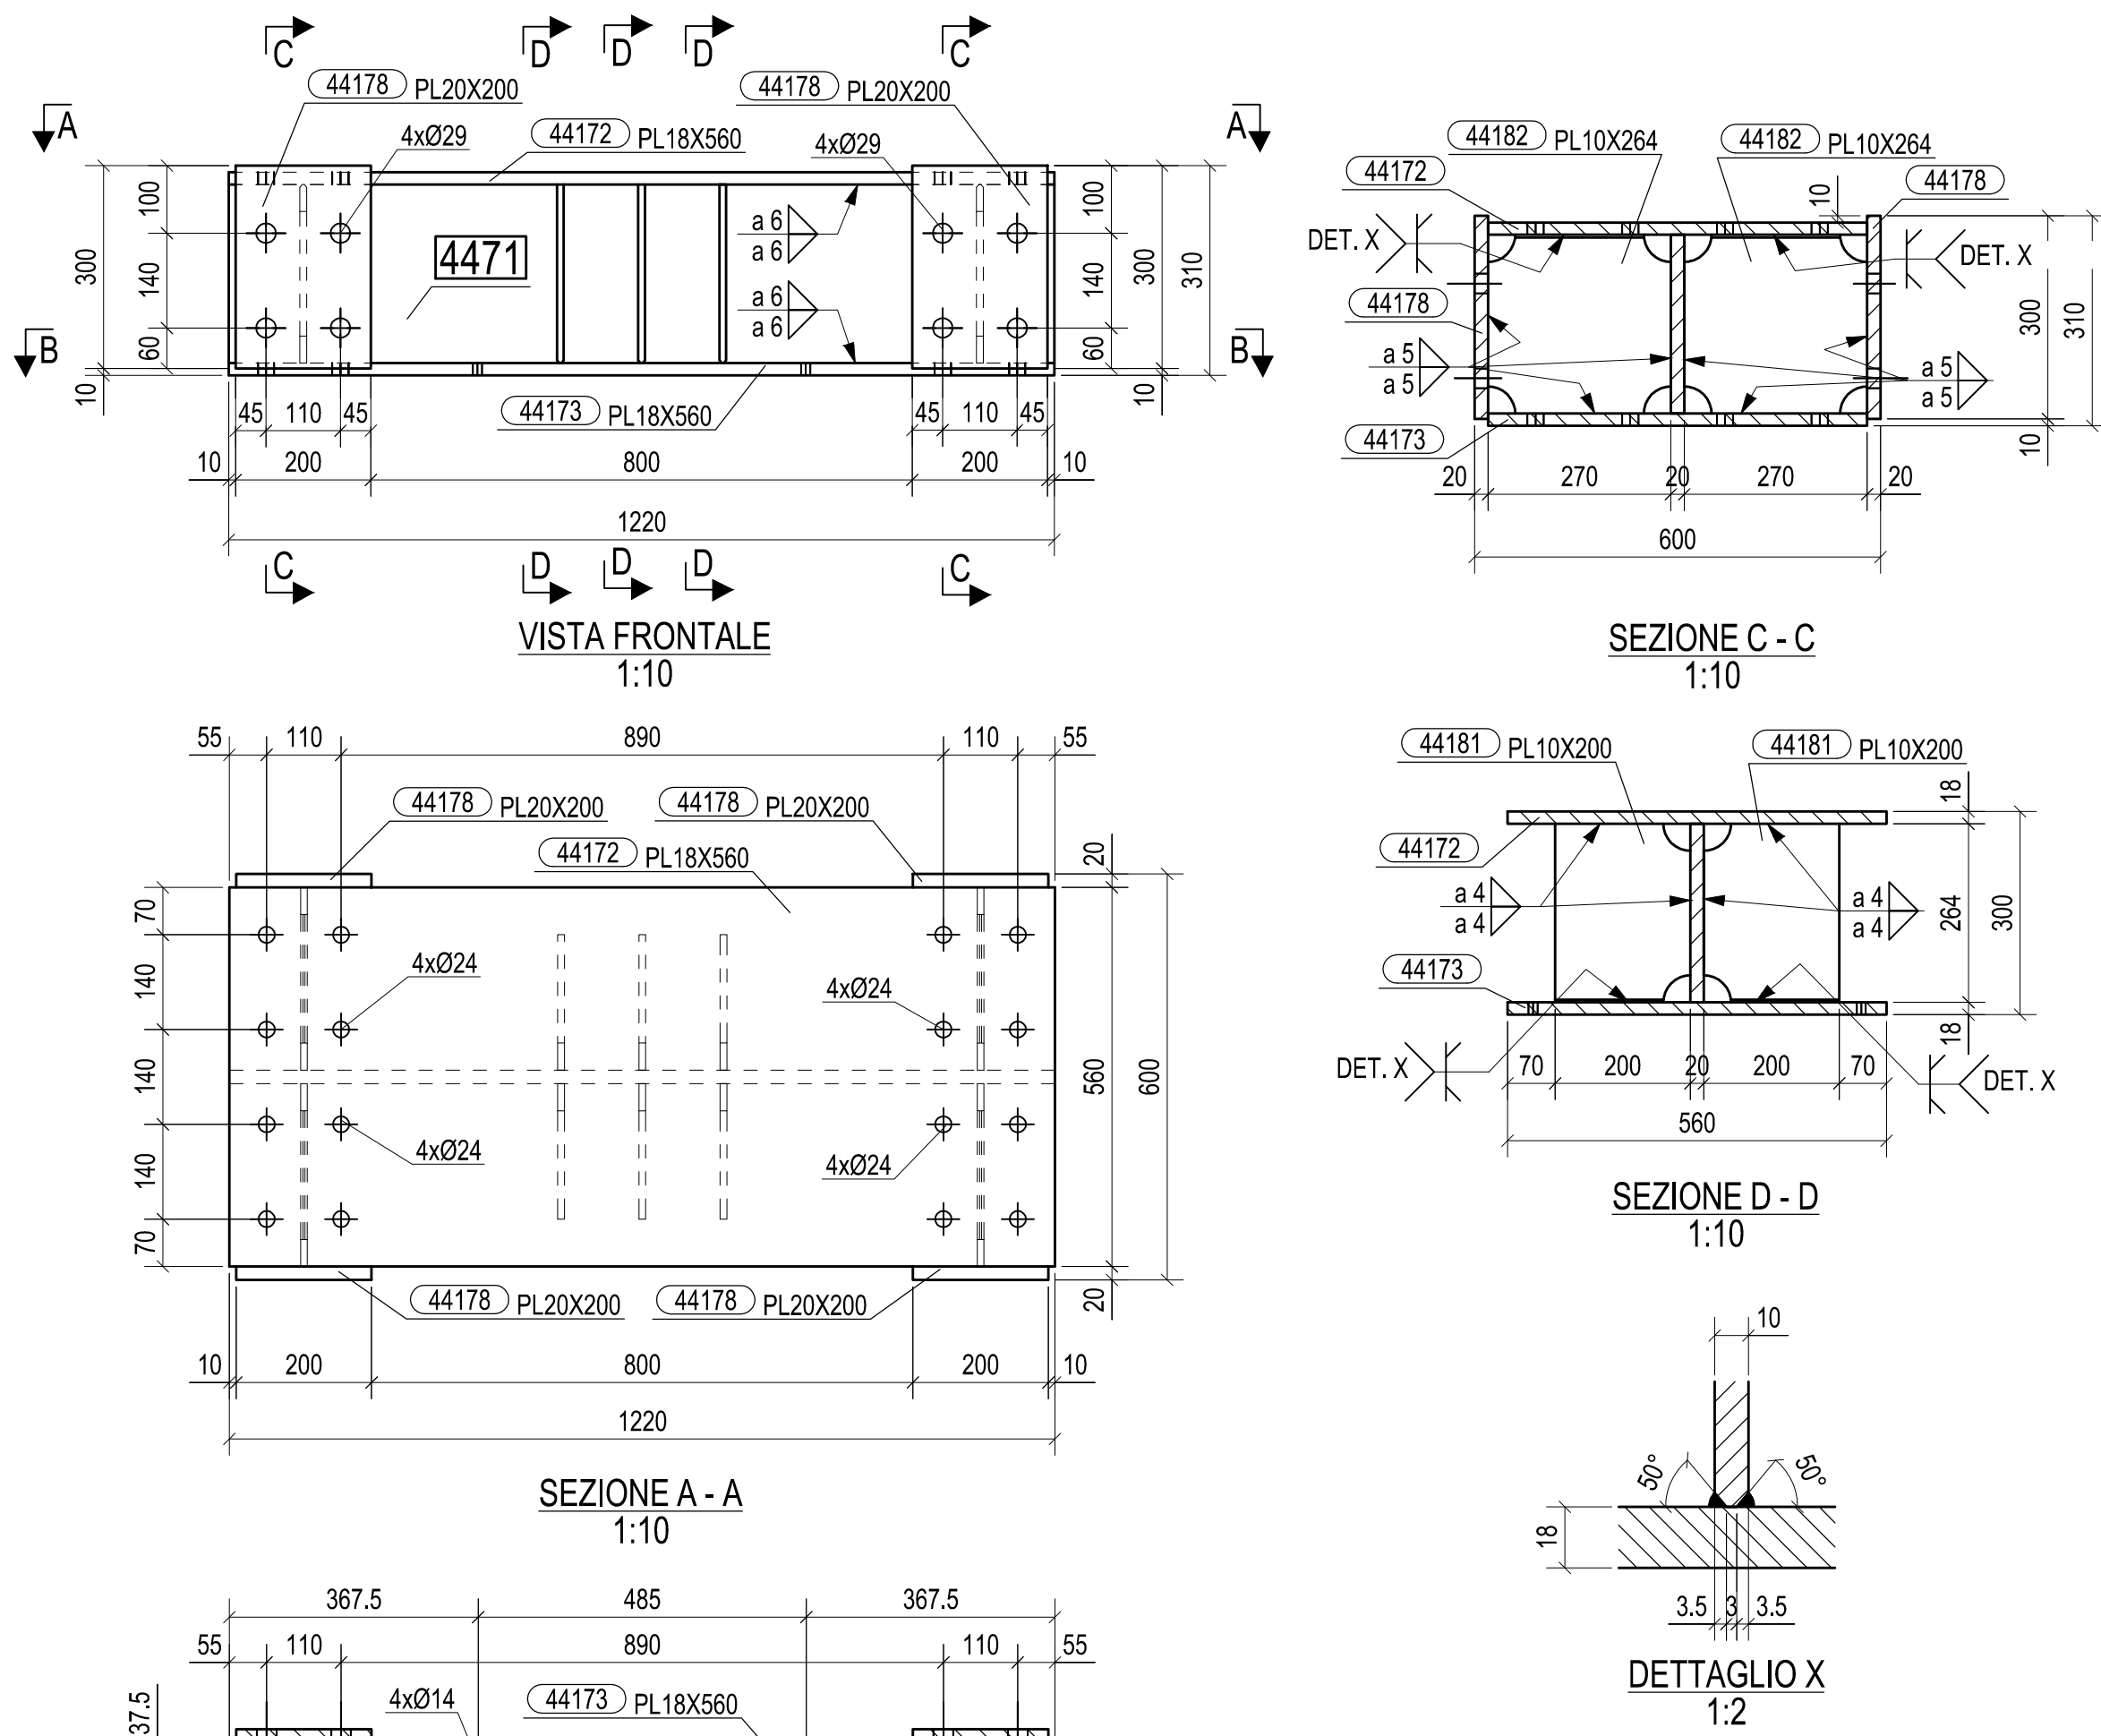

N° 1, Marcati 4471

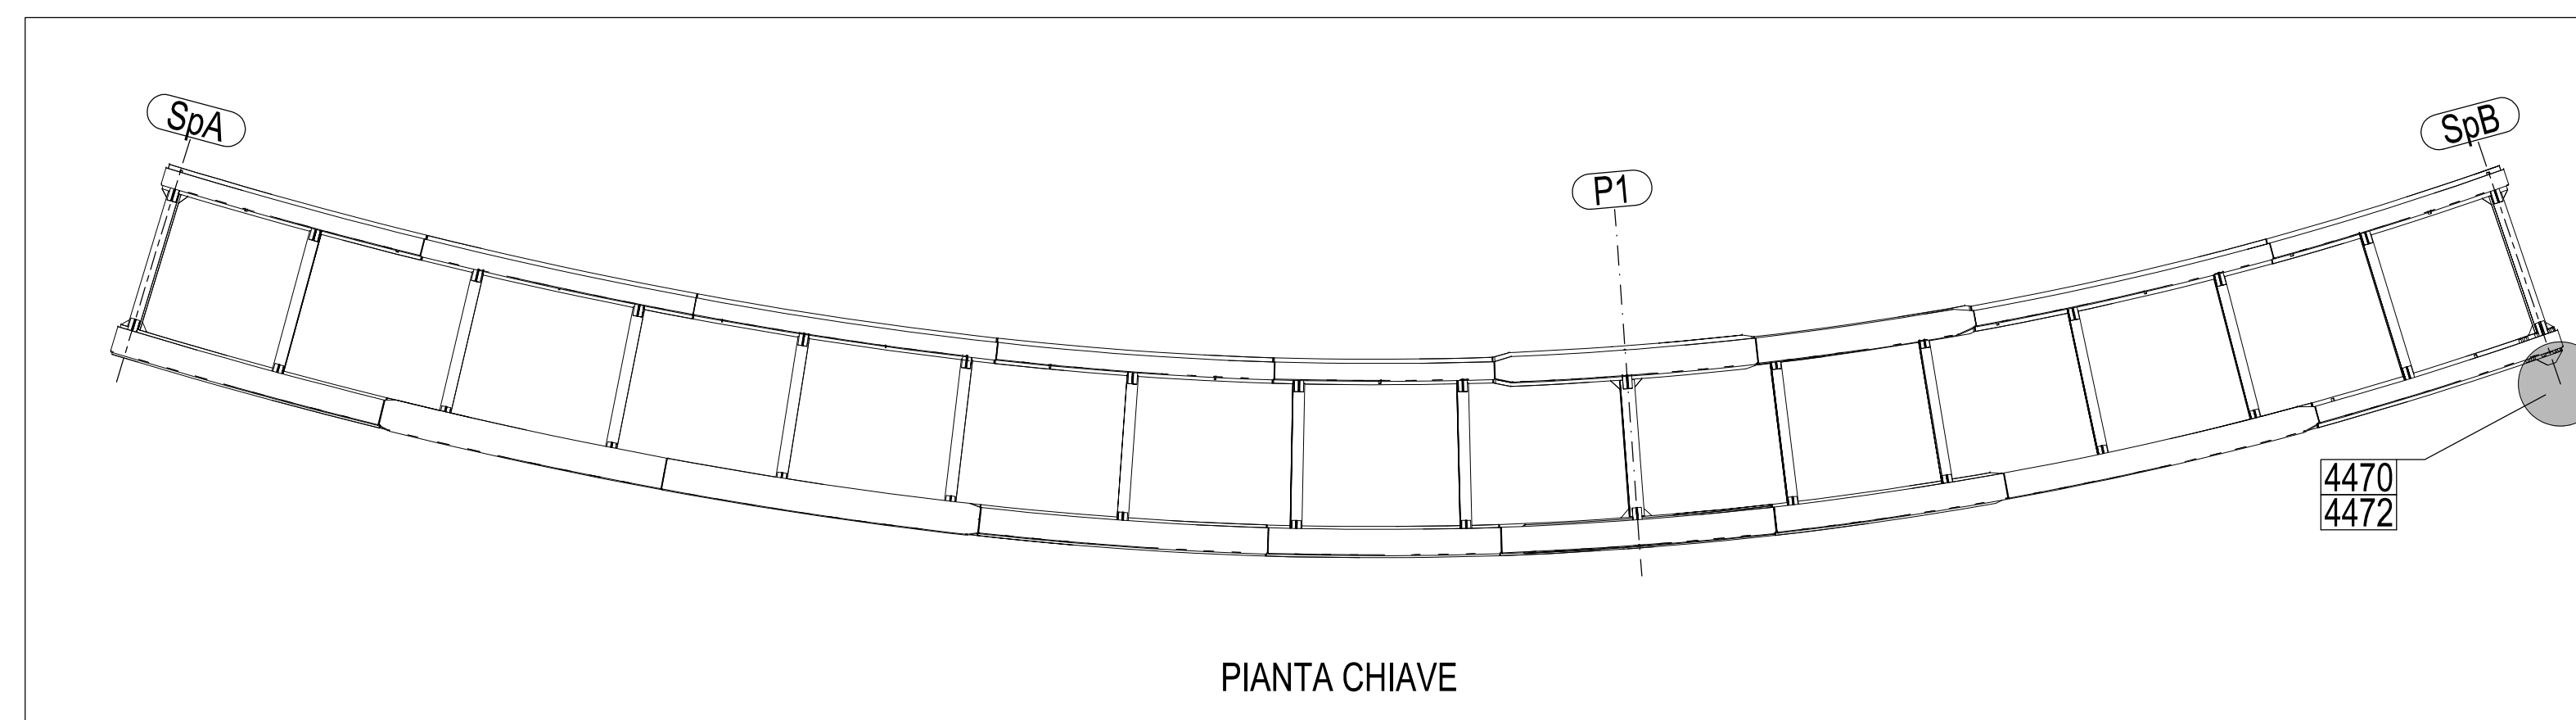

Rev.	Date	Description	M.T.A.	Ing. Plico
0	29.01.2015	PRIMA EMISSIONE		
2014011DCD44210				
CIMOLAI				
Client: STRABAG S.p.A.		Scale: 1:10		
Object: PEDEMONTANA LOMBARDA - TRATTA B1 CAVALCAVIA DI SVINCOLO RAMPAL2 TS442 ANTISOLEVAMENTO MARCHE 4470 - 4472				

MATRICE DI REVISIONE		
REV	DATA	DESCRIZIONE MODIFICA
N.B.: LA TAVOLA SOSTITUISCE QUELLA RELATIVA AL CODICE [] DEL PROGETTO ESECUTIVO		
<p style="text-align: center;">COLLEGAMENTO AUTOSTRADALE DALMINE - COMO - VARESE - VALICO DEL GAGGIOLO E OPERE AD ESSO CONNESSE <small>CODICE C.U.P. P.110404027007</small> TRATTE B1, B2, C, D, TRV413+14, GREENWAY AS BUILT TRATTA B1 OPERE D'ARTE MINORI CAVALCAVIA CAVALCAVIA DI SVINCOLO RAMPAL2 - SVINCOLO "INTERCONNESSIONE EX SS35" TS 442 - TRAVE MARCHE 4470 - 4472</p>		
IDENTIFICAZIONE ELABORATO CODICE PROGETTO FIDOTRAB VARESE VARESE		IMPRESA RAGGRUPPAMENTO TEMPORANEO IMPRESE: STRABAG A.G. - GLF Grandi Lavori Fincoast S.p.A. - Impresa costruzioni Giuseppe Malturo S.p.A. - Malturo coopta STRABAG S.p.A.
<p>STRABAG MALTURO STRABAG</p>		
DATA 29/01/2015		PROGETTISTA - PROGETTO ESECUTIVO DI DETTAGLIO RAGGRUPPAMENTO TEMPORANEO PROGETTISTI: 3I PROGETTI ITALIA
CONCEDENTE CONCESSIONE AUTOSTRADALE LOMBARDA		RESPONSABILE DI PROGETTO ED INCARICATO DELL'INTEGRAZIONE FRALLE VARIE PRESTAZIONE: Ing. Alberto Ceccini
CONCESSIONARIO PEDEMONTANA LOMBARDA		ELABORAZIONE PROGETTUALE PROGETTISTA: 3TI ITALIA S.p.A. DIREZIONE TECNICO 3TI PROGETTI ITALIA S.p.A. CONSULENTE SPECIALISTICO: CIMOLAI
APPROVATO Direttore di Lavori Ing. Francesco Donato		3TI ITALIA S.p.A. DIREZIONE TECNICO Aut. Regione Lazio Progetti Divisione degli Impianti Provvisoria di Roma n. 20809
Redatto: D. Sarzo		Verificato: D. Lilo
		Approvato: Possati