




DIAFRAMMA DI SPALLA SPA SCALA 1:20

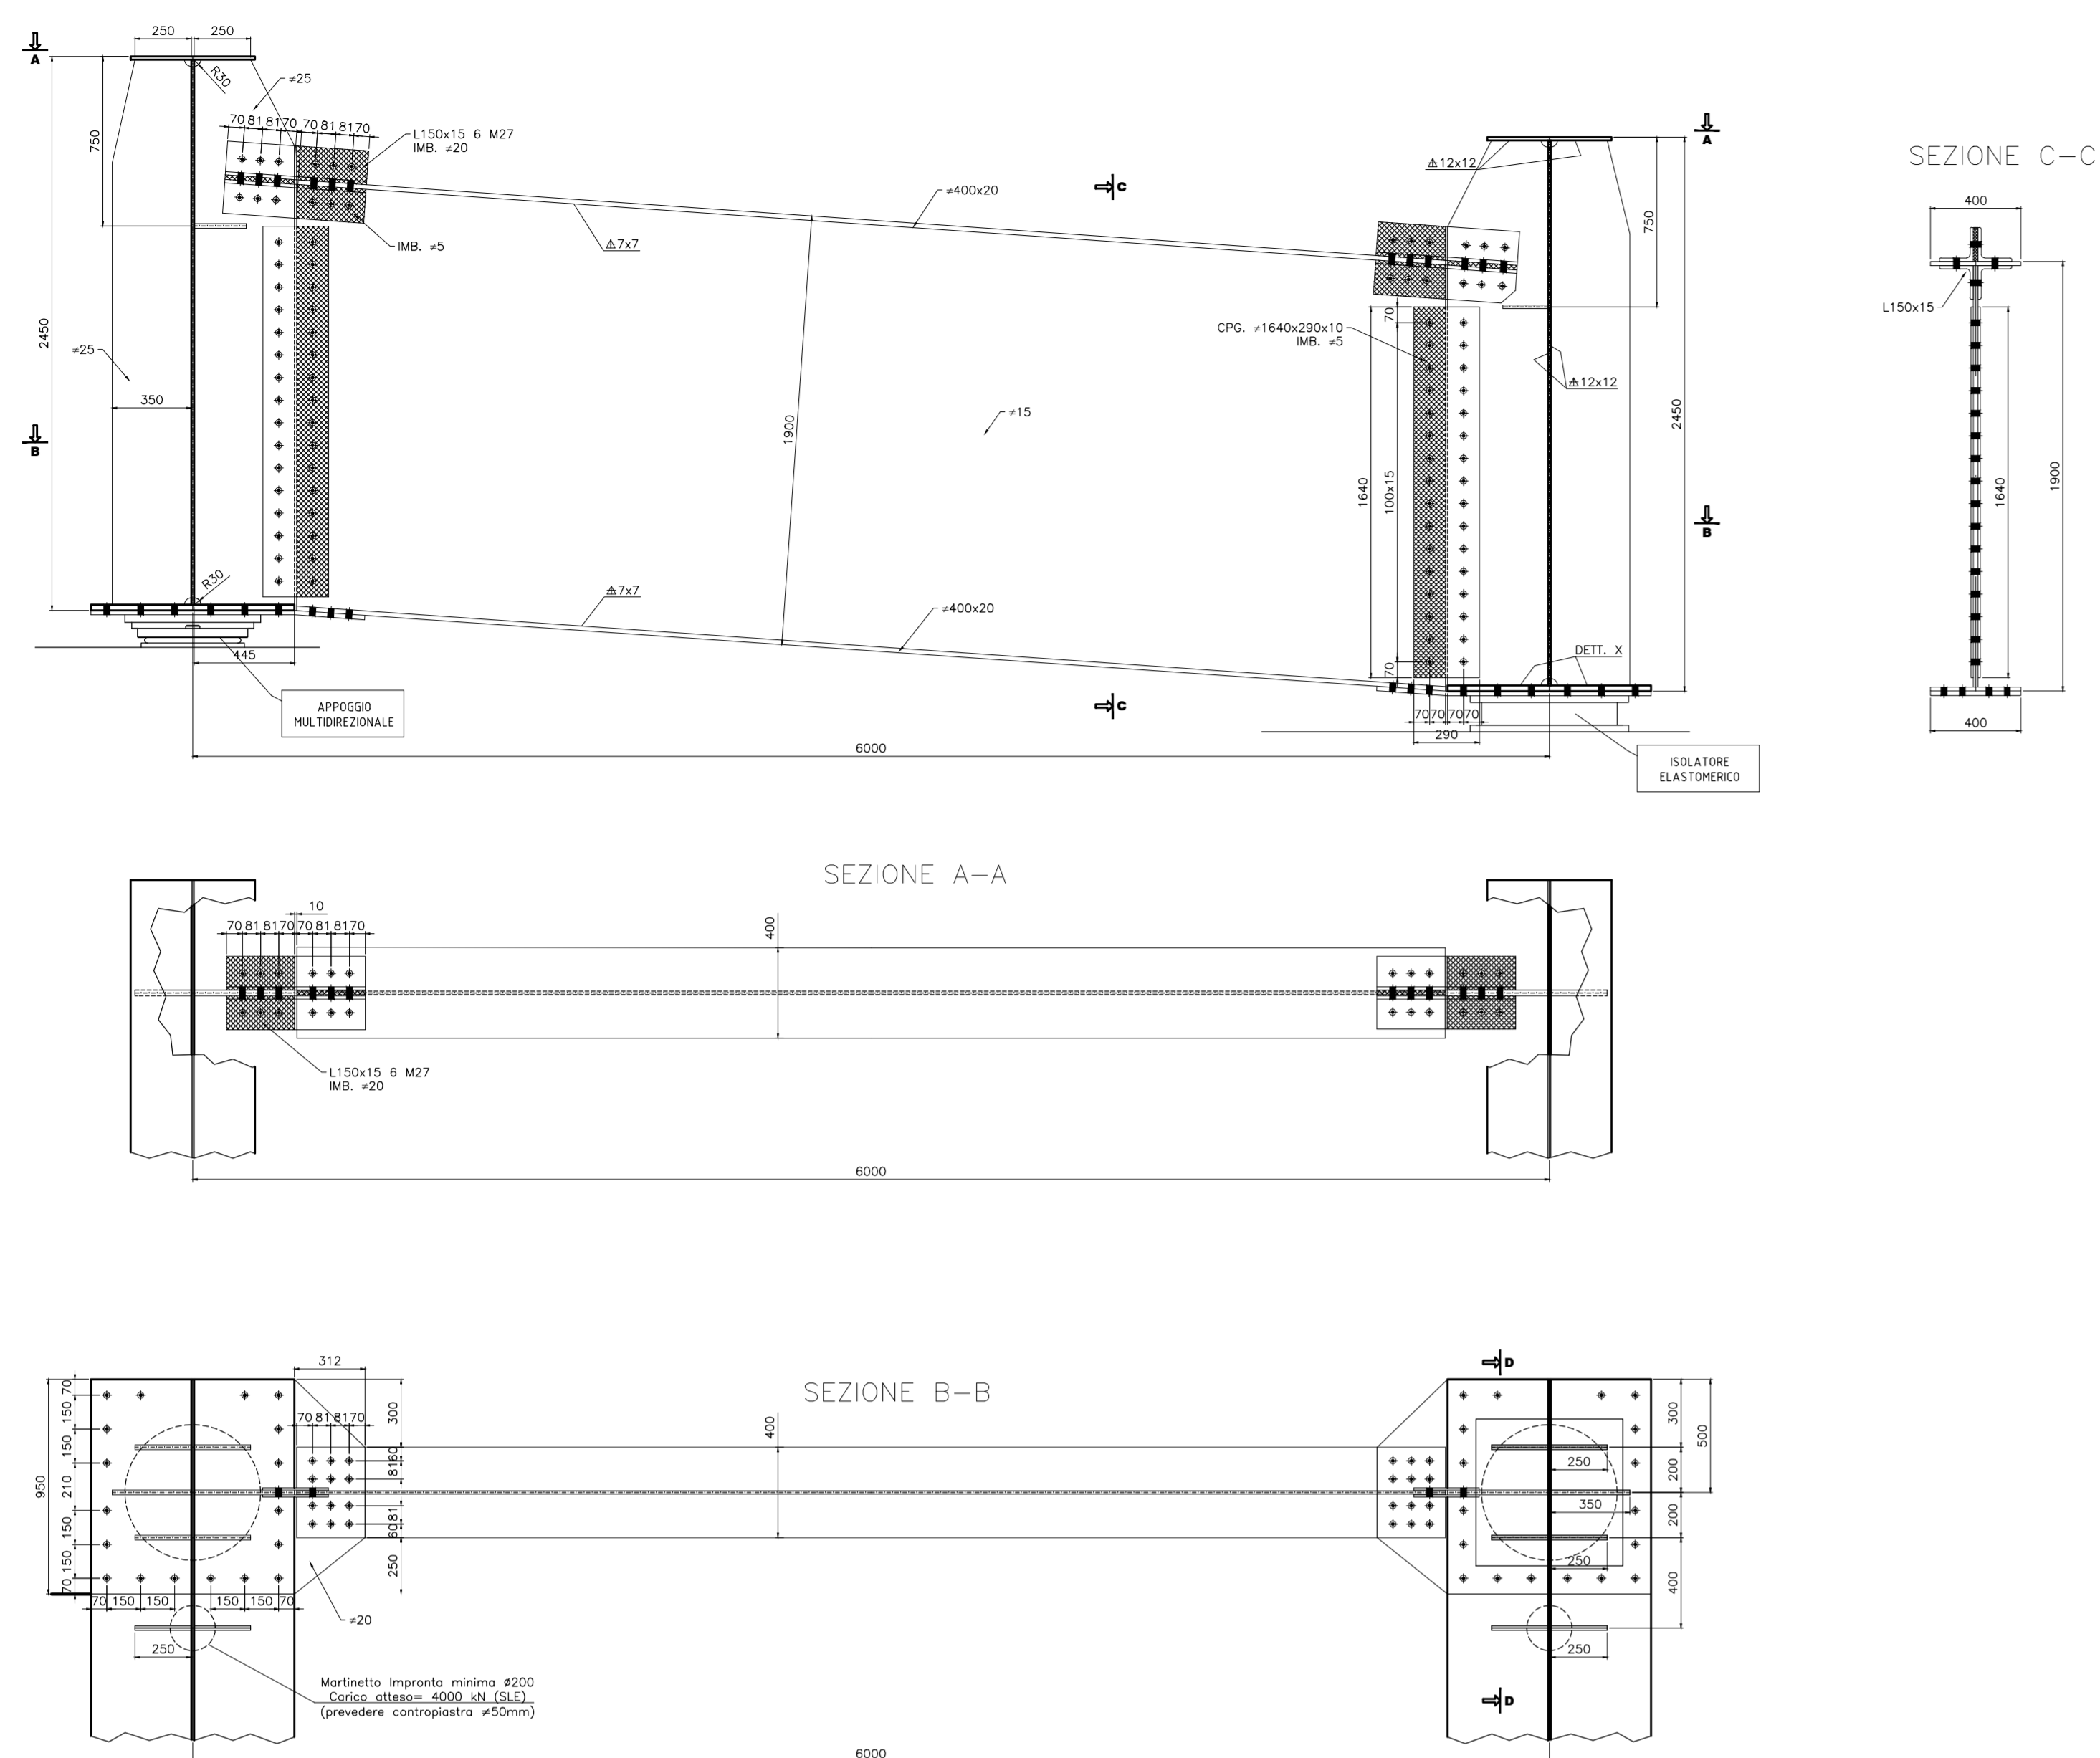


DIAFRAMMA DI SPALLA SPB SCALA 1:20

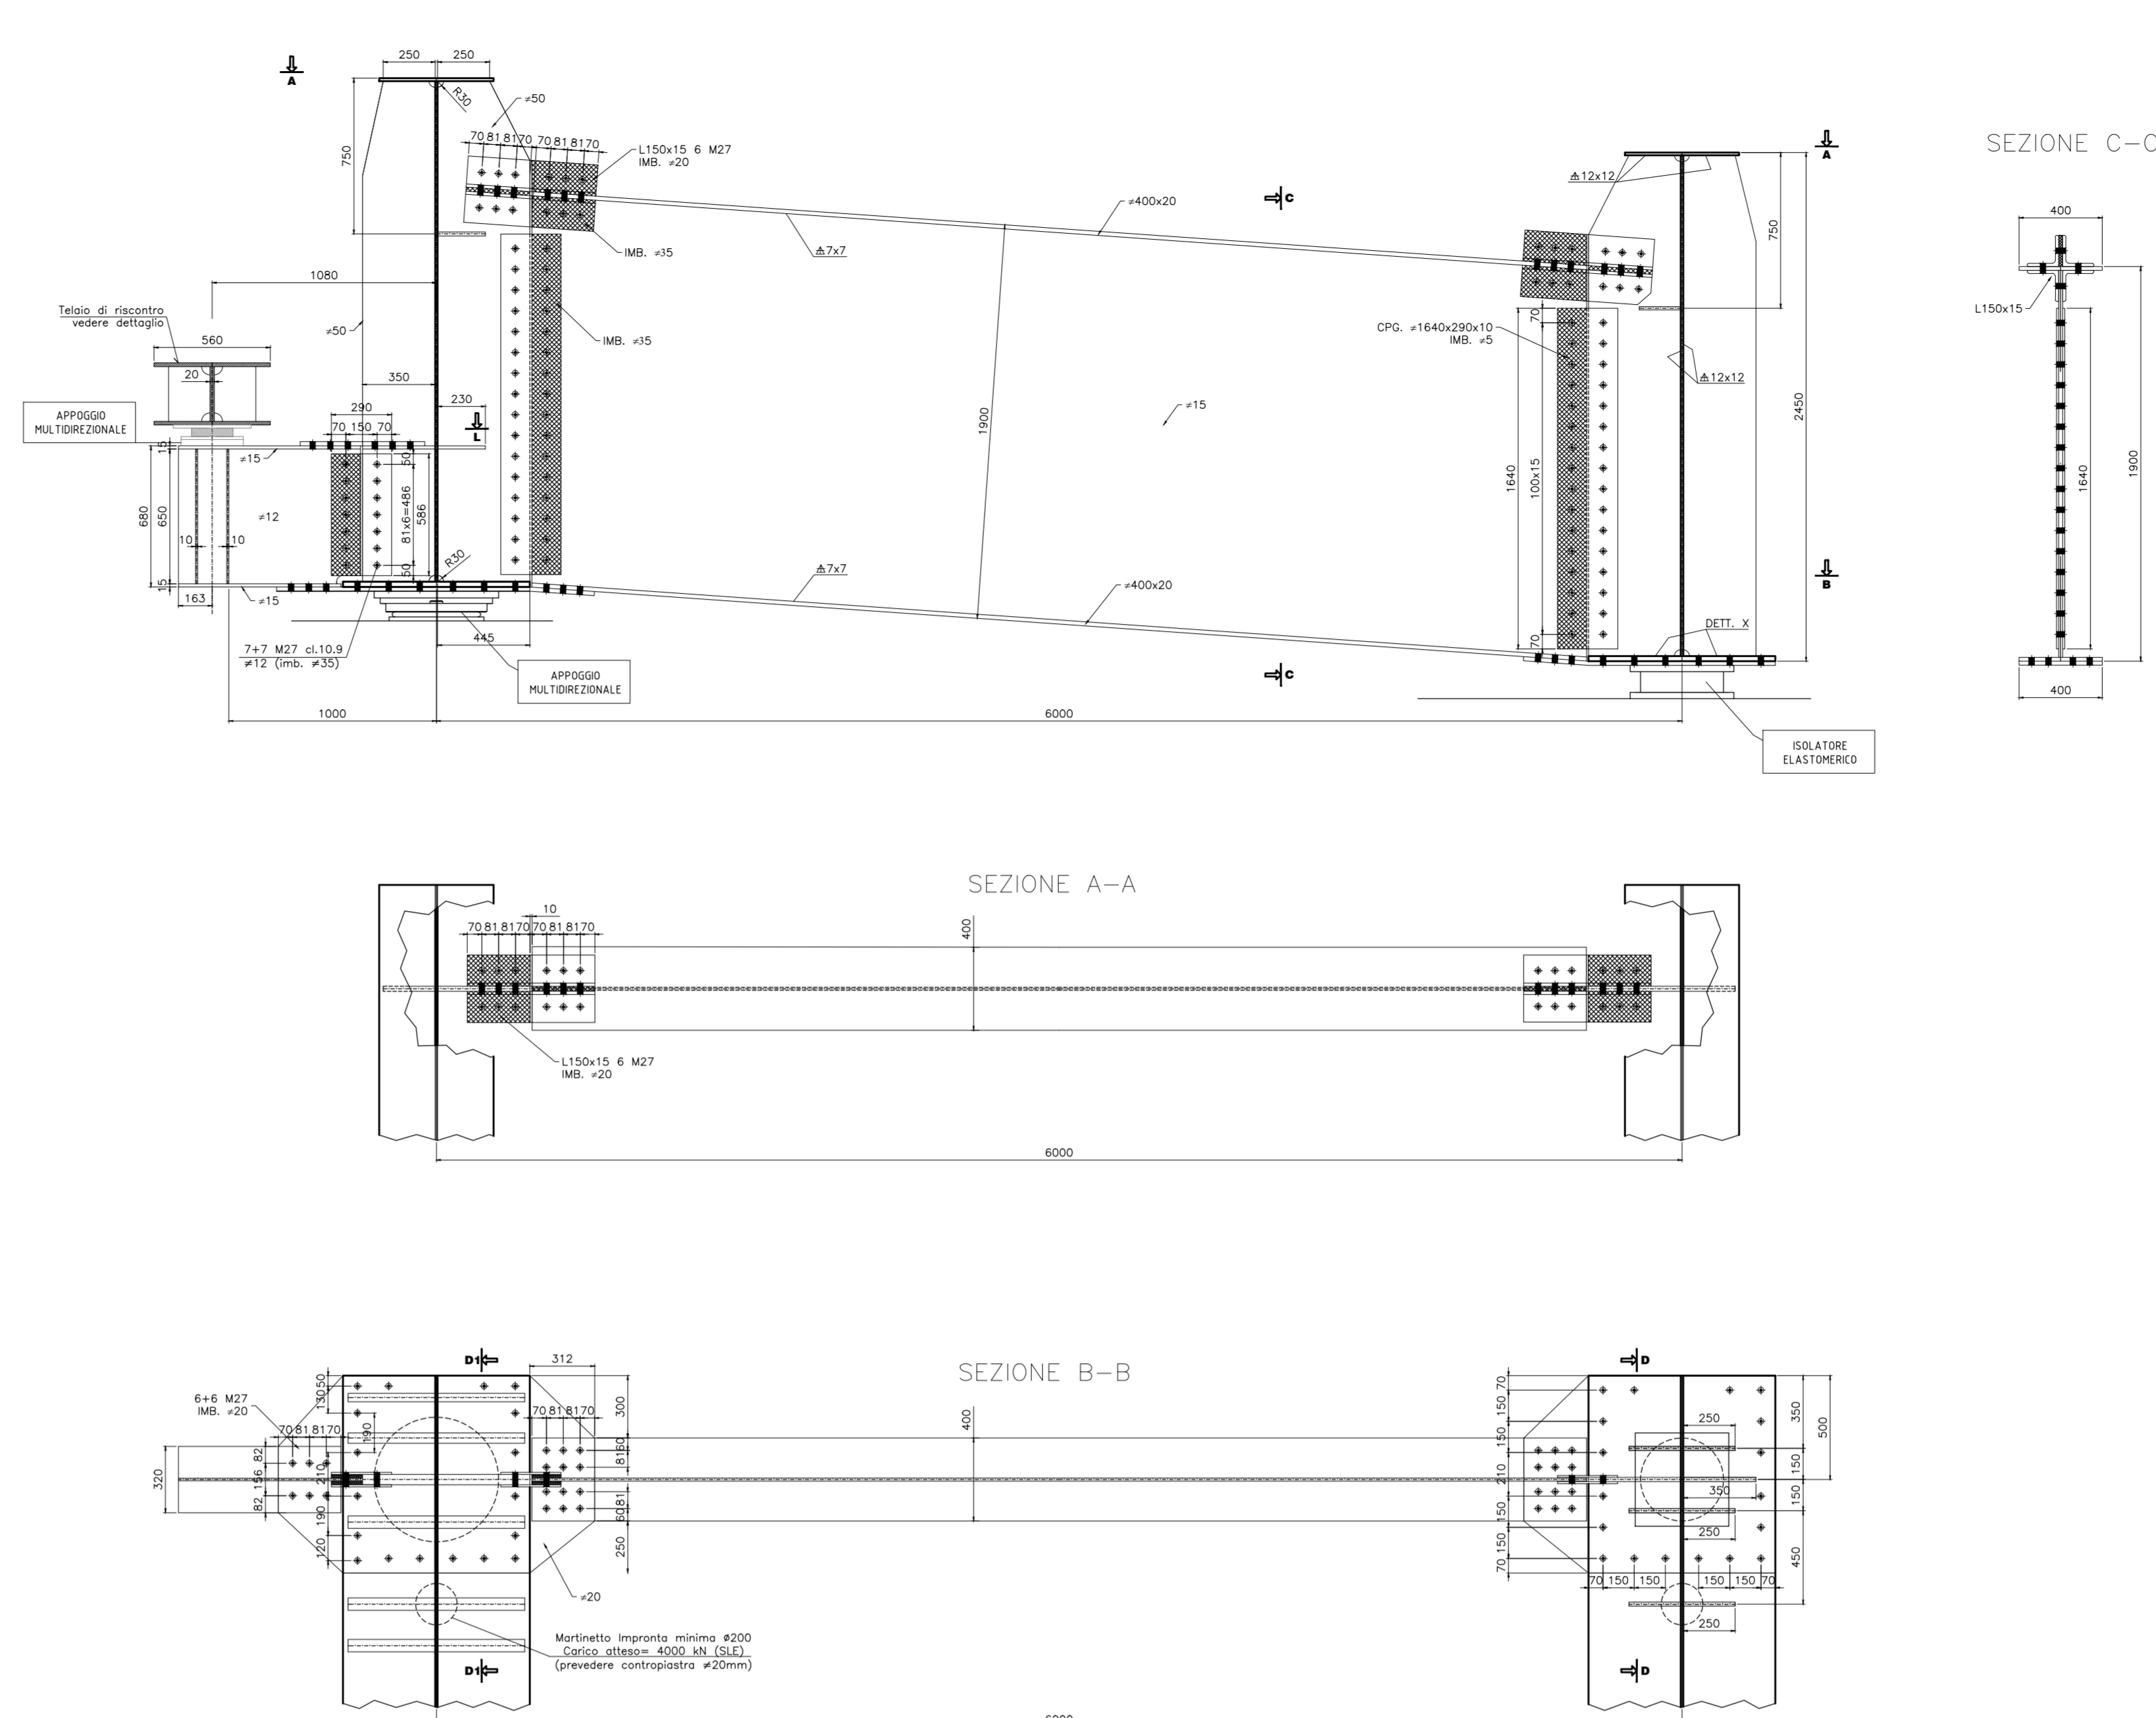


PARTICOLARE SOLLEVAMENTO SPALLA SPB SCALA 1:20

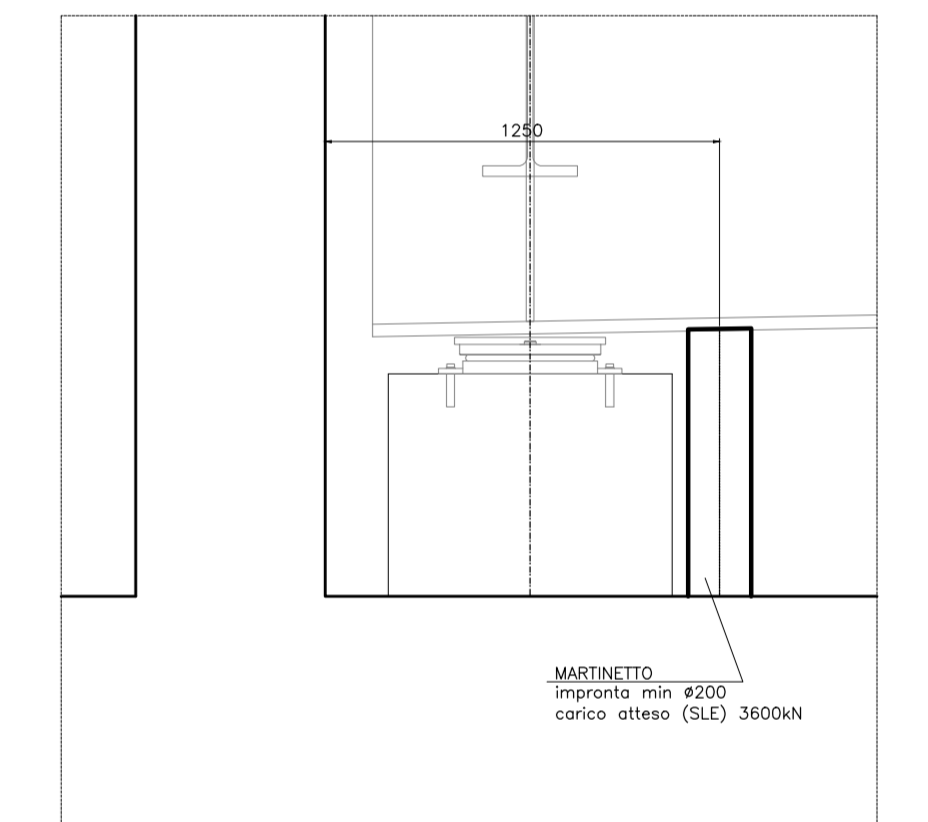


VISTA D-D DIAFRAMMA DI SPALLA SPA SCALA 1:20

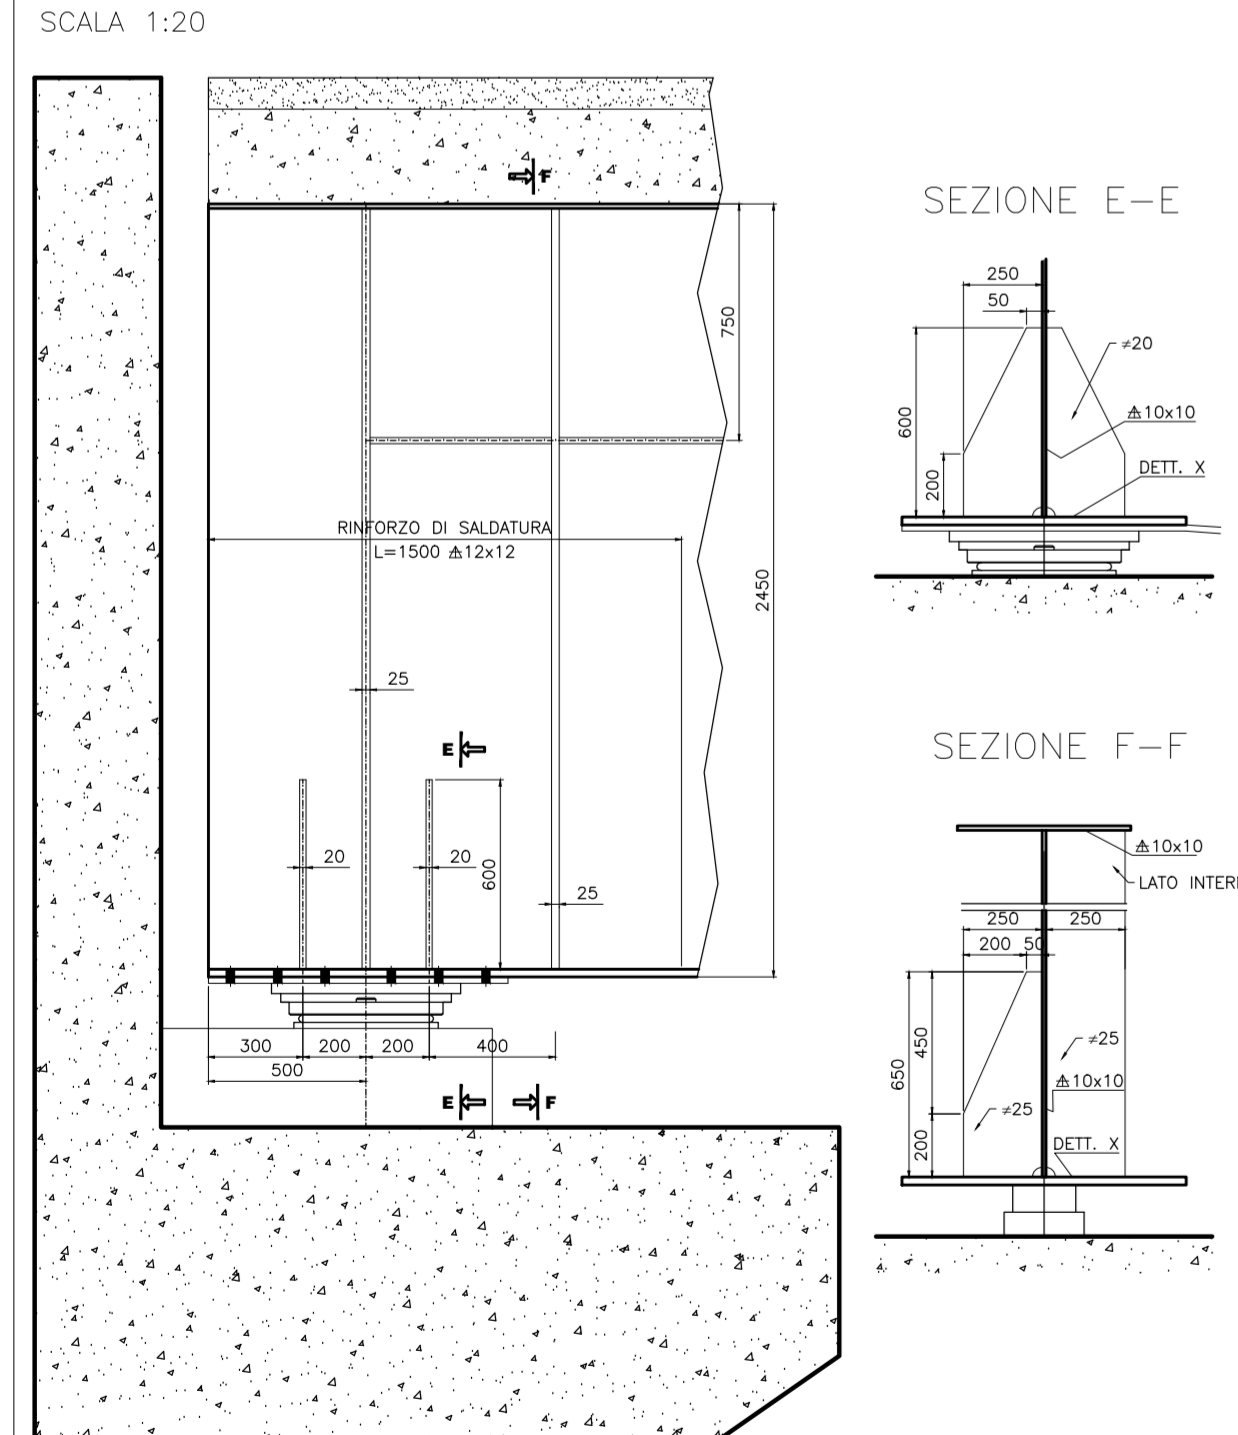


VISTA D-D DIAFRAMMA DI SPALLA SPB LATO INTERNO CURVA SCALA 1:20

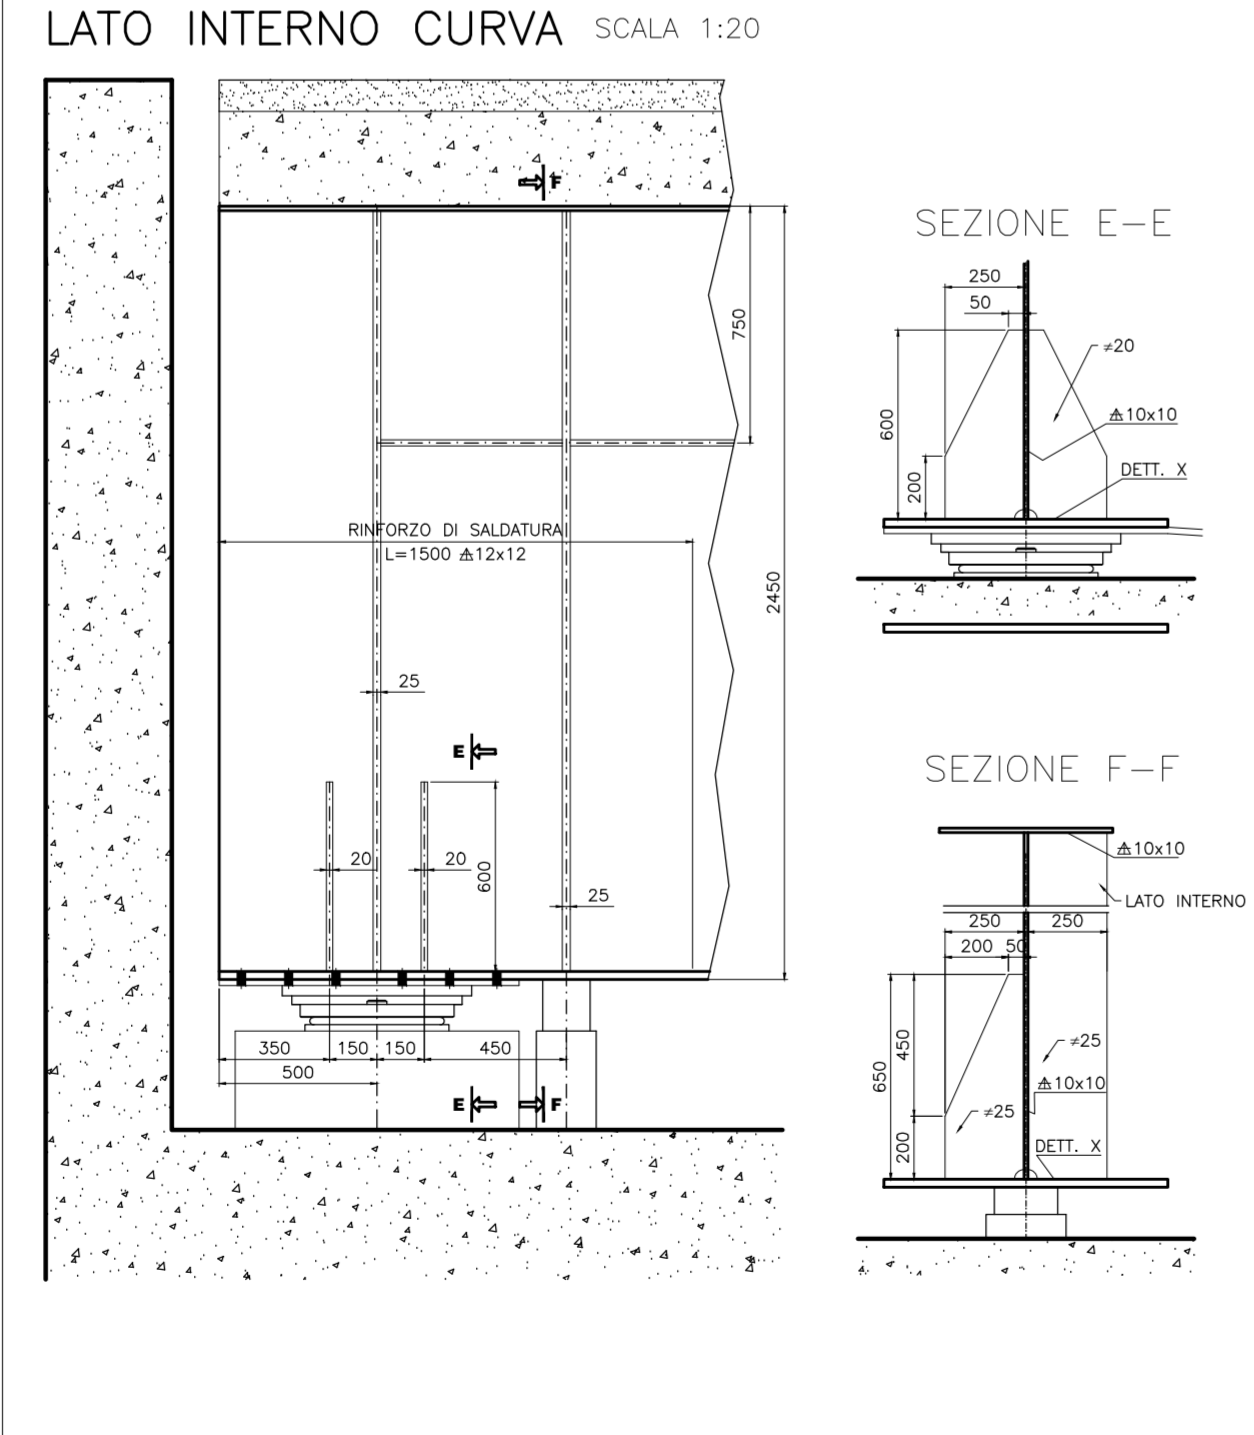


VISTA D1-D1 DIAFRAMMA DI SPALLA SPB LATO ESTERNO CURVA SCALA 1:20

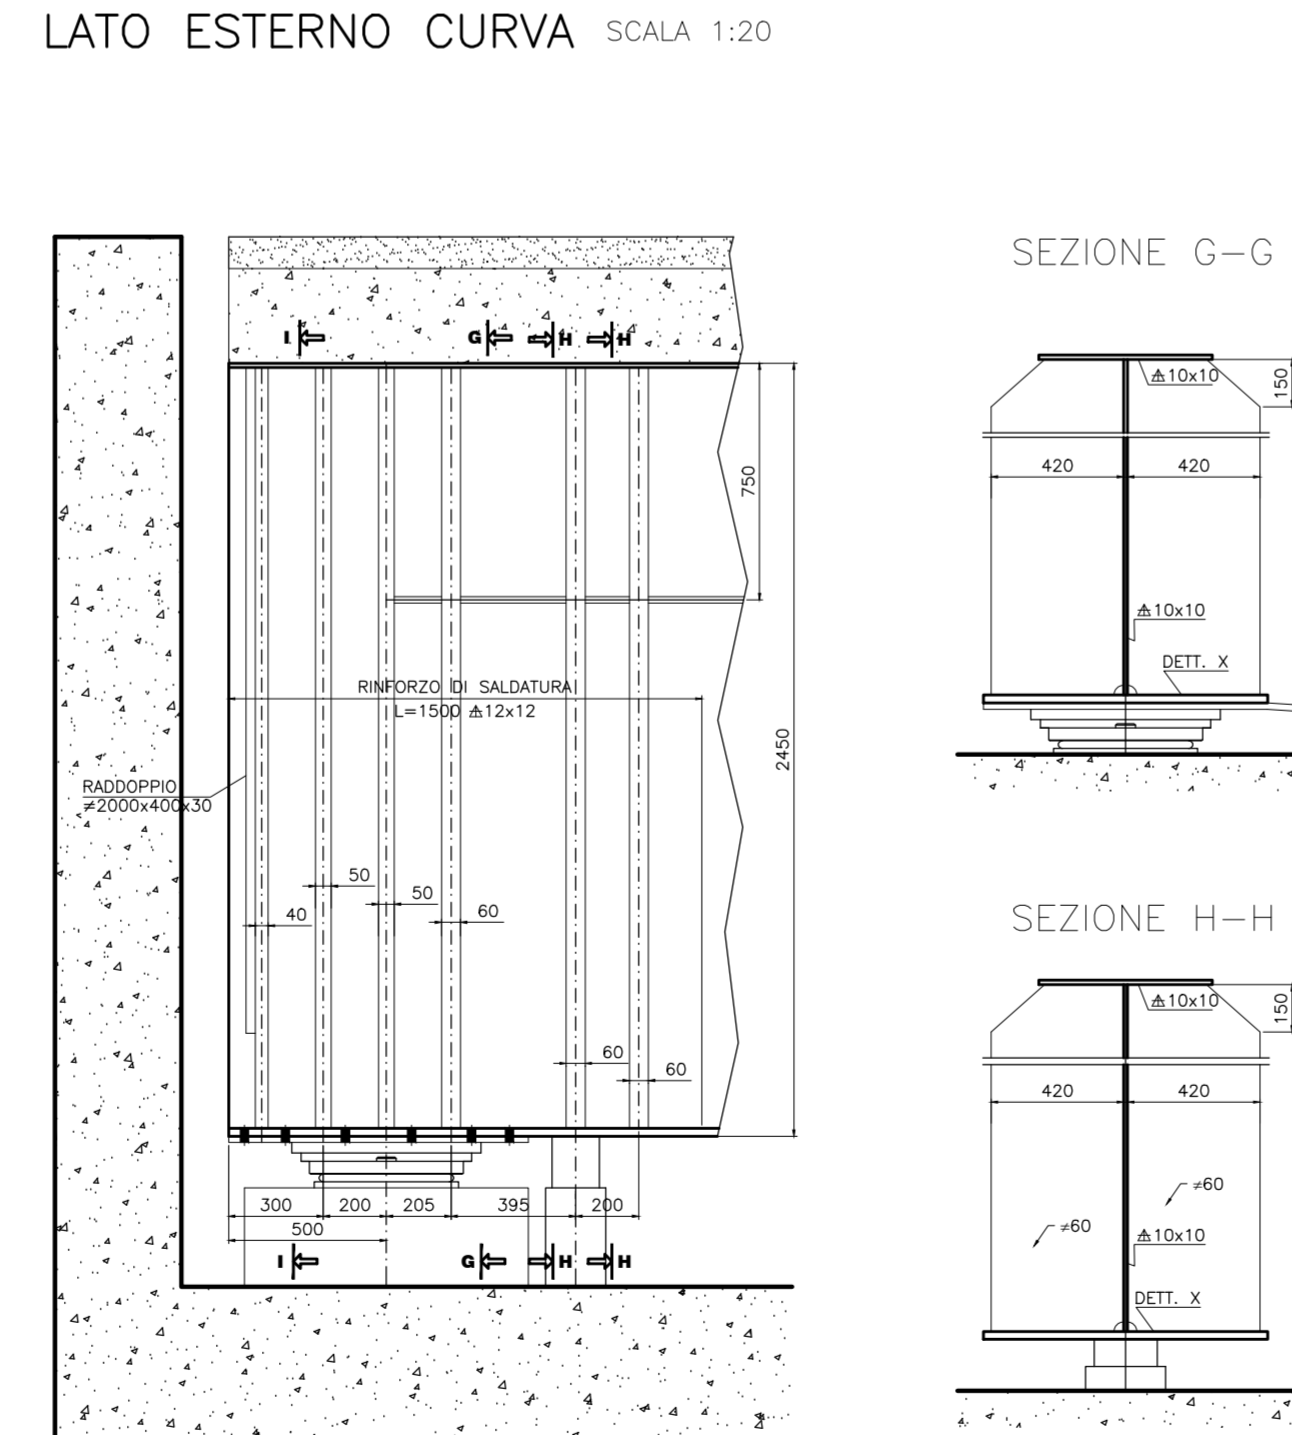


DETTAGLIO SISTEMA ANTISOLLEVAMENTO SCALA 1:20

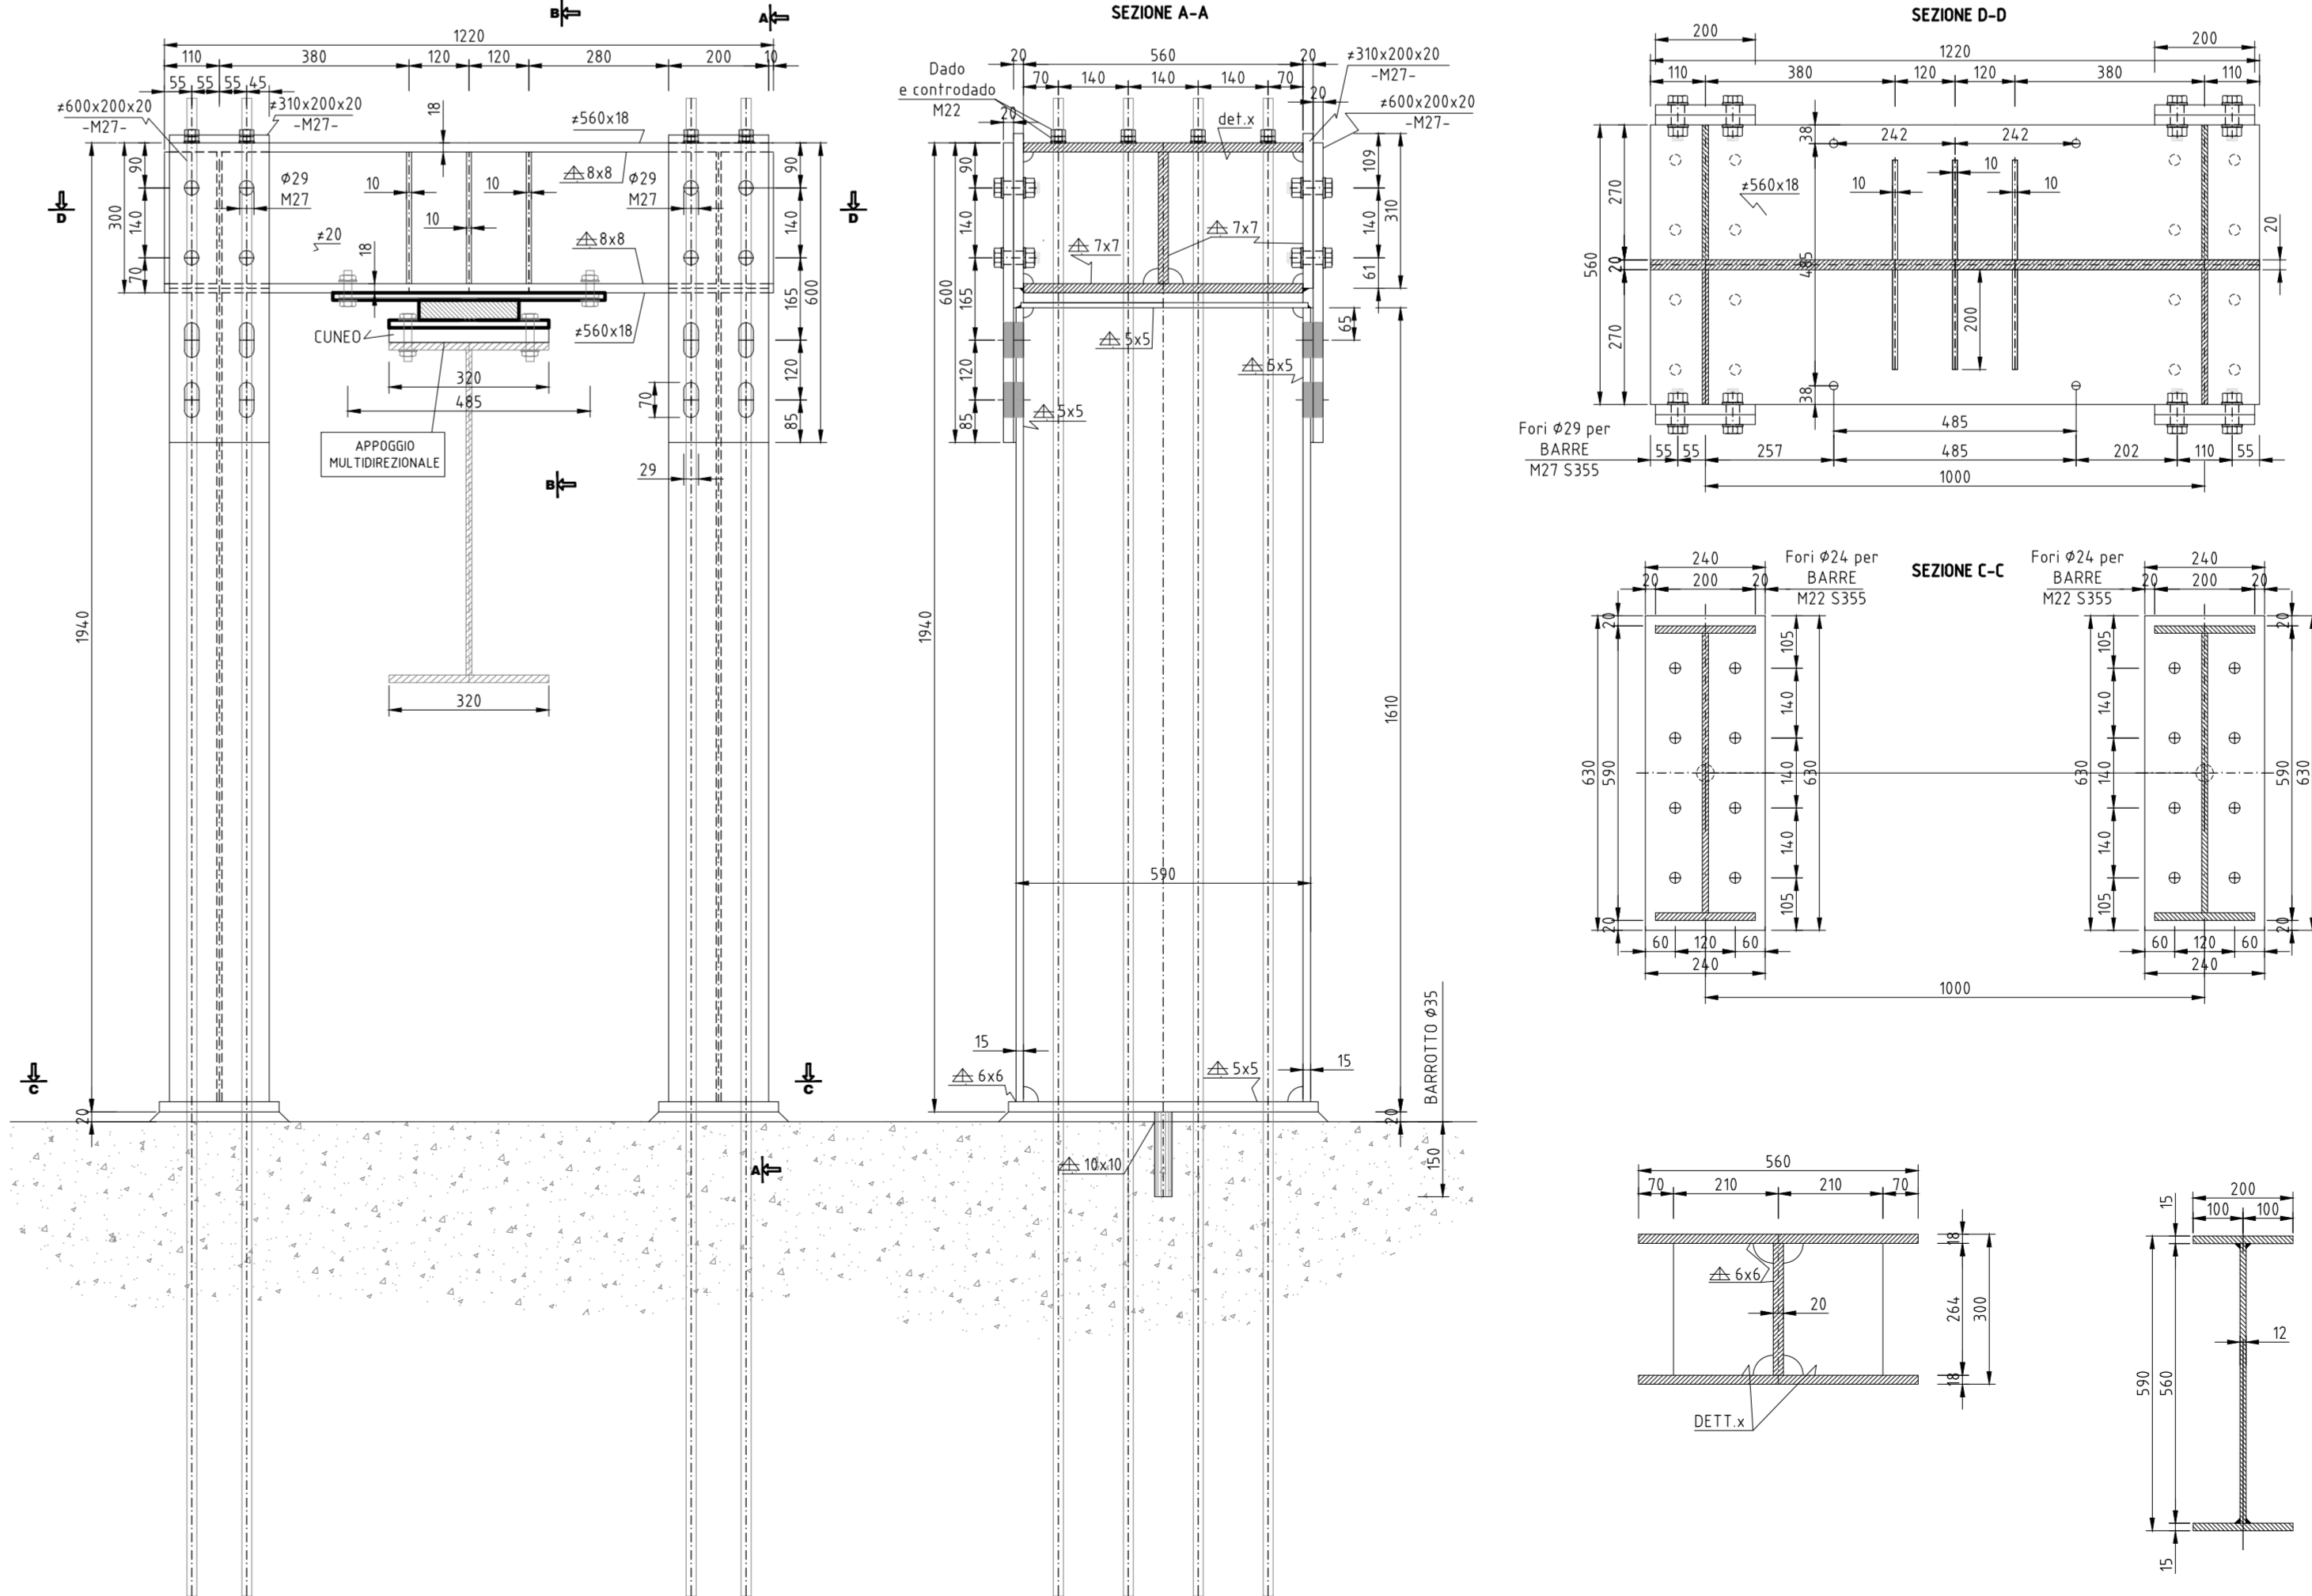

SEZIONE L-L SCALA 1:10

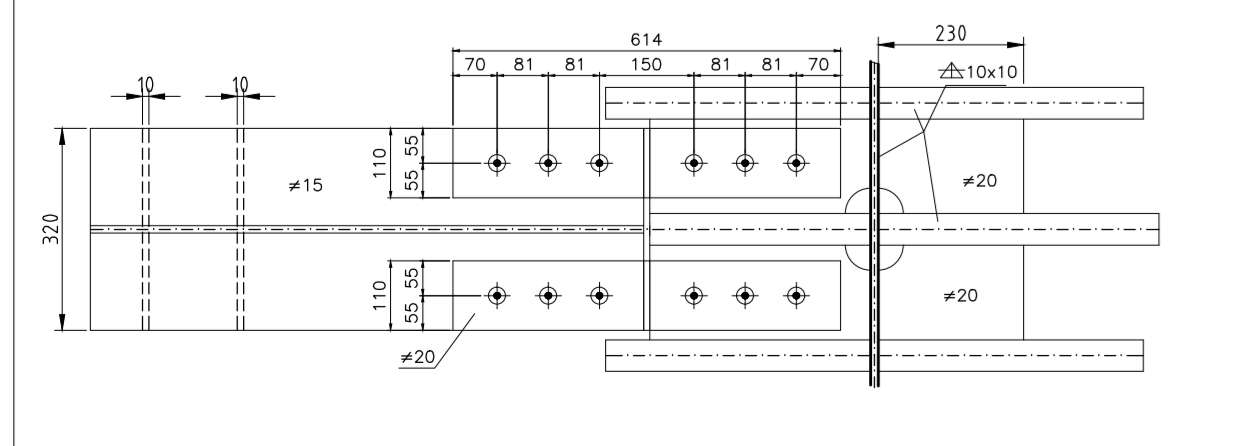

DETTAGLIO "X" SCALA 1:5

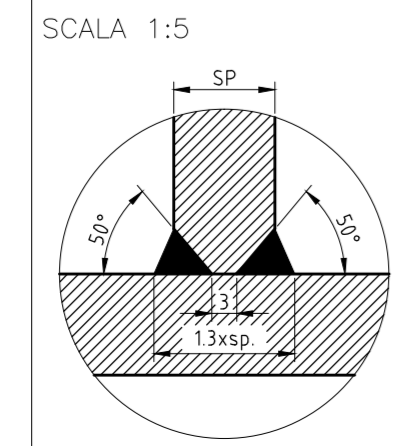

MATRICE DI REVISIONE

REV	DATA	DESCRIZIONE MODIFICA

N.B. LA TAVOLA SOSTITUISCE QUELLA RELATIVA AL CODICE [] DEL PROGETTO ESECUTIVO

COLLEGAMENTO AUTOSTRADALE
DALMINE - COMO - VARESE - VALICO DEL GAGGIOLIO E OPERE AD ESSO CONNESSE

TRATTE B1, B2, C, D, TRVA13+14, GREENWAY

AS BUILT
TRATTA B1
OPERE D'ARTE MINORI
CAVALCAVA CAVALCAVA
SINCOLO "INTERCONNESSIONE EX SSS3" - CAVALCAVA DI SINCOLO L2
DIAFRAMMI DI SPALLA


Redatto: Vea Verificato: Di Sano Approvato: Fosati