




SEZIONE TRASVERSALE SU SPA SCALA 1:40

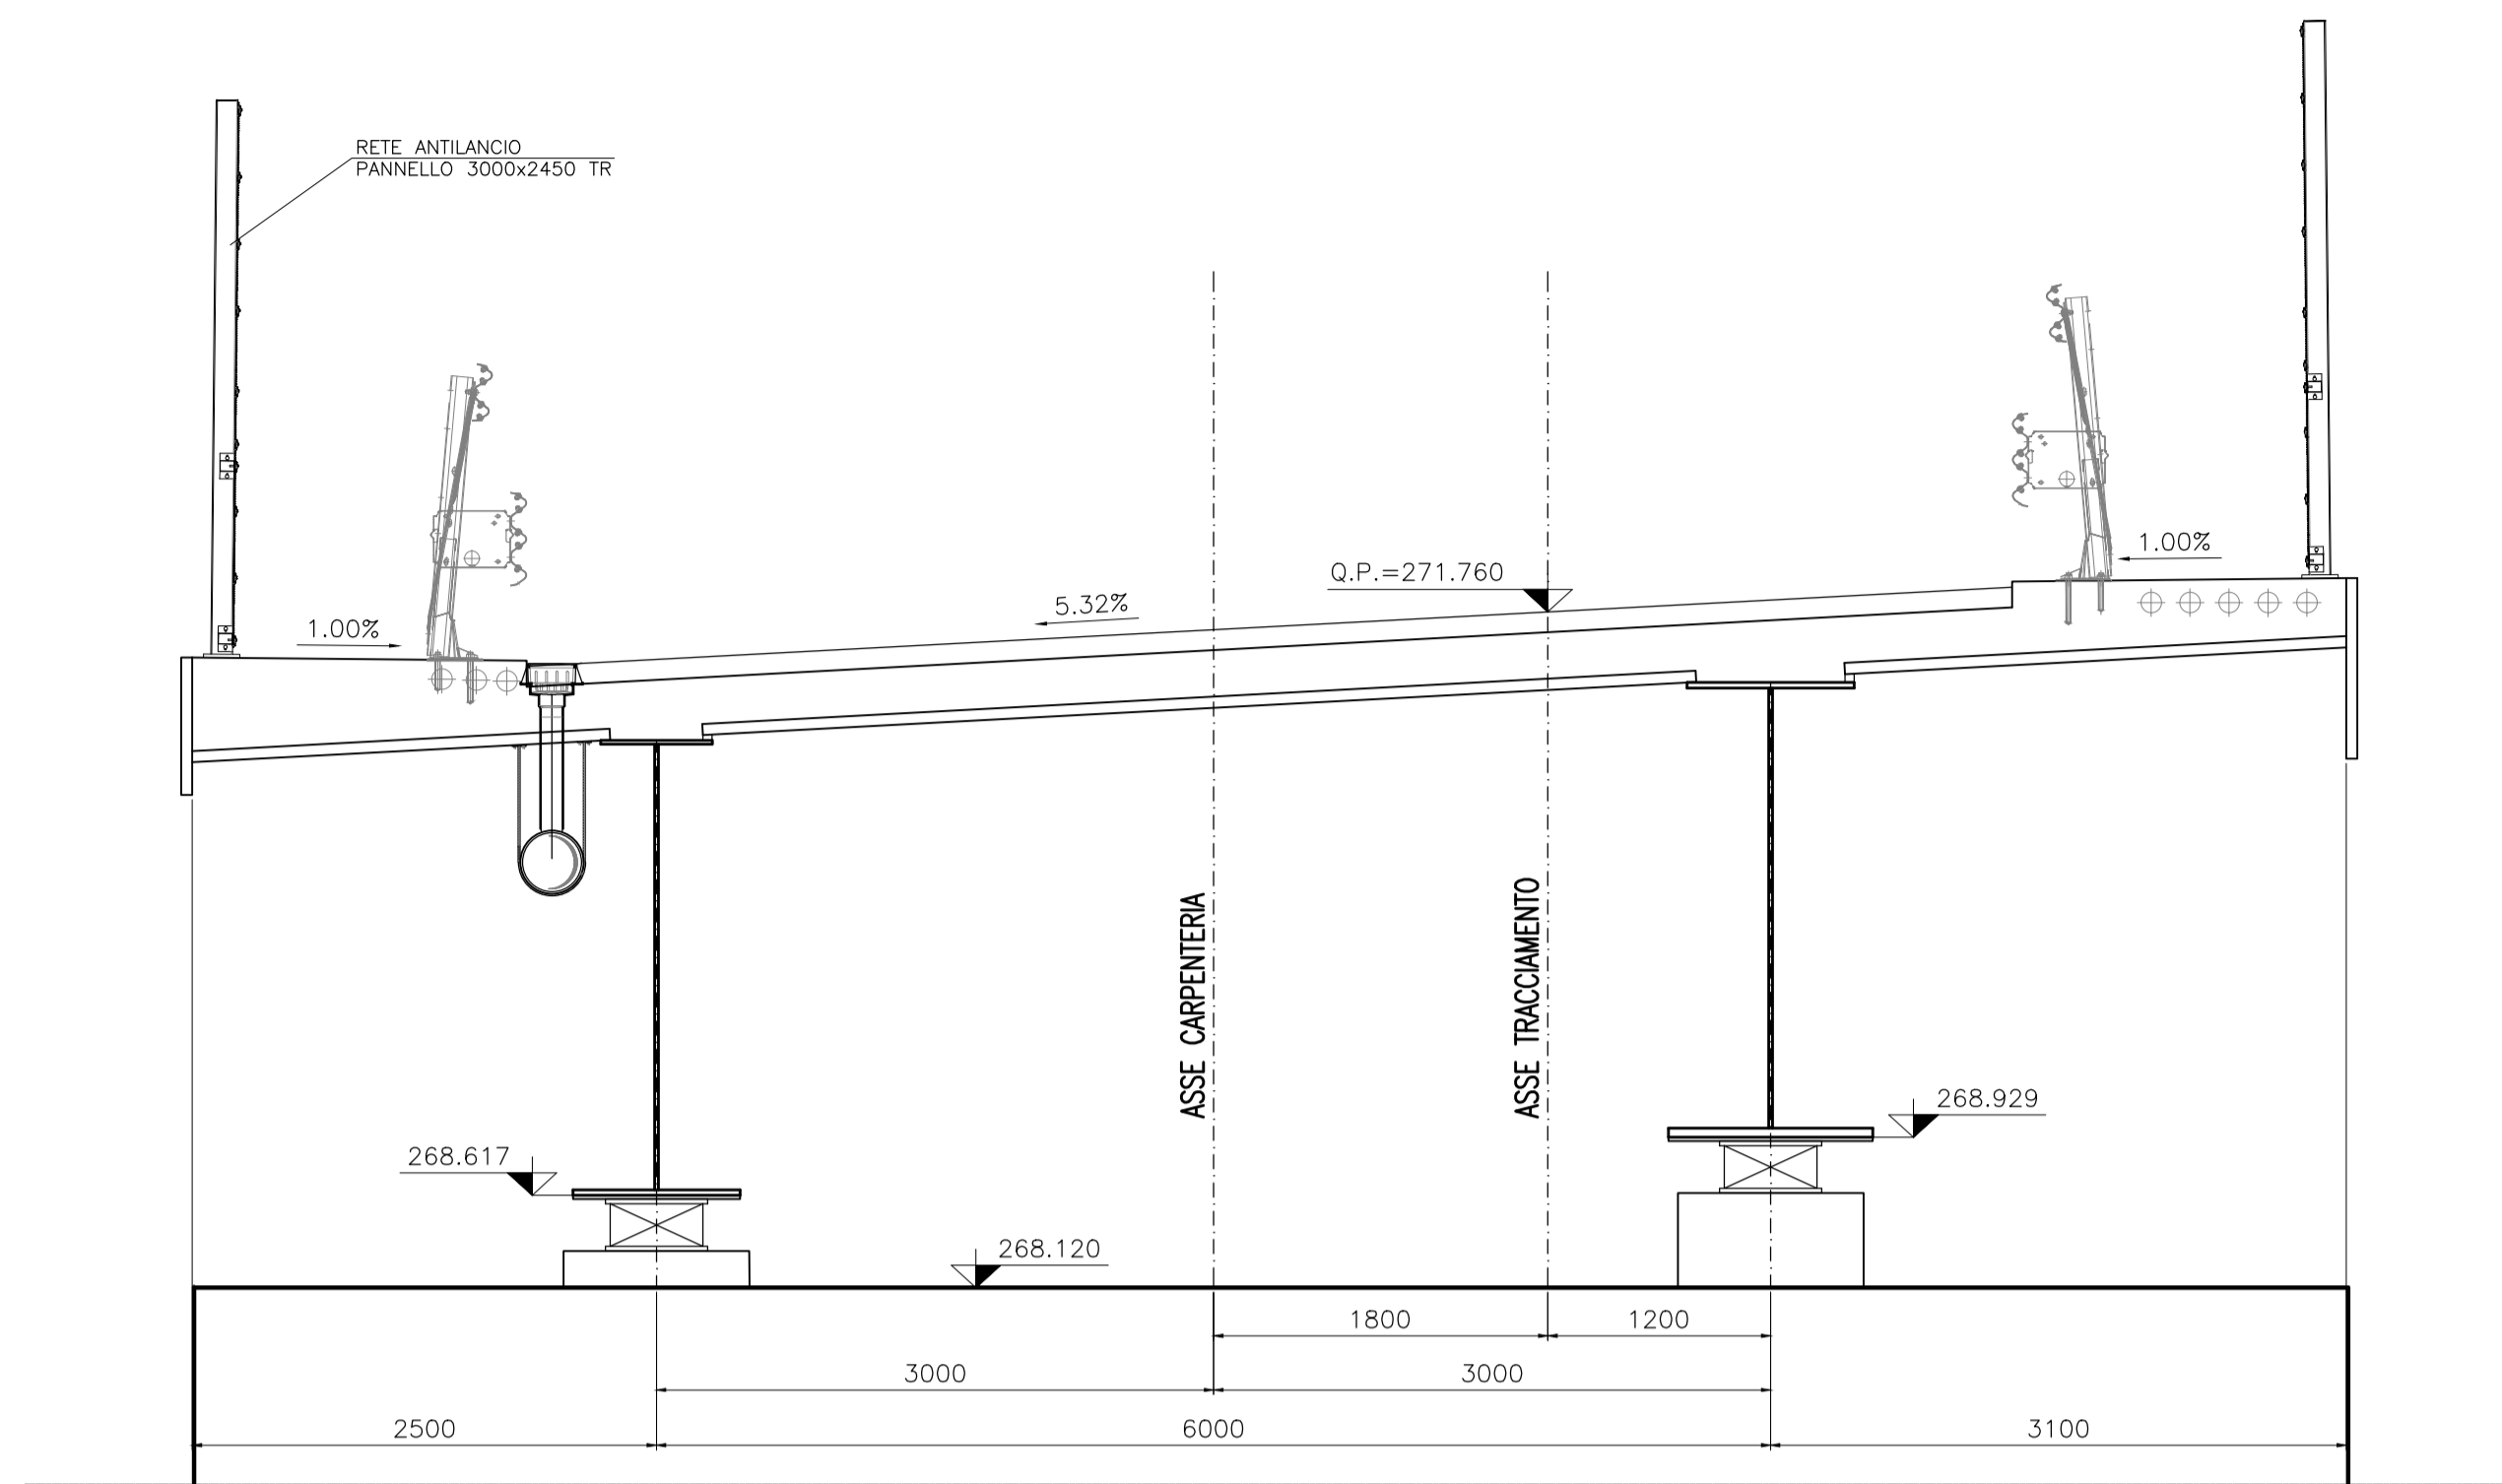


SEZIONE TRASVERSALE SU SPB SCALA 1:40

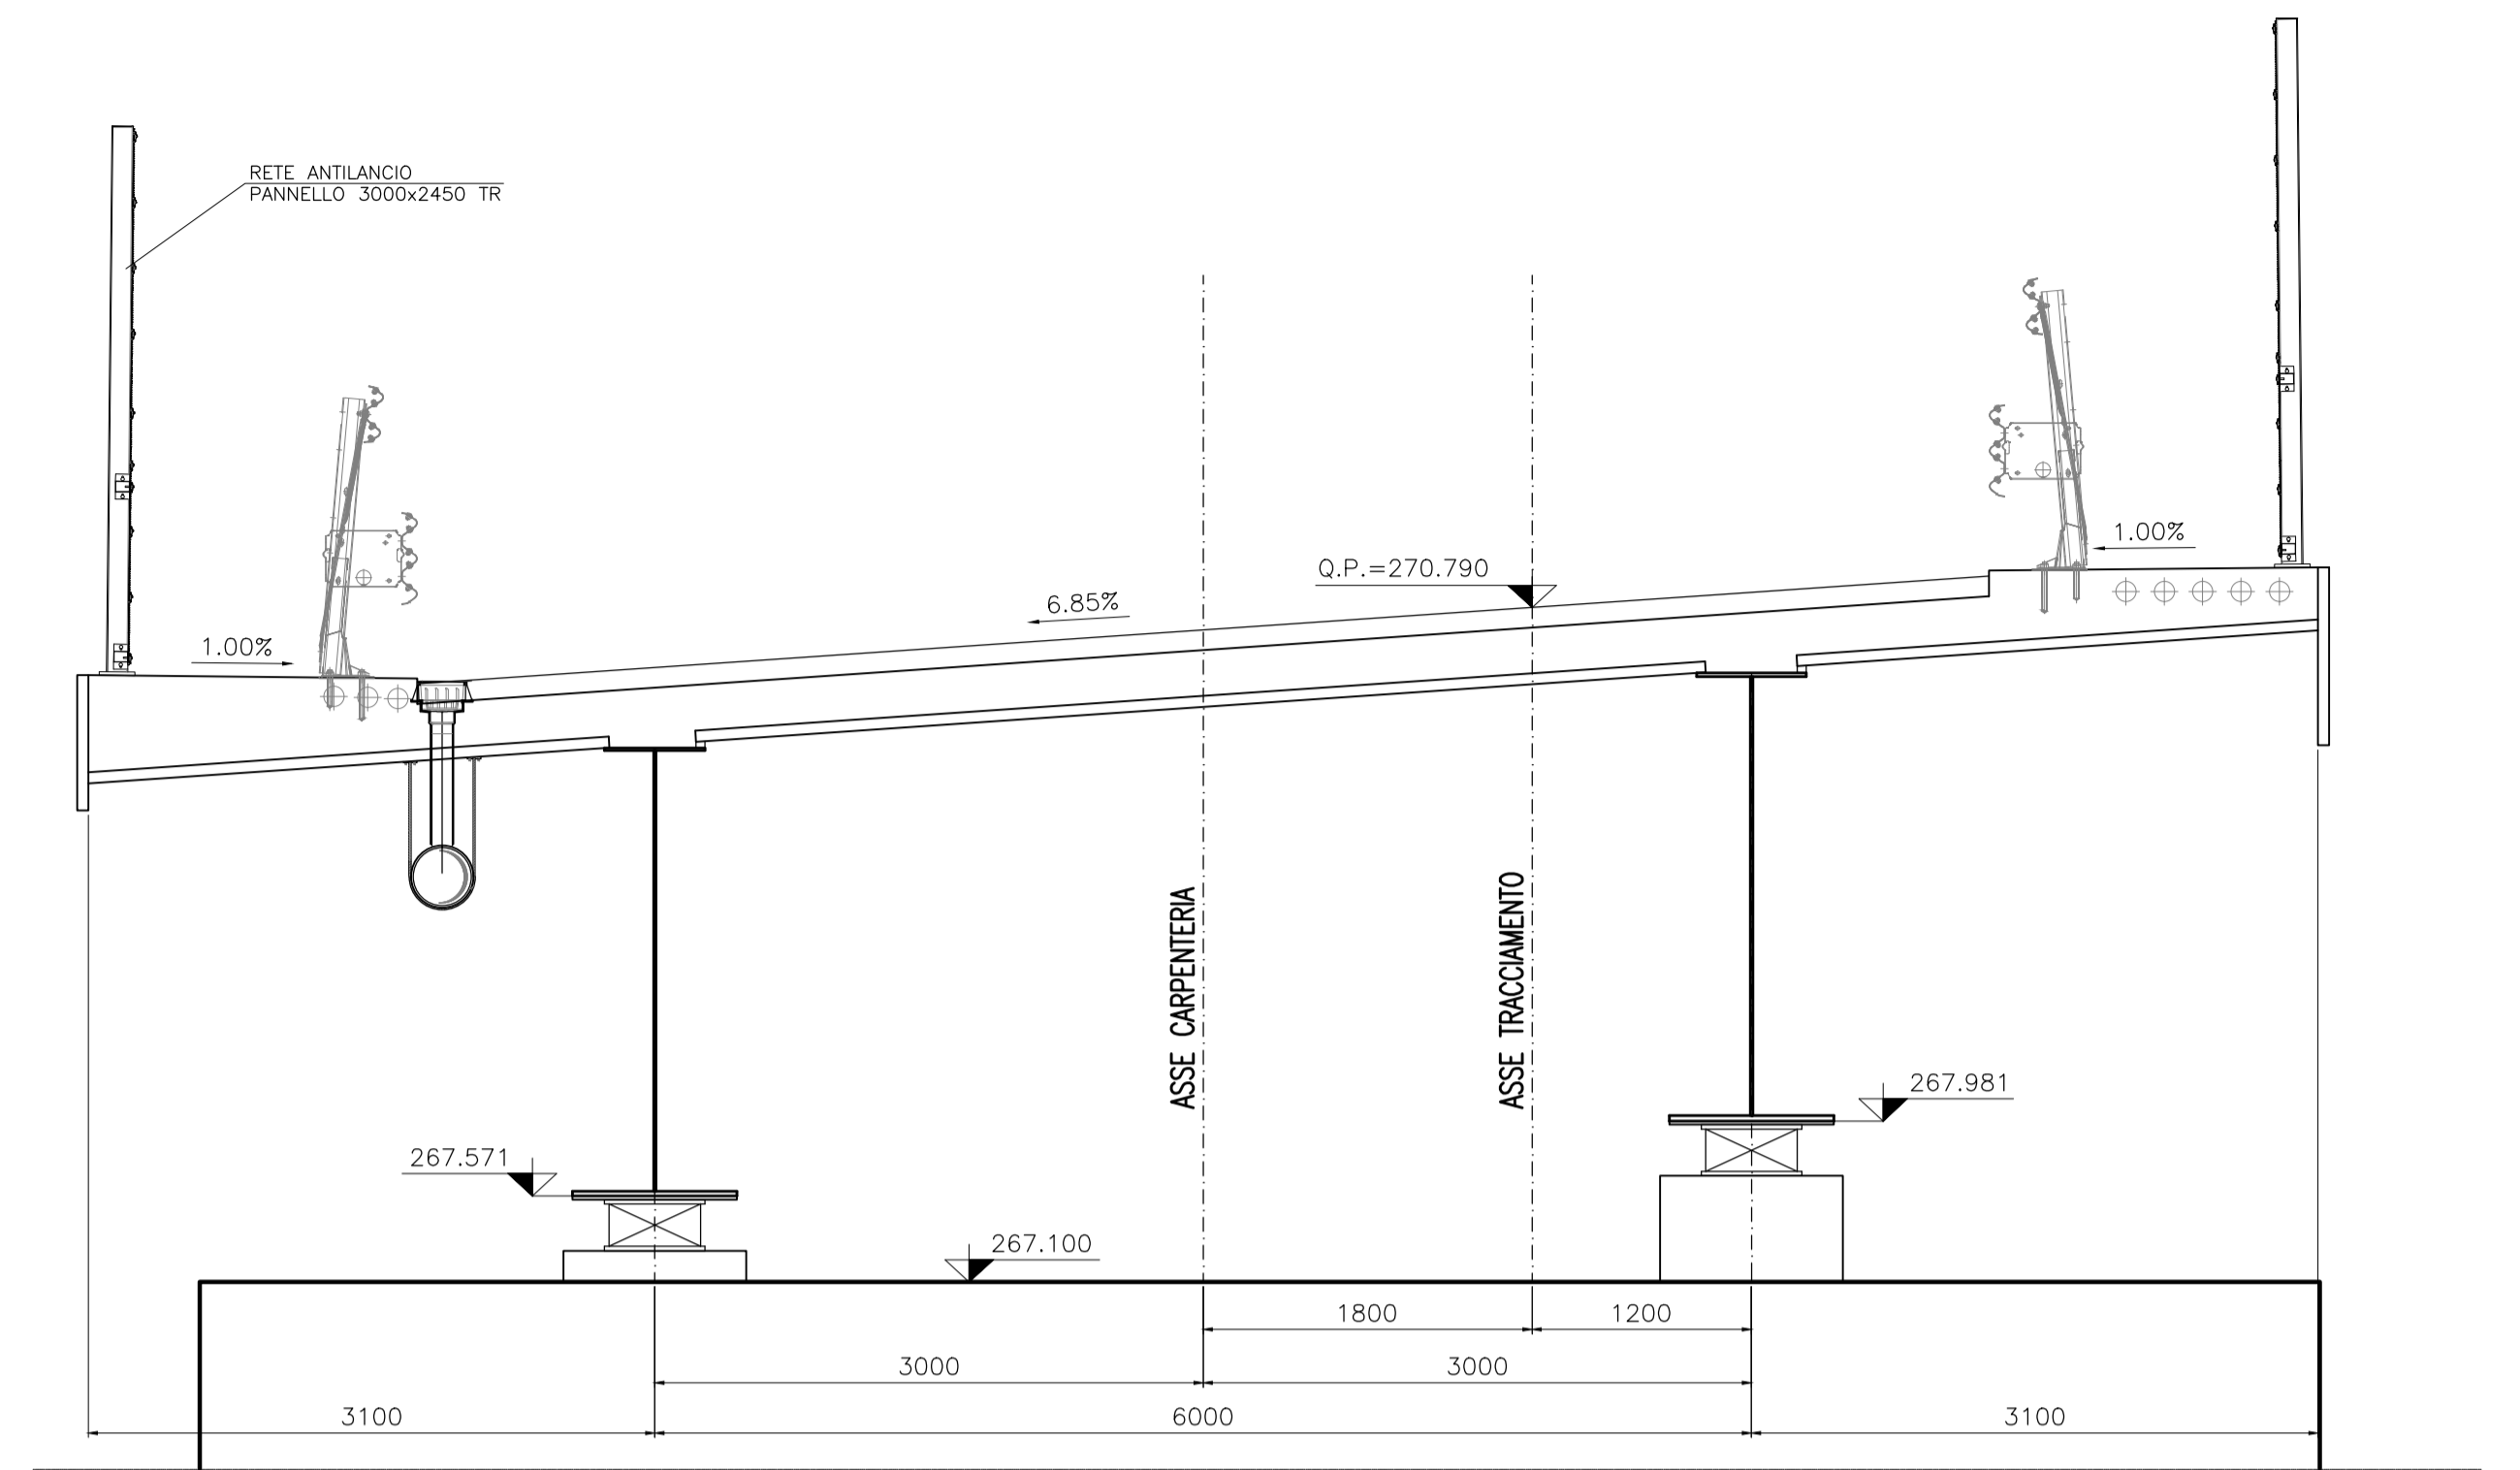

SEZIONE TRASVERSALE SU P1 SCALA 1:40

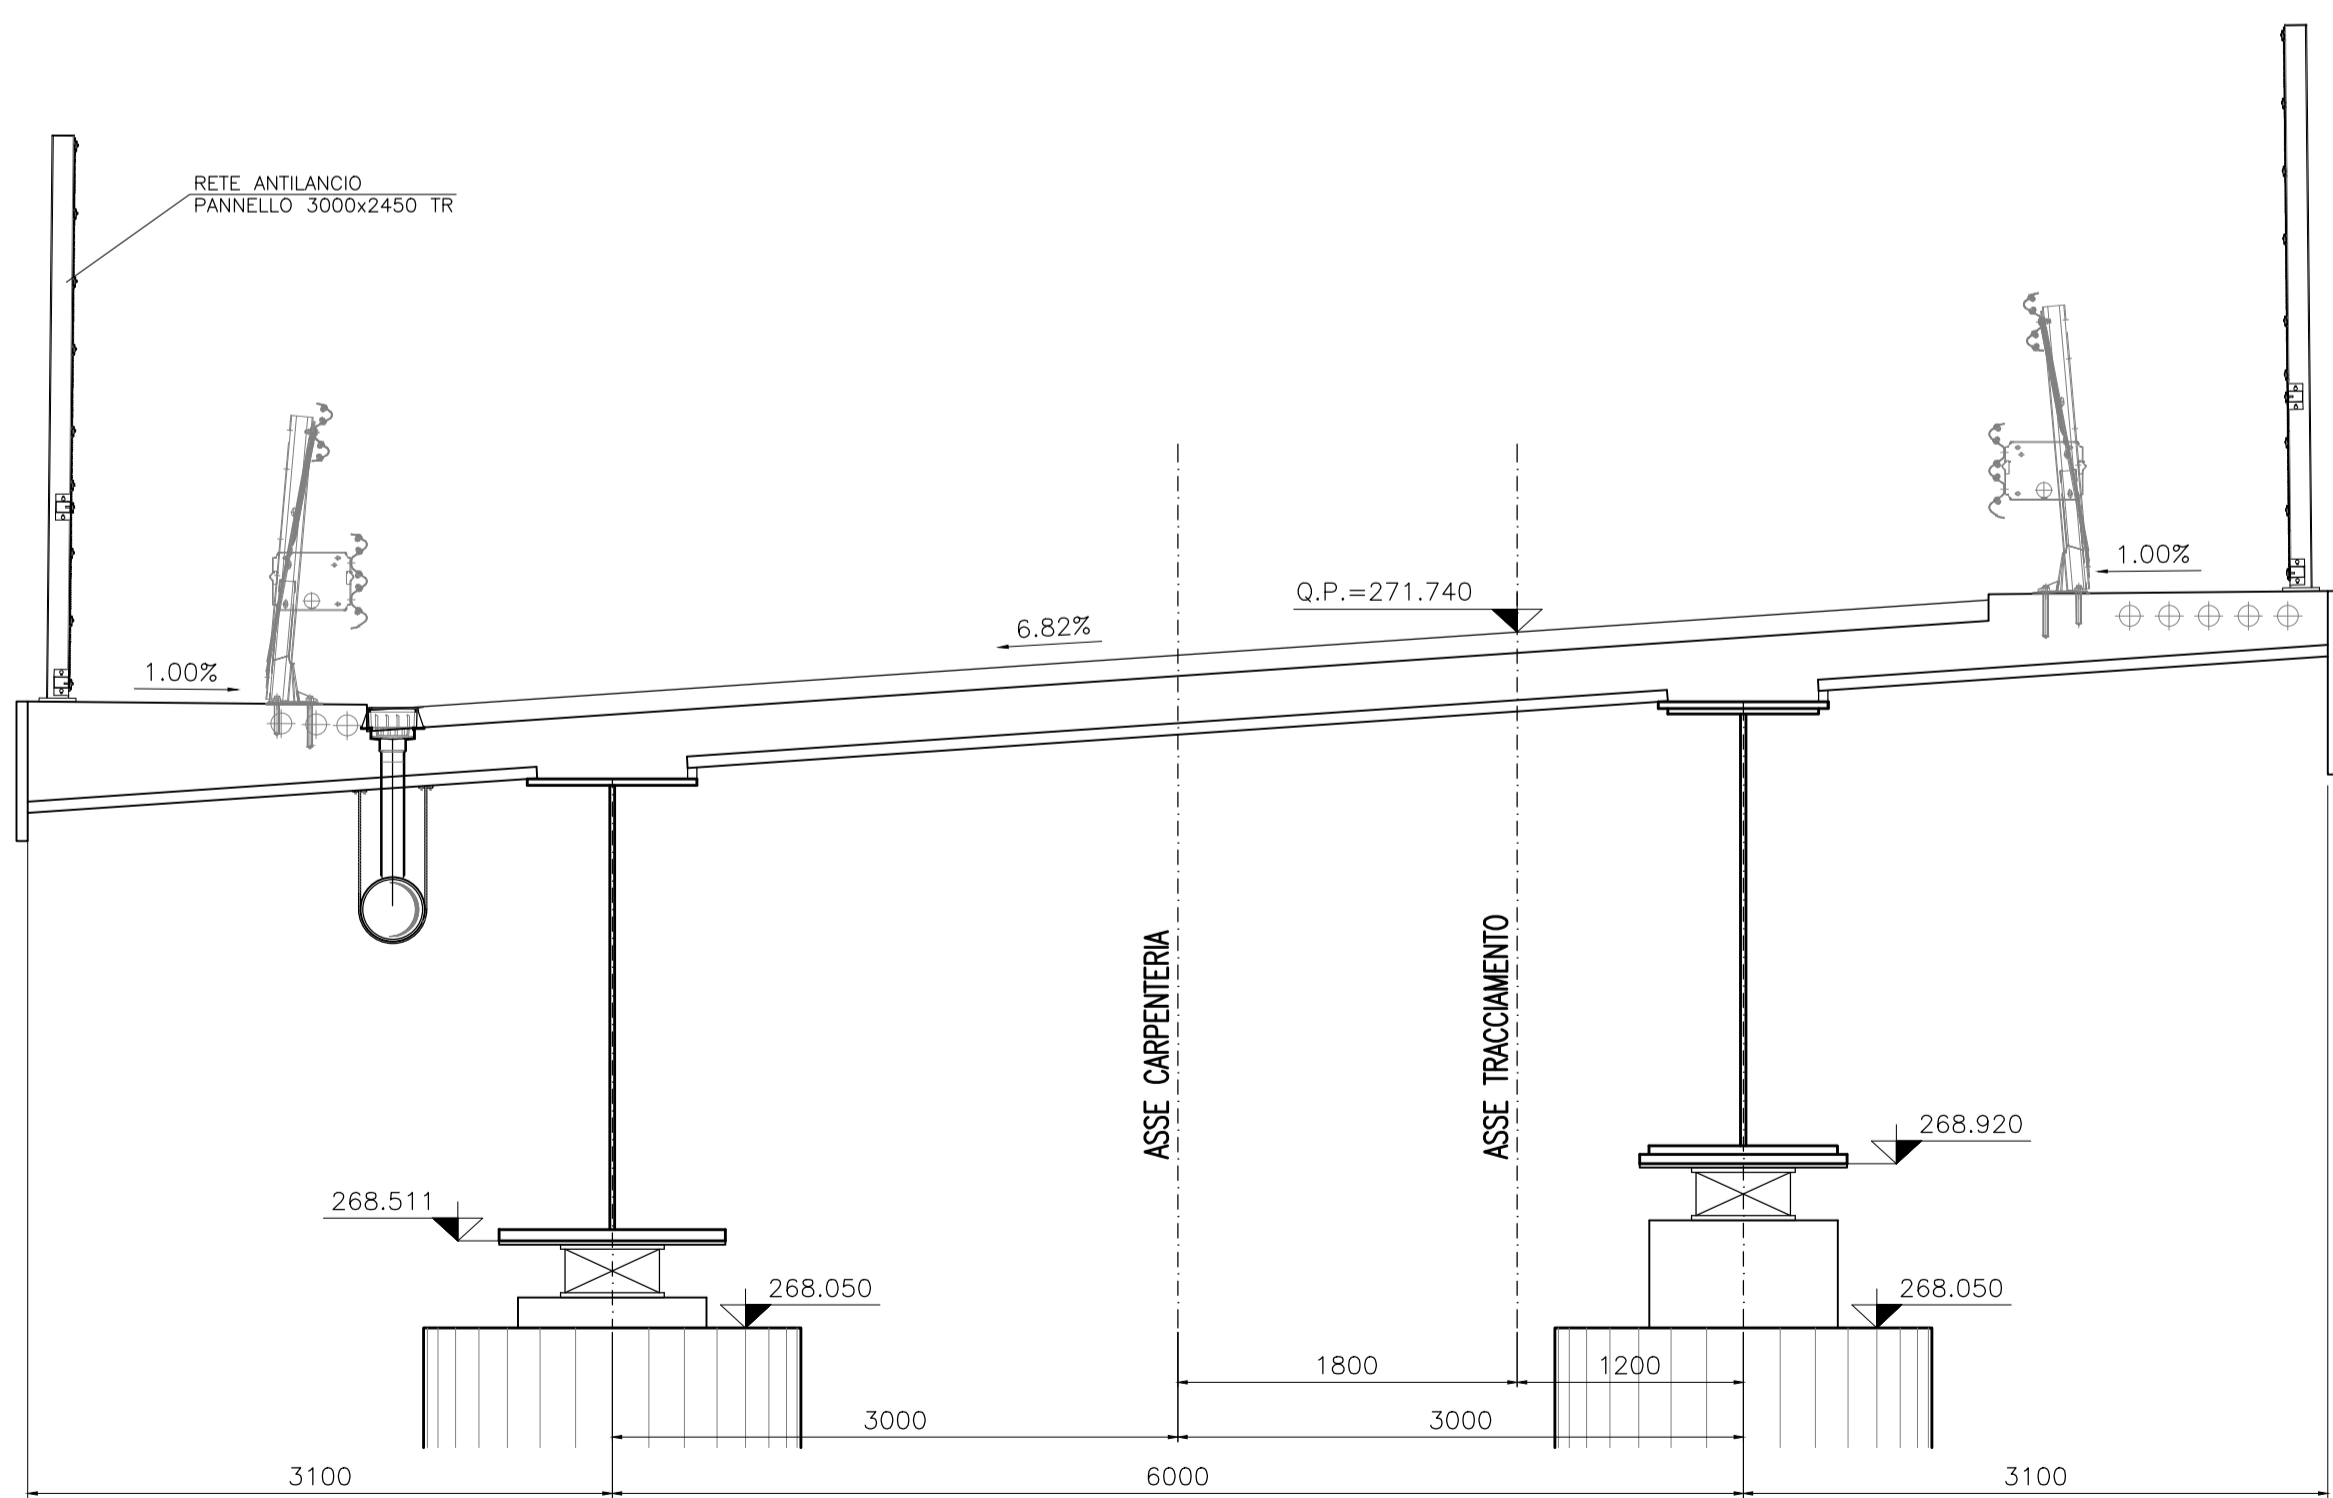

SISTEMA SECURIFOR FLAT H3000mm di BETAFENCE

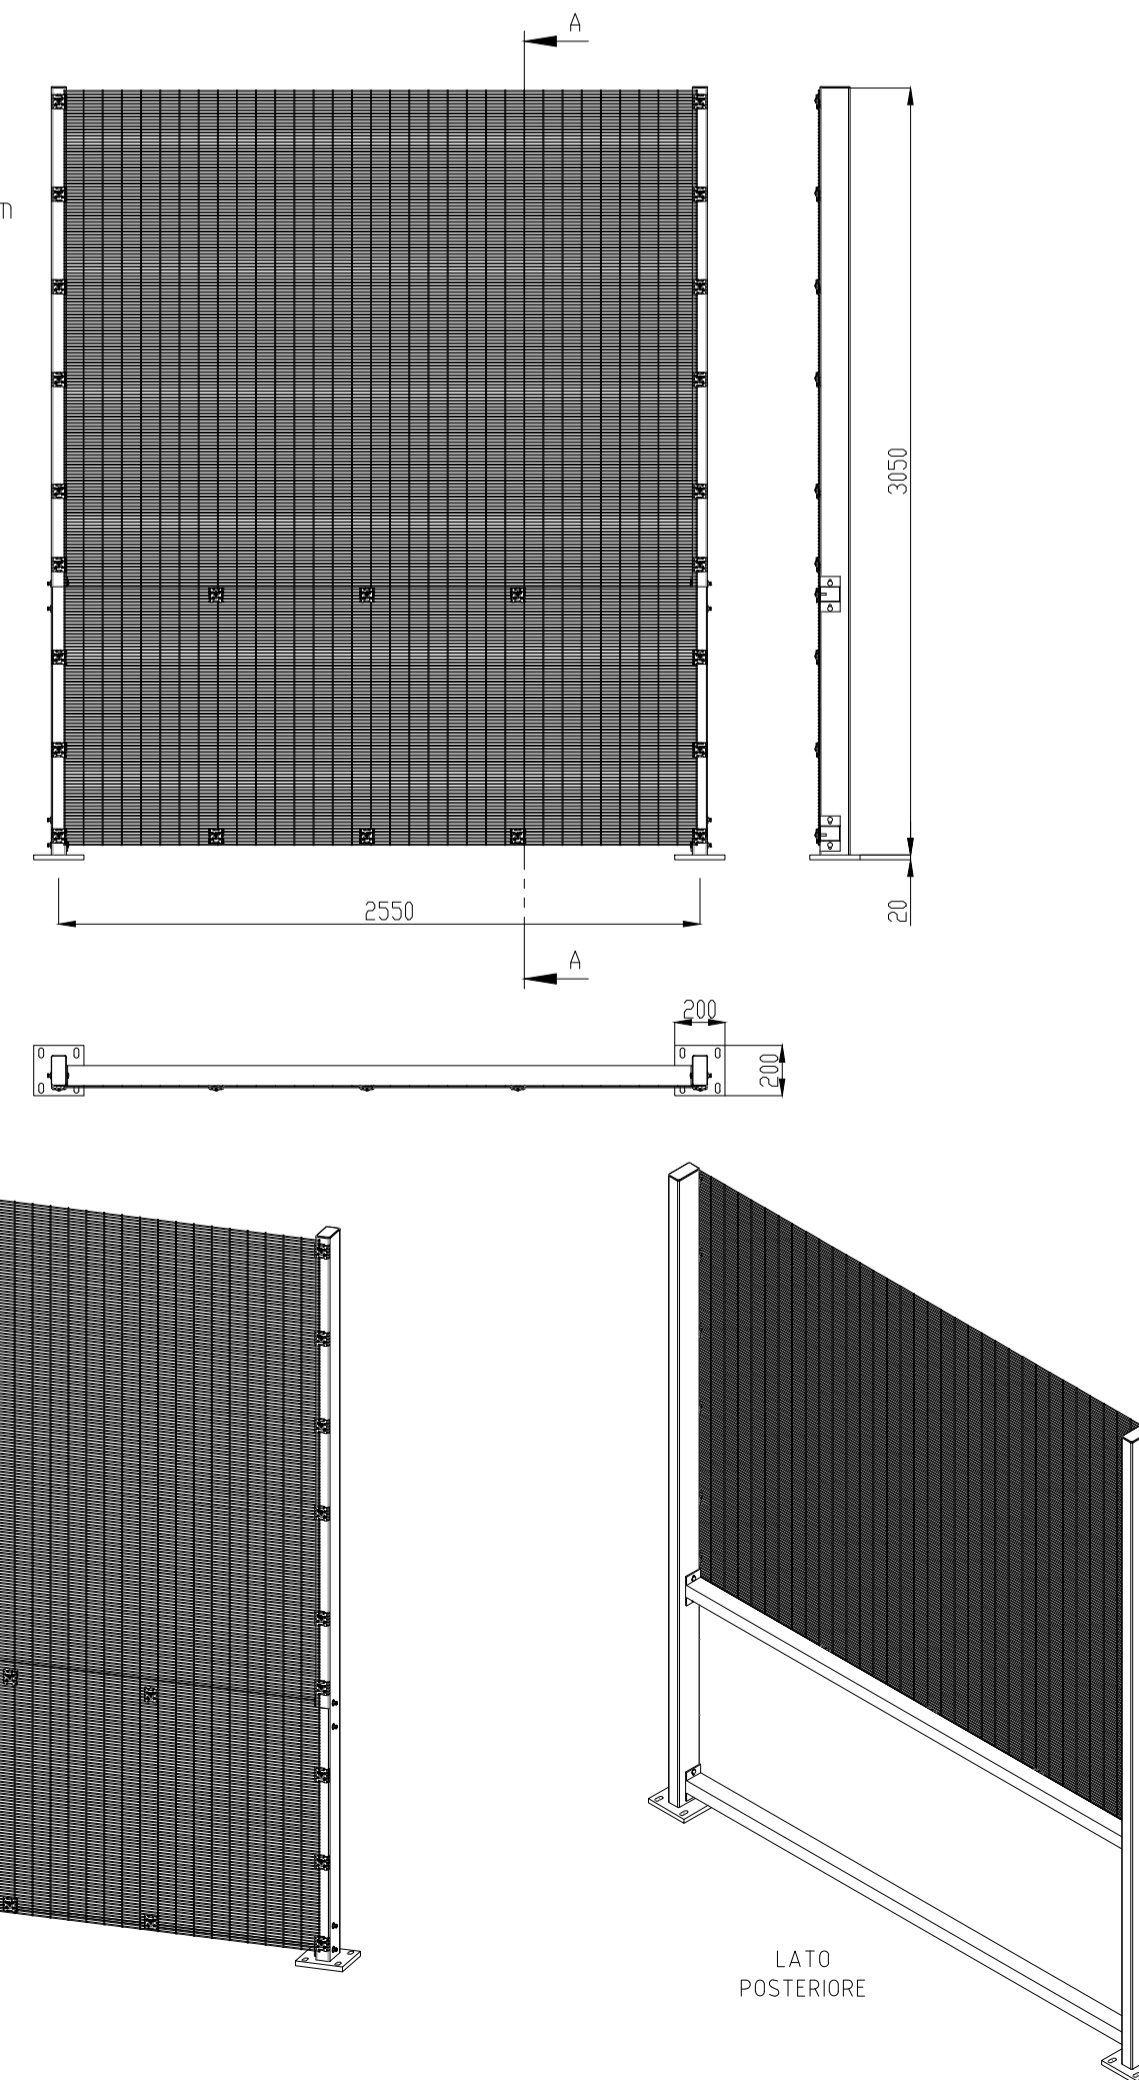

MATRICE DI REVISIONE

REV	DATA	DESCRIZIONE MODIFICA

N.B.: LA TAVOLA SOSTITUISCE QUELLA RELATIVA AL CODICE [] DEL PROGETTO ESECUTIVO

COLLEGAMENTO AUTOSTRADALE DALMINE - COMO - VARESE - VALICO DEL GAGGIOLO E OPERE AD ESSO CONNESSE
 CODICE C.U.P. F11B0600027007
TRATTE B1, B2, C, D, TRVA13+14, GREENWAY
AS BUILT
TRATTA B1
 OPERE D'ARTE MINORI
 CAVALCAVIA
 SVINCOLO "INTERCONNESSIONE EX SS35" - CAVALCAVIA DI SVINCOLO L2
 SEZIONI TRASVERSALI

IDENTIFICAZIONE ELABORATO
 CODICE PROGETTO: F00107B
 WBS

IMPRESA
 RAGGRUPPAMENTO TEMPORANEO IMPRESE:
 Mandataria: STRABAG A.G.
 Mandante: GLF Grandi Lavori Fincosit S.p.A.
 Mandante coproata: ICM S.p.A., STRABAG S.p.A.

STRABAG ICM STRABAG

CONCEDENTE
 CONCESSIONI AUTOSTRADALI LOMBARDE

CONCESSIONARIO
 Autostrada Padovese
 Direttore Tecnico: Ing. Giuseppe Sarnio
 Referente Tecnico: Arch. Giovanni Carlotto

APPROVATO
 Autostrada Padovese
 Direttore dei Lavori: Ing. Francesco Donatoni

PROGETTISTA - PROGETTO ESECUTIVO DI DETTAGLIO
 RAGGRUPPAMENTO TEMPORANEO PROGETTISTI:
 Mandataria: 3TI PROGETTI ITALIA S.p.A.
 Mandante: GP
 Mandante: Arch. Salvatore Vermiglio

RESPONSABILE DI PROGETTO ED INCARICATO DELL'INTEGRAZIONE FRA LE VARIE PRESTAZIONI:
 Ing. Alberto Cecchini

ELABORAZIONE PROGETTUALE
 PROGETTISTA:
 3TI PROGETTI ITALIA S.p.A.

3TI ITALIA S.p.A.
 DIRETTORE TECNICO
 Ing. Stefano Luca Passati
 Ordine degli Ingegneri
 Provincia di Roma n. 20809

Redatto: Di Sanzo Verificato: Sorge Approvato: Passati