



CARPENTERIA IMPALCATO
SEZIONE LONGITUDINALE TRAVE SX
SCALA 1:50

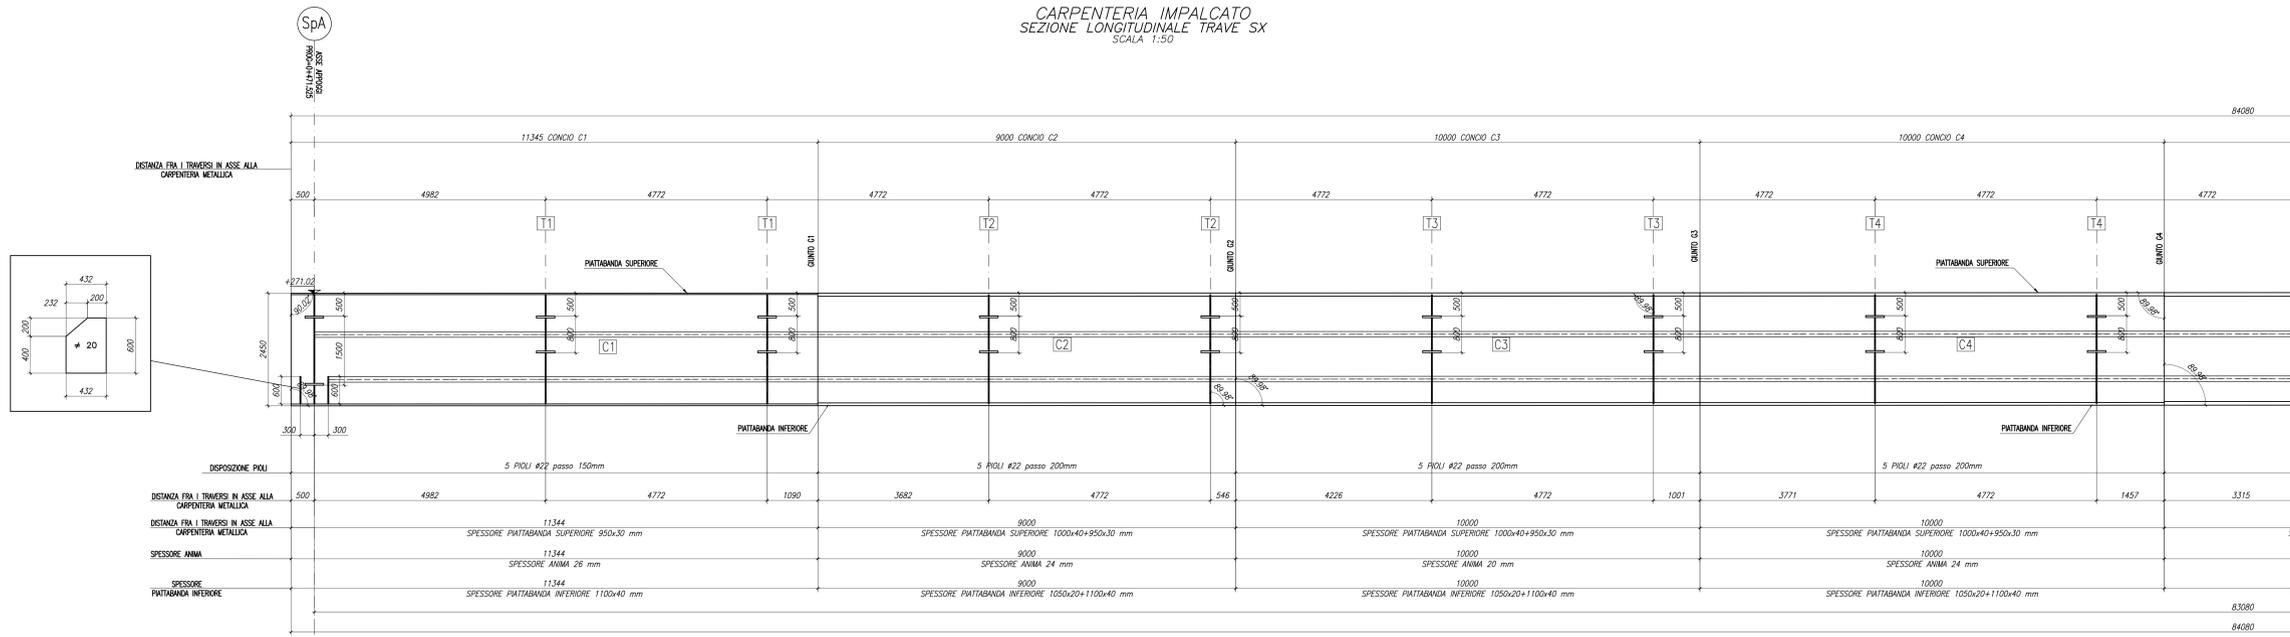

CARPENTERIA IMPALCATO
SEZIONE LONGITUDINALE TRAVE SX
SCALA 1:50

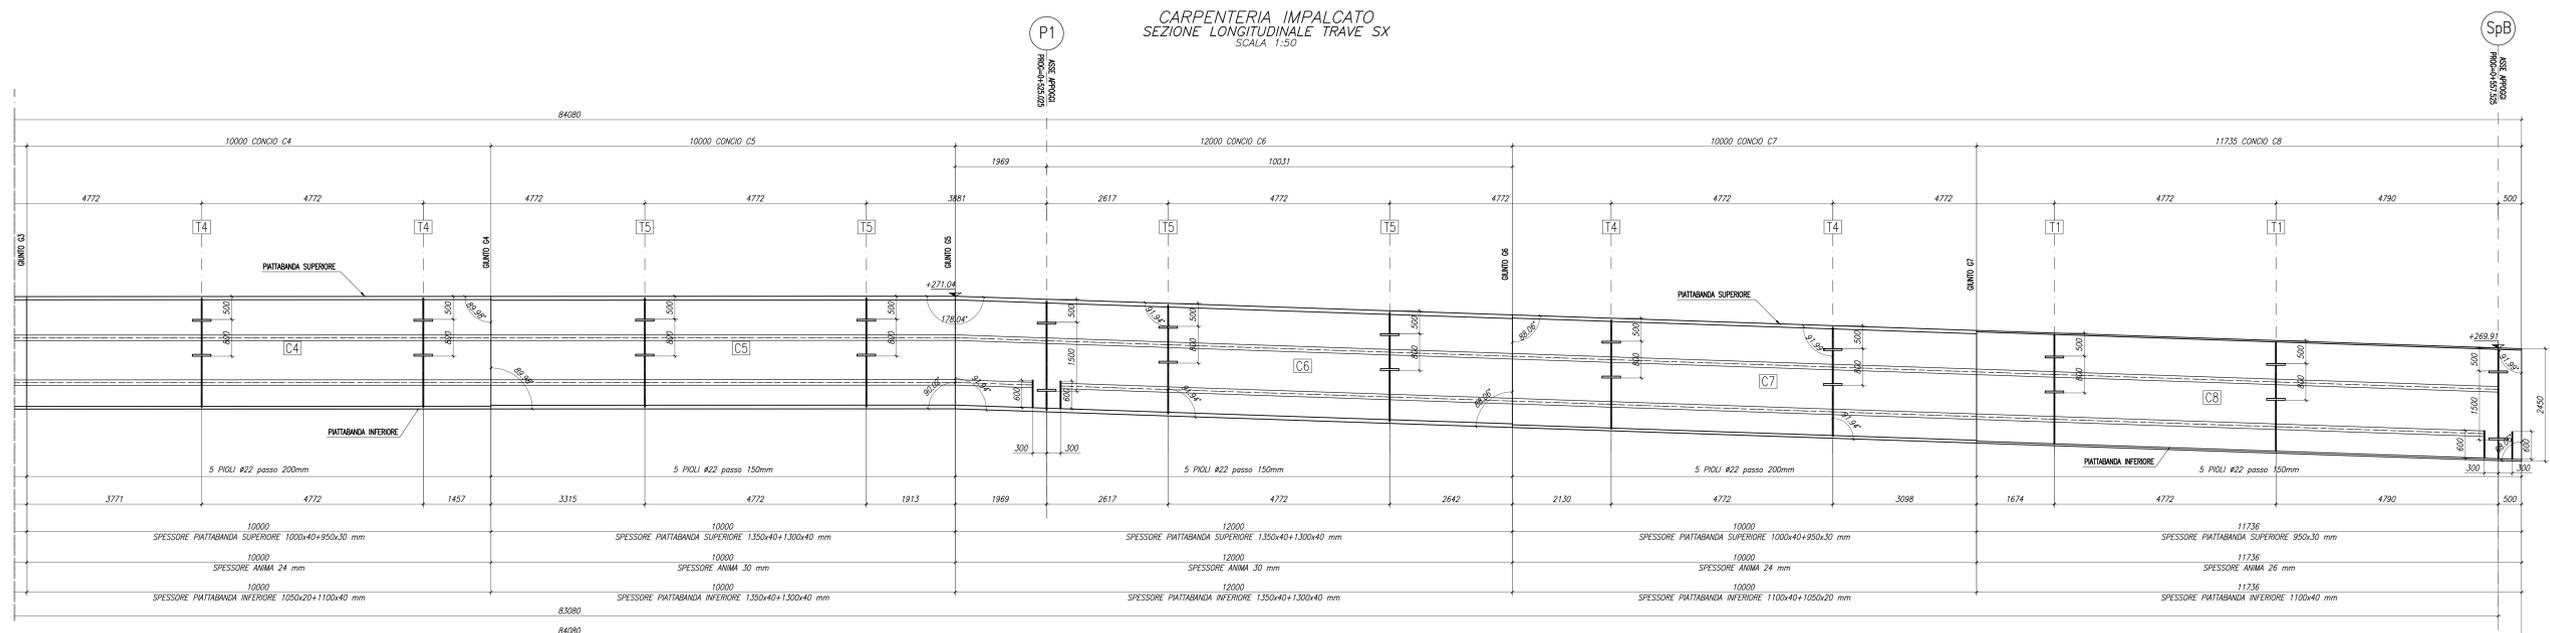

N.B.: PER LA TABELLA MATERIALI SI RINVIA ALL'ELABORATO SPECIFICO

MATRICE DI REVISIONE

REV	DATA	DESCRIZIONE MODIFICA

N.B.: LA TAVOLA SOSTITUISCE QUELLA RELATIVA AL CODICE [] DEL PROGETTO ESECUTIVO

COLLEGAMENTO AUTOSTRADALE
DALMINE - COMO - VARESE - VALICO DEL GAGGIOLO E OPERE AD ESSO CONNESSE
CONCESSIONARIA
CONCESSIONARIA

TRATTE B1, B2, C, D, TRAVI 13+14, GREENWAY
AS BUILT
TRATTA B1
OPERE D'ARTE MINORI
CAVALCARRIA
CAVALCARRIA DI SVINCOLO RAMPA L2
IMPALCATO - SEZIONE LONGITUDINALE TRAVE SX

IDENTIFICAZIONE ELABORATO

PROGETTISTA - PROGETTO ESECUTIVO DI DETTAGLIO

CONCEDENTE

CONCESSIONARIO

APPROVATO

Redatto: Mchergel Verificato: Dorge Approvato: Passati