



CARPENTERIA IMPALCATO
SEZIONE LONGITUDINALE TRAVE DX
SCALA 1:50

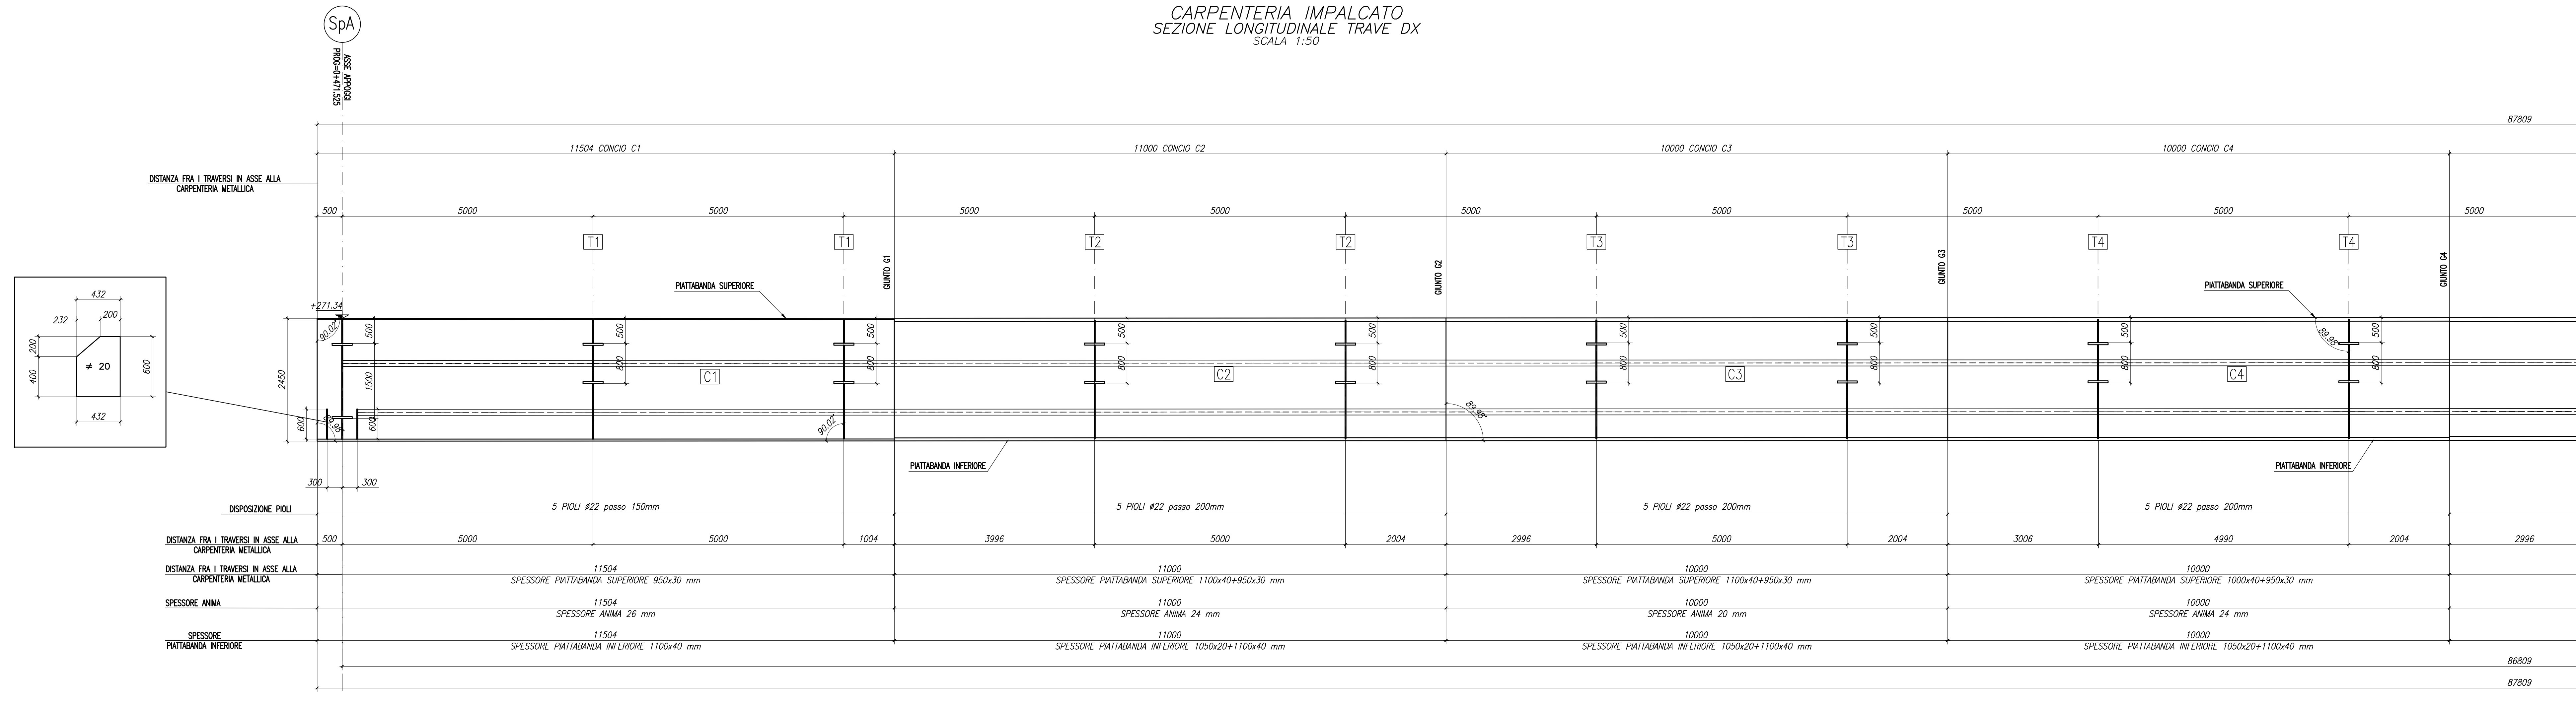

CARPENTERIA IMPALCATO
SEZIONE LONGITUDINALE TRAVE DX
SCALA 1:50

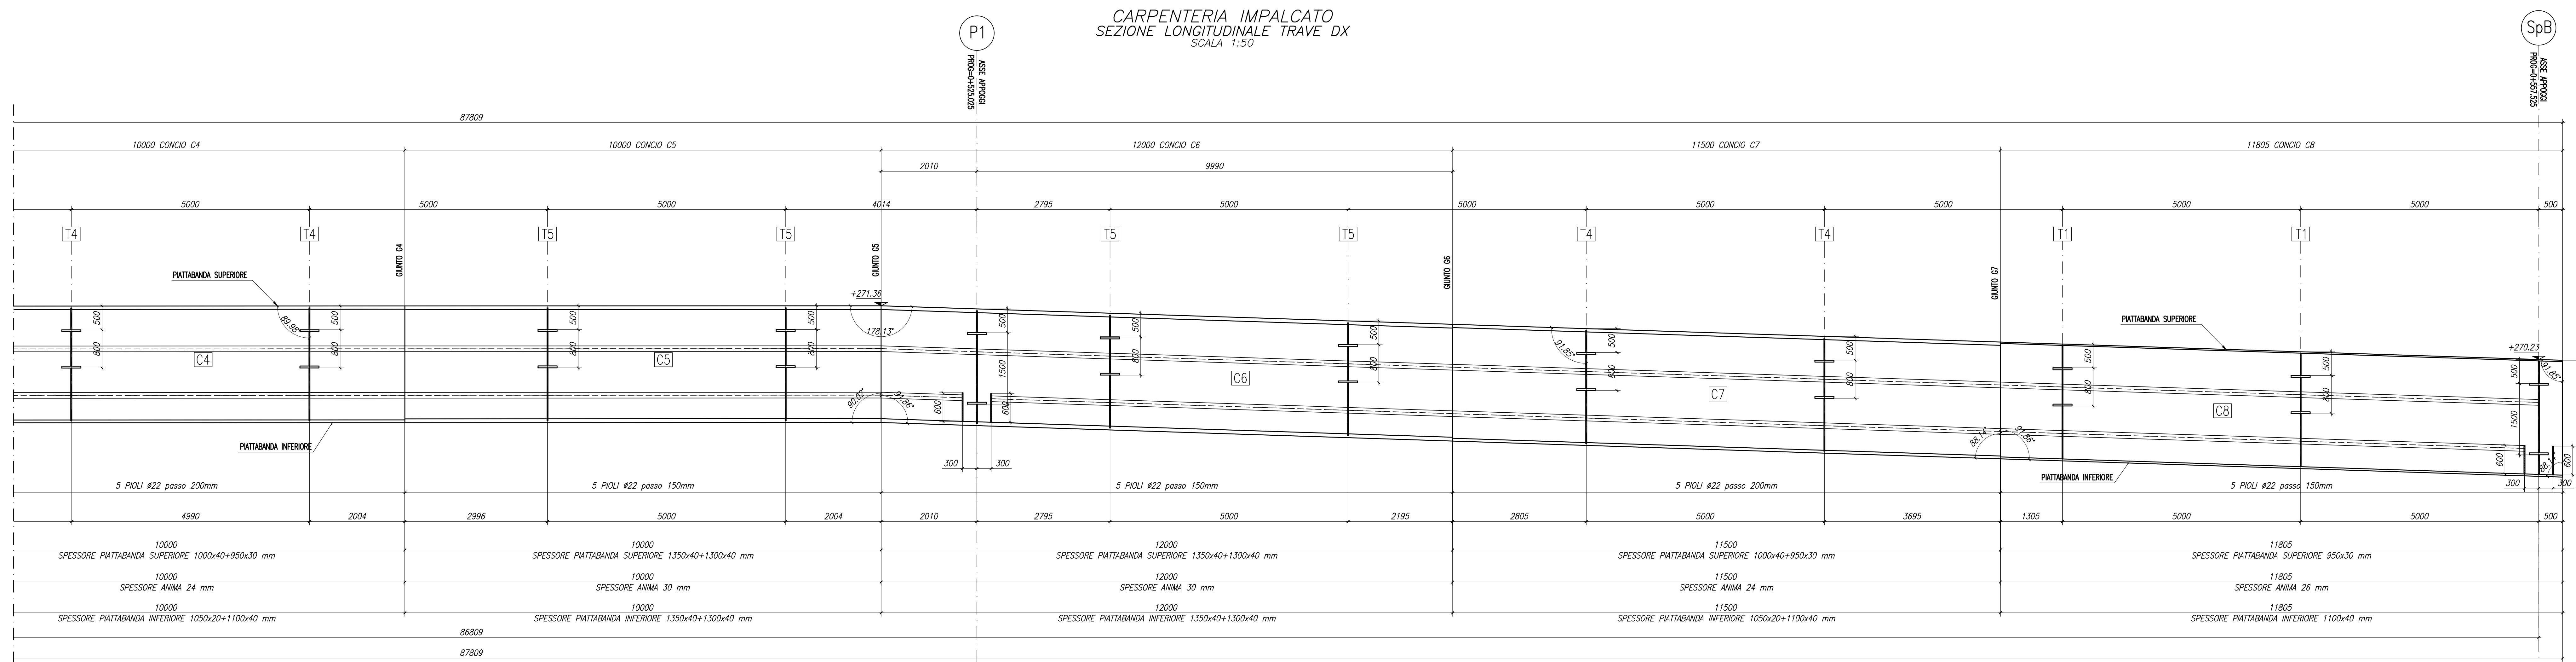

N.B.: PER LA TABELLA MATERIALI SI RIVOLTA ALL'ELABORATO SPECIFICO

MATRICE DI REVISIONE

REV	DATA	DESCRIZIONE MODIFICA

N.B.: LA TAVOLA SOSTITUISCE QUELLA RELATIVA AL CODICE [] DEL PROGETTO ESECUTIVO

COLLEGAMENTO AUTOSTRADALE DALMINE - COMO - VARESE - VALICO DEL GAGGIOLINO E OPERE AD ESSO CONNESSE
TRATTE B1, B2, C, D, TRVA13+14, GREENWAY
AS BUILT
TRATTA B1
OPERE D'ARTE MINORI
CAVALCAVIA
SVINCOLO "INTERCONNESSIONE EX SISE" - CAVALCAVIA DI SVINCOLO RAMPA L2
IMPALCATO - SEZIONE LONGITUDINALE TRAVE DX

ELABORAZIONE PROGETTUALE
PROGETTISTA: STI ITALIA S.p.A.
REDAZIONE: Mchergel
VERIFICA: Dorge
APPROVATO: Pissanti


REDAZIONE
Mchergel

VERIFICA
Dorge

APPROVATO
Pissanti