




ARMATURA SPALLA SA
PIANTA FONDAZIONI
SCALA 1:50

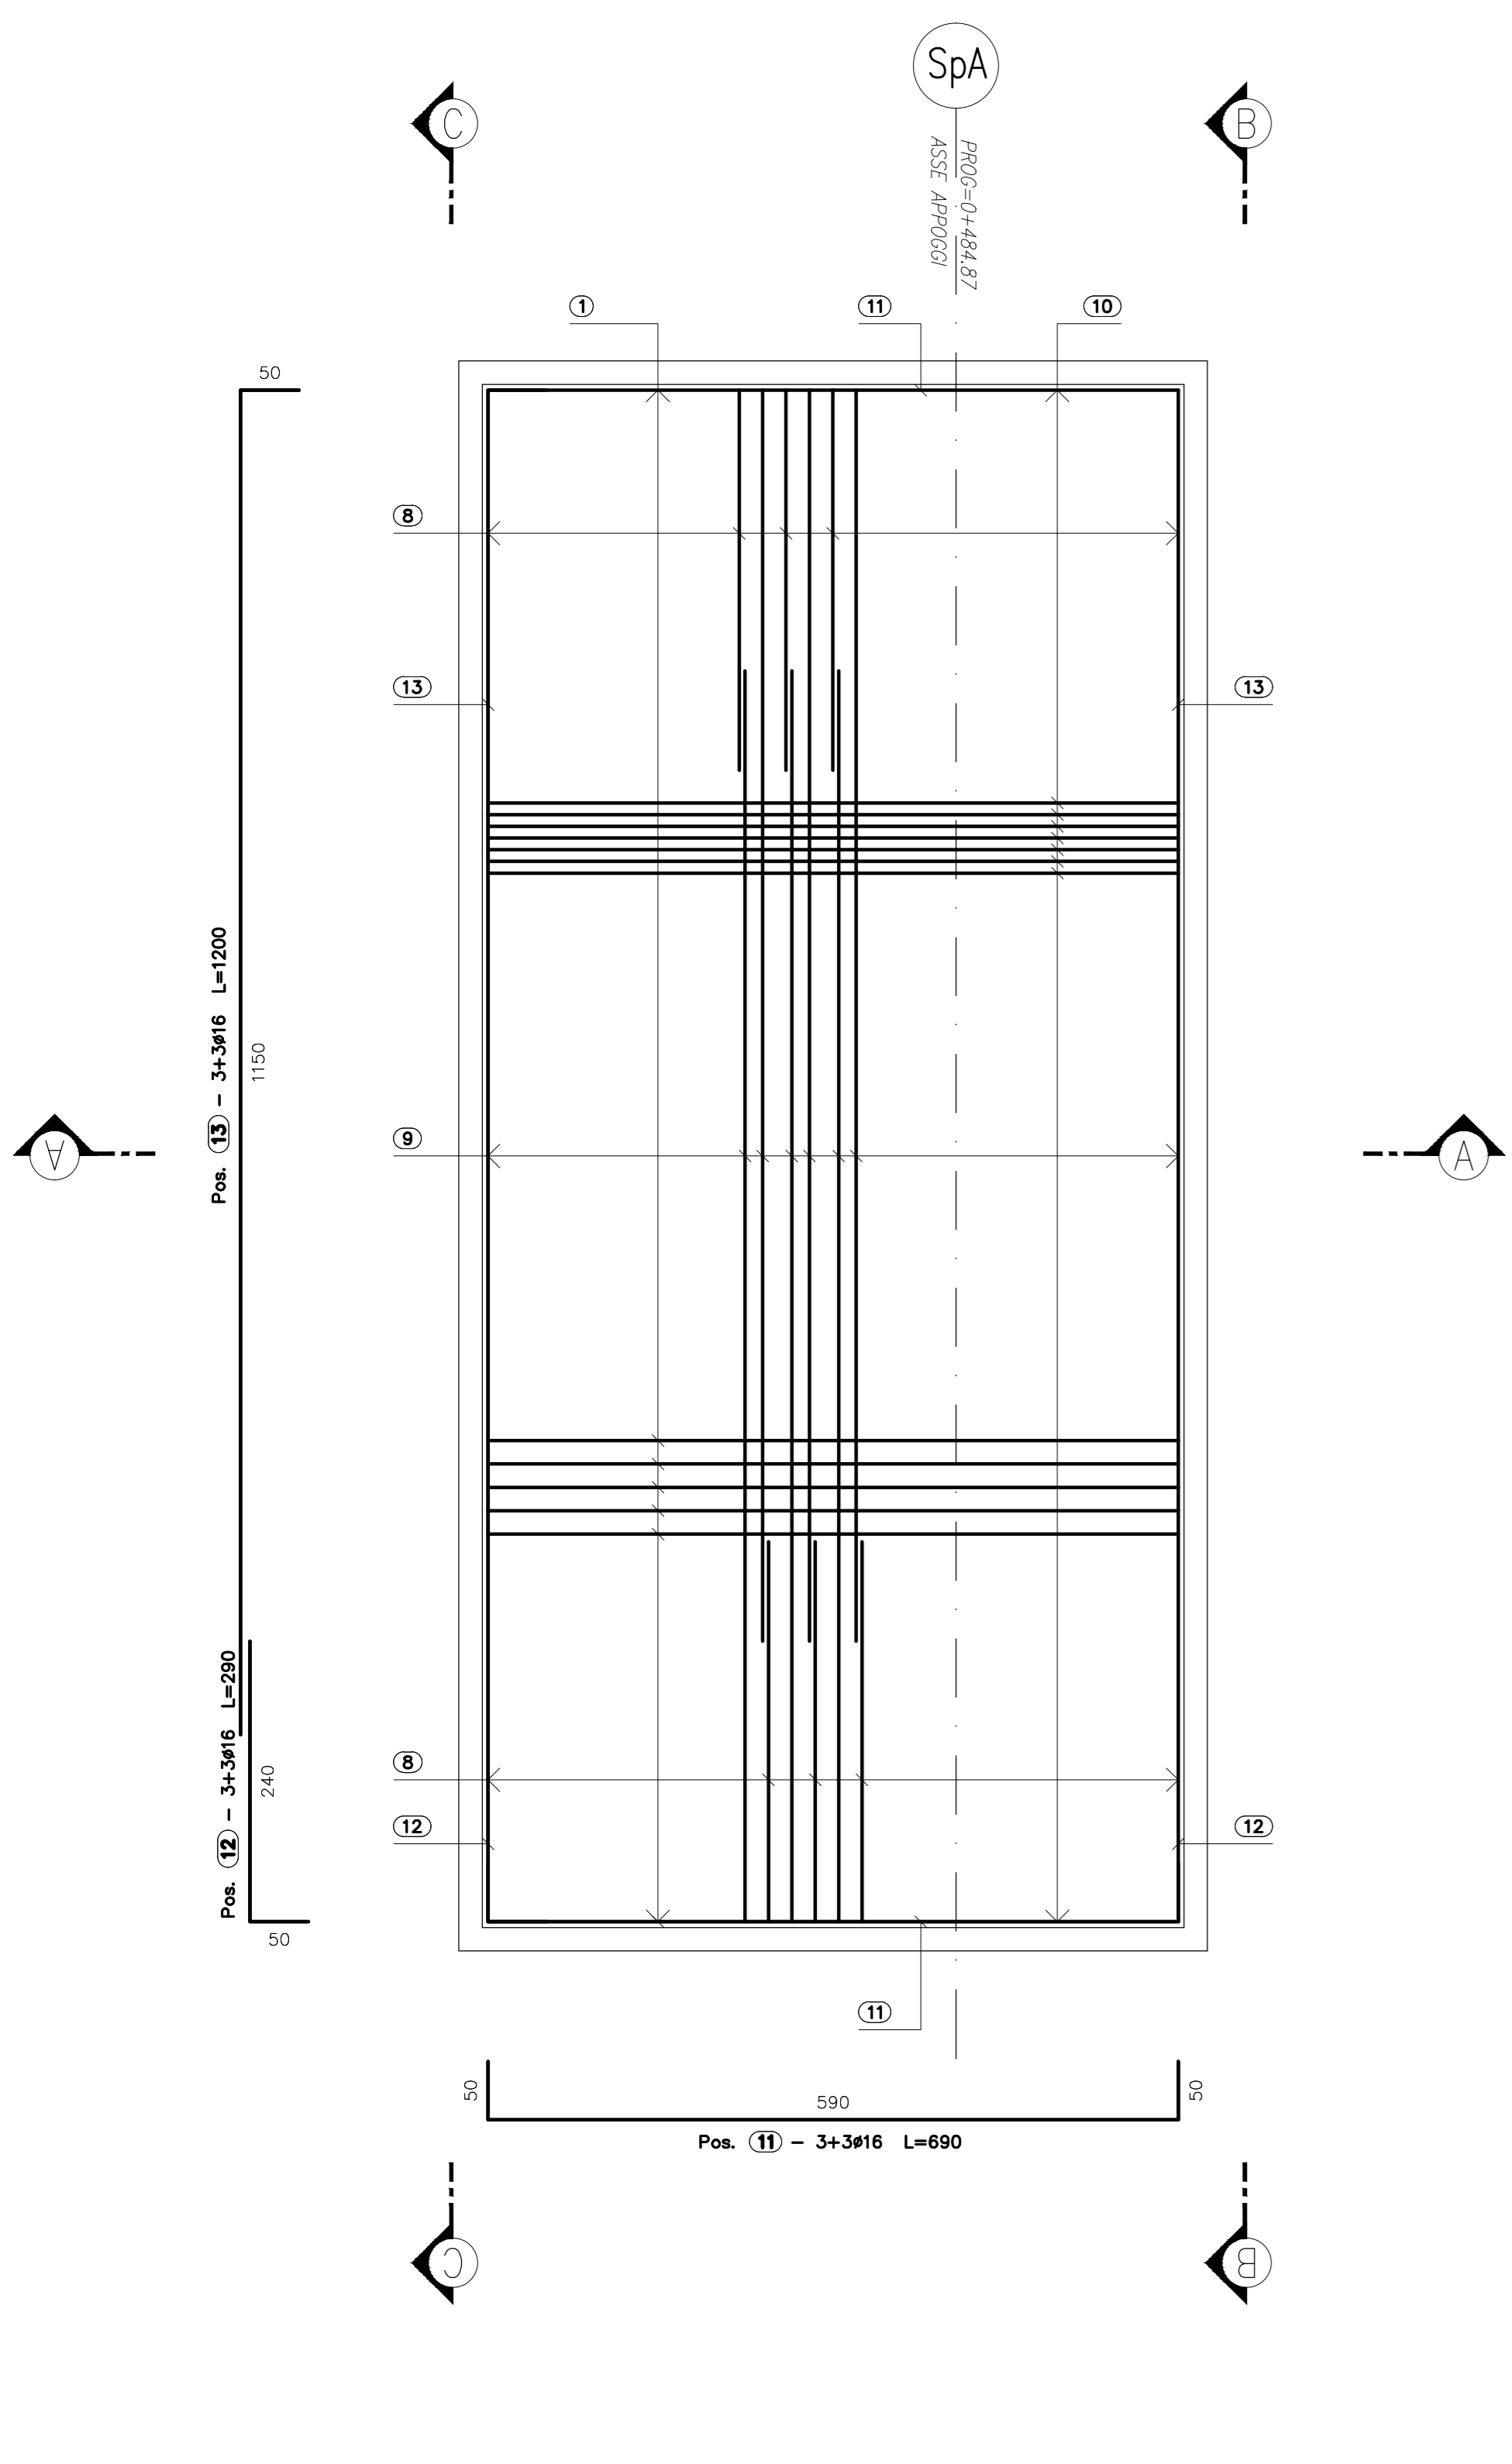


ARMATURA SPALLA SA
PIANTA SPICCATO
SCALA 1:50

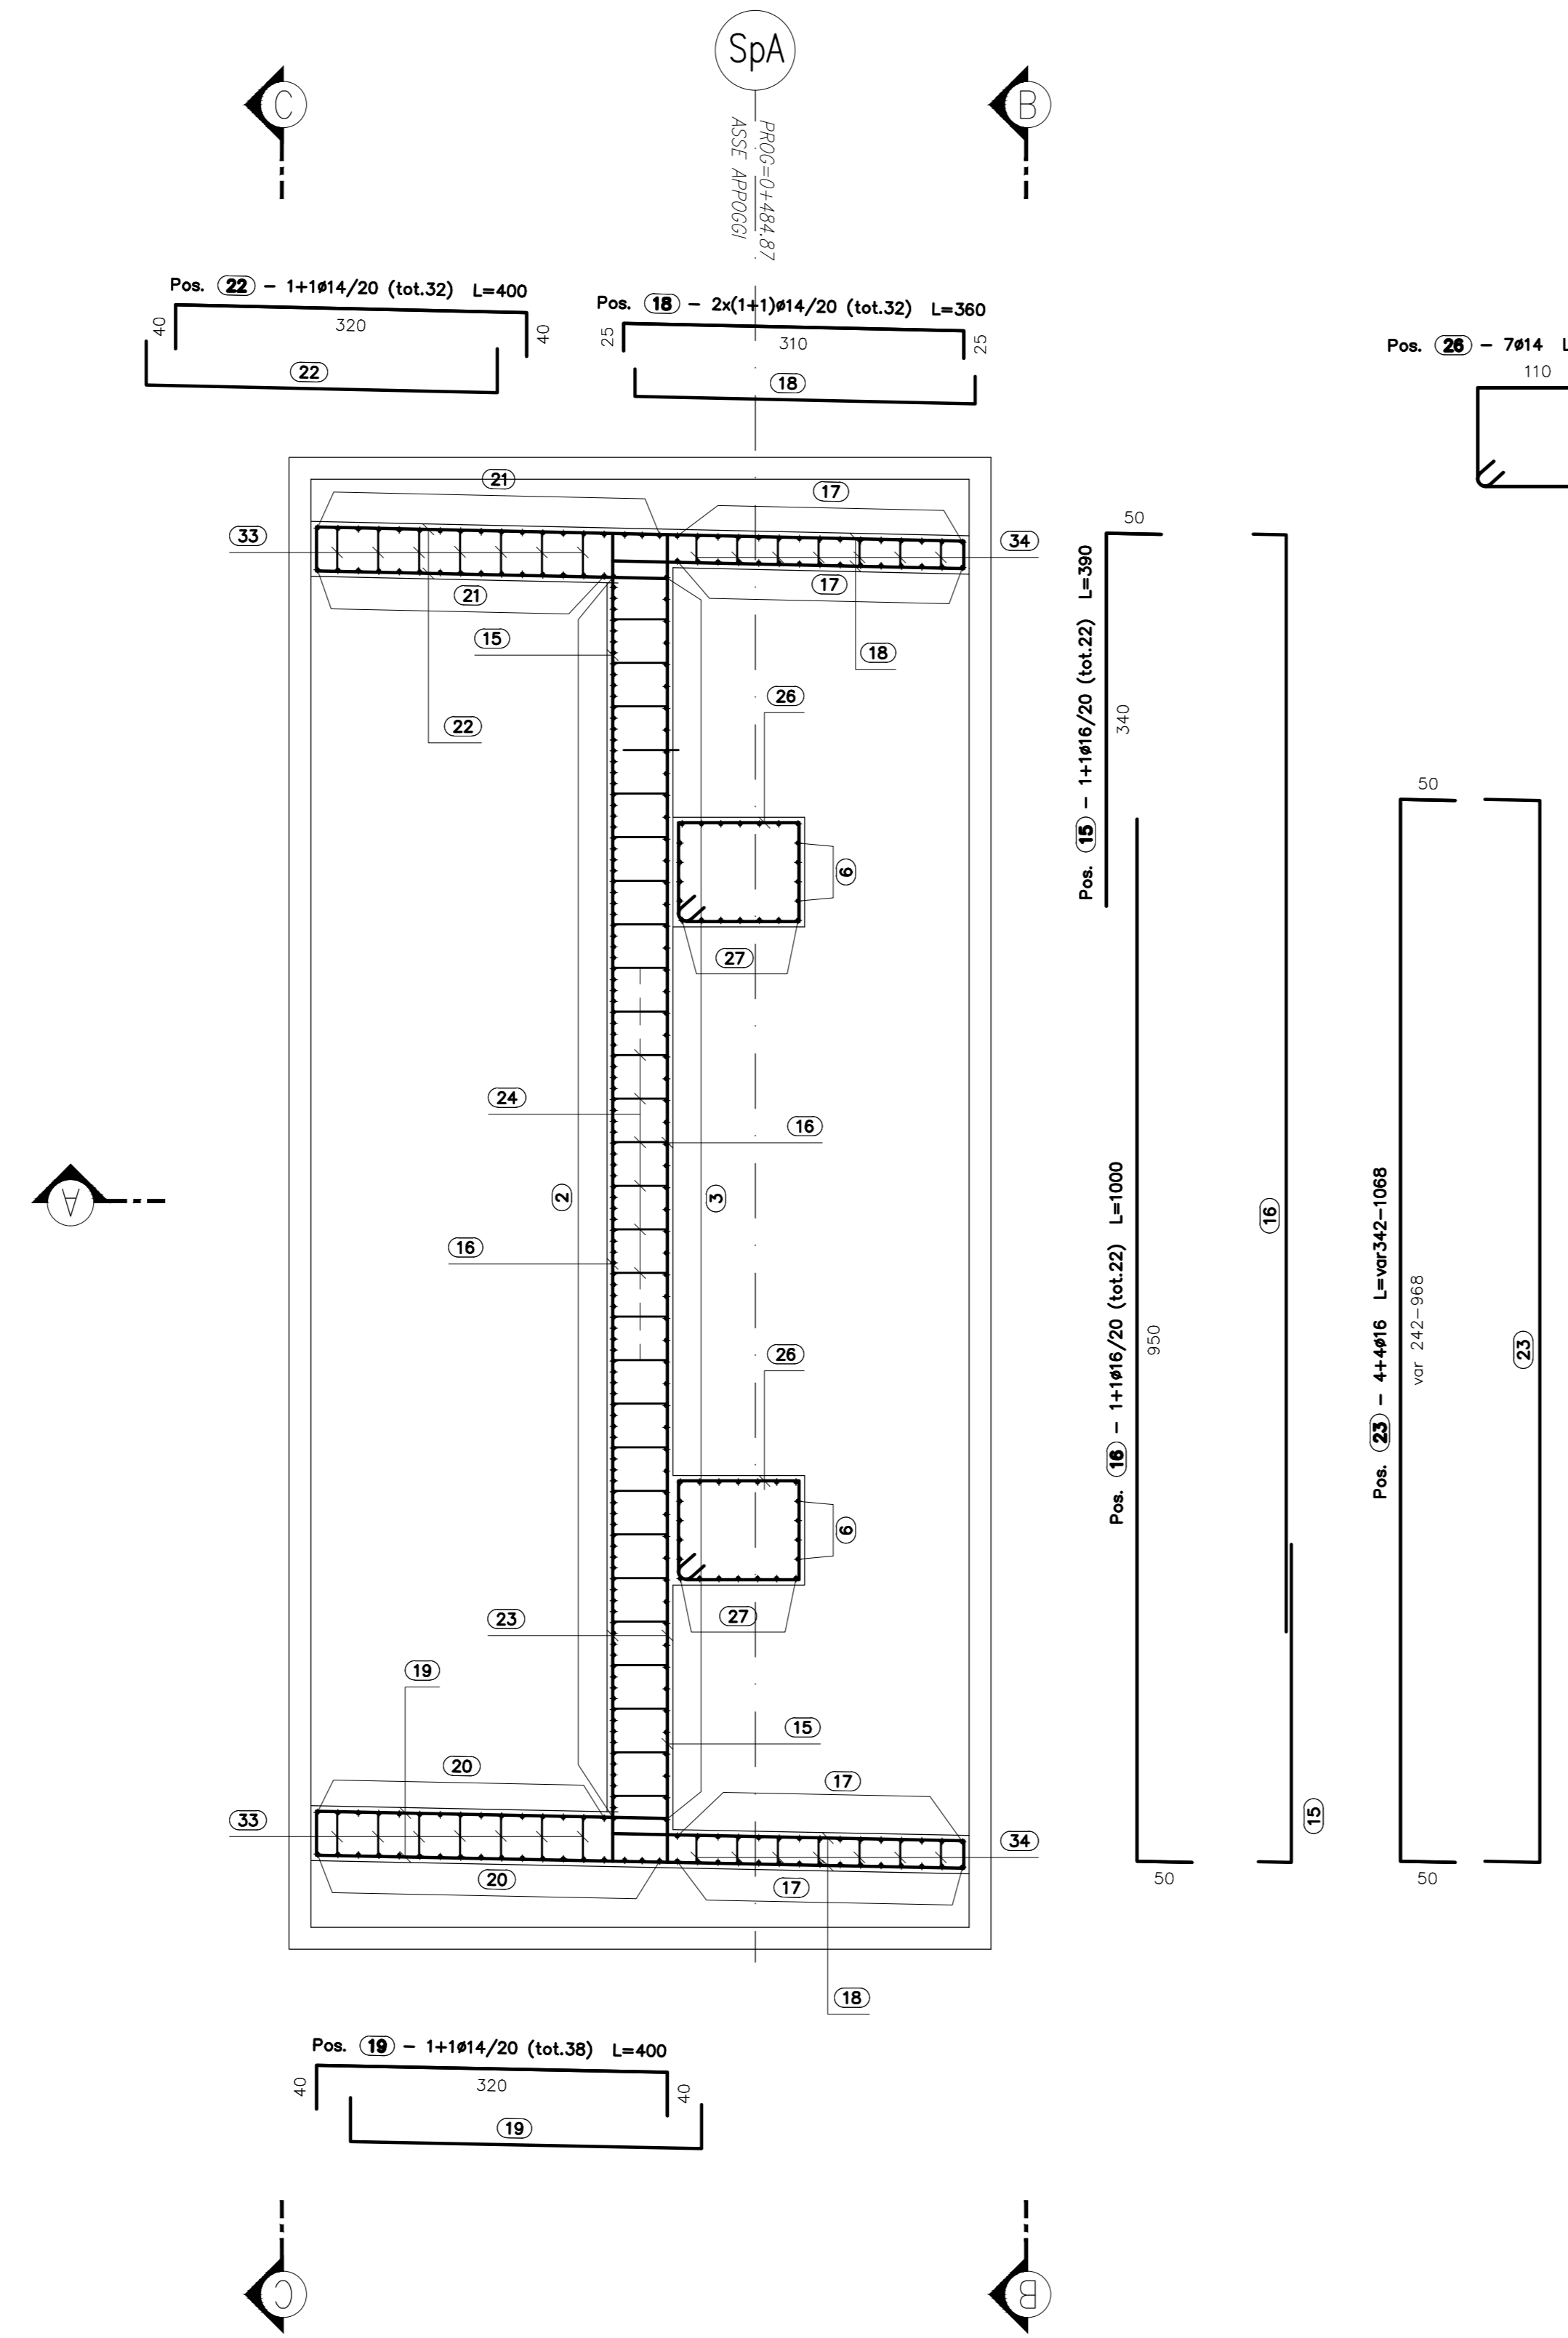


ARMATURA SPALLA SA
PIANTA PULVINO
SCALA 1:50

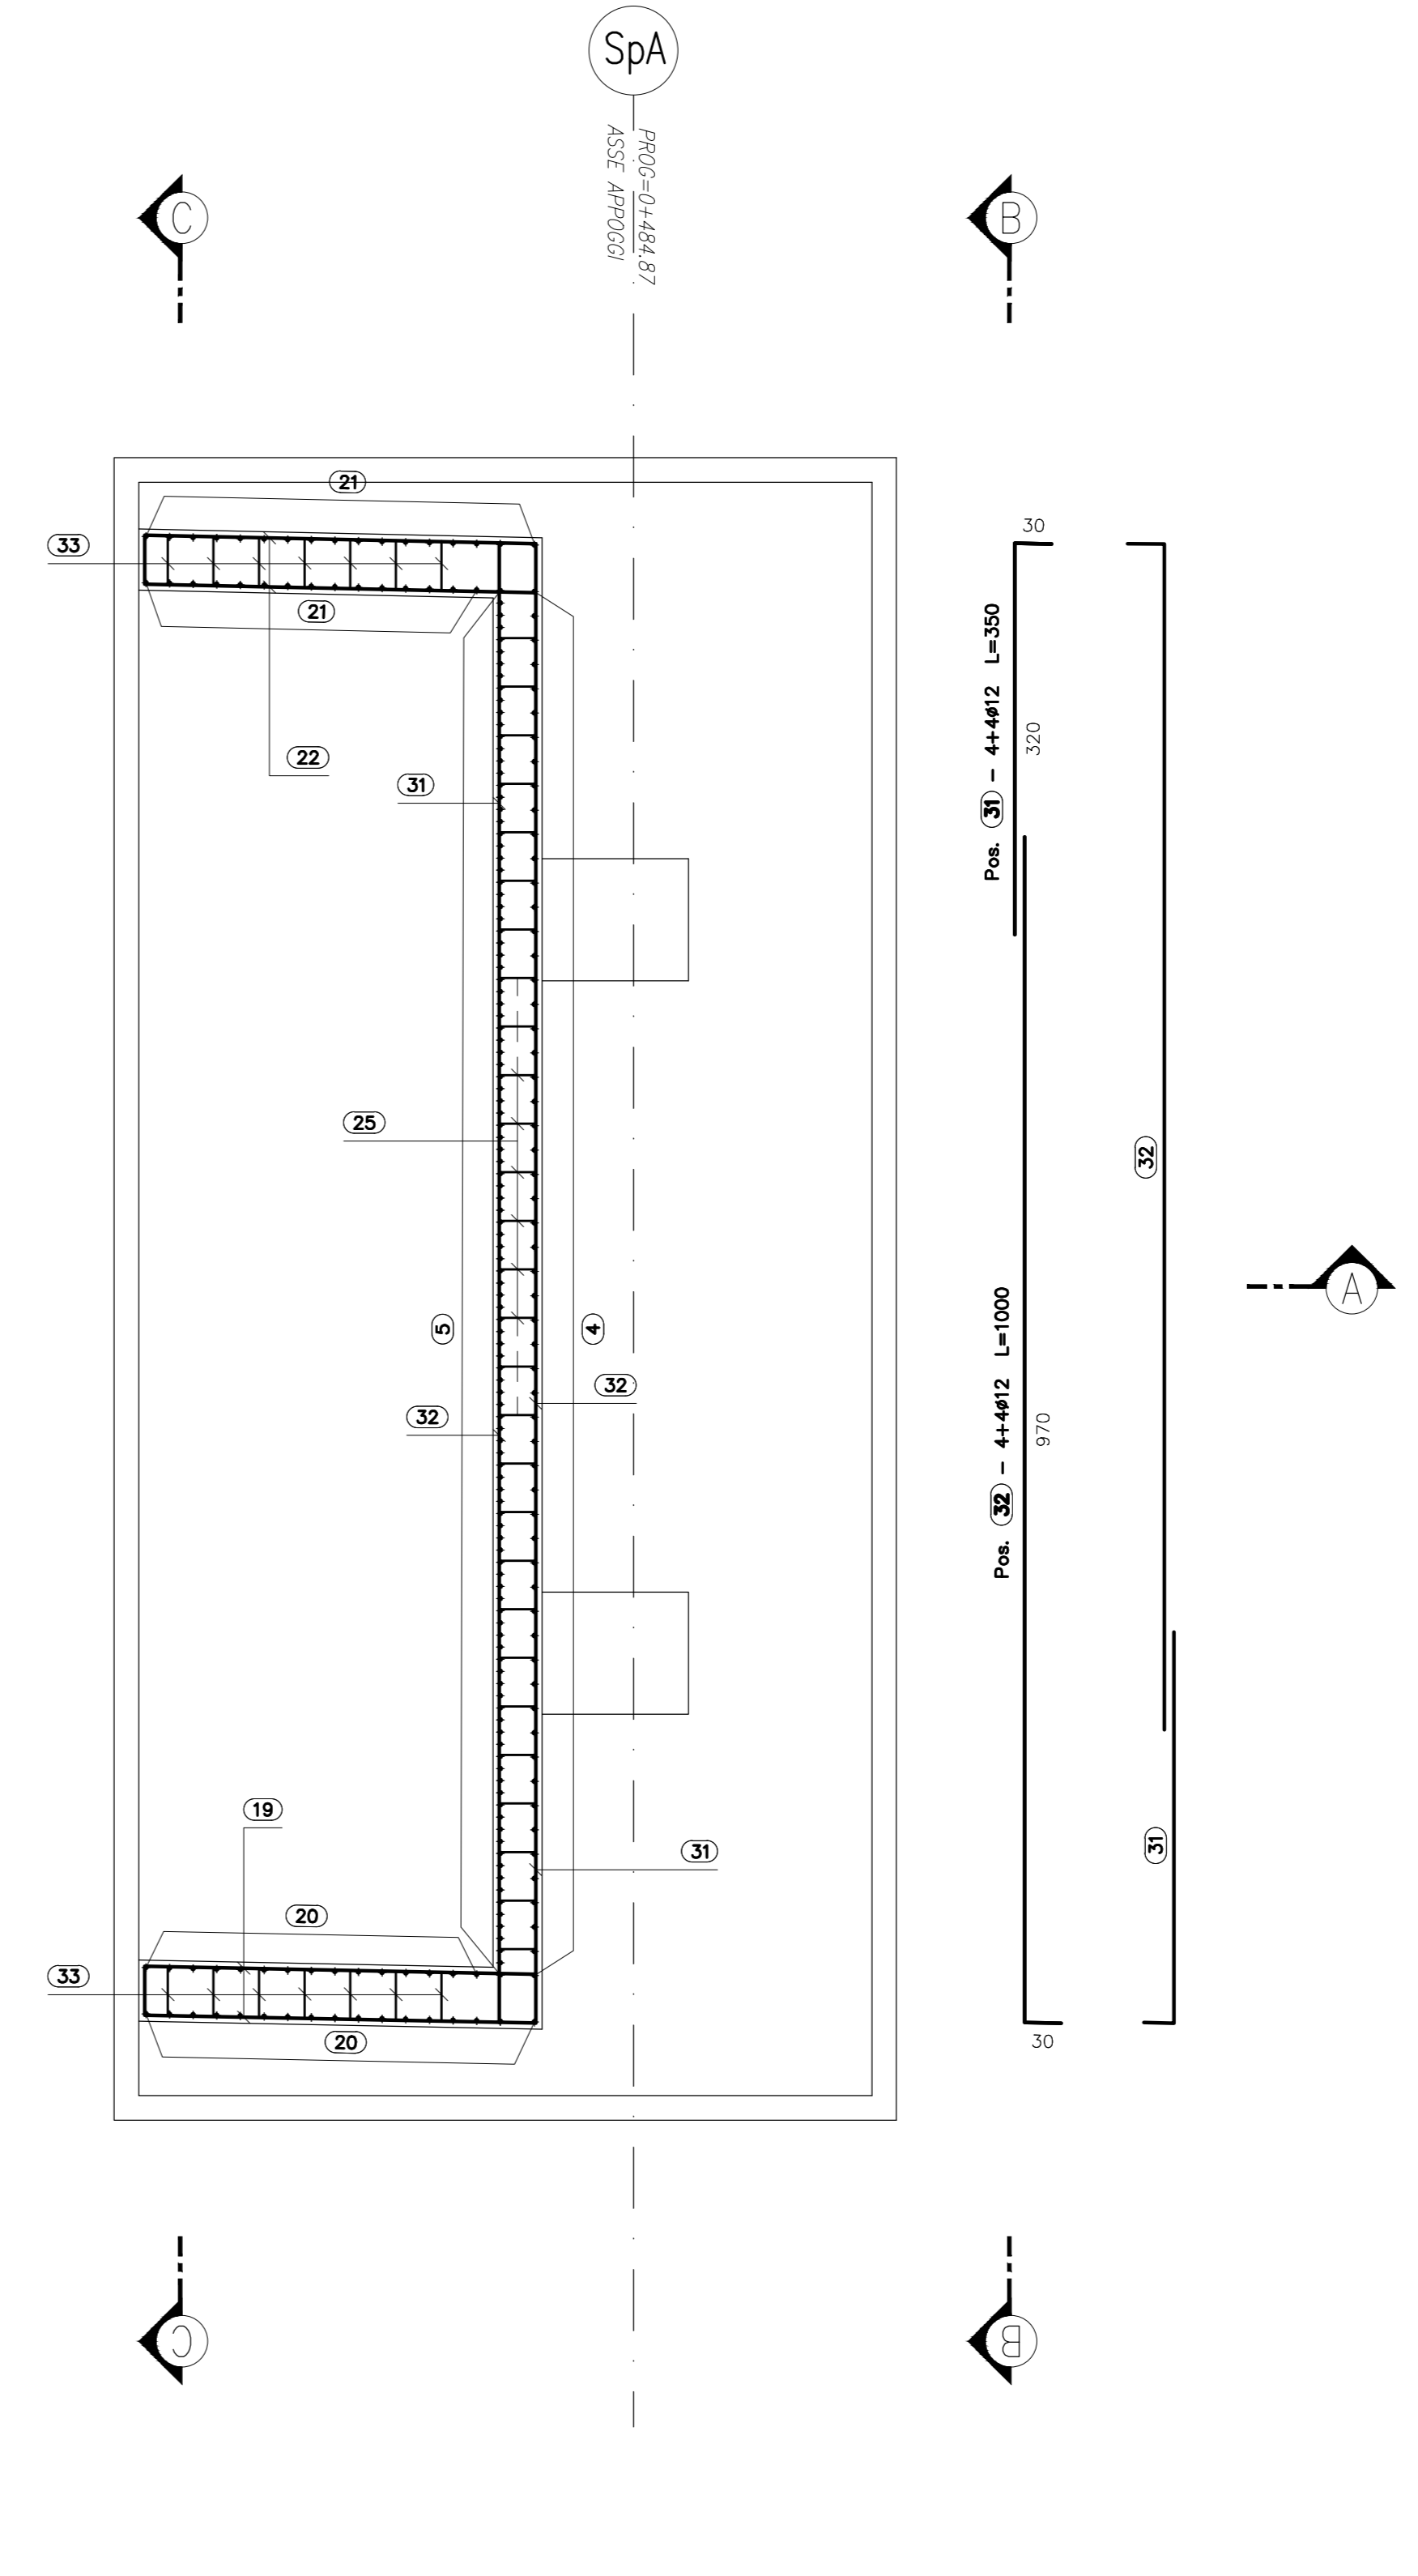

ARMATURA SPALLA SA
SEZIONE A-A
SCALA 1:50

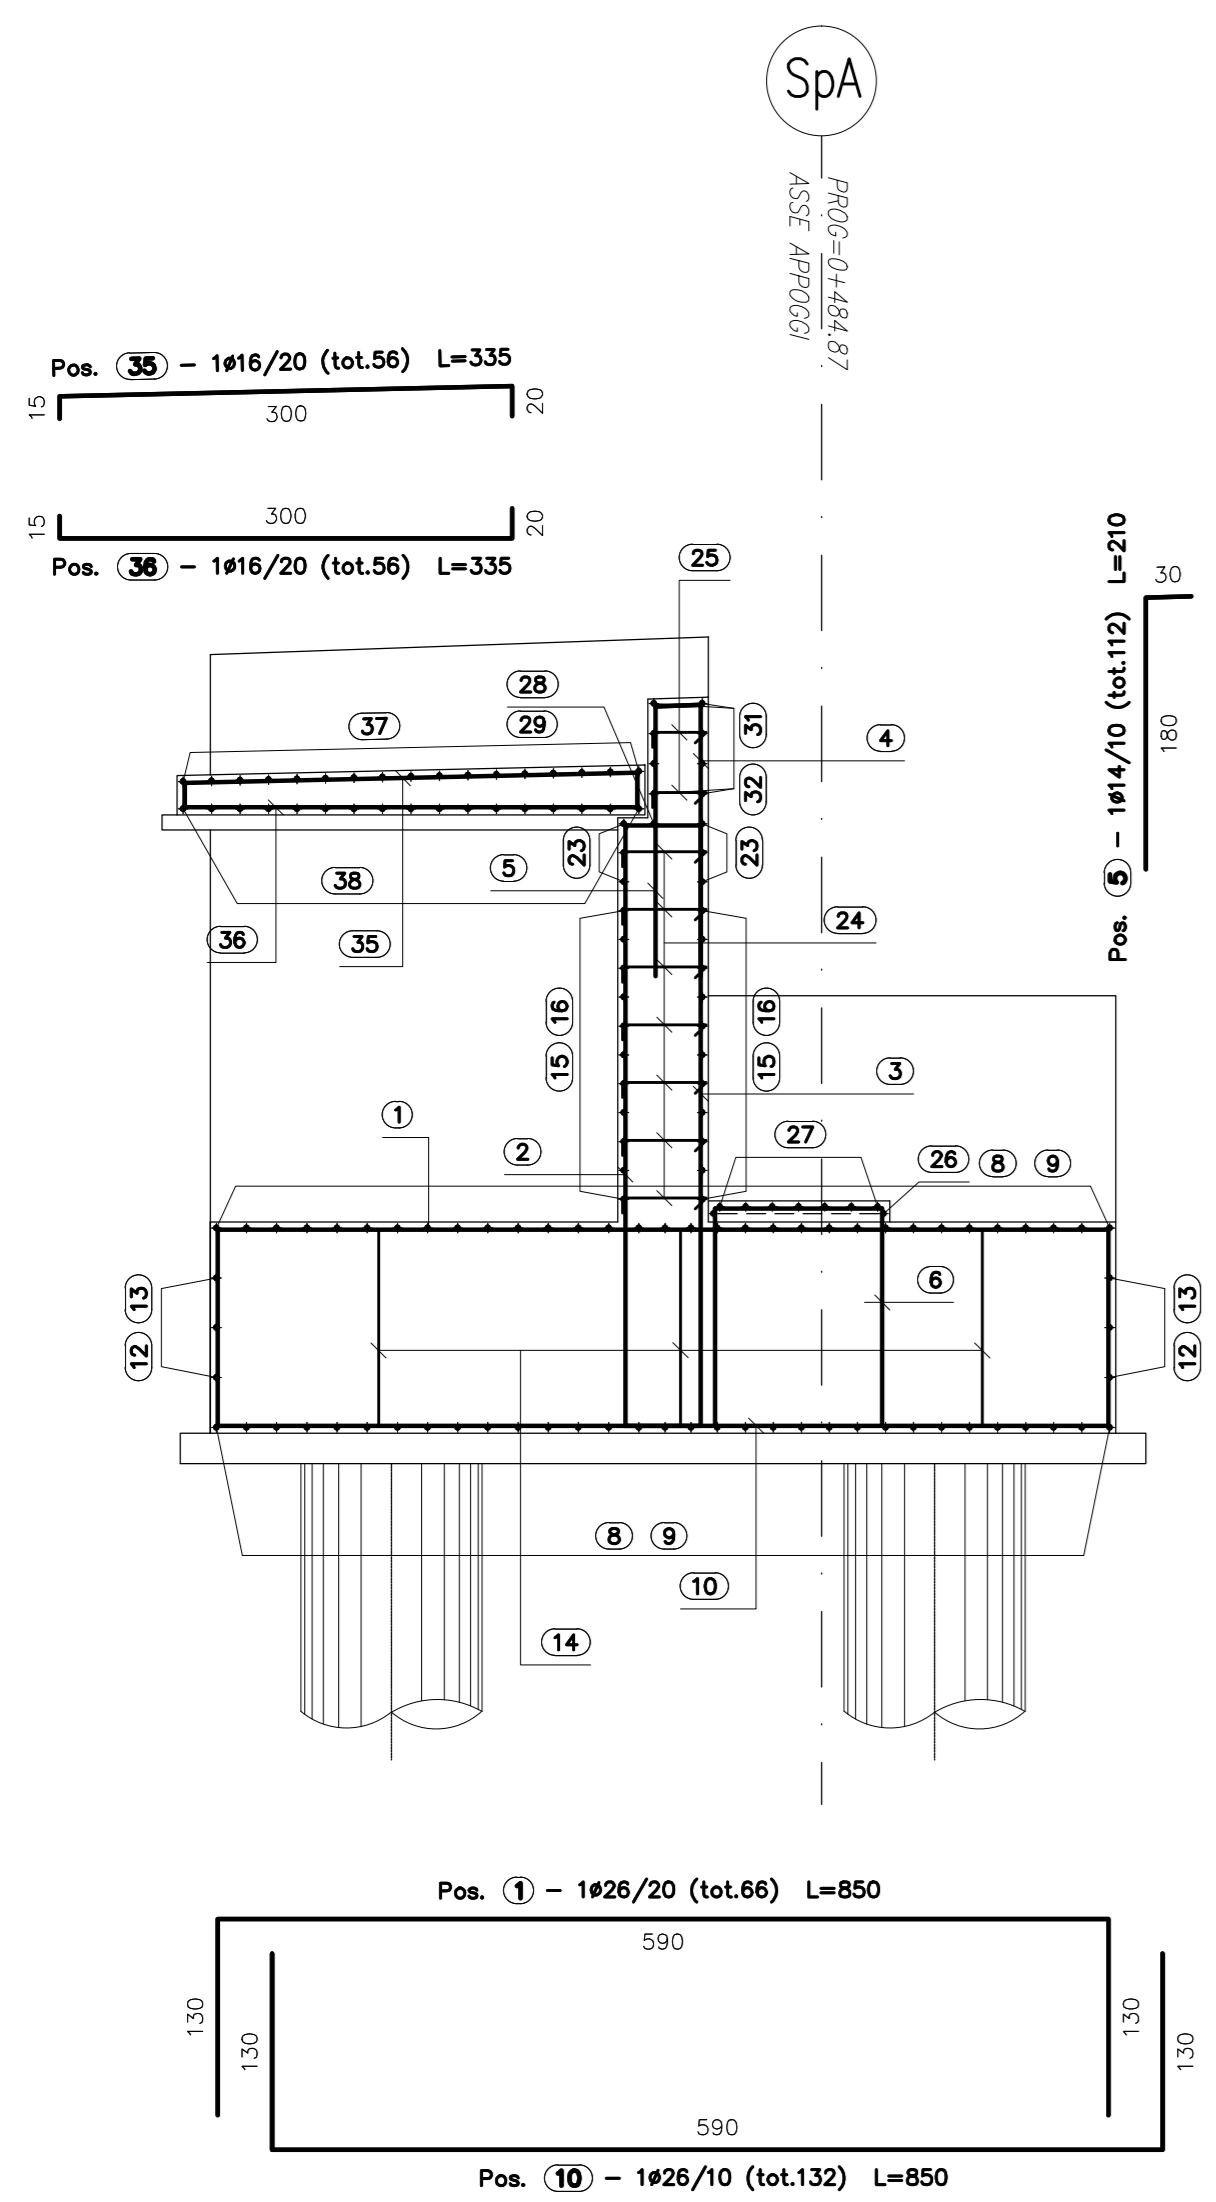

ARMATURA SPALLA SA
VISTA B-B
SCALA 1:50

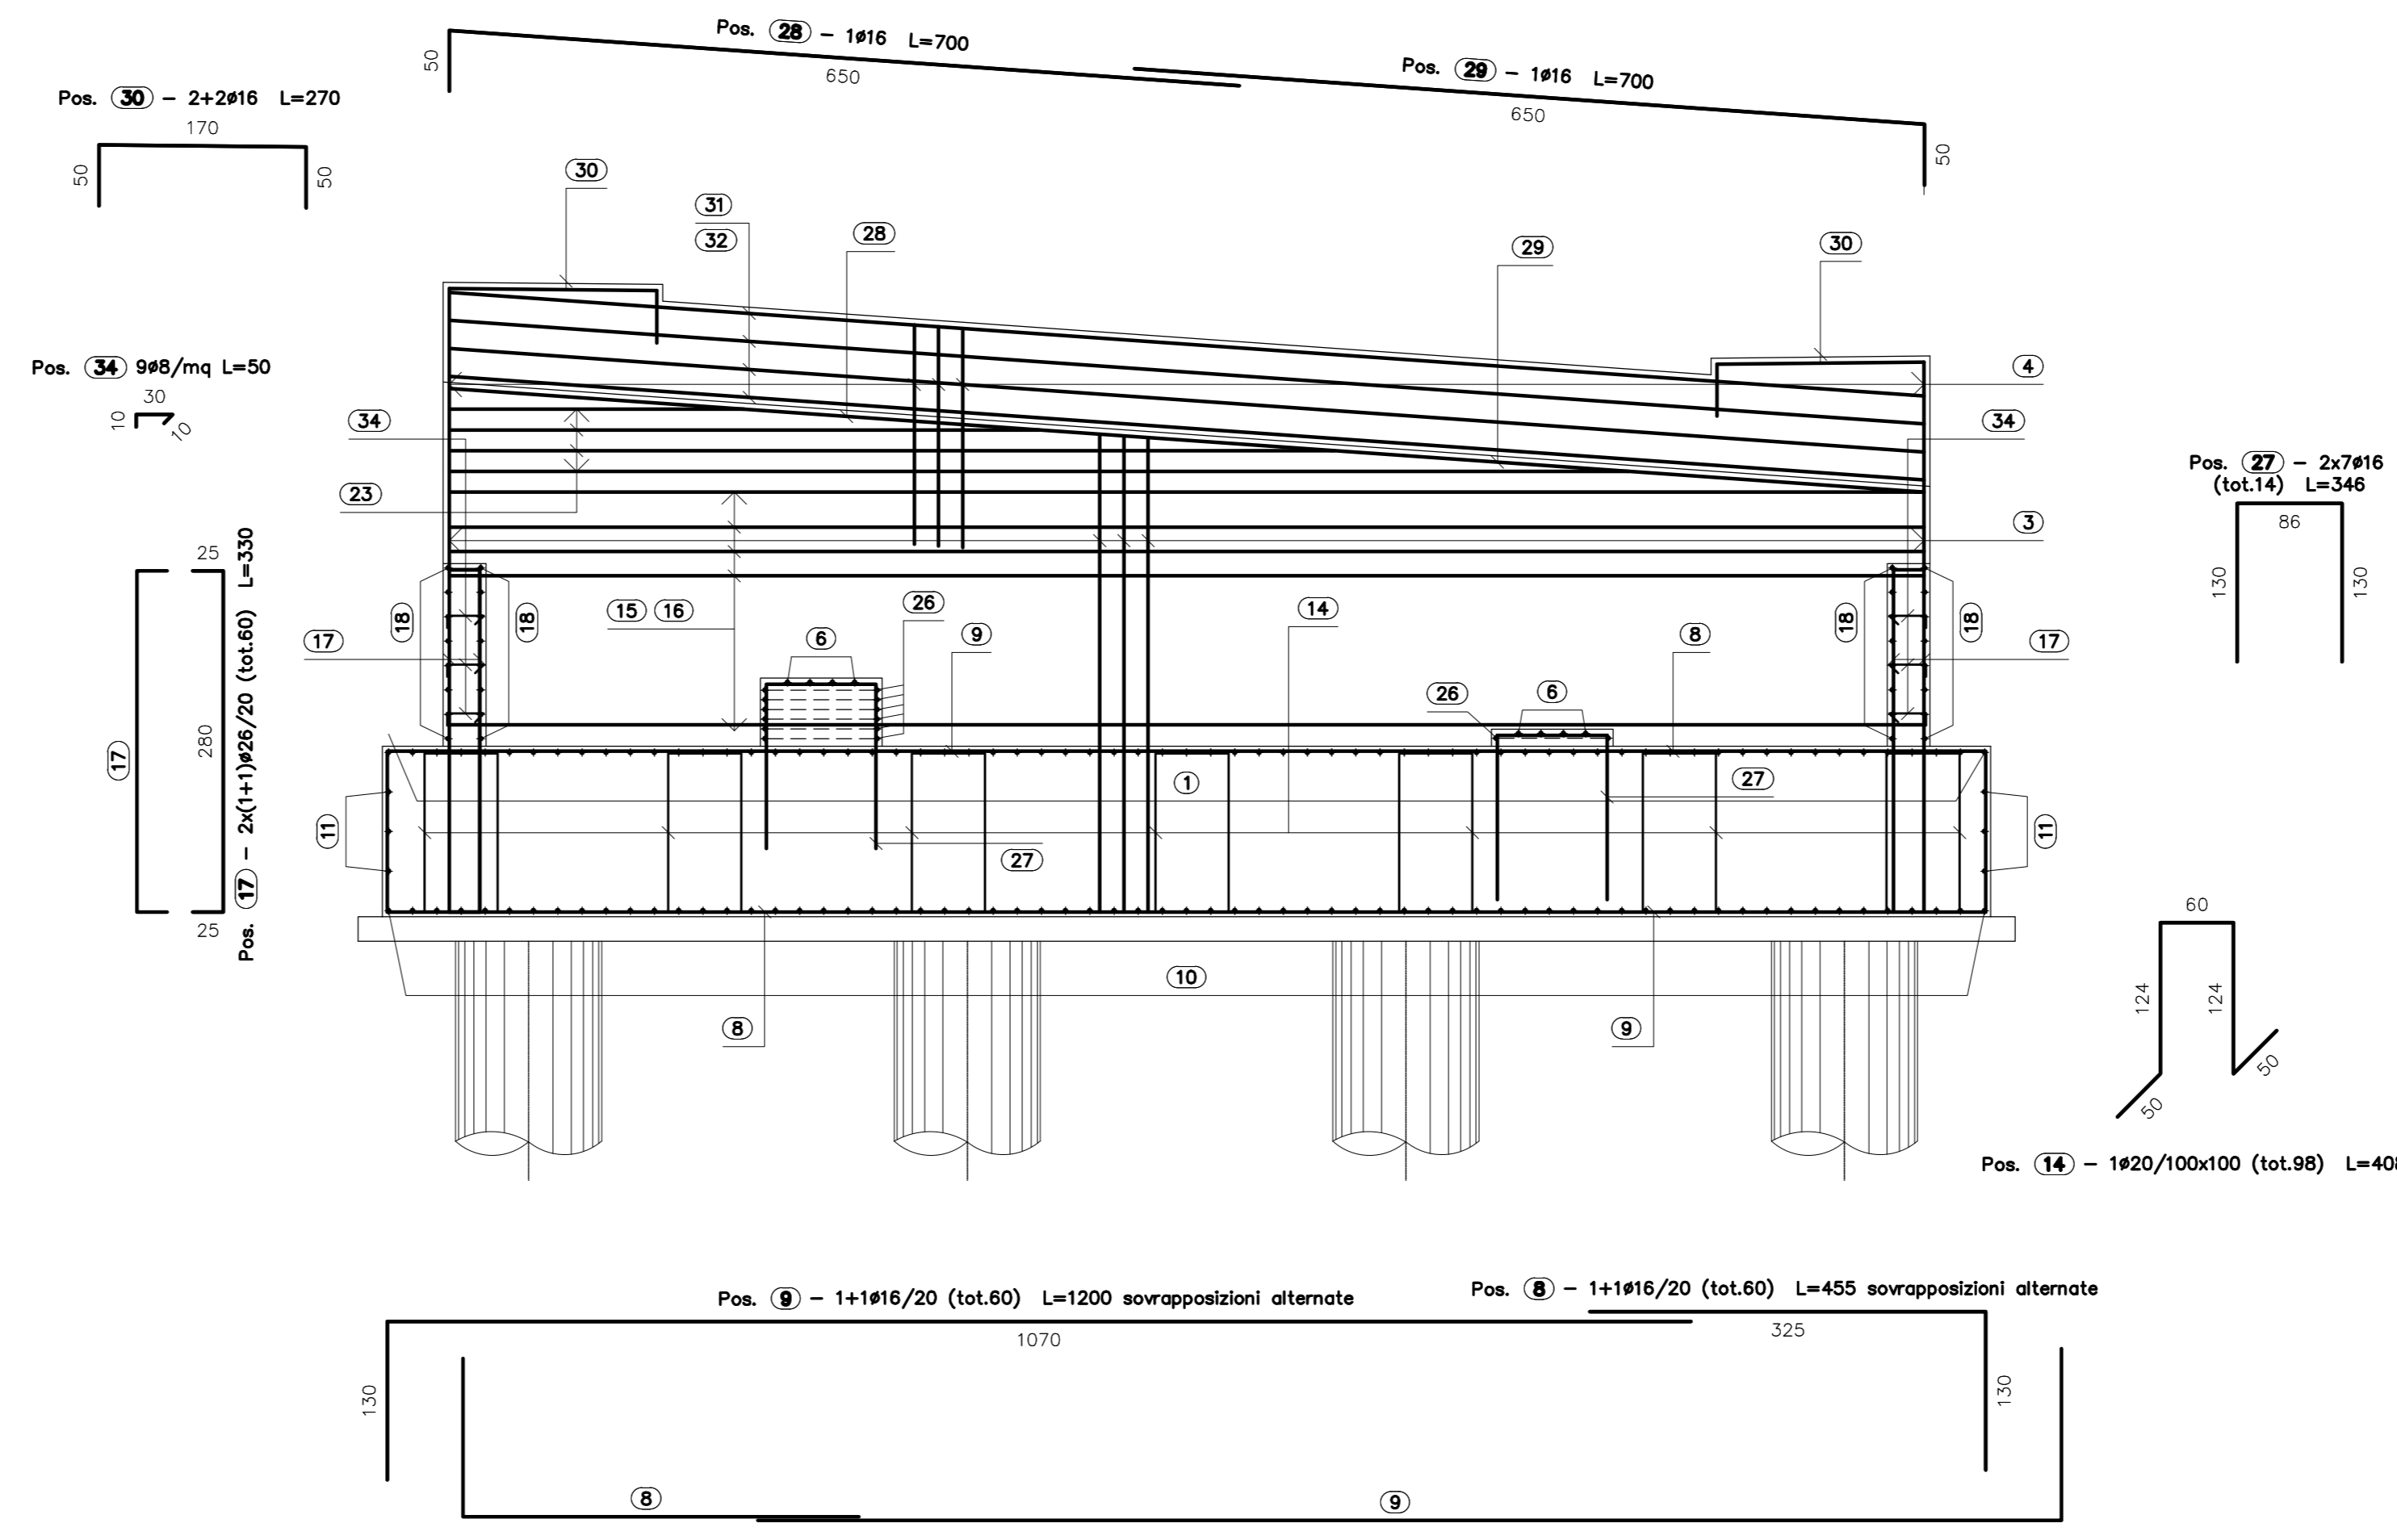

N.B.: POSIZIONI INUTILIZZATE 7

N.B.: PER LA TABELLA MATERIALI SI RIMANDA ALL'ELABORATO SPECIFICO

MATRICE DI REVISIONE

REV	DATA	DESCRIZIONE MODIFICA

N.B.: LA TAVOLA SOSTITUISCE QUELLA RELATIVA AL CODICE [] DEL PROGETTO ESECUTIVO

COLLEGAMENTO AUTOSTRADALE
DALMINE - COMO - VARESE - VALICO DEL GAGGIOLO E OPERE AD ESSO CONNESSE
CODICE CUP: F1100000270001
TRATTE B1, B2, C, D, TRAI3-14, GREENWAY
AS BUILT
OPERE D'ARTE MINORI
CAVALCAVIA
SVINCOLO "INTERCONNESSIONE EX SSS3" - CAVALCAVIA DI SVINCOLO RAMPALTA
ARMATURA SPALLA A TAV. 1/2

IDENTIFICAZIONE ELABORATO	IMPRESA
CODICE PROGETTO: F110701 AUTORE: WSP	RAGGRUPPAMENTO TEMPORANEO IMPRESE: Mandatario: STRABAG A.G. Mandatari: GLF Grandi Lavori Fincosit S.p.A., Giuseppe Mularro S.p.A.
DATA	PROGETTISTA - PROGETTO ESECUTIVO DI DETTAGLIO
