




ARMATURA SPALLA B  
SEZIONE C-C  
SCALA 1:50

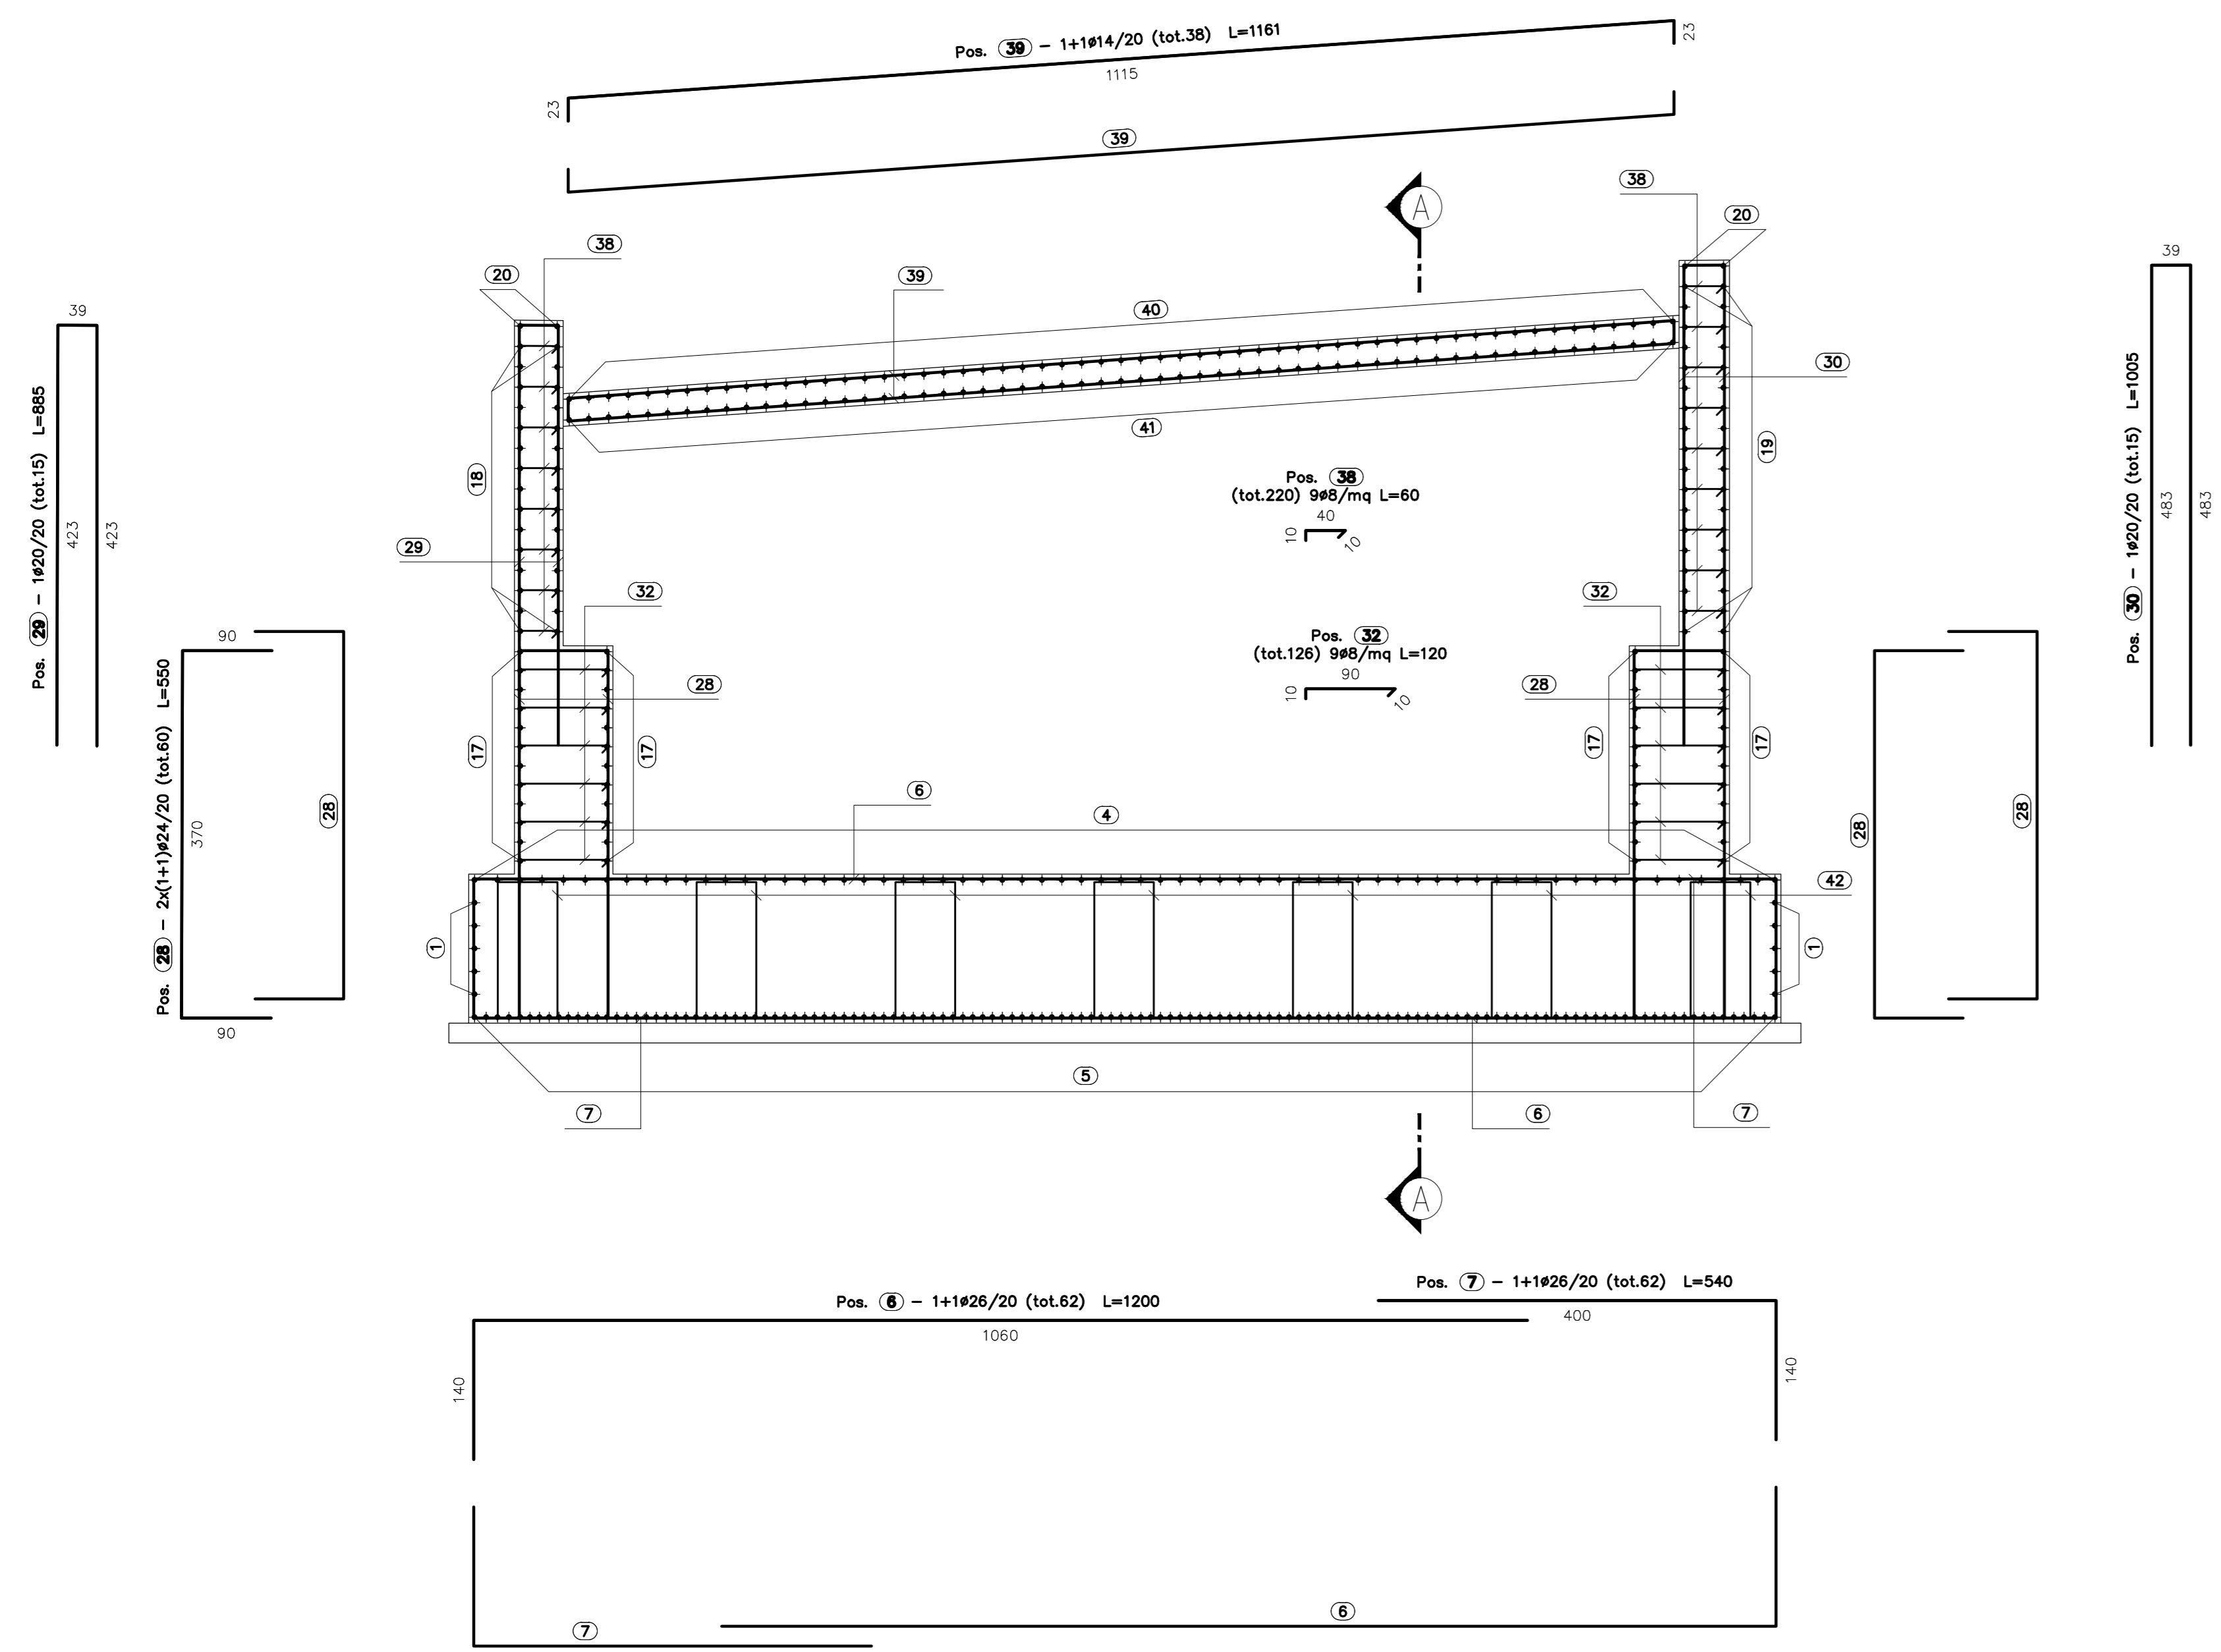


PALI Ø1200 DI FONDAZIONE L=25.00m  
ARMATURA SPALLA B  
SCALA 1:50

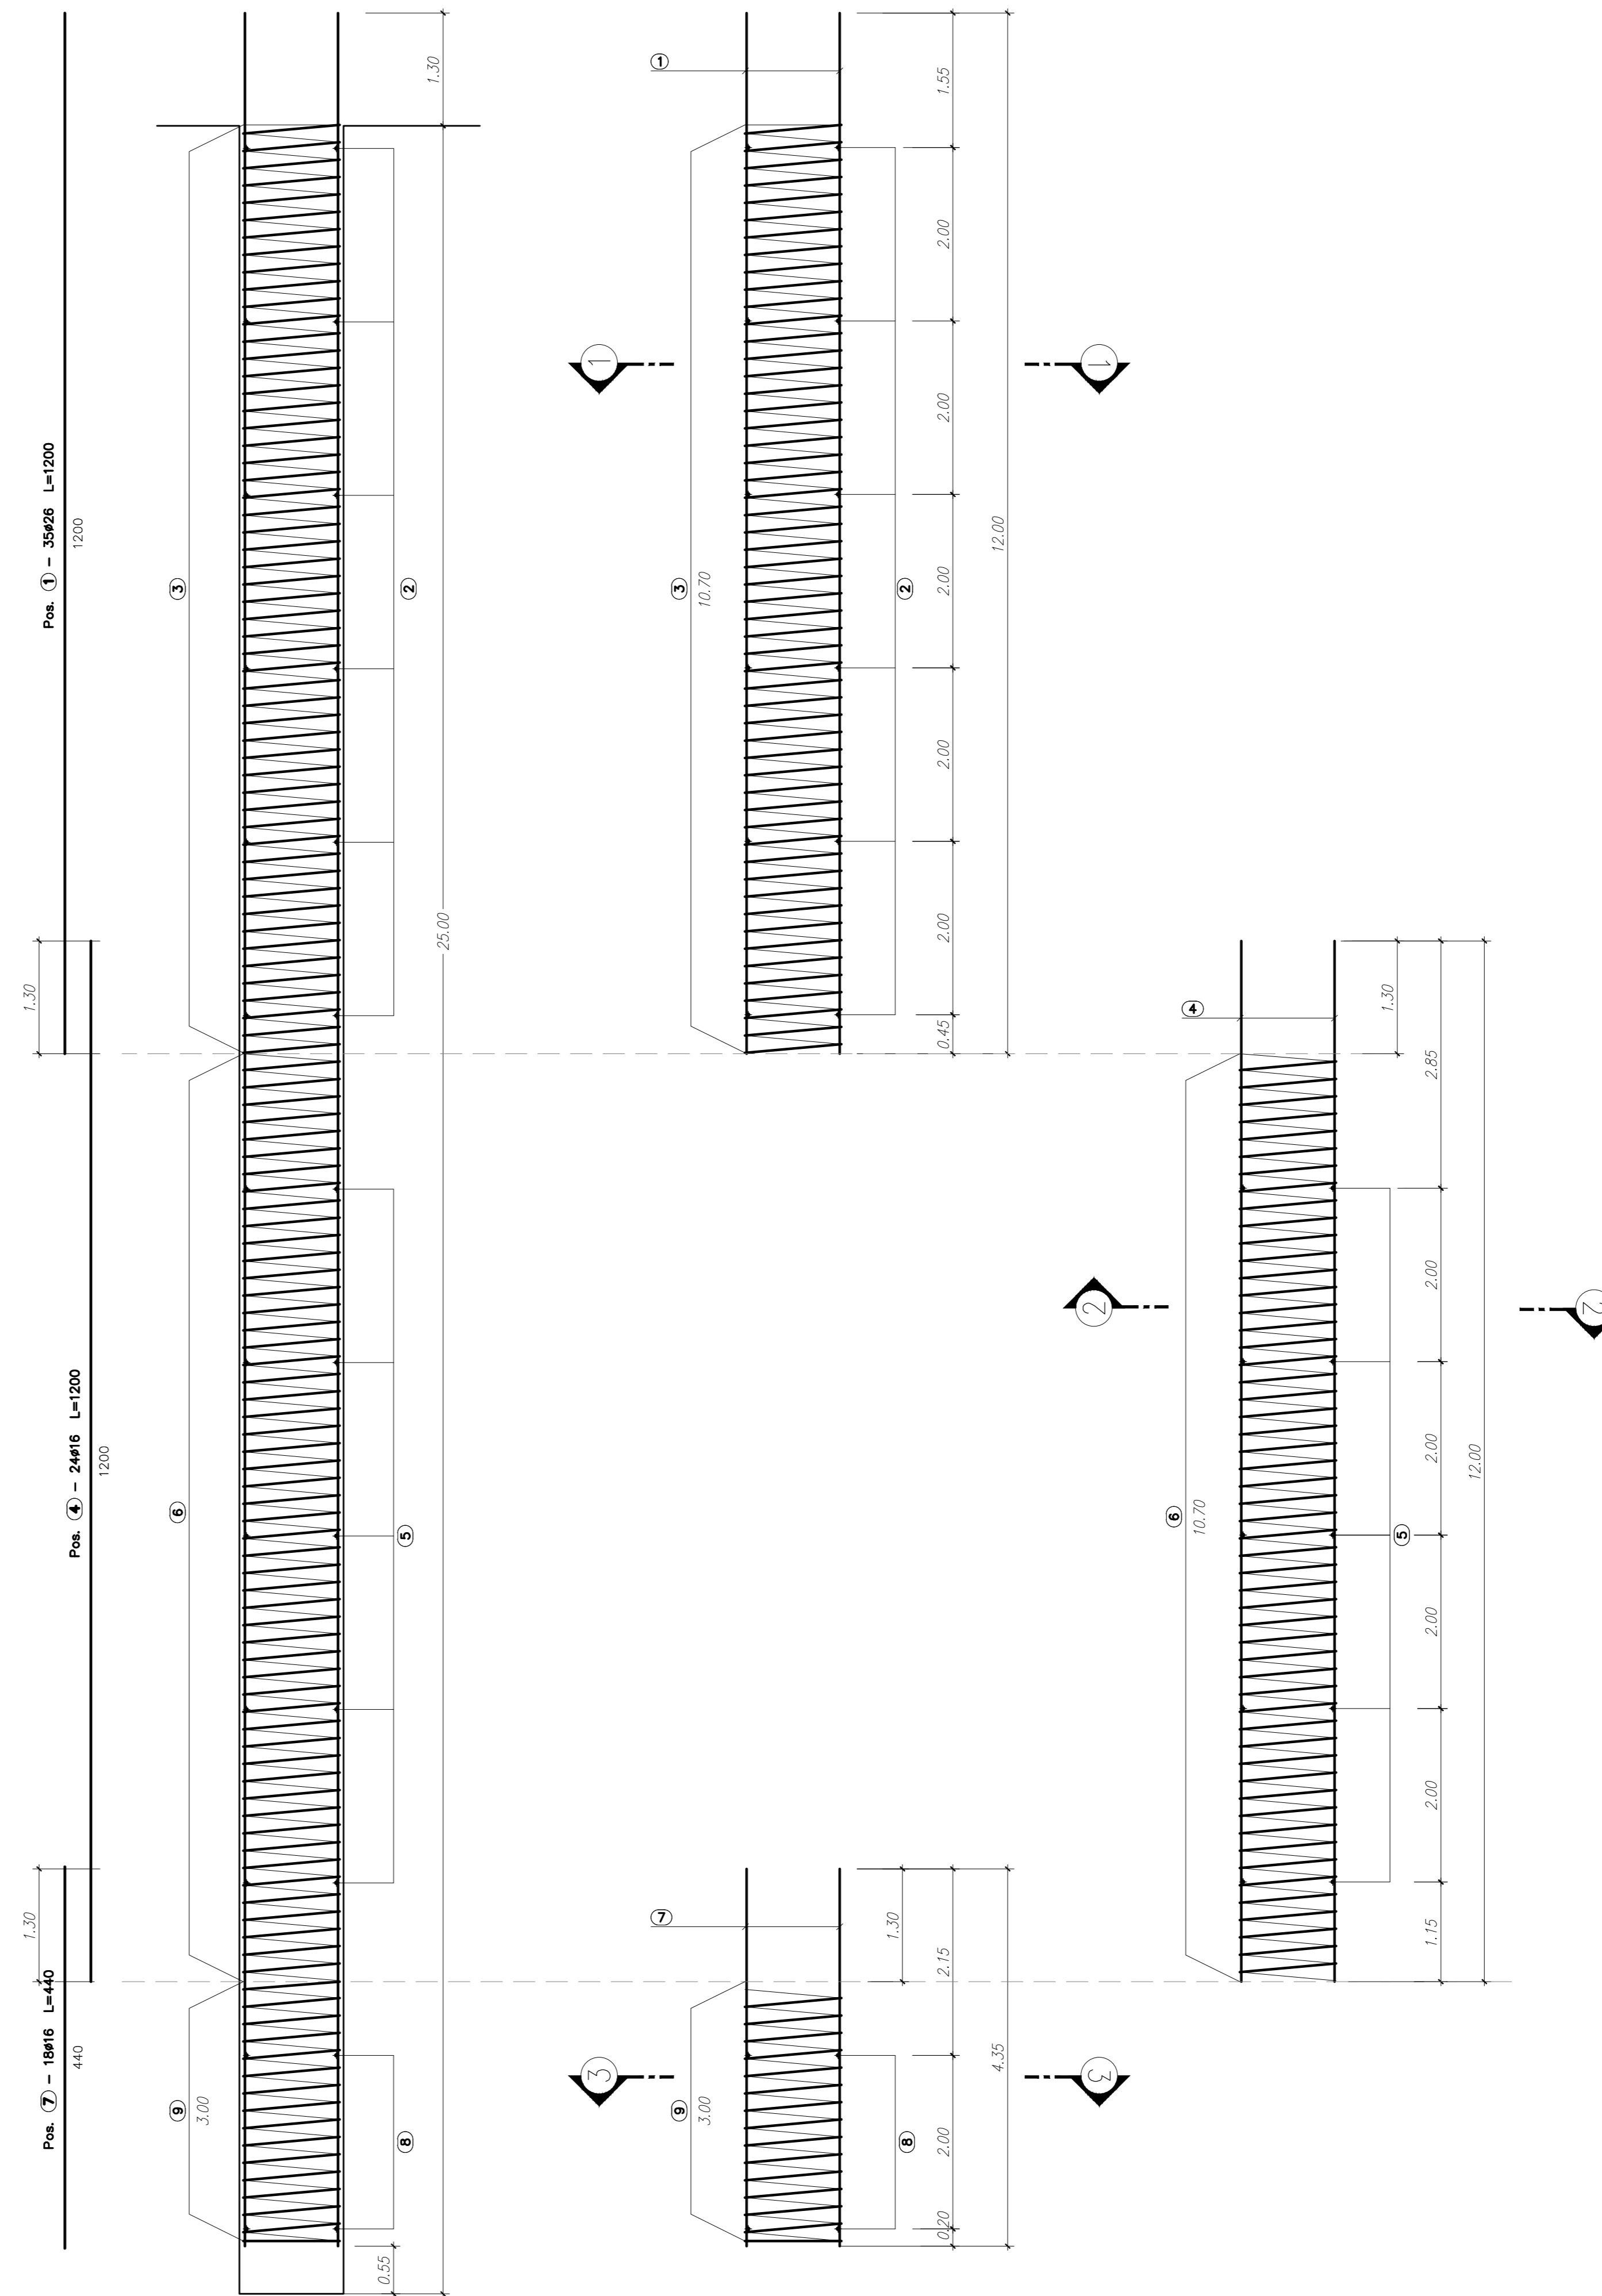


PALI DI FONDAZIONE  
SEZIONE 1-1  
SCALA 1:25

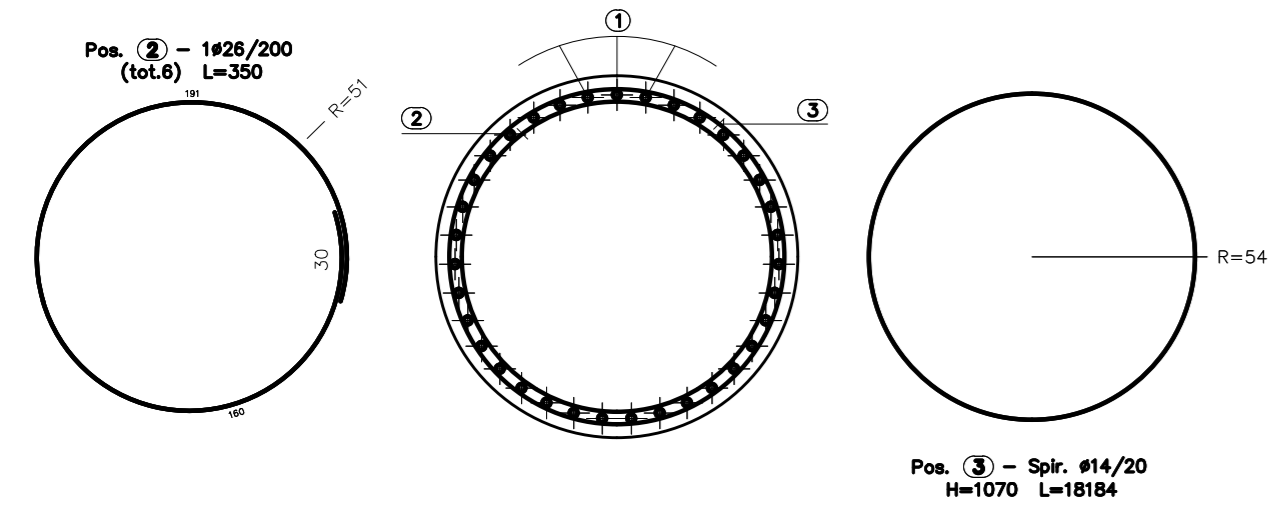

PALI DI FONDAZIONE  
SEZIONE 2-2  
SCALA 1:25

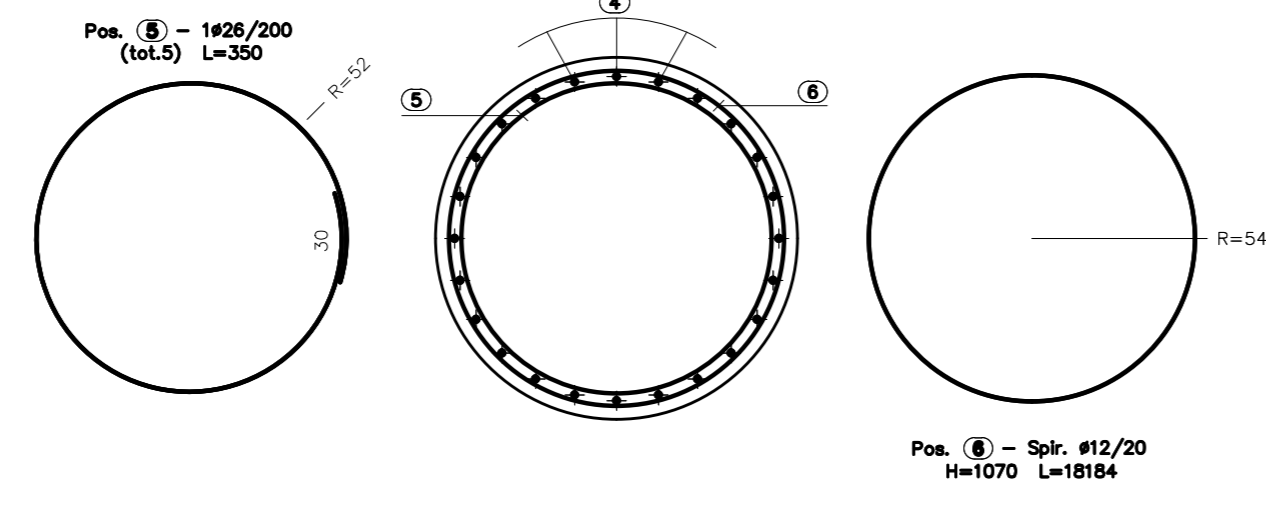

PALI DI FONDAZIONE  
SEZIONE 3-3  
SCALA 1:25

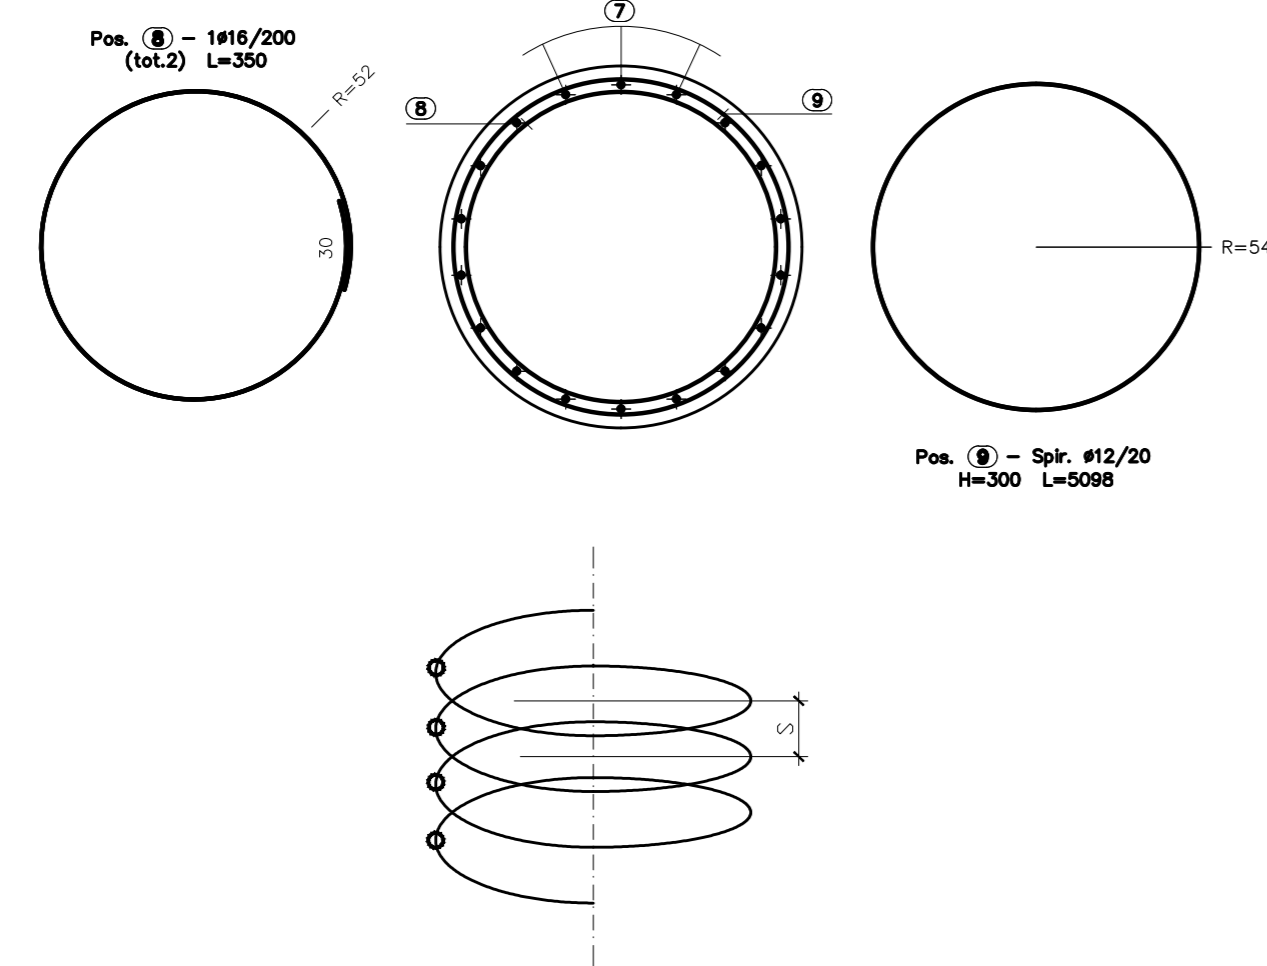

N.B.: PER LA TABELLA MATERIALI SI RIMANDA ALL'ELABORATO SPECIFICO

MATRICE DI REVISIONE

REV	DATA	DESCRIZIONE MODIFICA
C	Giugno 2014	EMISSIONE
C.01	Dicembre 2014	INSERIMENTO ARMATURA MENSCOLA PER SOLELEVAMENTO IMPALCATO E MODIFICA PARAGHIA SPALLA S/B
-	-	-
-	-	-
-	-	-
-	-	-

N.B.: LA TAVOLA SOSTITUISCE QUELLA RELATIVA AL CODICE [ ] DEL PROGETTO ESECUTIVO

COLLEGAMENTO AUTOSTRADALE  
DALMINE - COMO - VARESE - VALICO DEL GAGGIOLO E OPERE AD ESSO CONNESSE  
CODICE CUP F118000320007  
TRATTE B1, B2, C, D, TRVA13-14, GREENWAY  
AS BUILT  
TRATTA B1  
OPERE D'ARTE MINORI  
CAVALCAVIA  
SVINCOLO "INTERCONNESSIONE EX SSS3" - CAVALCAVIA DI SVINCOLO RAMPALTA L4  
ARMATURA SPALLA B TAV. 2/2

