
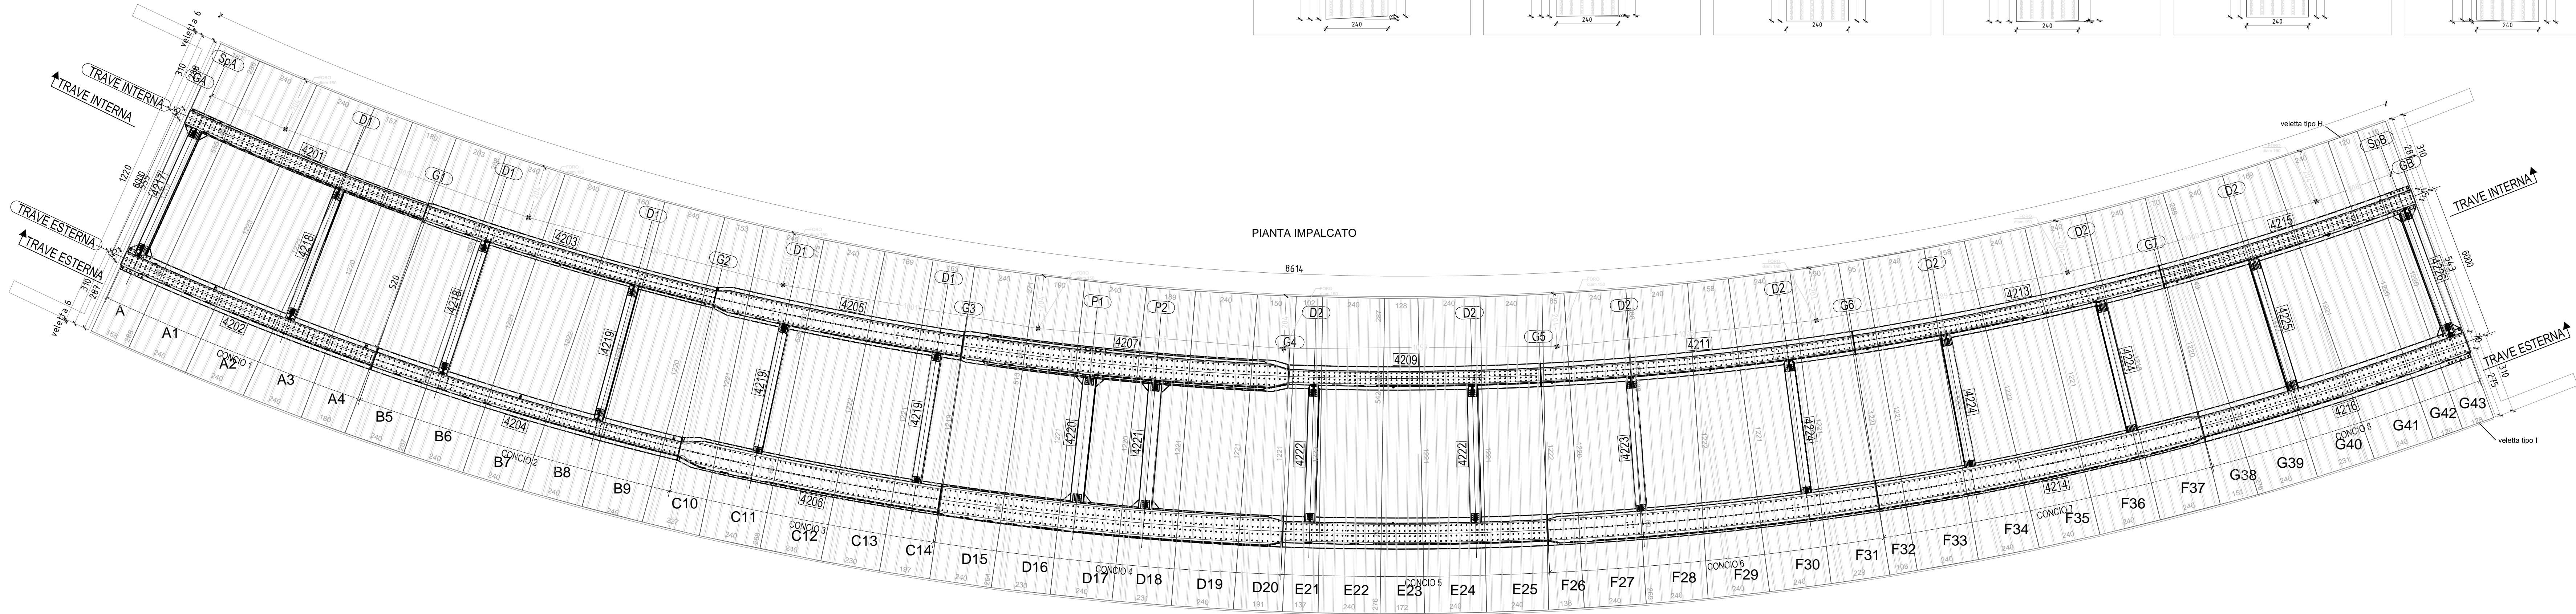


**Note esplicative sui materiali**  
**CALCESTRUZZO:**  
 - Rck > 40 Mpa (-4.00 Kg/cmq.)XF4  
**ACCIAIO:**  
 -B450C (sigma amm. ~2600 Kg/cmq.)

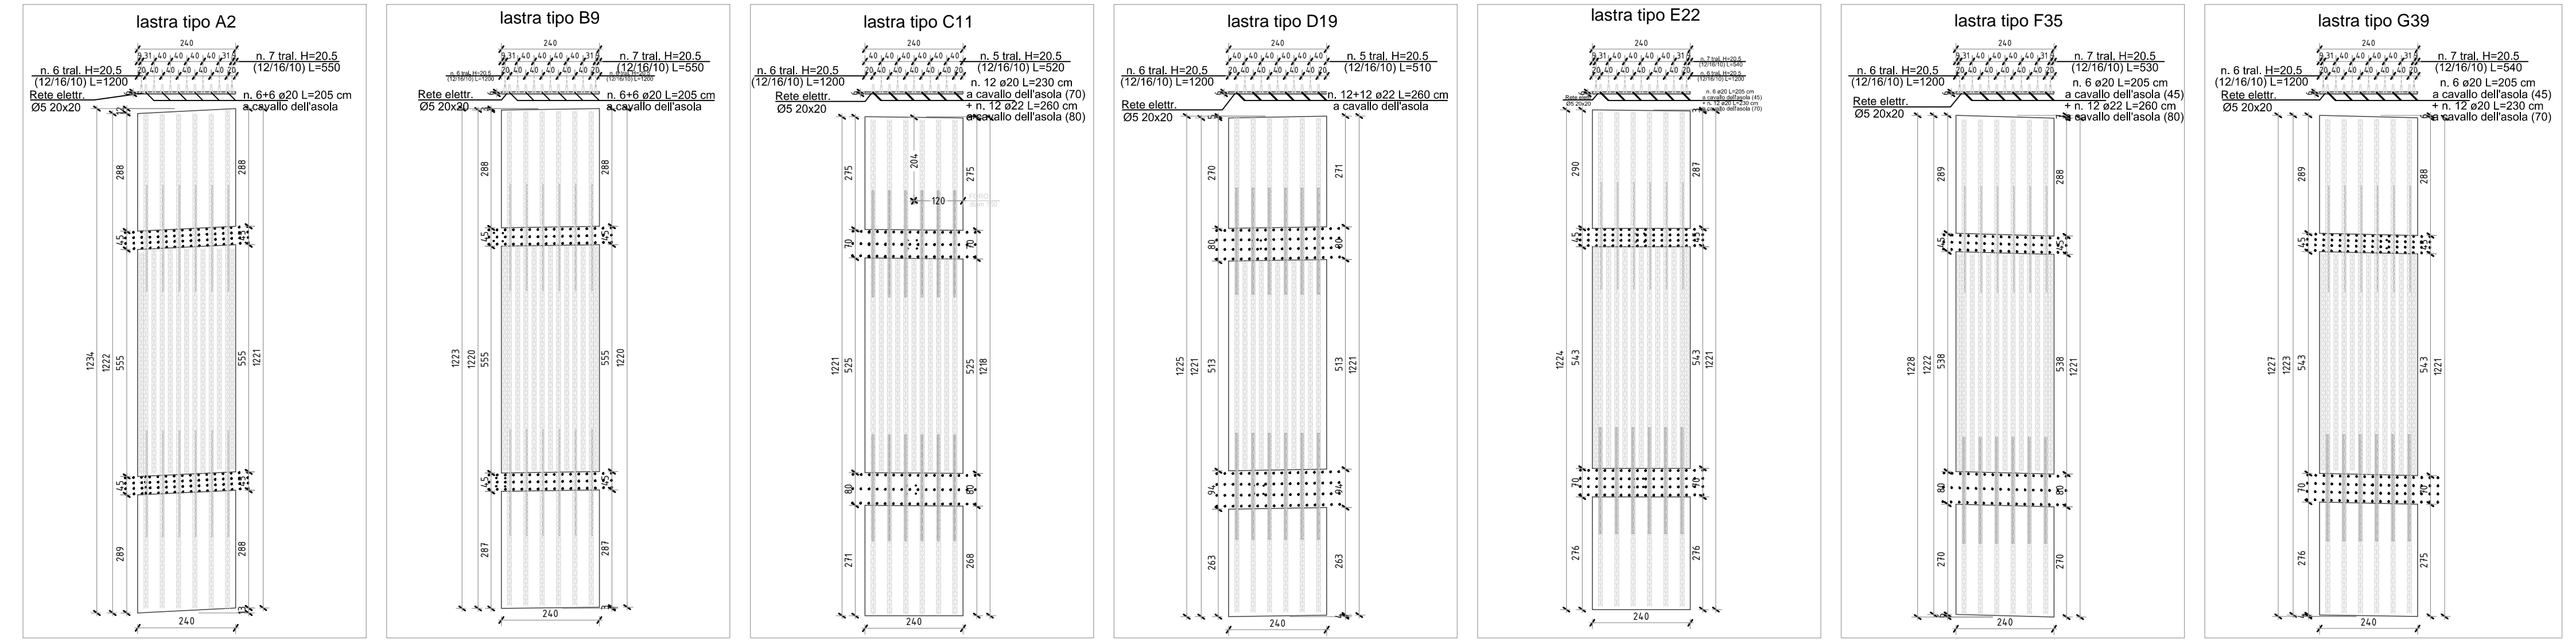

**MATRICE DI REVISIONE**

REV	DATA	DESCRIZIONE MODIFICA

N.B.: LA TAVOLA SOSTITUISCE QUELLA RELATIVA AL CODICE [ ] DEL PROGETTO ESECUTIVO

**COLLEGAMENTO AUTOSTRADALE DALMINE - COMO - VARESE - VALICO DEL GAGGIOLO E OPERE AD ESSO CONNESSE**  
 CODICE C.U.P. F11B060027007  
**TRATTE B1, B2, C, D, TRVA13+14, GREENWAY**  
**AS BUILT**  
 TRATTA B1  
 OPERE D'ARTE MINORI  
 CAVALCAVIA  
 SVINCOLO "INTERCONNESSIONE EX SS35" - CAVALCAVIA DI SVINCOLO RAMPA L4  
 CARPENTERIA E ARMATURA PREDALLES

**IMPRESA**  
**RAGGRUPPAMENTO TEMPORANEO IMPRESE:**  
 Mandatario: STRABAG A.G.  
 Membro: GLE Impresa costruzioni Grandi Lavori Fincosit S.p.A.  
 Mandatario: STRABAG S.p.A.  
 Membro: STRABAG S.p.A.

**CONCEDENTE**  
 CONCESSIONE AUTOSTRADALI LOMBARDE

**CONCESSIONARIO**  
 Autostrade Padane: Ing. Enrico Anni  
 Autostrade Padane: Ing. Giovanni Careri

**APPROVATO**  
 Autostrade Padane: Ing. Francesco Donato

**PROGETTISTA - PROGETTO ESECUTIVO DI DETTAGLIO**  
**RAGGRUPPAMENTO TEMPORANEO PROGETTISTI:**  
 Mandatario: 3TI ITALIA S.p.A.  
 Membro: G.P. PROGETTI ITALIA S.p.A.  
 Membro: G.P. PROGETTI ITALIA S.p.A.

**RESPONSABILE DI PROGETTO ED INCARICATO DELL'INTEGRAZIONE FRA LE VARIE PRESTAZIONI:**  
 Ing. Alberto Ceccini

**ELABORAZIONE PROGETTUALE**  
**PROGETTISTA:**  
 3TI ITALIA S.p.A.  
 DIRETTORE TECNICO: Fig. Stefano Lina Pratesi  
 Arch. Sergio Invernizzi  
 Provincia di Roma n. 20809

Redatto: Penci Verificato Di Sano Approvato: Possati