
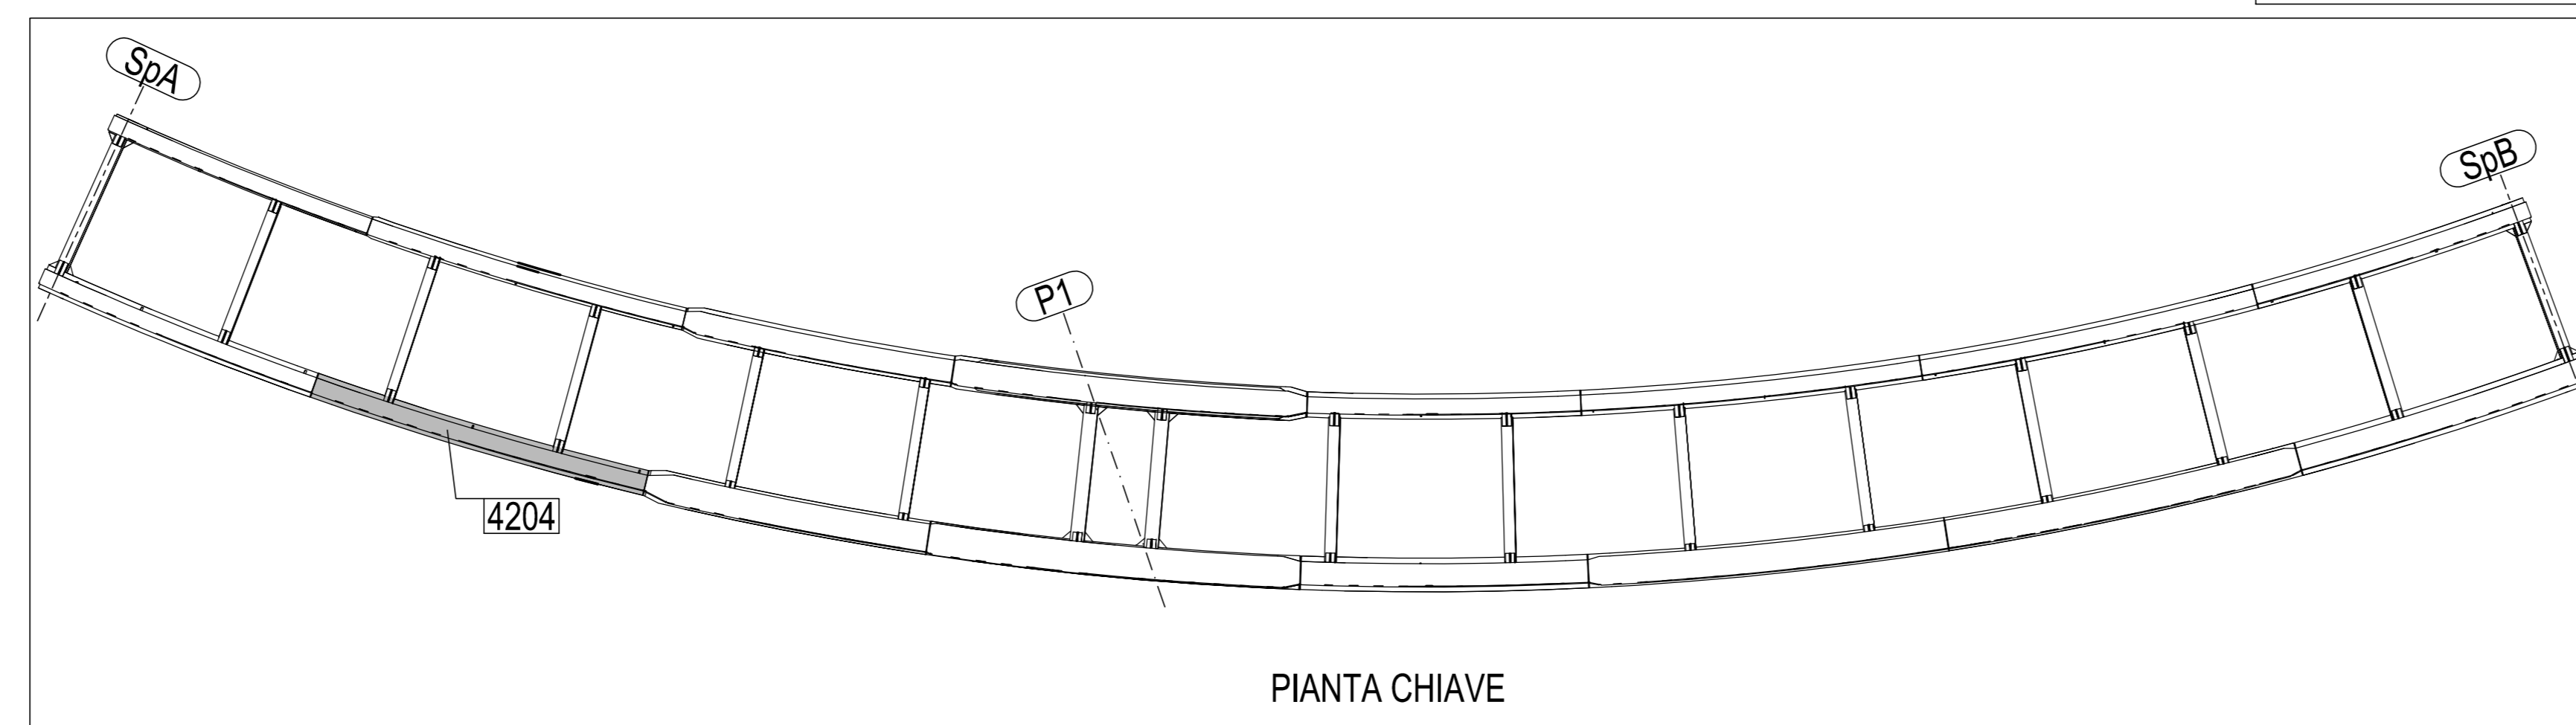


N° 1. Marcati 4204

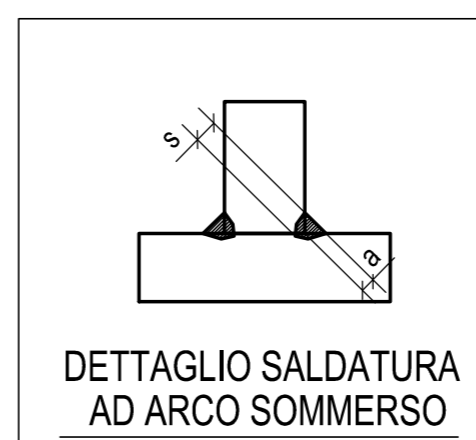

0	06.10.2014	PRIMA EMISSIONE	M.T.A.	Ing. Pico
Rev.	Date	Description	Drawn by	Checked by
2014011DCD42040				
CIMOLAI				
Client: STRABAG S.p.A.				
Scale: 1:20				
Oggetto: PEDEMONTANA LOMBARDA - TRATTA B1 CAVALCAVIA DI SVINCOLO RAMPA L4 TS420 TRAVE MARCHE 4204				

MATRICE DI REVISIONE		
REV	DATA	DESCRIZIONE MODIFICA

N.B. LA TAVOLA SOSTITUISCE QUELLA RELATIVA AL CODICE [] DEL PROGETTO ESECUTIVO

COLLEGAMENTO AUTOSTRADALE DALMINE - COMO - VARESE - VALICO DEL GAGGIOLO E OPERE AD ESSO CONNESSE CODICI CUP F11A080070001 TRATTE B1, B2, C, D, TRAVI 13+14, GREENWAY AS BUILT OPERE D'ARTE MINORI CAVALCAVIA CAVALCAVIA DI SVINCOLO RAMPA L4 - SVINCOLO "INTERCONNESSIONE EX SS35" TS 420 - TRAVE MARCHE 4204		IMPRESA STRABAG A.G. Impresa costruzioni Grandi Lavori Fincochi S.p.A.	Mandatario STRABAG S.p.A.

Redatto: Di Sarco Verificato: Di Lulo Approvato: Possati