


N° 1. Marcati 4210

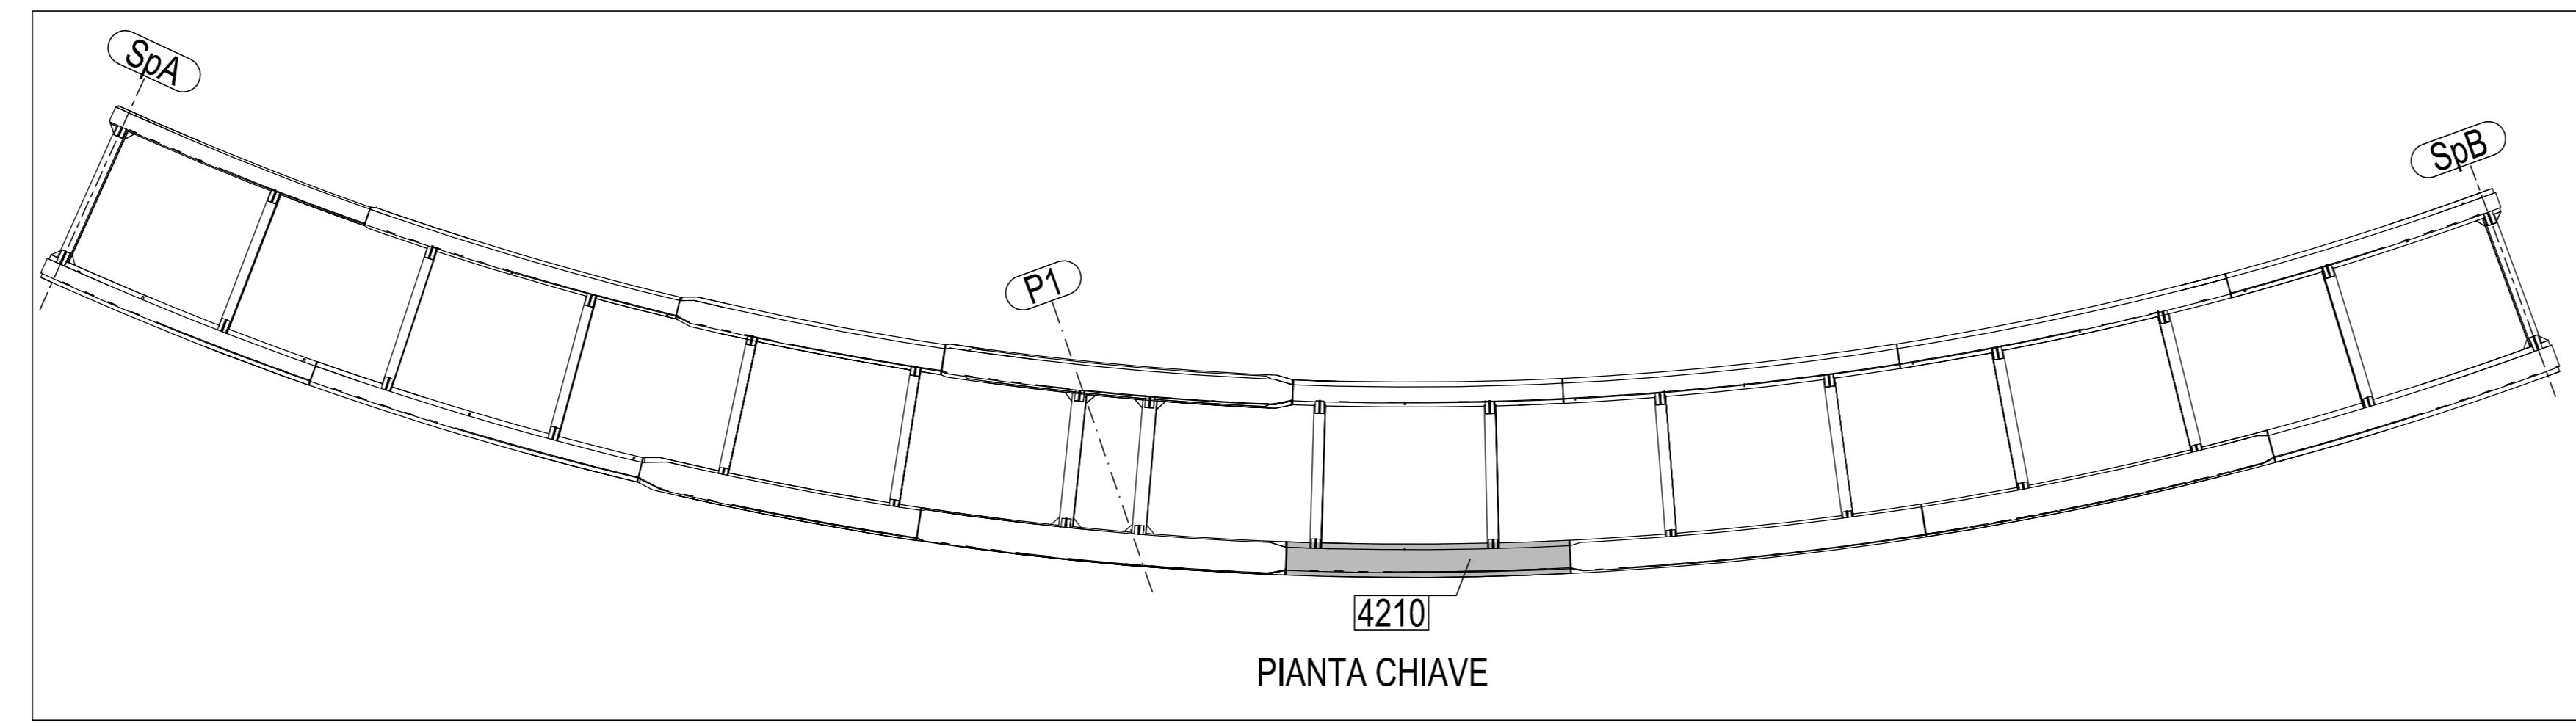

0	06.10.2014	PRIMA EMISSIONE	M.T.A.	Ing. Picco
Rev.	Date	Description	Drawn by	Checked by
2014011DCD42100				
 CIMOLAI <small>Via S. Felice, 10 - 33100 Udine - Italy Tel. +39 0434 5581 - Fax +39 0434 363401 www.cimolai.com - 800 786800</small>				
Client:	STRABAG S.p.A.			Scale:
Objet:	PEDEMONTANA LOMBARDA - TRATTA B1 CAVALCAVIA DI SVINCOLO RAMPA L4 TS420 TRAVE MARCHE 4210			1:20

MATRICE DI REVISIONE		
REV	DATA	DESCRIZIONE MODIFICA

N.B.: LA TAVOLA SOSTITUISCE QUELLA RELATIVA AL CODICE DEL PROGETTO ESECUTIVO

**COLLEGAMENTO AUTOSTRADALE
DALMINE - COMO - VARESE - VALICO DEL GAGGIOLO E OPERE AD ESSO CONNESSE**
CONDIZIONE CUP F1184002780
**TRATTE B1, B2, C, D, TRAVI 13+14, GREENWAY
AS BUILT**
TRATTA B1
 OPERE D'ARTE MINORI
 CAVALCAVIA
 CAVALCAVIA DI SVINCOLO RAMPA L4 - SVINCOLO "INTERCONNESSIONE EX S535"
 TS 420 - TRAVE MARCHE 4210


Redatto: Di Sarzo Verificato: Di Lulo Approvato: Possati