




VISTA FRONTALE
1:20

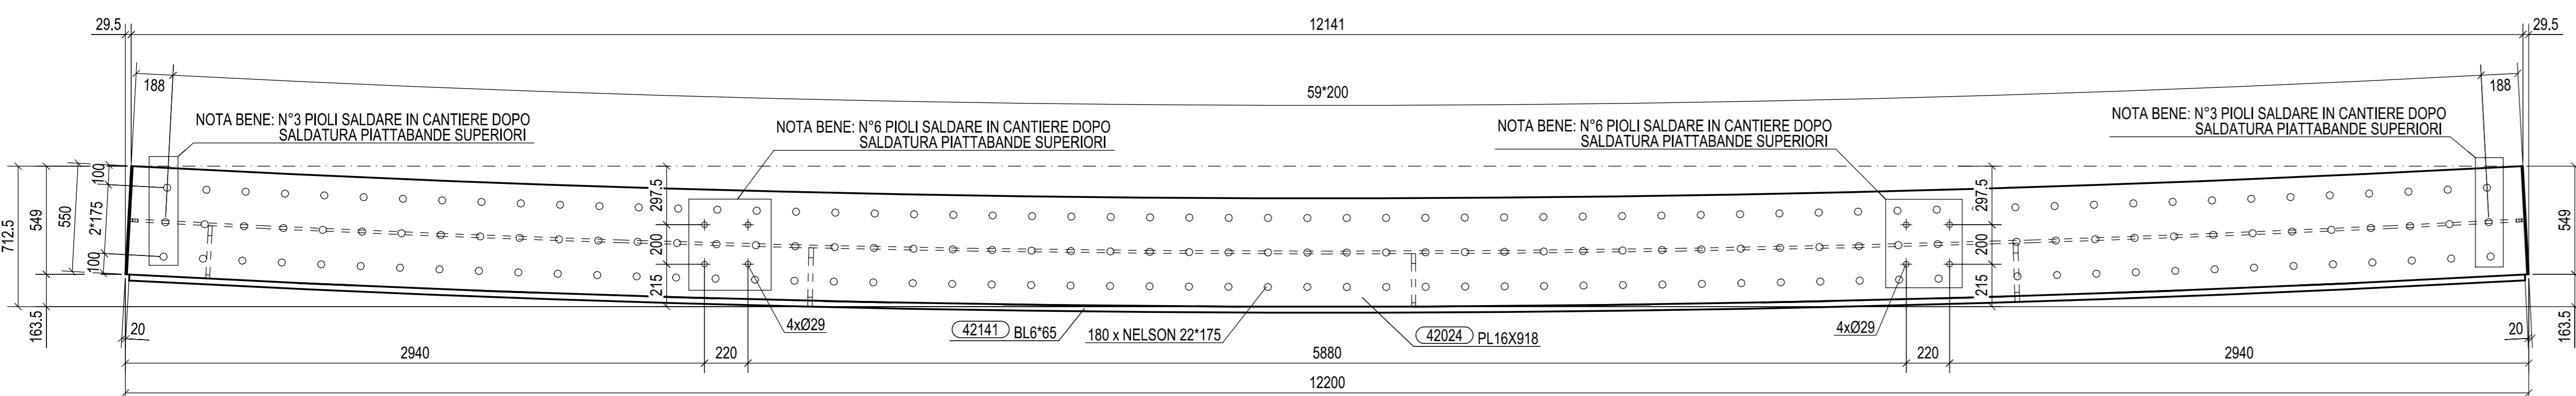


SEZIONE A - A
1:20

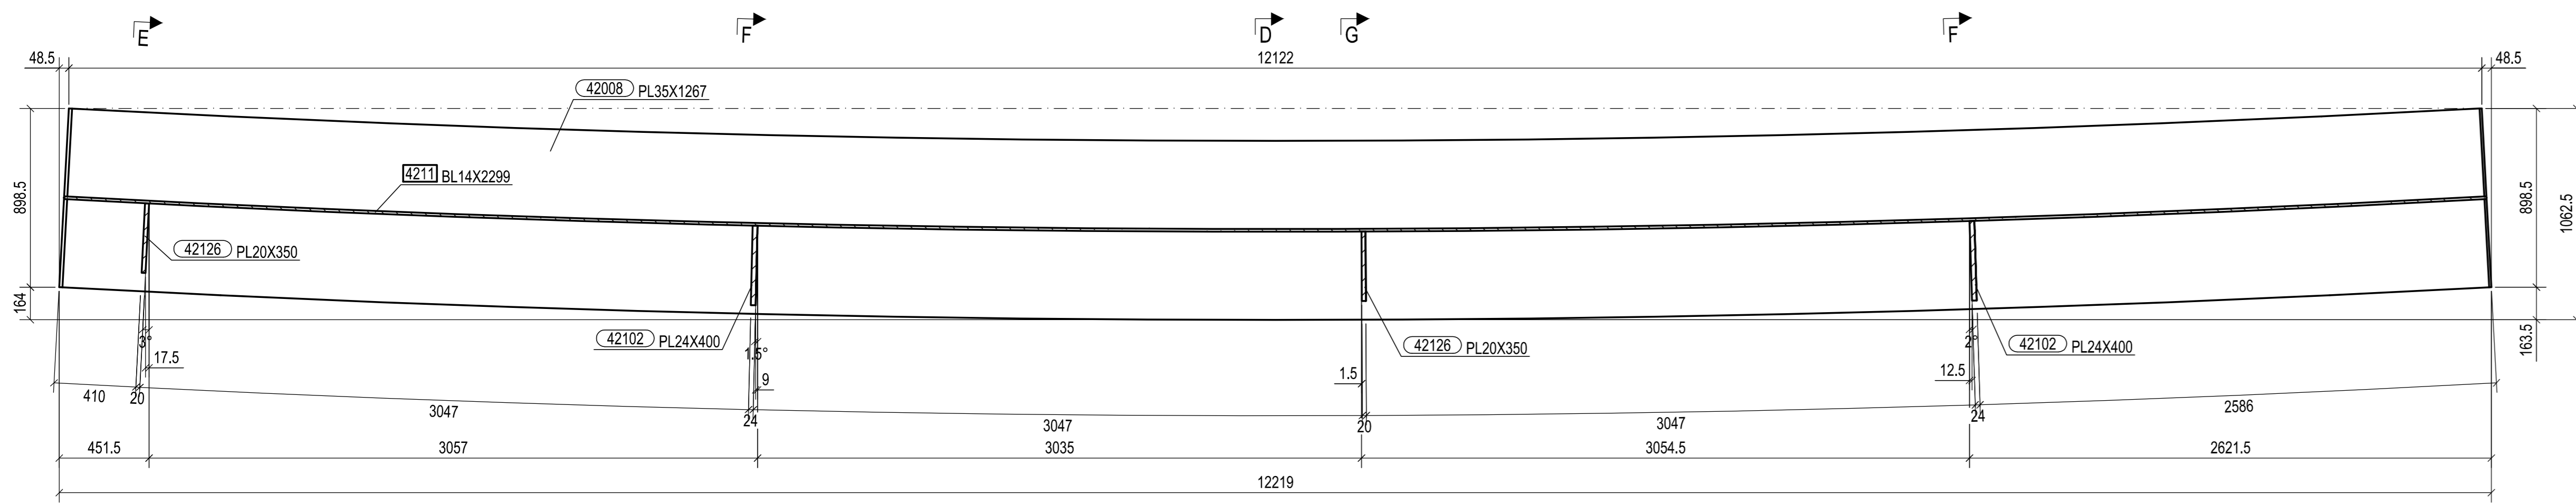


SEZIONE B - B
1:20

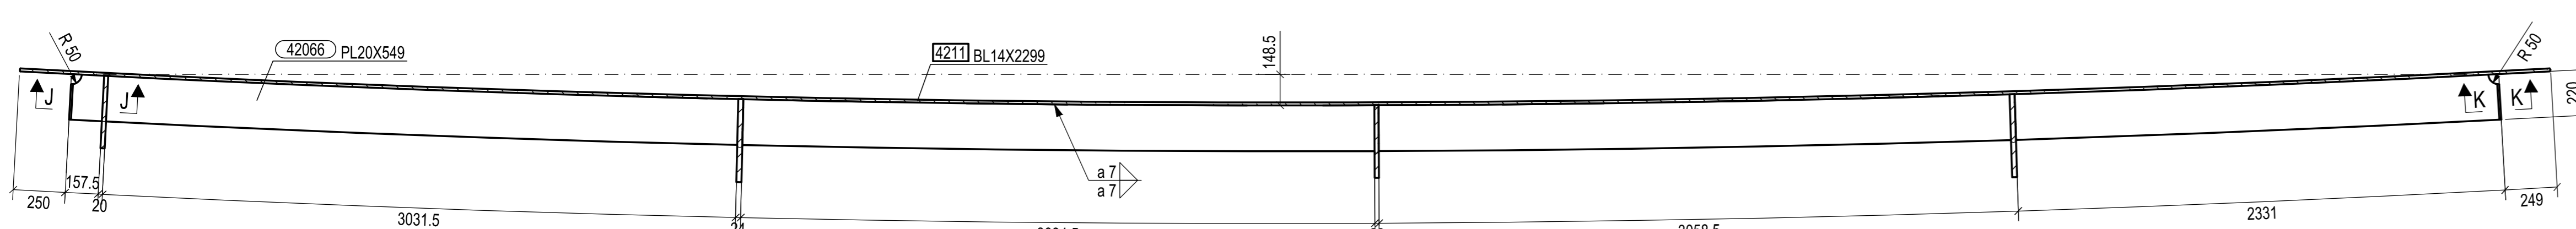


SEZIONE C - C
1:20

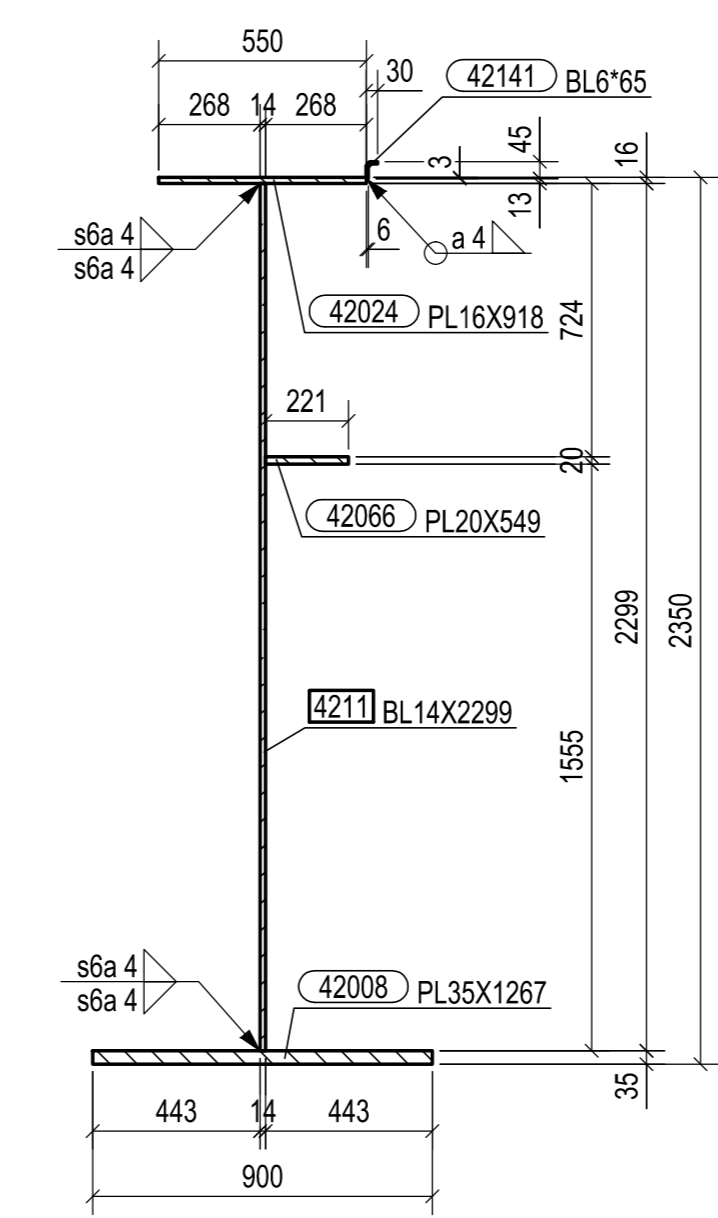


SEZIONE D - D
1:20

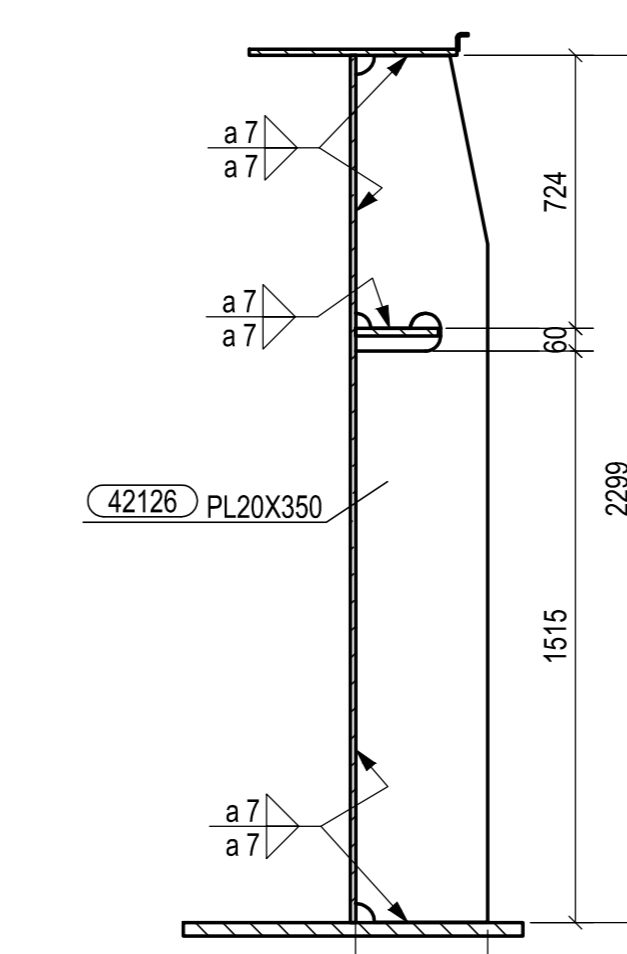


SEZIONE E - E
1:20

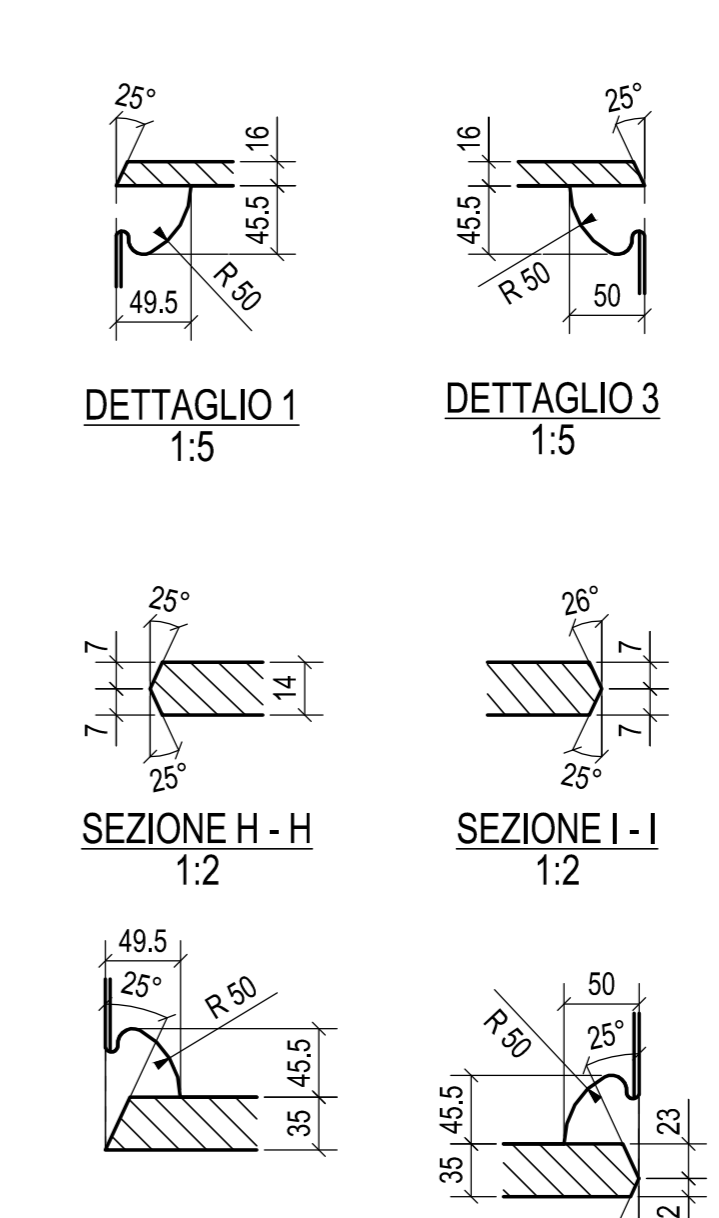

SEZIONE I - I
1:20

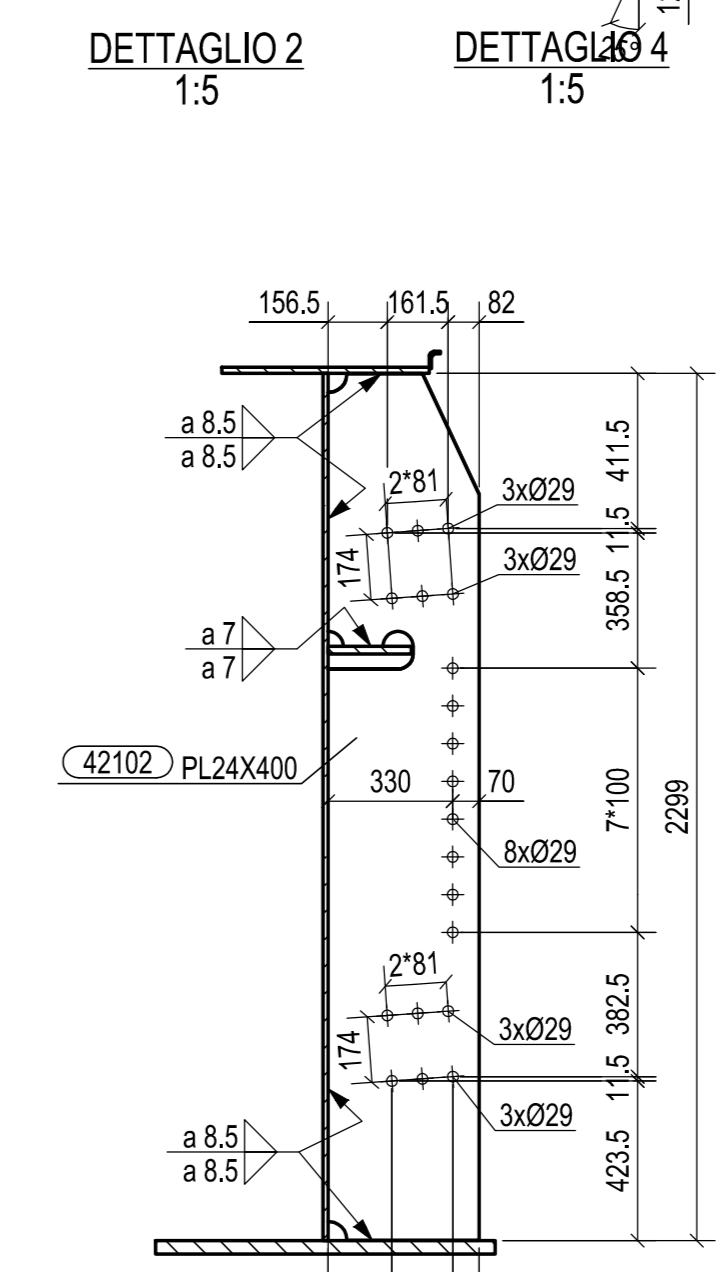

SEZIONE F - F
1:20

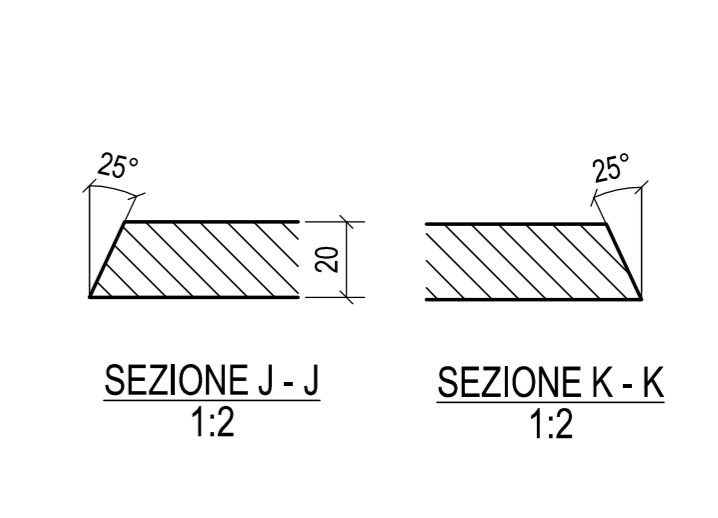

SEZIONE J - J
1:20

SEZIONE K - K
1:20


DETTAGLIO 1
1:5

DETTAGLIO 3
1:5


DETTAGLIO 2
1:5

DETTAGLIO 4
1:5

N° 1. Marcati 4211

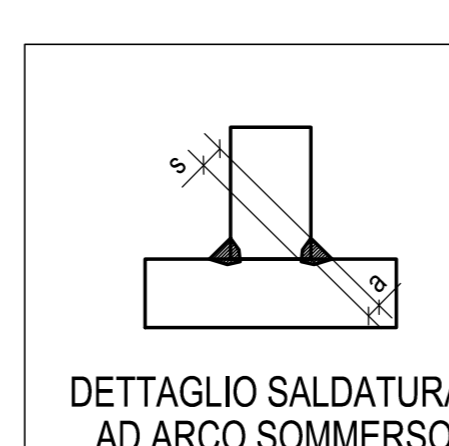

DETTAGLIO SALDATURA
AD ARCO SOMMERO

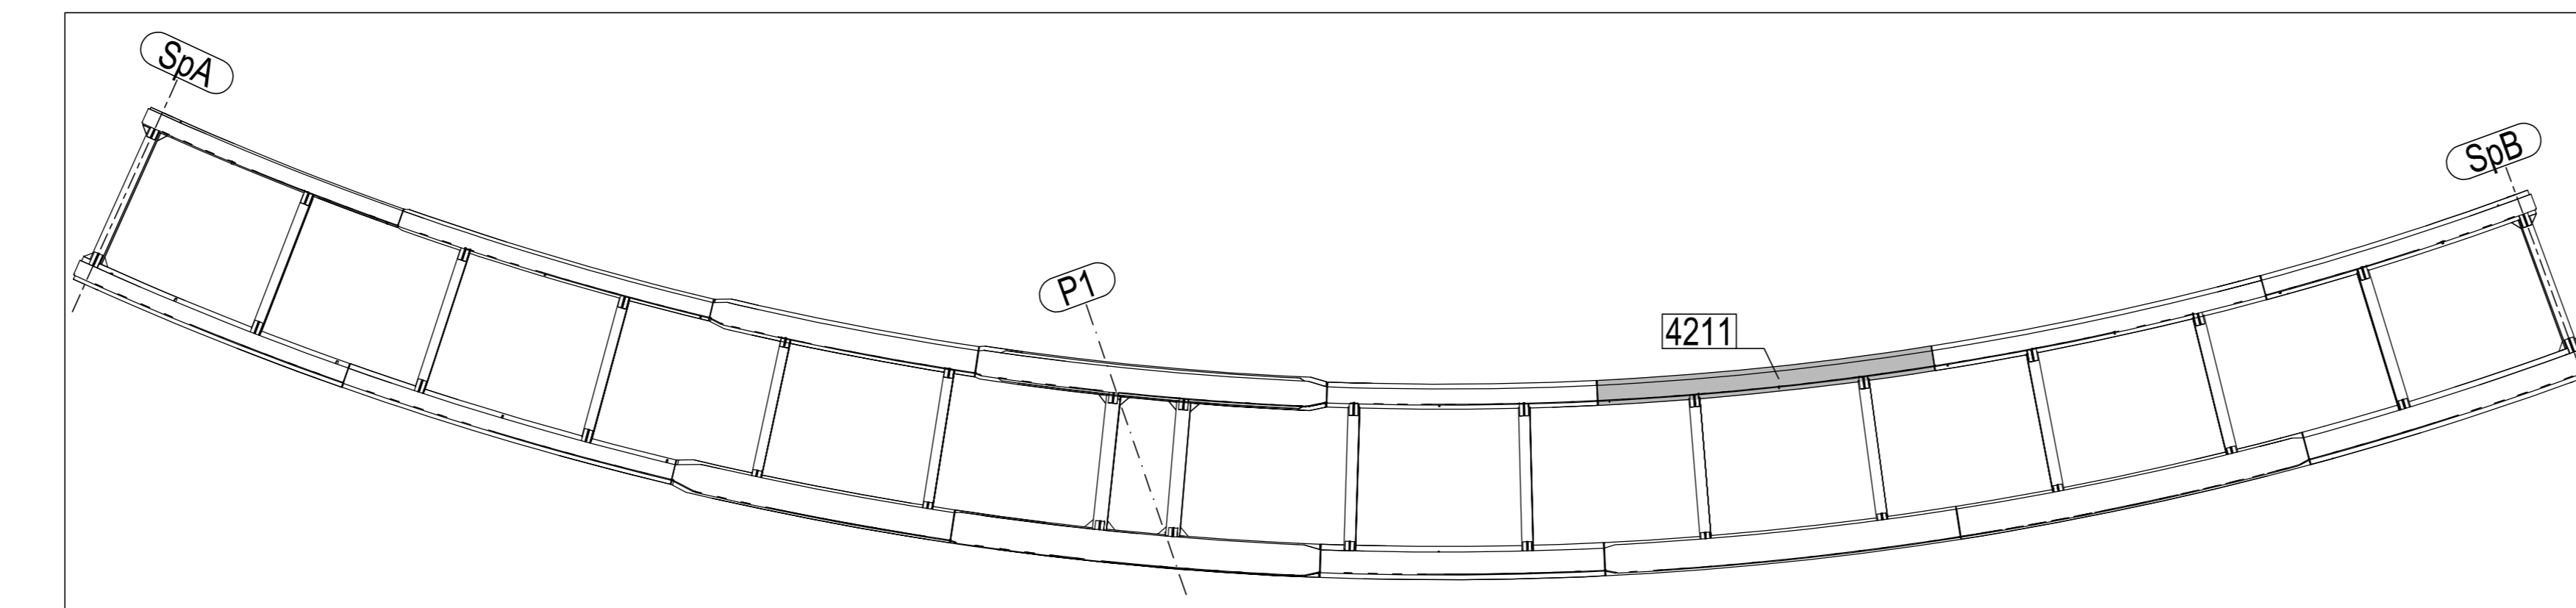

PIANTA CHIAVE

0	06.10.2014	PRIMA EMISSIONE	M.T.A.	Ing. Picco
Rev.	Date	Description	Drawn by	Checked by
2014011DCD42110				
CIMOLAI				
STRABAG S.p.A.				
Oggetto: PEDEMONTANA LOMBARDA - TRATTA B1 CAVALCAVIA DI SVINCOLO RAMPA L4 TS420 TRAVE MARCHE 4211				
Scale:				1:20

MATRICE DI REVISIONE

REV	DATA	DESCRIZIONE MODIFICA

N.B.: LA TAVOLA SOSTITUISCE QUELLA RELATIVA AL CODICE [] DEL PROGETTO ESECUTIVO

**COLLEGAMENTO AUTOSTRADALE
DALMINE - COMO - VARESE - VALICO DEL GAGGIOLO E OPERE AD ESSO CONNESSE**

**TRATTE B1, B2, C, D, TRAVI 13+14, GREENWAY
AS BUILT**

**TRATTA B1
OPERE D'ARTE MINORI
CAVALCAVIA
CAVALCAVIA DI SVINCOLO RAMPA L4 - SVINCOLO "INTERCONNESSIONE EX S535"
TS 420 - TRAVE MARCHE 4211**

IDENTIFICAZIONE ELABORATO	IMPRESA
CODICE PROGETTO: F107078 WBS LINEE PRODOTTE: L1, L2, L3, L1836, L	