
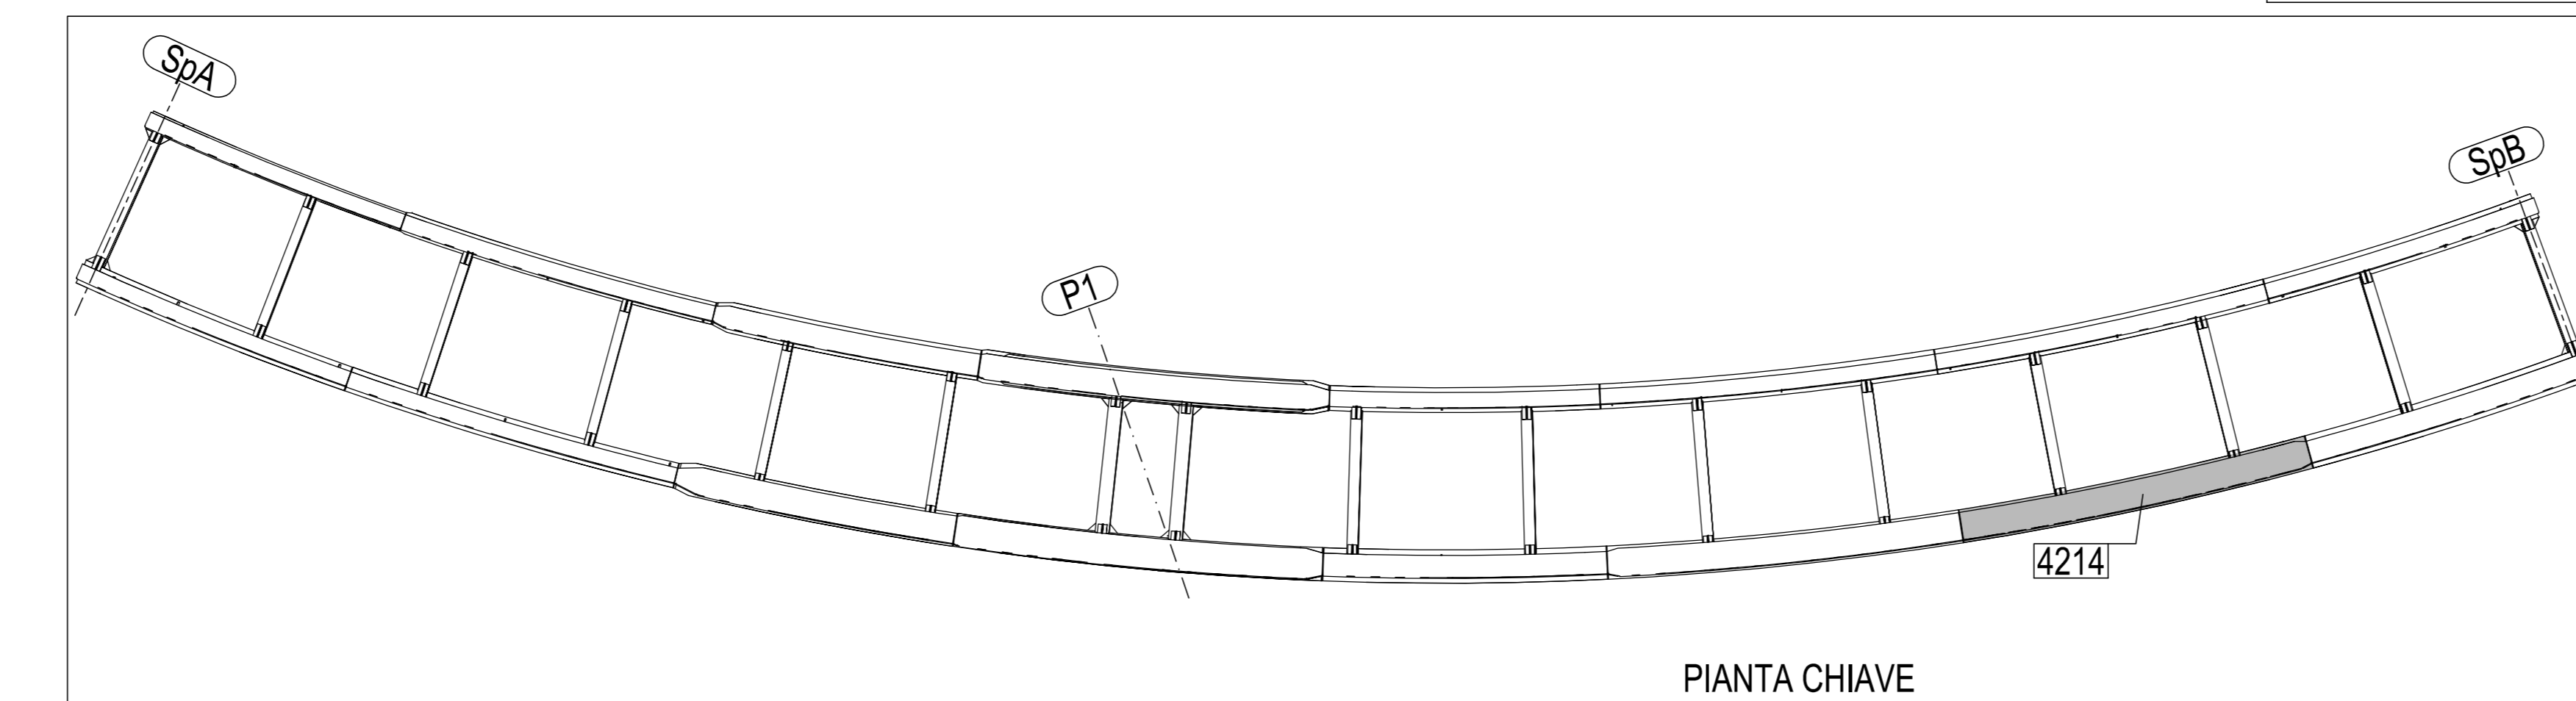


N° 1. Marcati 4214

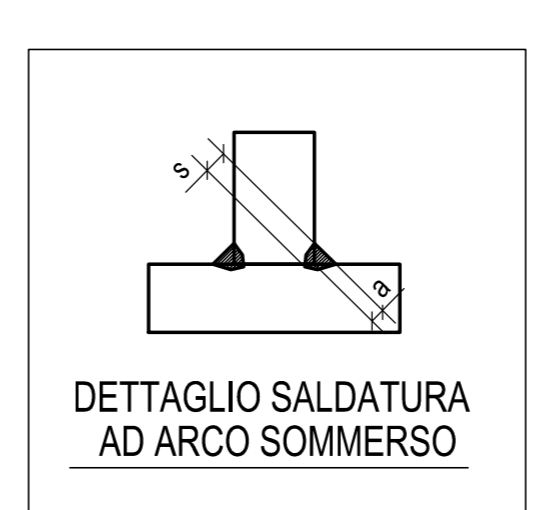

0	06.10.2014	PRIMA EMISSIONE	M.T.A.	Ing. Picco
Rev.	Date	Description	Drawn by	Checked by
2014011DCD42140				
CIMOLAI				
STRABAG S.p.A.				
Client: STRABAG S.p.A.				
Scale: 1:20				
Oprietà: PEDEMONTANA LOMBARDA - TRATTA B1 CAVALCAVIA DI SVINCOLO RAMPA L4 TS420 TRAVE MARCHE 4214				

MATRICE DI REVISIONE

REV	DATA	DESCRIZIONE MODIFICA

N.B.: LA TAVOLA SOSTITUISCE QUELLA RELATIVA AL CODICE [] DEL PROGETTO ESECUTIVO

**COLLEGAMENTO AUTOSTRADALE
DALMINE - COMO - VARESE - VALICO DEL GAGGIOLO E OPERE AD ESSO CONNESSE**

**TRATTE B1, B2, C, D, TRAVI 13+14, GREENWAY
AS BUILT**

**TRATTA B1
OPERE D'ARTE MINORI
CAVALCAVIA
CAVALCAVIA DI SVINCOLO RAMPA L4 - SVINCOLO "INTERCONNESSIONE EX SS35"
TS 420 - TRAVE MARCHE 4214**

CONCESSIONARIO CONCESSIONE AUTOSTRADALE CONCESSIONE AUTOSTRADALE CONCESSIONE AUTOSTRADALE	IMPRESA RAGGRUPPAMENTO TEMPORANEO IMPRESE STRABAG A.G. GLF Grandi Lavori Finanziari S.p.A.	IMPRESA Mandante Mandante Mandante	IMPRESA Mandante Mandante Mandante

STRABAG **MALTARO** **STRABAG**

Redatto: Di Sarco Verificato: Di Lulo Approvato: Possati