


GIUNTO DLBC-W2.400S

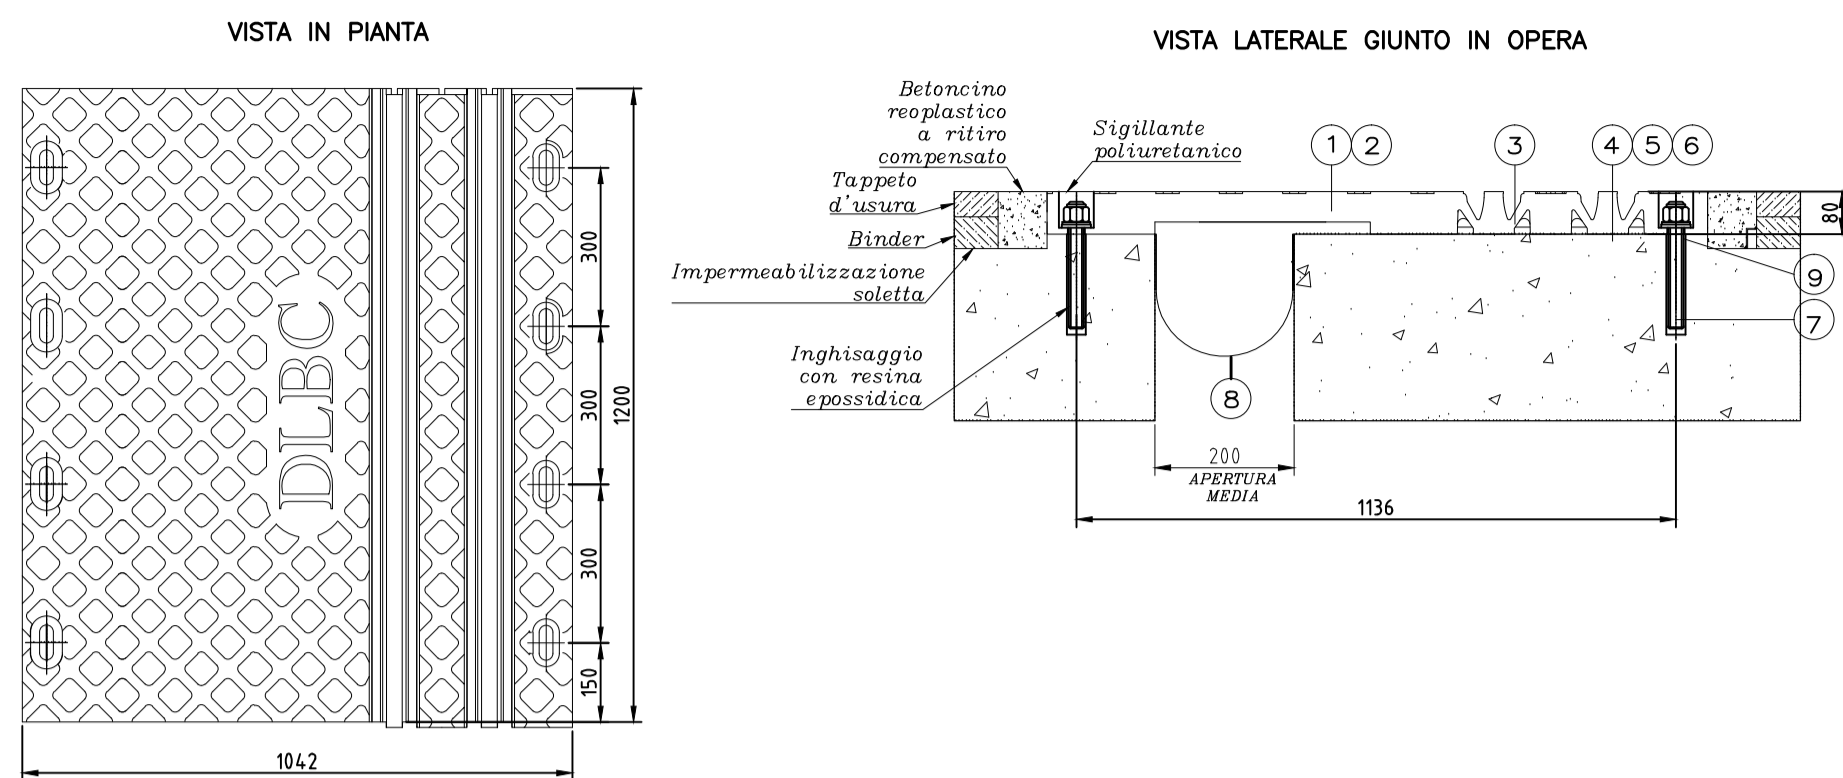


9	Drenaggio acque	Alluminio	UNI 9006 / 1	1
8	Scossalina	Elastomero 60sh	Norme Europee	1
7	Asta filettata M24x200	Classe 8.8	EN 20898	8
6	Dato esp. autoblocc. alla M4	Classe 6S	EN 20898	8
5	Rondella di ripartizione	S235JR	EN 10025	8
4	Rondella di contrasto	S235JR	EN 10025	8
3	Dispositivo antisollevamento	S355JO	EN 10025	2
2	Piastra ponte	S355JO	EN 10025	1
1	Mattonella in gomma	Elastomero 60sh	Norme Europee	1
POS	DENOMINAZIONE	MATERIALE	NORMATIVA	POS

CARATTERISTICHE PRESTAZIONALI

TIPO	SCORRIMENTO D'ESERCIZIO (mm)	SCORRIMENTO SISMICO (mm)
Giunto DLBC-W2.400S	± 100	± 200

ISOLATORI ELASTOMERICI

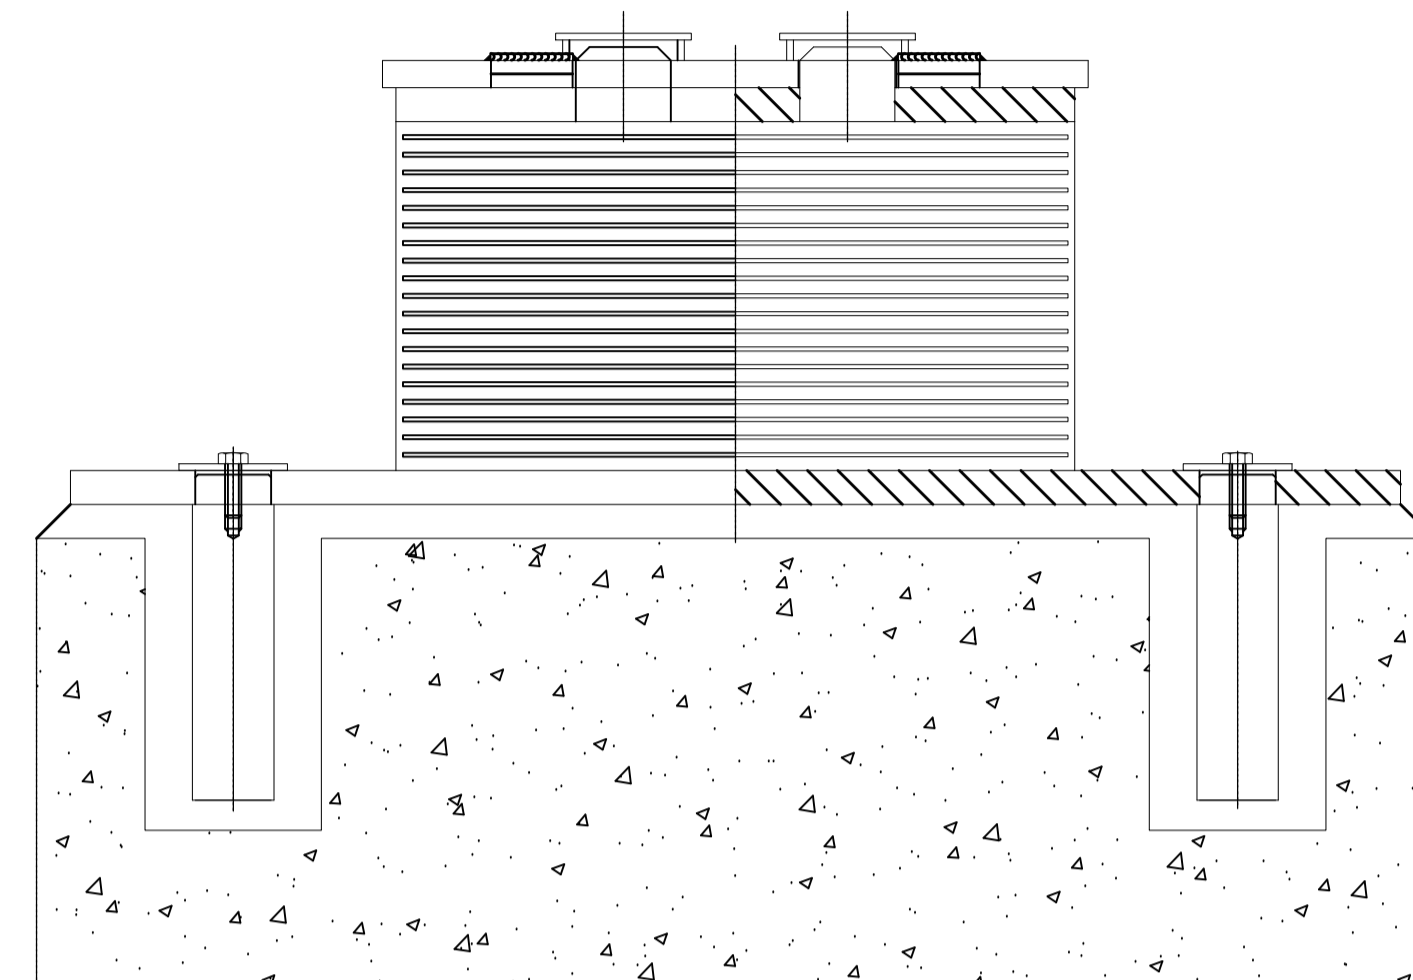


NOTA:


Per i dettagli costruttivi sugli appoggi si rimanda all'Elaborato A1 A0X GE000 O OM DD 005 E "Disegni costruttivi appoggi viadotti e cavalcavia"

GIUNTO MARCIAPIEDE

SEZIONE A-A

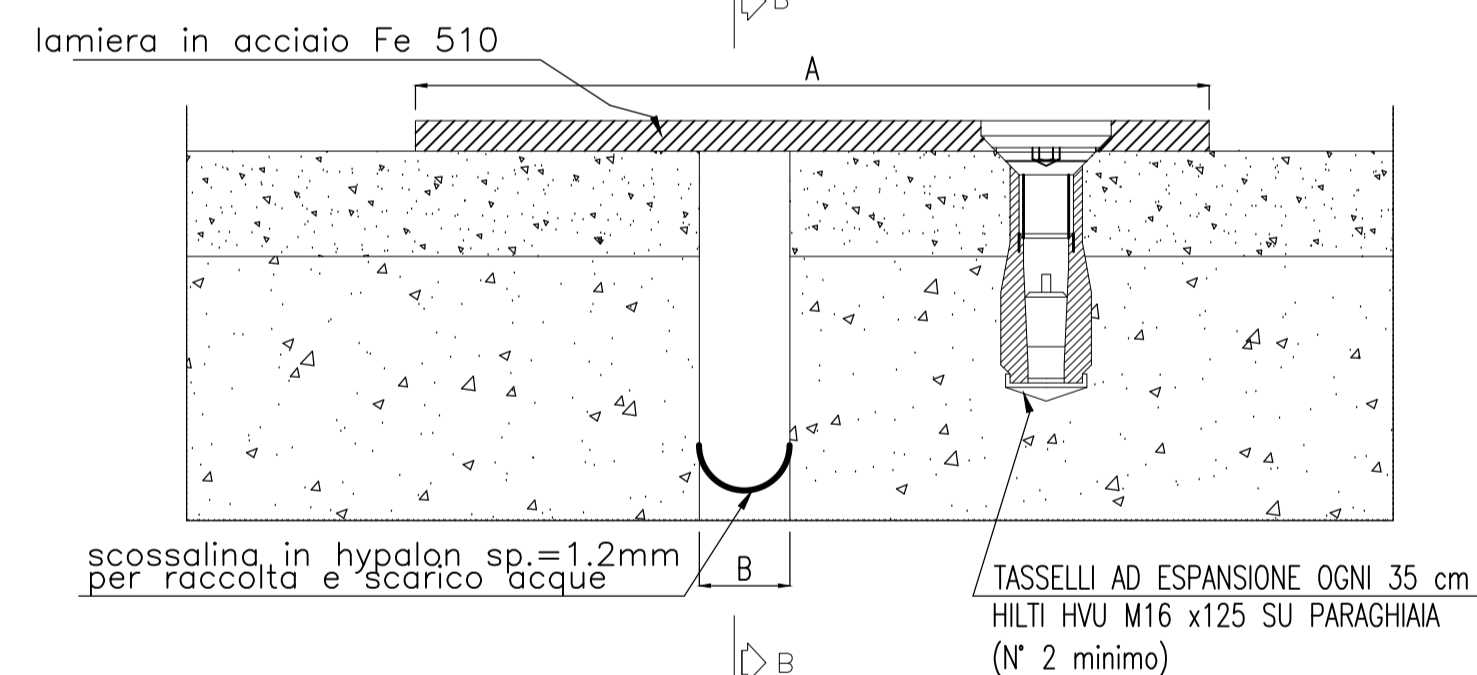


SEZIONE B-B

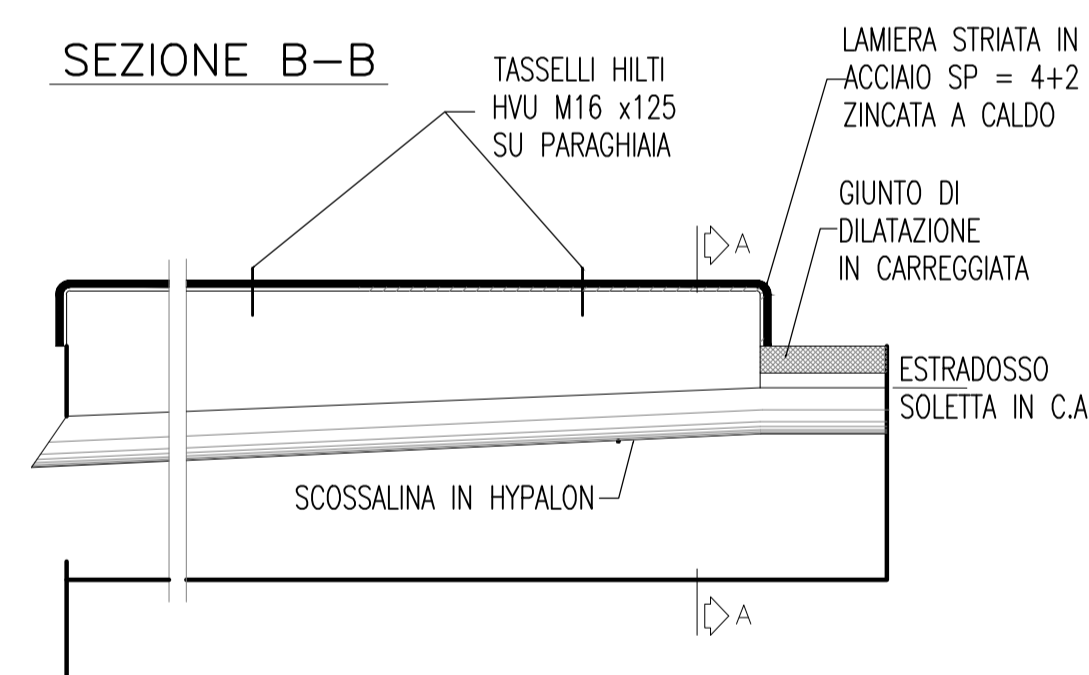

CARATTERISTICHE

GIUNTO COPRIMARCIAPIEDE	A (mm)	B (mm)	Sviluppo (m)
Dx. SCORRIMENTO DA 150 mm	570	20-420	1.85
Sx. SCORRIMENTO DA 150 mm	570	20-420	1.85

PIANTA DISPOSIZIONE APPOGGI

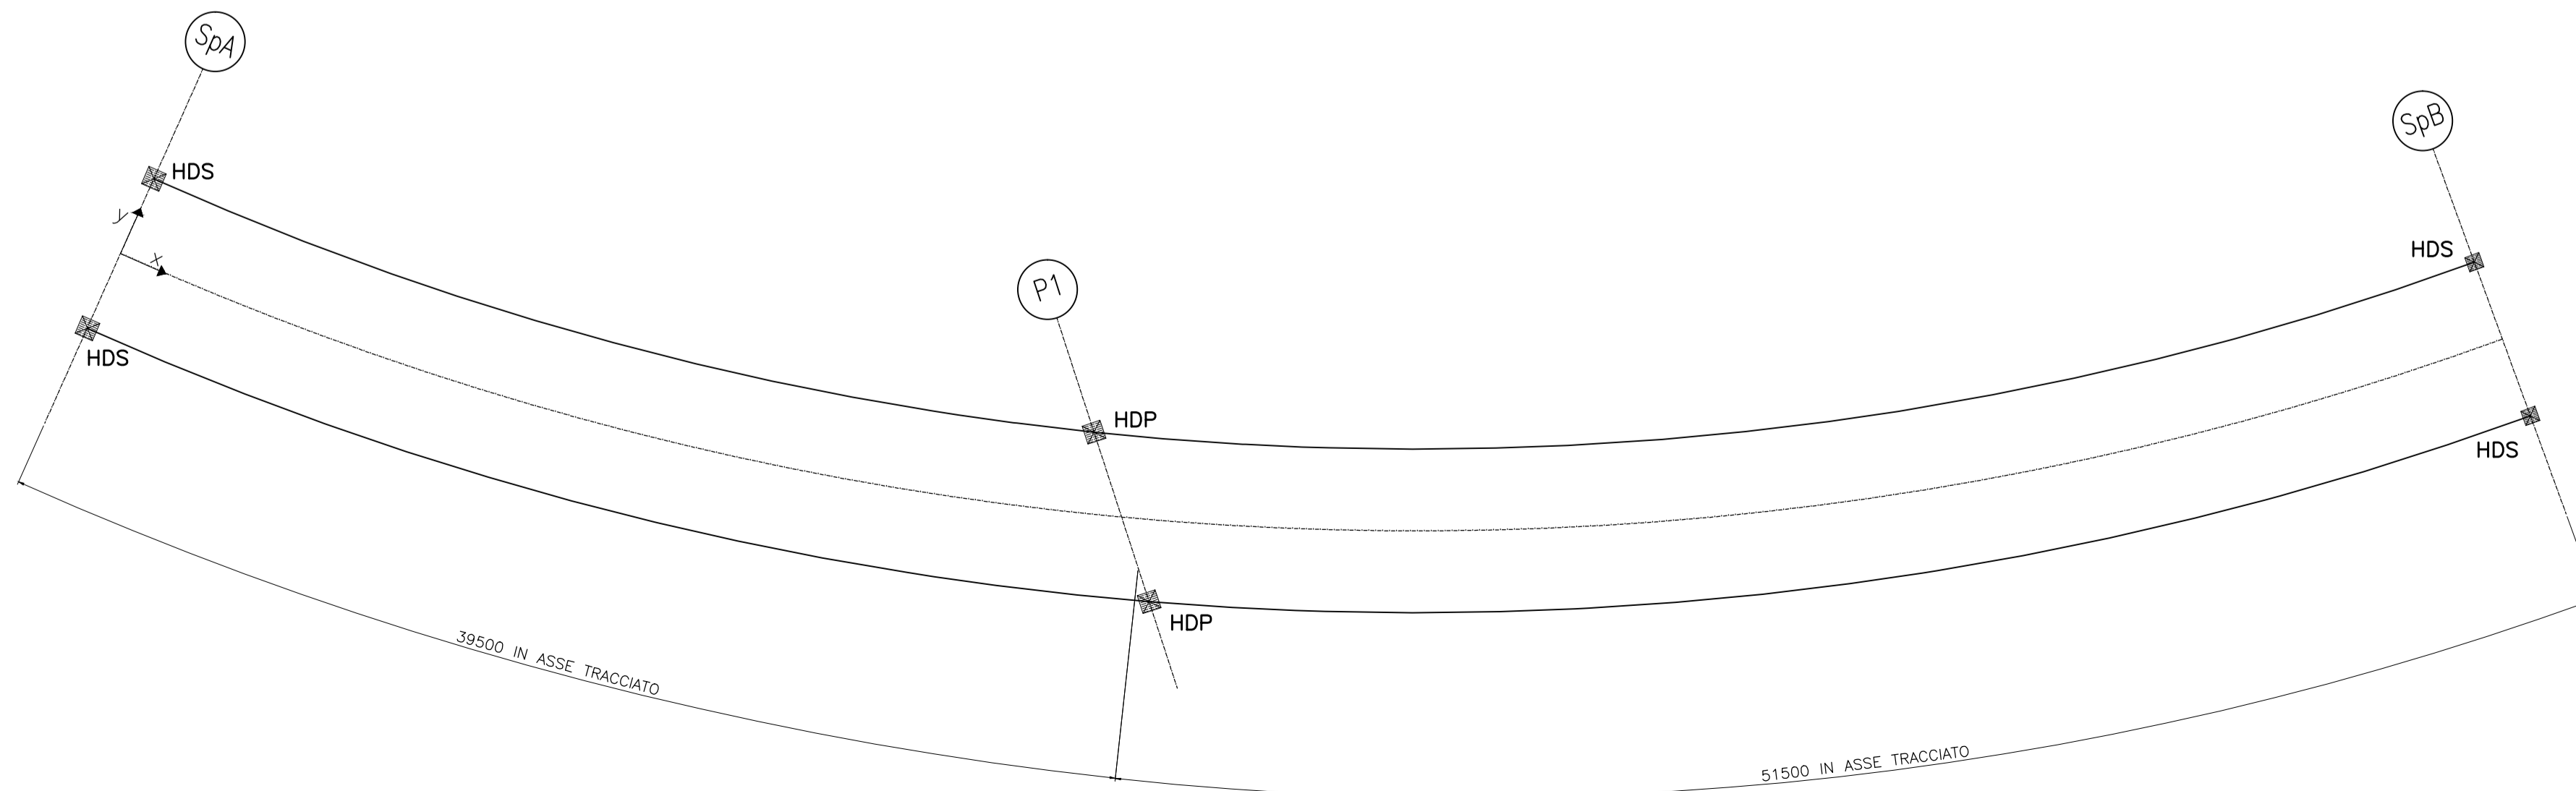

MATRICE DI REVISIONE

REV	DATA	DESCRIZIONE MODIFICA

N.B.: LA TAVOLA SOSTITUISCE QUELLA RELATIVA AL CODICE E DEL PROGETTO ESECUTIVO

CONCESSIONARI AUTOSTRADALI LOMBARDE


**COLLEGAMENTO AUTOSTRADALE DALMINE - COMO - VARESE - VALICO DEL GAGGIOLO E OPERE AD ESSO CONNESSE**  
CODICE C.U.P. F11806000270007

**TRATTE B1, B2, C, D, TRVA13+14, GREENWAY**

**AS BUILT**

**TRATTA B1**  
OPERE D'ARTE MINORI  
CAVALCAVIA  
SVINCOLO "INTERCONNESSIONE EX SS35" - CAVALCAVIA DI SVINCOLO RAMPA L4  
SCHEMA DEGLI APPOGGI, GIUNTI E DISPOSITIVI DI PROTEZIONE SISMICA

FASE PROGETTUALE	LOTTO	ZONA	OPERA	TRATTO D'OPERA	AMBITO	TIPO ELABORAZIONE	PROGRESSIVO	REVISIONE
A	1	D02	CV009	0	ON	DK	001	ED1

Scala: -

DATA	DESCRIZIONE	REV
Dicembre 2015	Emissione	E
Febbraio 2018	Revisione	ED1

CONCEDENTE: CONCESSIONARI AUTOSTRADALI LOMBARDE


IMPRESA: RAGGRUPPAMENTO TEMPORANEO IMPRESE

Mandatario	Mandante	Mandante	Mandante cooptata
STRABAG A.G.	GLF Grandi Lavori Fincosit S.p.A.	Impresa costruzioni Giuseppe Maltauro S.p.A.	STRABAG S.p.A.

PROGETTISTA - PROGETTO ESECUTIVO DI DETTAGLIO: RAGGRUPPAMENTO TEMPORANEO PROGETTISTI

Mandatario	Mandante	Mandante	Mandante
3TI PROGETTI ITALIA S.p.A.	GP	Arch. Salvatore Vermiglio	Arch. Salvatore Vermiglio

RESPONSABILE DI PROGETTO ED INCARICATO DELL'INTEGRAZIONE FRA LE VARIE PRESTAZIONI: Ing. Alberto Cecchini

ELABORAZIONE PROGETTUALE: PROGETTISTA: 3TI PROGETTI ITALIA S.p.A.

3TI ITALIA S.p.A. DIRETTORE TECNICO: Ing. Stefano Luca Passati, Ordine degli Ingegneri Provincia di Roma n. 20809

Redatto: Cantone, Verificato: Di Sanzo, Approvato: Possati